


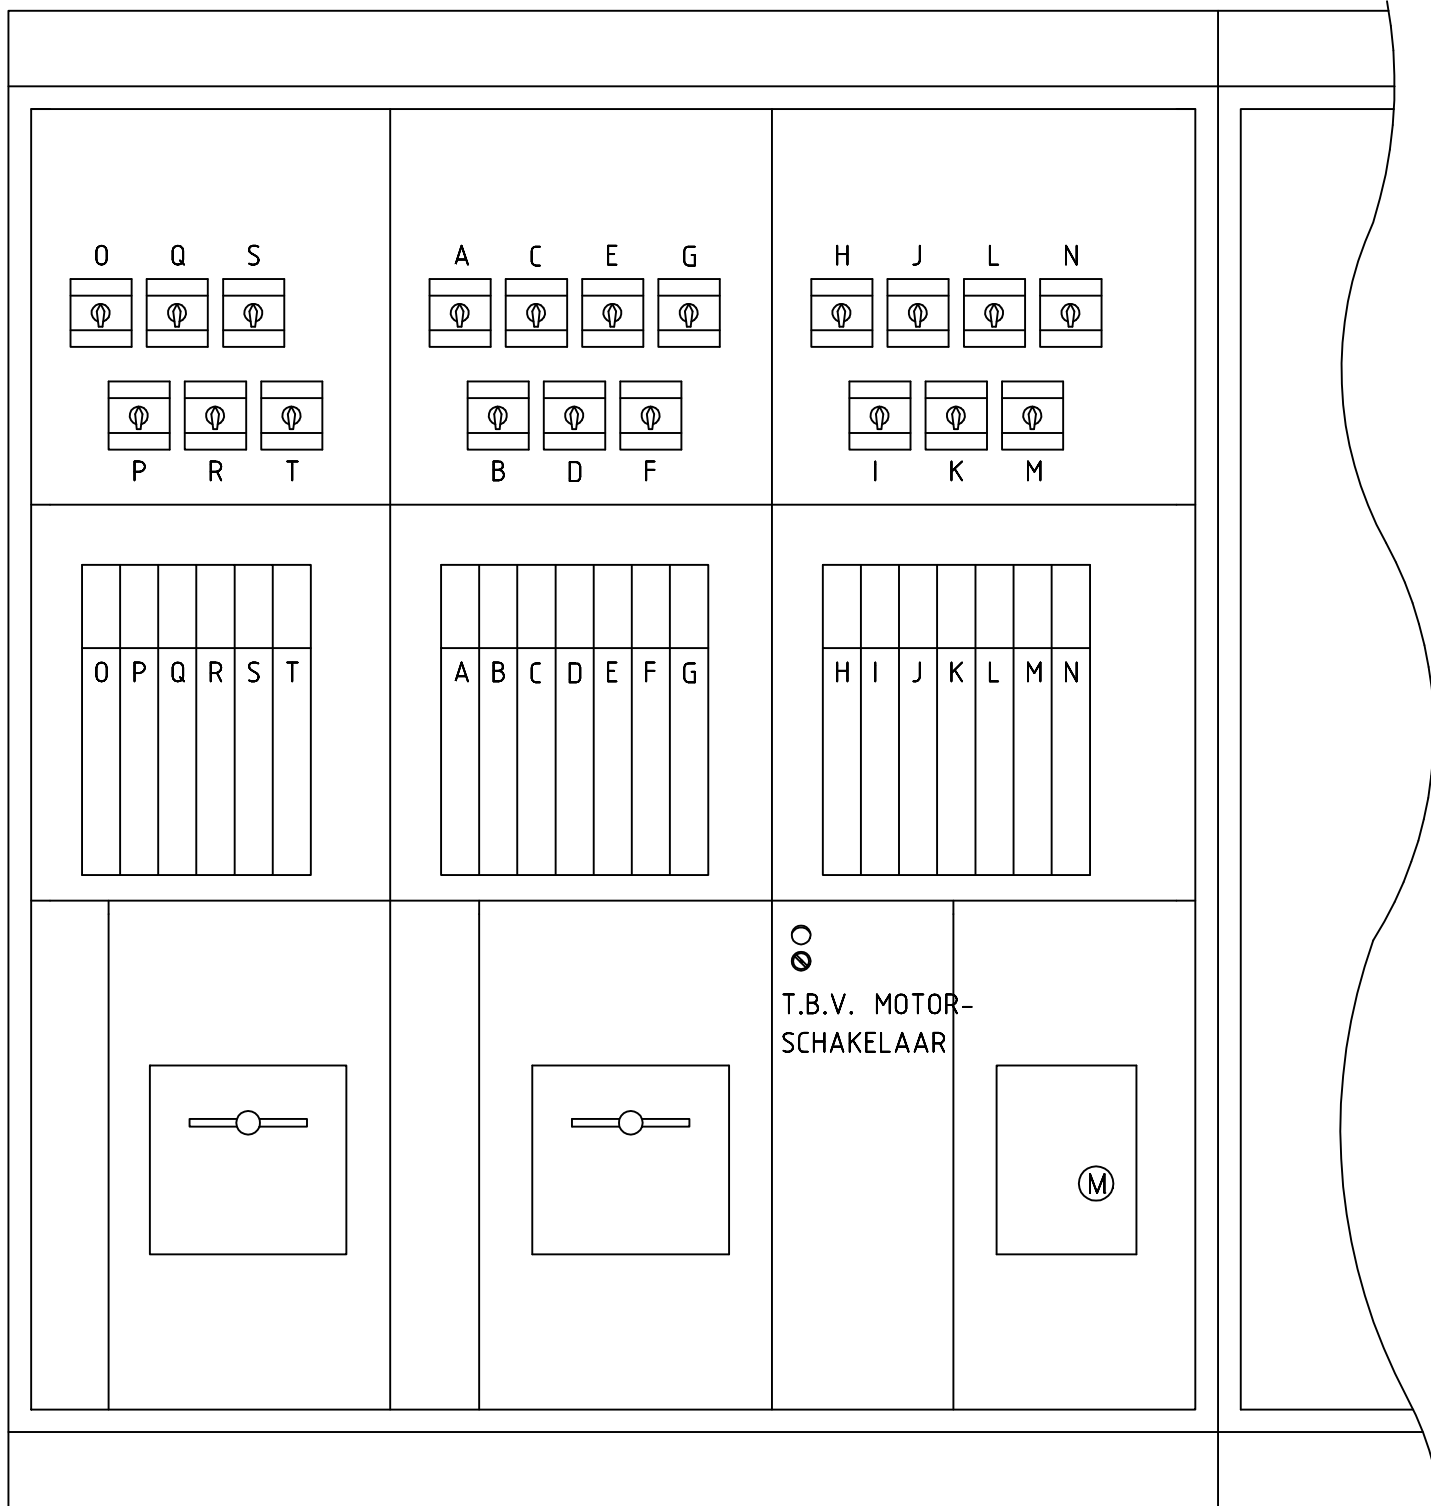

- A RESERVE
- B COMPRESSOR ARBEIDSZAAL
- C LIFT EN KAST L
- D RESERVE
- E RESERVE
- F VLOERVERWARMING REMISE
- G RESERVE
- H RESERVE
- I RESERVE
- J VERDEELINRICHTING OV
- K GROEP 16 T/M 23
- L GROEP 24 T/M 32
- M GROEP 33 T/M 71
- N GROEP 72 T/M 84
- O NO-BREAK/SCHAKEL- EN VERDEELINRICHTING NB
- P NOORVERLICHTINGSUNIT
- Q REGELKAST RKK/RKV
- R VERDEELINRICHTING OV-P
- S RK-RWA-R
- T GROEP 1 T/M 15

INTERN ALGEMEEN

REVISIE

GROEPENVERKLARING			 INSTALLATIETECHNIEK		TES INSTALLATIETECHNIEK B.V. Logtenburg 1 Prinsenbeek Postbus 56 4840 AB Tel: 076-5410296 Fax: 076-5422315		tekeningen 1423 7-02 gecont. + para. G.K.		
c b a gewijz.	dd. dd. dd.	RIJSGEBOUWENDIENST DIRECTIE PROGRAMMA'S EN PROJECTEN POSTBUS 20952 2500 EZ 's-GRAVENHAGE		GEBOUW ROMEO (LOGIESGEBOUW) P.C. NIEUWERSLUIJ te NIEUWERSLUIJ		hierbij behoort tekening			
		TECHNISCH ADVIESBURO  SCHOUWBURGRING 63 5038 TK TILBURG Tel. 013-5354135		GROEPENVERKLARING KAST HK-L		schaal --		get. B.M. dd.26-02-2008	
		 ISO 9001 Erkend door de Raad voor de Certificatie				obj.nr. I17PCN		w.nr. --	
						code E		bouwdeel --	bouwlaag --