


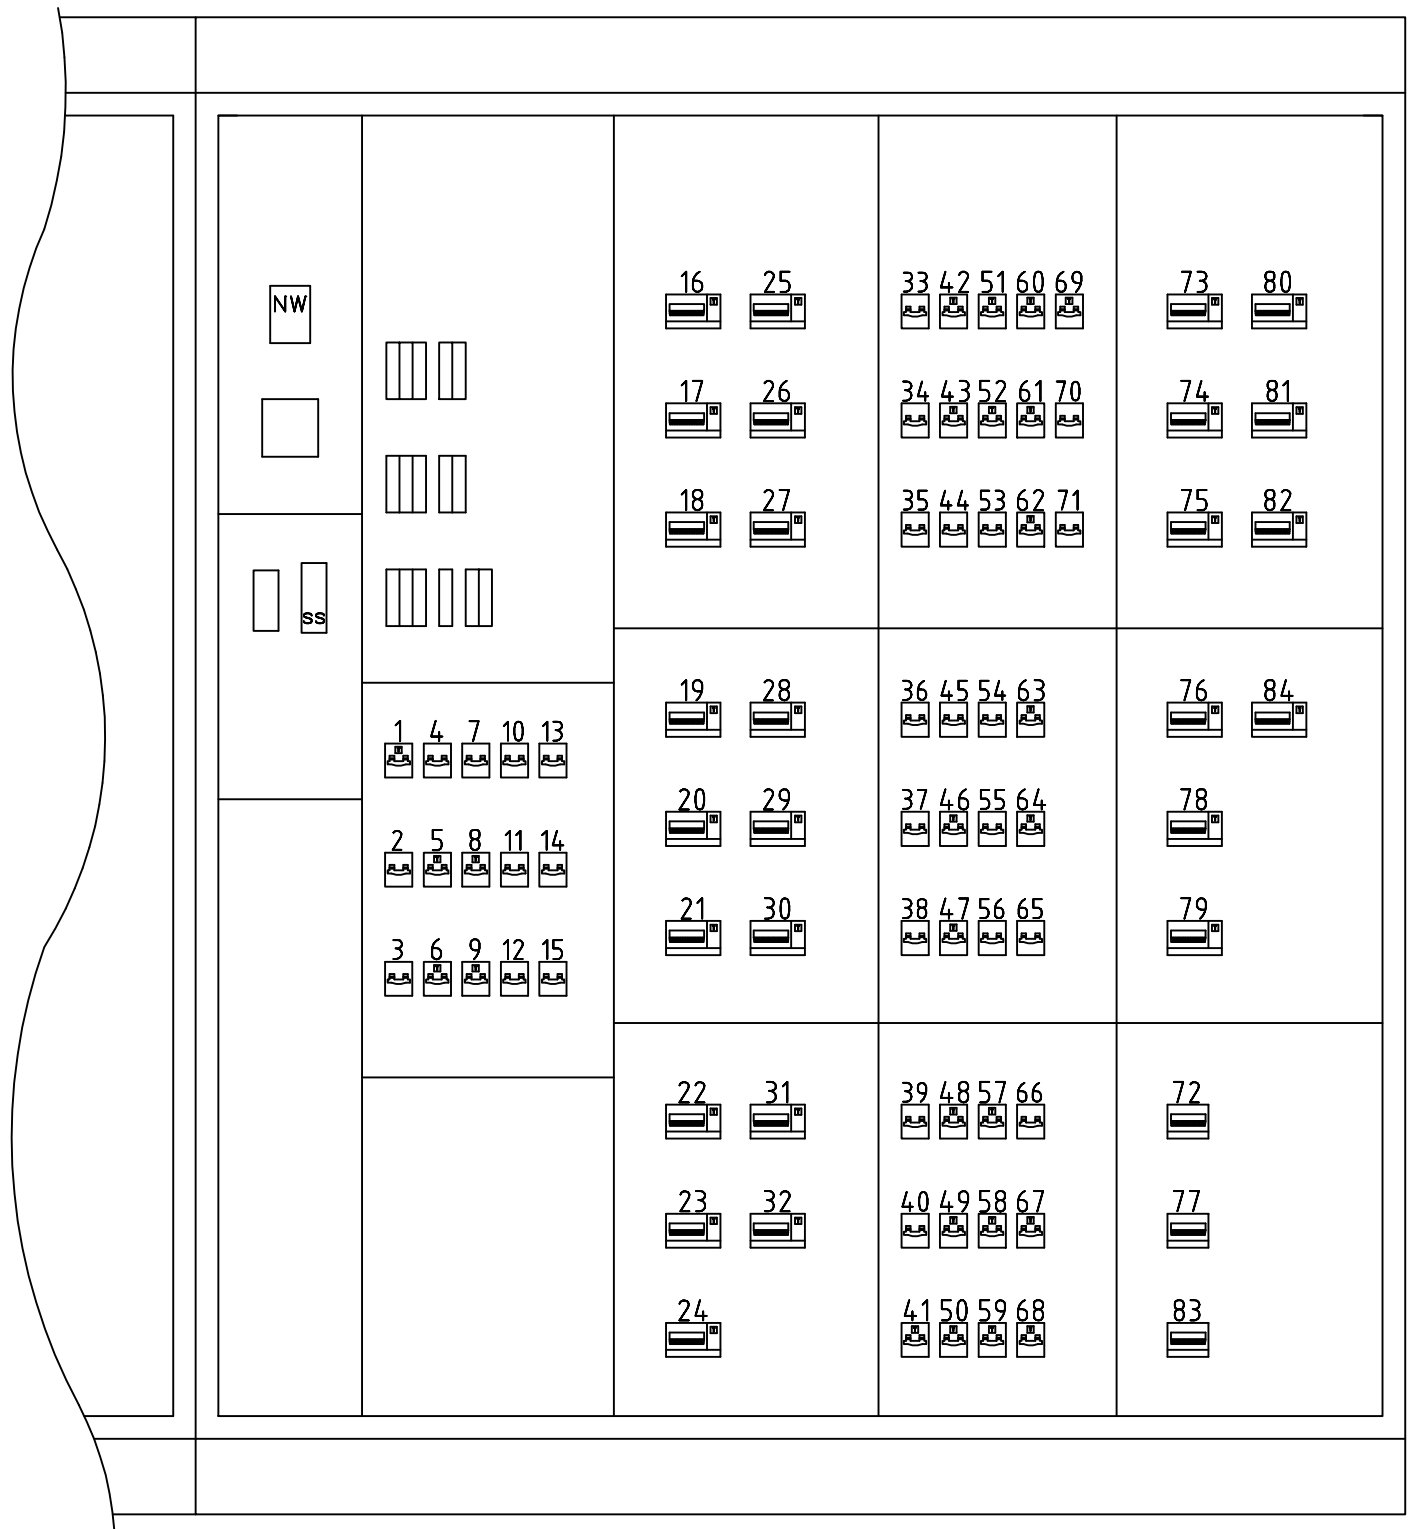

- 1

VERLICHTING SOUTERRAIN
- 2

VERLICHTING SOUTERRAIN
- 3

VERLICHTING SOUTERRAIN
- 4

VERLICHTING SOUTERRAIN
- 5

VERLICHTING B.G.G.
- 6

VERLICHTING B.G.G.
- 7

VERLICHTING B.G.G.
- 8

VERLICHTING 1e VERDIEPING
- 9

VERLICHTING 1e VERDIEPING
- 10

VERLICHTING ZOLDER
- 11

BUITENVERLICHTING
- 12

STURING
- 13

VERLICHTING FITNESS + WERKPLAATS
- 14

VERLICHTING FITNESS + WERKPLAATS
- 15

WCD CENTRAAL POST 0.21
- 16

CEL 7, 8, 23 EN 24
- 17

CEL 9, 10, 25 EN 26
- 18

CEL 11, 12, 27 EN 28
- 19

CEL 13, 14, 29 EN 30
- 20

CEL 5, 6, 21 EN 22
- 21

CEL 3, 4, 19 EN 20
- 22

CEL 1, 2, 17 EN 18
- 23

CEL 15, 16, 59 EN 60
- 24

CEL 43, 44, 57 EN 58
- 25

CEL 41, 42, 55 EN 56
- 26

CEL 39, 40, 53 EN 54
- 27

CEL 31, 32, 45 EN 46
- 28

CEL 33, 34, 47 EN 48
- 29

CEL 35, 36, 49 EN 50
- 30

CEL 37, 38, 51 EN 52
- 31

RESERVE
- 32

RESERVE
- 33

DIV. WCD SOUTERRAIN
- 34

DIV. WCD SOUTERRAIN
- 35

DIV. WCD SOUTERRAIN
- 36

DIV. WCD SOUTERRAIN
- 37

DIV. WCD SOUTERRAIN
- 38

DIV. WCD SOUTERRAIN
- 39

DIV. WCD FITNESS + TECHIEKRUIMTE
- 40

DIV. WCD B.G.G.
- 41

DIV. WCD B.G.G.
- 42

DIV. WCD B.G.G.
- 43

DIV. WCD B.G.G.
- 44

DIV. WCD B.G.G.
- 45

DIV. WCD 1e VERD.
- 46

DIV. WCD 1e VERD.
- 47

DIV. WCD 1e VERD.
- 48

DIV WCD EN AFZUIGKAP (r 1.20)
- 49

DIV. WCD ZOLDER
- 50

DIV. WCD 1e VERD.
- 51

BUITENWANDCONTACTDOZEN
- 52

RESERVE
- 53

RESERVE
- 54

RESERVE
- 55

RESERVE
- 56

DETECTIEPOORT/DOORLICHTER
- 57

MAGNETRON
- 58

RESERVE
- 59

MAGNETRON
- 60

RESERVE
- 61

WASMACHINE (r 1.23)
- 62

DROGER (r 1.23)
- 63

WASMACHINE (r 1.26)
- 64

DROGER (r 1.26)
- 65

CAI-VERSTERKER (r 1.21)
- 66

BRANDMELDCENTRALE
- 67

RESERVE
- 68

KOELKAST+VRIESKAST (r 1.20)
- 69

RESERVE
- 70

RESERVE
- 71

RESERVE
- 72

REGENEREERKAST (r 1.20)
- 73

RESERVE
- 74

FRITEUSE (r 1.20)
- 75

REGENEREERKAST (r 1.20)
- 76

REGENEREERKAST (r 1.20)
- 77

REGENEREERKAST (r 1.20)
- 78

RESERVE
- 79

RESERVE
- 80

COMBI STEAMER (r 1.20)
- 81

KOOKTAFEL (r 1.20)
- 82

COMBISTEAMER (r 1.20)
- 83

COMBISTEAMER (r 1.20)
- 84

VAATWASSER (r 1.20)

INTERN ALGEMEEN

BIJGEWERKTE REVISIE 10-11-2008

GROEPENVERKLARING				TES INSTALLATIETECHNIEK B.V. Logtenburg 1 Prinsenbeek Postbus 56 4840 AB Tel: 076-5410296 Fax: 076-5422315		tekeningn1423 7-03 gecont. + paraG.K.	
RIJKSGEBOUWDIENST DIRECTIE PROGRAMMA'S EN PROJECTEN POSTBUS 20952 2500 EZ 's-GRAVENHAGE		GEBOUW ROMEO (LOGIESGEBOUW) P.C. NIEUWERSLUIJ te NIEUWERSLUIJ		hierbij behoort tekening			
TECHNISCH ADVIESBURO W.SCHLAPPE SCHOUWBURGRIJNG 5038 TK TILBURG Tel. 013-5354135		GROEPENVERKLARING KAST HK-L		schaal --		get. B.M. dd.26-02-2008	
c dd. b dd. a dd. gewijz.				obj.nr. I17PCN		w.nr. --	
				code E		bouwdeel --	
				bouwlaag --		bladnr. 7-03	
						kenmerk R	