

renvooi

- gevelsteen d=100
- prefab betonelementen d=100
- gewapend beton i.h.w. gestort
- kaakzandsteen d=100 / 120 / 150
- isolatie dik 80 mm.
- electrisch slot
- brandwerende deur 30 min.
- deur zelfsluitend
- zelfsluitende brandwerende deur 30 min.

W.B.D.B.O.

-1.01

entree

bah

db

brandslanghospel


drogebrandleiding

brandcompartiment 30 min. W.B.D.B.O.

sub brandcompartiment 30 min. W.B.D.B.O.

bestrating

vloertegel 96x96 mm, voeg 4 mm.
wandtegels 147x147 mm, voeg 3 mm.
verdeling tegelwerk altijd vanuit midden van de ruimte
geen tegels kleiner dan een halve tegel toepassen

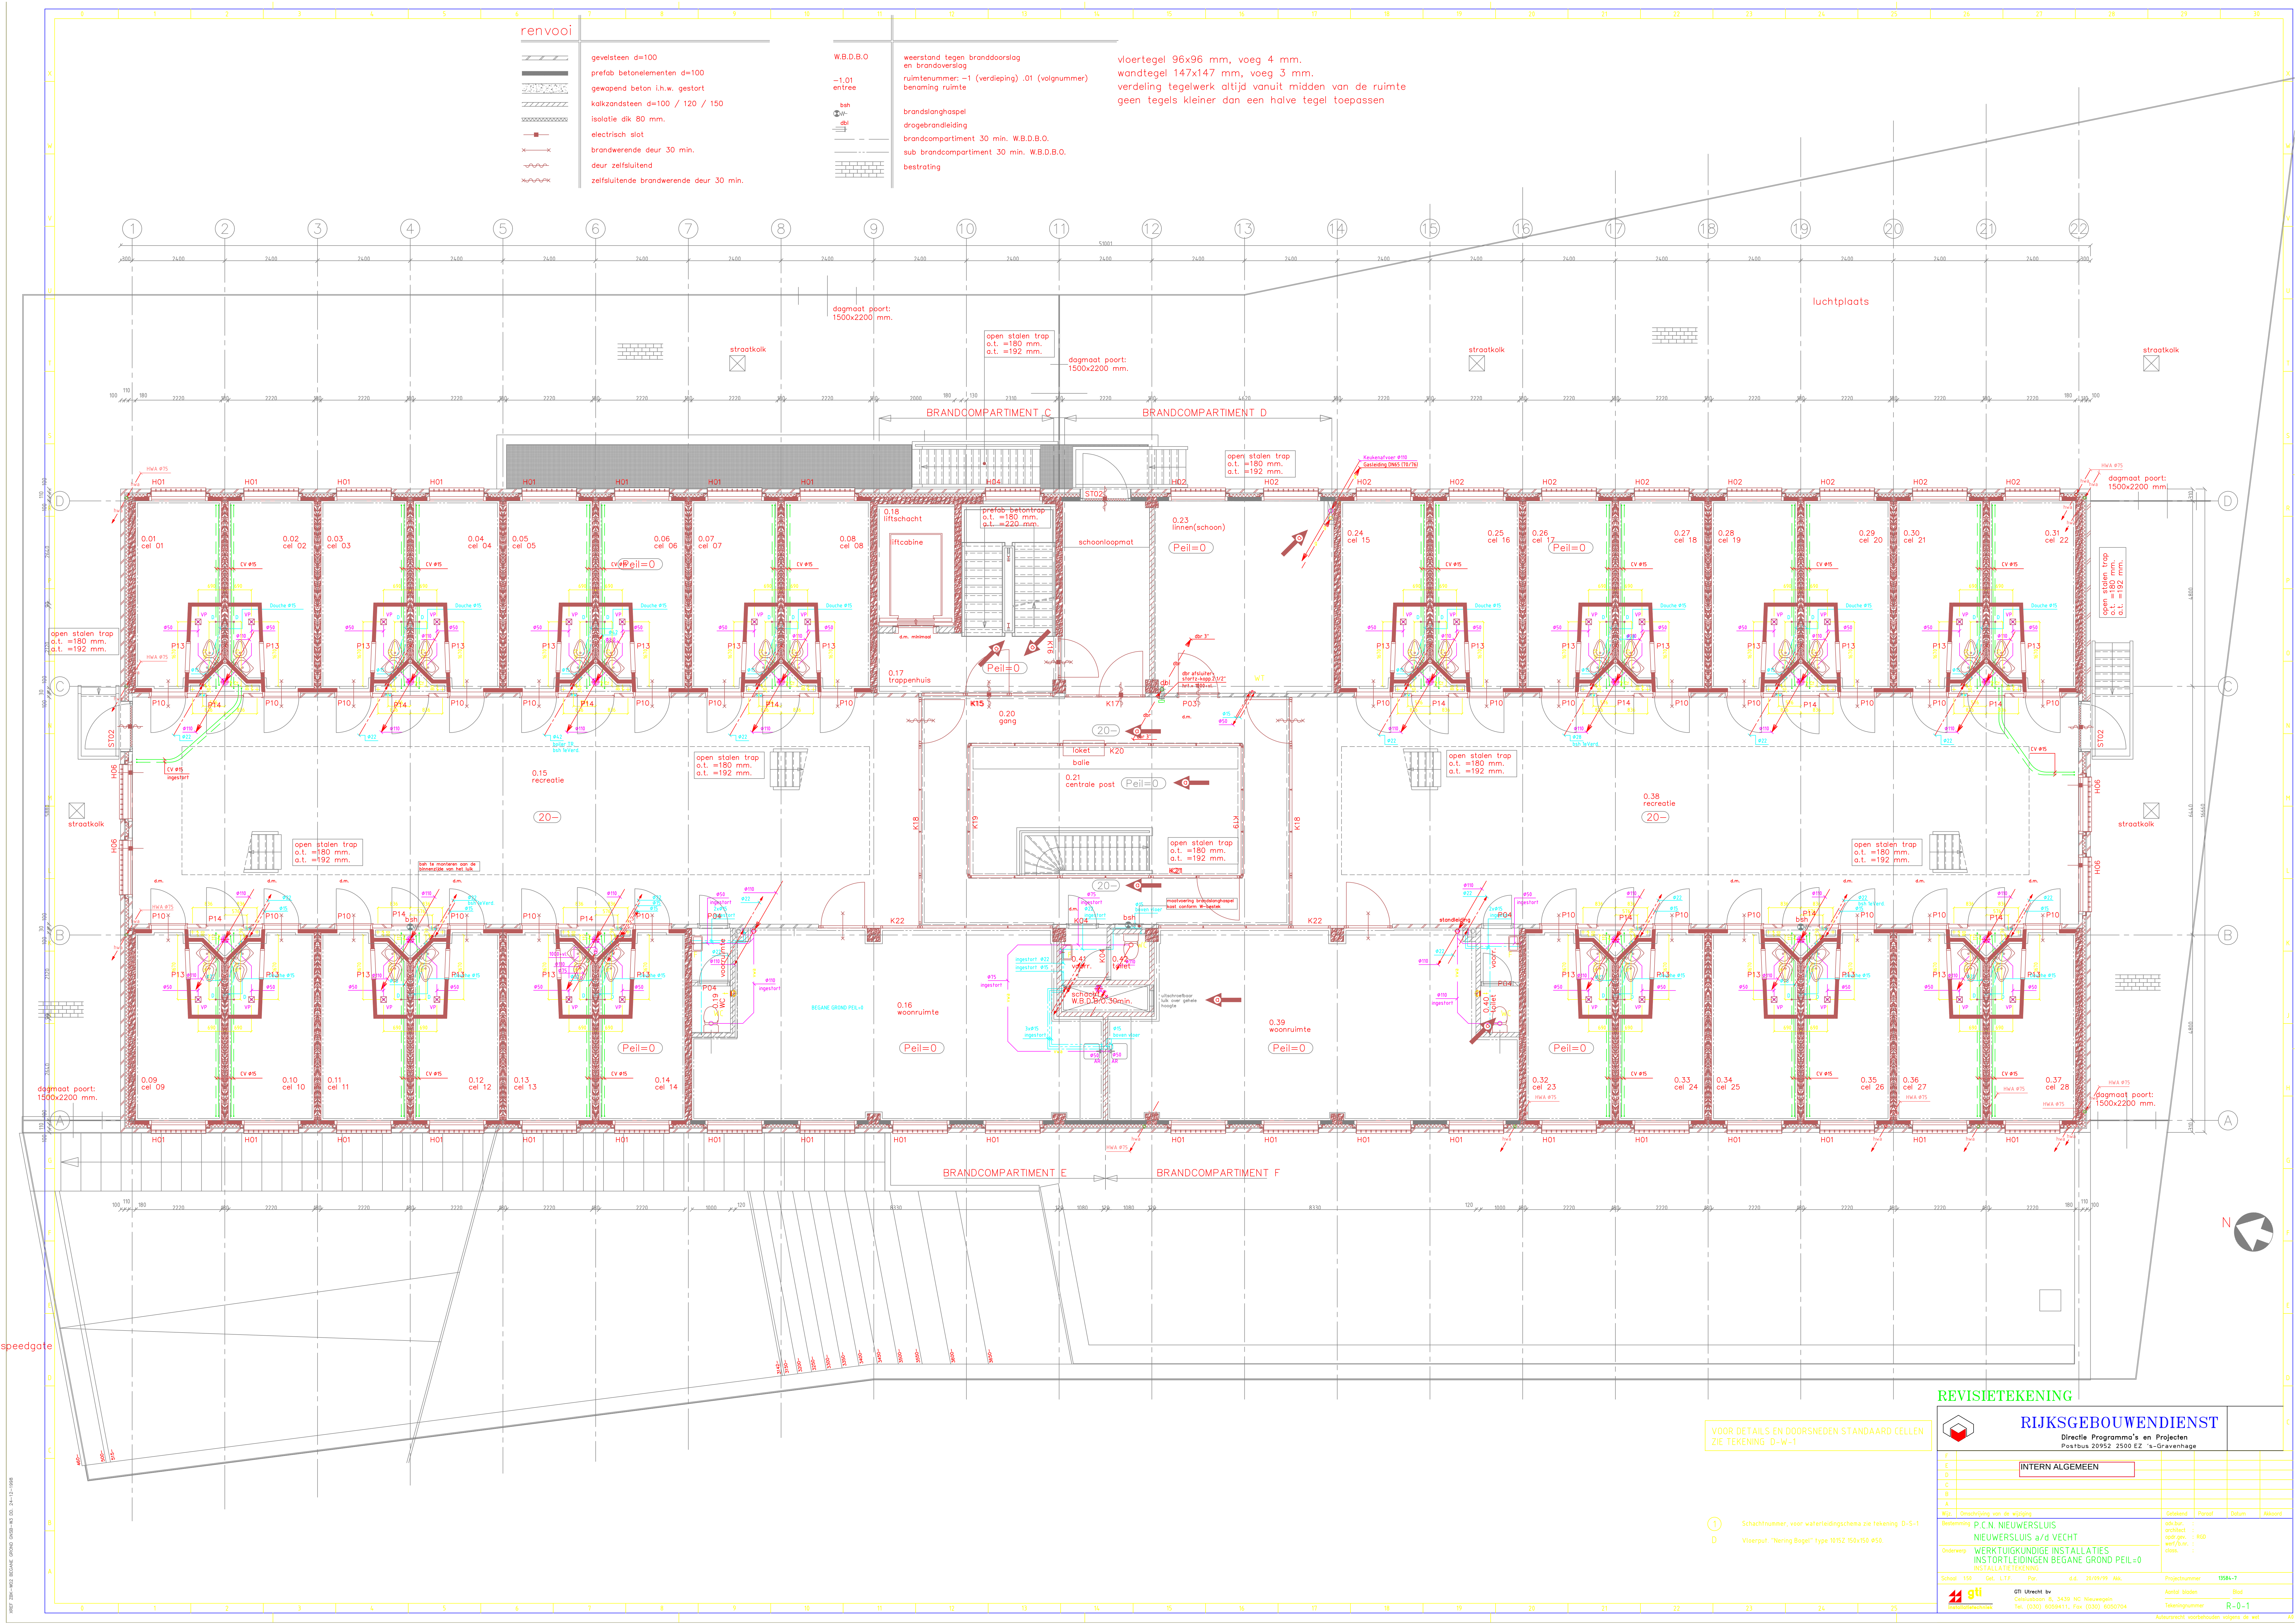

REVISIETEKENING

VOOR DETAILS EN DOORSNEDEN STANDAARD CELLEN
ZIE TEKENING D-W-1

RIJKSGEBOUWENDIENST				
Directie Programma's en Projecten				
Postbus 20952 2500 EZ 's-Gravenhage				
INTERN ALGEMEEN				
Wij Omschrijving van de wijziging				
Bijeenkomst P.C.N. NIEUWERSLUIJ				
NIEUWERSLUIJ s.d. VECHT				
Schied 158 Glt. L.T.F. Par. d.d. 20/09/99 Akk. Projectnummer 1584-7				
Glt. Uitsluitend te gebruiken op 3439 NC Nieuwegein Aantal bladen 10				
Tekeningsnummer R-0-1				