


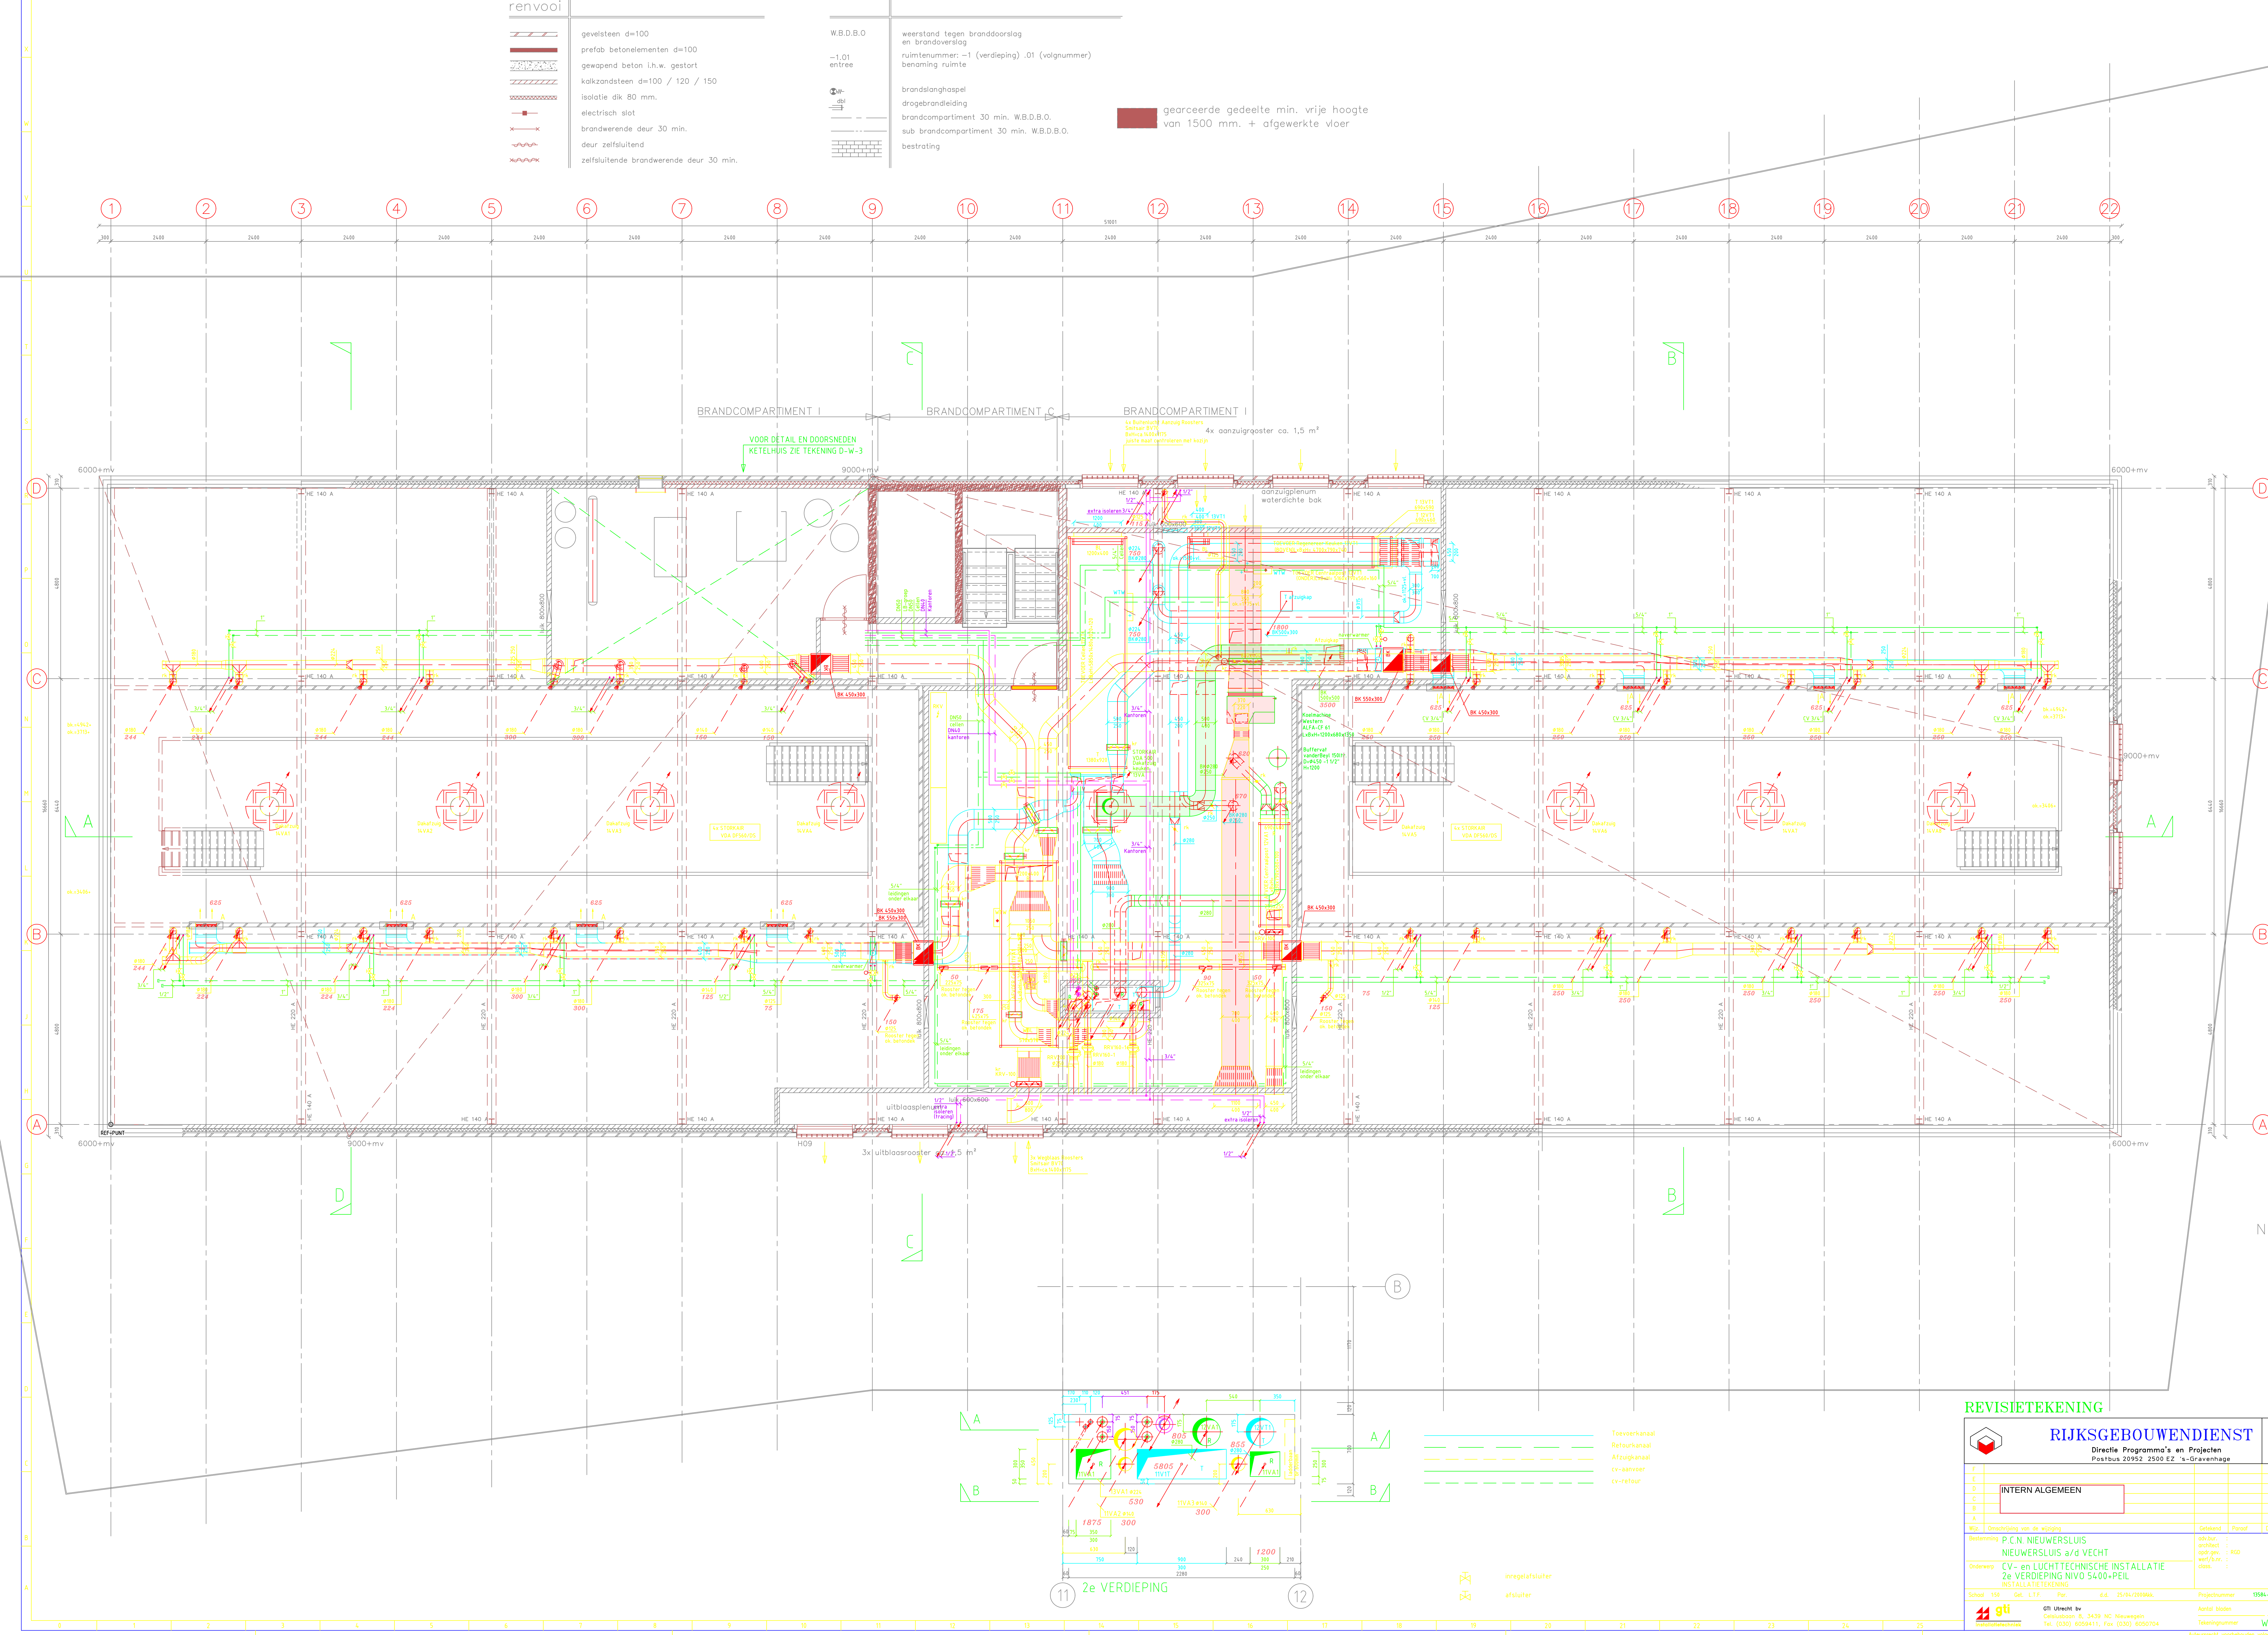

REVISIETEKENING

RIJKSGEBOUWENDIENST			
Directie Programma's en Projecten Postbus 29952 2500 EZ 's-Gravenhage			
Intern Algemeen			
Wg. : Omkering van de wijziging			
Bestemming : P.C.N. NIEUWERSLUIJ NIEUWERSLUIJ a/d VECHT			
Onderwerp : CV- en LUCHTTESNISCHE INSTALLATIE 2e VERDIEPING NIVO 5400-PEIL			
Schoor : 150 Get. : L.T.F. Par. : d.b. d.b. : 25/04/2008			
Projectnummer : 1594-			
Aantal bladen : 1			
Tekeningnummer : W			
Auteursrecht : voorbehouden			