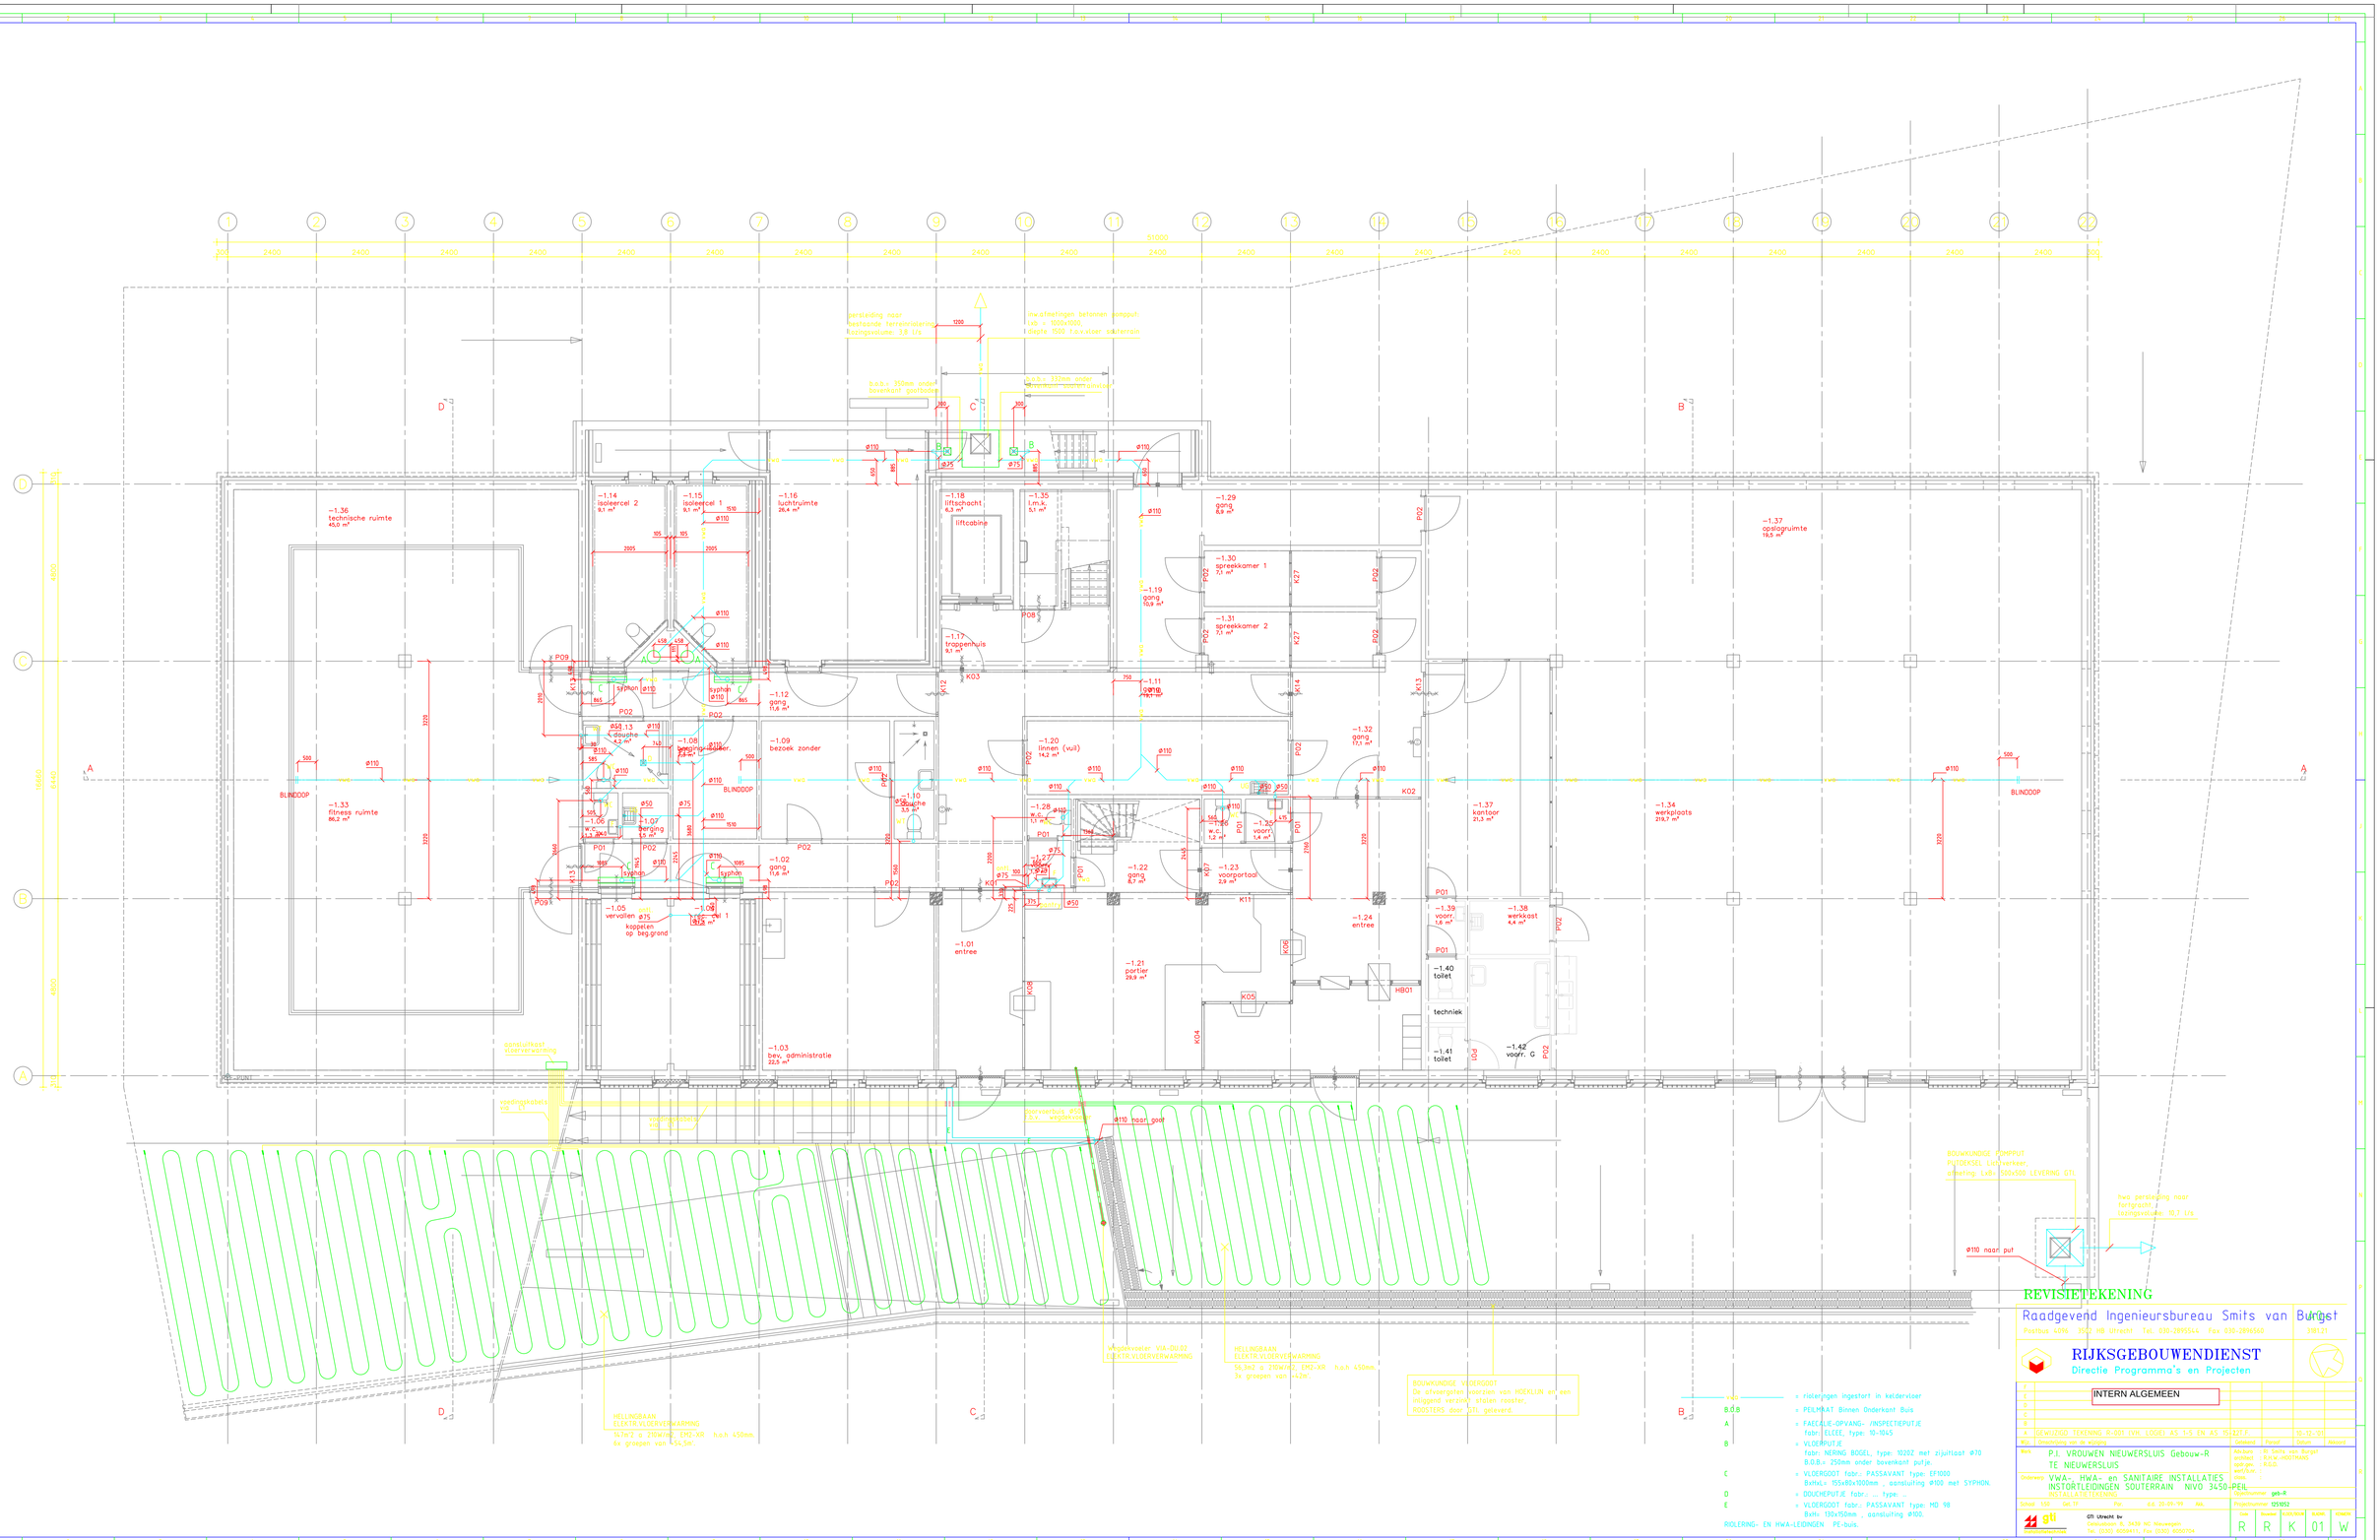
1 2 3 4 5 6 7 8 9 10 11 12 13 14 15 16 17 18 19 20 21 22
51000
2400
A B C D
−1.36 technische ruimte 45,0 m²
−1.14 isolatiecel 2 9,1 m²
−1.15 isolatiecel 1 9,1 m²
−1.16 luchtruimte 26,4 m²
−1.18 liftschacht 6,3 m²
liftcabine
−1.35 t.m.v. 5,1 m²
−1.29 gang 6,9 m²
−1.30 spreekkamer 1 7,1 m²
−1.31 spreekkamer 2 7,1 m²
−1.19 gang 10,9 m²
−1.17 trappenhuis 9,1 m²
−1.11 gang 19,1 m²
−1.12 gang 11,6 m²
−1.09 bezoek zonder
−1.20 linnen (vuil) 14,2 m²
−1.32 gang 17,1 m²
−1.37 opslagruimte 16,5 m²
−1.33 fitness ruimte 86,2 m²
−1.08 berging 4,8 m²
−1.10 douche 3,5 m²
−1.28 w.c. 1,2 m²
−1.26 voorr. 1,4 m²
−1.34 werkplaats 219,7 m²
−1.37 kantoor 21,3 m²
−1.07 berging 13 m²
−1.06 w.c. 1,2 m²
−1.02 gang 11,6 m²
−1.22 gang 8,7 m²
−1.23 voorportaal 2,9 m²
−1.24 entree
−1.39 voorr. 1,6 m²
−1.38 werkcel 4,4 m²
−1.40 toilet
−1.41 toilet
−1.42 voorr. G
−1.05 vervallen 2 koppelen op beg.grond
−1.04 gang 12,2 m²
−1.01 entree
−1.03 bev. administratie 22,5 m²
−1.21 portier 29,9 m²
techniek
HB01
K01 K02 K03 K04 K05 K06 K11 K12 K13 K14 K27
P01 P02 P08 P09
BLINDDOOR
douche 4,2 m²
wasmachine
wasdroger
verdeelkast vloerverwarming
voedingskabels vloerverwarming
voedingskabels vloerverwarming
opgravenleiding WA-DU02 ELEKTR.VLOERVERWARMING
HELLINGBAAN ELEKTR.VLOERVERWARMING 56,3m2 a 210W/m2, EMZ-XR h.o.h 450mm. 3x groepen van +-42m.
HELLINGBAAN ELEKTR.VLOERVERWARMING 14,7m2 a 210W/m2, EMZ-XR h.o.h 450mm. 6x groepen van +-54,5m.
BOUWKUNDIGE VLOERGOOT De afvoergoten voorzien van HOEKIJN en een inliggend verzinkt stalen rooster, ROOSTERS door GTI geleverd.
BOUWKUNDIGE POMPPUT PUTDEKSEL Lichtverkeer, afmeting: 1x8= 500x500 LEVERING GTI.
hwa persleiding naar (afgesneden) inzinkvolume 10,7 l/s
ø110 naar put
persleiding naar bestaande terreninrichting Rioolingsvolume: 3,8 l/s
inv.afmetingen betonnen zinkput l x b = 1800x1000 diepte 1500 t.o.v.vloer souterrain
b.o.b.= 350mm onder bovenkant gietasfalt
b.o.b.= 332mm onder bovenkant betonnen put
ø110 naar goot
ø110 naar put
ø110
ø75
ø50
ø32
ø25
16660
6460
4900
3328
2400
2005
1510
1595
1200
1000
500
2100
2700
2800
