


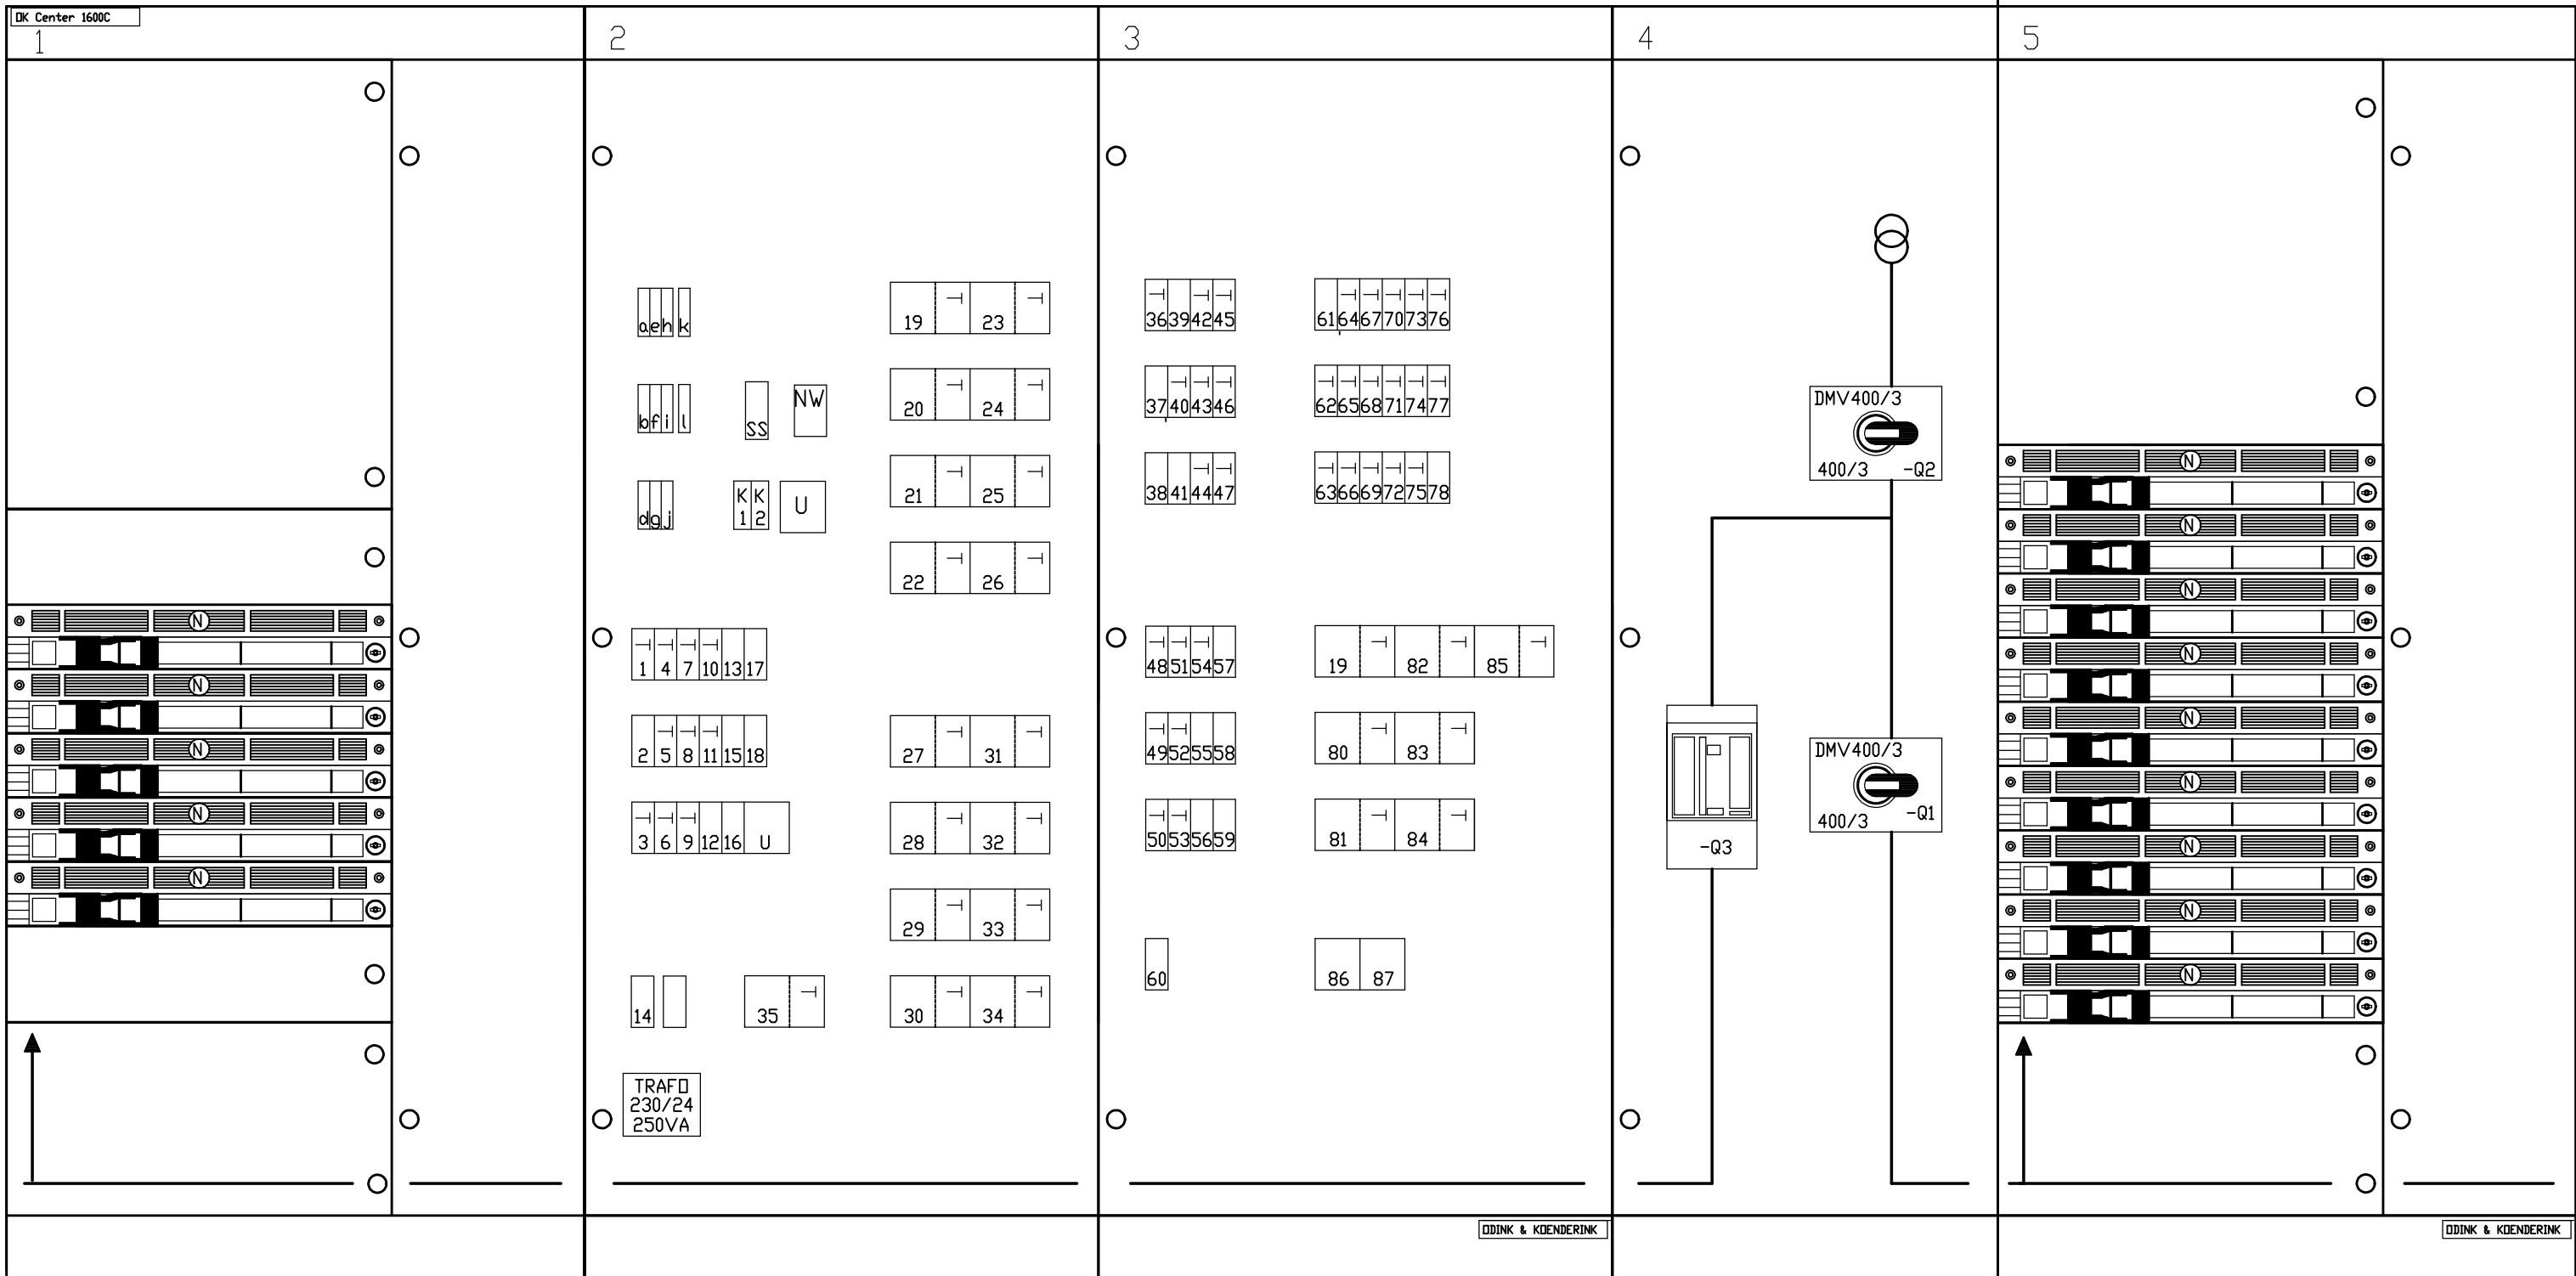

HK-A2

A	Verdeelinrichting NB-A2	1	Verlichting	31	4x cellen	61	Brandmeldcentrale
B	Noodverlichtingsunit	2	Verlichting	32	4x cellen	62	Vaatwasser
C	Regelkast RK-4	3	Verlichting	33	4x cellen	63	Magnetron
D	RK-RWA-Q	4	Verlichting	34	4x cellen	64	Wasmachine
E	Reserve	5	Verlichting	35	Reserve	65	Droger
F	Groep 1-18	6	Verlichting	36	Wcd's	66	Wasmachine
G	Verdeelinrichting L-A2	7	Verlichting	37	Wcd's	67	Droger
H	Lift A2	8	Verlichting	38	Wcd's	68	Magnetron
I	Reserve	9	Verlichting	39	Wcd's	69	Koffiezetapparaat
J	Reserve	10	Verlichting	40	Wcd's	70	Magnetron
K	Groep 19-26	11	Verlichting	41	Wcd's	71	Koffiezetapparaat
L	Groep 27-35	12	Verlichting	42	Wcd's	72	Koffiezetapparaat
M	Groep 36-60	13	Verlichting	43	Wcd's	73	Magnetron
N	Groep 61-78	14	Sturing	44	Wcd's	74	Magnetron
O	Groep 79-87	15	Reserve	45	Wcd's	75	Koffiezetapparaat
		16	Reserve	46	Wcd's	76	Magnetron
		17	Reserve	47	Wcd's	77	Oven
		18	Reserve	48	Wcd's	78	Reserve
		19	4x cellen	49	Wcd's	79	Fornuis
		20	4x cellen	50	Wcd's	80	Kookplaat
		21	4x cellen	51	Wcd's	81	Kookplaat
		22	4x cellen	52	Koffiezetapparaat	82	Kookplaat
		23	4x cellen	53	Koffiezetapparaat	83	Kookplaat
		24	4x cellen	54	Koffiezetapparaat	84	Kookplaat
		25	4x cellen	55	Wcd's	85	Kookplaat
		26	4x cellen	56	Wcd's	88	Kookplaat
		27	4x cellen	57	Oven	89	Kookplaat
		28	4x cellen	58	Reserve	90	Wasmachine
		29	4x cellen	59	Reserve	91	Droger
		30	4x cellen	60	Reserve	92	Wasmachine
						93	Droger

INTERN ALGEMEEN

BIJGEWERKTE REVISIE 05-03-2009

KASTAANZICHT		tes		TES INSTALLATIETECHNIEK B.V. Logtenburg 1 Prinsenbeek Postbus 56 4840 AB Tel: 076-5410296 Fax: 076-5422315		tekeningen 7-04 gecont. + para. G.K.	
RIJKSGEBOUWDIENST DIRECTIE PROGRAMMA'S EN PROJECTEN POSTBUS 20952 2500 EZ 's-GRAVENHAGE		GEBOUW QUEBEC (ARRESTANTENGEBOUW) P.C. NIEUWERSLUIJ te NIEUWERSLUIJ		hijchij behoort tekening		schaal -- gef. C.K. dd.30-01-2002	
TECHNISCH ADVIESBUREAU W.SCHLAPPE SCHOUWBURGRING 63 5038 TK TILBURG Tel. 013-5354135		AANZICHT SCHAKEL- EN VERDEELINRICHTING KAST HK-A2		code E		w.nr. -- bladnr. 7-04 kenmerk R	