


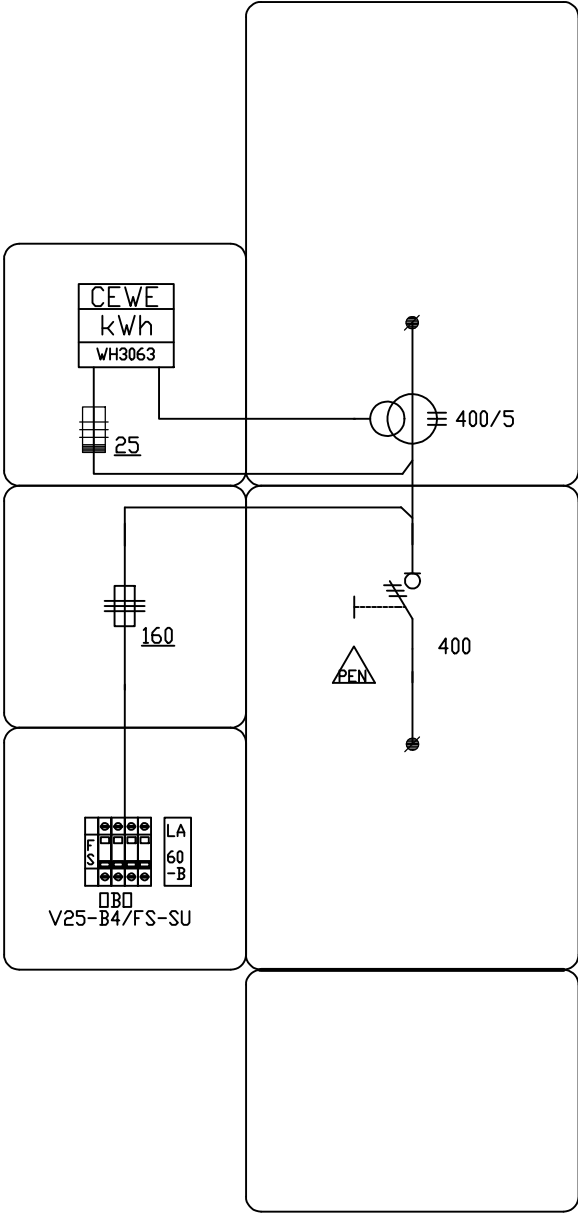

INTERN ALGEMEEN

BIJGEWERKTE REVISIE 05-03-2009

KASTAANZICHT			 INSTALLATIETECHNIEK		TES INSTALLATIETECHNIEK B.V. Logtenburg 1 Prinsenbeek Postbus 56 4840 AB Tel: 076-5410296 Fax: 076-5422315		tekeningnr. 1534 7-09 gecont. + para. G.K.	
c	b	a	RIJKSGEBOUWENDIENST DIRECTIE PROGRAMMA'S EN PROJECTEN POSTBUS 20952 2500 EZ 's-GRAVENHAGE		GEBOUW QUEBEC (ARRESTANTENGEBOUW) P.C. NIEUWERSLUIJSLUIS te NIEUWERSLUIJSLUIS		hierbij behoort tekening	
			TECHNISCH ADVIESBUREAU W.SCHLAPPE SCHOUWBURGRIJNG 5038 TK TILBURG Tel. 013-5354135		AANZICHT SCHAKEL- EN VERDEELINRICHTING KAST HS-A2		schaal -- get. R.S. dd.30-01-2002	
			 Erkend door de Raad voor de Certificatie		code E bouwdeel -- bouwlaag -- bladnr. 7-09 kenmerk R		w.nr. --	

gek. C.K. dd.30-01-2002