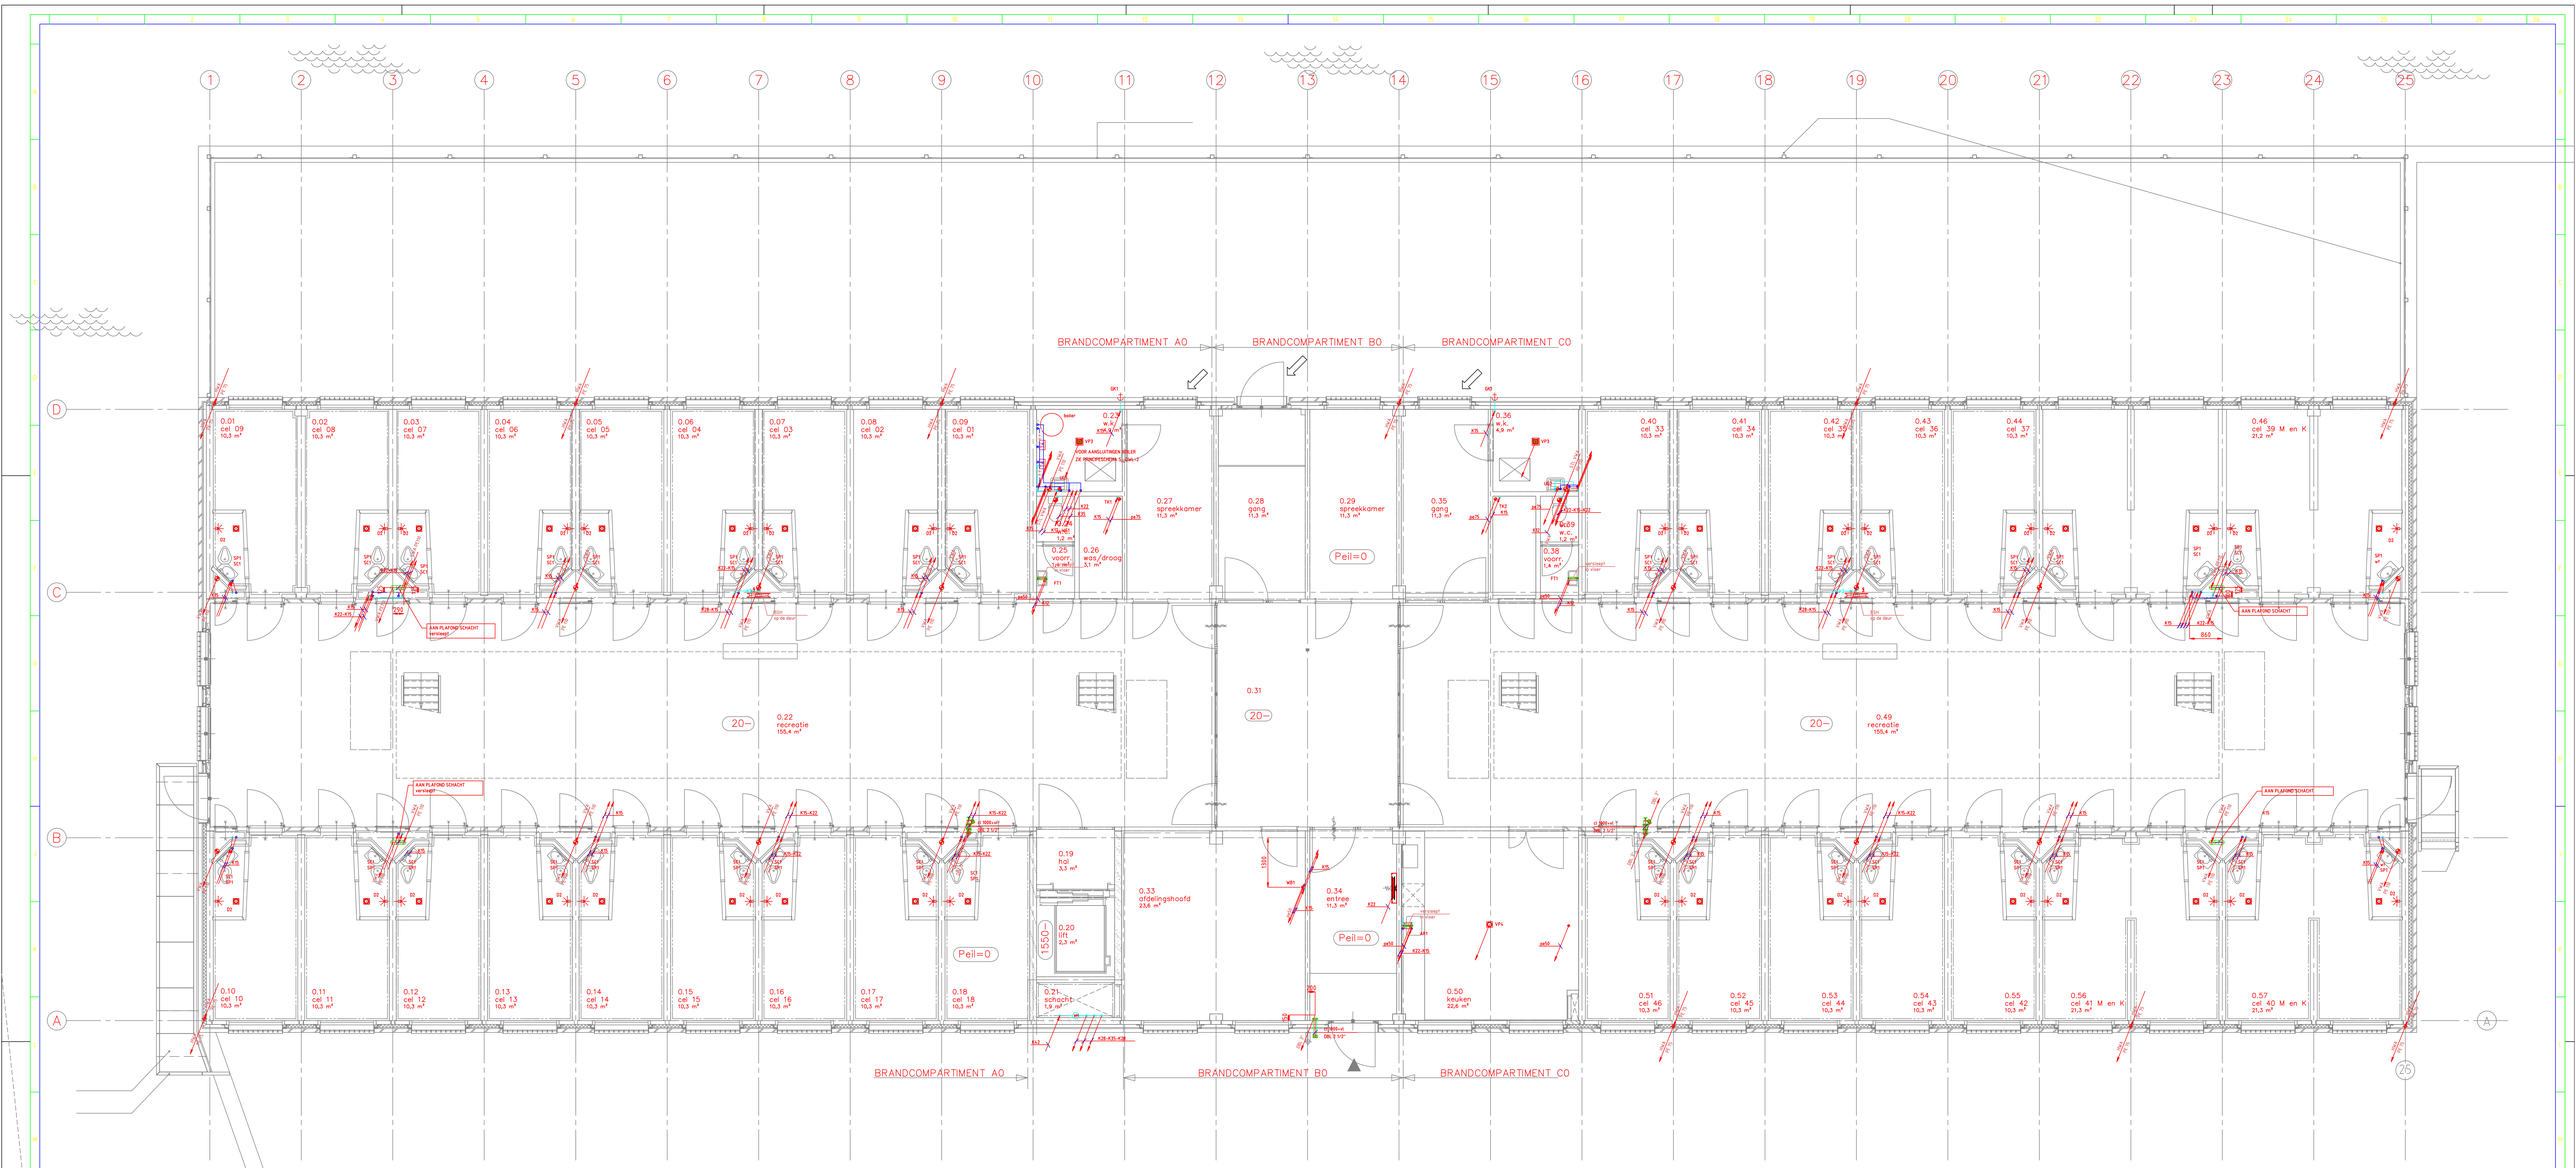

WC-1 Toiletcombinatie Sphinx Eurobaze 21 met Geberit Sanbloc(6L/4.5-7L/3)
SC-1 Toilet-Wastafelcombinatie Acorrel/6/80 met Geberit Reservoir(11B.000)
FT-1 Voetbadcombinatie Sphinx Eurobaze 36 met Grohe Atlanta(20.094) Kraan
D-2 Douchecombinatie Presto 50 met Van de Berg put k12 V
AR-1 Douchearmaturencombinatie Grohe Atlanta(25-120) met Afvangarnituur
UG-1 Uitstortgootsteen Franke RVS 304 met Grohe Hospital(32.1261
SP-1 Spiegel Leggera GLW 801

INTERN ALGEMEEN

Revisie november 2001

Raadgevend Ingenieursbureau Smits van Burgst
Postbus 4096 3502 HB Utrecht Tel. 030-2895544 Fax 030-2896560

A0
318121

RIJKSGEBOUWENDIENST
Directie Programma's en Projecten

gti installatietechniek
GTI installatietechniek Midden b.v.
Locatie Utrecht
Catharijnebaan 8, 3439 NC Nieuwegein
Tel. (030) 6059470, Fax (030) 6050704

F				
E				
D				
C				
B				
A				
Wijz.	Omschrijving van de wijziging	Gekiekend	Parraaf	Datum	Akkoord

werk: PC NEUWERSLUIS 2e FASE ARRESTANTEN 2
TE NEUWERSLUIS
onderwerp: SANITAIRE-INSTALLATIES
BEGANE GROND
INSTALLATIETEKENING

architect: ABT
architect: R.O.A.-ARCITECHNIEK
aann.gem.: RGD
aannemer: -
dienst: -

Schaal 1:50 Dat. W.W Par. Ark. 14-12-2000 Abn.

Bijgetekender: RIS3
Projectnummer: 992531001

Code	Bouwdeel	VLUGR/BOUW	BLADNR.	VOLGNR.
S	AR2	0	1	W

Jan Kriegsmanstraat 7
Postbus 101
Bunnik NL-3980 AC

HOOGEBOORN Adviesgroep

Van Diem & Kitzas
Tel. 0348-420600
email: hoogeboorn@hoogeboorn.nl

Gekiekend door Arkey

Auteursrecht voorbehouden volgens de wet

A0-HOR1250