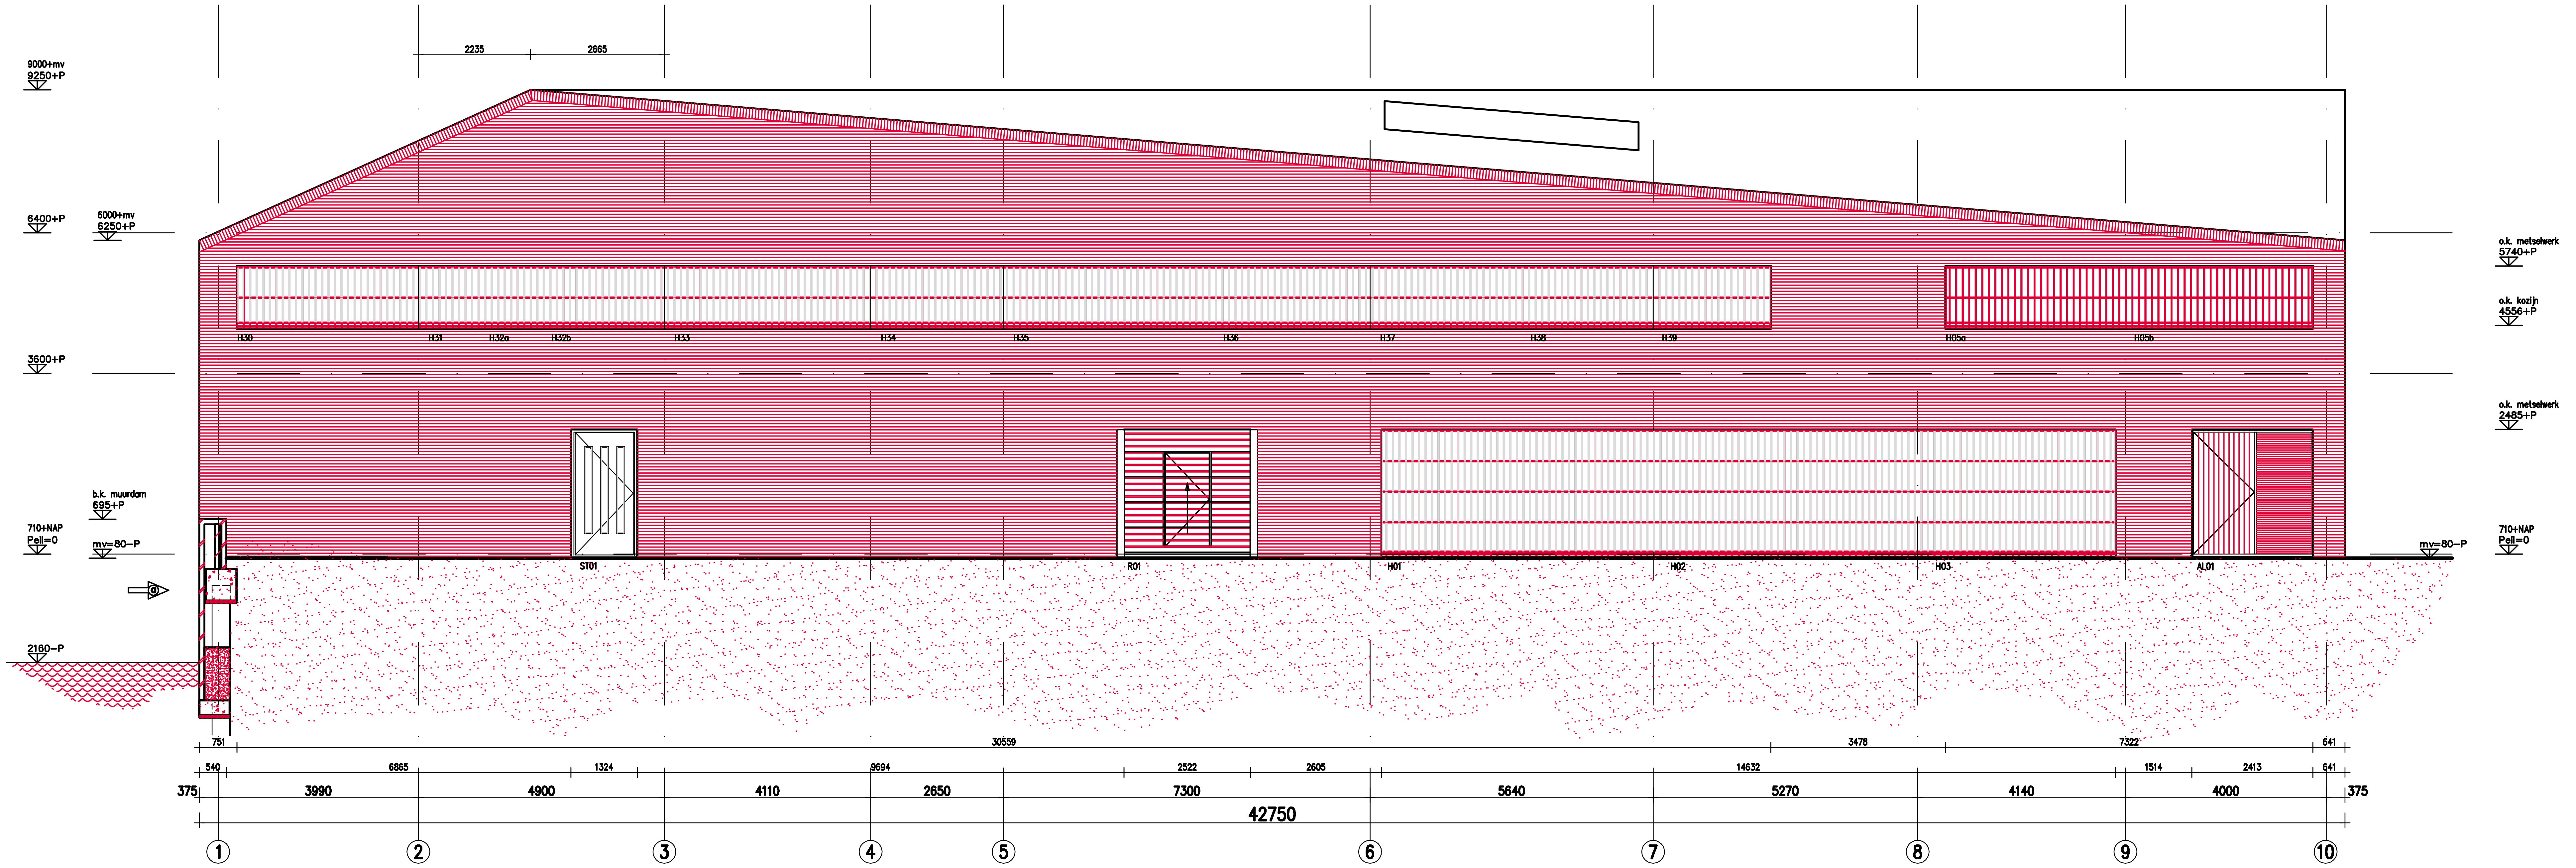
9000+mv
9250+P
6400+P
6000+mv
6250+P
3600+P
b.k. muurdam
695+P
710+NAP
Peil=0
mv=80-P
2160-P
2235
2665
H30
H31
H32a
H32b
H33
H34
H35
H36
H37
H38
H39
H05a
H05b
ST01
R01
H01
H02
H03
AL01
o.k. metselwerk
5740+P
o.k. kozijn
4556+P
o.k. metselwerk
2485+P
710+NAP
Peil=0
mv=80-P
751
30559
3478
7322
641
540
6865
1324
9694
2522
2605
14632
1514
2413
641
375
3990
4900
4110
2650
7300
5640
5270
4140
4000
375
42750
1
2
3
4
5
6
7
8
9
10

ZUID-OOST GEVEL


9000+mv
9250+P
6400+P
6000+mv
6250+P
3600+P
710+NAP
Peil=0
mv=80-P
4700
1240
H06
H07
H08
H09
H10
H11
H12
H13
H14
AL02
ST02
H04
H04s
ST02
ST02
o.k. metselwerk
5740+P
o.k. kozijn
4556+P
o.k. metselwerk
2485+P
710+NAP
Peil=0
1078
3068
4678
17140
751
1078
4486
3260
1324
531
5358
531
1324
3149
1324
4350
357
4000
3060
5940
5940
7060
357
26714
A
B
C
D
E
F

NOORD-OOST GEVEL

INTERN ALGEMEEN

omschrijving van de wijzigingen	getek.	gecontr.	beoord.	wijz.	datum
revisietekening	mkg			-	18-10-2001

werk: SPORT EN ARBEIDSGEBOUW P.C. NIEUWERSLUIS
onderwerp: zuid-oost gevel en noord-oost gevel

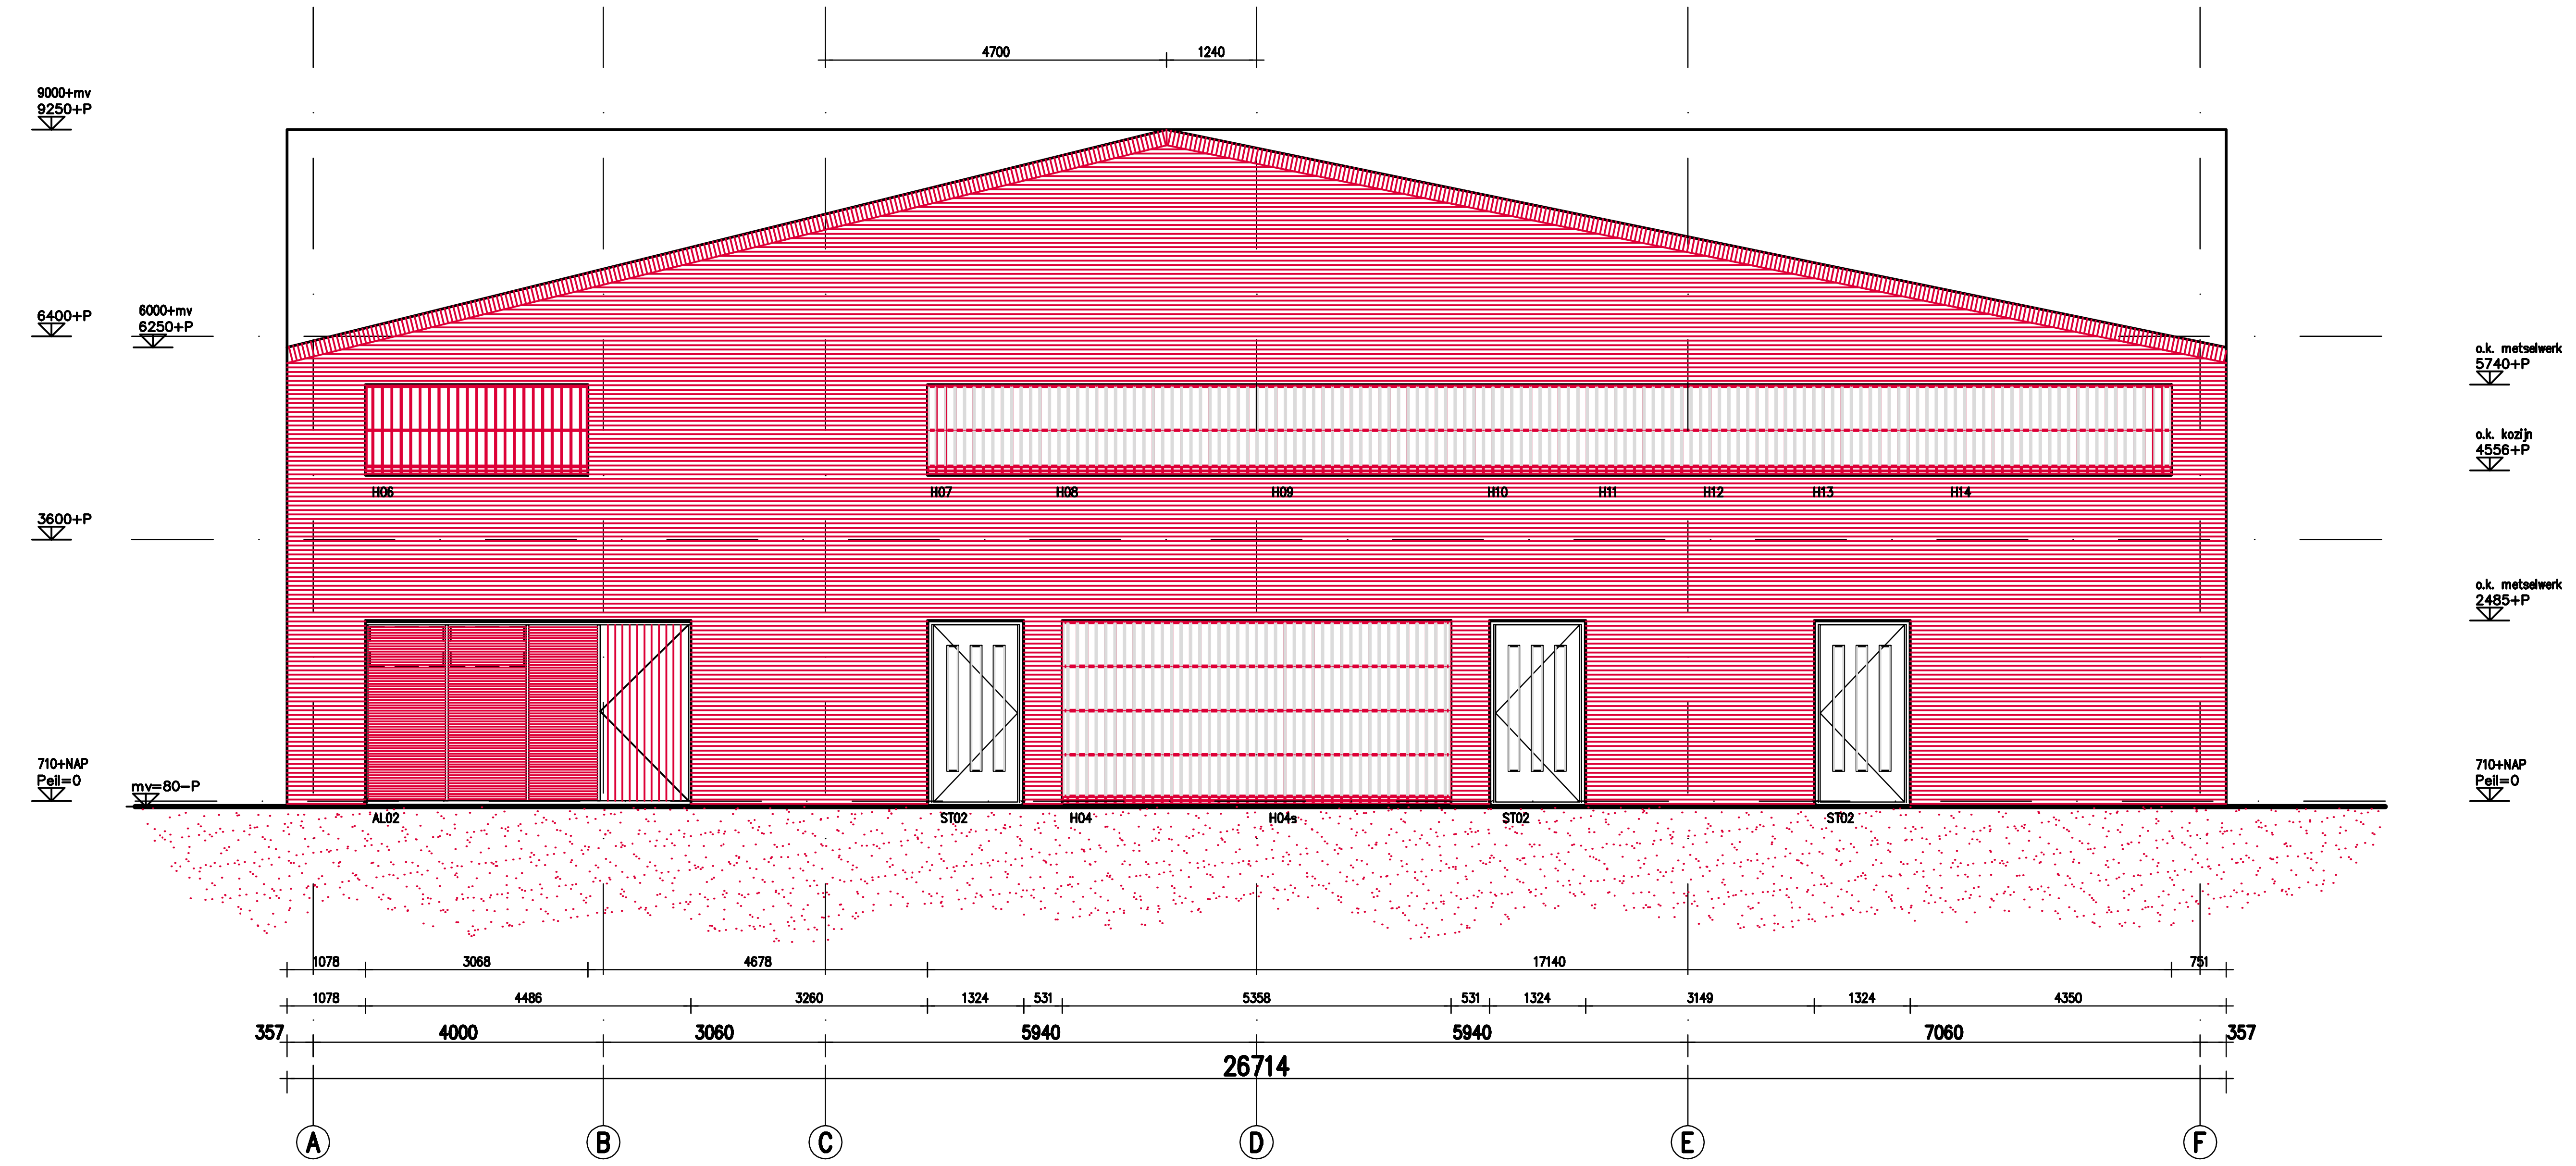schaal	formaat	werkcode	tekeningnummer
1:50	A0	GNSK	R406-1

opdrachtgever
RIJKSGEBOUWENDIENST DPP
proj. nr. 117PCN

architect
dhr. R.H.W. Hootsmans