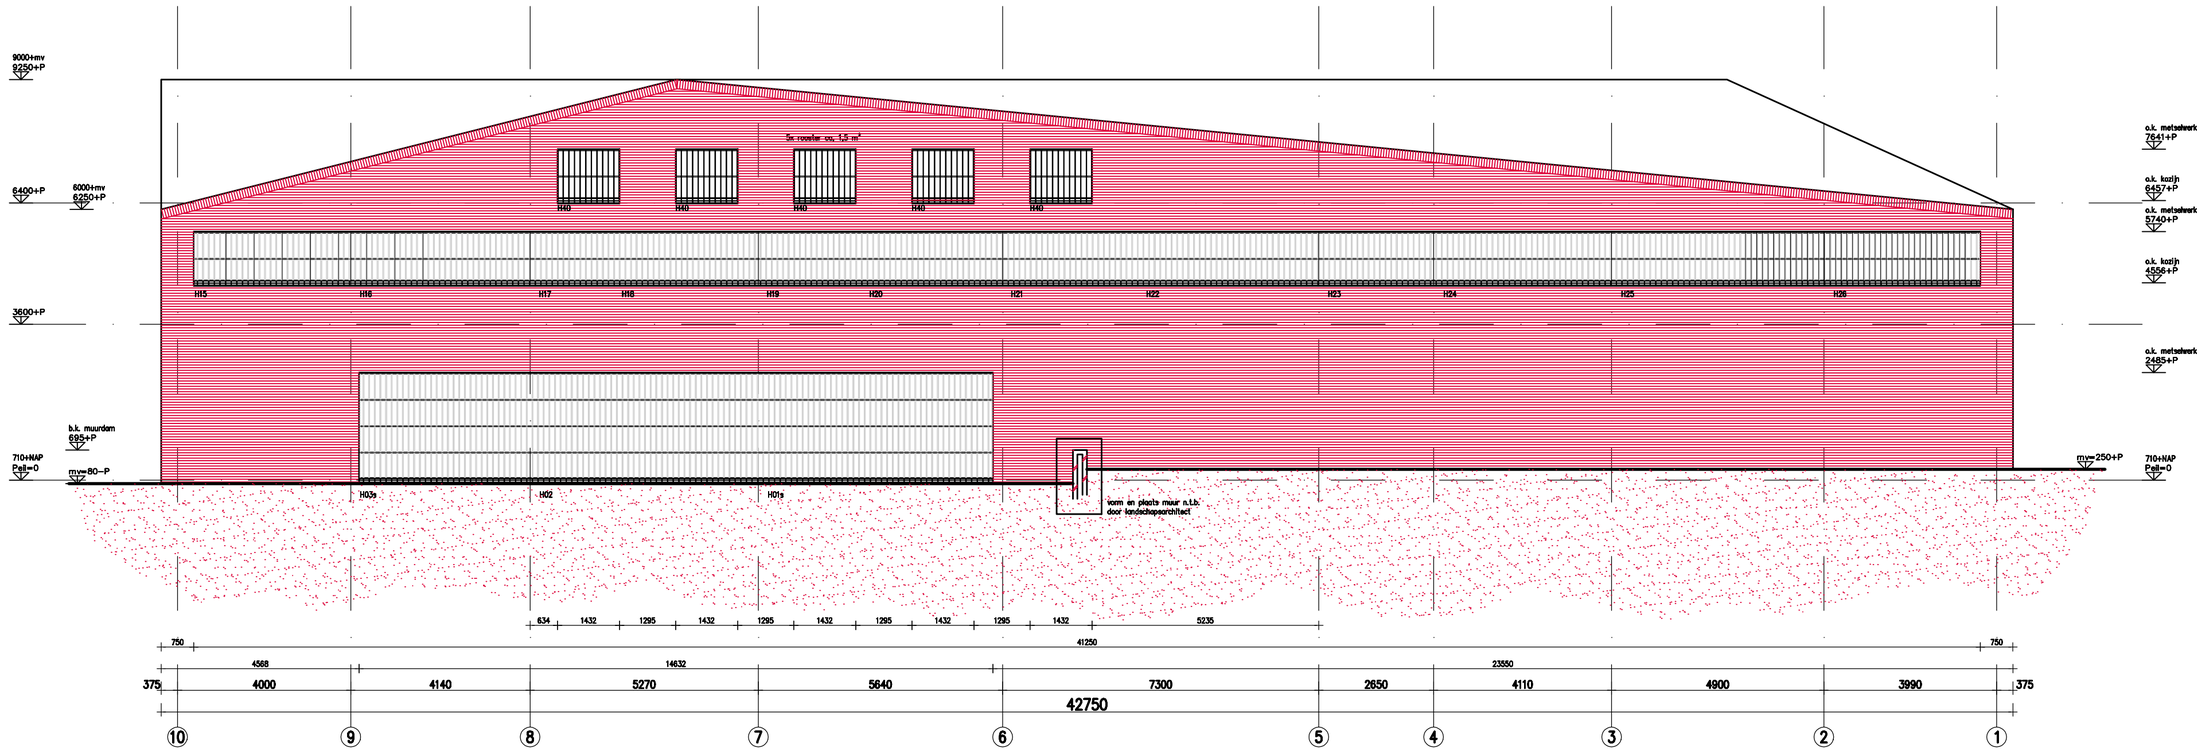

NOORD-WEST GEVEL

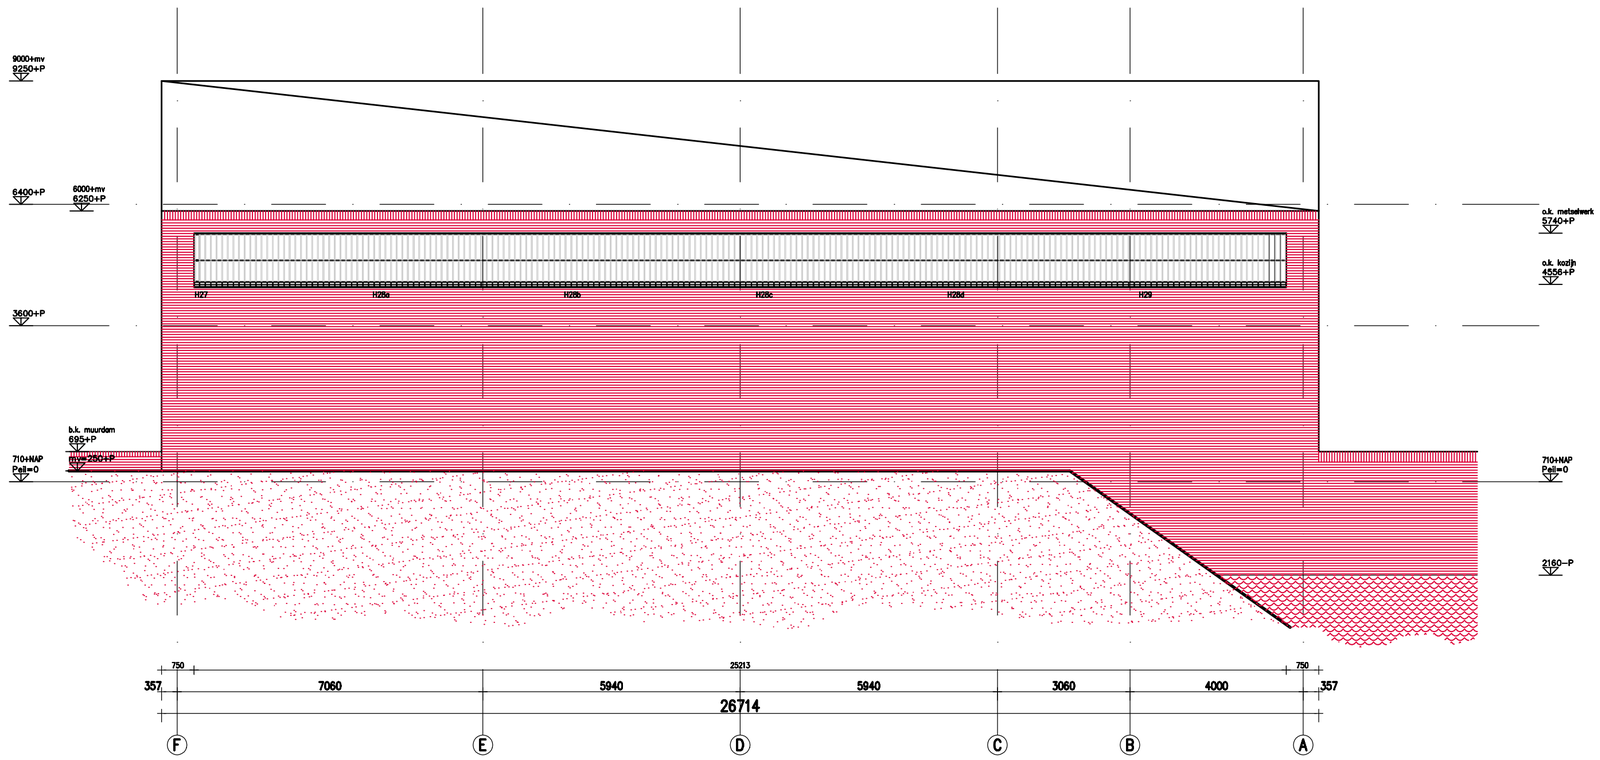

ZUID-WEST GEVEL

INTERN ALGEMEEN

revisietekening			mkg		–	18-10-2001
omschrijving van de wijzigingen			getek.	gecontr.	beoord.	wijz. datum

werk	SPORT EN ARBEIDSGEBOUW		P.C. NIEUWERSLUIS
onderwerp	noord-west gevel en zuid-west gevel		
schaal	formaat	werkcode	tekeningnummer
1:50	A0	GNSK	R406-2

opdrachtgever
RIJKSGEBOUWENDIENST DPP — proj. nr. 117PCN

architect
dhr. R.H.W. Hootsmans