


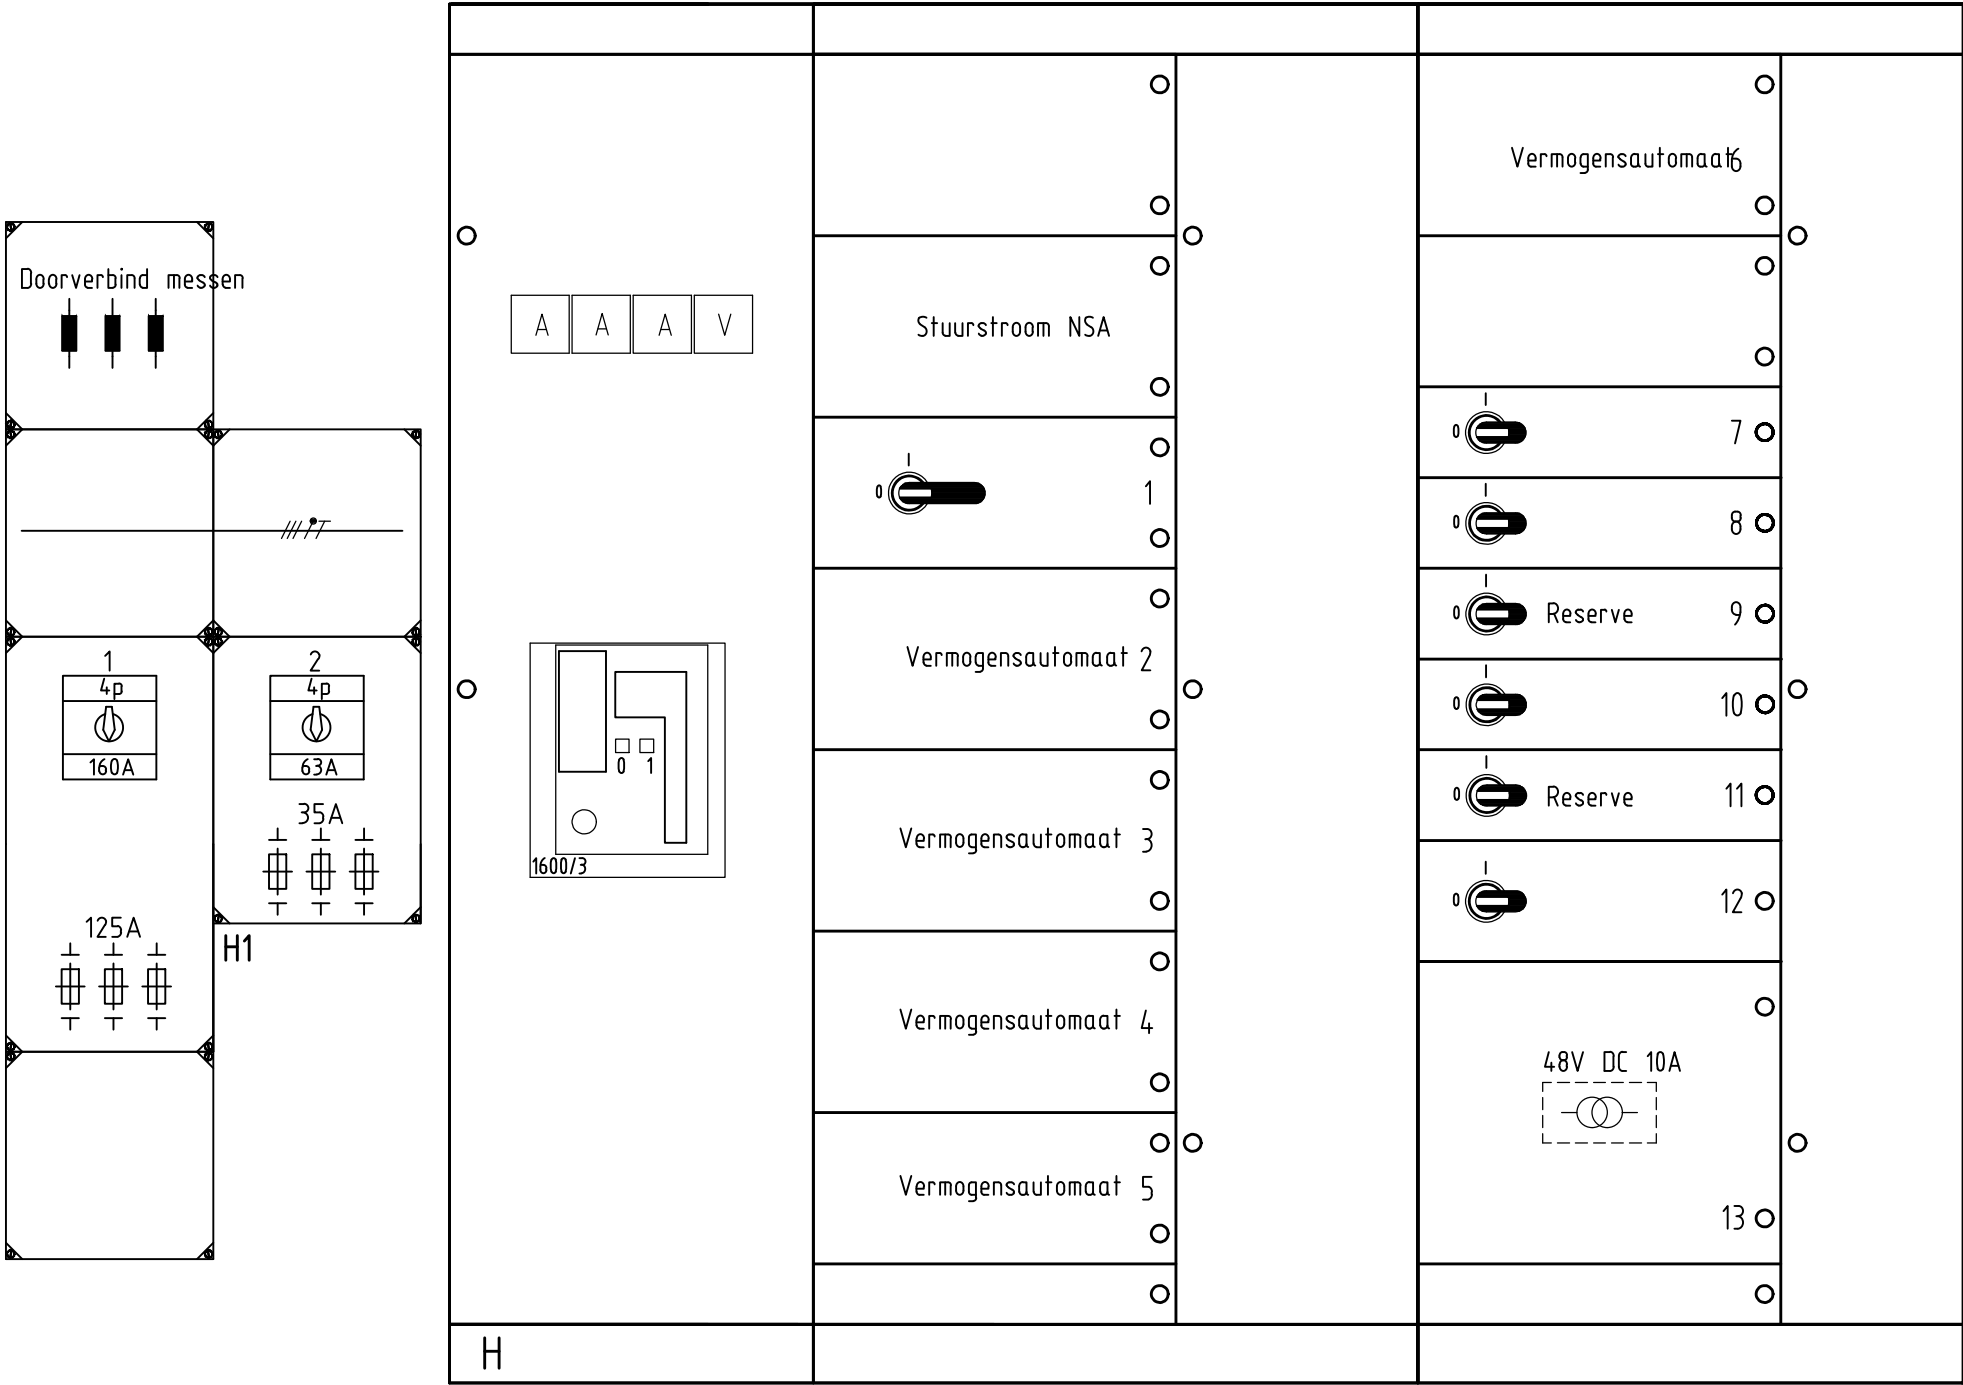

Verdeelinrichting H1

- 1 Verdeelinrichting HK-B gebouw B
- 2 Verdeelinrichting LN-A gebouw A

Hoofdverdeelinrichting H

- 1 Verdeelinrichting H1
- 2 Verdeelinrichting HK-L Gebouw Romeo (Logiesgebouw)
- 3 Verdeelinrichting HK-A1 Gebouw Papa (Arrestantengebouw 1)
- 4 Verdeelinrichting HK-A2 Gebouw Quebec (Arrestantengebouw 2)
- 5 Verdeelinrichting HK-SP Gebouw Echo (Sport- en Arbeidsgebouw)
- 6 Groep 7 t/m 12
- 7 Reserve
- 8 Voeding gebouw C en Z
- 9 Reserve
- 10 Voeding gebouw D en I
- 11 Reserve
- 12 Voeding keuken gebouw A
- 13 Voedingsunit 48V DC 10A t.b.v. sturing motorbedieningsschakelaars (vanaf NB-SP)

INTERN ALGEMEEN

BIJGEWERKTE REVISIE 05-03-2009

		TES INSTALLATIETECHNIEK B.V. Logtenburg 1 Prinsenbeek Postbus 56 4840 AB Tel: 076-5410296 Fax: 076-5422315		tekeningn ^o Z-01 geconf. + para ^o f.K.					
		RIJKSGEBOUWENDIENST DIRECTIE PROGRAMMA'S EN PROJECTEN POSTBUS 20952 2500 EZ s'-GRAVENHAGE				noordpijl			
werk		GEBOUW ECHO (SPORT- EN ARBEIDSGEBOUW) P.C. NIEUWERSLUIJ							
onderwerp		hierbij behoort tekening							
KASTAANZICHT VERDEELINRICHTING H EN H1		schaal		N.V.T.		gef. M.E. dd. 18-01-2002			
obj.nr.		I17PCN		w.nr.		--			
code		bouwdeel		vloer/bouw		bladnr.		kenmerk	
--		A		--		7-01		R	
Projectnr.		1534		gek.		C.K. dd.		18-01-2002	