


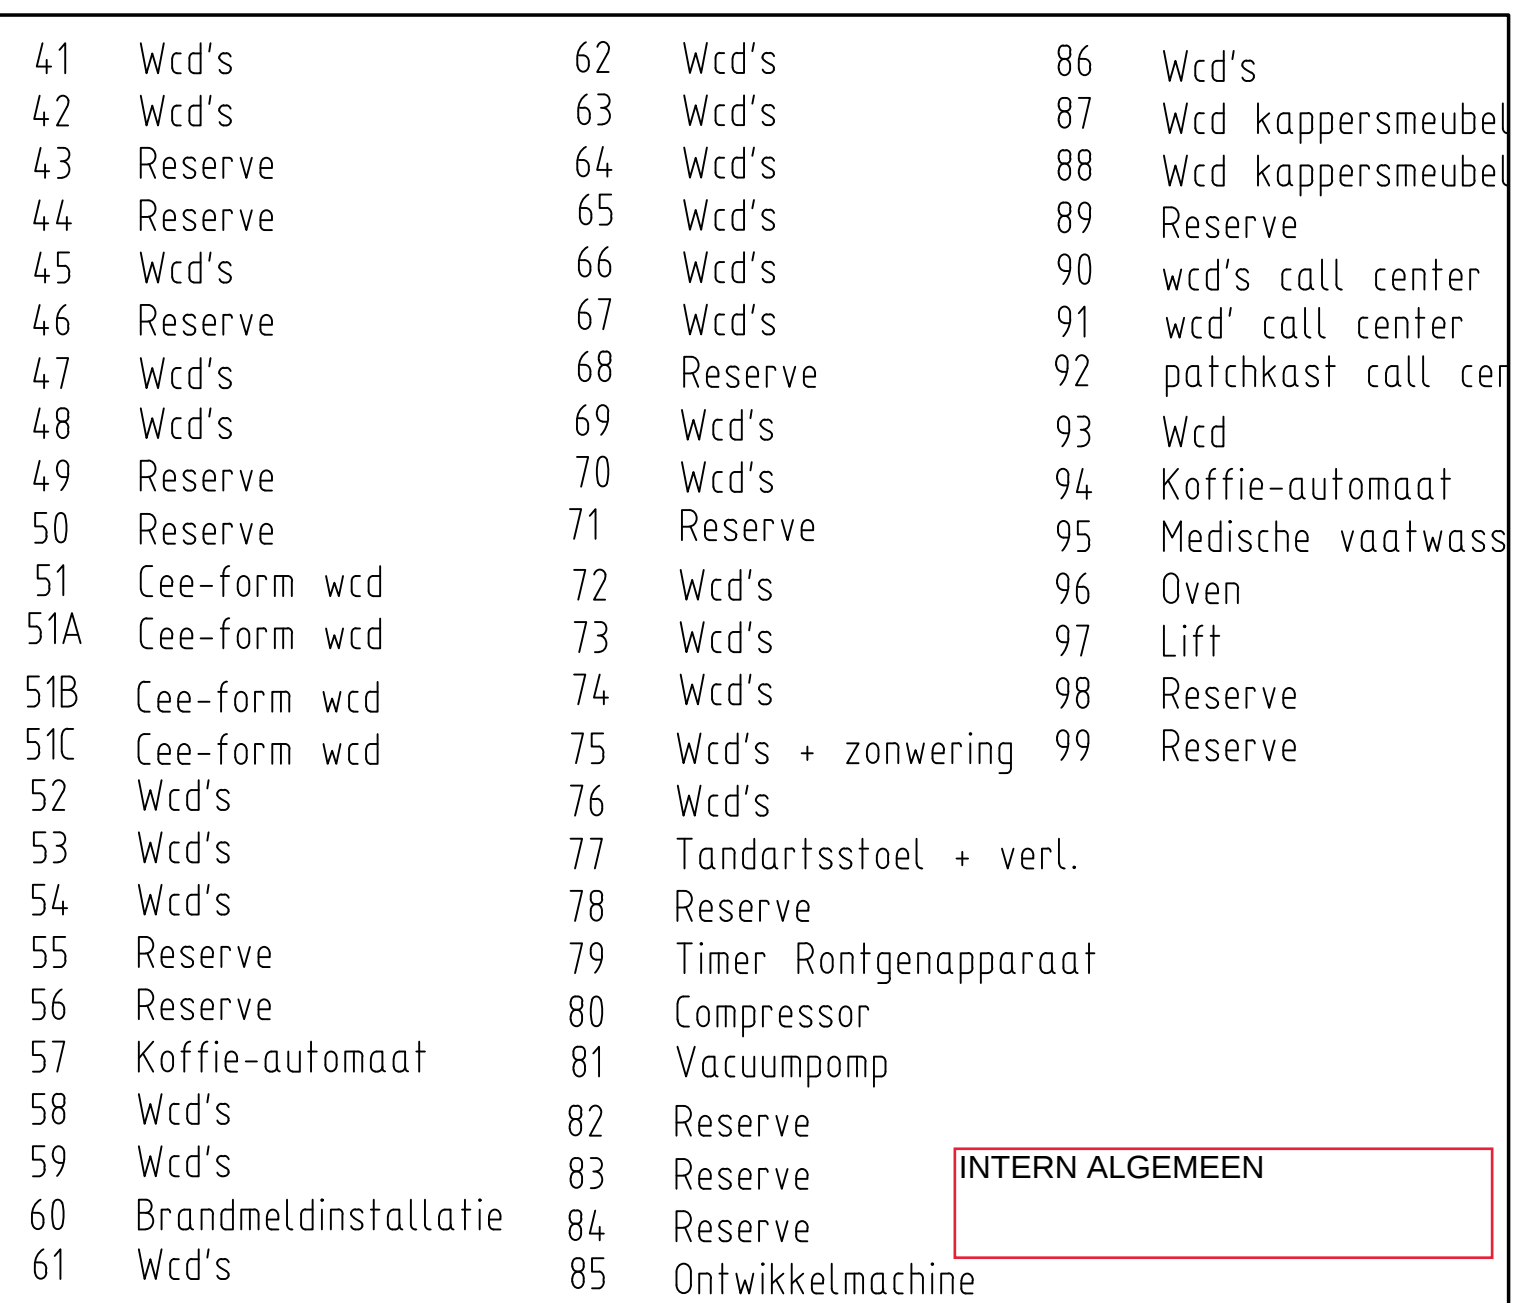

 INSTALLATIETECHNIEK		TESIS INSTALATIETECHNIEK B.V. Logtenburg 1 Prinsenbeek Postbus 56 4840 AB Tel: 076-5410296 Fax: 076-542235		tekeningn ^o -12 gecont. + para ^g .K.																												
		RIJKS-GEBOUWENDIENST DIRECTIE PROGRAMMA'S EN PROJECTEN POSTBUS 20952 2500 EZ s'-GRAVENHAGE																														
f dd. d dd. b dd.		werk GEBOUW ECHO (SPORT- EN ARBEIDSGEBOUW) P.C. NIEUWERSLUIS																														
e dd. c dd. a dd.		onderwerp KASTAANZICHT VERDEELINRICHTING HK-SP																														
gewijz.		hierbij behoort tekening <table border="1"> <tr> <td colspan="2">schaal</td> <td colspan="2">N.V.T.</td> <td>get.</td> <td>M.E. dd.</td> <td>18-01-2002</td> </tr> <tr> <td colspan="2">obj.nr.</td> <td colspan="2">I17PCN</td> <td>w.nr.</td> <td colspan="2">--</td> </tr> <tr> <td>code</td> <td>bouwdeel</td> <td>vloer/bouw</td> <td>bladnr.</td> <td colspan="3">kenmerk</td> </tr> <tr> <td>--</td> <td>A</td> <td>--</td> <td>7-02</td> <td colspan="3">R</td> </tr> </table>			schaal		N.V.T.		get.	M.E. dd.	18-01-2002	obj.nr.		I17PCN		w.nr.	--		code	bouwdeel	vloer/bouw	bladnr.	kenmerk			--	A	--	7-02	R		
schaal		N.V.T.		get.	M.E. dd.	18-01-2002																										
obj.nr.		I17PCN		w.nr.	--																											
code	bouwdeel	vloer/bouw	bladnr.	kenmerk																												
--	A	--	7-02	R																												
Heurneind 31 Tel.013-5394155		Berkel-Erschof Email.info@berkel.nl ISO 9001:2000  																														
Projectnr.		1534		gek.	C.K. dd.	18-01-2002																										