


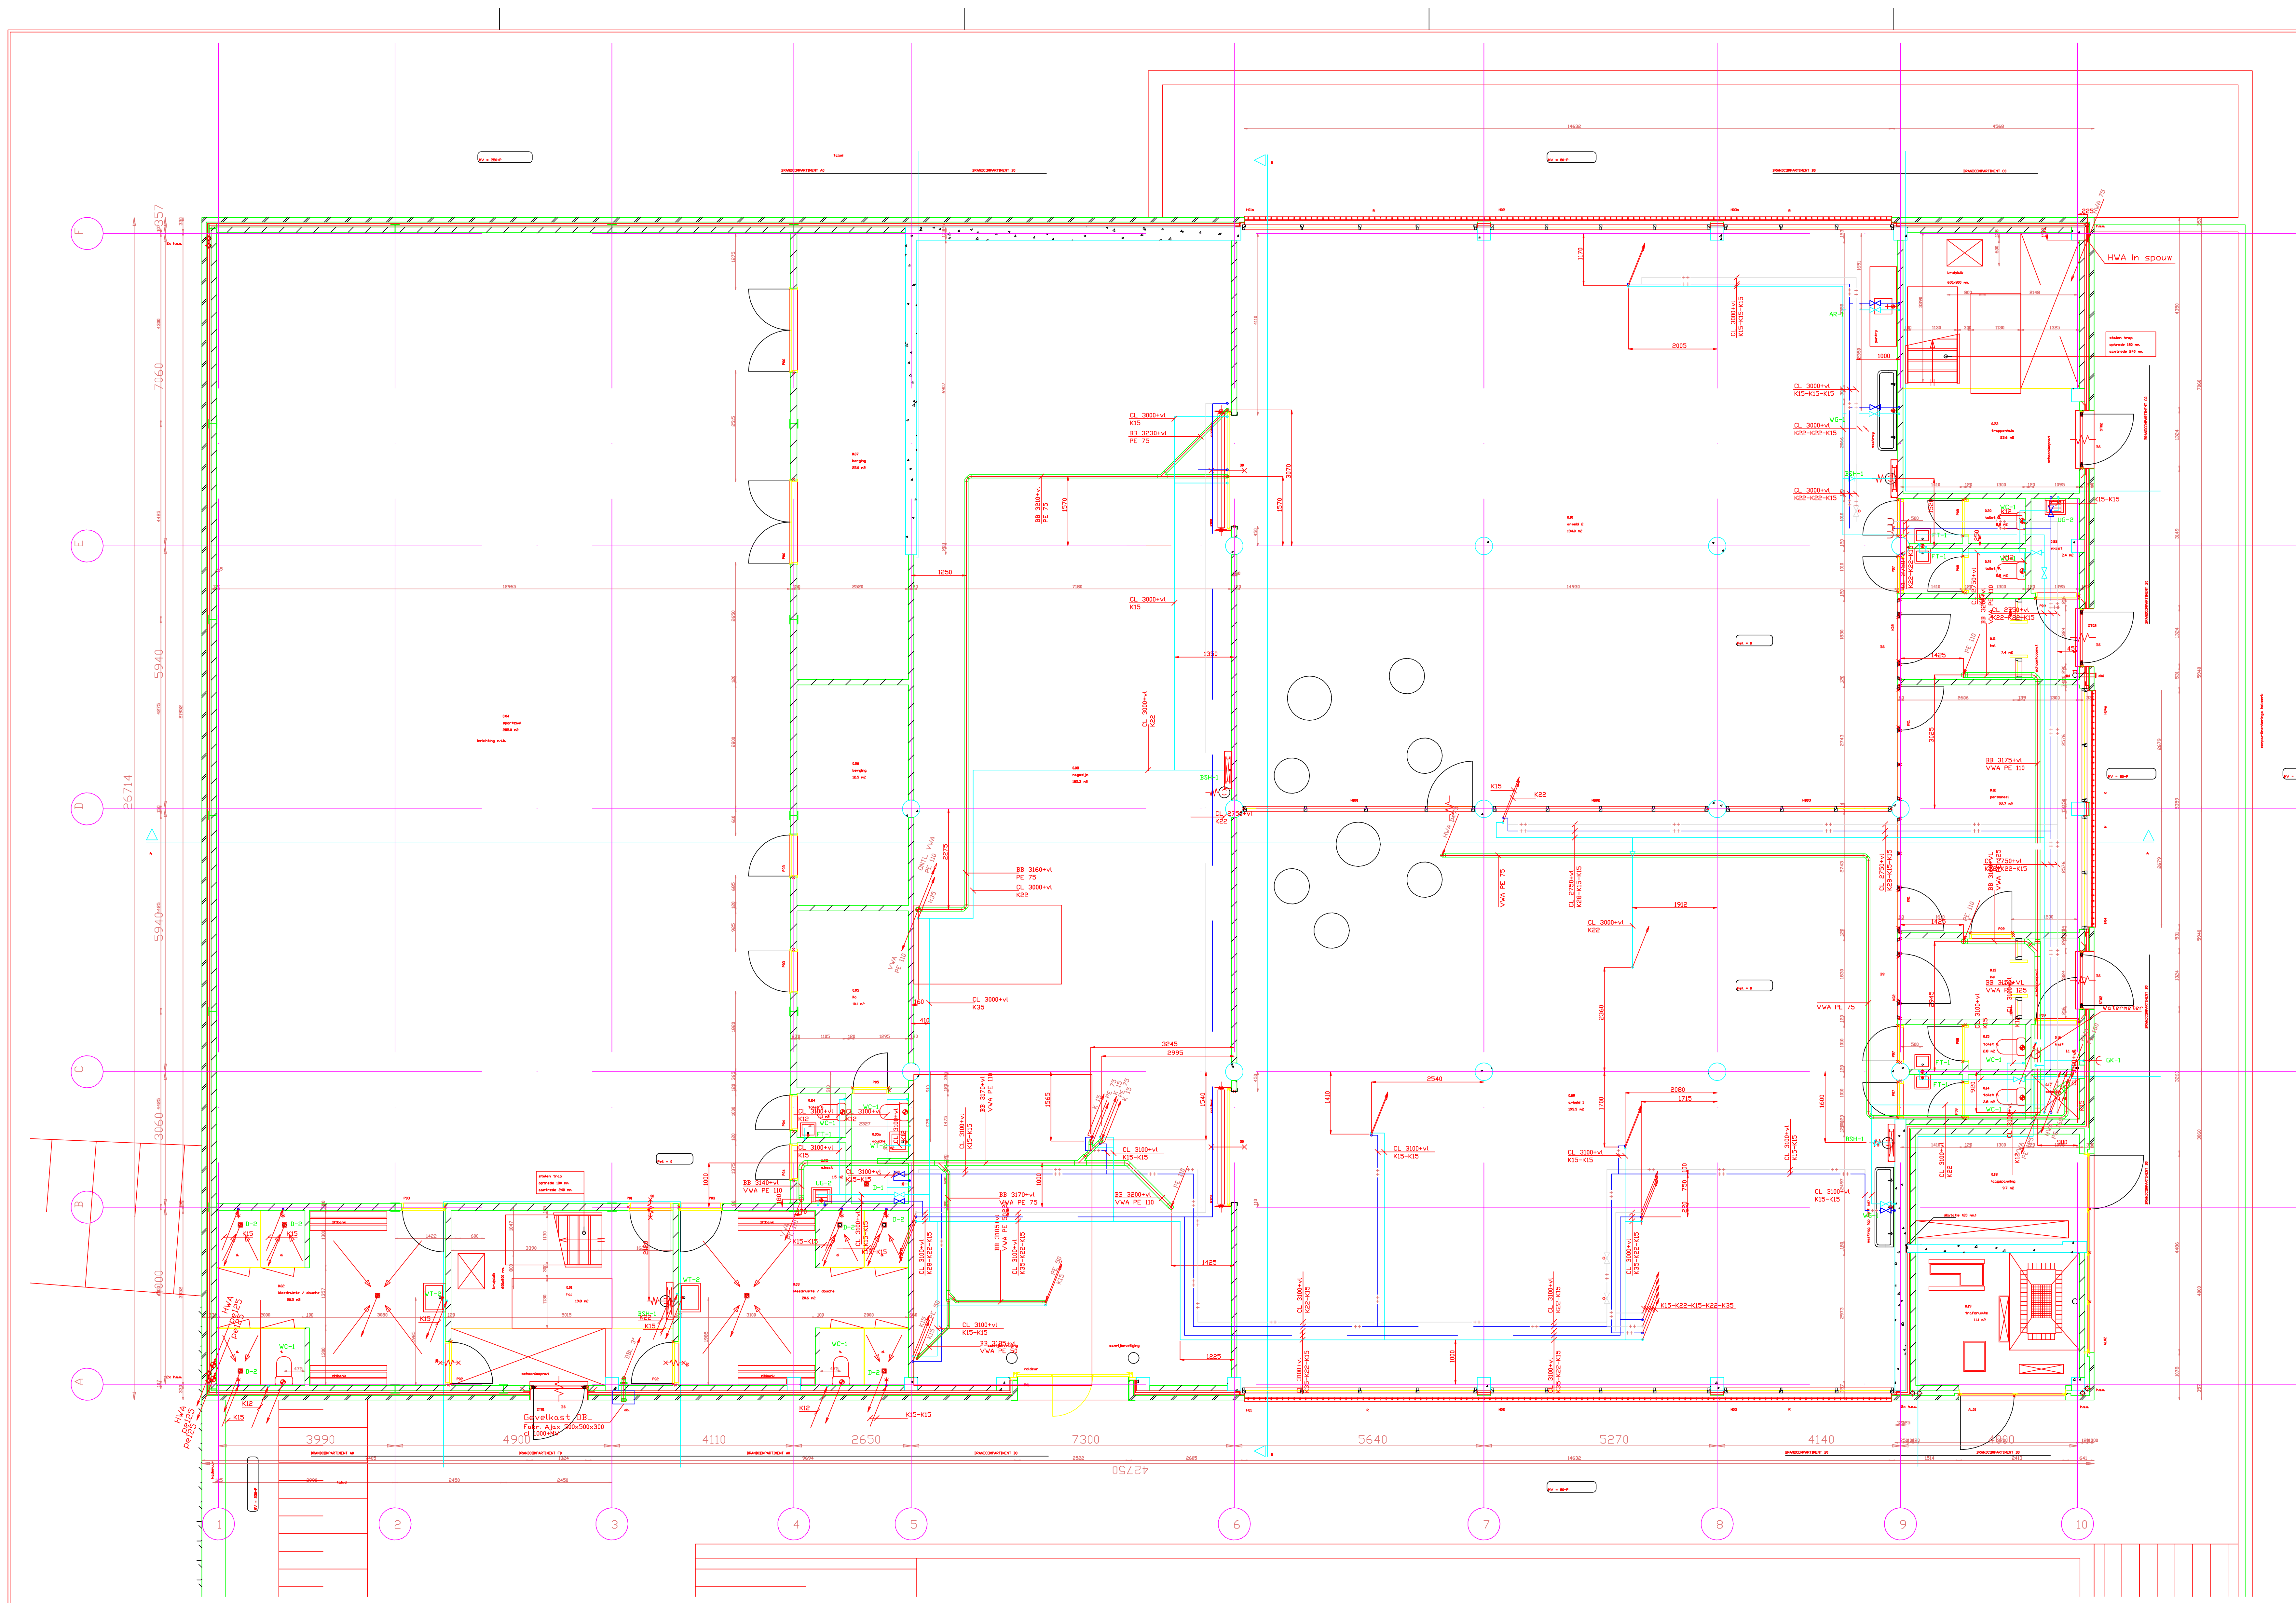

INTERN ALGEMEEN

Bouwkundige voorzieningen
2x Boorsparing rond 50 tbw. afvoer pantry en uitstortgaststeen
4x Boorsparing rond 50 tbw. Waterleiding pantry en uitstortgaststeen

Roadgevend Ingenieursbureau Smits van Burgst

Postbus 4096 3502 HB Utrecht Tel. 030-2695544 Fax 030-2696060

A0

318L2

RIJKSGEBOUWENDIENST
Directie Programma's en Projecten



GTI Installatietechniek Midden bv
Locatie Utrecht
Cetuslaan 8, 3439 NC Nieuwegein
Tel. 030 6059411, Fax 030 6050704

Revisie Mei 2001

Werk	PC NIEUWERSLUIS Sport en Arbeid TE NIEUWERSLUIS	Uitvoerder	MT K&N-00270946
Ontwerp	SANITAIRE-INSTALLATIES Begane grond INSTALLATIEDEKING	Ontwerper	K&N K&N-00270946
Schaal	1:50	Get. T. 2011	Per. 44

Gebouwd met Arkey

Auteursrecht voorbehouden volgens de wet