


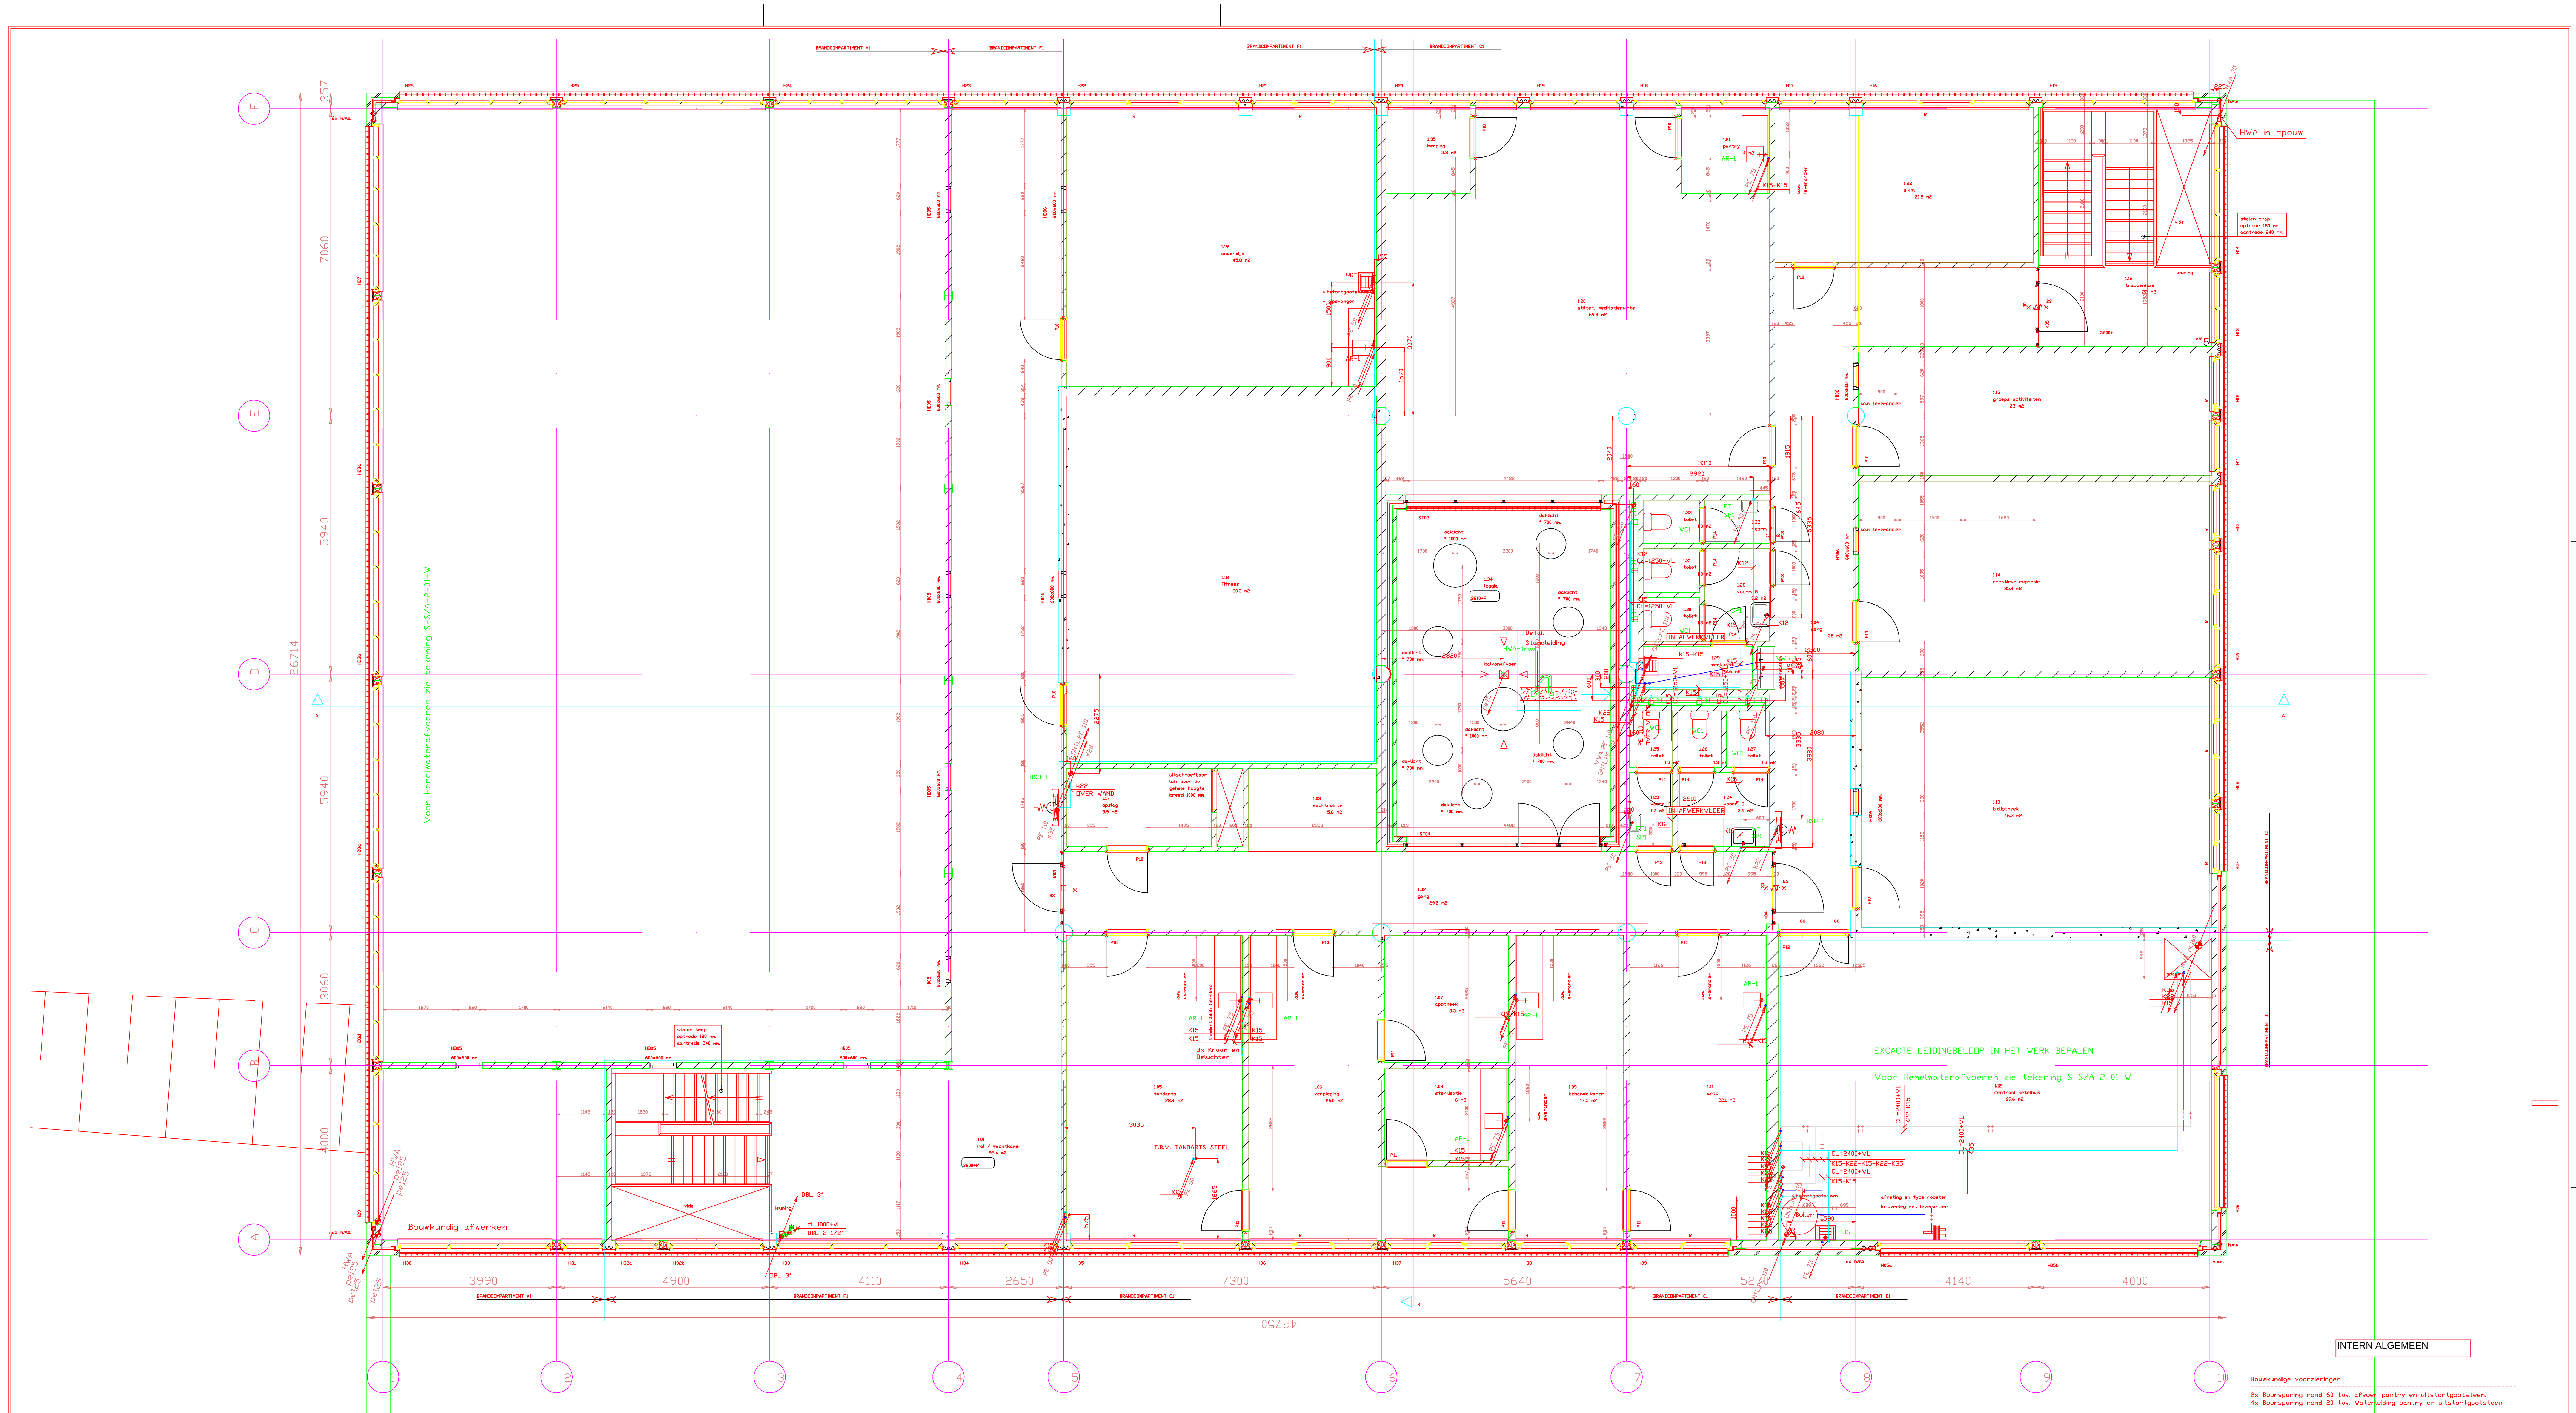



INTERN ALGEMEEN

Bouwkundige voorzieningen
2x Boorsporing rond 60 tlv. afvoer pantry en uitstortgootsteen
4x Boorsporing rond 20 tlv. Waterleiding pantry en uitstortgootsteen

Raadgend Ingenieursbureau Smits van Burgst
Postbus 4096 3502 HB Utrecht Tel. 030-2895544 Fax 030-2895560

A0
3181.21

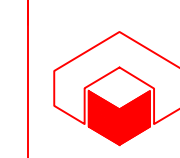 **RIJKSGEBOUWDIENST**
Directie Programma's en Projecten

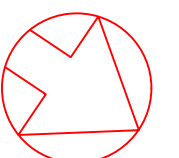

 **gti**
installatietechniek
071 installatietechniek Moden bv
Locatie Utrecht
Tel. 030-6259411, Fax 030-6259794

Revisie Mei 2001

Werk	PC NIEUWERSLUIJ Sport en Arbeid TE NIEUWERSLUIJ	architect	ABT
Opdrachtgever	SANITAIR-INSTALLATIES	architect	ABT
1e verdieping	INSTALLATIEKENNING	architect	ABT
Schets 150	San. T.A.L.J.	Projectnummer	1501
Jan Kragtenstraat 7 Postbus 157 3416 AC Vianen	tel 0348-43444 Fax 0348-43400 enq. hoogenboorn@hoogenboorn.nl	Code	Bouwen
		Code	S S/A 1 01 W
		Code	W

Getekend met Arkey

Auteursrecht voorbehouden volgens de wet