


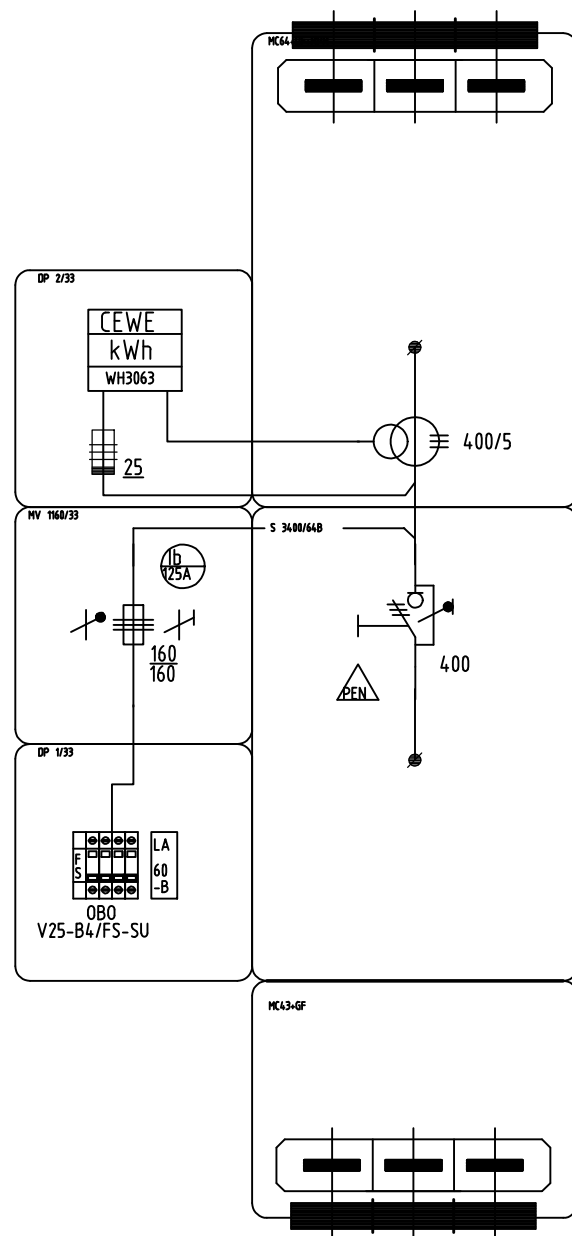

VULT A 4x120

INTERN ALGEMEEN

BIJGEWERKTE REVISIE 05-03-2009

 INSTALLATIETECHNIEK		TES INSTALLATIETECHNIEK B.V. Logtenburg 1 Prinsenbeek Postbus 56 4840 AB Tel: 076-5410296 Fax: 076-5422315		tekeningnr. gecont. + paraaf.K.	
 RIJKSGEBOUWENDIENST DIRECTIE PROGRAMMA'S EN PROJECTEN POSTBUS 20952 2500 EZ s'-GRAVENHAGE		noordpijl			
werk GEBOUW PAPA (ARRESTANTENGEBOUW 1) P.C. NIEUWERSLUIS					
onderwerp		hierbij behoort tekening			
AANZICHT VERDEELINRICHTING HS-A1		schaal NVT		get. C.K. dd. 19-12-2001	
 Heuneind 31 Tel: 013-5354135		 MGMT.SYS RVA C 029			
gewijz.		obj.nr. I17PCN		w.nr. --	
code --		bouwdeel A		vloer/bouw --	
bladnr. E7-01		kenmerk R		Projectnr. 1534	
gek. C.K. dd. 19-12-2001					