




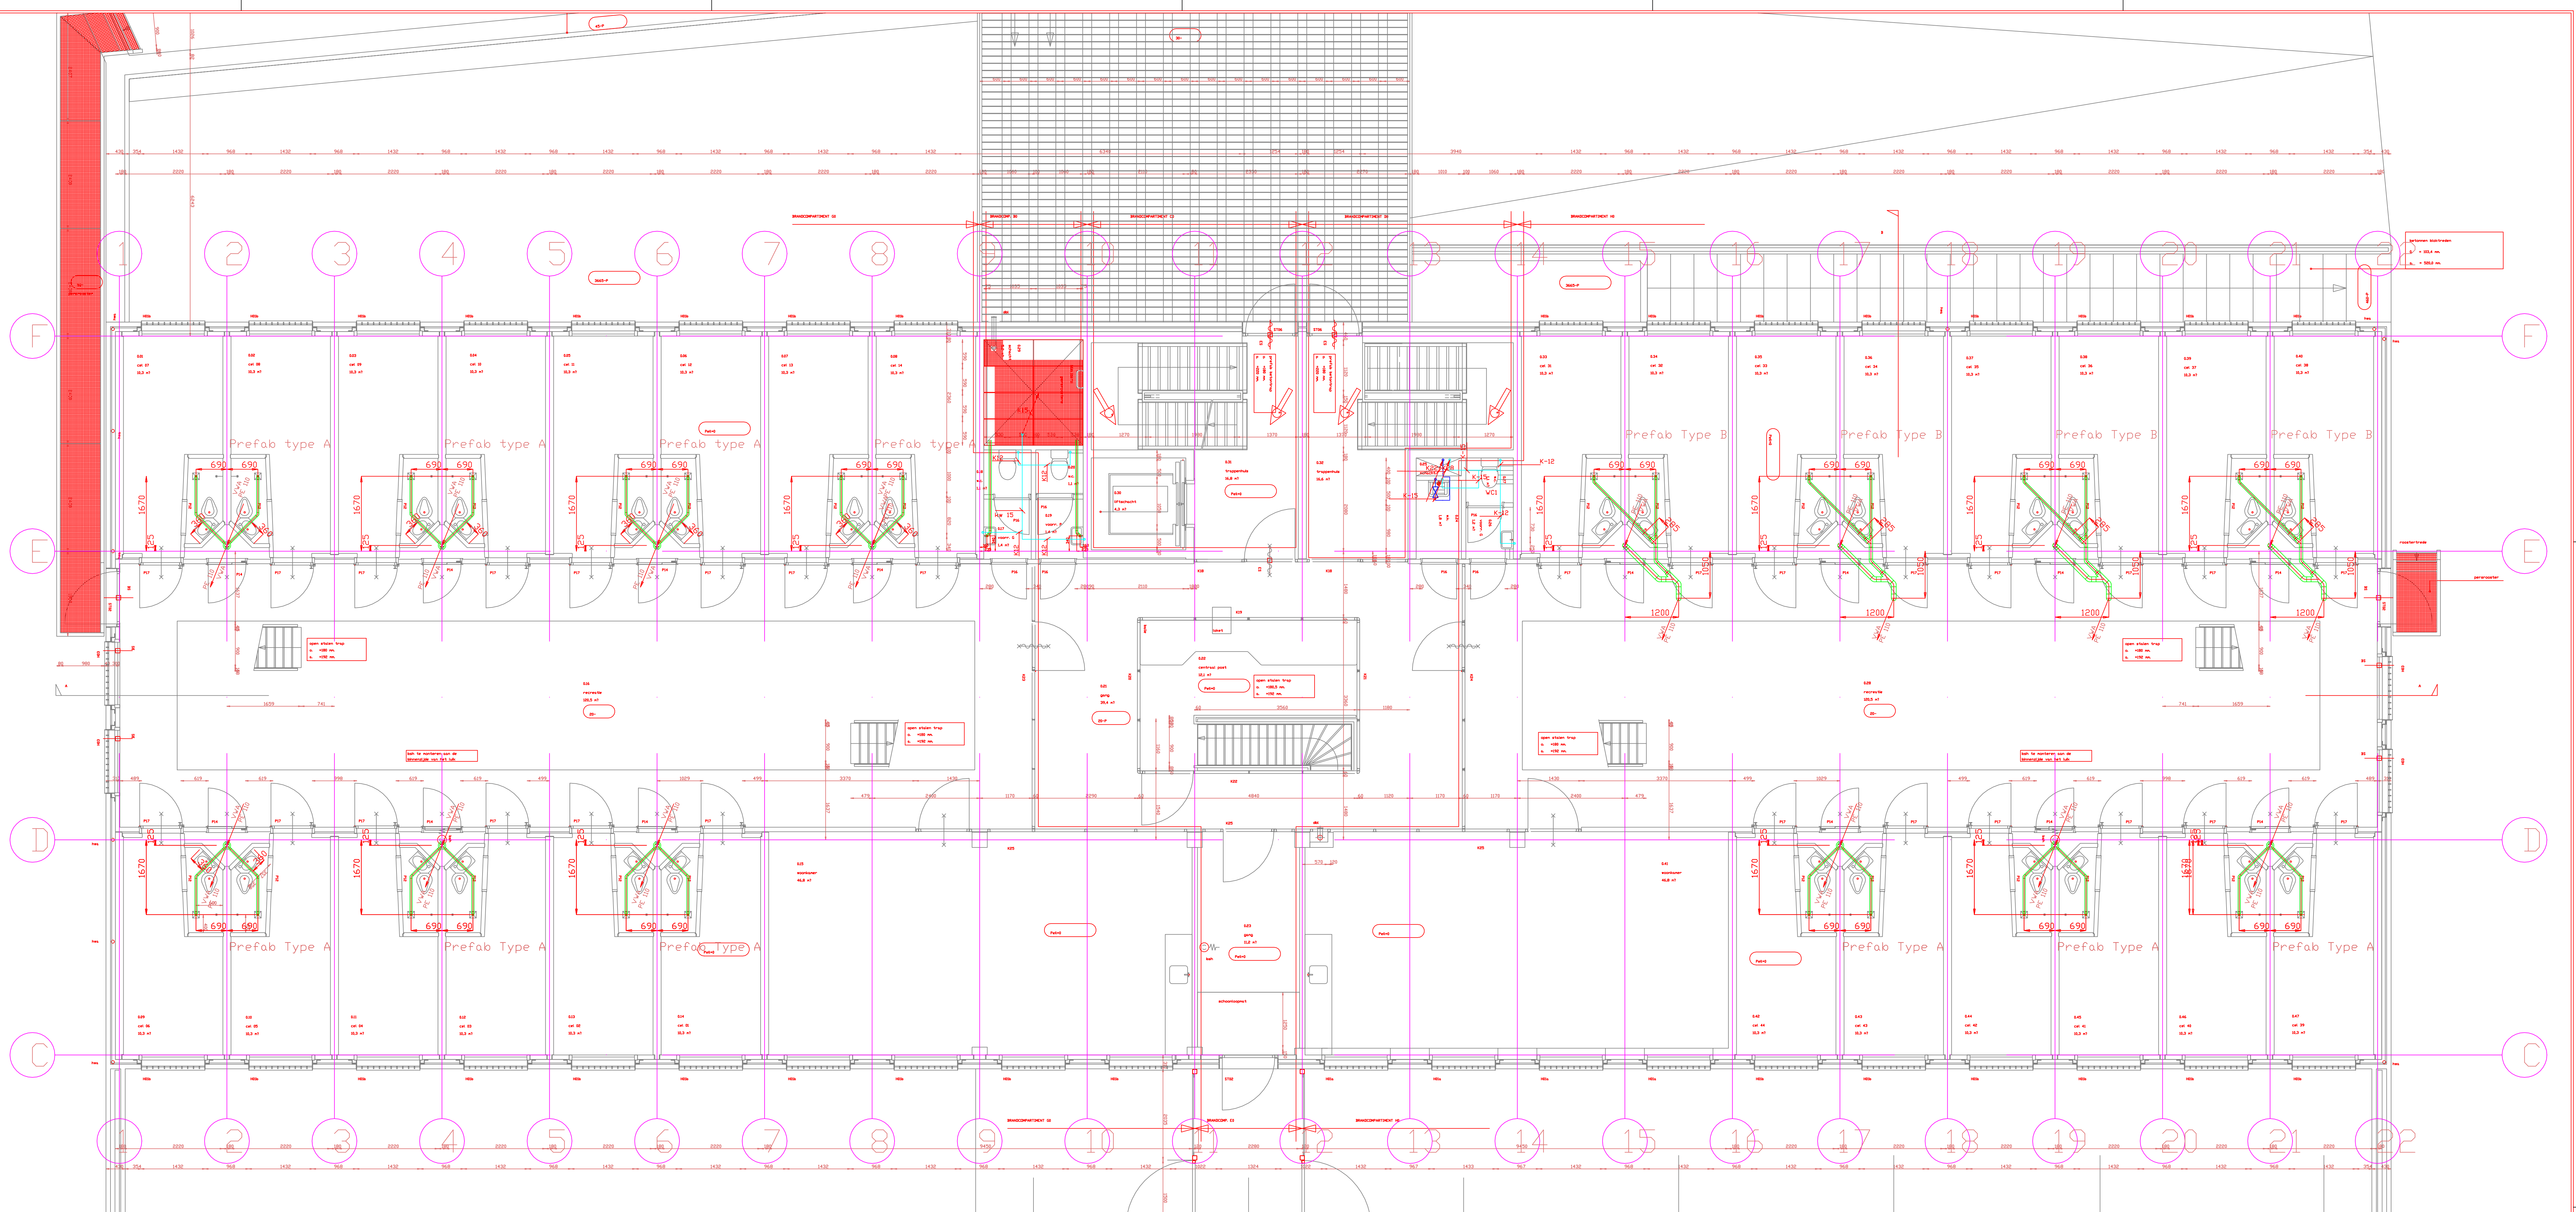


Prefab Type A
10x

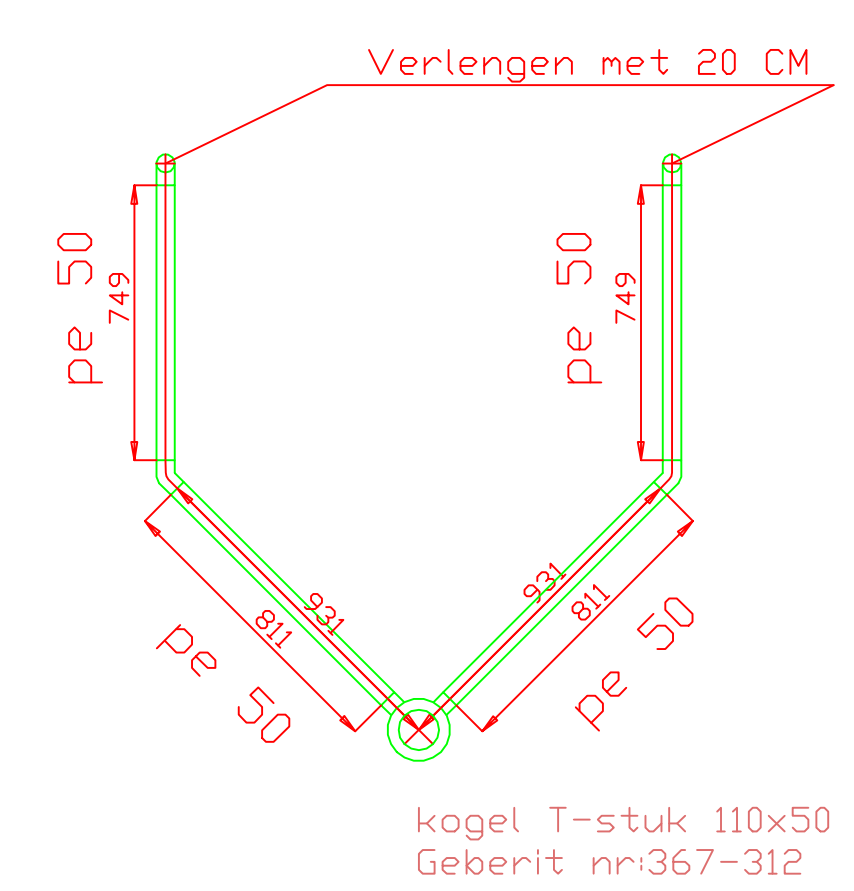

Prefab Type b
4 x

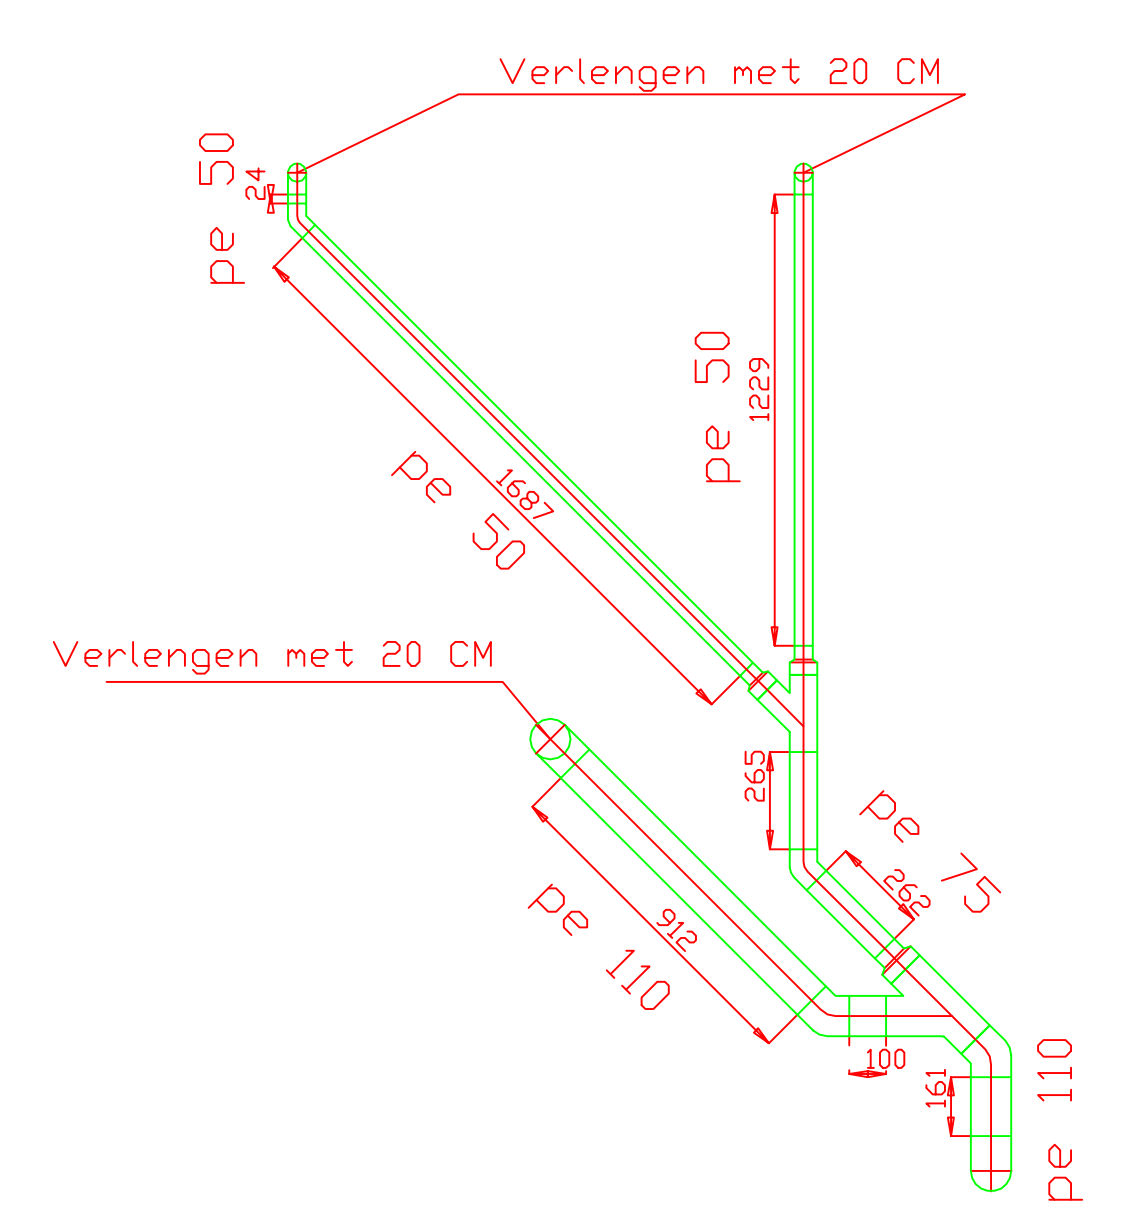

Prefab
1x

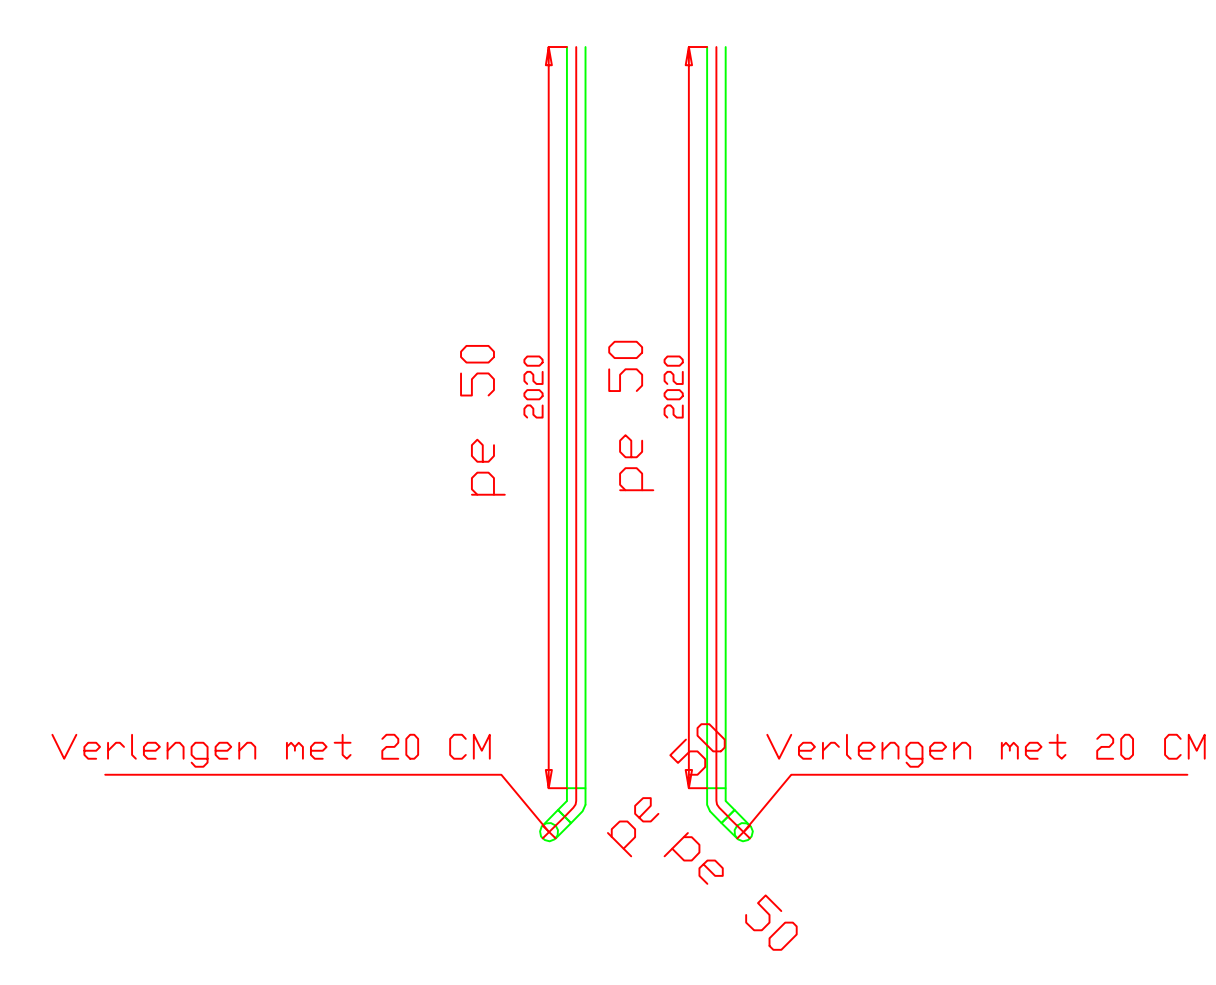

INTERN ALGEMEEN Raadgevend Ingenieursbureau Smits van Burgst Postbus 4096 3502 HB Utrecht Tel. 030-2895544 Fax 030-2895650 RIJKSGEBOUWDIENST Directie Programma's en Projecten		A0 018121
gti GTI Installatietechniek Midden bv Locustie Utrecht Celstubbos B, 3439 NC Nieuwegein Tel. 0320 609411, Fax 0320 600704		
Revisie Mei 2001		
Vert: PC NIEUWERSLUIS 2e FASE ARRESTANTEN 1 TE NIEUWERSLUIS	Ontwerp: SANITAIRE-INSTALLATIES Instort BEGANE GROND INSTALLATIEKENING	Schaal: 1:50 Get. T.K.J.J.
Jan Kragtswijk 7 Postbus 137 3440 NC Nieuwegein	HOOGHEIMDOORN Tel. 0348-63344 Fax 0348-63349 and hoogheimgroenland.nl	Projectnummer: 99R030301 Code: AR1 Blad: 0 1-i W
Getekend met Arjay		