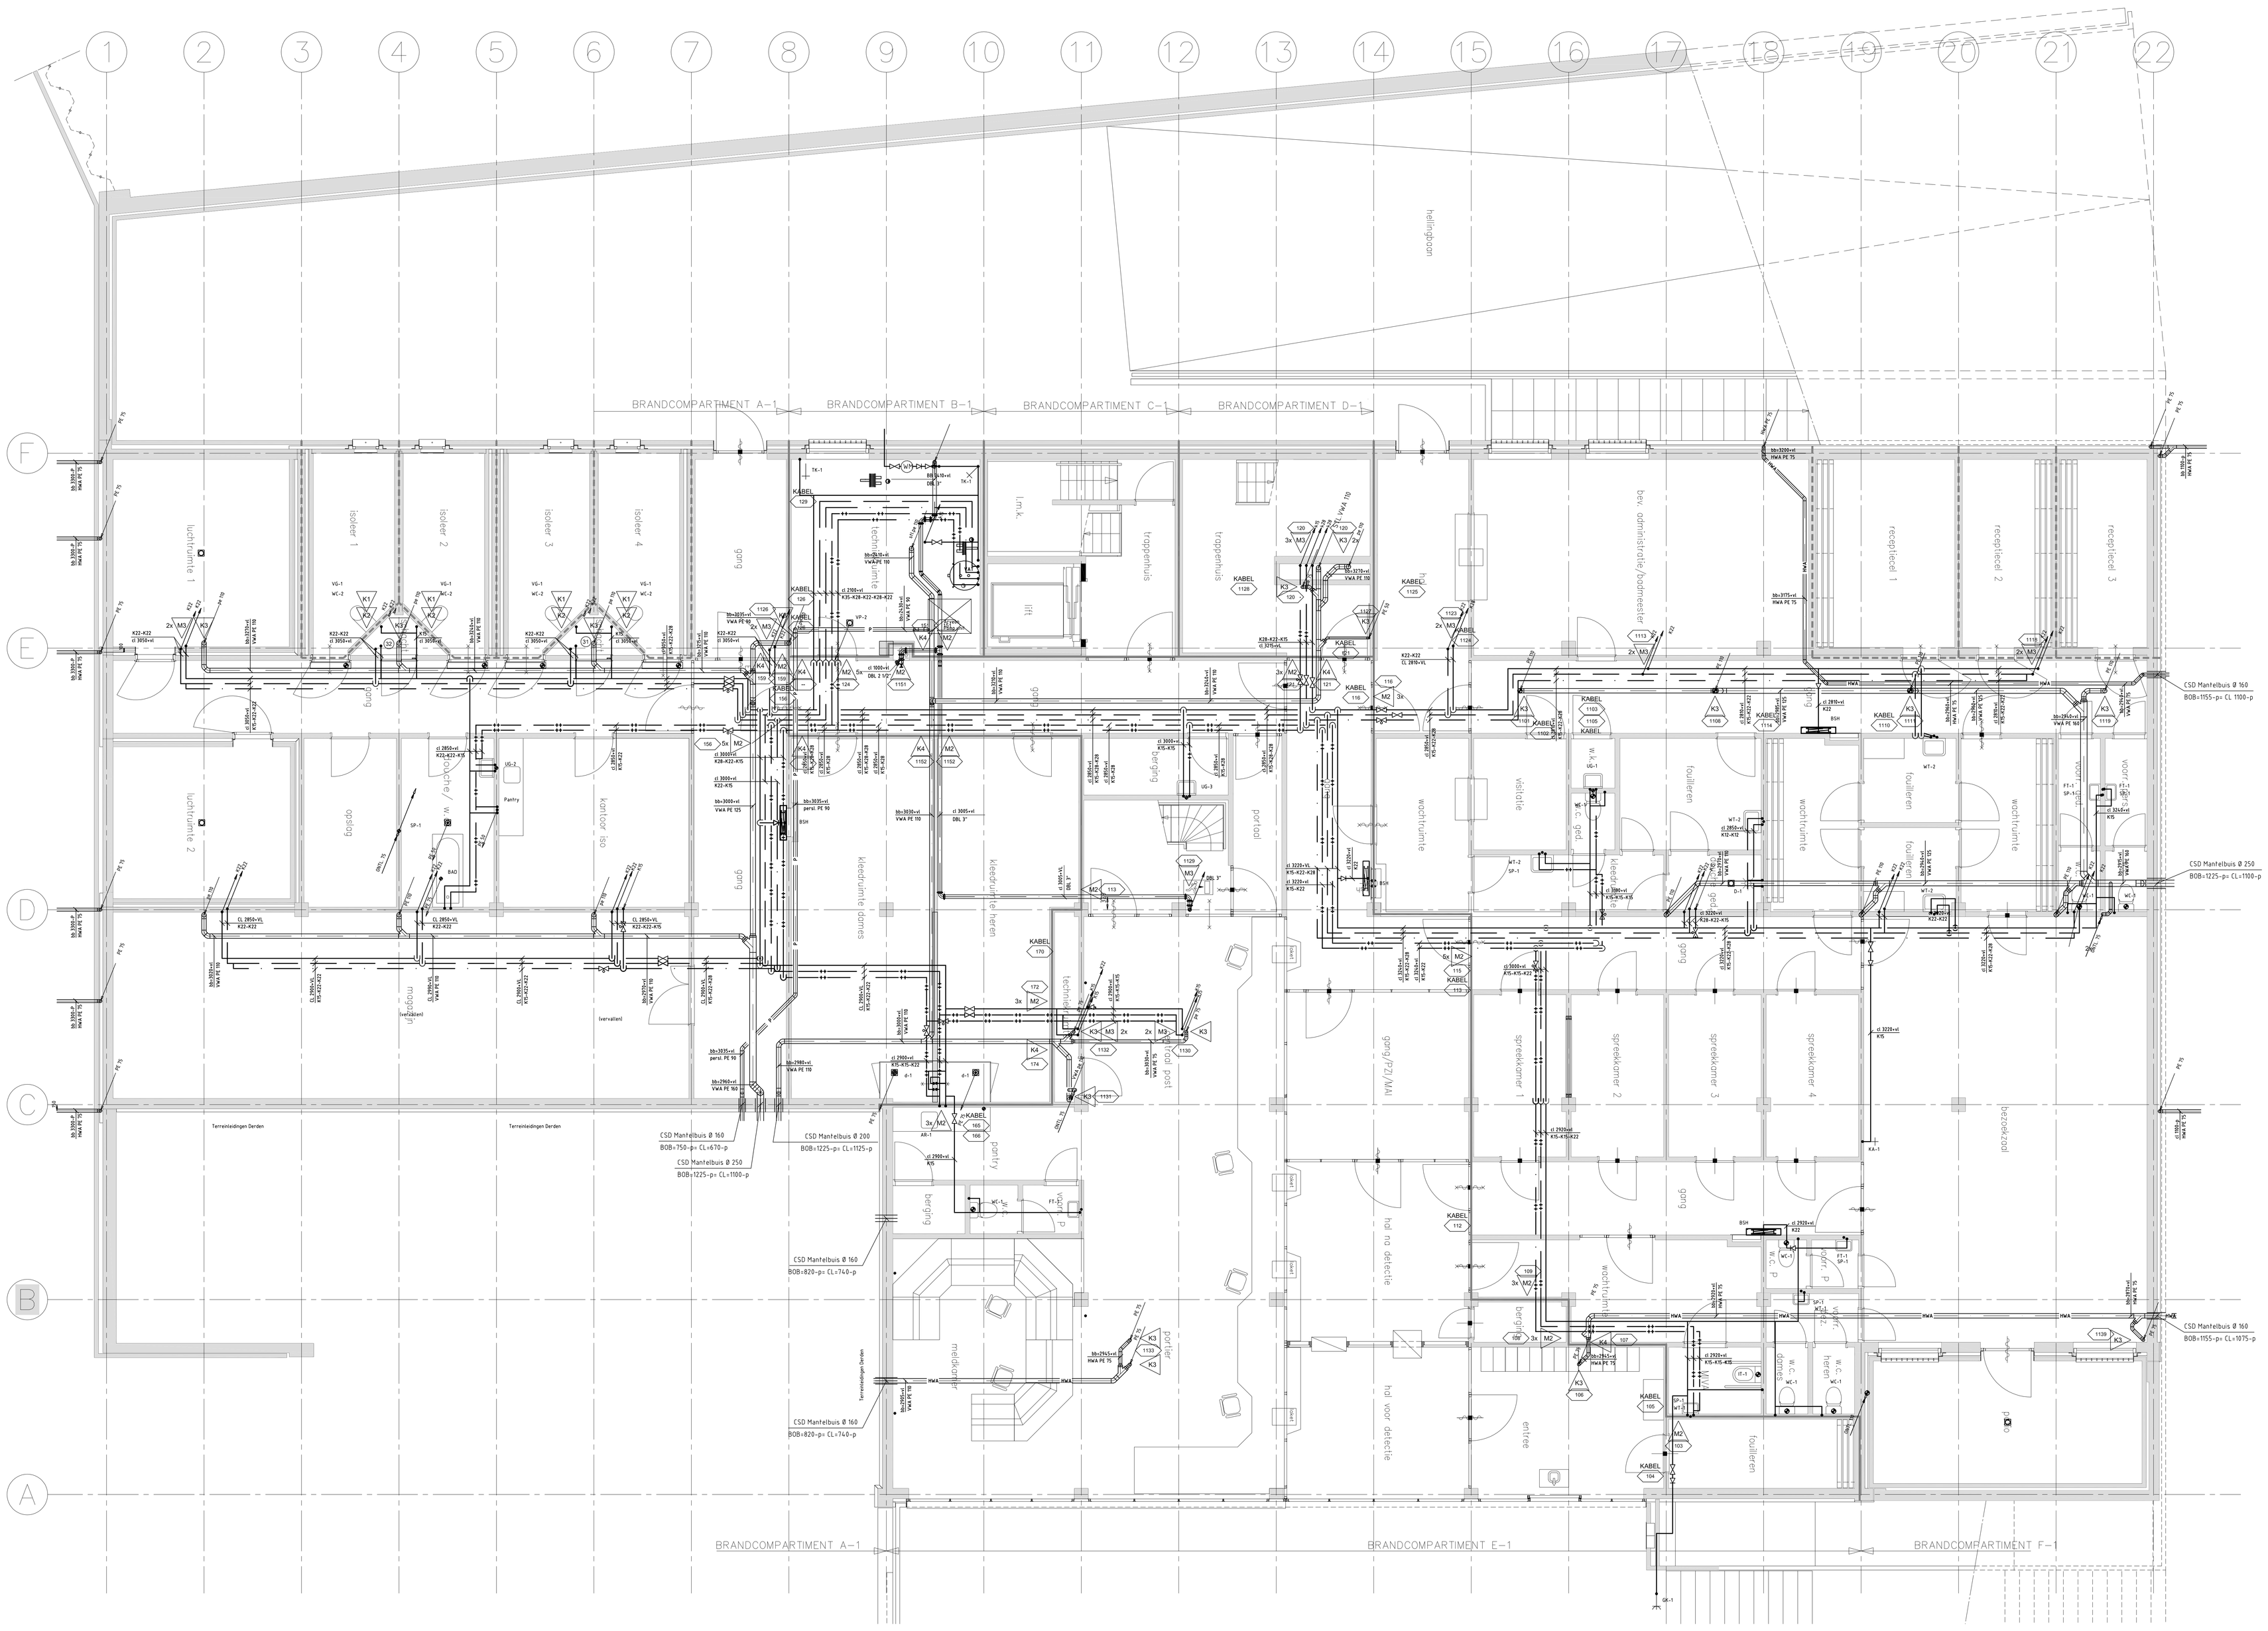

INTERN ALGEMEEN

Opmerkingen ter verbetering brandveiligheid
1 - Montage brandmanchet; Bij verticale doorvoering aan de onderzijde van de verdiepingvloer gemonteerd
bij horizontale doorvoering aan beide zijden van de brandscheidende wand gemonteerd.

= Brandscheiding 60min. W.B.D.B.O.
= Brandscheiding 30min. W.B.D.B.O.
= Positie nummer groep coderings stickers Brand-Veilig (zie separate lijst)
= Nummer coderings sticker Brand-Veilig (zie separate lijst)

CODE DOORVOERING
ZIE DETAILS

BRAND VEILIG

REVISIE

BECTRO
Bectro Installatietechniek BV
Heliumweg 36, Amersfoort
Postbus 454, 3800 AL Amersfoort
Telefoon (033) 4560805
Fax (033) 4561013
E-mail info@bectro.nl

7176

	VERSIE		GETEKEND	HW
	DATUM		DATUM	03-07-2008

VROM Rijksgebouwendienst

Opdrachtgever
Directie Pricahen
Postbus 20952
2500 EZ Den Haag

Uitvoering en plaats van het werk
Penitentiair Complex
Zandpad 3
te Nieuwersluis

Onderwerp
Bestektekening
Werktuigkundige installatie
Sanitaire installaties
Bouwdeel P souterrain

Hoofd bestortek. -
Bestekfasen -
Akkoord
Formaat A0+ | Schaal 1:50
Getekend DVG | Datum 31-08-2007
Bouwdeel P | Blz nr. -
Bouwlaag -1 | Projectnr. 2249W-02
Deeld | Fase | Werknummer | Subtotaal
W | B | W-01

Architect / Architect / Constructeur
GALJEMA bv
TECHNISCH ADVIES GEBOUW AU
Tel. 033-2564700 Fax 033-2564200
E-mail: galjema@galjema.nl

Gevelplan

Werk directory
D:\W\dtp 22x1/W-01-P.dwg