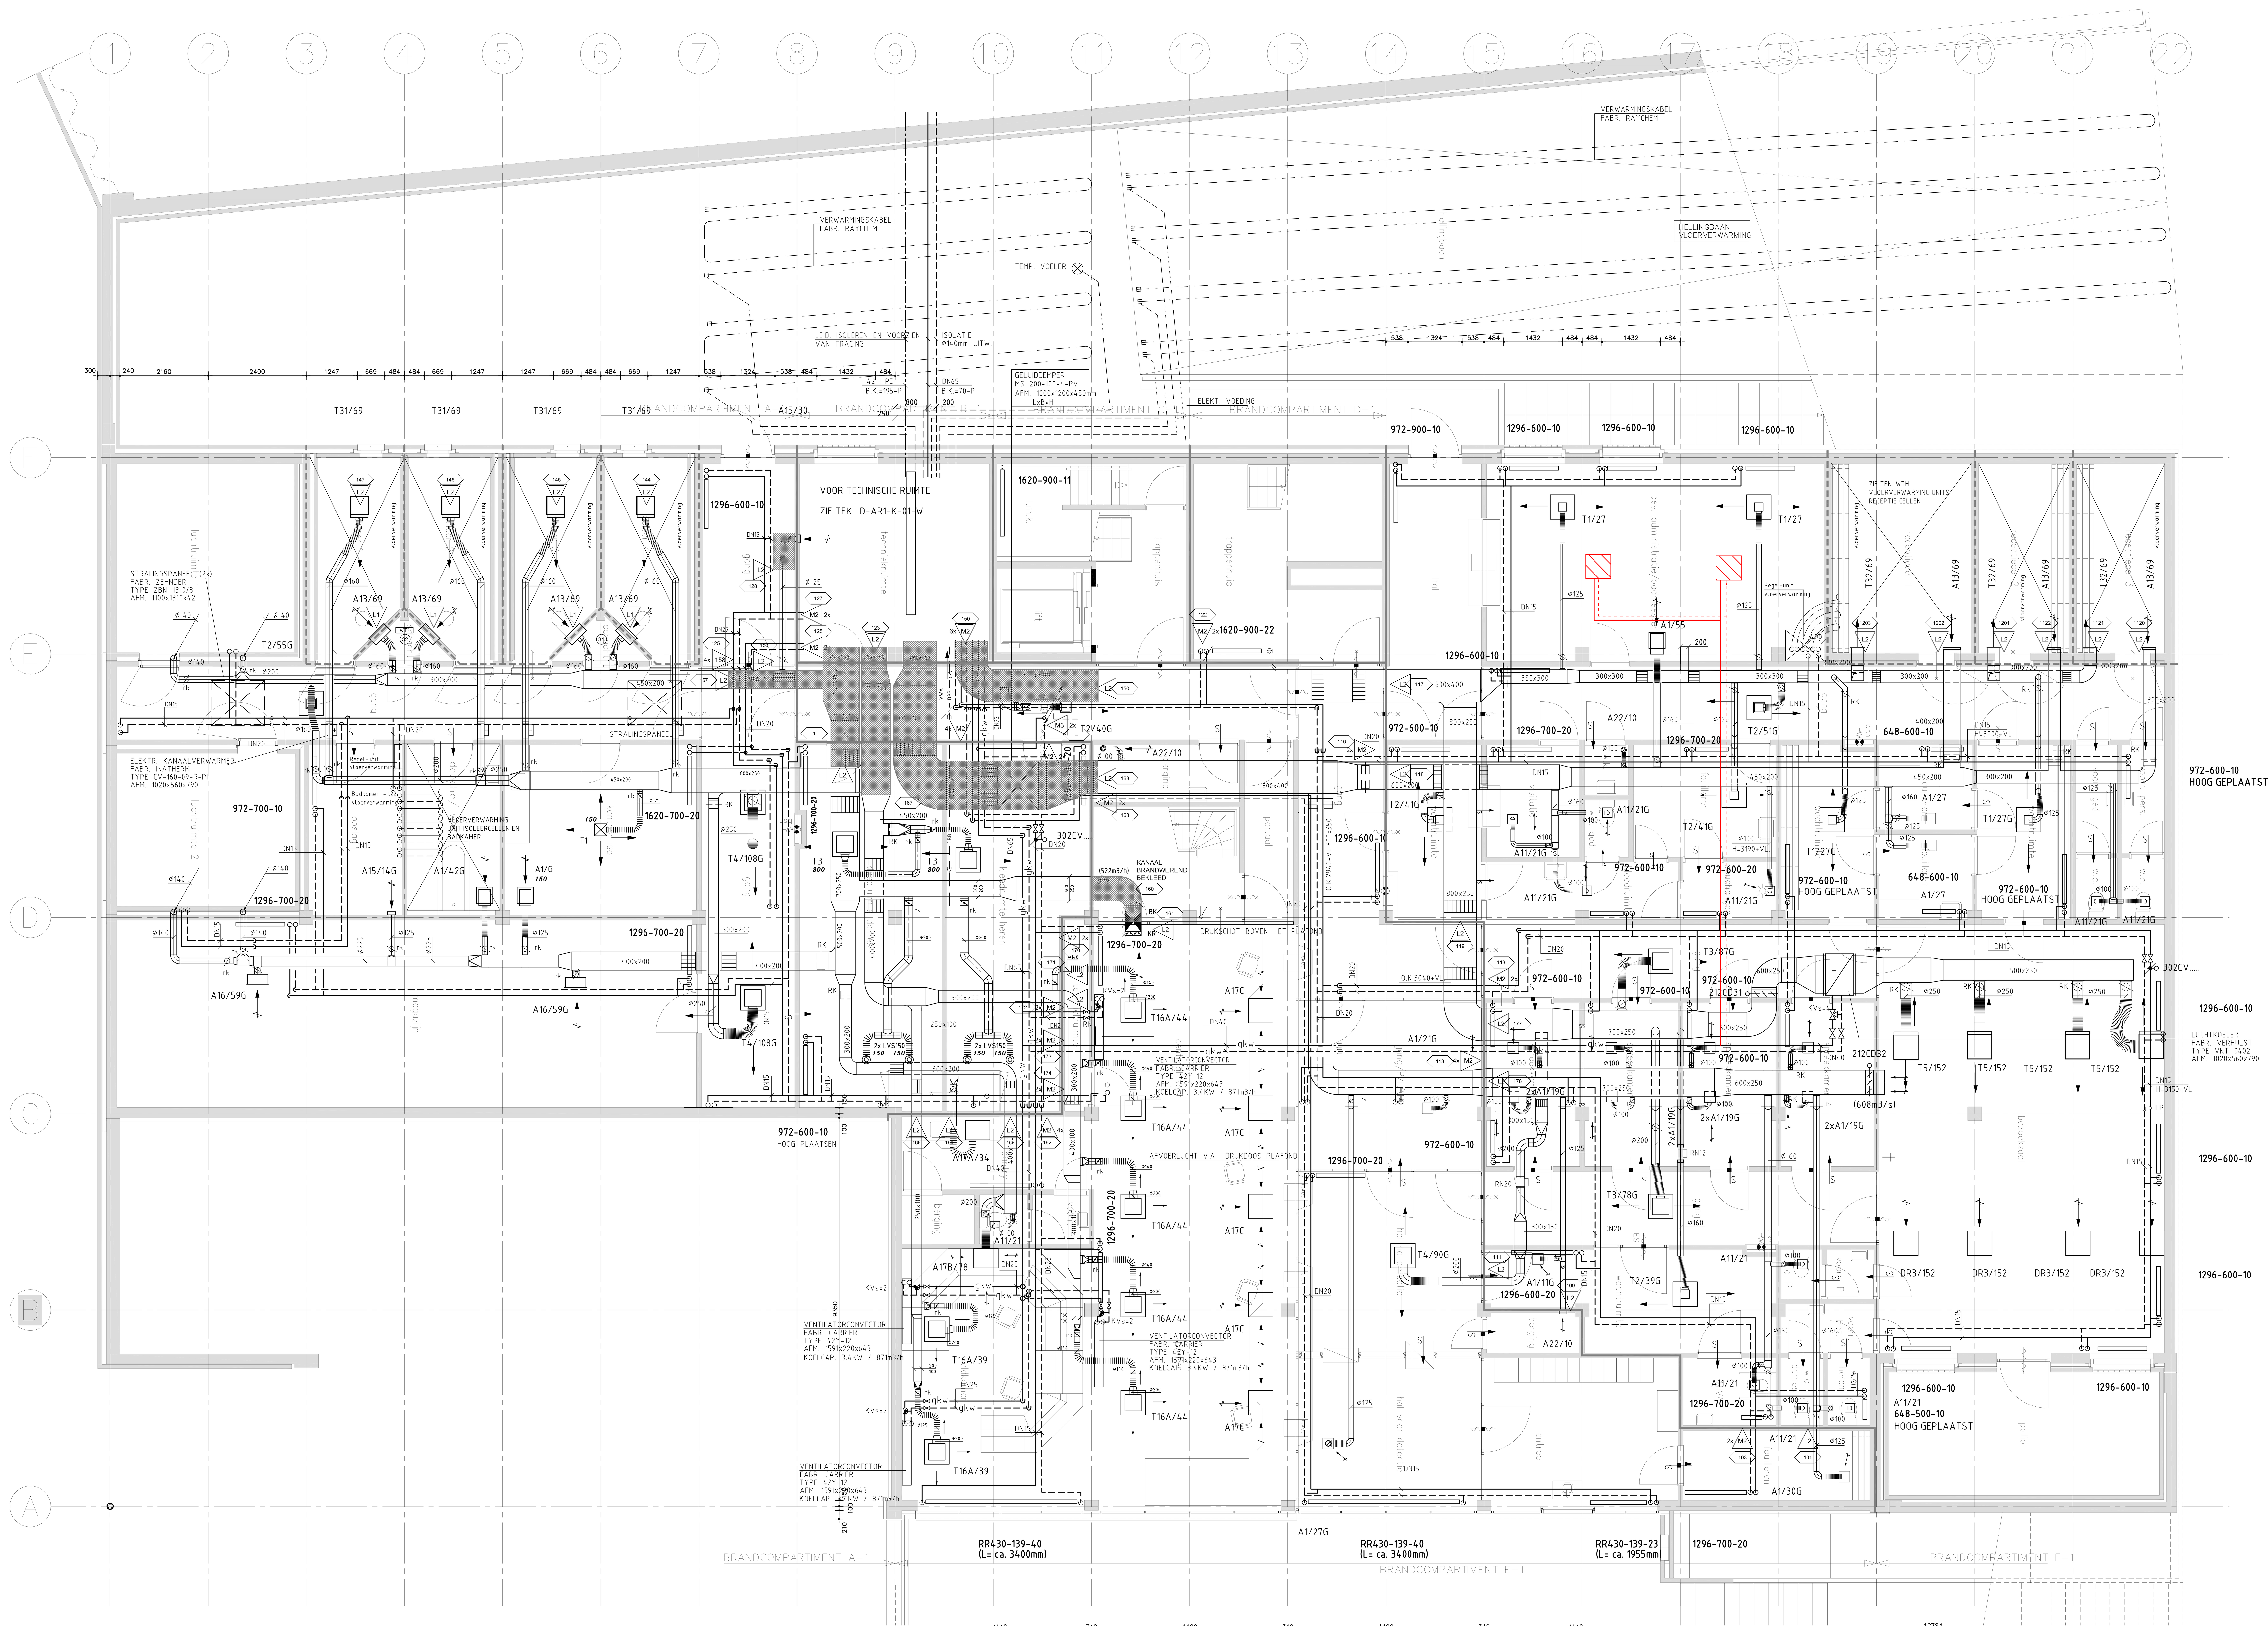

INTERN ALGEMEEN

KANAAL BRANDWEREND BEKLEED 60 min.
VOLGENS DE HUIDIGE NORMEN

Opmerkingen ter verbetering brandveiligheid
1 - Montage brandmanchet: Bij vertikale doorvoering aan de onderzijde van de verdiepingvloer gemonteerd bij horizontale doorvoering aan beide zijden van de brandscheidende wand gemonteerd.

(0) = Positie nummer groep coderings stickers Brand-Veilig (zie separate lijst)

(000000) = Nummer coderings sticker Brand-Veilig (zie separate lijst)

= Brandscheiding 60min. W.B.D.B.O.

= Brandscheiding 30min. W.B.D.B.O.

(K1) CODE DOORVOERING
ZIE DETAILS

BRAND - VEILIG
TOTALE AANPAK BRANDVEILIGHEID
WWW.BRAND-VEILIG.NL

REVISIE

Bectro Installatietechniek BV
Heliumweg 36, Amersfoort
Postbus 454, 3800 AL Amersfoort
Telefoon (033) 4560805
Fax (033) 4561013
E-mail info@bectro.nl

7176	VERSIE		GETEKEND	HW
	DATUM		DATUM	03-07-2008

VROM Rijksgebouwendienst

Opdrachtgever
Directie Projecten
Postbus 20952
2500 EZ Den Haag

Omschrijving en adres van het werk
Penitentiair Complex
Zandpad 3 te Nieuwersluis

Onderwerp
Bestektekening
Werktuigkundige installatie
Verwarming & ventilatie
Bouwdeel P souterrain

Hierbij behoort tek.	–
Berekeningen	–
Akkoord	–
Formaat A0+	Schaal 1:50
Getekend DVG	Datum 31-08-2007
Bouwdeel P	OR nr. –
Bouwlaag -1	Projectnr. 2240W-02

Discipl.	Fase	Bladnummer	Subcode
W	B	W-11	

Adviseur / Architect / Constructeur
GALJEMA b.v
TECHNISCH ADVIESBUREAU
Tel.: 070-3196010/ Fax: 070-3196030
Email: galjema@galjema.nl

Gewijzigd

Werk directory

DWG-file 2240W-11-P.dwg