


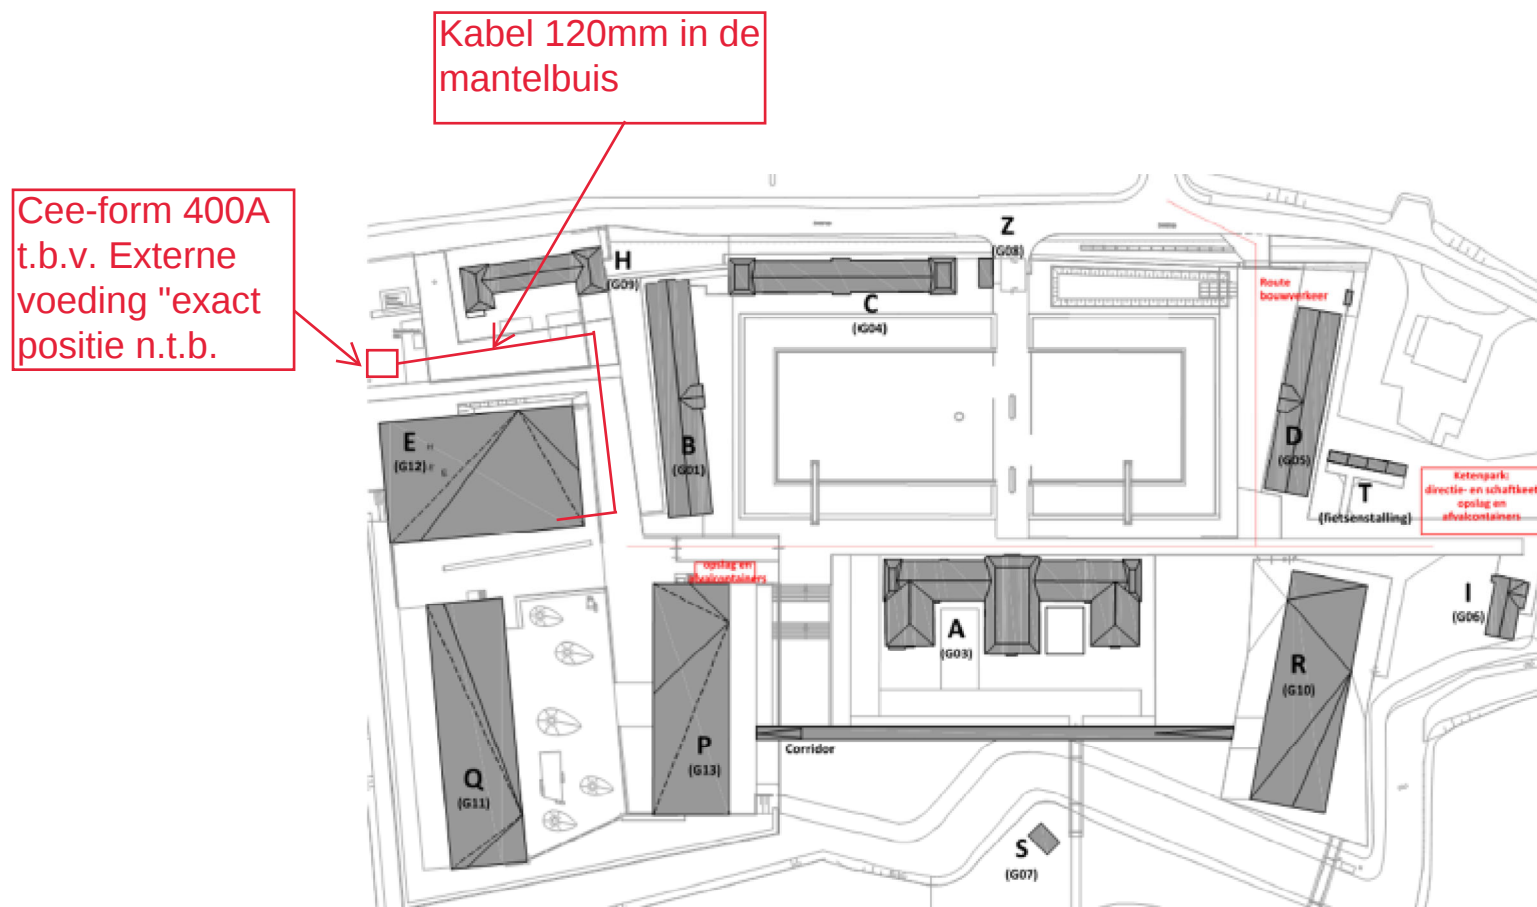

INTERN ALGEMEEN

Externe voeding