


Alle mutaties en uitbreidingen moeten conform de huidige NEN1010 en NEN-EN-IEC 61439 (deel 1 en 2) worden uitgevoerd. Ontwerp- en revisietekening door de installateur op te leveren, in dit document toegevoegde tekeningen zijn indicatief.

- Herplaatsen tussenmeters in Nieuwe verdeelinrichting H
- tussenmeters in gebouwen
- Romeo;
 - Papa;
 - Quebec;
 - Echo;
 - HKL-B.


Alle hoofdmeter in hoofdverdeelinrichting "H" tussenmeters in verdeelinrichting H, H1, Romeo, Papa, Quebec, Echo, HKL-B en warmtepompen dienen te worden aangesloten op GBS

Instellingen M1:

1. $I_r \times I_n$
2. $6 I_m \times I_r$
3. $I_r > 0,4$
4. $I_r \times I_n = 0,8$
5. $I_r \neq 0,5$

R. Reset

Hoofdschakelaar M1

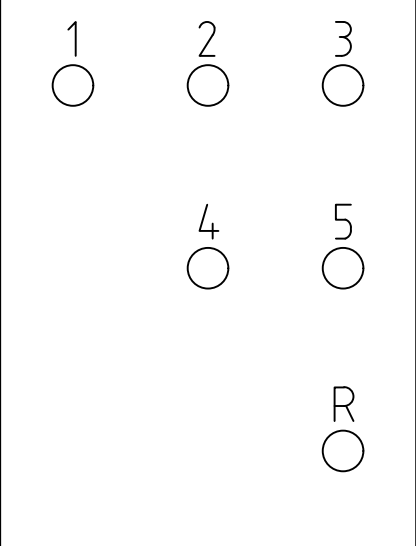

Fabriek: GE
Type: MP31F
In: 1600A, type D

De verdeelinrichting dient hiervoor te worden uitgebreid met aantal groepen "zie omschrijving", het vermogen van warmtepompen zijn:

- Groep 16 t.b.v. Warmtepomp 1 Gebouw E: 55kW;
- Groep 17 t.b.v. Warmtepomp 2 Gebouw E: 55kW;
- Groep 18 t.b.v. Warmtepomp 1 Gebouw R: 31kW;
- Groep 19 t.b.v. Warmtepomp 2 Gebouw R: 31kW;
- Groep 20 en 21 Reserve.

SPANNING 230/400V
AANSLUITWAARDE : 2001122 VA
GELIJKTIJDIGHEID : 1071258 VA

NOODSTROOM AANSLUITWAARDE : 144721VA
GELIJKTIJDIGHEID : 144107 VA

H
ODINK & KOENDERINK (type OK Center 1600F)
3x400V-230V-50Hz L1, L2, L3, N, PE
In=1600A Ik=35kA
(Afm. hxbxd= 2280x2650x550)

H1
HOLEC (type HALYESTER)
3x400V-230V-50Hz L1, L2, L3, N, PE
In=160A
(Afm. hxb= 1350x540)

Motorgestuurde automaten
Fabrikaat: Merlin Gerin
Type: NS400N en NS250N


Gewijzigd 14-11-2023

BIJGEWERKTE REVISIE 05-03-2009

INTERN ALGEMEEN



TES INSTALLATIETECHNIEK B.V.
Logtenburg 1 Prinsenveld
Postbus 56 4840 AB
Tel: 076-5410296 Fax: 076-5422315

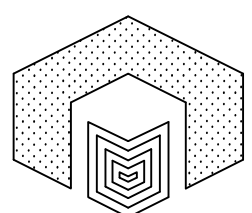

RIJKSGEBOUWENDIENST









DIRECTIE PROGRAMMA'S EN PROJECTEN
POSTBUS 20952 2500 EZ s'-GRAVENHAGE

noordpijl

werk
GEBOUW ECHO (SPORT- EN ARBEIDSGEBOUW) P.C. NIEUWERSLUIS
te NIEUWERSLUIS

onderwerp	hierbij behoort tekening			
BLOKSCHEMA SCHAKEL- EN VERDEELINRICHTING H EN H1	schaal	NVT	gef.	M.E. dd. 18-01-2002
	obj.nr.	I17PCN	w.nr.	--
	code	--	bouwdeel	A
		--	vloer/bouw	--
		--	bladnr.	E2-02
		--	kenmerk	R

Heineind 31
Tel:013-5354135

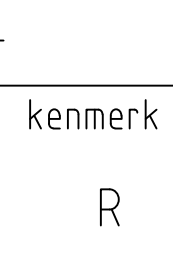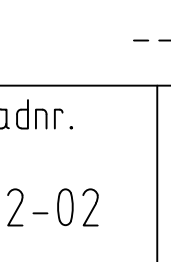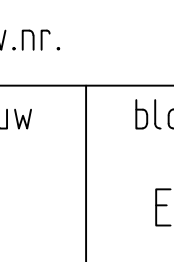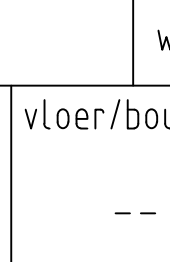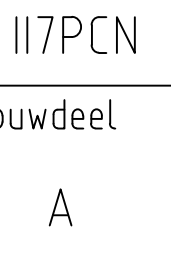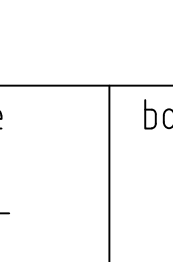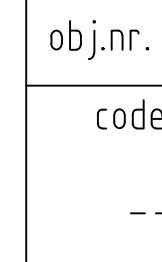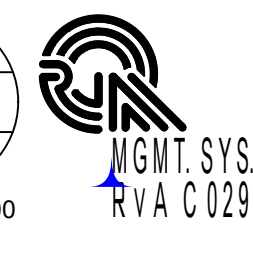

Projectnr. 1534 gek. C.K. dd. 18-01-2002