


Tekeningenset: Bouwkundige tekeningen gebouw R
Zandpad 3
3631 NK Nieuwersluis

Inhoud

- Blad 00: Voorblad
- Blad 01: Overzicht plattegrond
- Blad 02: Vervallen
- Blad 03: Vervallen
- Blad 04: Vervallen
- Blad 05: Vervallen
- Blad 06: Vervallen
- Blad 07: Vervallen
- Blad 08: Vervallen
- Blad 09: Souterrain - Koofomtimmering
- Blad 10: Eerste verdieping - Koofomtimmering
- Blad 11: Tweede verdieping - Bestaande situatie
- Blad 12: Tweede verdieping - Nieuwe situatie
- Blad 13: Dakaanzicht - Bestaande situatie
- Blad 14: Dakaanzicht - Nieuwe situatie
- Blad 15: Constructie dak
- Blad 16: Warmtepomp opstelling - Gebouw R
- Blad 17: Doorsnede warmtepomp - Gebouw R

INTERN ALGEMEEN

Rijksvastgoedbedrijf - PI Nieuwersluis Voorblad		Rijksvastgoedbedrijf	Projectnr.: 23418	Formaat:A3	Blad: 00/17
		Directie - Vastgoedbeheer	Get.: ADK	Schaal:n.v.t.	
		www.rijksvastgoedbedrijf.nl	Gec.: IPE	Datum:30-06-23	

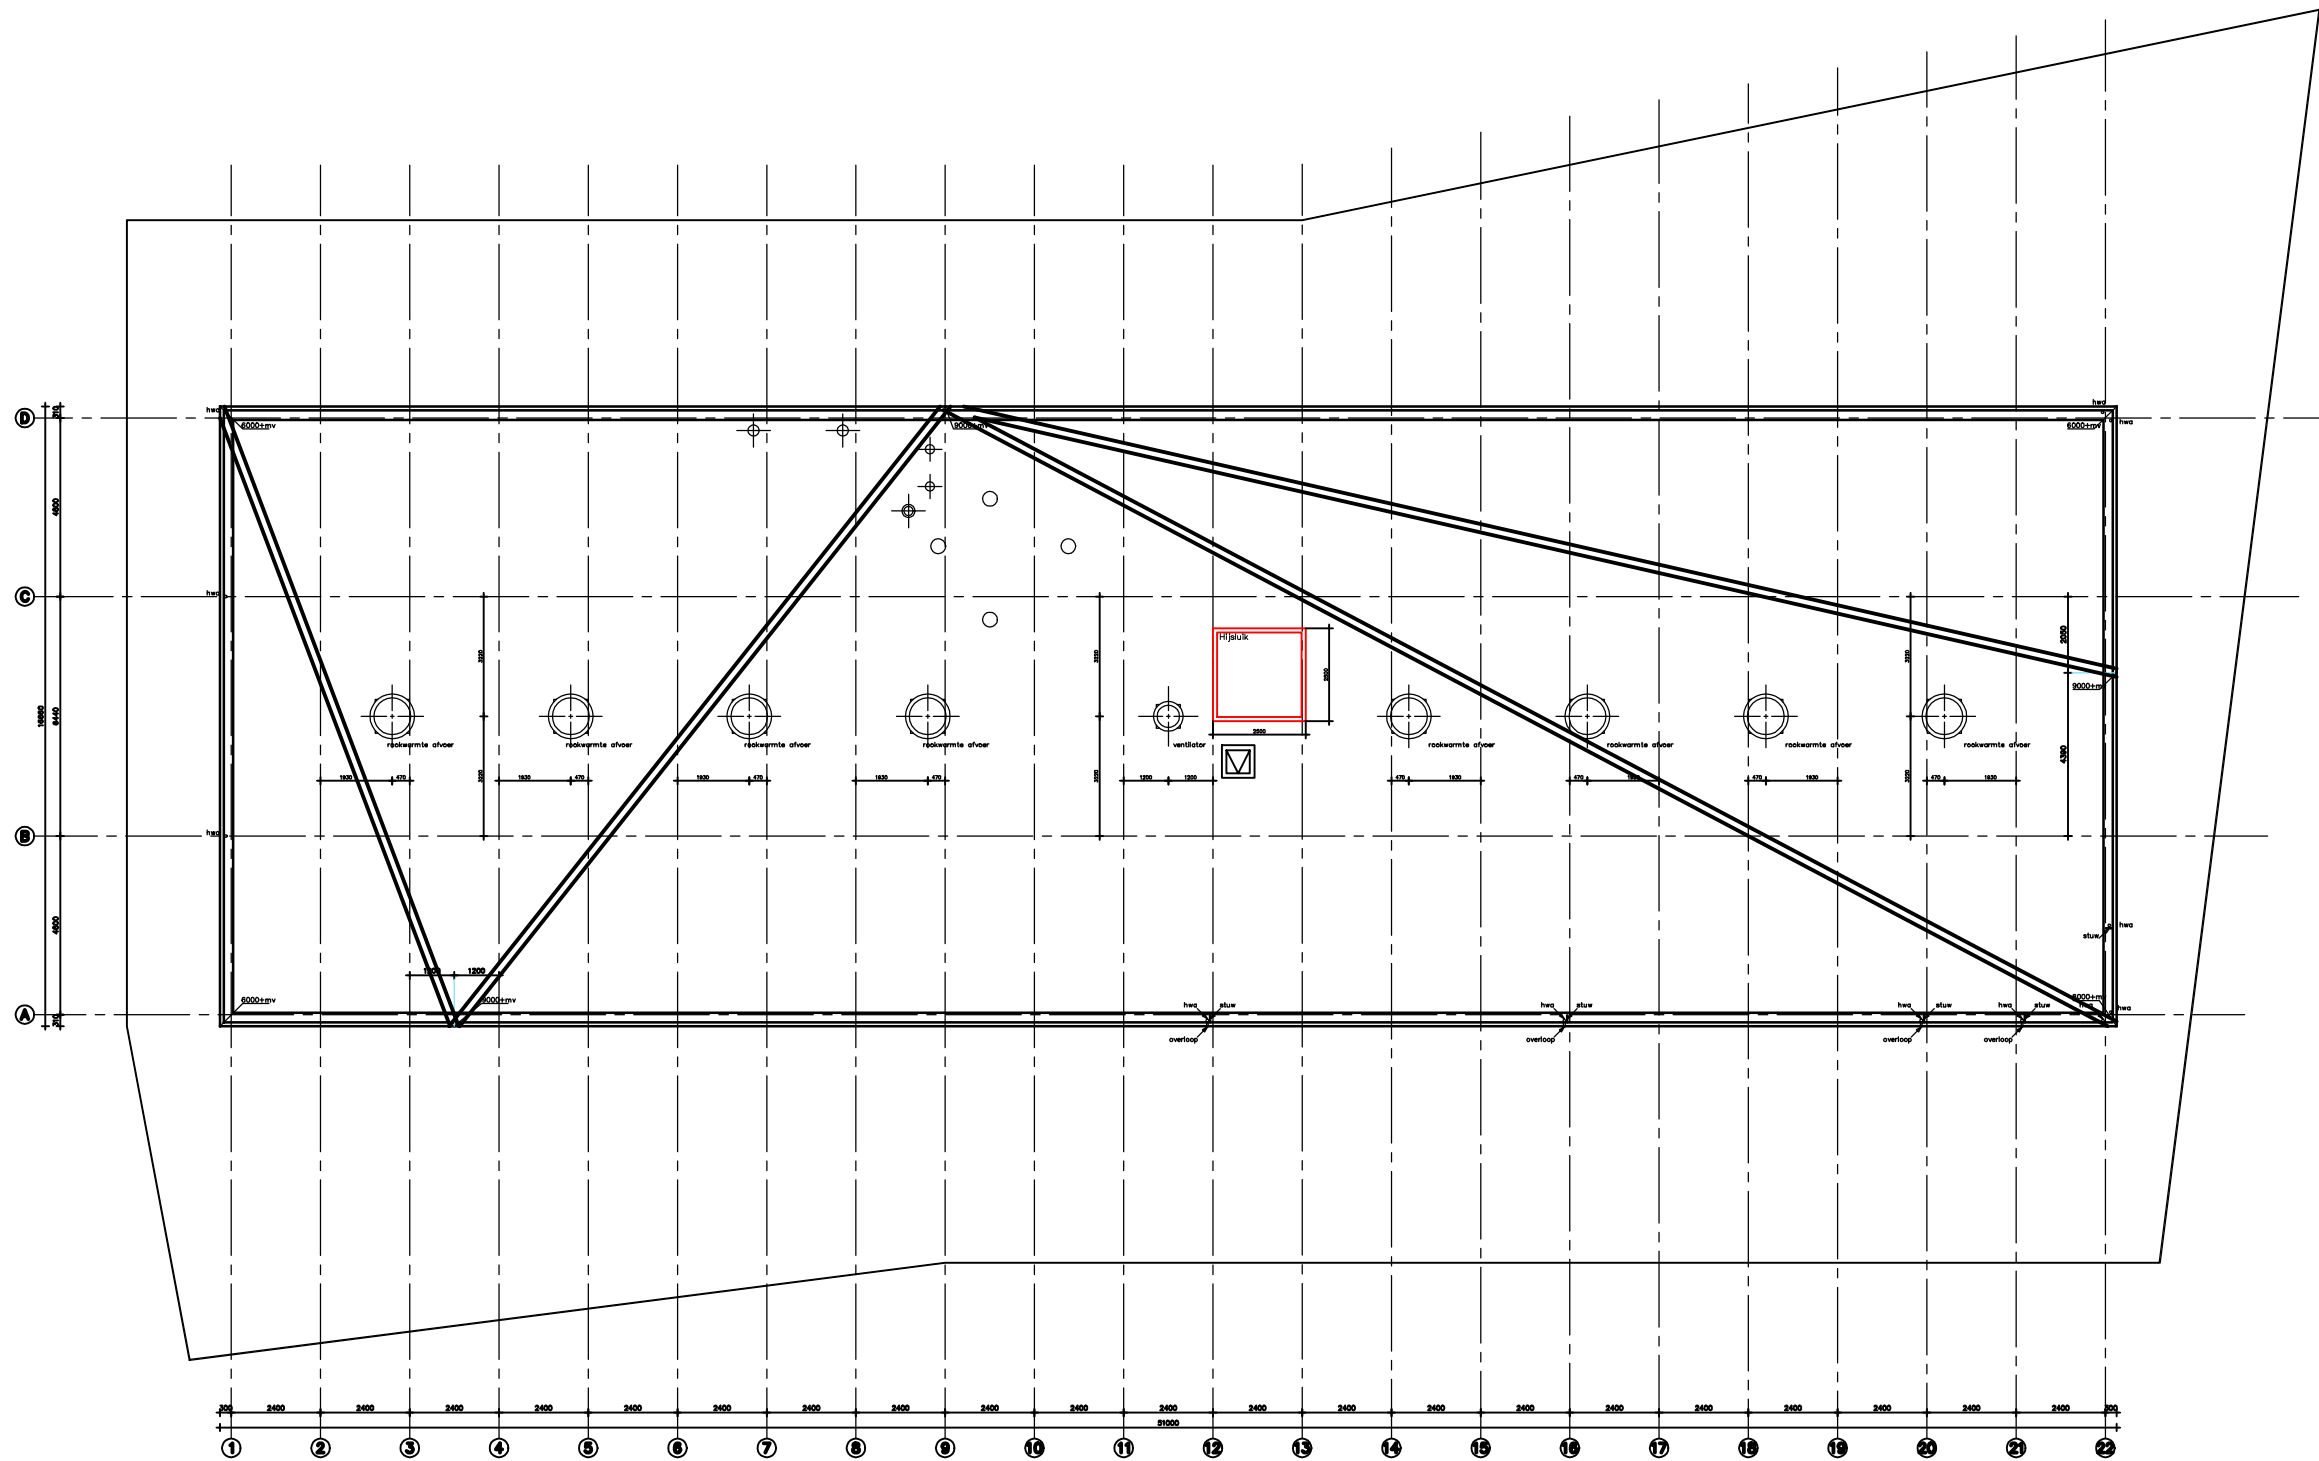

INTERN ALGEMEEN

Rijksvastgoed PI Nieuwersluis
Overzicht plattegrond




Rijksvastgoedbedrijf
Directie - Vastgoedbeheer
www.rijksvastgoedbedrijf.nl
088 115 80 00

Projectnr.: 23418
Get.: ADK
Gec.: IPE

Formaat:A3
Schaal:1:200
Datum:21-06-23

Blad:
01/17

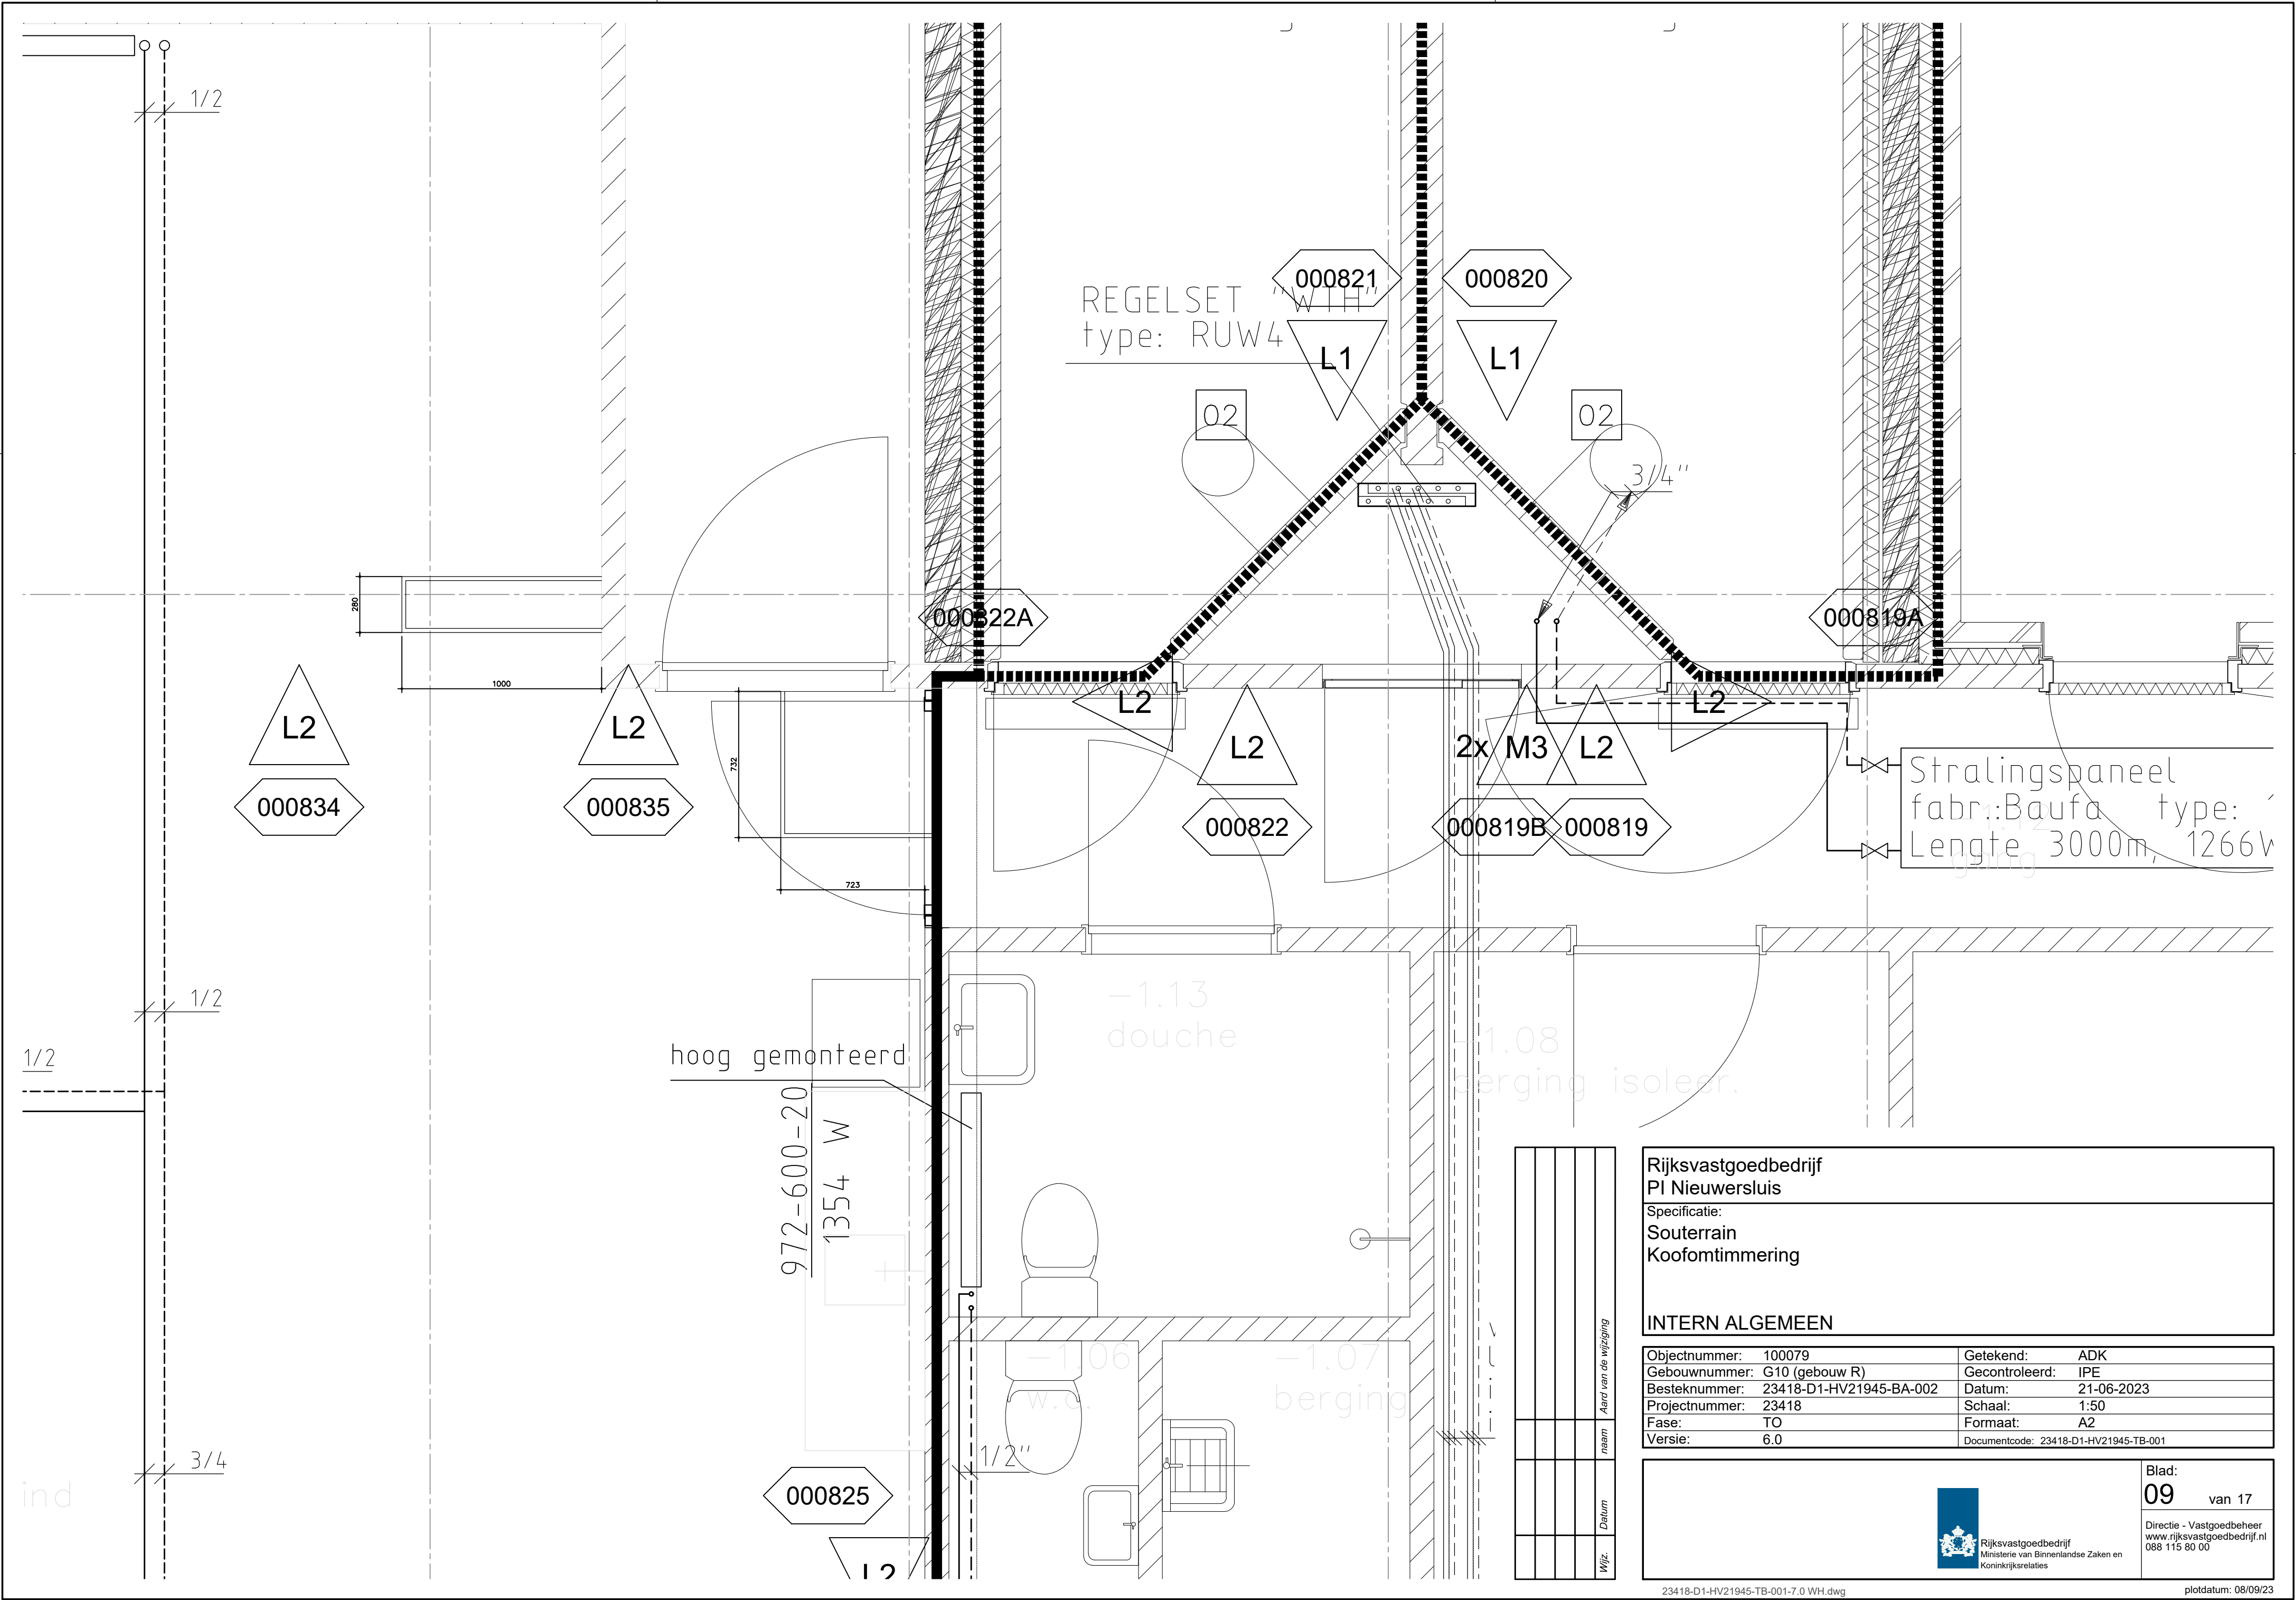

Rijksvastgoedbedrijf
PI Nieuwersluis

Specificatie:
Souterrain
Koofomtimmering

INTERN ALGEMEEN


Objectnummer: 100079	Getekend: ADK
Gebouwnummer: G10 (gebouw R)	Gecontroleerd: IPE
Besteknummer: 23418-D1-HV21945-BA-002	Datum: 21-06-2023
Projectnummer: 23418	Schaal: 1:50
Fase: TO	Formaat: A2
Versie: 6.0	Documentcode: 23418-D1-HV21945-TB-001




Rijksvastgoedbedrijf
Ministerie van Binnenlandse Zaken en
Koninkrijksrelaties

Blad:
09 van 17


Directie - Vastgoedbeheer
www.rijksvastgoedbedrijf.nl
088 115 80 00

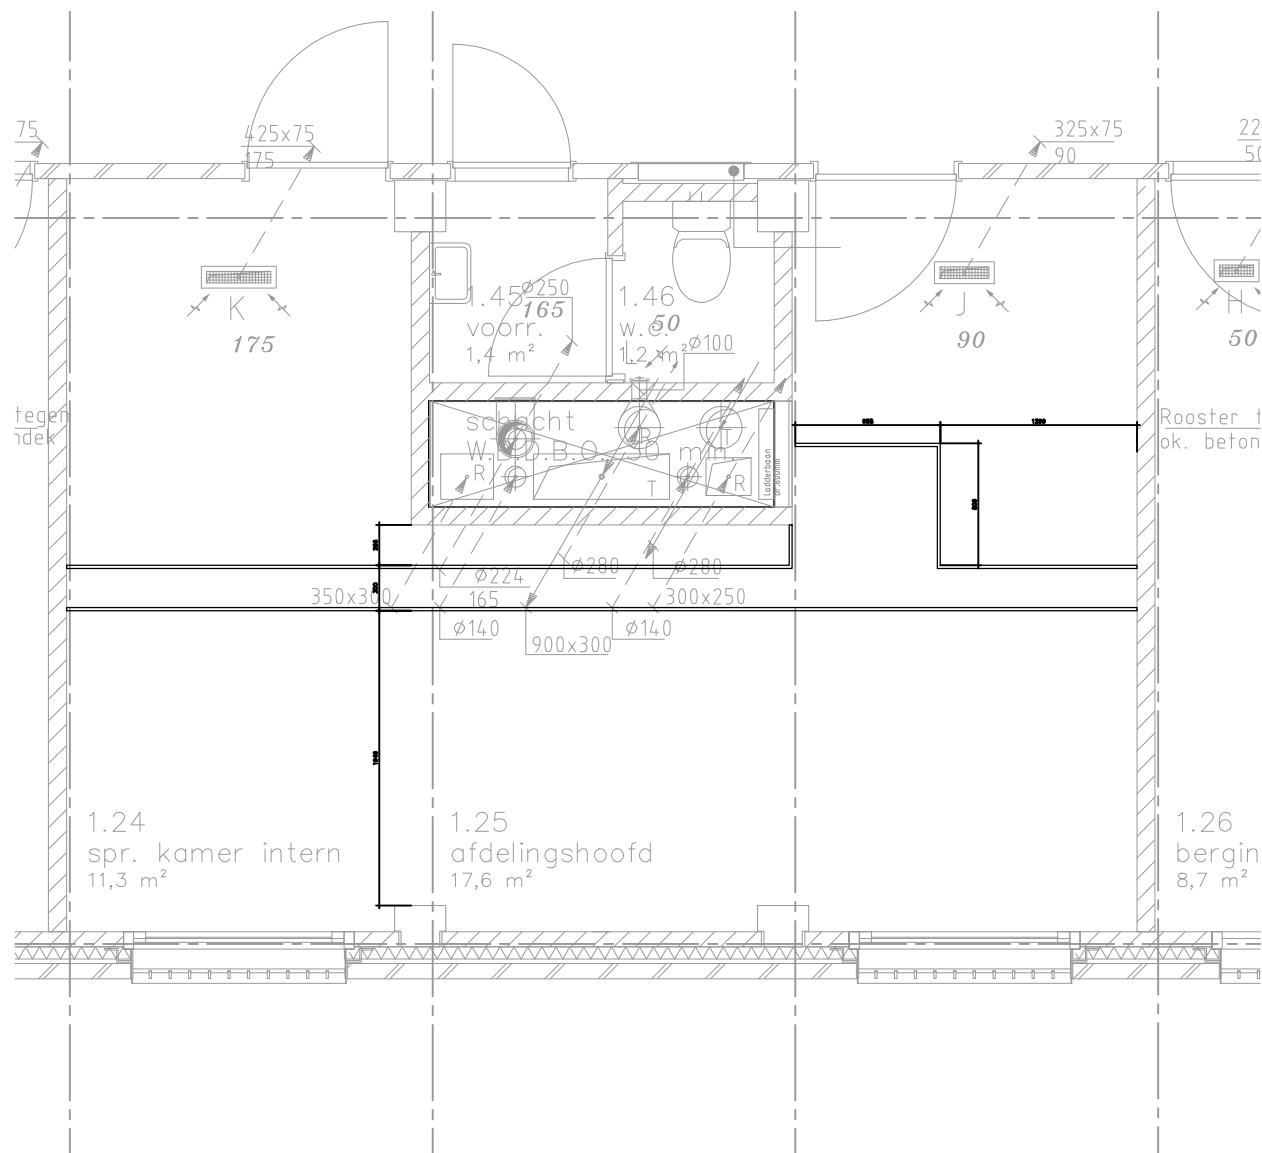

Ruimte 1.24/25

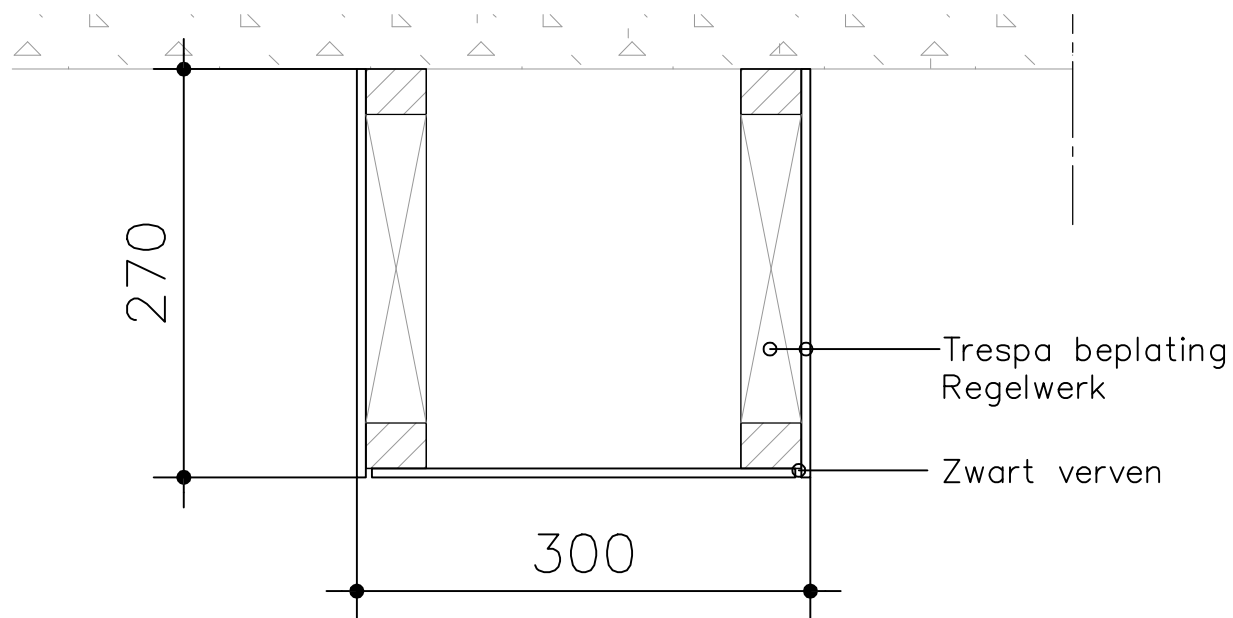

Principedetail
koofaftimmering

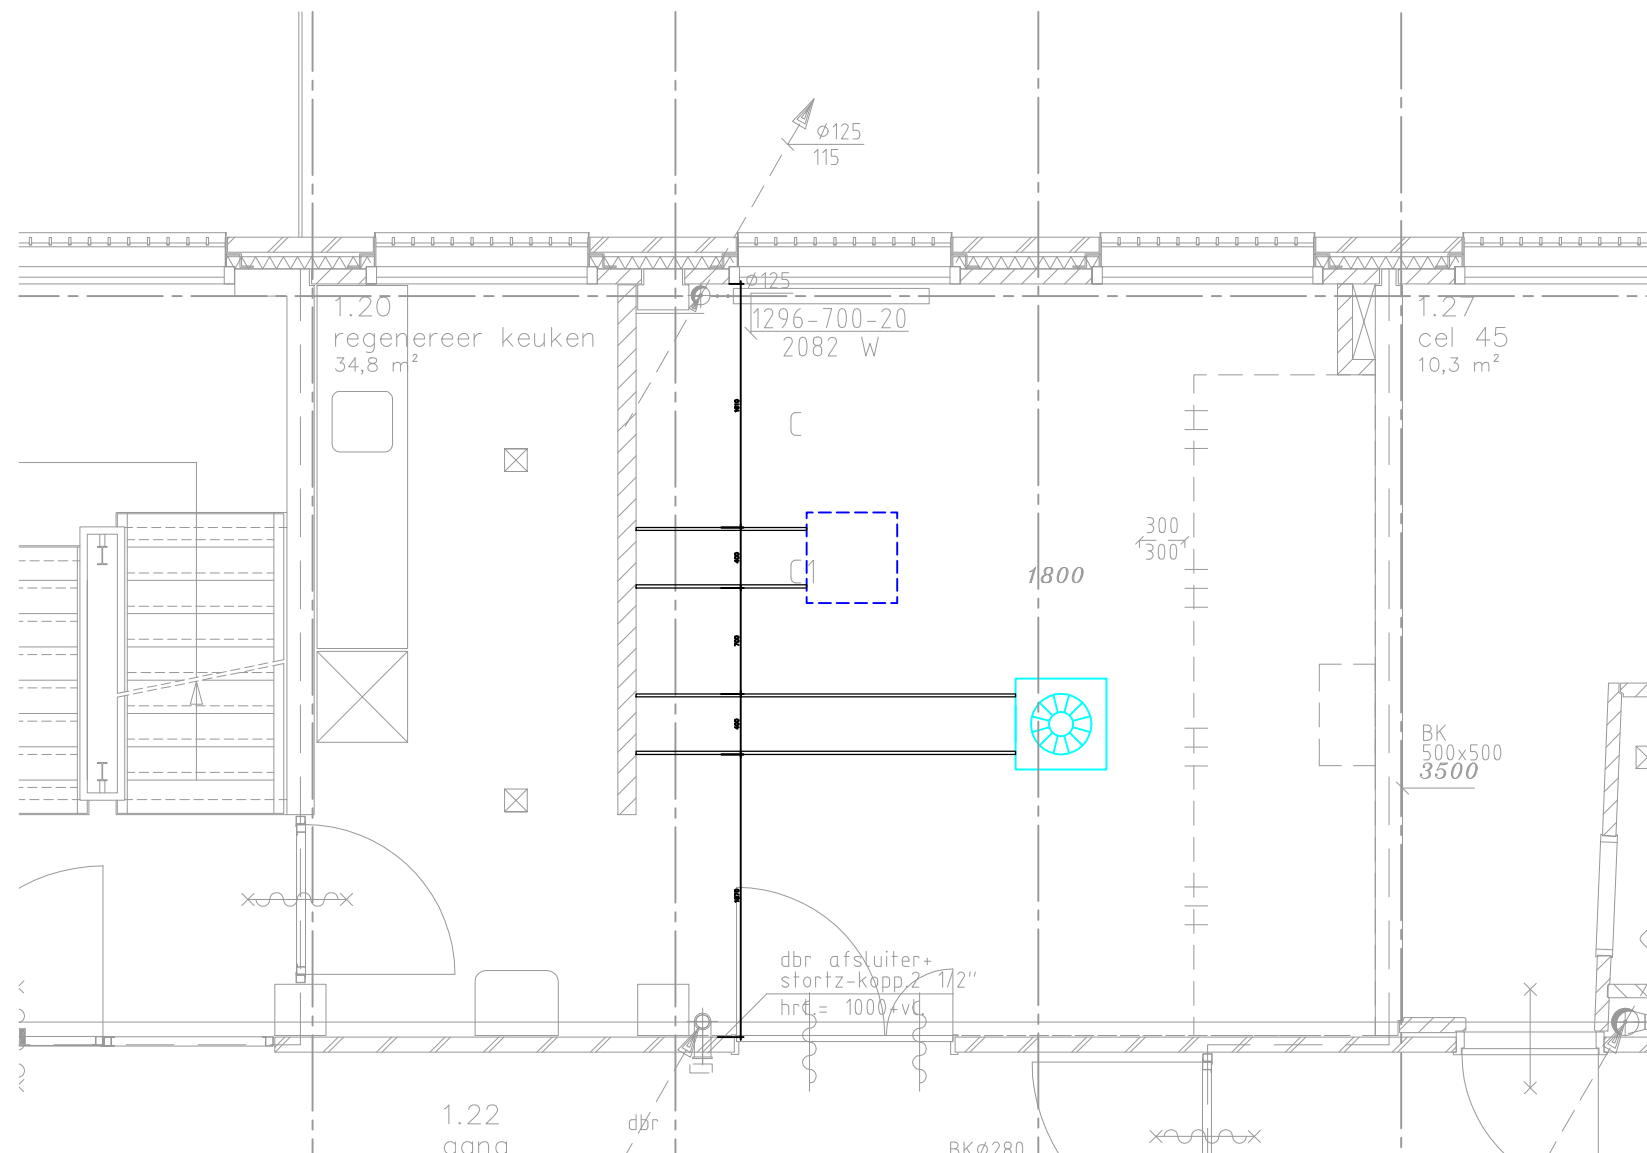

Ruimte 1.20

INTERN ALGEMEEN

Rijksvastgoedbedrijf PI Nieuwsluis
1e Verdieping - Koofomtimmering




Rijksvastgoedbedrijf
Directie - Vastgoedbeheer
www.rijksvastgoedbedrijf.nl
088 115 80 00

Projectnr.: 23418
Get.: ADK
Gec.: IPE

Formaat: A3
Schaal: 1:50
Datum: 21-06-23

Blad:
10/17

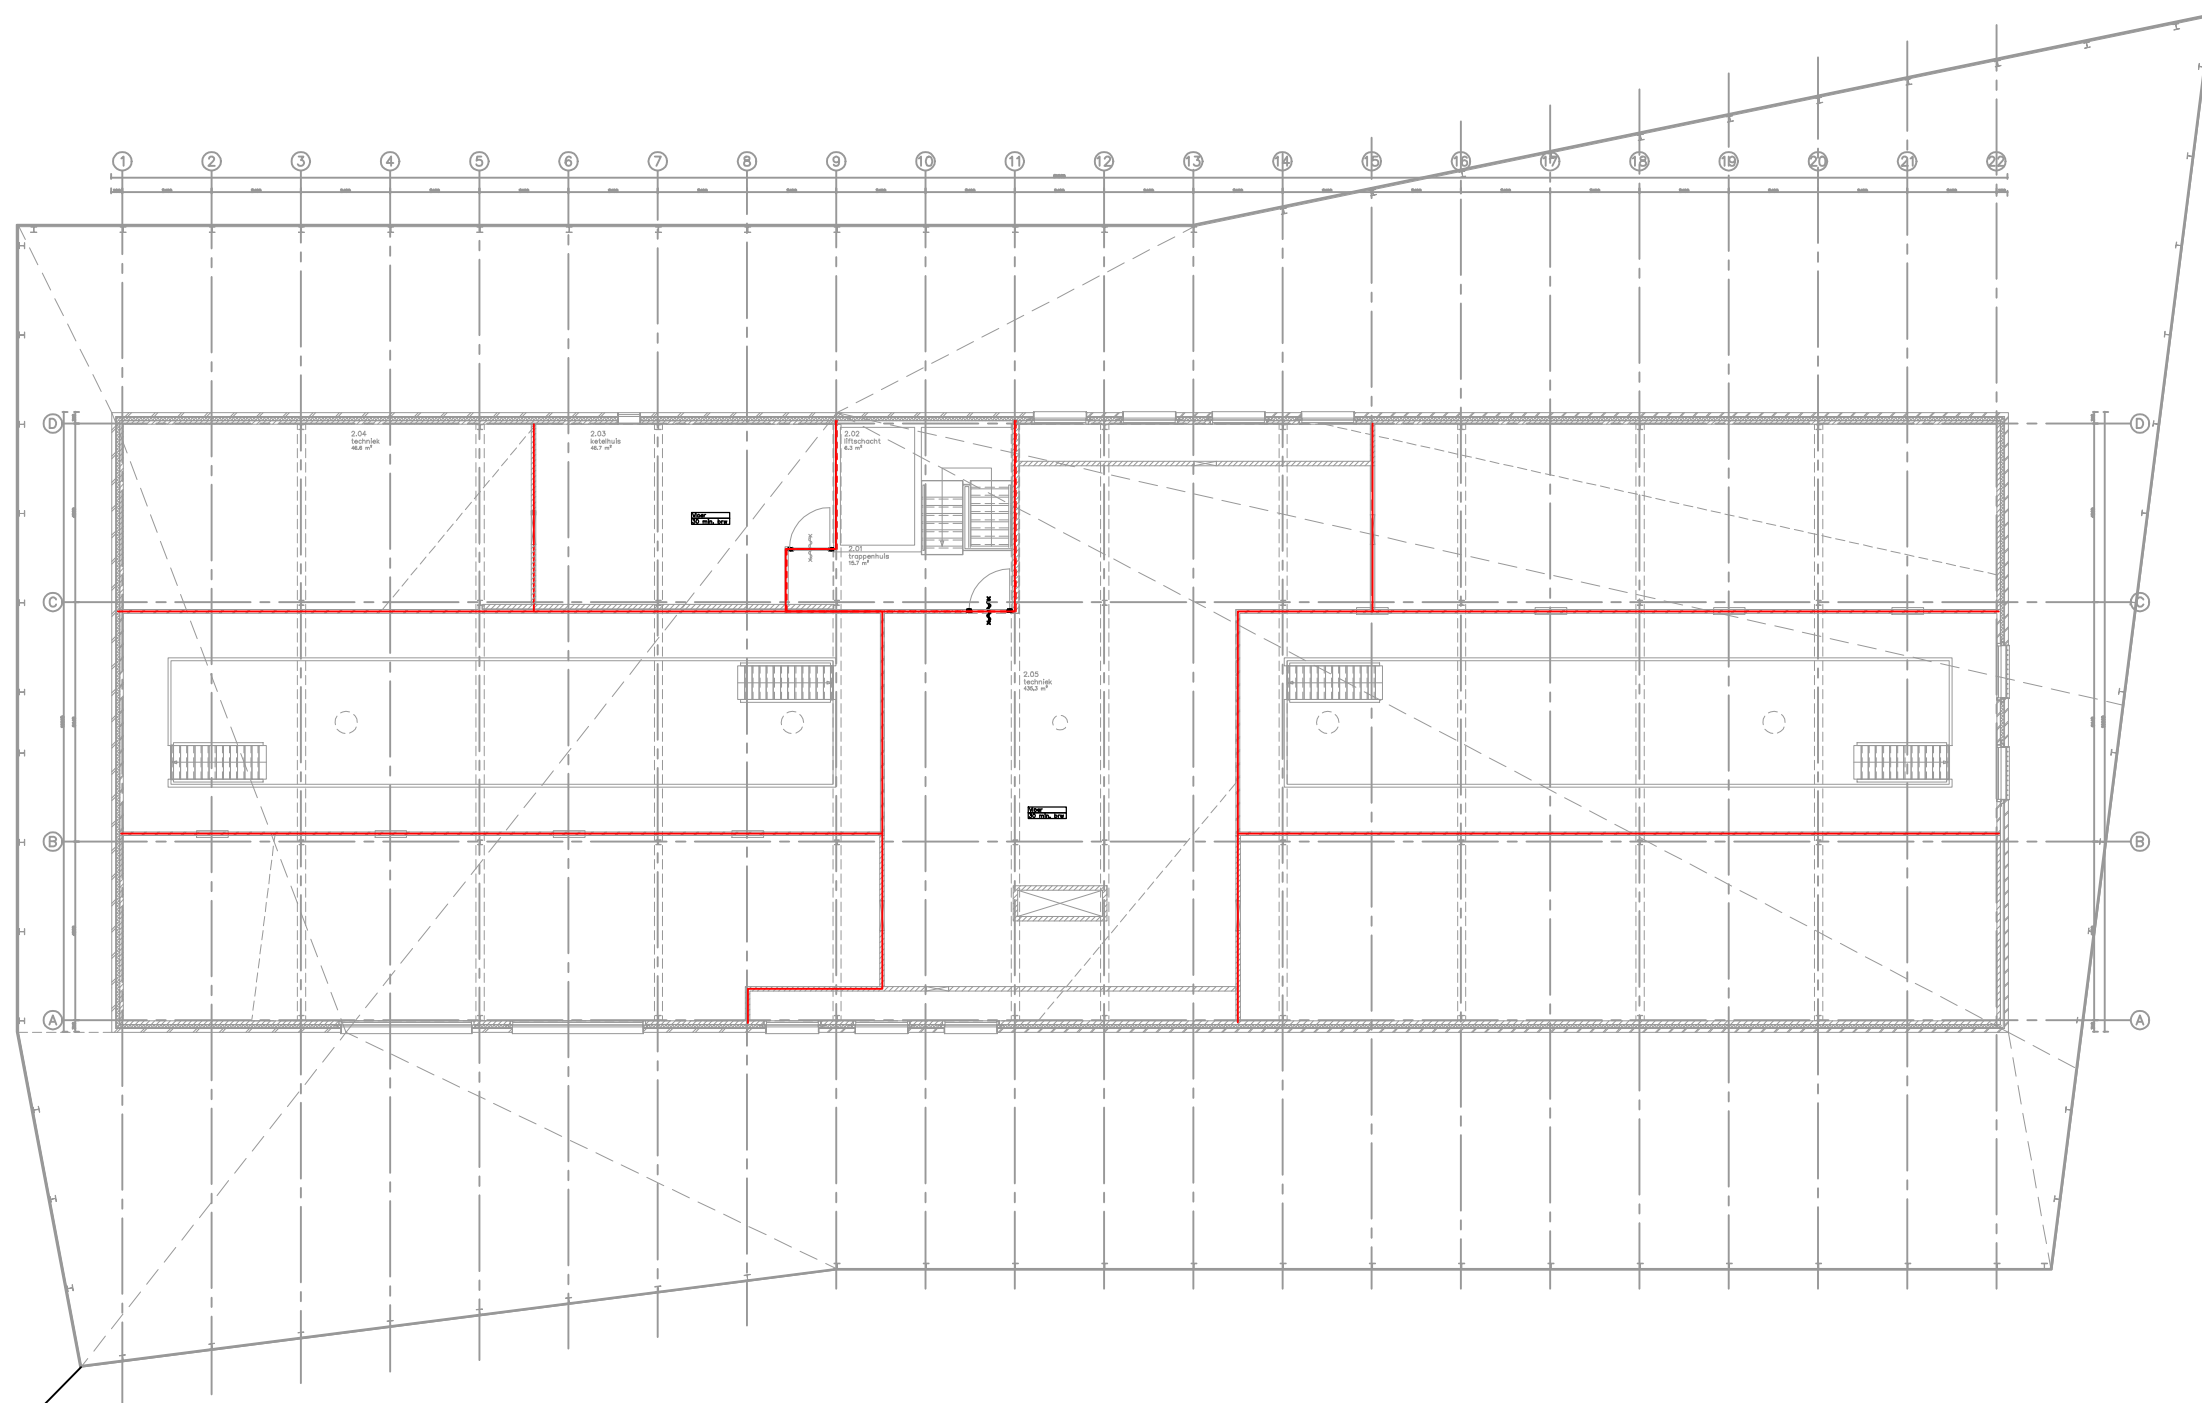

INTERN ALGEMEEN

Brandscheiding
30 min WDBO

Rijksvastgoedbedrijf PI Nieuwsluis
2e Verdieping - Bestaande situatie




Rijksvastgoedbedrijf
Directie - Vastgoedbeheer
www.rijksvastgoedbedrijf.nl
088 115 80 00

Projectnr.: 23418
Get.: ADK
Gec.: IPE

Formaat:A3
Schaal:1:200
Datum:21-06-23

Blad:
11/17

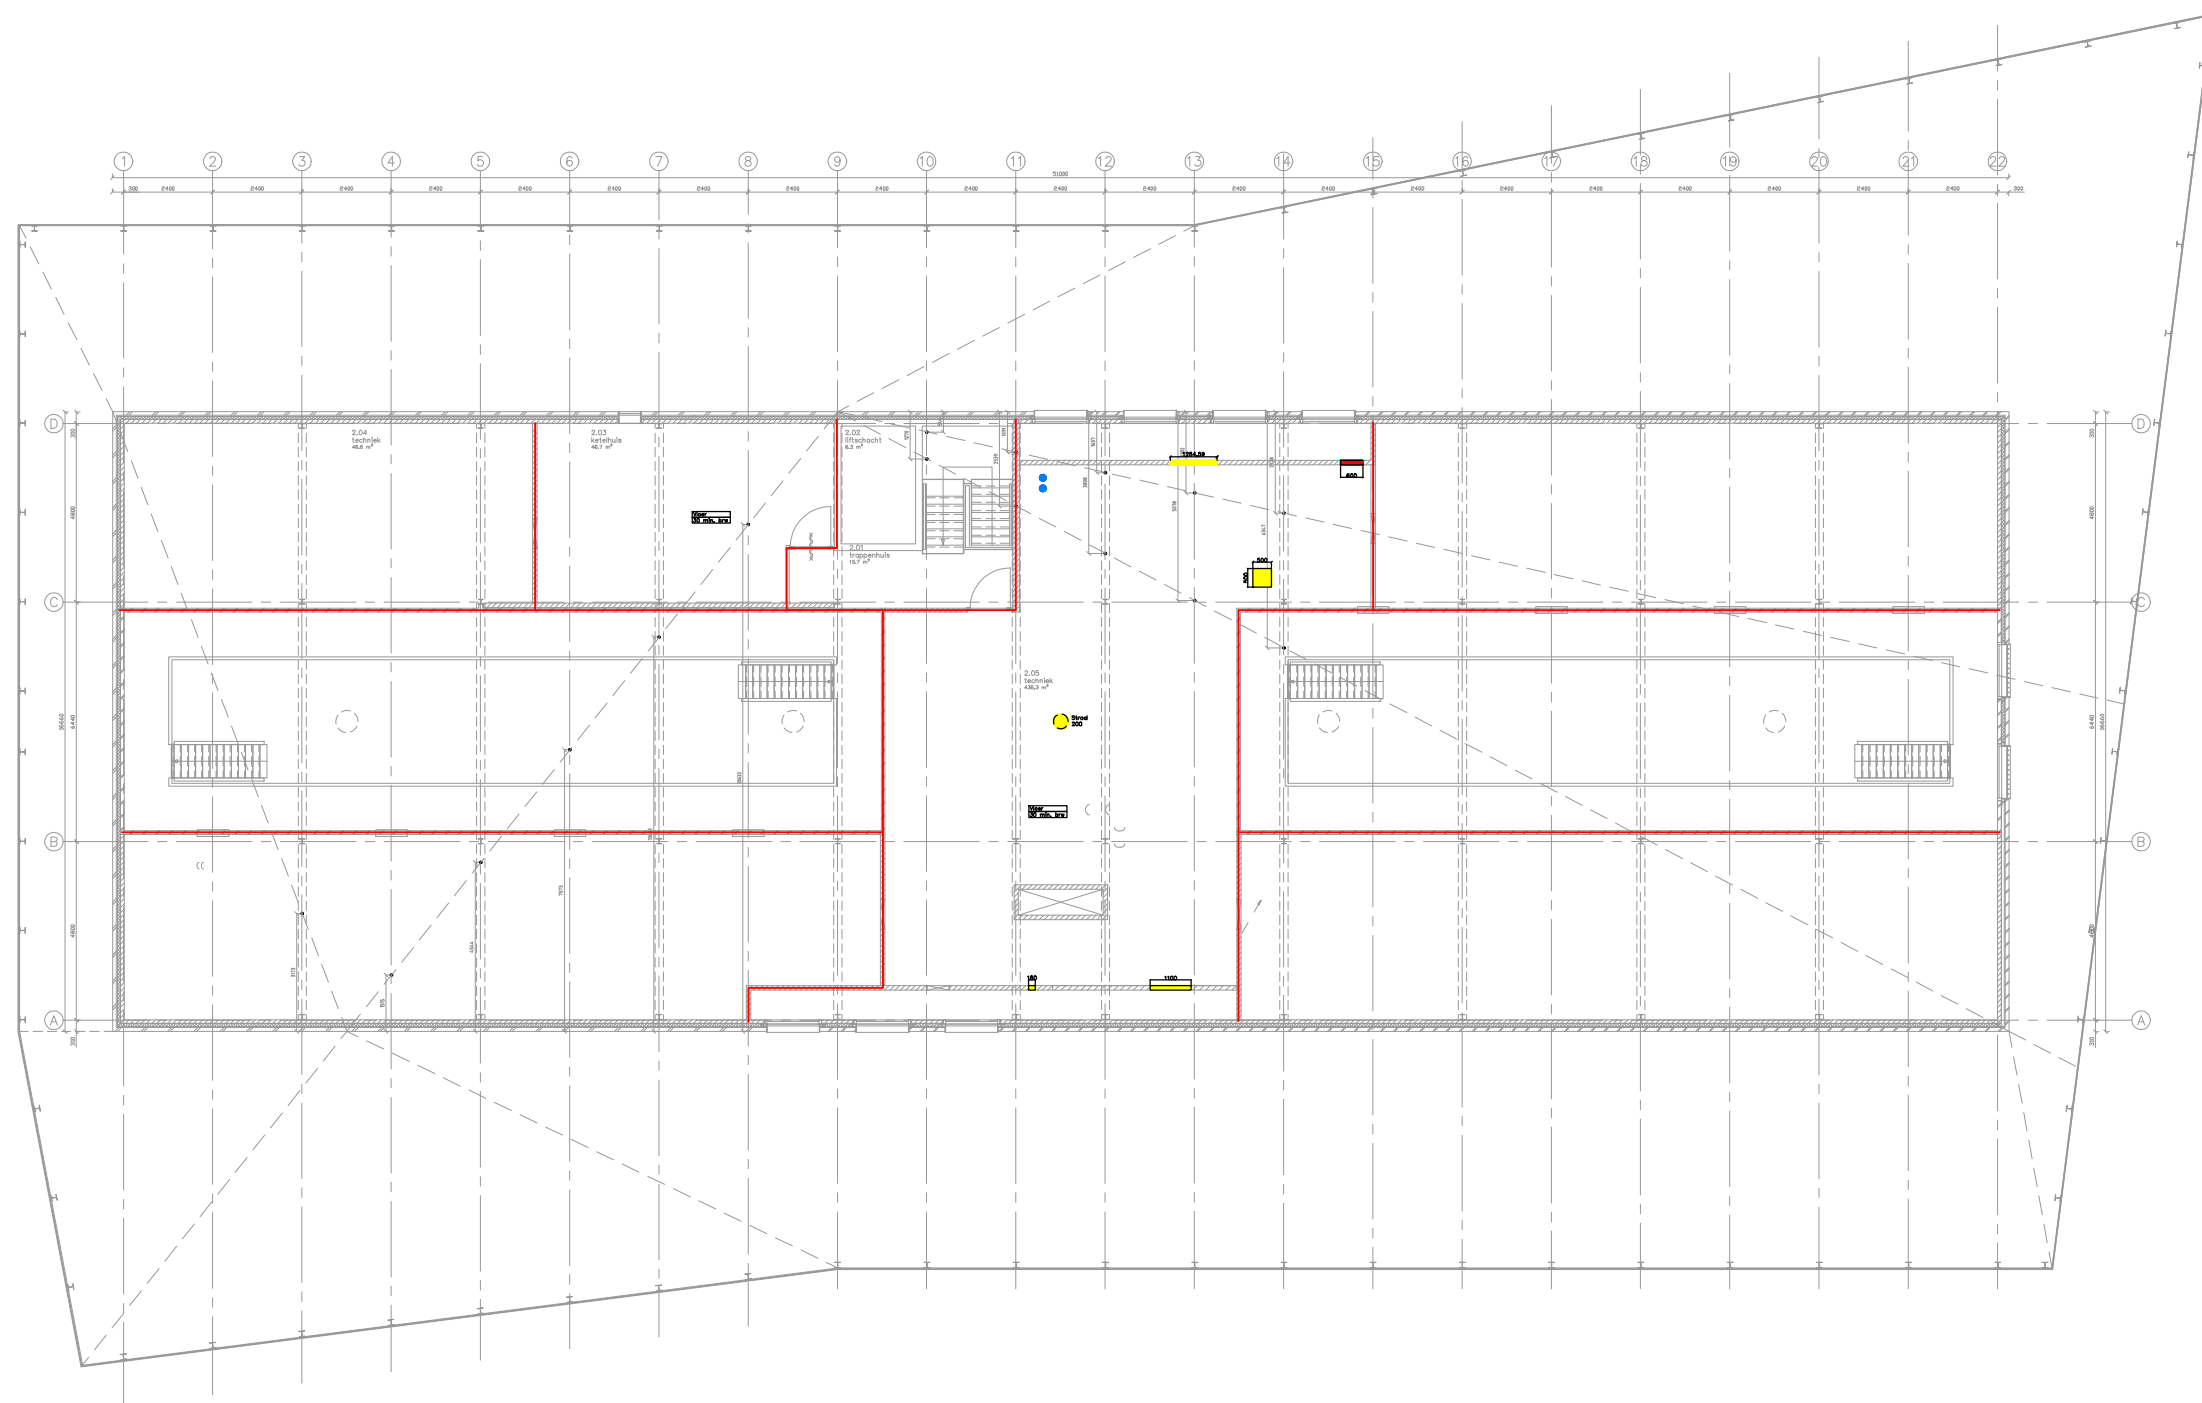

INTERN ALGEMEEN


Brandscheiding
30 min WDBO

Openen

Dichten

Verkleinen



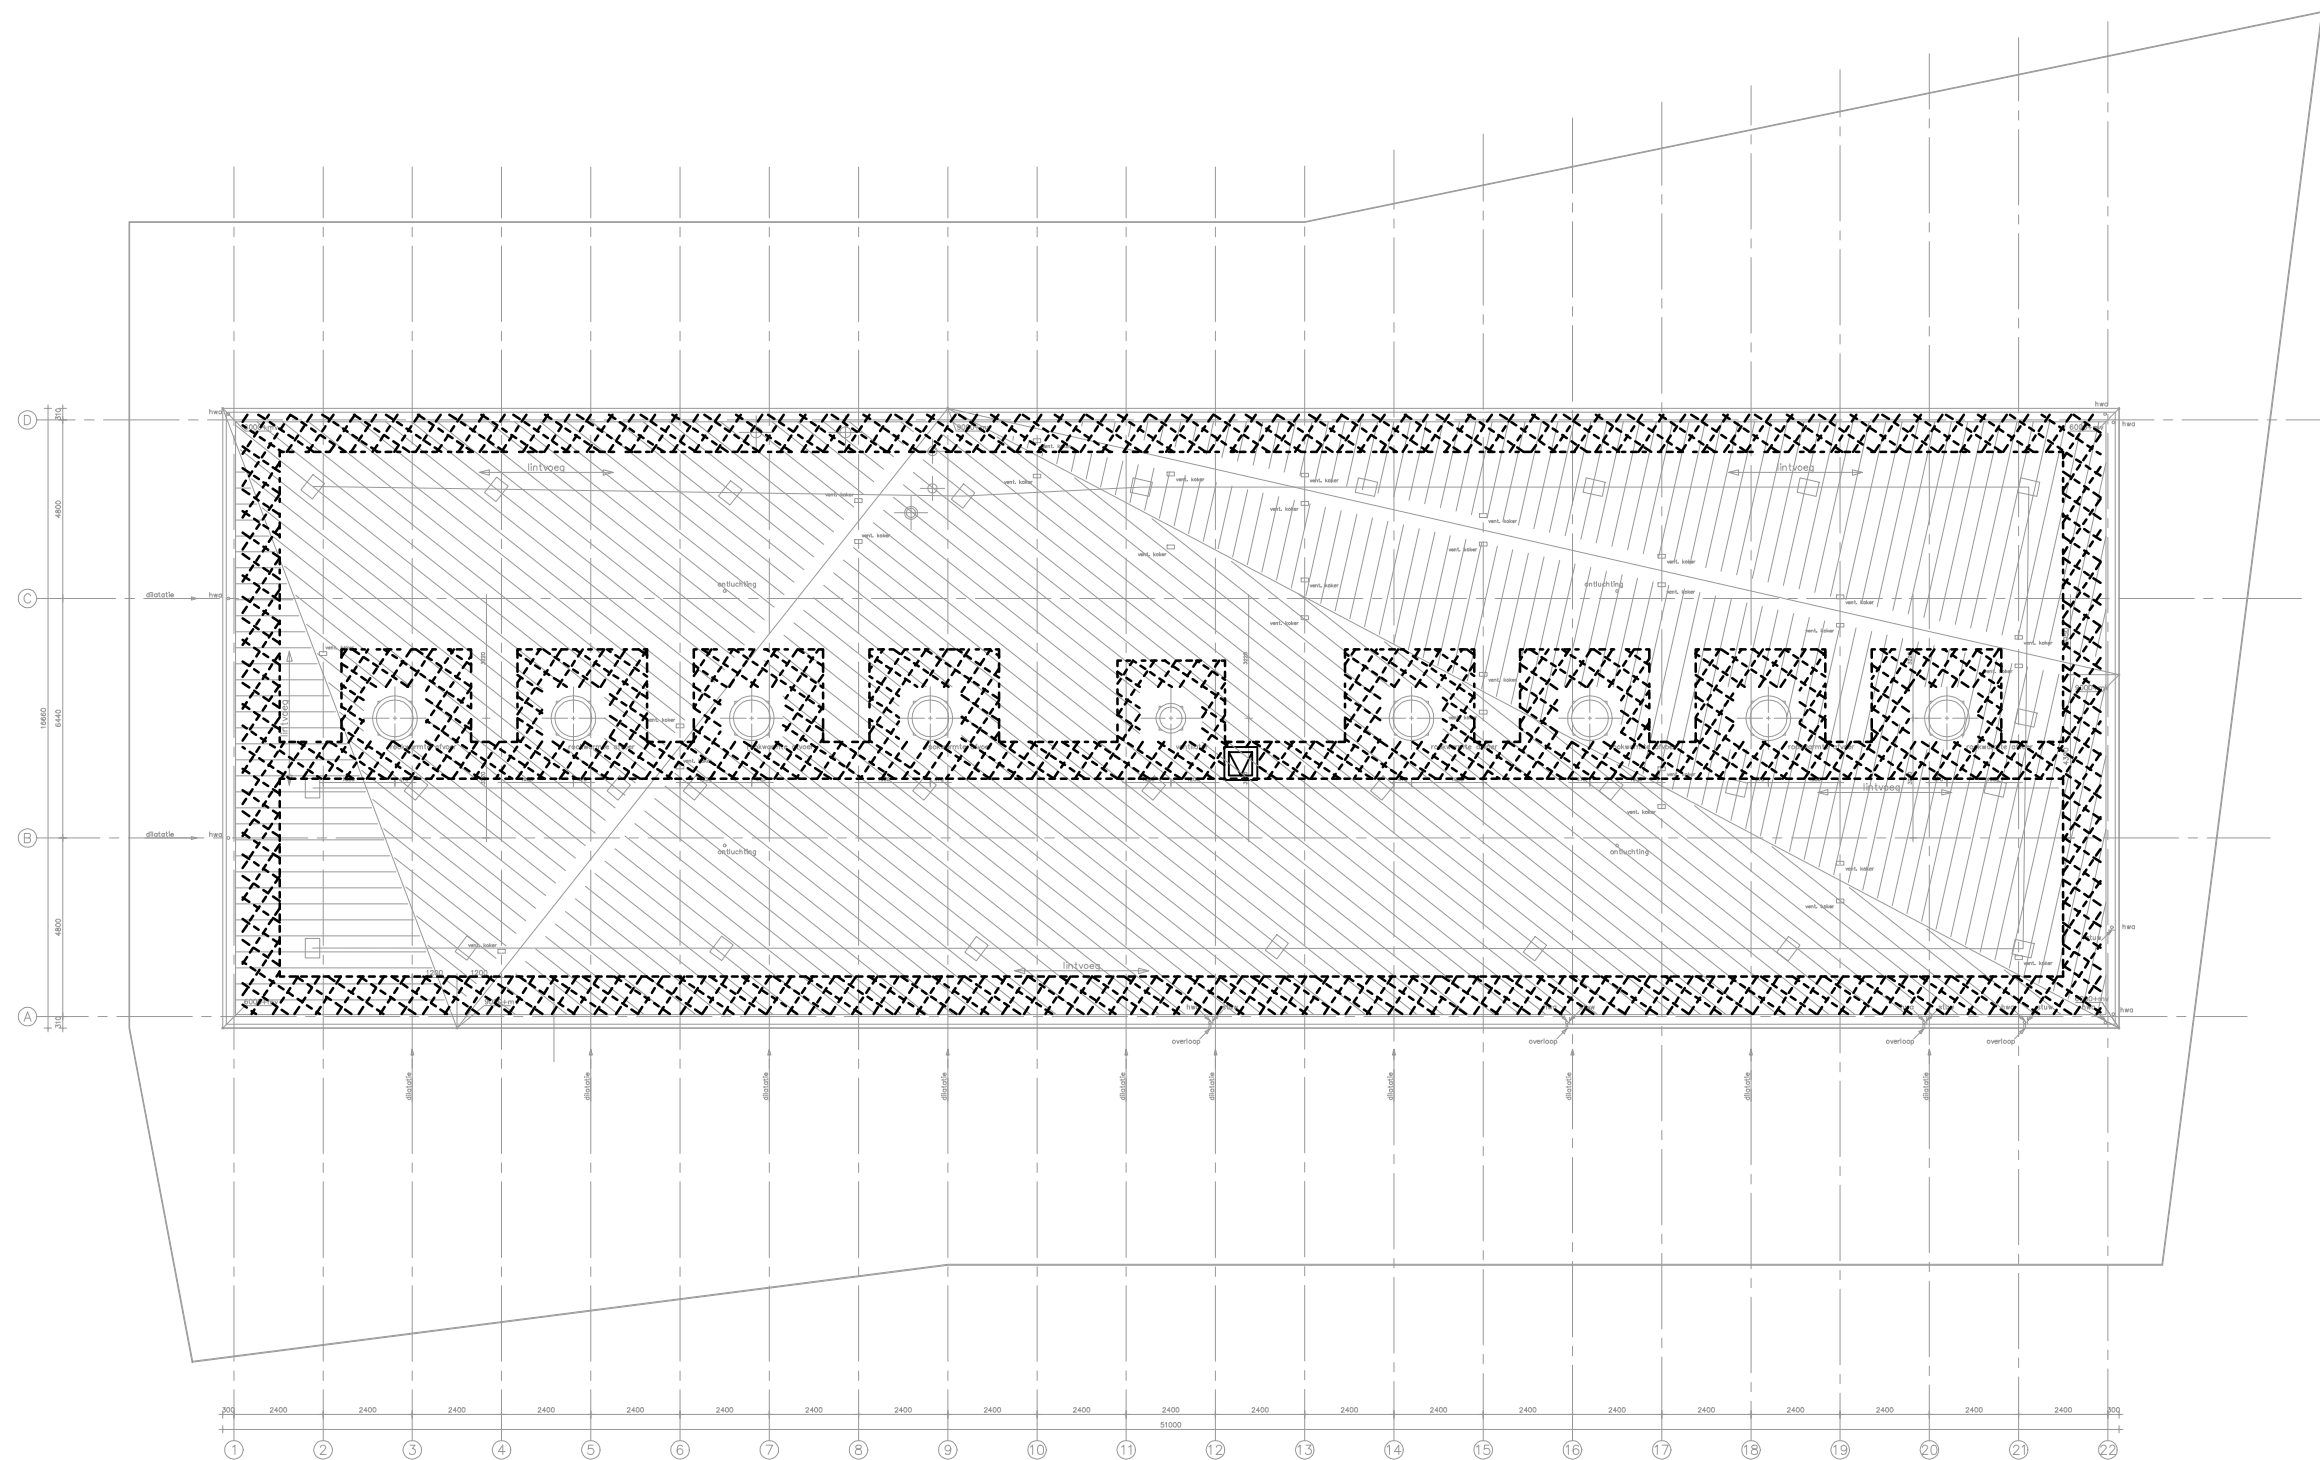

INTERN ALGEMEEN

	Aanlijn beveiliging
	verharde isolatie TBV beloopbaar

Rijksvastgoed PI Nieuwersluis
Dakaanzicht - Bestaand




Rijksvastgoedbedrijf
Directie - Vastgoedbeheer
www.rijksvastgoedbedrijf.nl
088 115 80 00

Projectnr.: 23418
Get.: ADK
Gec.: IPE

Formaat:A3
Schaal:1:200
Datum:21-06-23

Blad:
13/17

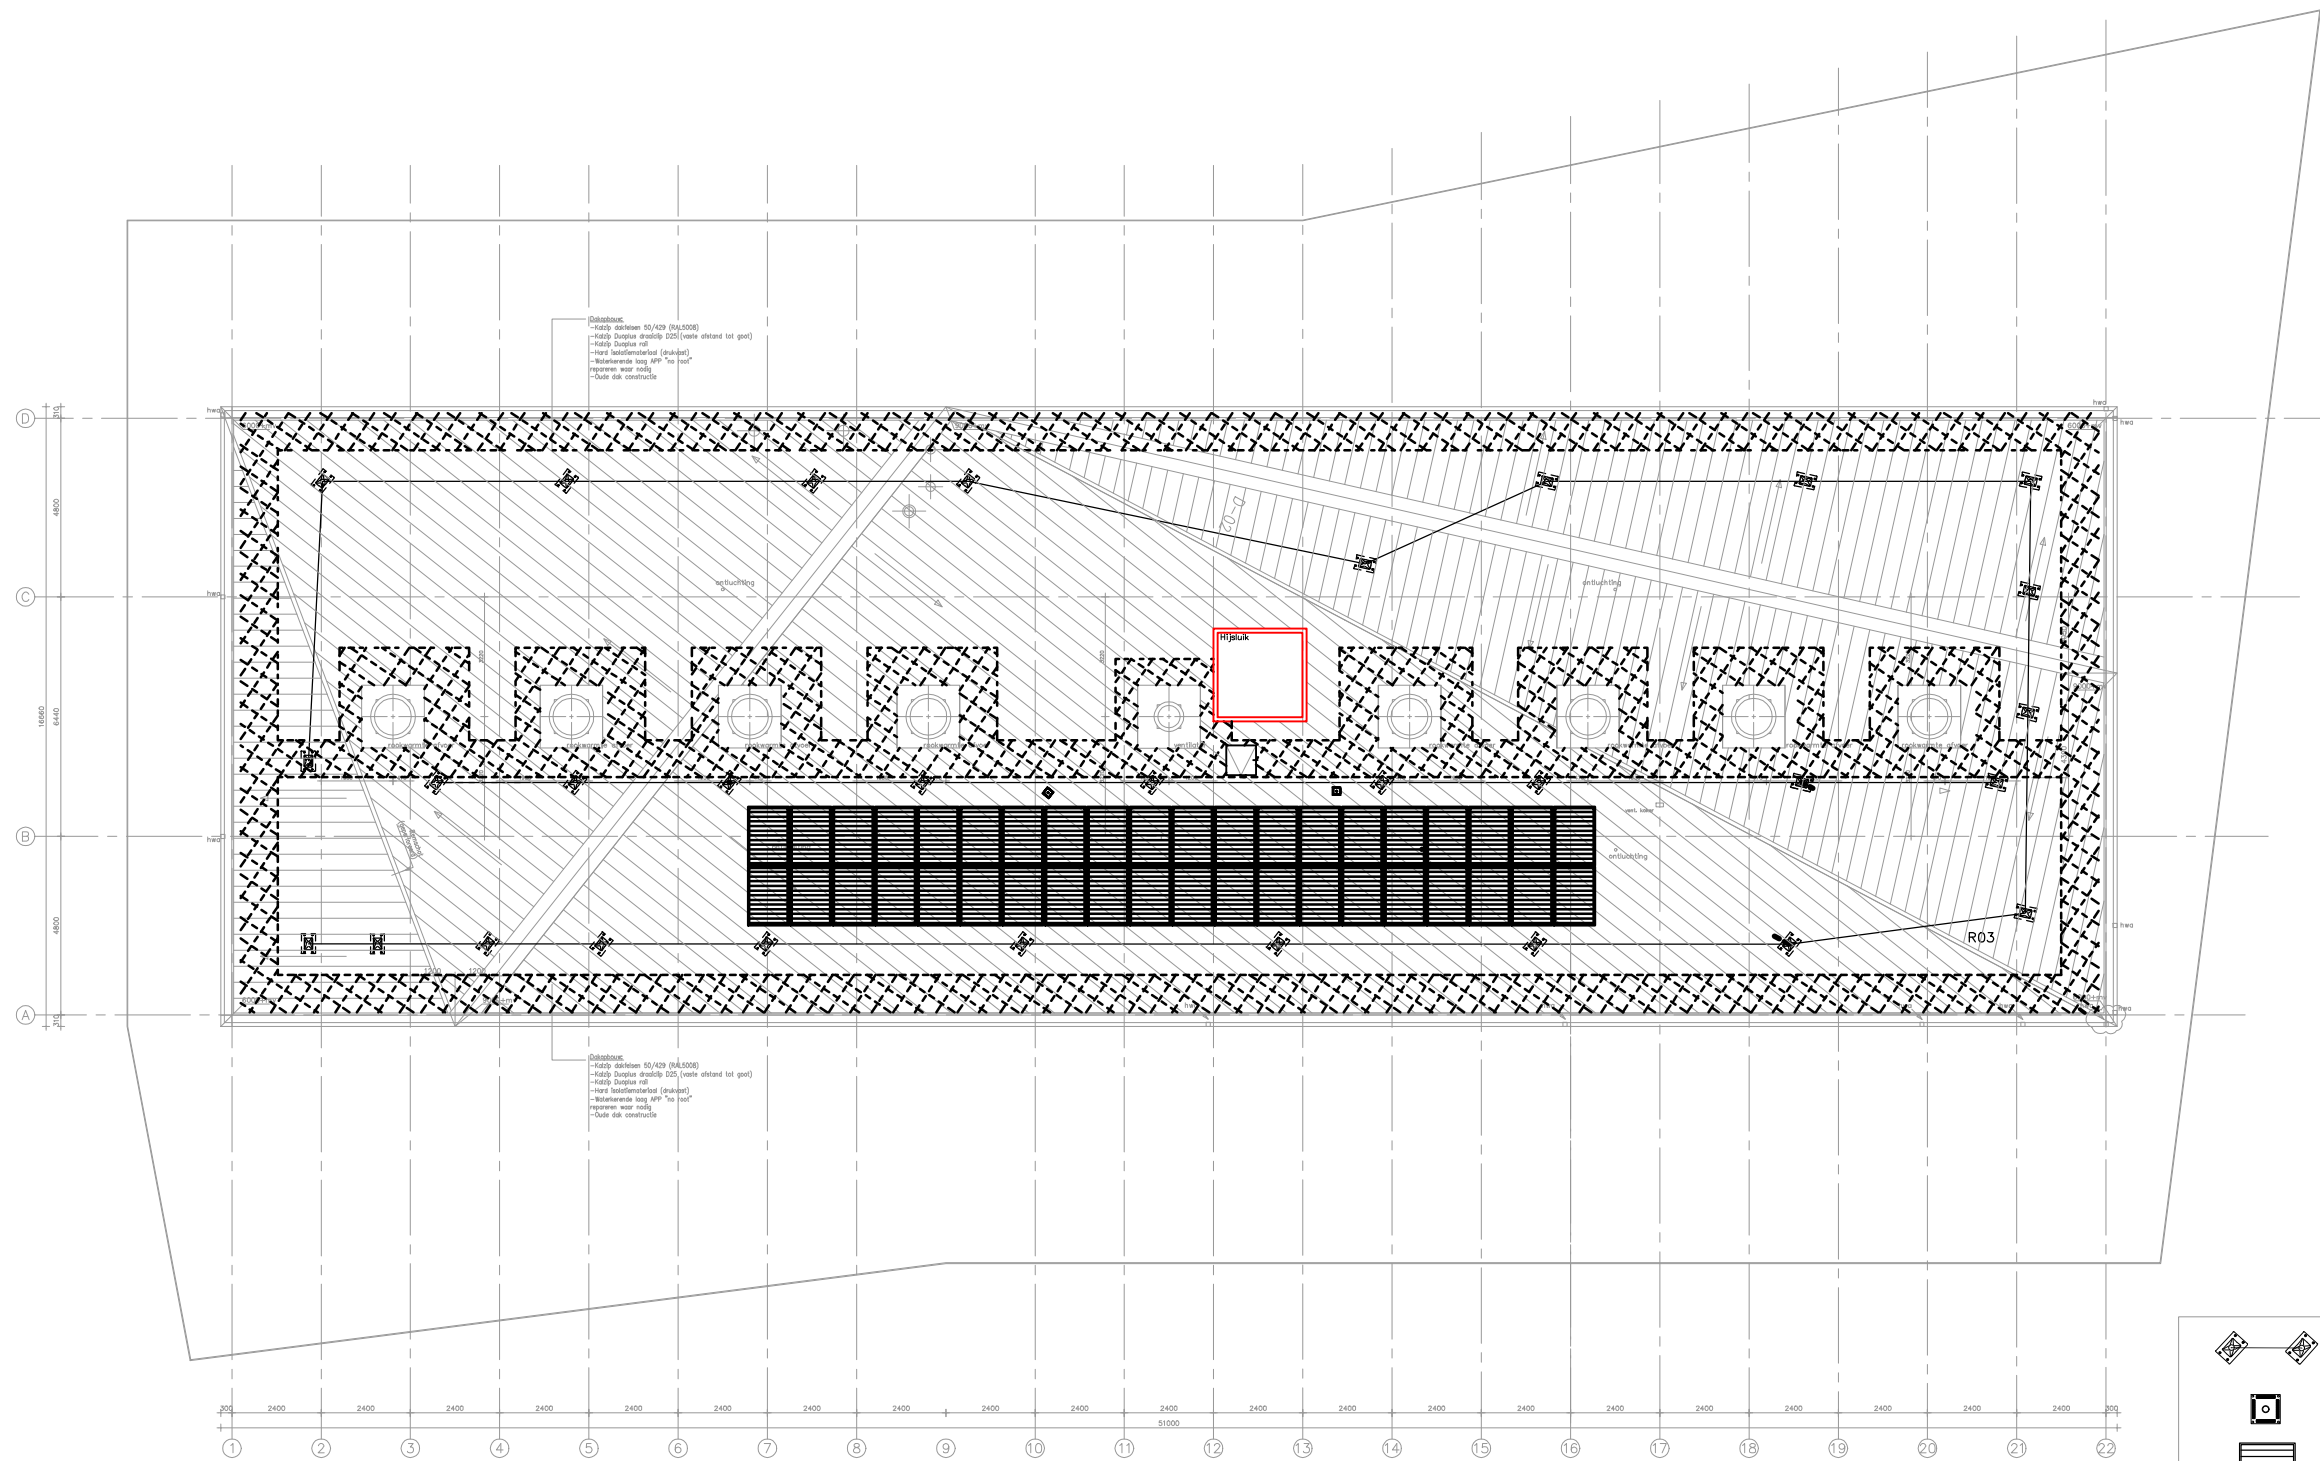

 Aanlijn beveiliging


 Dakdoorvoer

 PV-panelen

 Aanlijn beveiliging

 verharde isolatie
TBV beloopbaar

INTERN ALGEMEEN

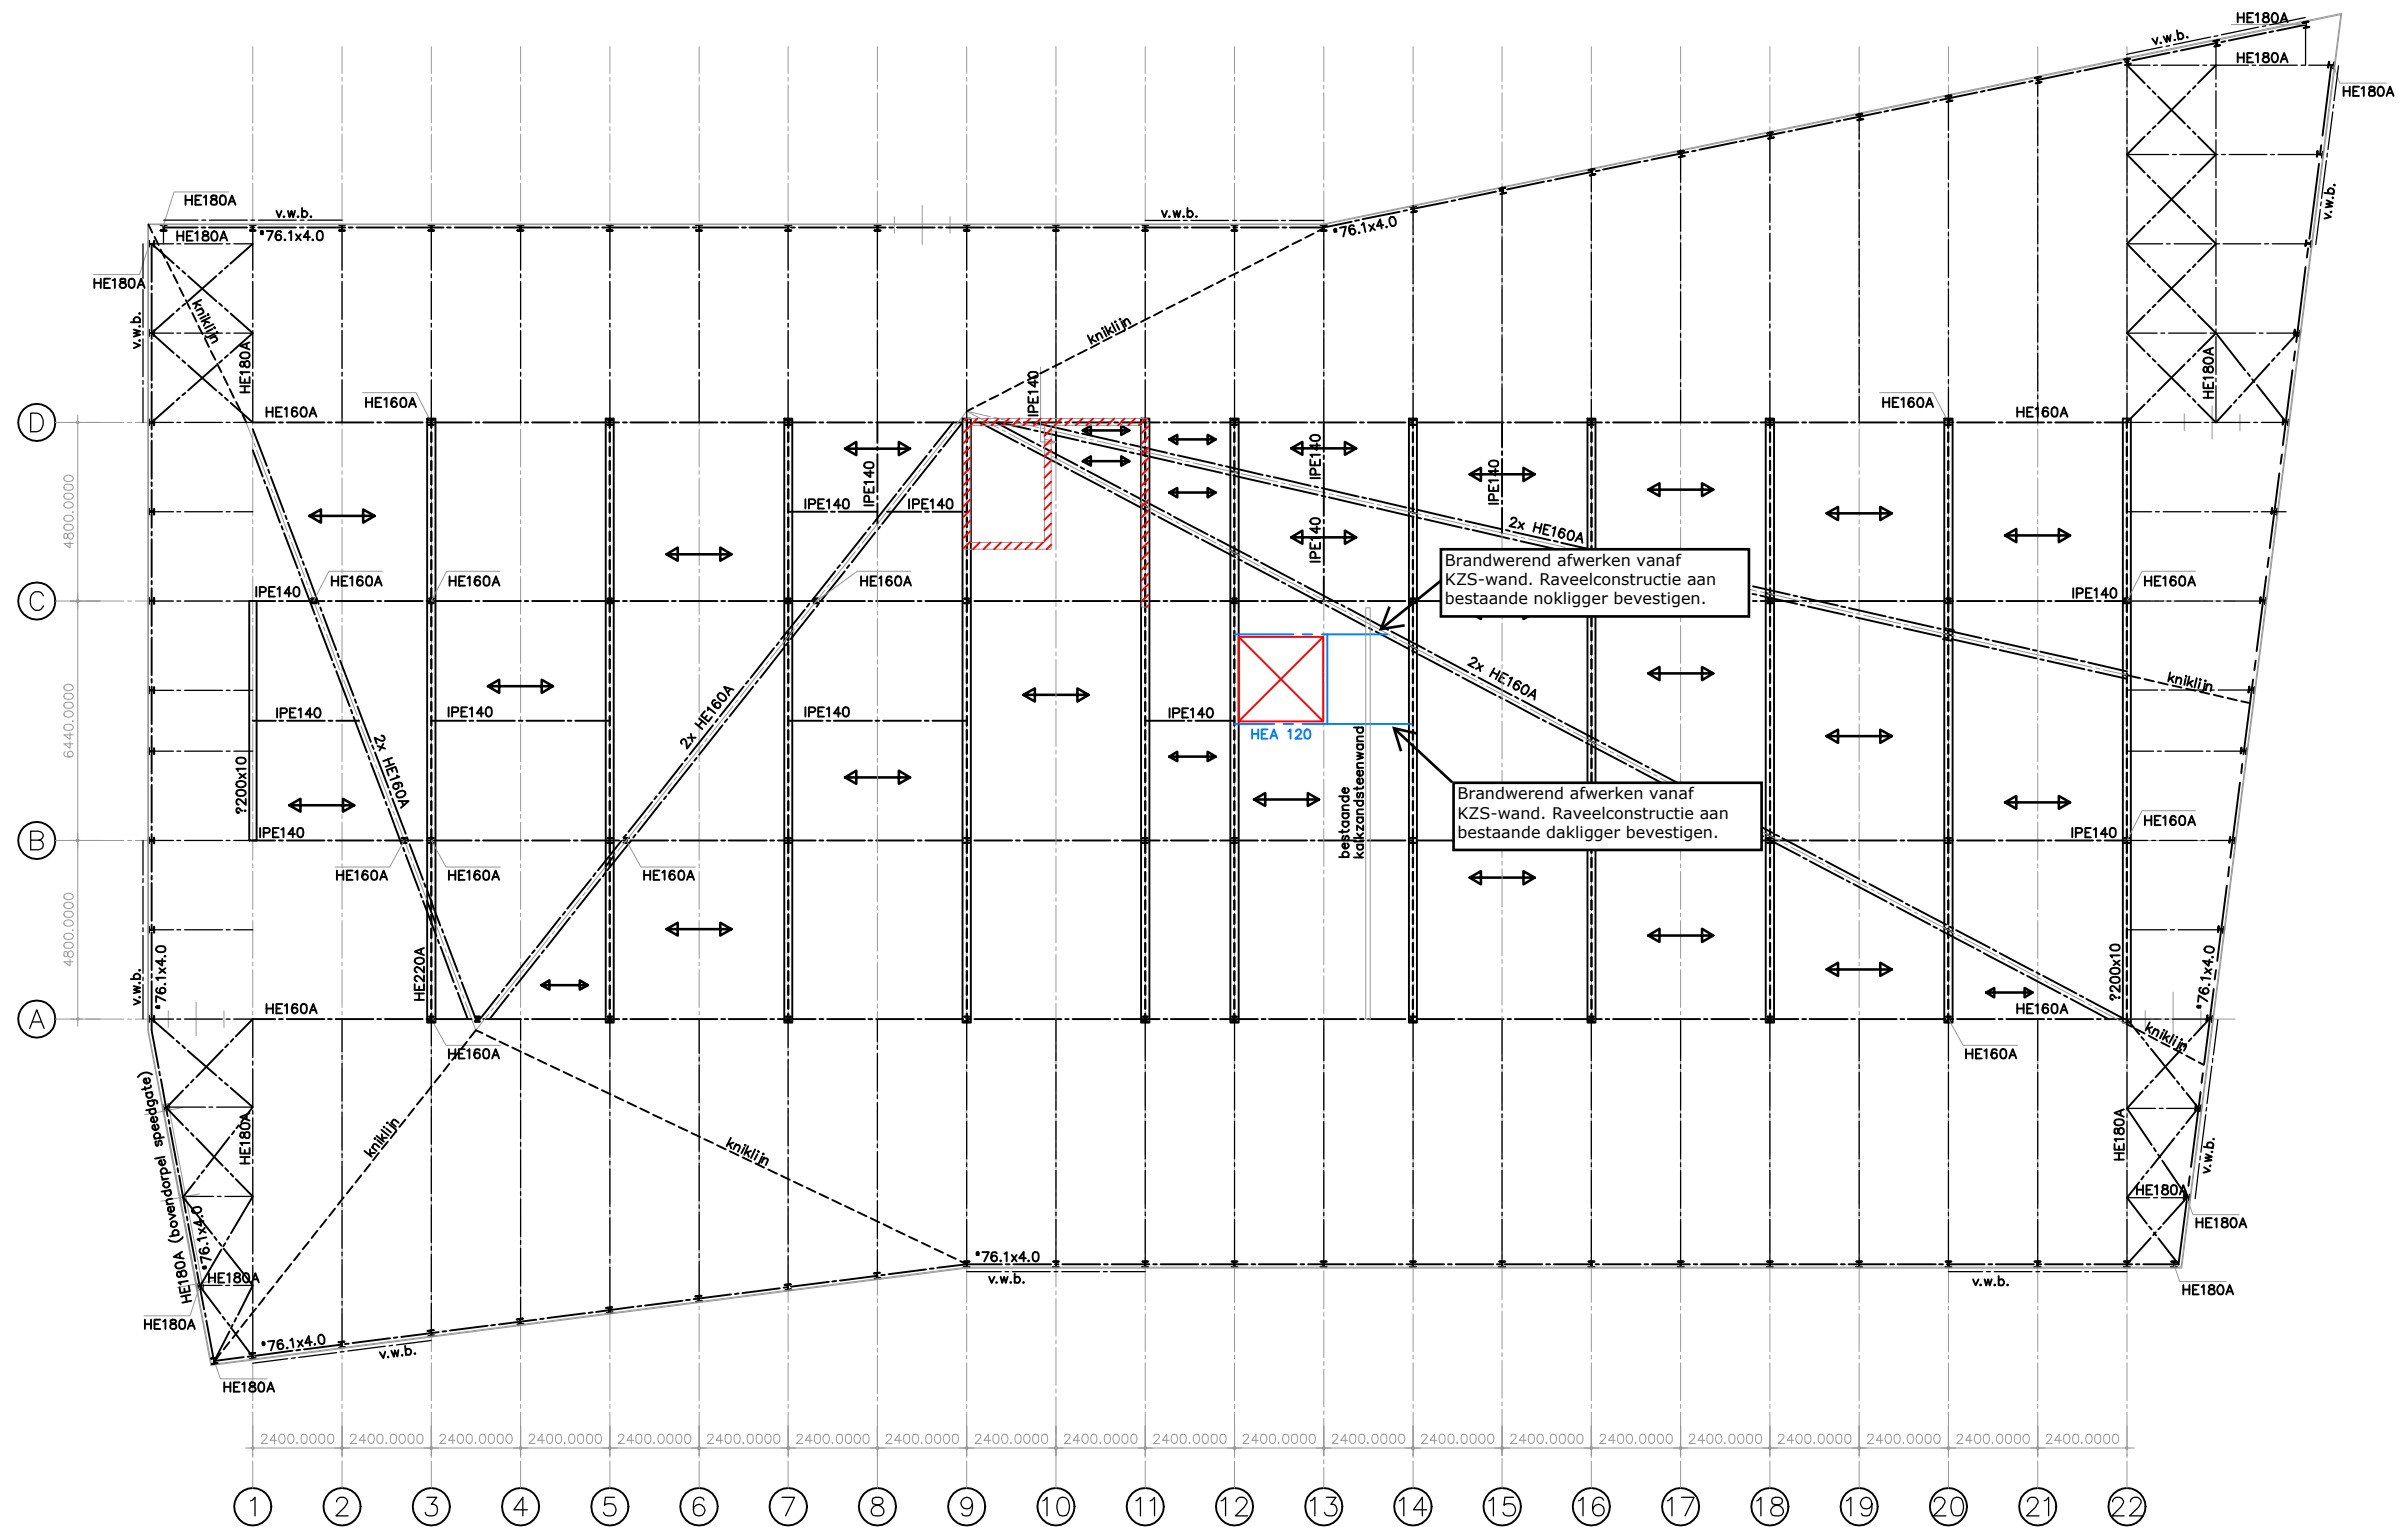

INTERN ALGEMEEN

Rijksvastgoed PI Nieuwersluis
Constructie dak




Rijksvastgoedbedrijf
Directie - Vastgoedbeheer
www.rijksvastgoedbedrijf.nl
088 115 80 00

Projectnr.: 23418
Get.: ADK
Gec.: IPE

Formaat: A3
Schaal: 1:200
Datum: 30-06-23

Blad:
15/17

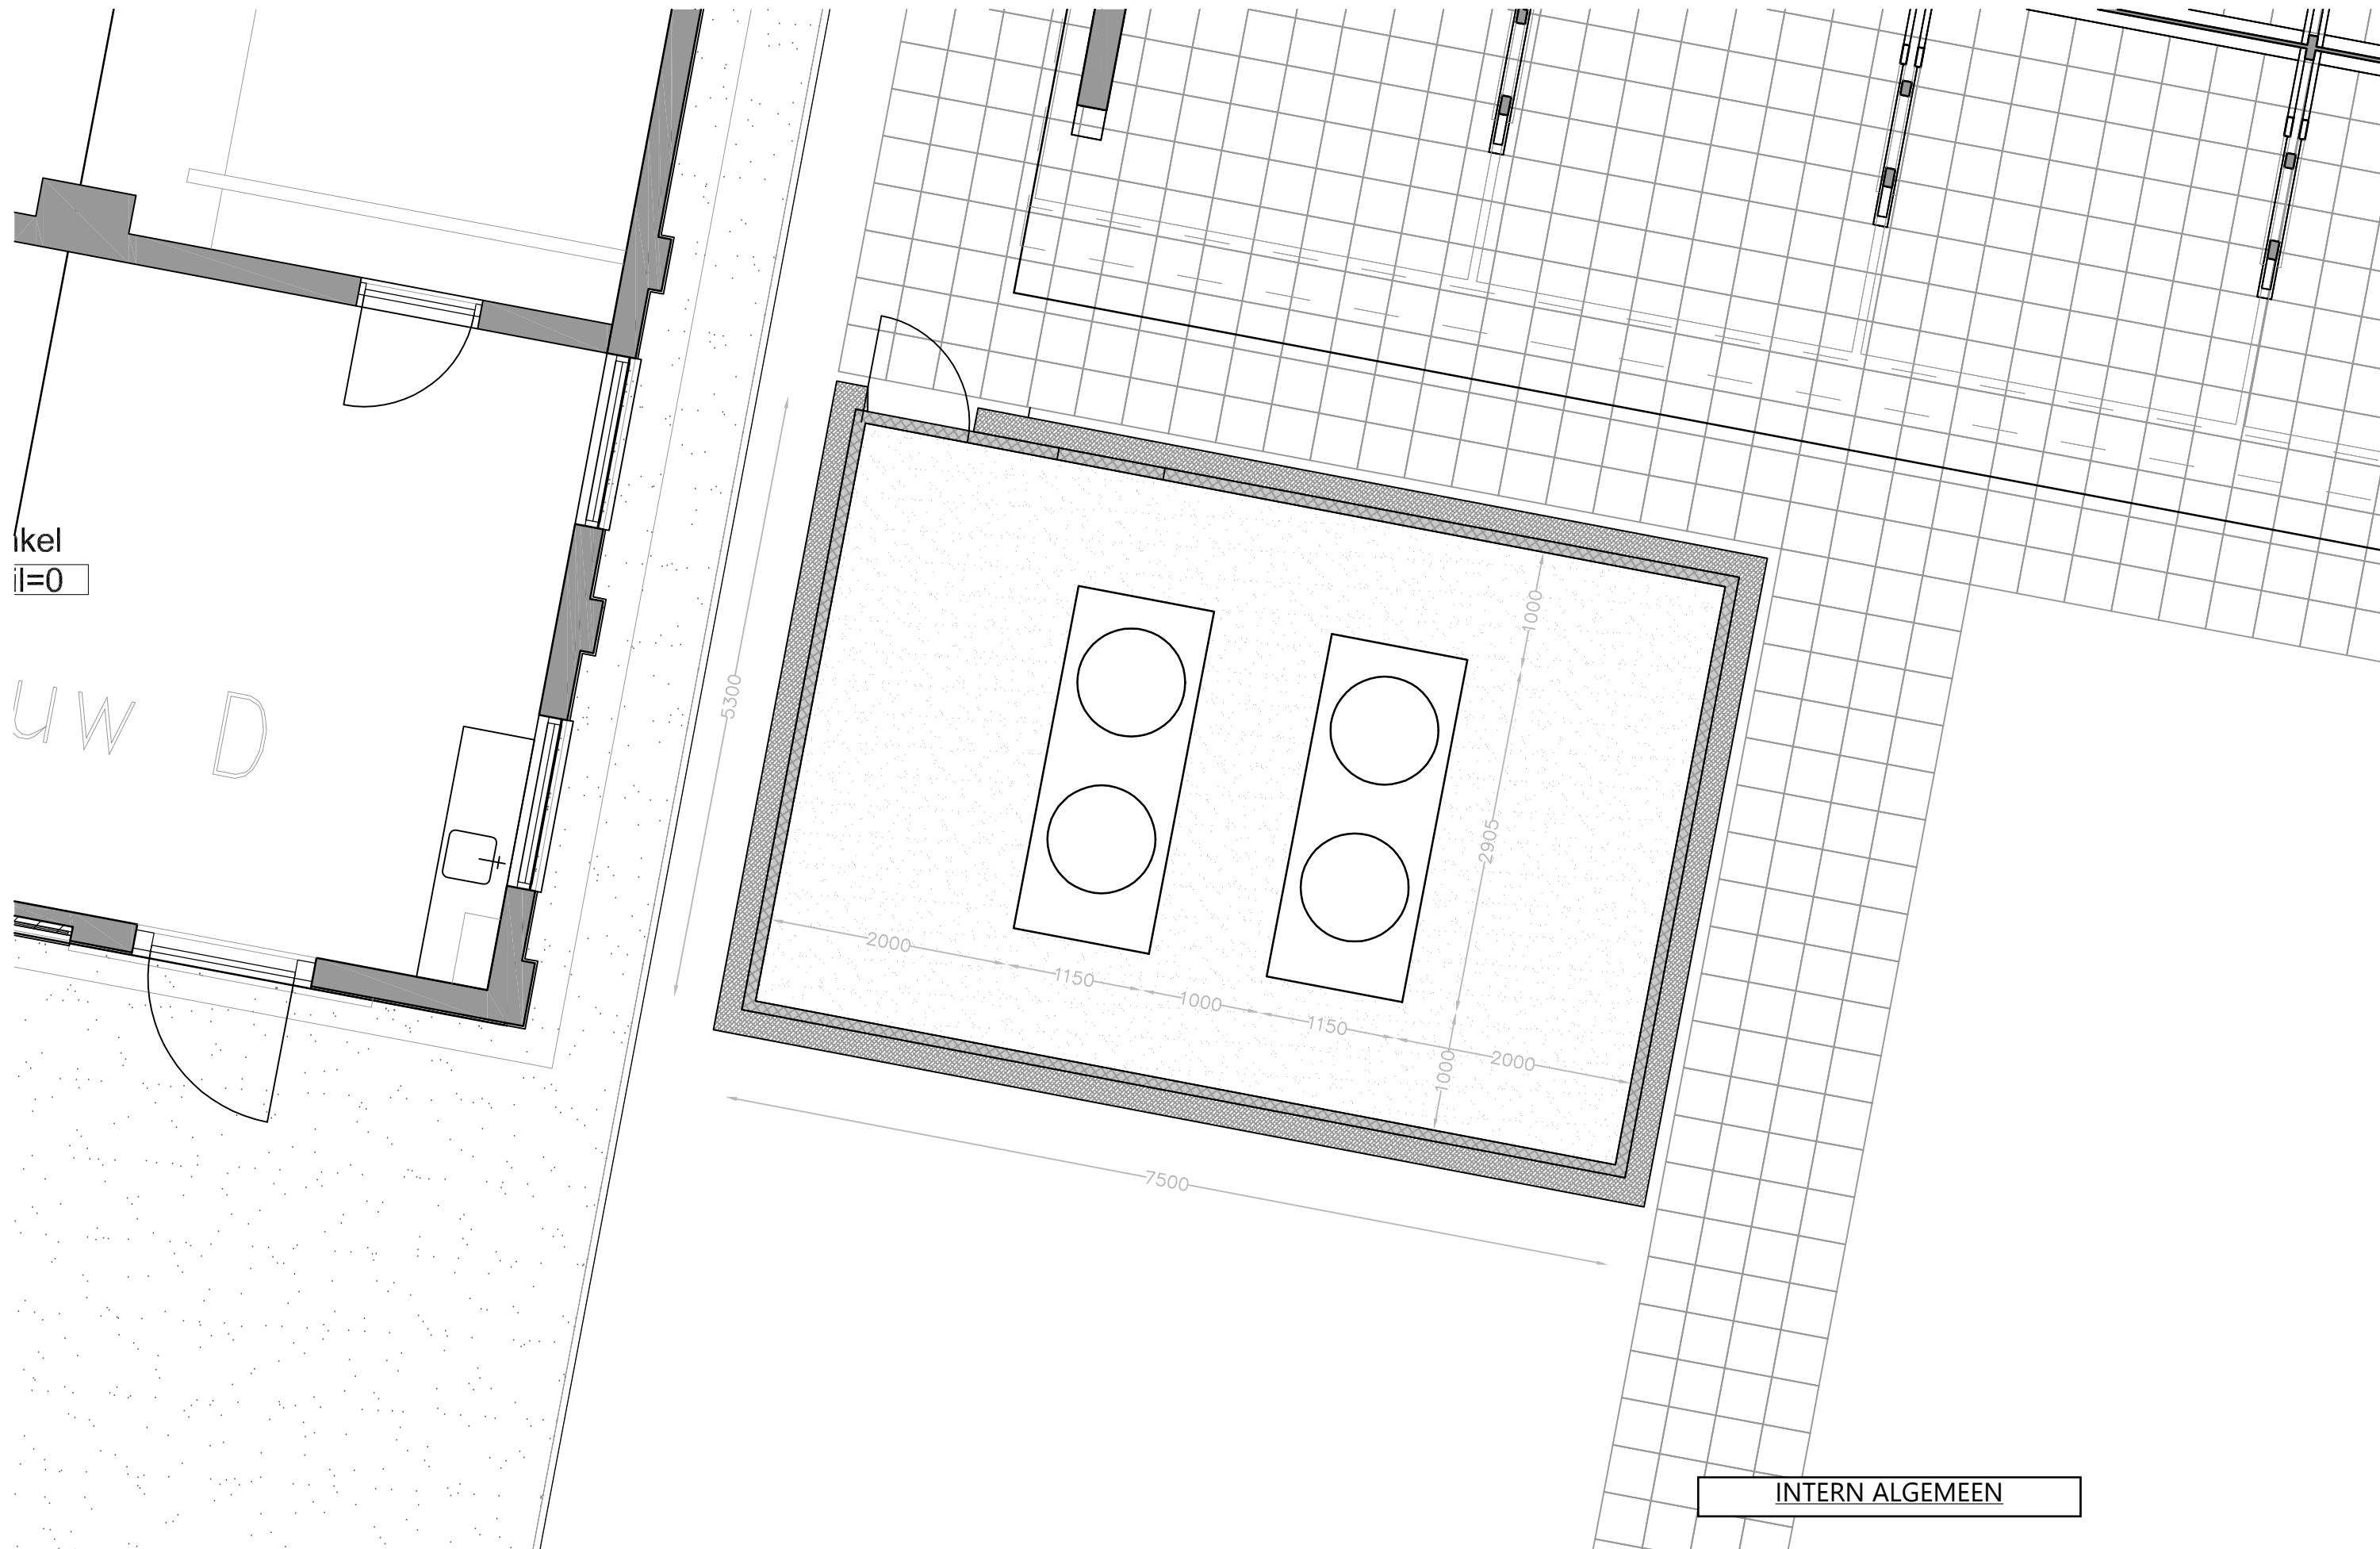

ikel
il=0

UW D


INTERN ALGEMEEN

Rijksvastgoed PI Nieuwersluis
Warmtepomp opstelling - Gebouw R



Rijksvastgoedbedrijf
Directie - Vastgoedbeheer
www.rijksvastgoedbedrijf.nl
088 115 80 00

Projectnr.: 23418	Formaat:A3	Blad:
Get.: ADK	Schaal:1:50	16/17
Gec.: IPE	Datum:21-06-23	

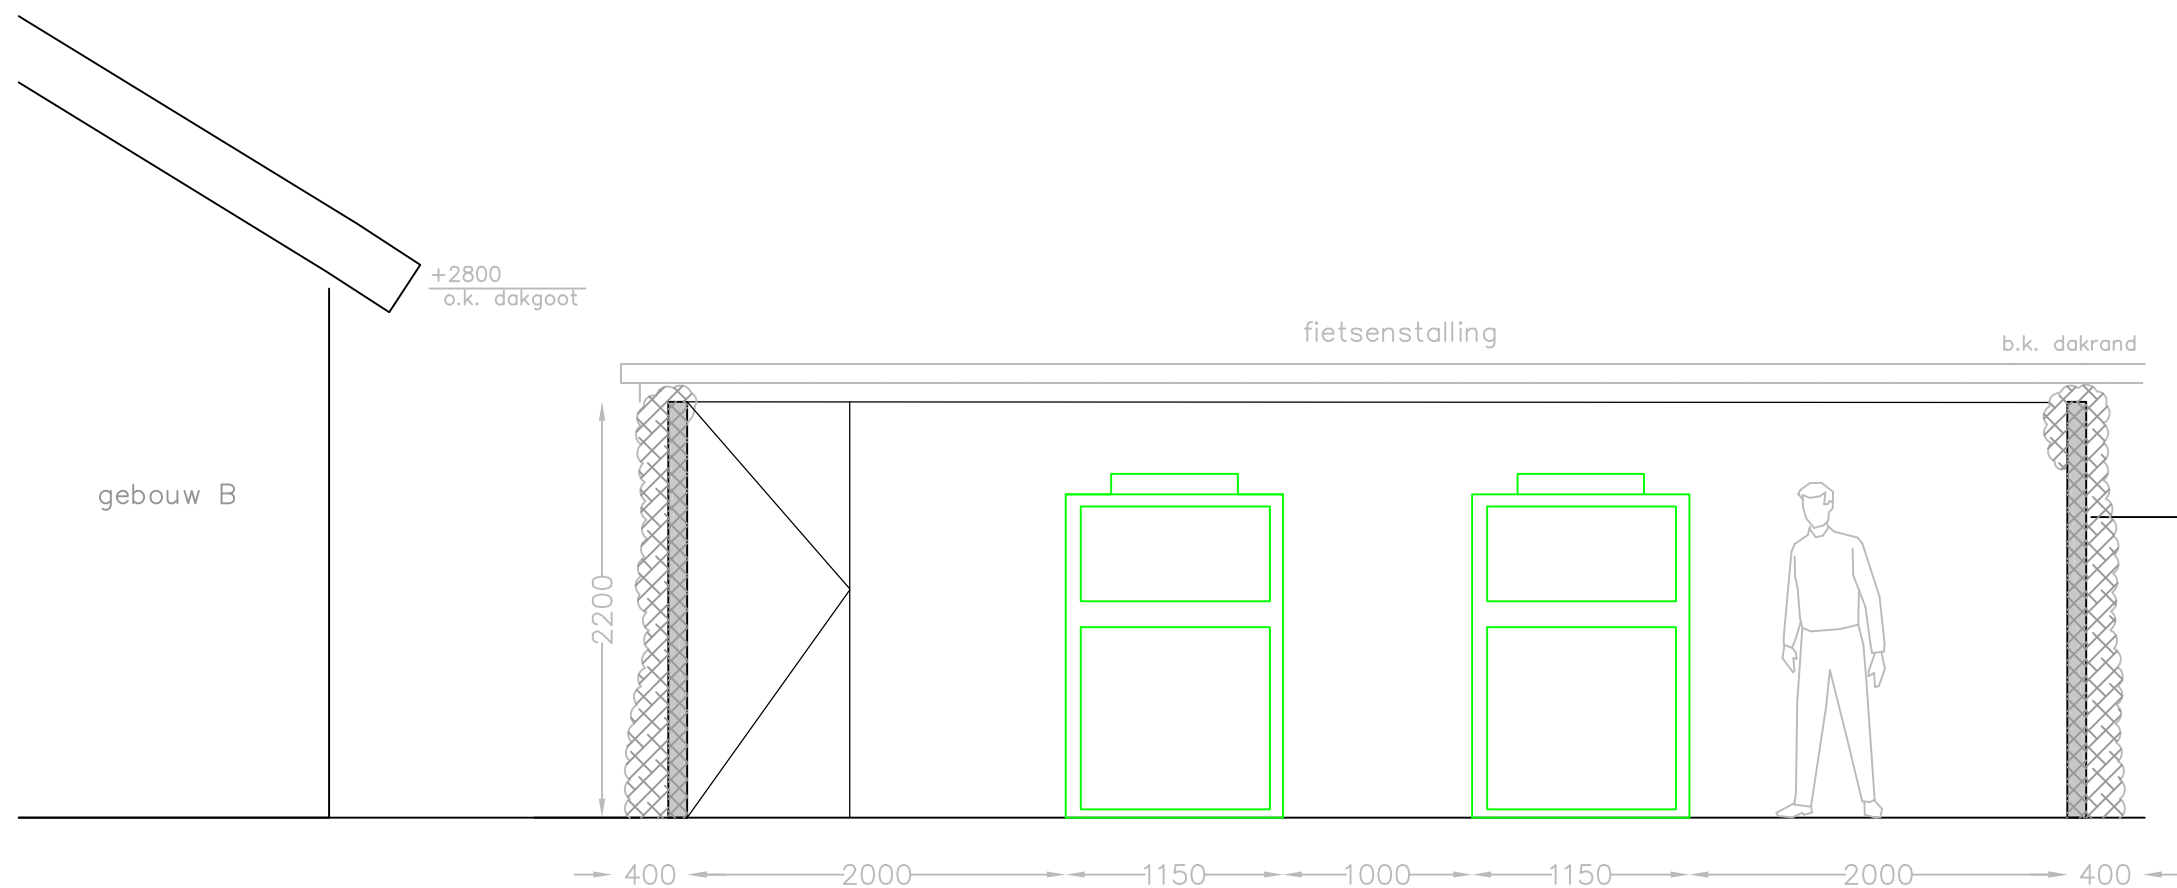

- GELUIDSCHERM:
KOKOSSYTEM KOKOWALL:
- PANEELHOOGTE 220CM
- 10CM DIK
BEGROEING:
- KLIMPLANT GROENBLIJVEND
EN BLADVAST;
- 15-25CM DIK

DOORSNEDE

INTERN ALGEMEEN