



Blad 25: Luchtbehandeling - Dak nieuw


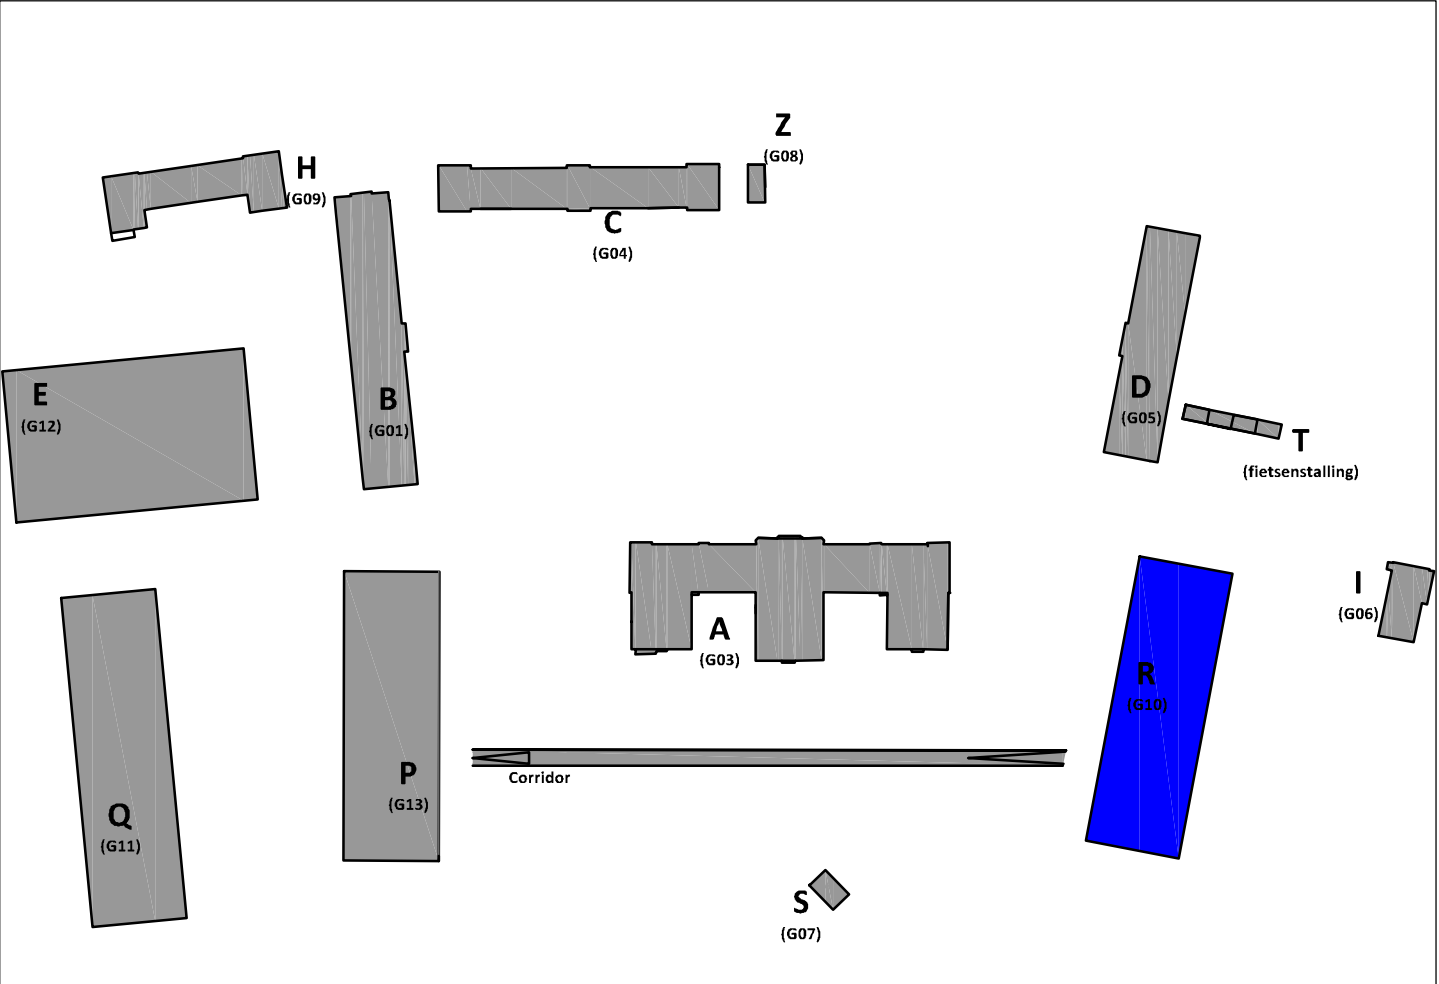


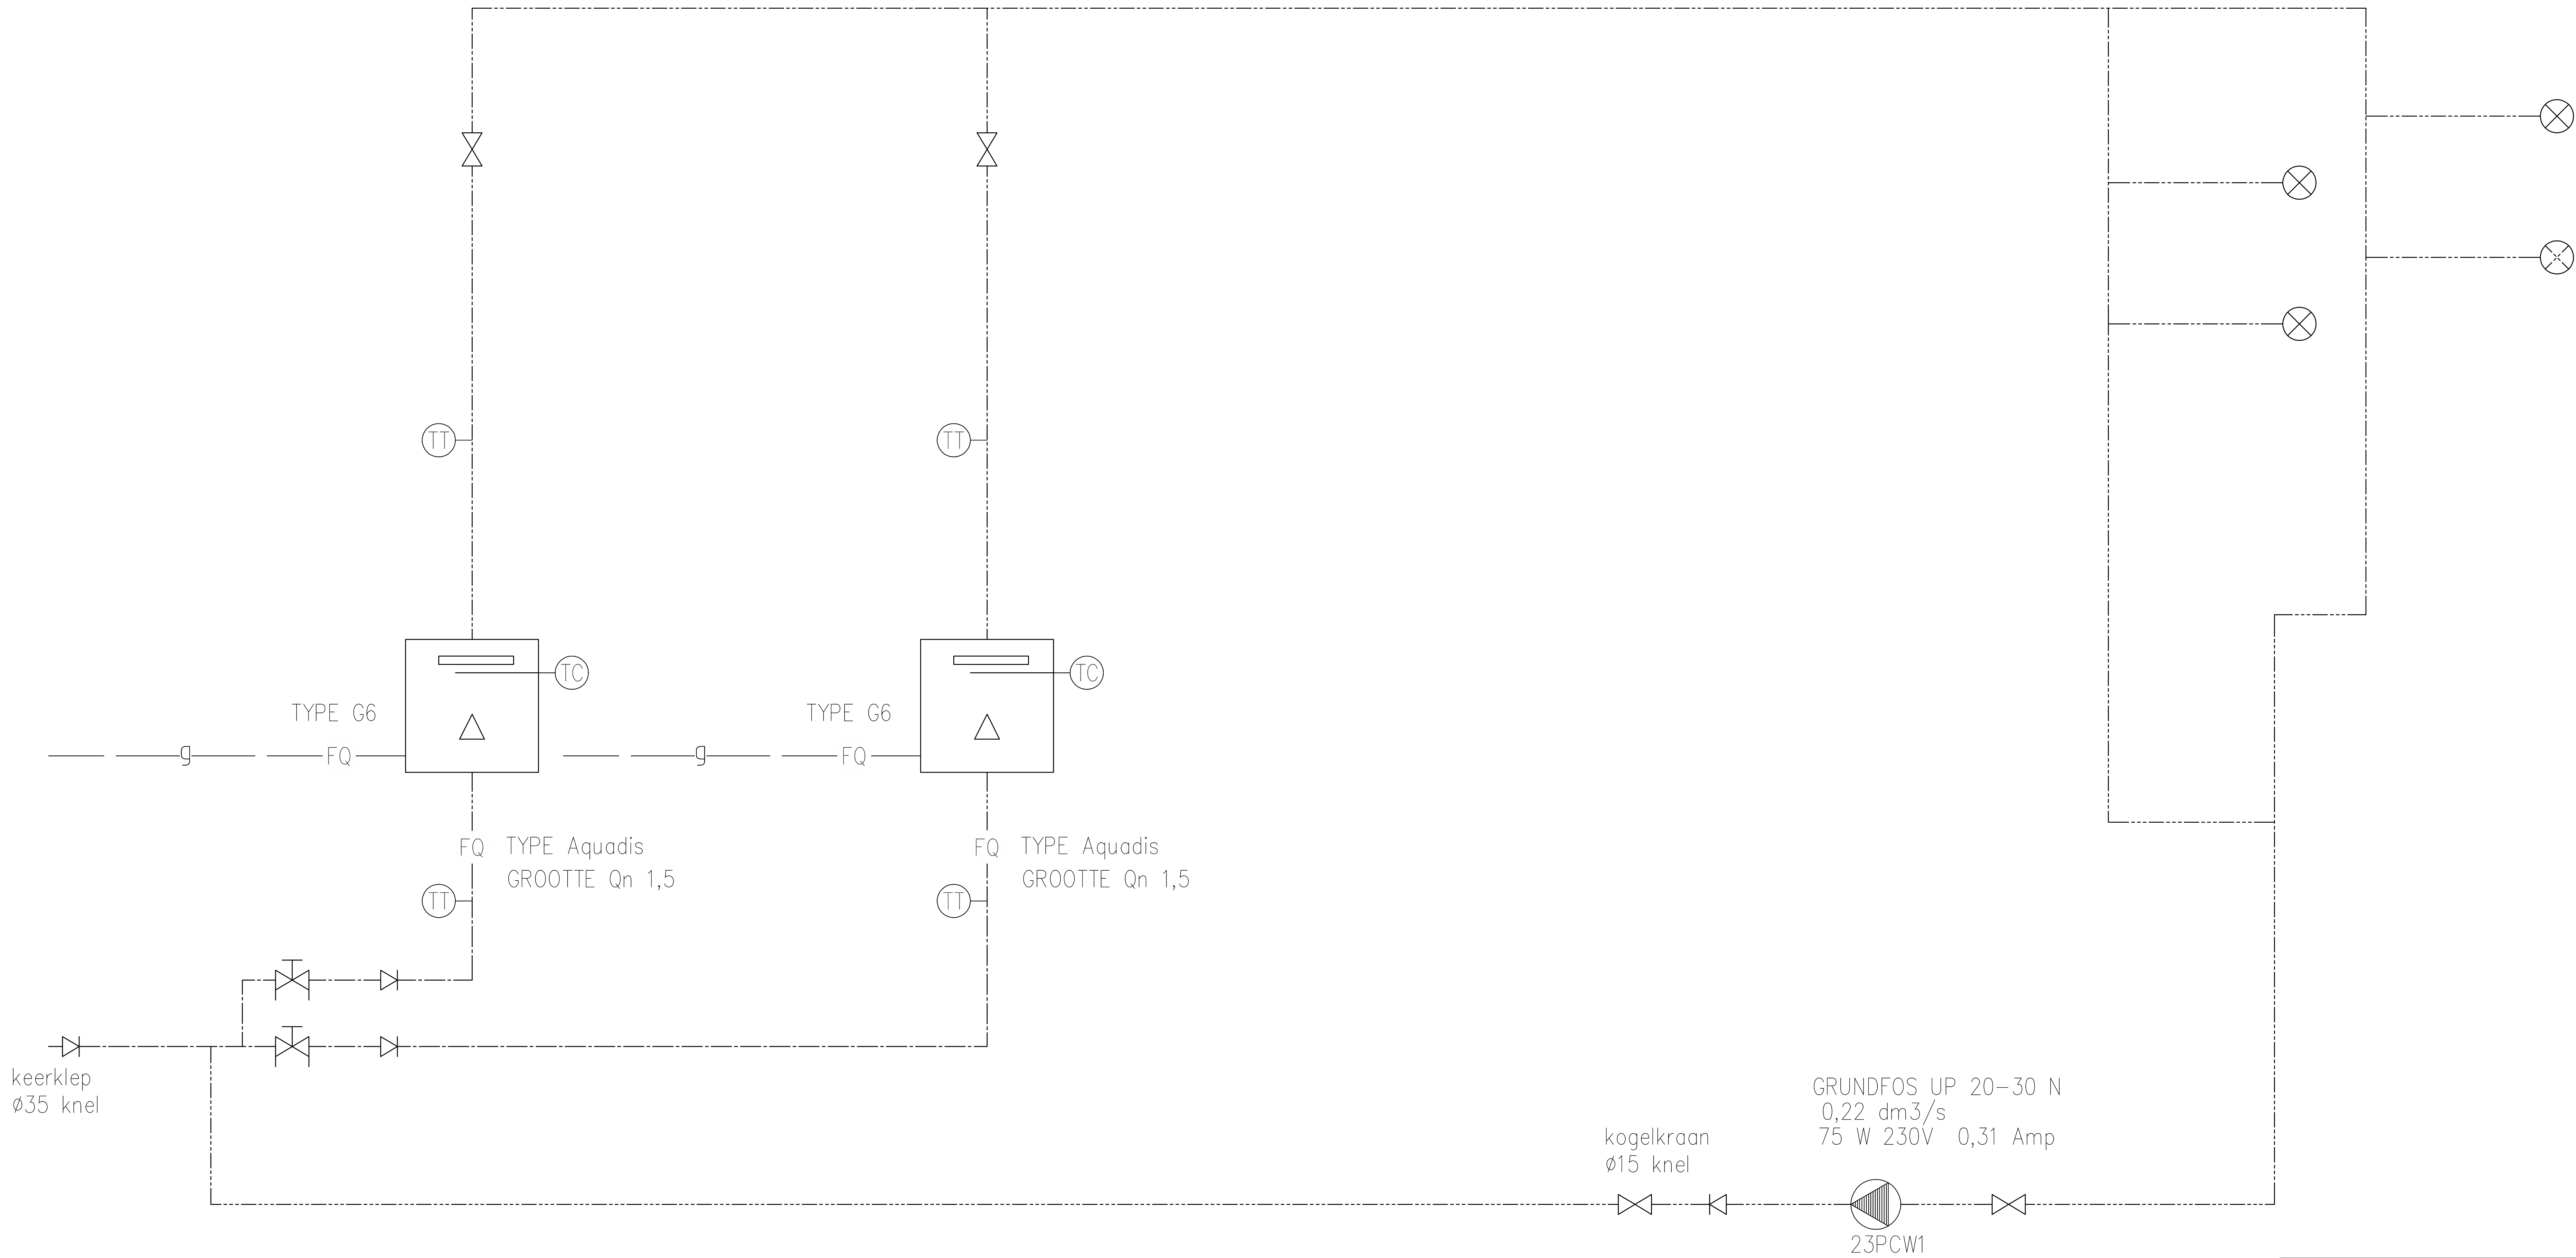

|                                                                                       |                                    |
|---------------------------------------------------------------------------------------|------------------------------------|
| Rijksvastgoedbedrijf<br>PI Nieuwersluis                                               |                                    |
| Specificatie:<br>Gebouw R<br>Warmtapwater principschema<br>Bestaand situatie          |                                    |
| INTERN ALGEMEEN                                                                       |                                    |
| Objectnummer: 100079                                                                  | Geleisd: JVO                       |
| Gebouwnummer: R G10                                                                   | Gecontroleerd: ADK                 |
| Besteknummer: 23418-D1-HVZ1945-BA-002                                                 | Datum: 09-12-2022                  |
| Projectnummer: 23418                                                                  | Schaal: N.V.T.                     |
| Fase: TO                                                                              | Formaat: A0                        |
| Versie: 1.0                                                                           | Documentcode: 23418-HVZ1945-TW-001 |
|  |                                    |
| Blad: 02 van 25                                                                       |                                    |
| Directie - Vastgoedbedrijf<br>www.rijksvastgoedbedrijf.nl<br>088 115 80 00            |                                    |
| proefnum: 30-09-2022                                                                  |                                    |




Eerste verdieping

Begane grond

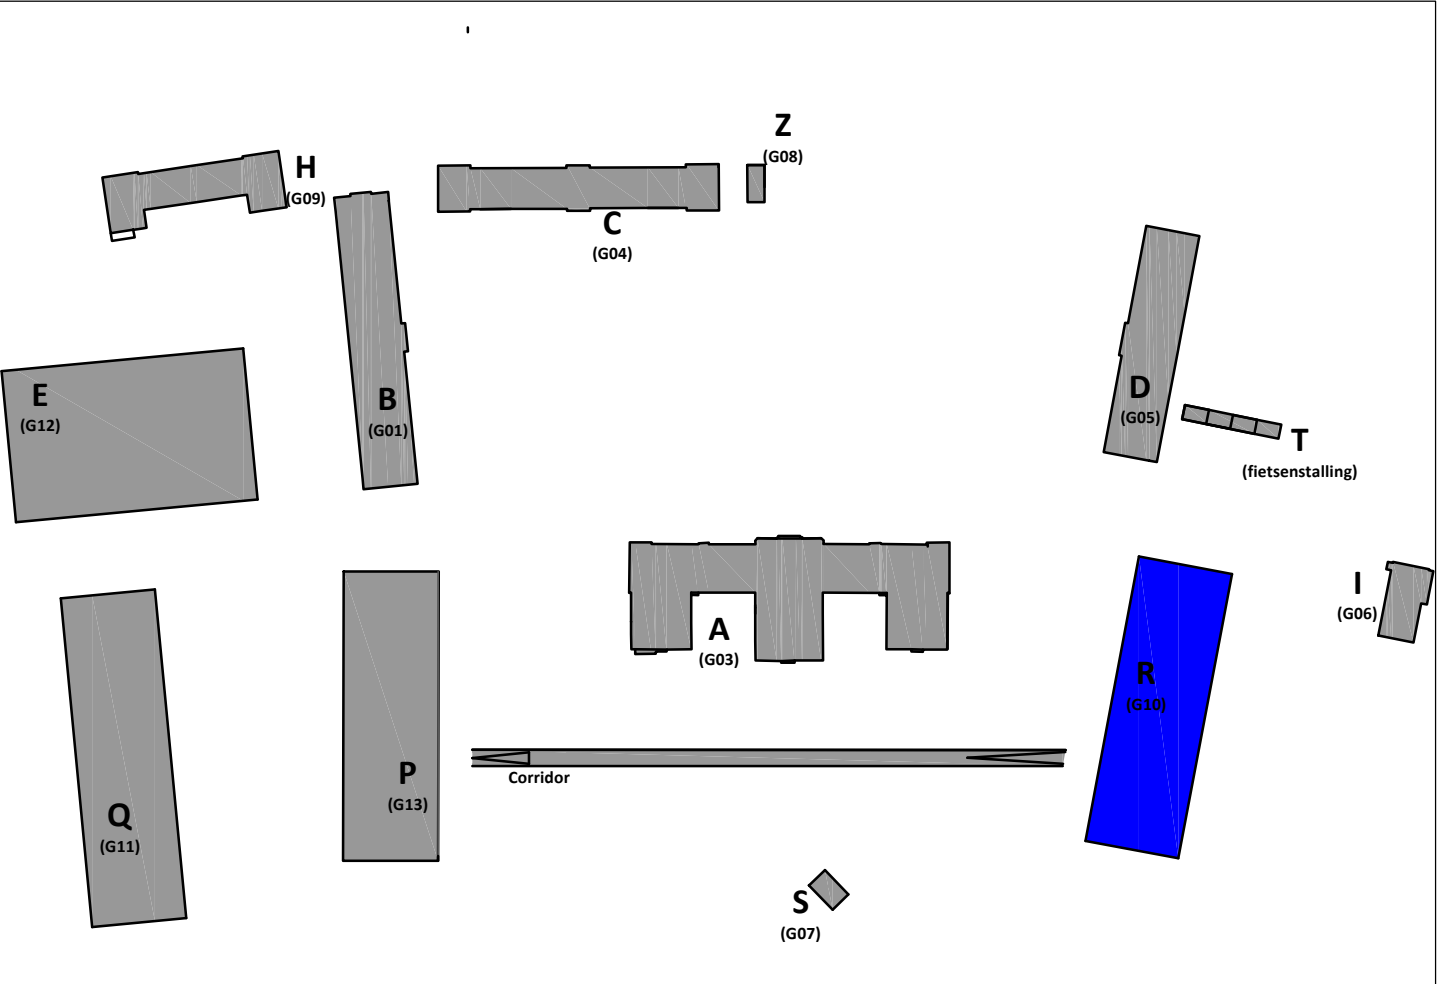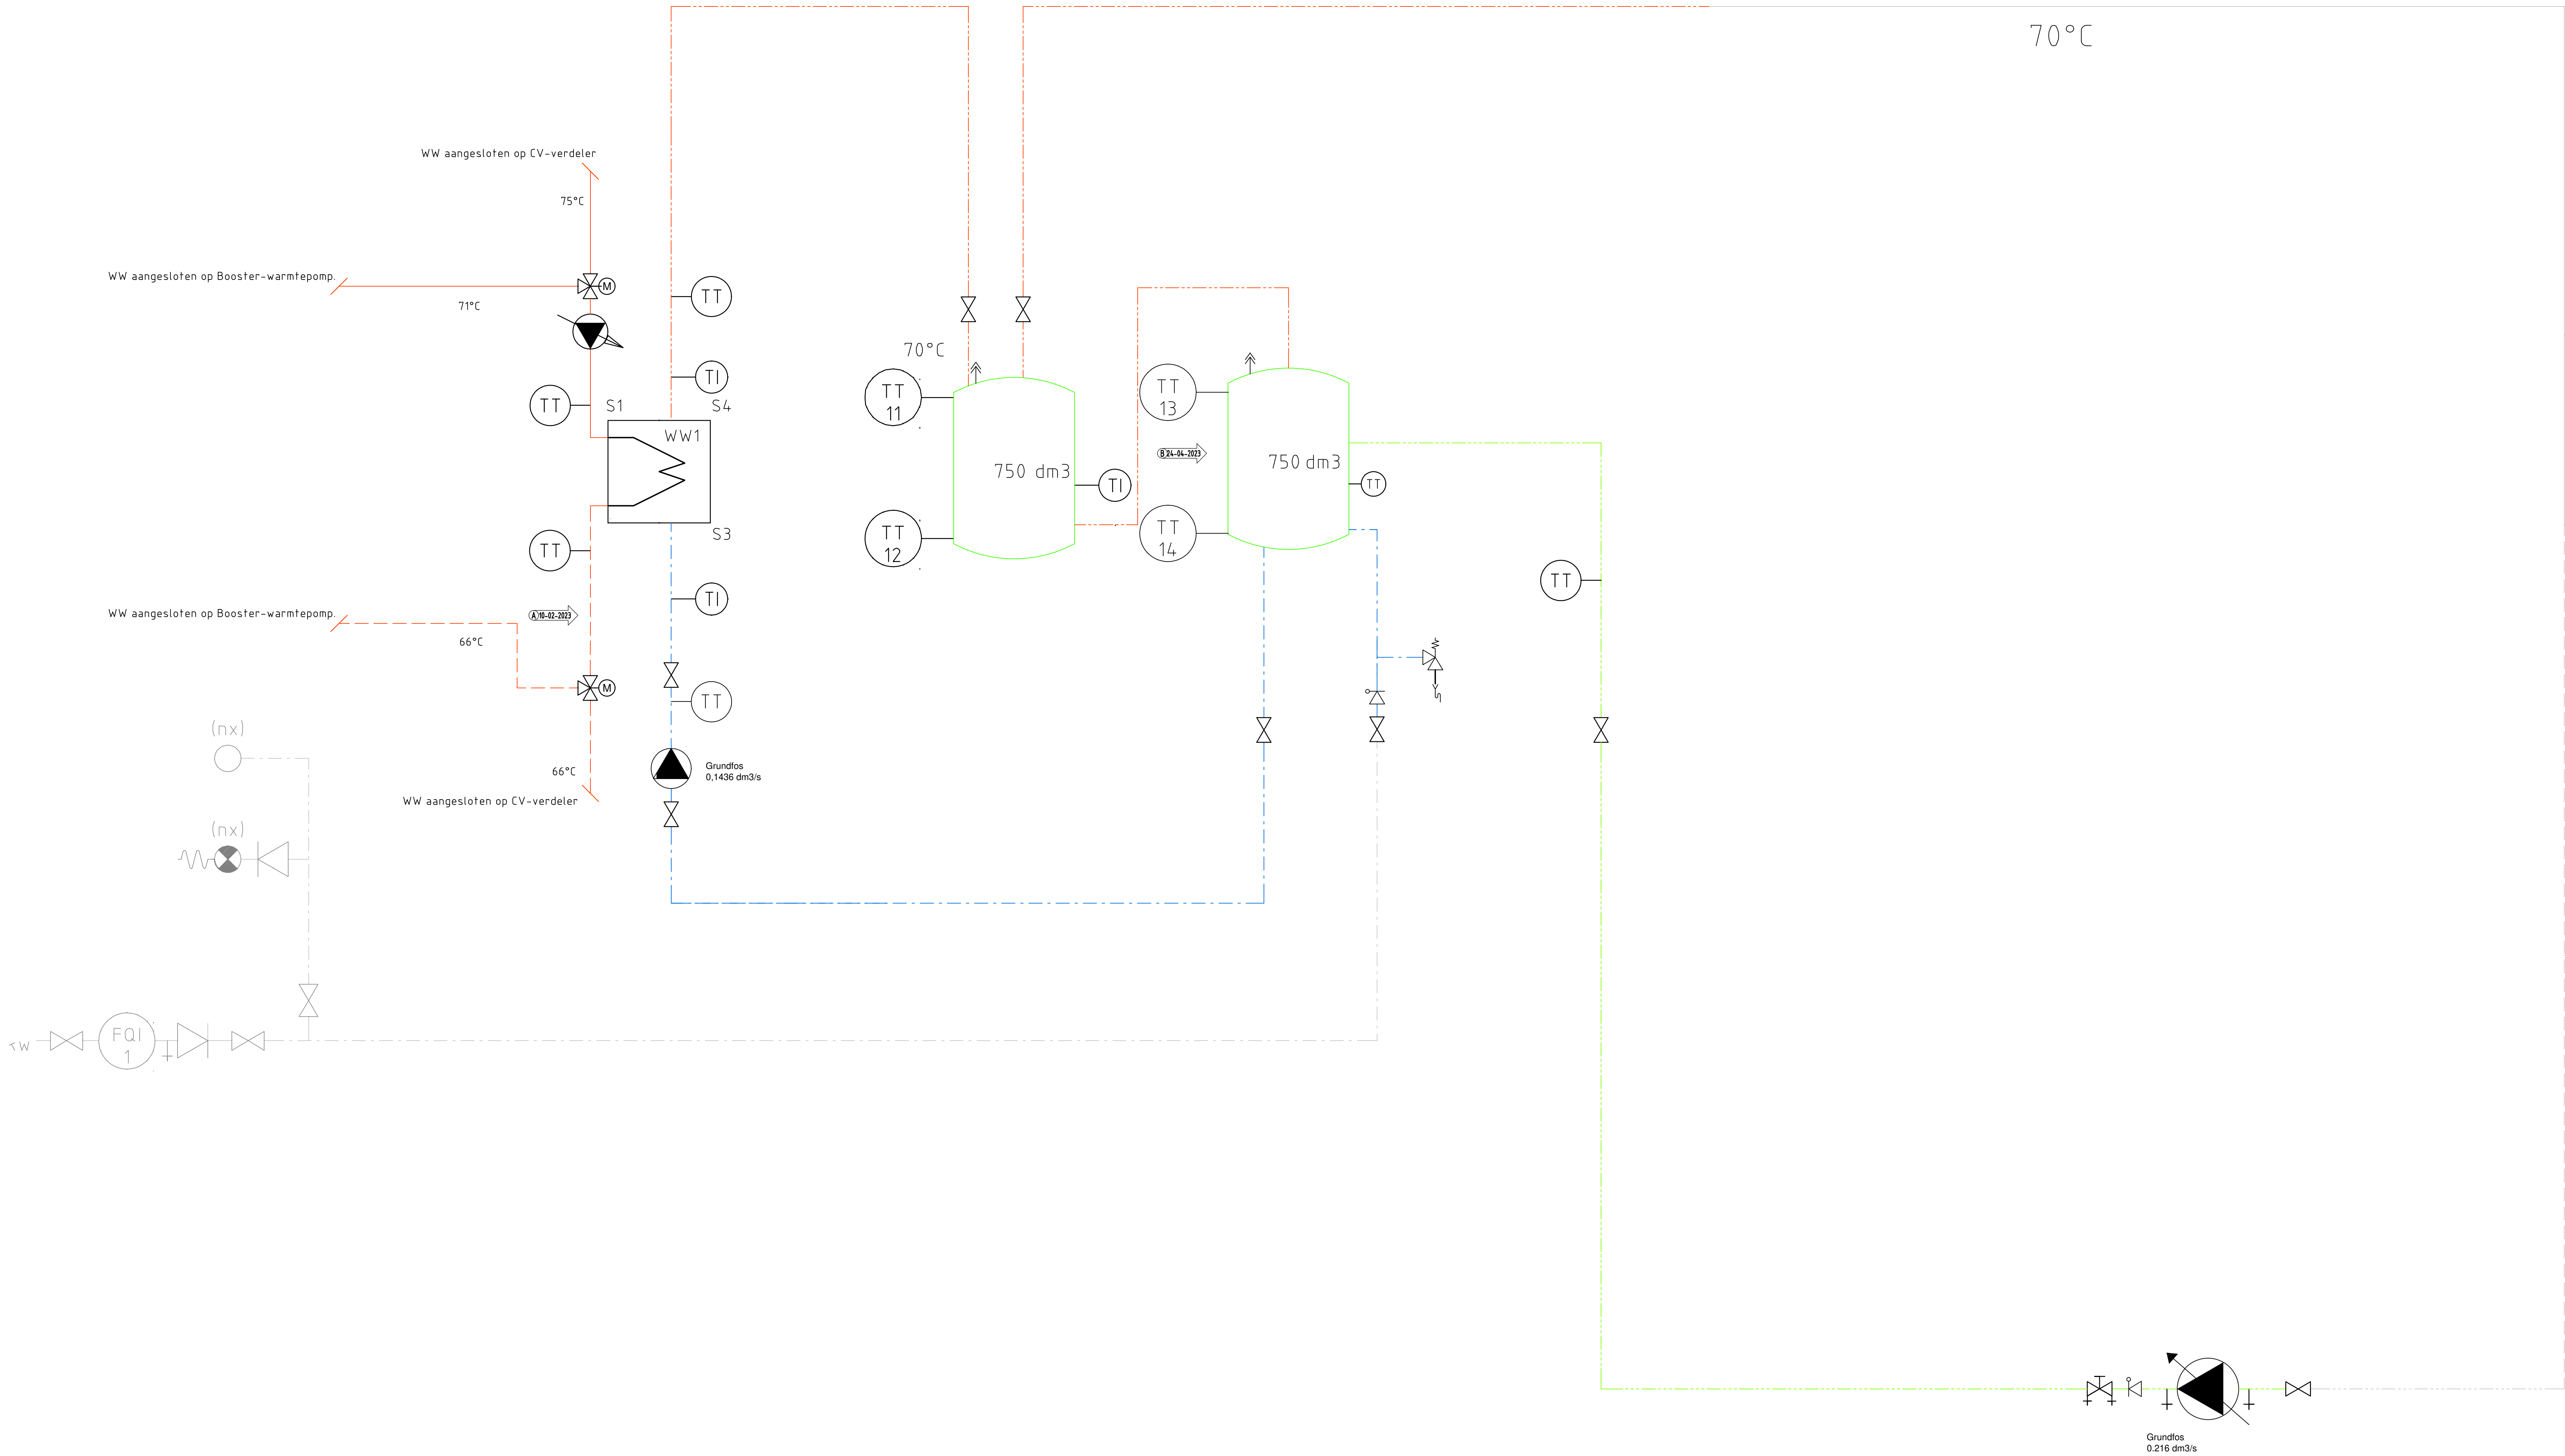

|                                                                                                   |                                       |  |  |
|---------------------------------------------------------------------------------------------------|---------------------------------------|--|--|
| Rijksvastgoedbedrijf<br>PI Nieuwersluis                                                           |                                       |  |  |
| Specificatie:<br>Gebouw R<br>Warmtapwater principeschema<br>Nieuwe situatie                       |                                       |  |  |
| INTERN ALGEMEEN                                                                                   |                                       |  |  |
| Objectnummer: 100079                                                                              | Gelekerd: JVO                         |  |  |
| Gebouwnummer: R G10                                                                               | Gecontroleerd: ADK                    |  |  |
| Besteknummer: 23418-D1-HV21945-BA-002                                                             | Datum: 09-12-2022                     |  |  |
| Projectnummer: 23418                                                                              | Schaal: N.V.T.                        |  |  |
| Fase: TO                                                                                          | Formaat: A0                           |  |  |
| Versie: 1.0                                                                                       | Documentcode: 23418-D1-HV21945-TW-001 |  |  |
| Blad:<br>03 van 25                                                                                |                                       |  |  |
| Rijksvastgoedbedrijf<br>Directie - Vastgoedbeheer<br>www.rijksvastgoedbedrijf.nl<br>088 115 80 00 |                                       |  |  |



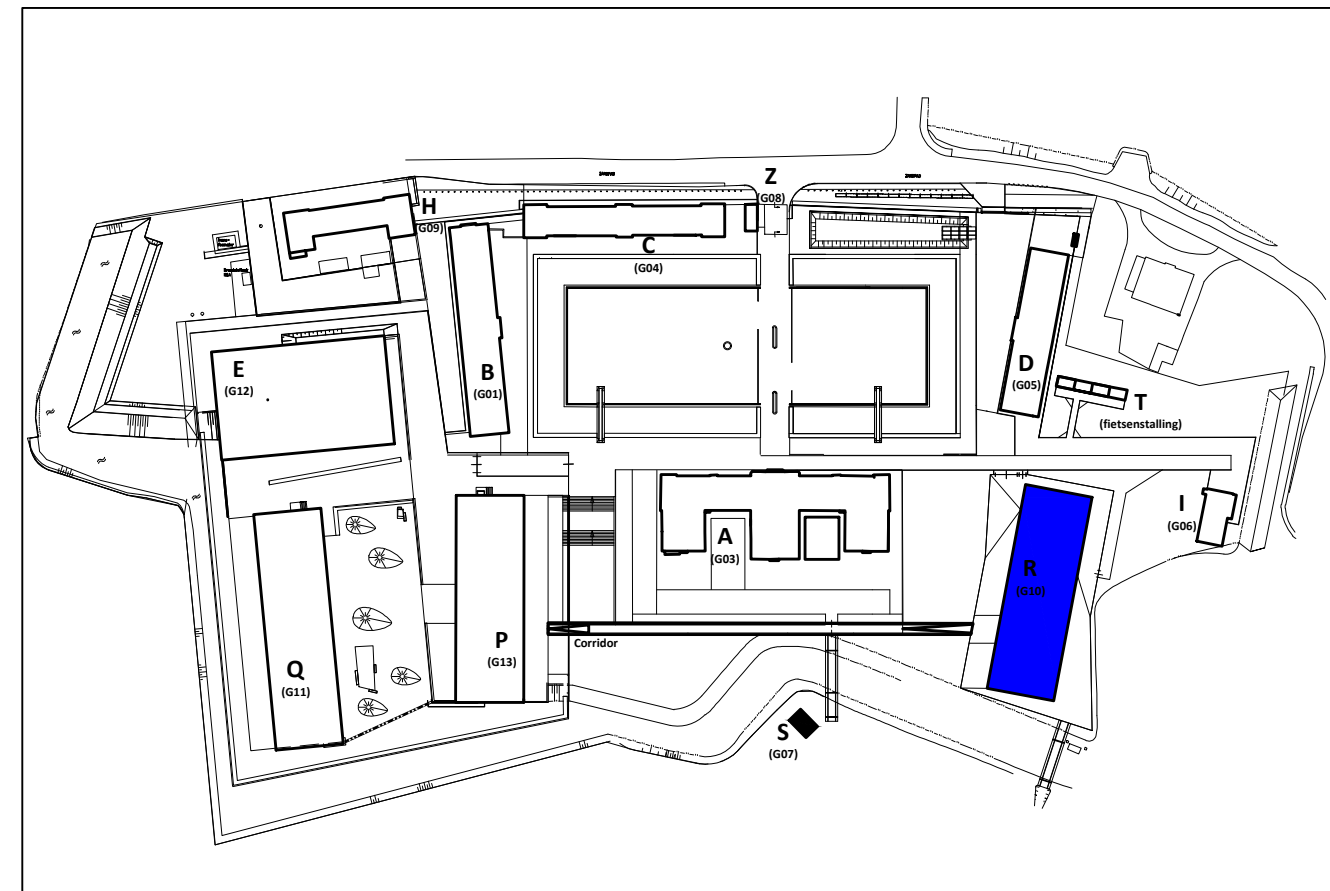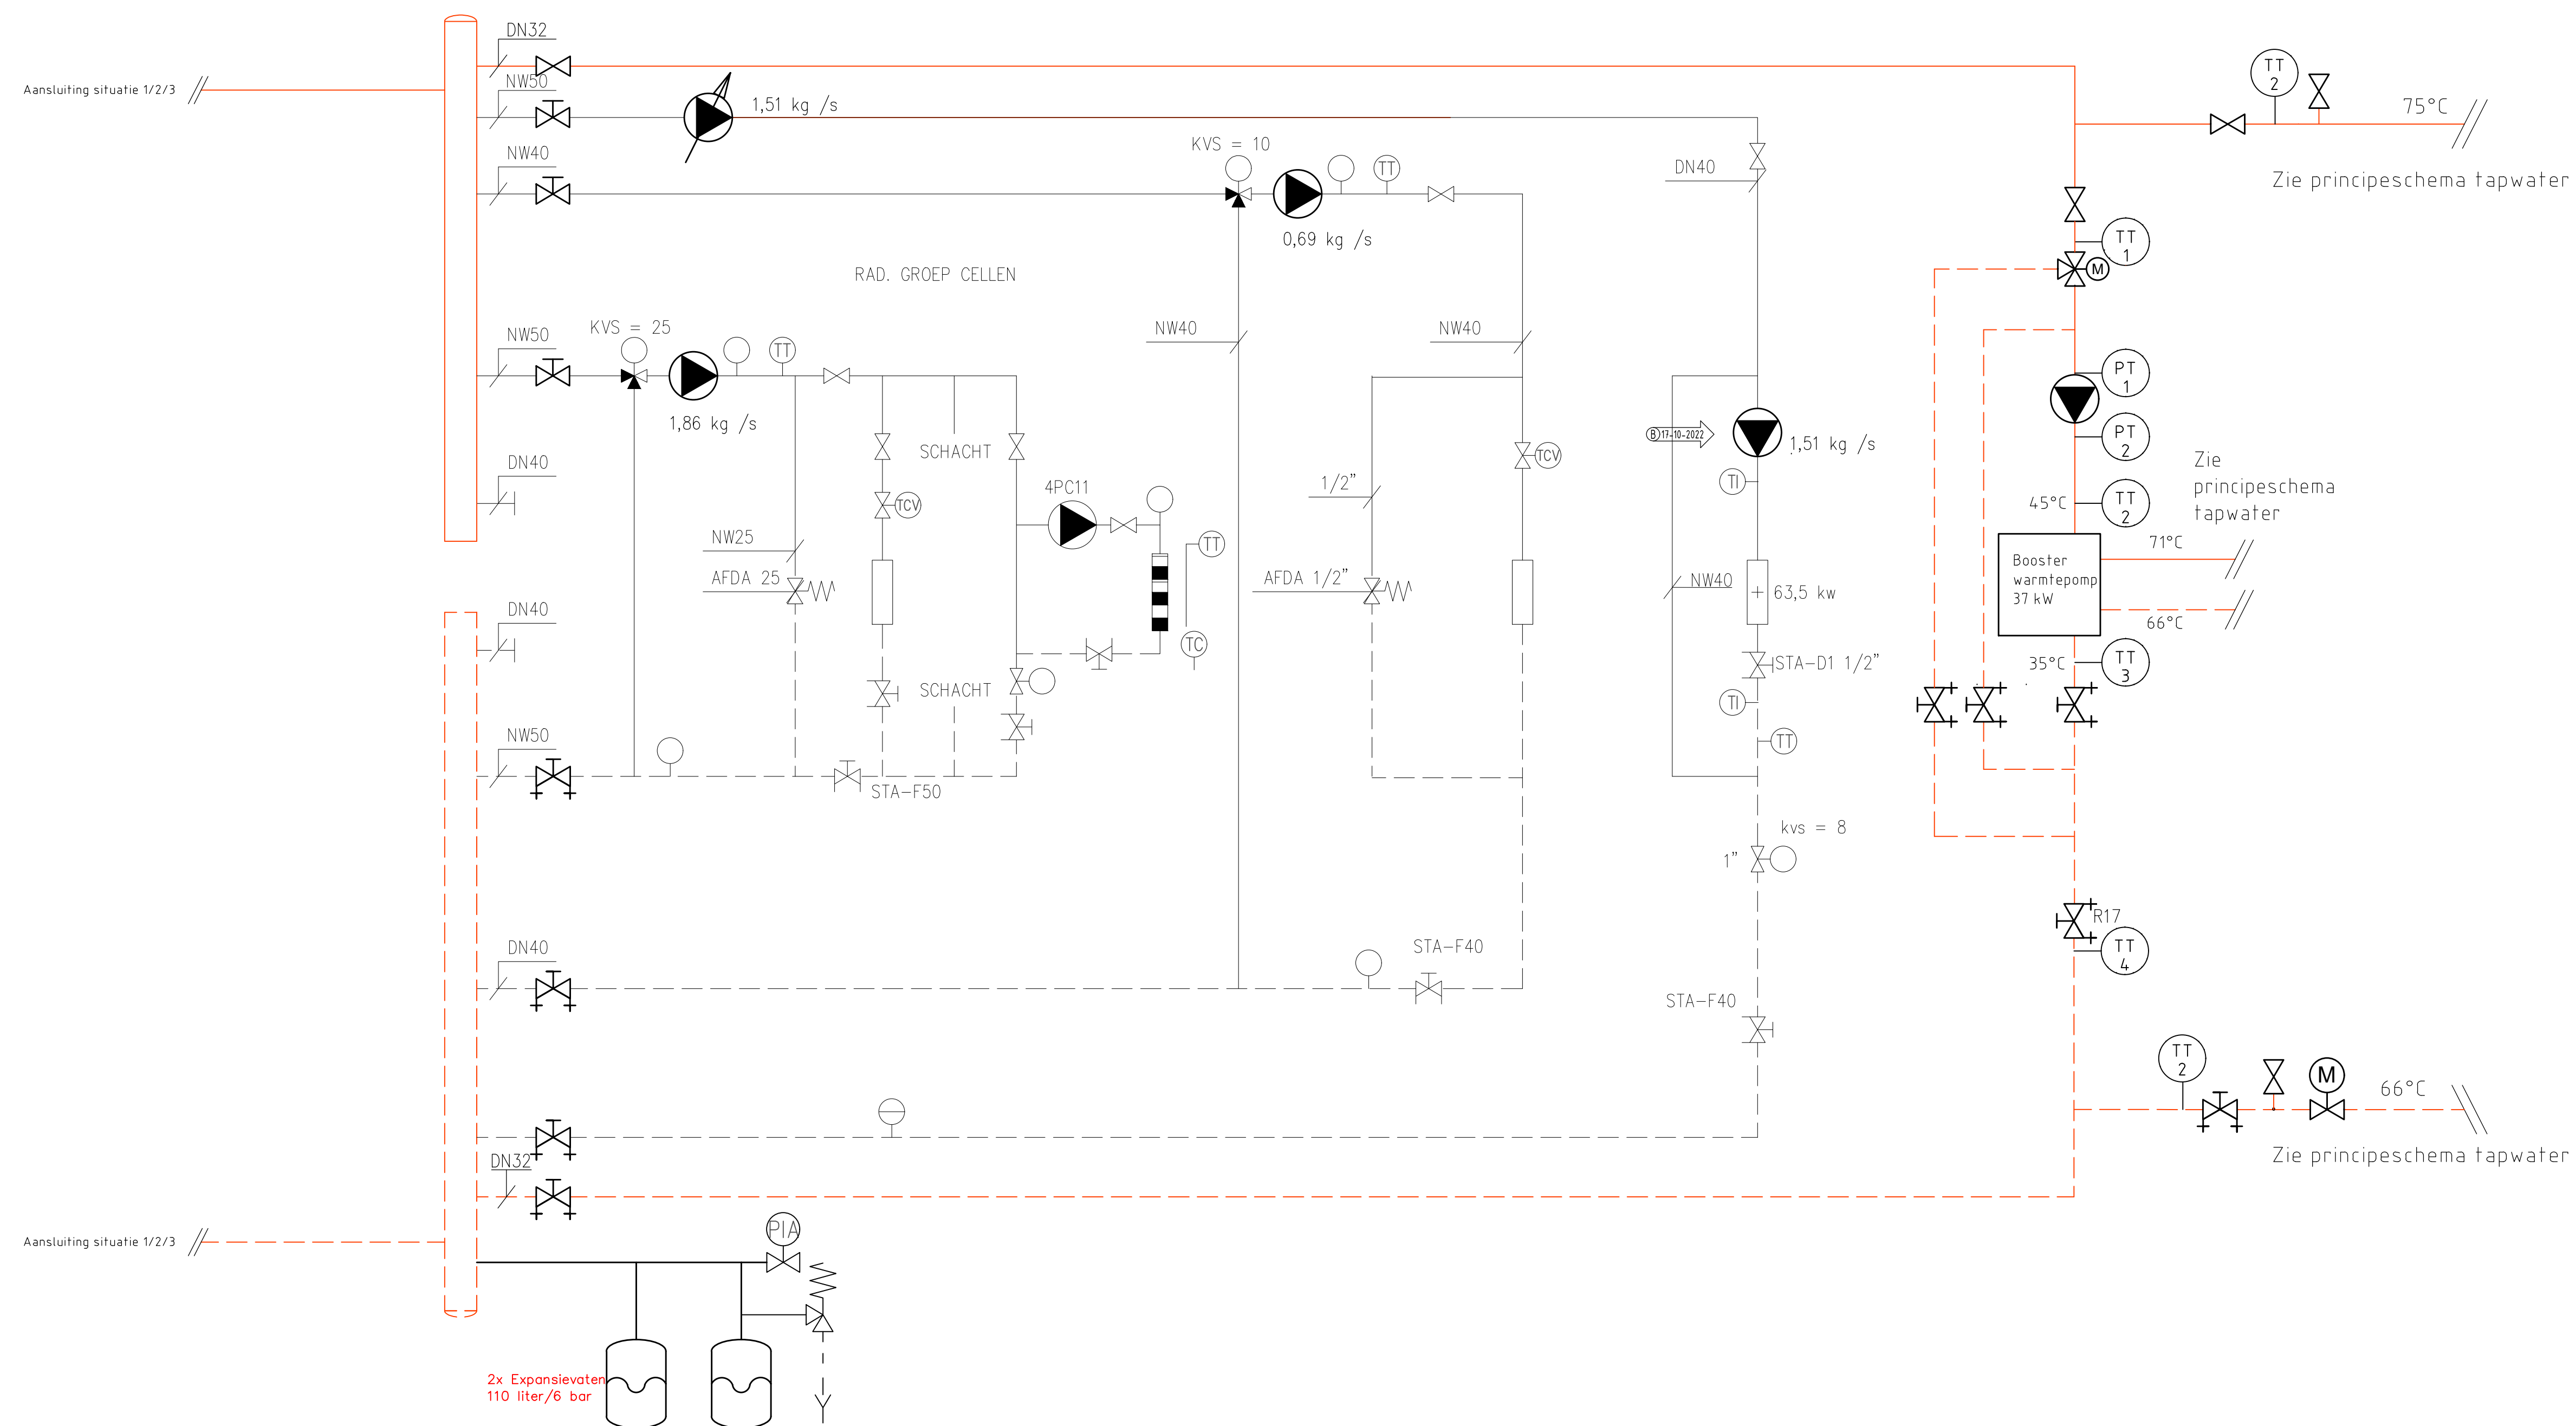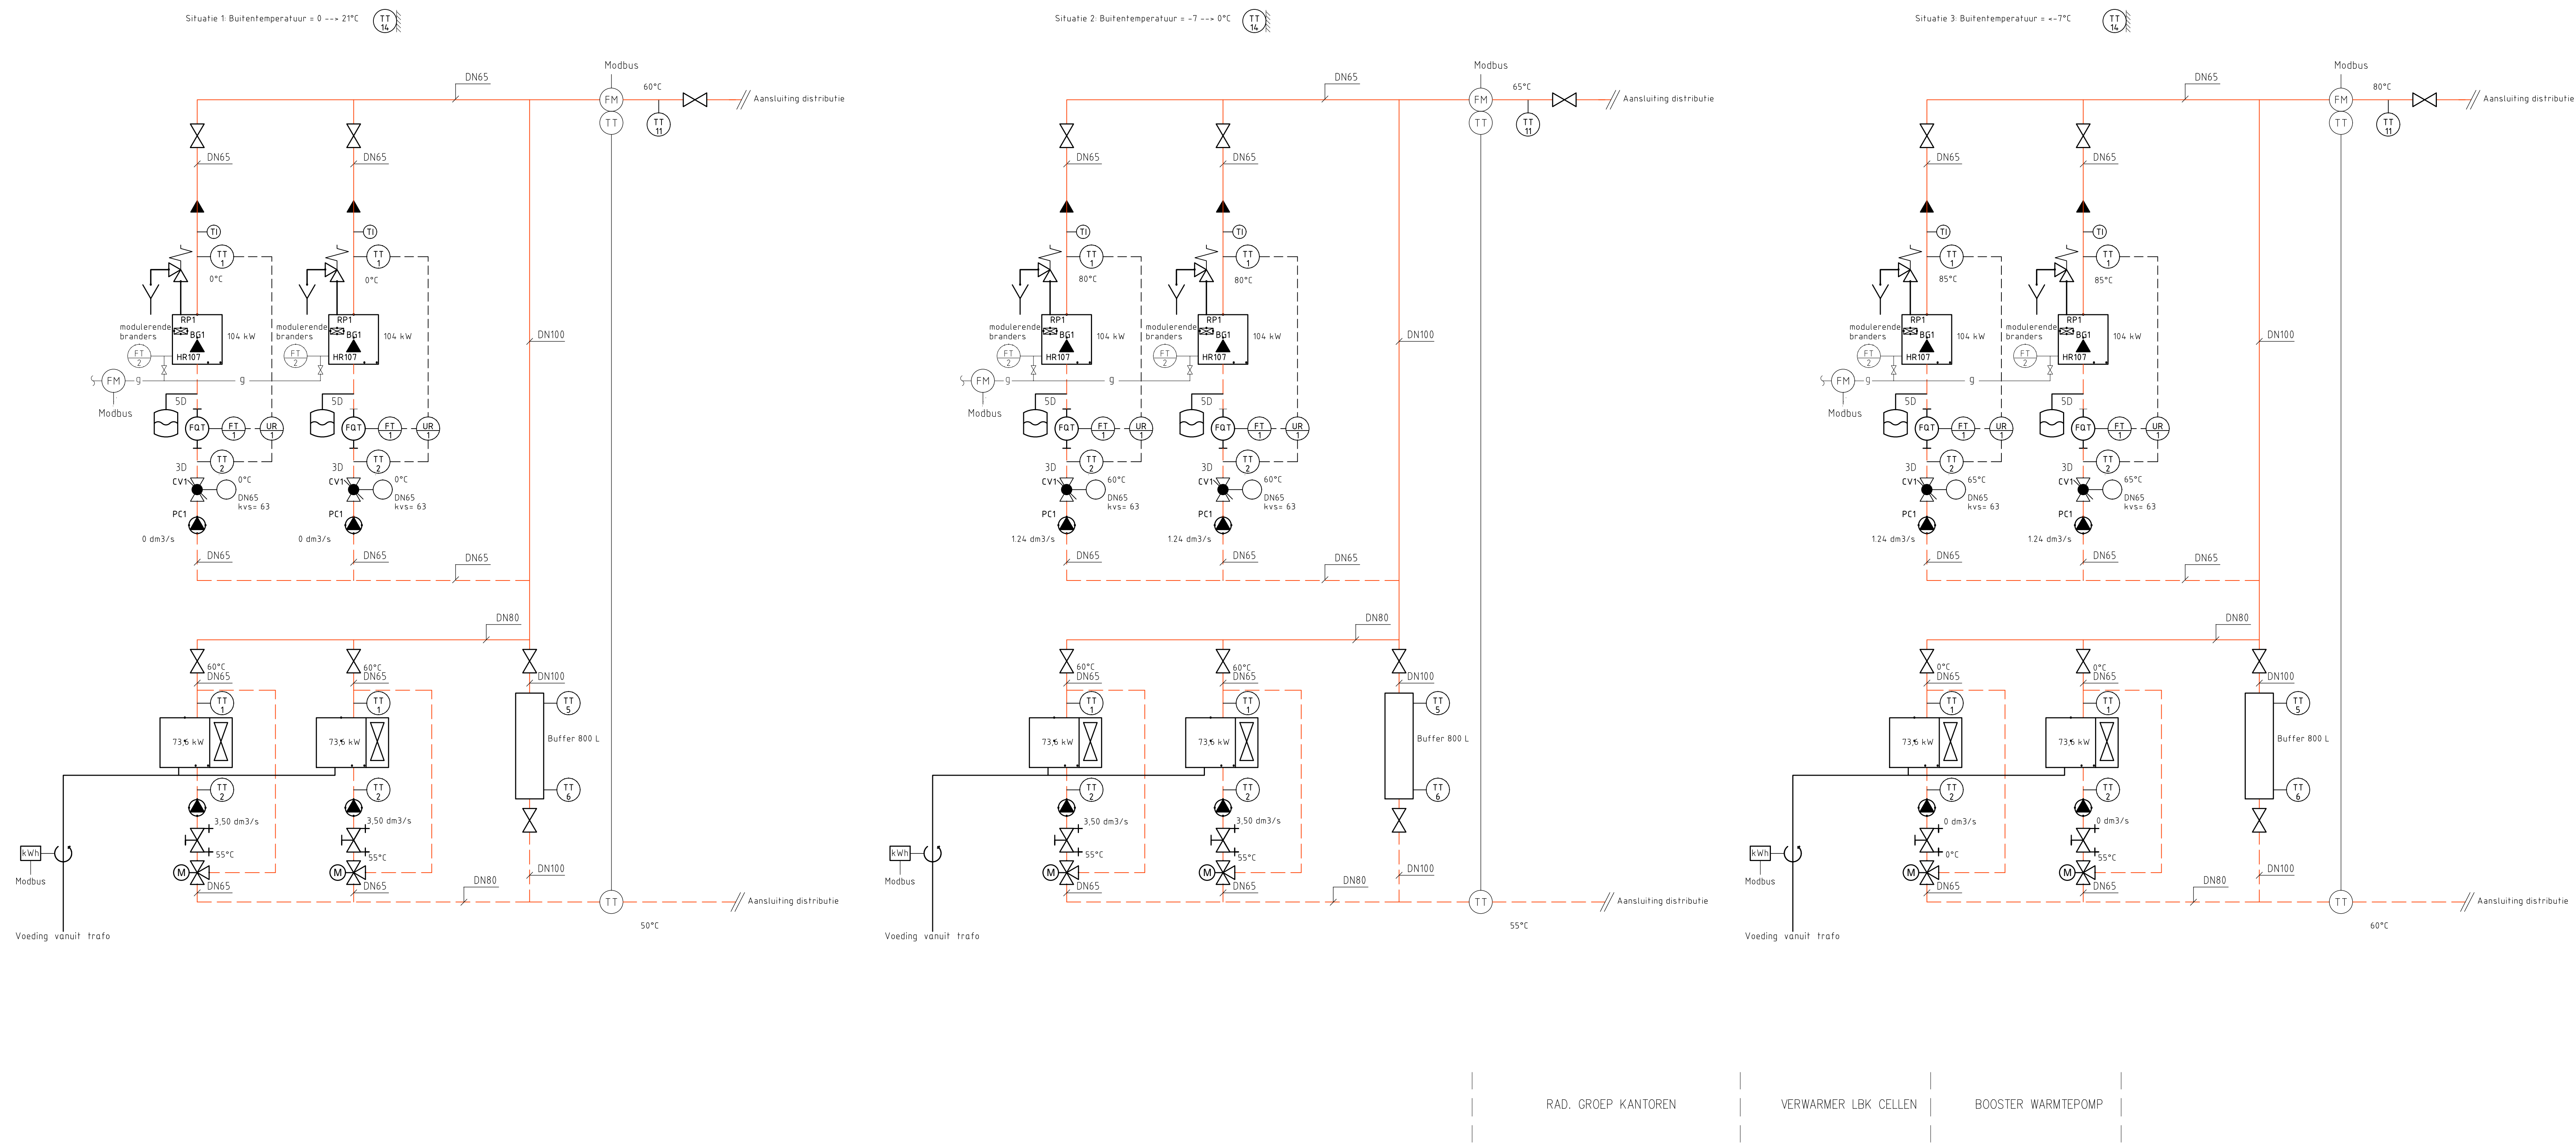

|                                                                            |                                    |
|----------------------------------------------------------------------------|------------------------------------|
| Rijksvastgoedbedrijf<br>PI Nieuwersluis                                    |                                    |
| Specificatie:<br>Gebouw R<br>Verwarming principieschema<br>Nieuwe situatie |                                    |
| INTERN ALGEMEEN                                                            |                                    |
| Objectnummer: 100079                                                       | Geleekend: JVO                     |
| Gebouwnummer: R G10                                                        | Gecontroleerd: ADK                 |
| Besteknummer: 23418-D1-HV21947-BA-002                                      | Datum: 09-12-2022                  |
| Projectnummer: 23418                                                       | Schaal: n.v.t.                     |
| Fase: TO                                                                   | Formaat: A0                        |
| Versie: 1.0                                                                | Documentcode: 23418-D1-1945-TW-001 |


Blad:  
05 van 25

Directie - Vastgoedbeheer  
Rijksvastgoedbedrijf PI Nieuwersluis  
088 110 80 00

23418-D1-1945-TW-001.dwg

pietbrouwer

LBK Centraalpost AFZUIGKAST- 12VA1

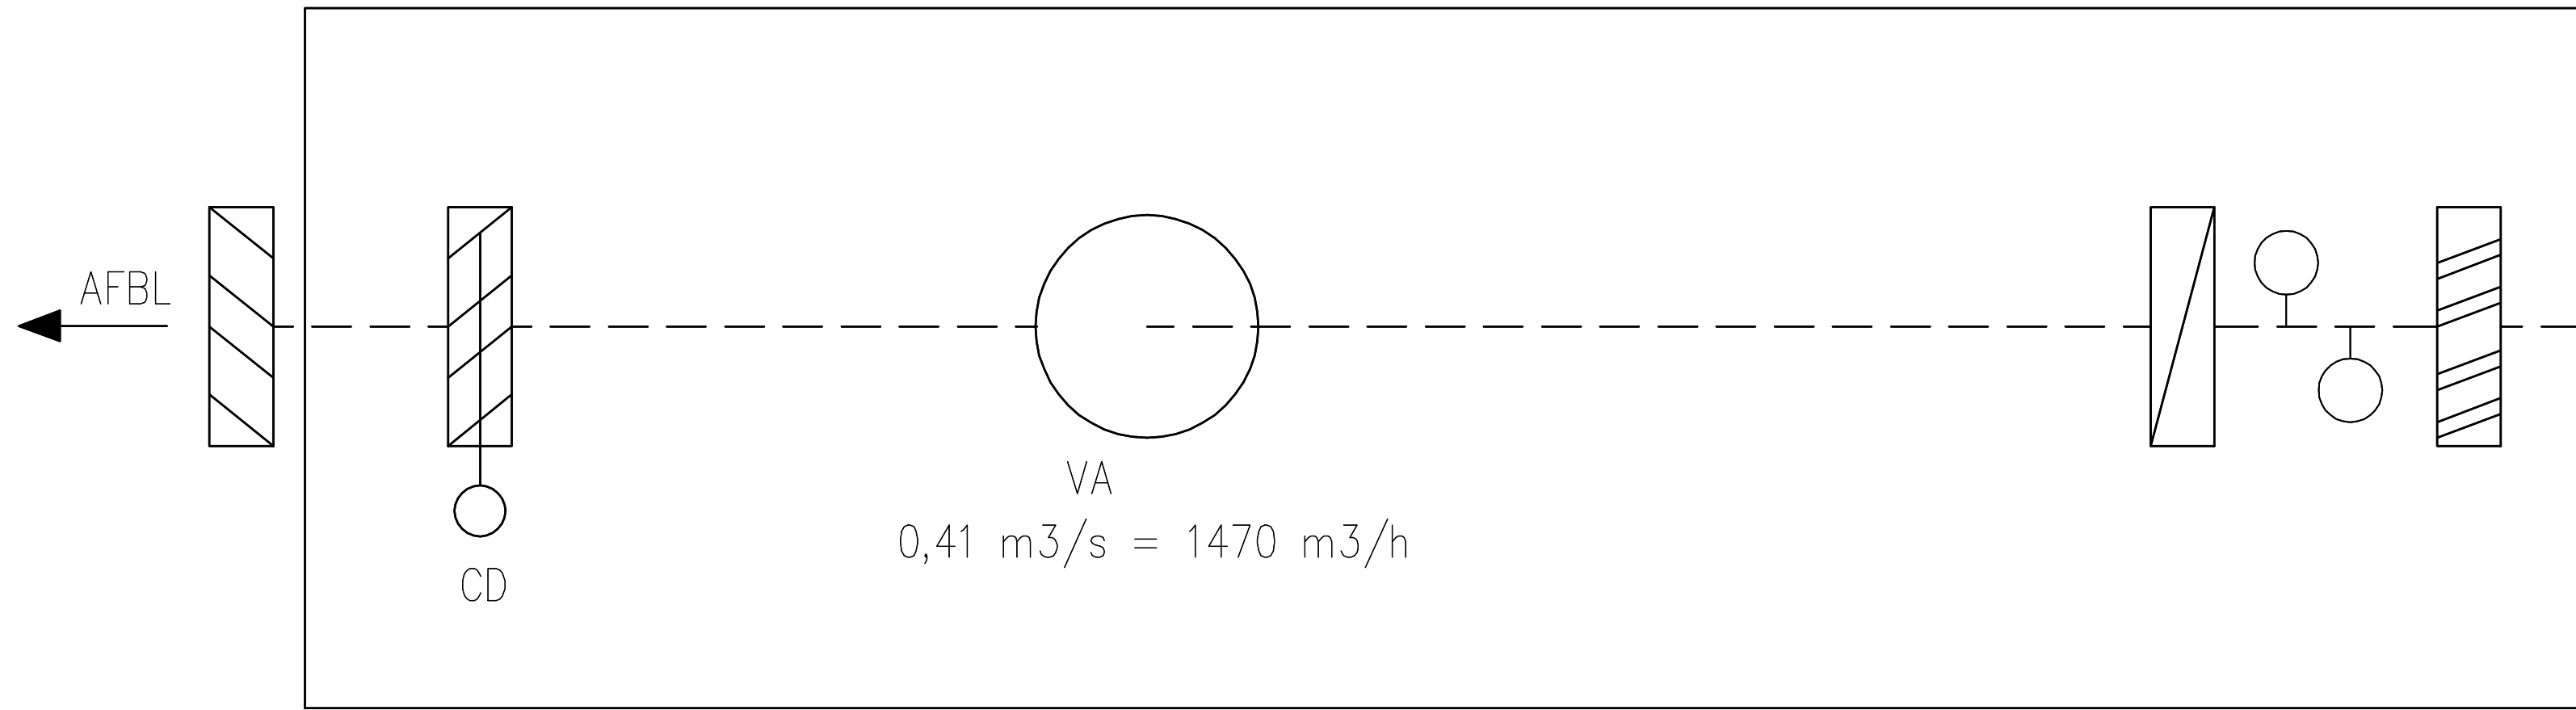


LBK Centraalpost TOEVOERKAST- 12VT1

BIRAL M12-2  
65 W 0,3 Amp  
230 V


12PC2

CV1


CV2

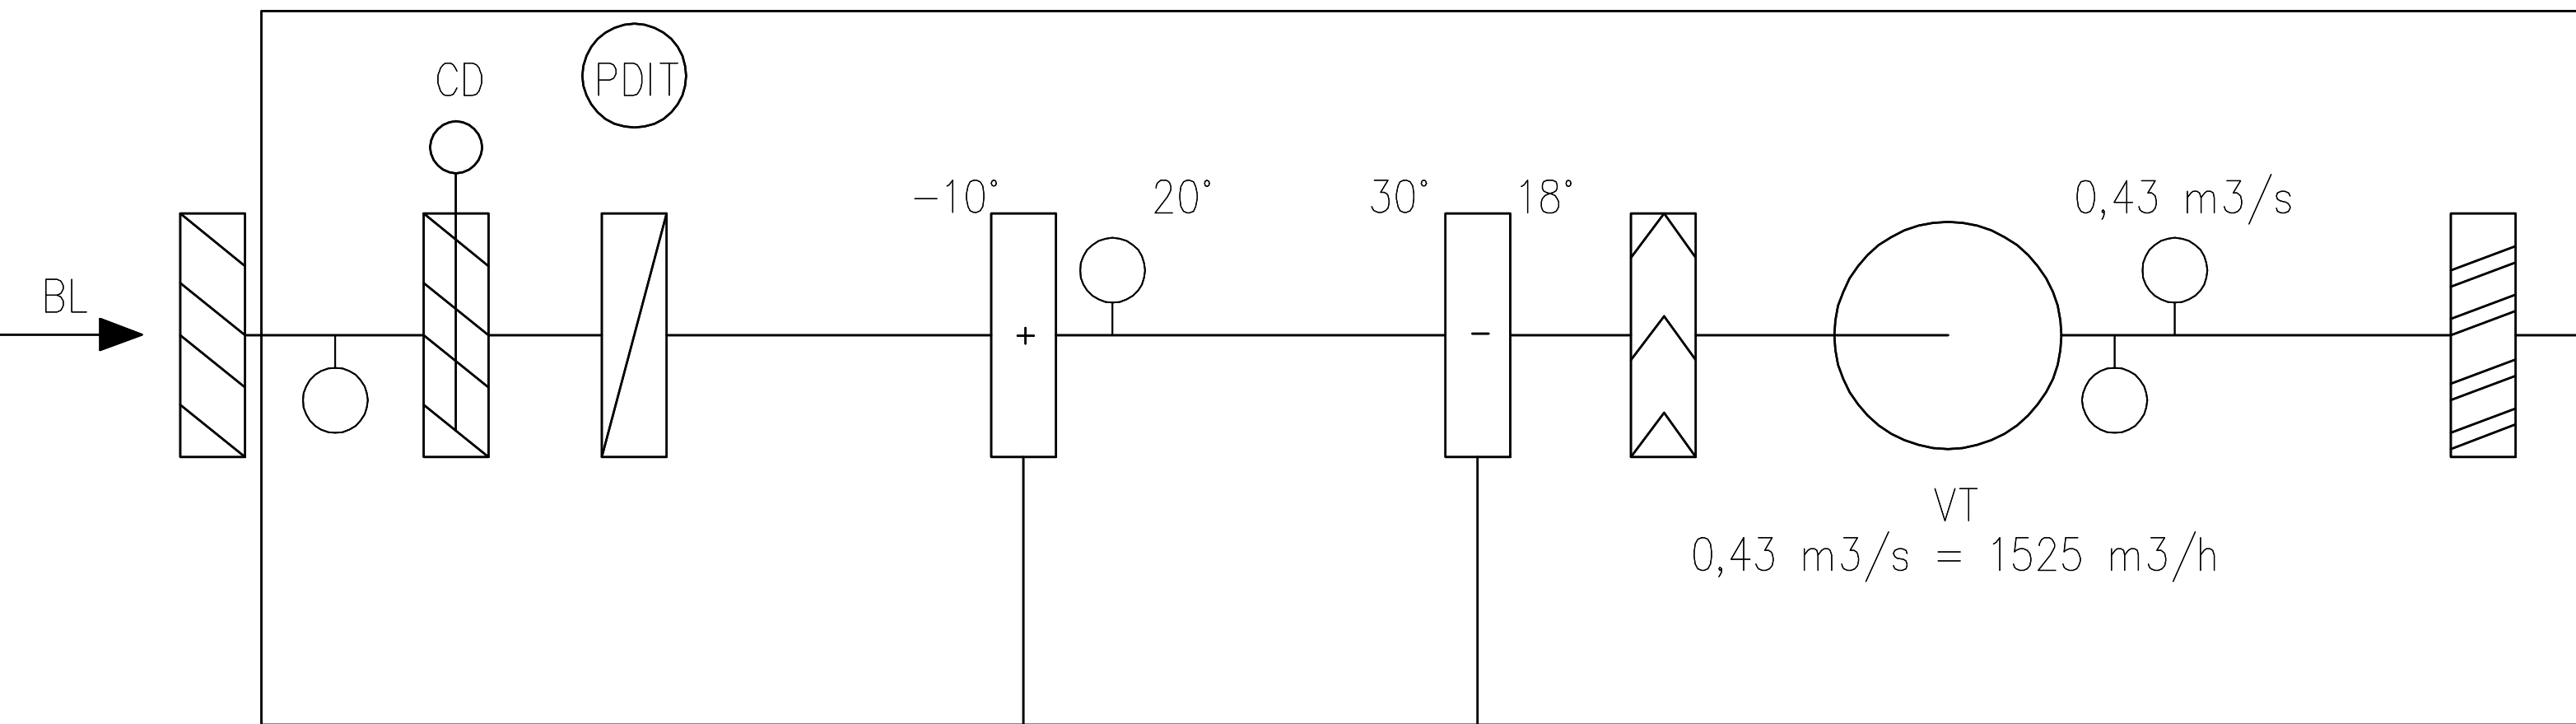


BG

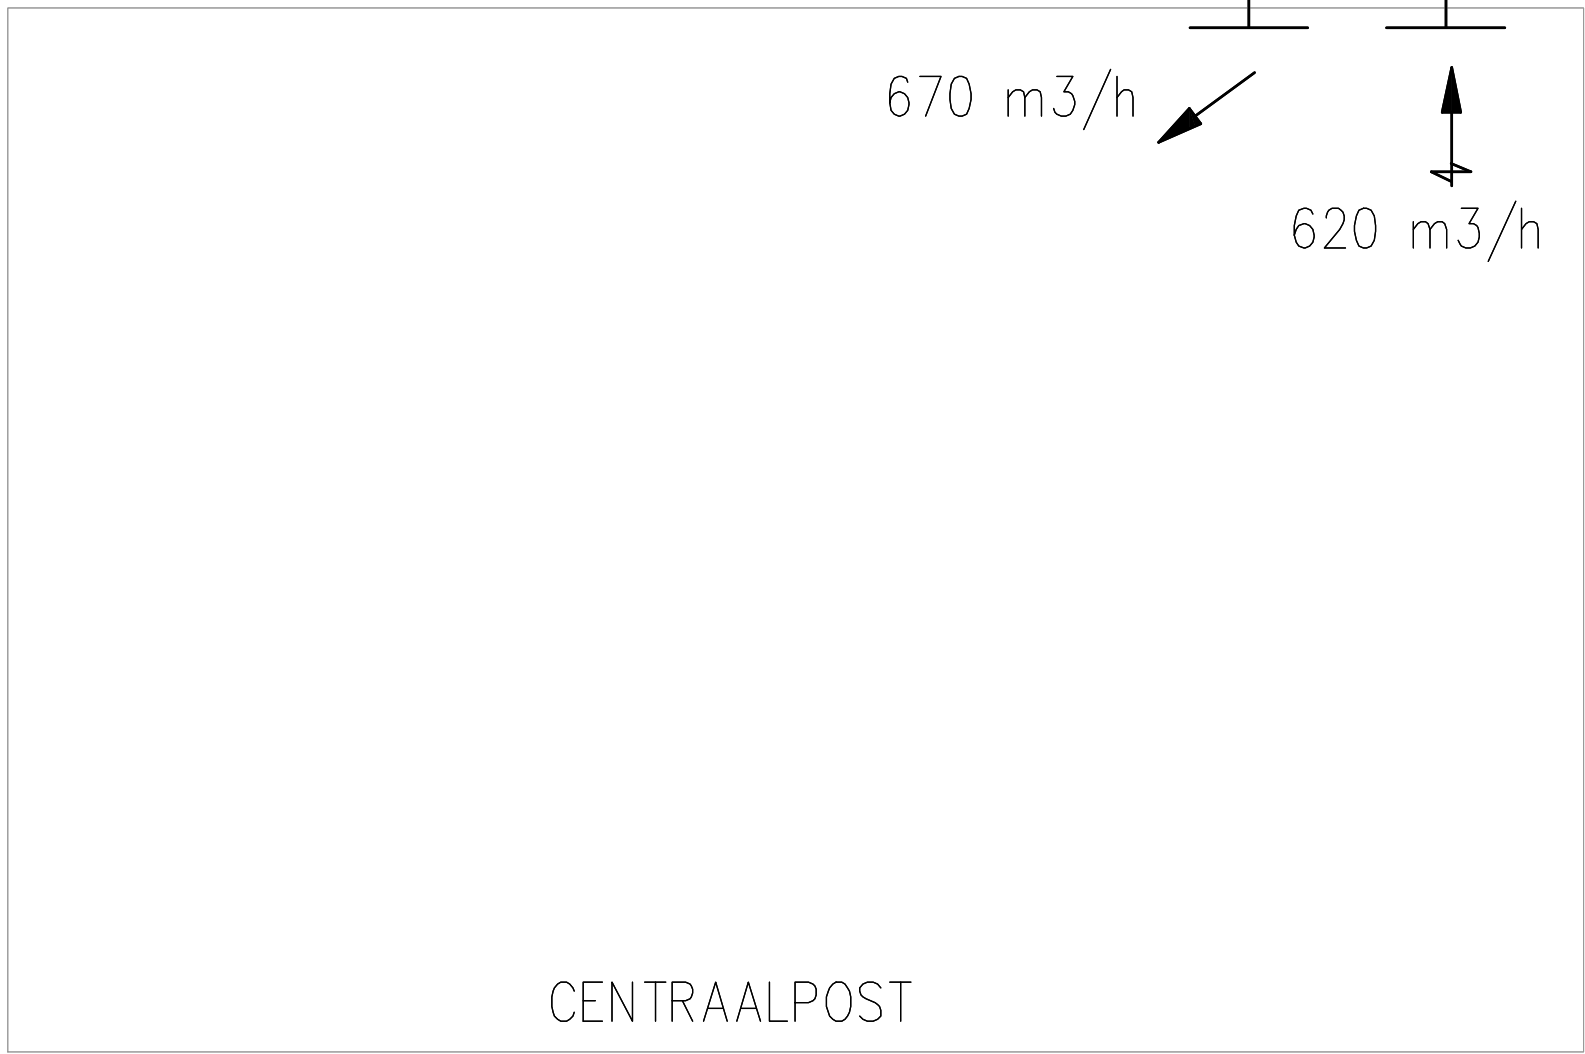

TOILET

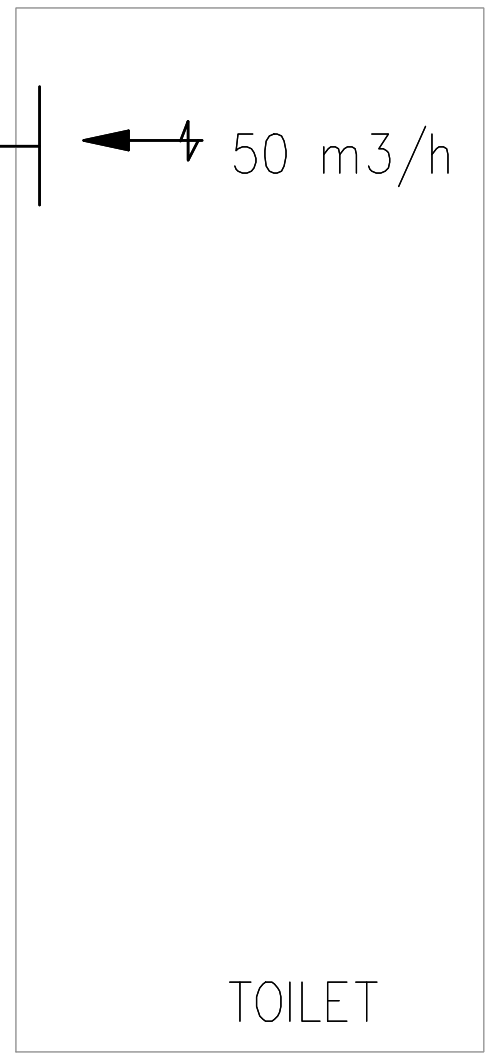

SOUTERRAIN

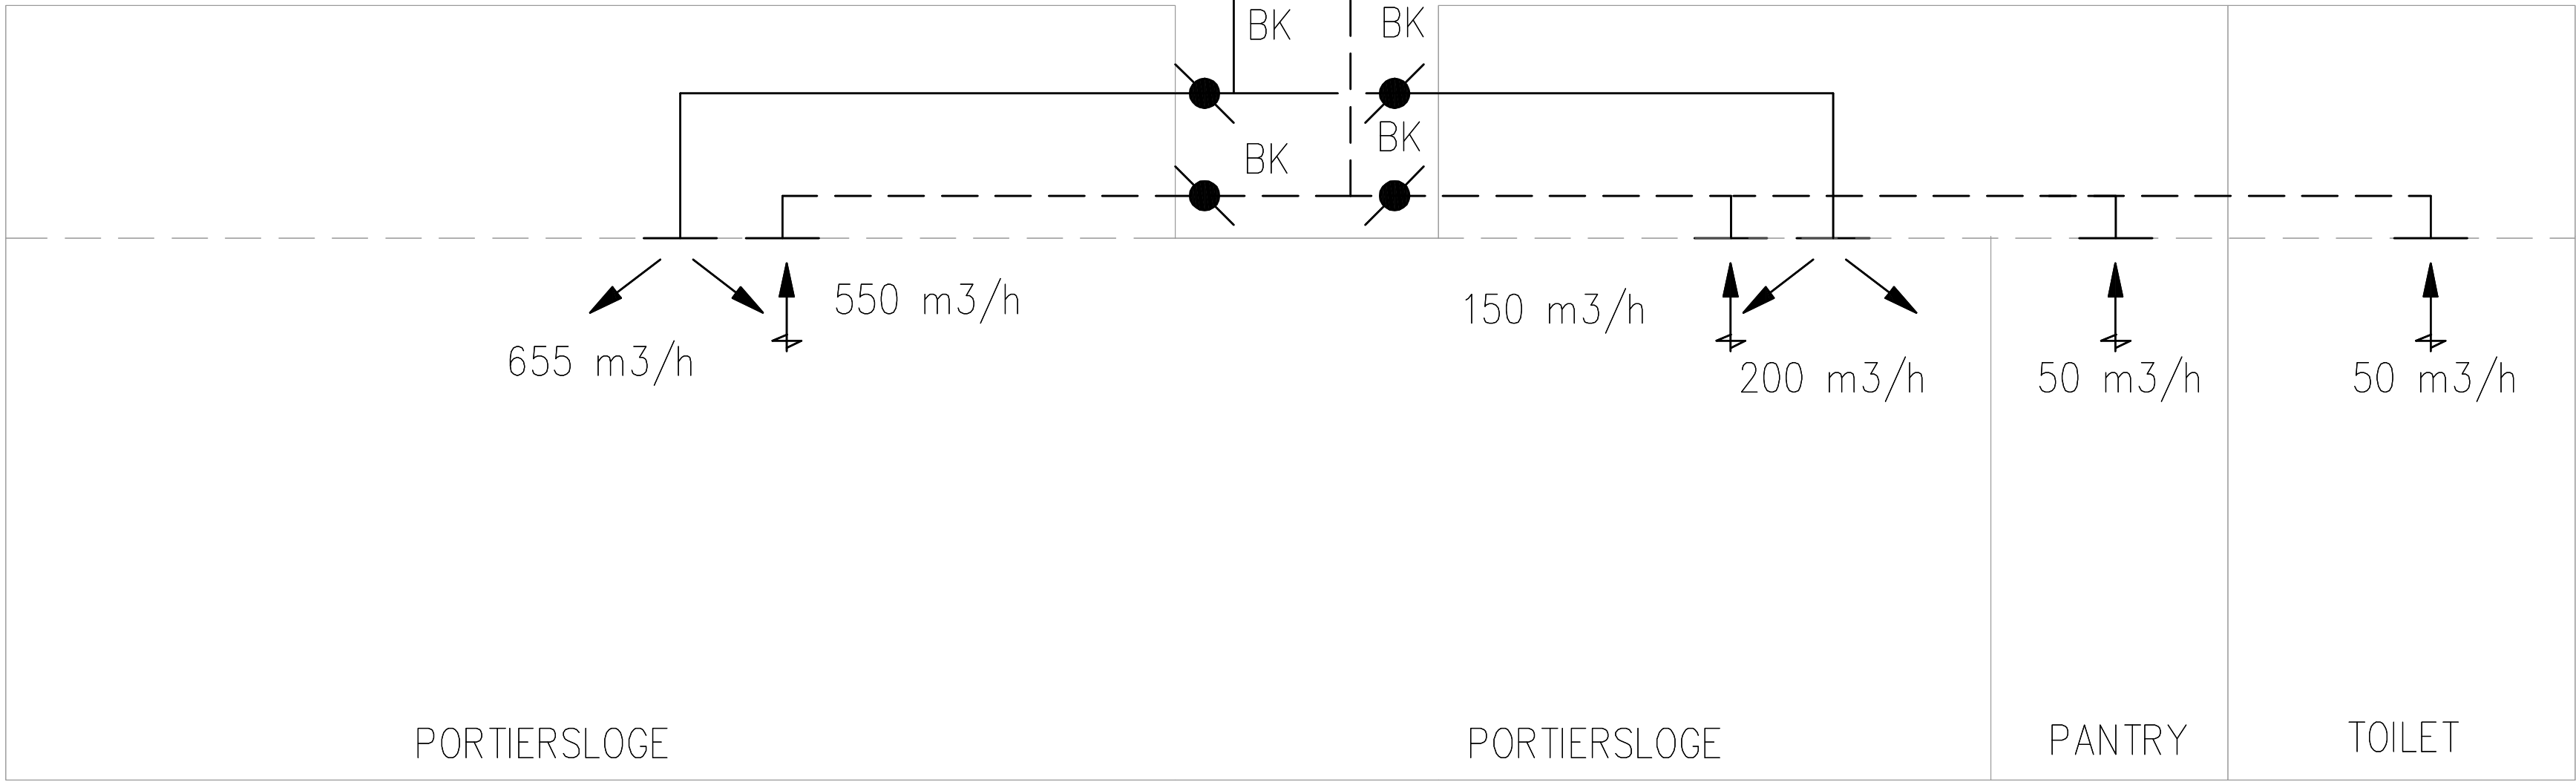


PORTIERSLOGE


PORTIERSLOGE

PANTRY


TOILET

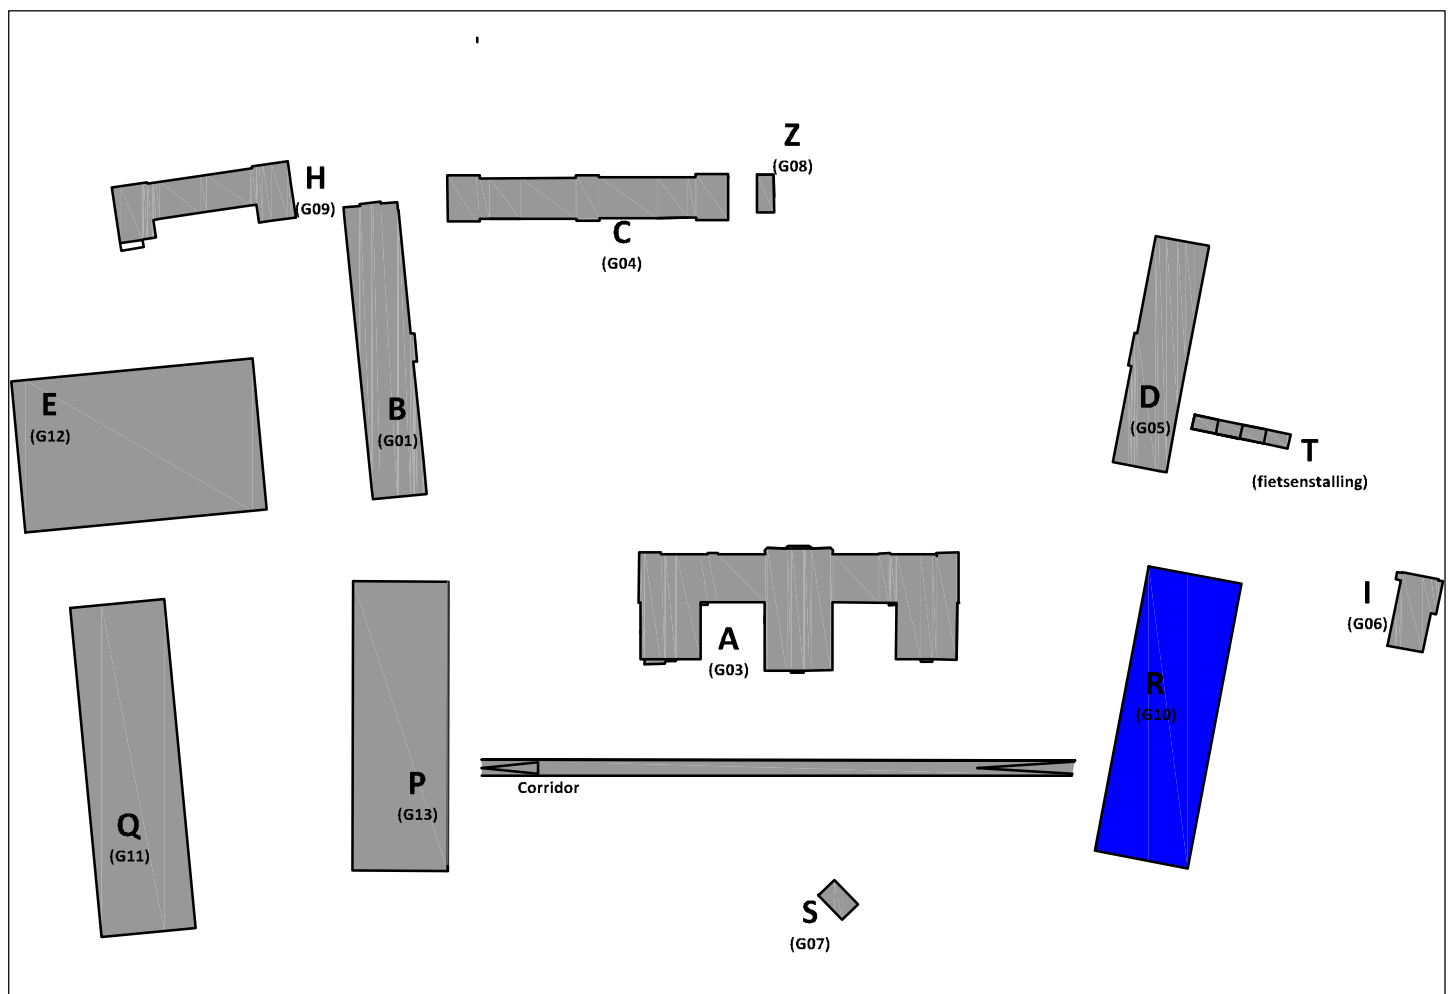


|                                                                                   |                                    |                                 |  |
|-----------------------------------------------------------------------------------|------------------------------------|---------------------------------|--|
| Rijksvastgoedbedrijf<br>PI Nieuwersluis                                           |                                    |                                 |  |
| Specificatie:<br>Gebouw R<br>Luchtbehandeling principschema<br>Bestaande situatie |                                    |                                 |  |
| INTERN ALGEMEEN                                                                   |                                    |                                 |  |
| Objectnummer: 100079                                                              | Geleisd: JVO                       | Blad: 06 van 25                 |  |
| Gebouwnummer: R G10                                                               | Gecontroleerd: ADK                 | Directie - Vastgoedbeheer       |  |
| Bestelnummer: 23418-D1-HVZ1945-BA-002                                             | Datum: 09-12-2022                  | Rijksvastgoedbedrijf            |  |
| Projectnummer: 23418                                                              | Schaal: N.V.T.                     | Bureau van Streeklucht Zaken en |  |
| Fase: TO                                                                          | Formaat: A0                        | Klimaatbeheer                   |  |
| Versie: 1.0                                                                       | Documentcode: 23418-HVZ1945-TW-001 | 23418-D1-HVZ1945-TW-001-4.0.dwg |  |

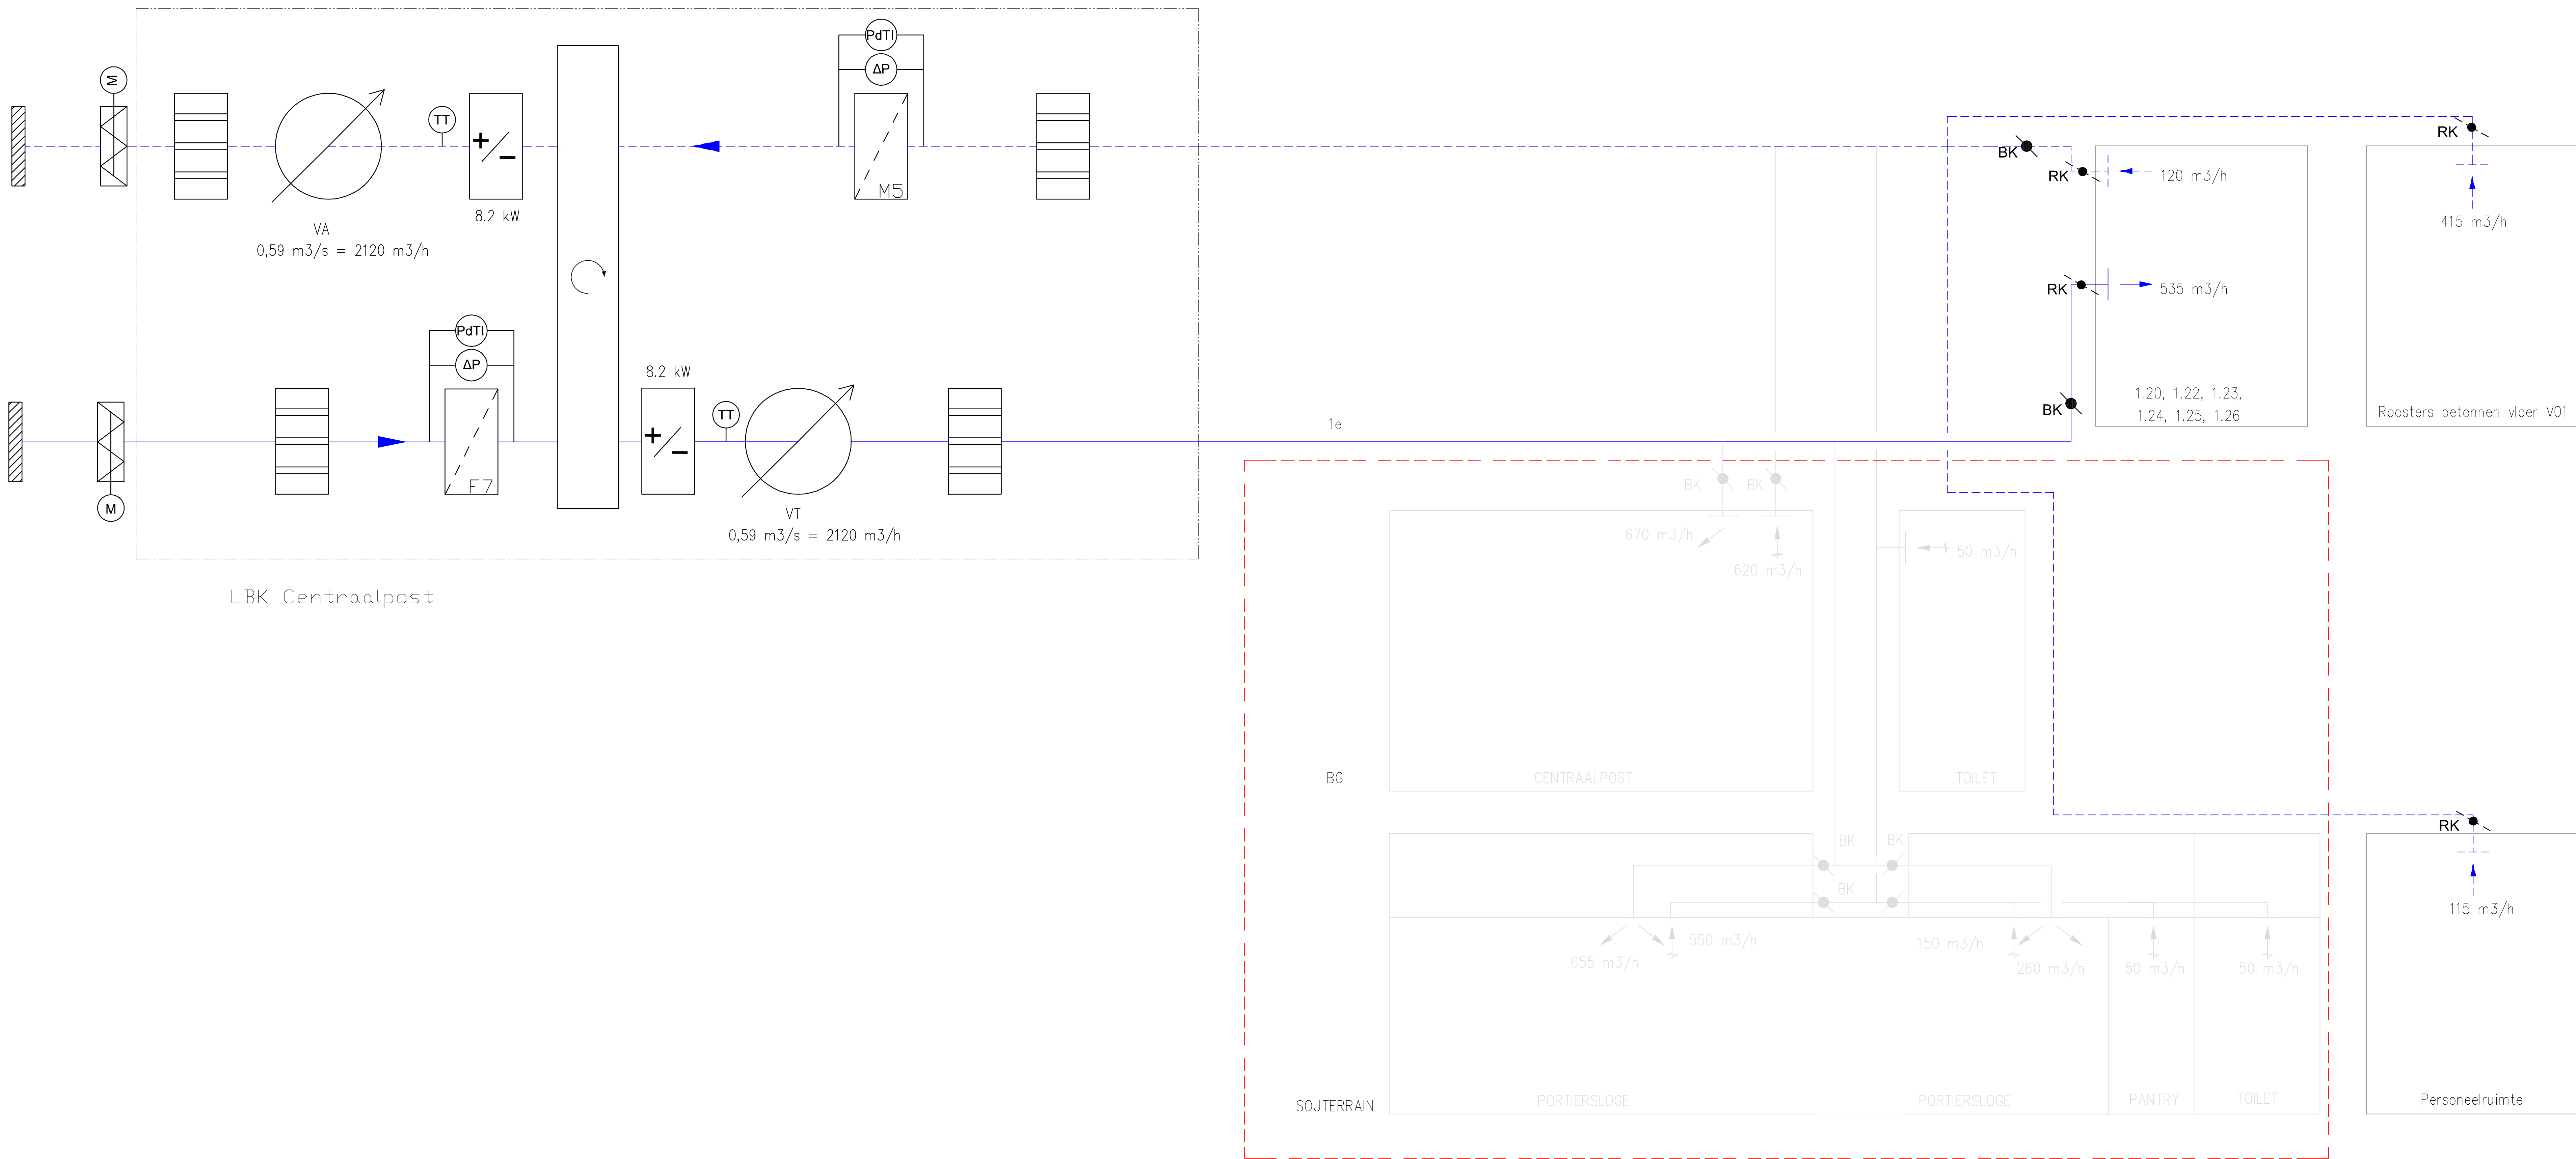

BESTAAND

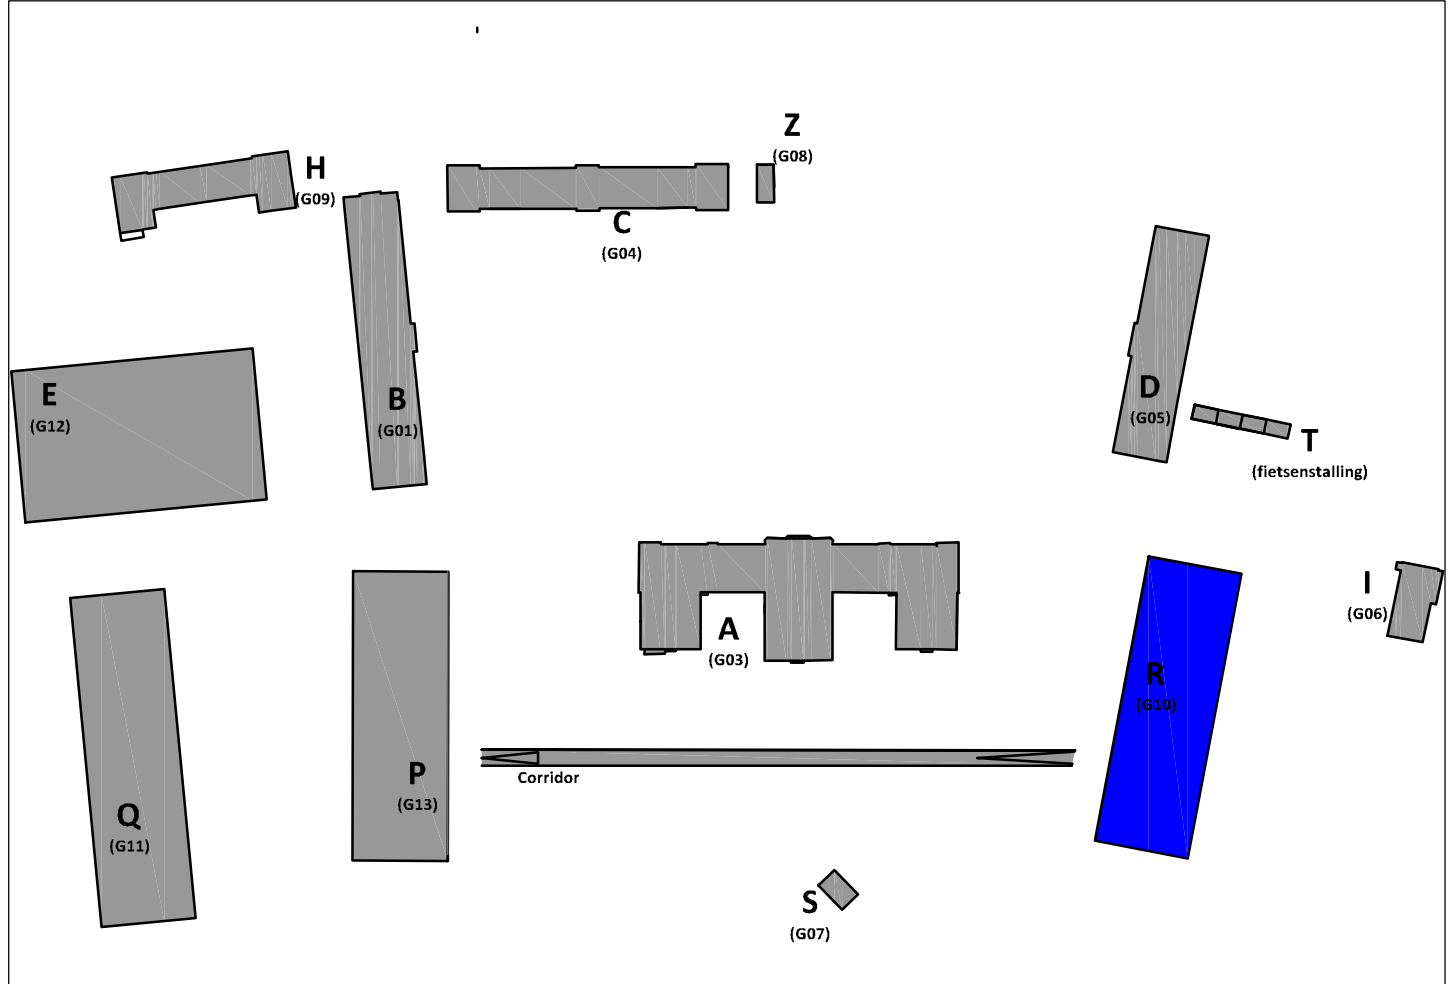

|   |                                    |
|---|------------------------------------|
| Rijksvastgoedbedrijf<br>PI Nieuwersluis   |                                    |
| Specificatie:<br>Gebouw R<br>Luchtbehandeling principschema<br>Nieuwe situatie                                                                                  |                                    |
| INTERN ALGEMEEN   |                                    |
| Objectnummer: 100079   | Geleisd: JVO                       |
| Gebouwnummer: R G10   | Gecontroleerd: ADK                 |
| Bestelnnummer: 23418-D1-HVZ1945-BA-002   | Datum: 09-12-2022                  |
| Projectnummer: 23418   | Schaal: N.V.T.                     |
| Fase: TO   | Formaat: A0                        |
| Versie: 1.0   | Documentcode: 23418-HVZ1945-TW-001 |
|  Rijksvastgoedbedrijf<br>Beheer van Staatseigen Daken en<br>Korrelgebouwen |                                    |
| Blad:<br>07 van 25   |                                    |
| Directie - Vastgoedbeheer<br>www.rijksvastgoedbedrijf.nl<br>088 115 80 00                                                                                       |                                    |
| 23418-D1-HVZ1945-TW-001-8.0.dwg   |                                    |
| proteum-20-09-2022   |                                    |

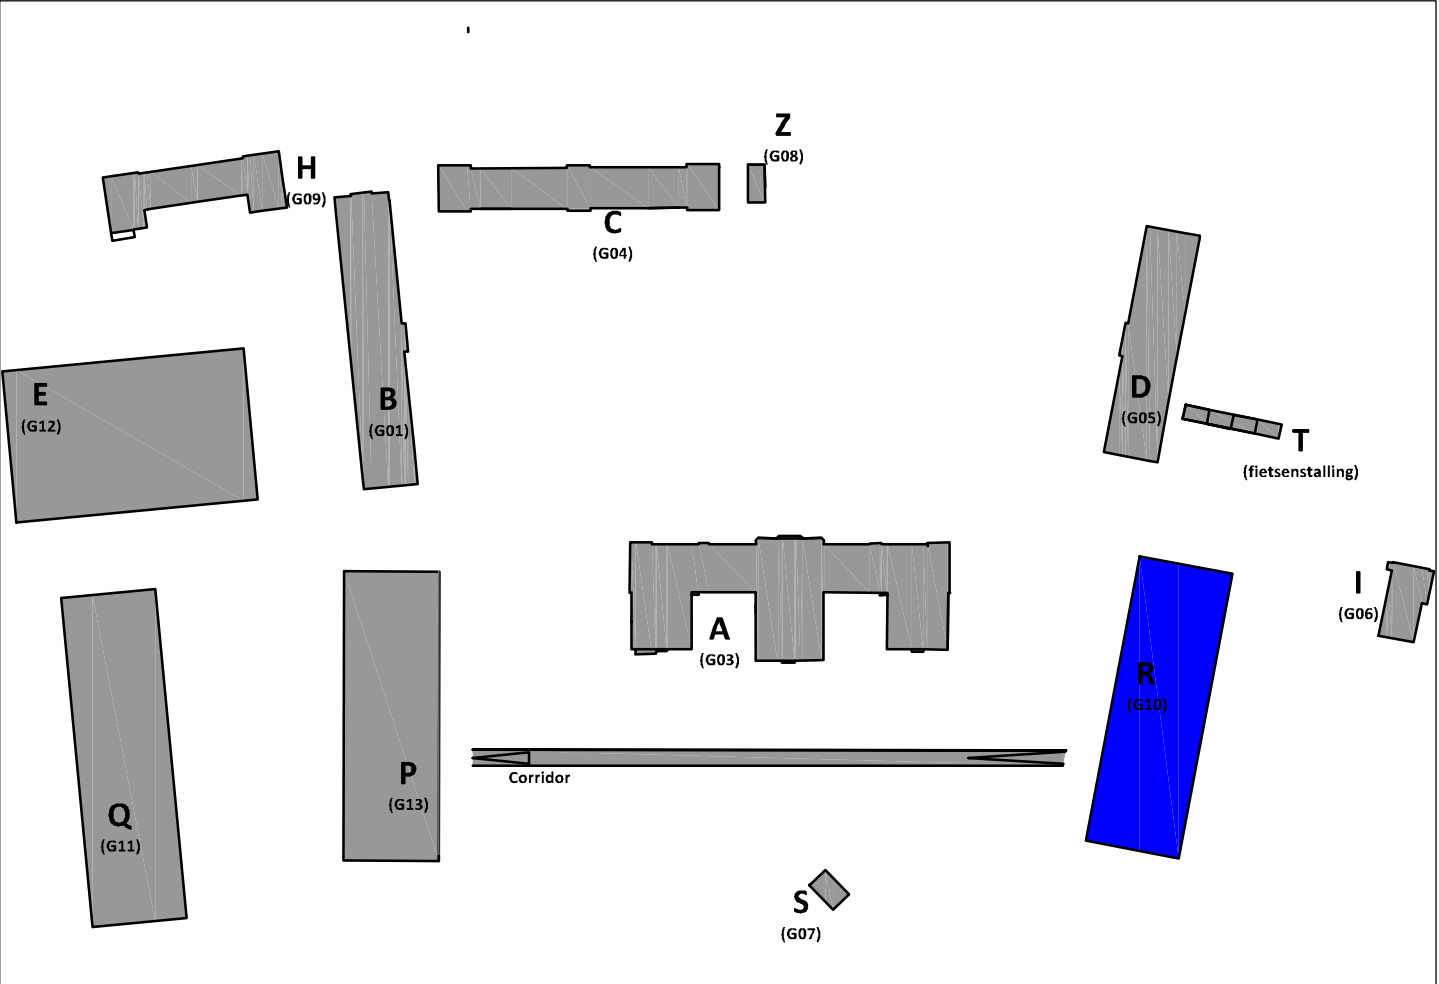

|       |  |  |       |
|-------|--|--|-------|
|       |  |  | Datum |
| Kopie |  |  |       |





Rijksoverheid.nl  
Ministerie van Binnenlandse Zaken en  
Koninkrijksrelaties

Blad  
**08**  
van 25

Z3418-D14-N21943-TW-501-E.0.aioag

printdatum: 30-09-2022

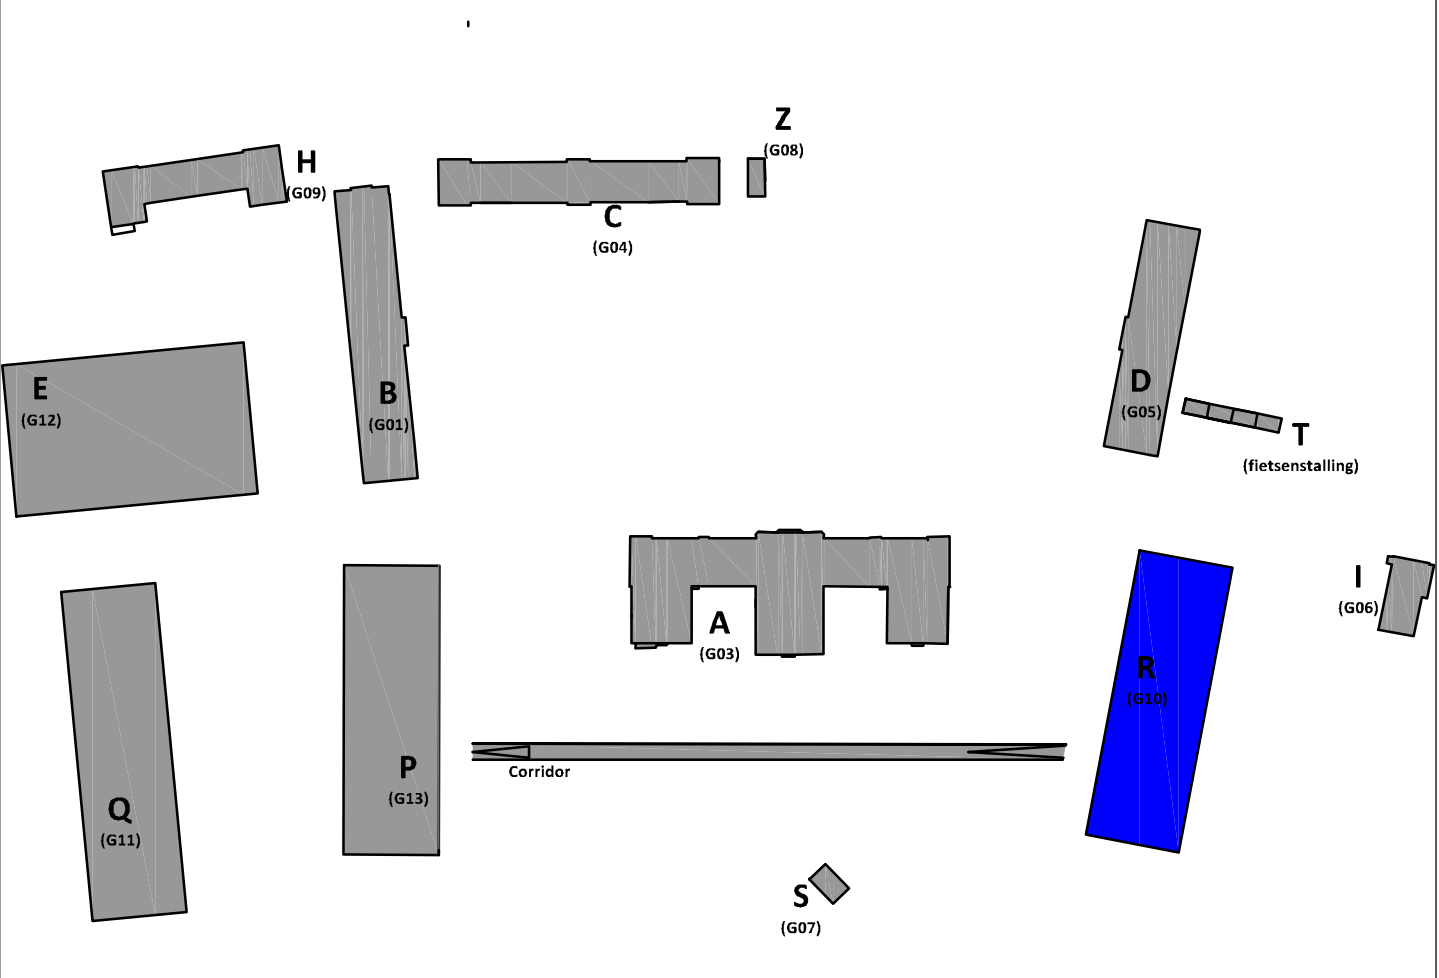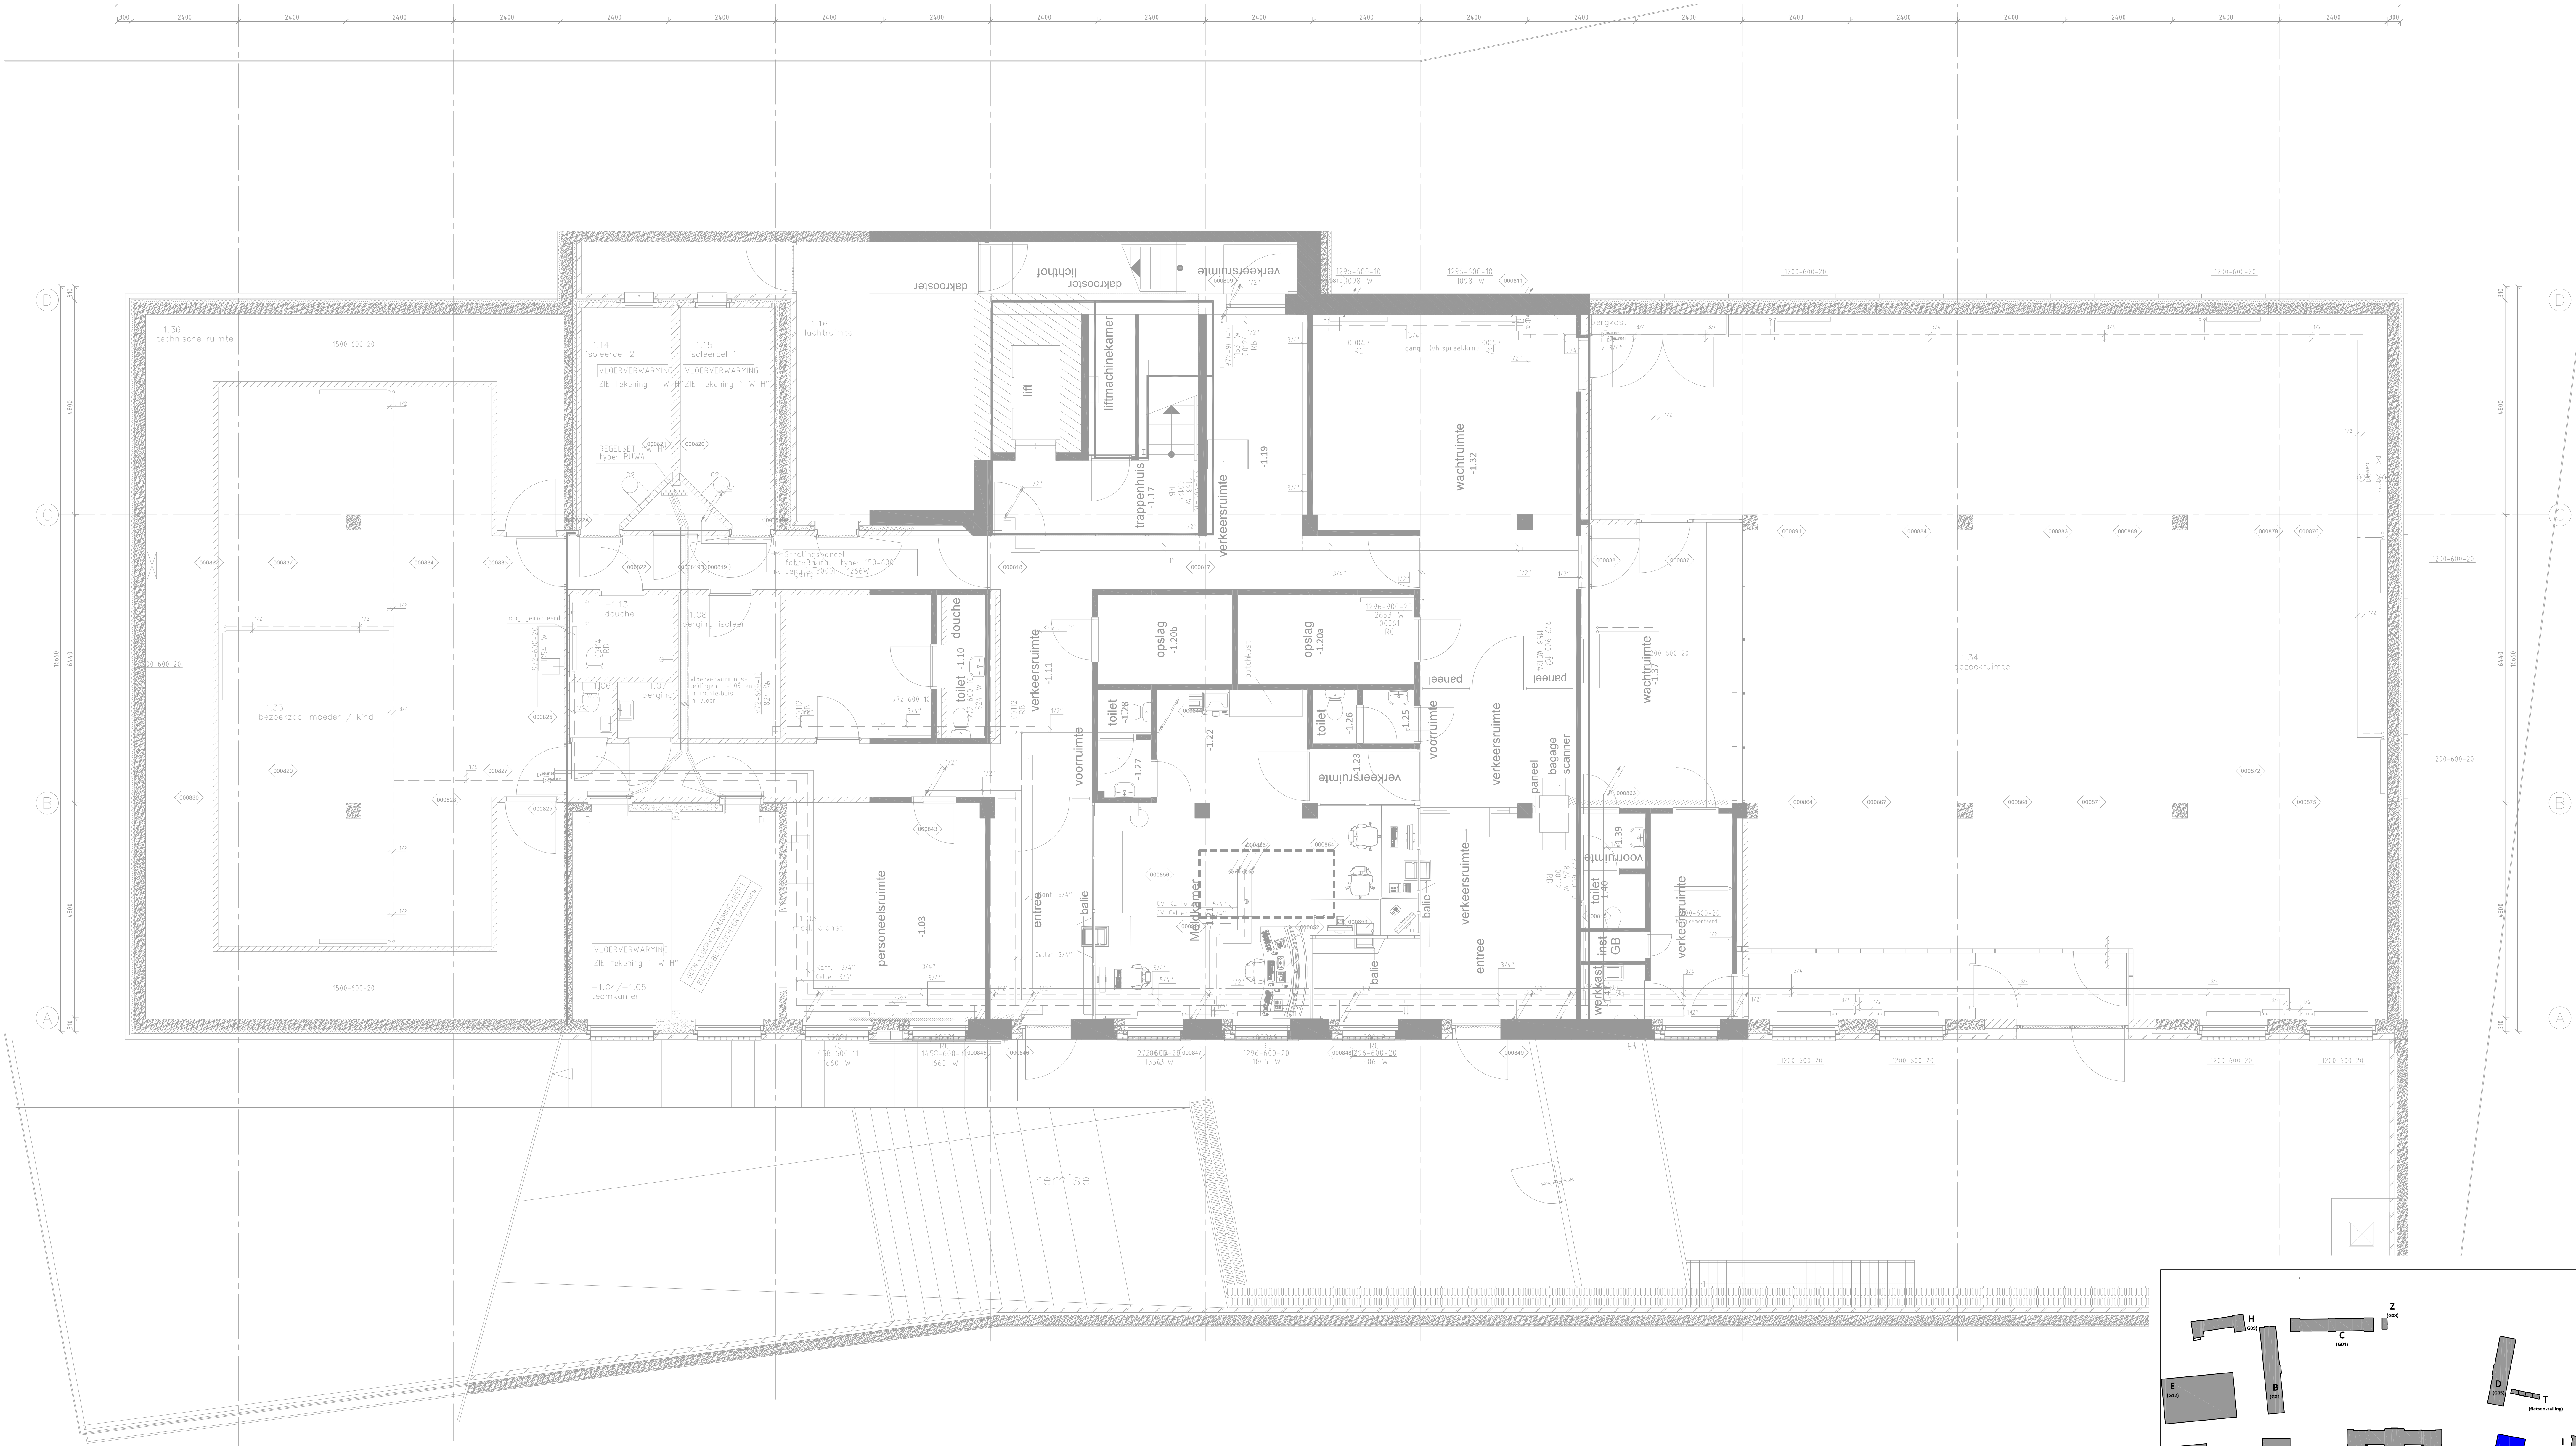



|                                                             |                                       |
|-------------------------------------------------------------|---------------------------------------|
| Rijksvastgoedbedrijf<br>PI Nieuwersluis                     |                                       |
| Specificatie:<br>Gebouw R<br>Verwarming<br>Souterrain sloop |                                       |
| INTERN ALGEMEEN                                             |                                       |
| Objectnummer: 100079                                        | Geleend: JVO                          |
| Gebouwnummer: R G10                                         | Gecontroleerd: ADK                    |
| Bestelnnummer: 23418-D1-HVZ1945-BA-002                      | Datum: 09-12-2022                     |
| Projectnummer: 23418                                        | Schaal: 1:50                          |
| Fase: TO                                                    | Formaat: A0                           |
| Versie: 1.0                                                 | Documentcode: 23418-D1-HVZ1945-TW-001 |

Blad:  
09



van 25

Direkte - Vastgoedbeheer  
www.rijksvastgoedbedrijf.nl  
088 115 80 00

proefnum: 30-09-2022

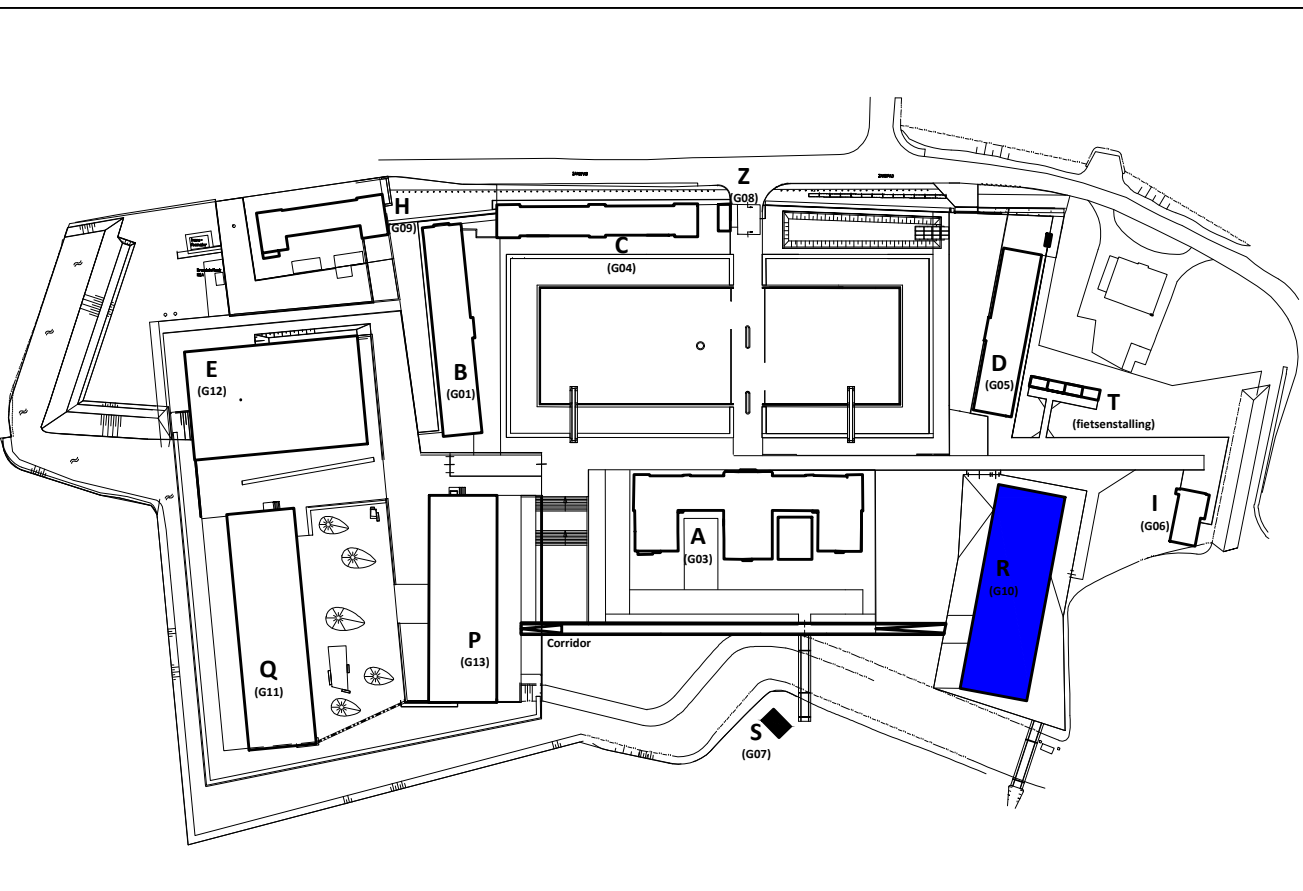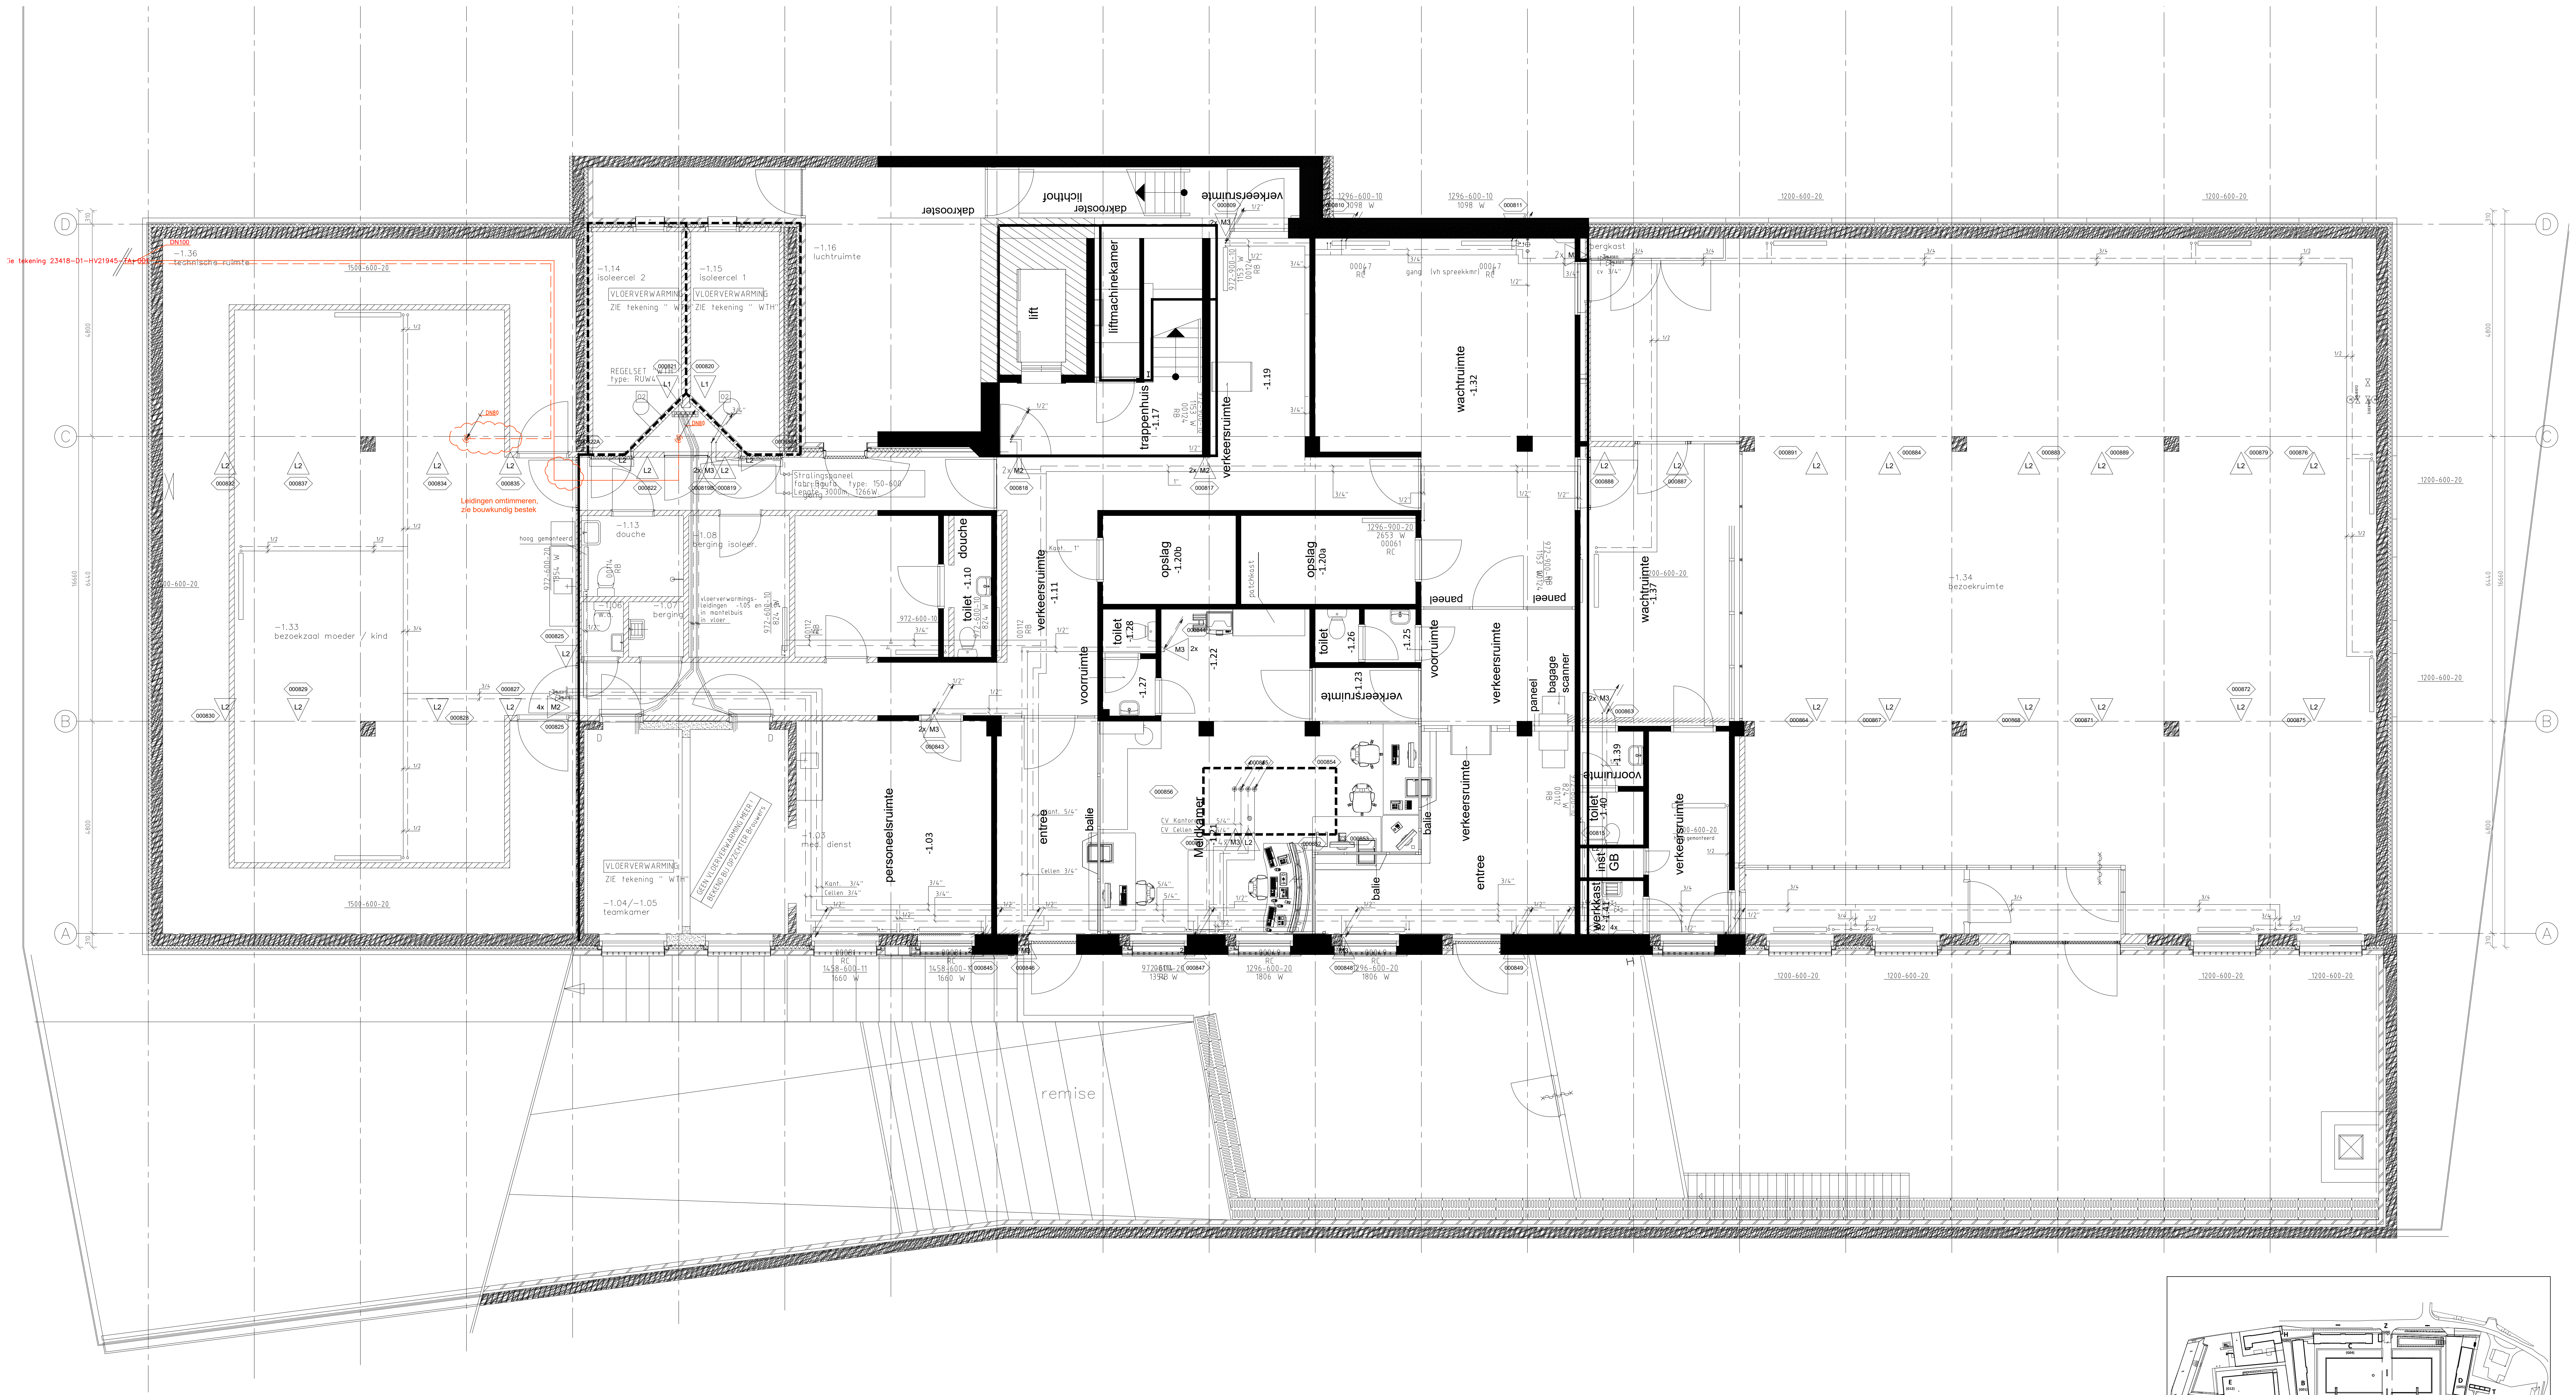

|   |                                    |
|---|------------------------------------|
| Rijksvastgoedbedrijf<br>PI Nieuwersluis   |                                    |
| Specificatie:<br>Gebouw R<br>Verwarming<br>Souterrain nieuw   |                                    |
| INTERN ALGEMEEN   |                                    |
| Objectnummer: 100079   | Geleend: JVO                       |
| Gebouwnummer: R G10   | Gecontroleerd: ADK                 |
| Besteknummer: 23418-D1-HV21947-BA-002   | Datum: 09-12-2022                  |
| Projectnummer: 23418   | Schaal: 1:50                       |
| Fase: TO   | Formaat: A0                        |
| Versie: 1.0   | Documentcode: 23418-D1-1945-TW-001 |
| <div><div><div>3.0</div><div>08-09-2023</div><div>W.H.</div><div>Damen en bedrijfsorganisatie</div></div><div><div>2.0</div><div>03-04-2023</div><div>JVO</div><div>Beleef Versie 3.0</div></div><div><div>WBO</div><div>Datum</div><div>WBO</div><div>Datum</div></div></div> |                                    |
| <div><div><div></div><div>Directie - Vastgoedbeheer<br/>www.rijksoverheid.nl<br/>088 110 80 00</div></div><div><div>Blad:<br/>10</div><div>van 25</div></div></div>   |                                    |
| 23418-D1-1945-TW-001.dwg   |                                    |

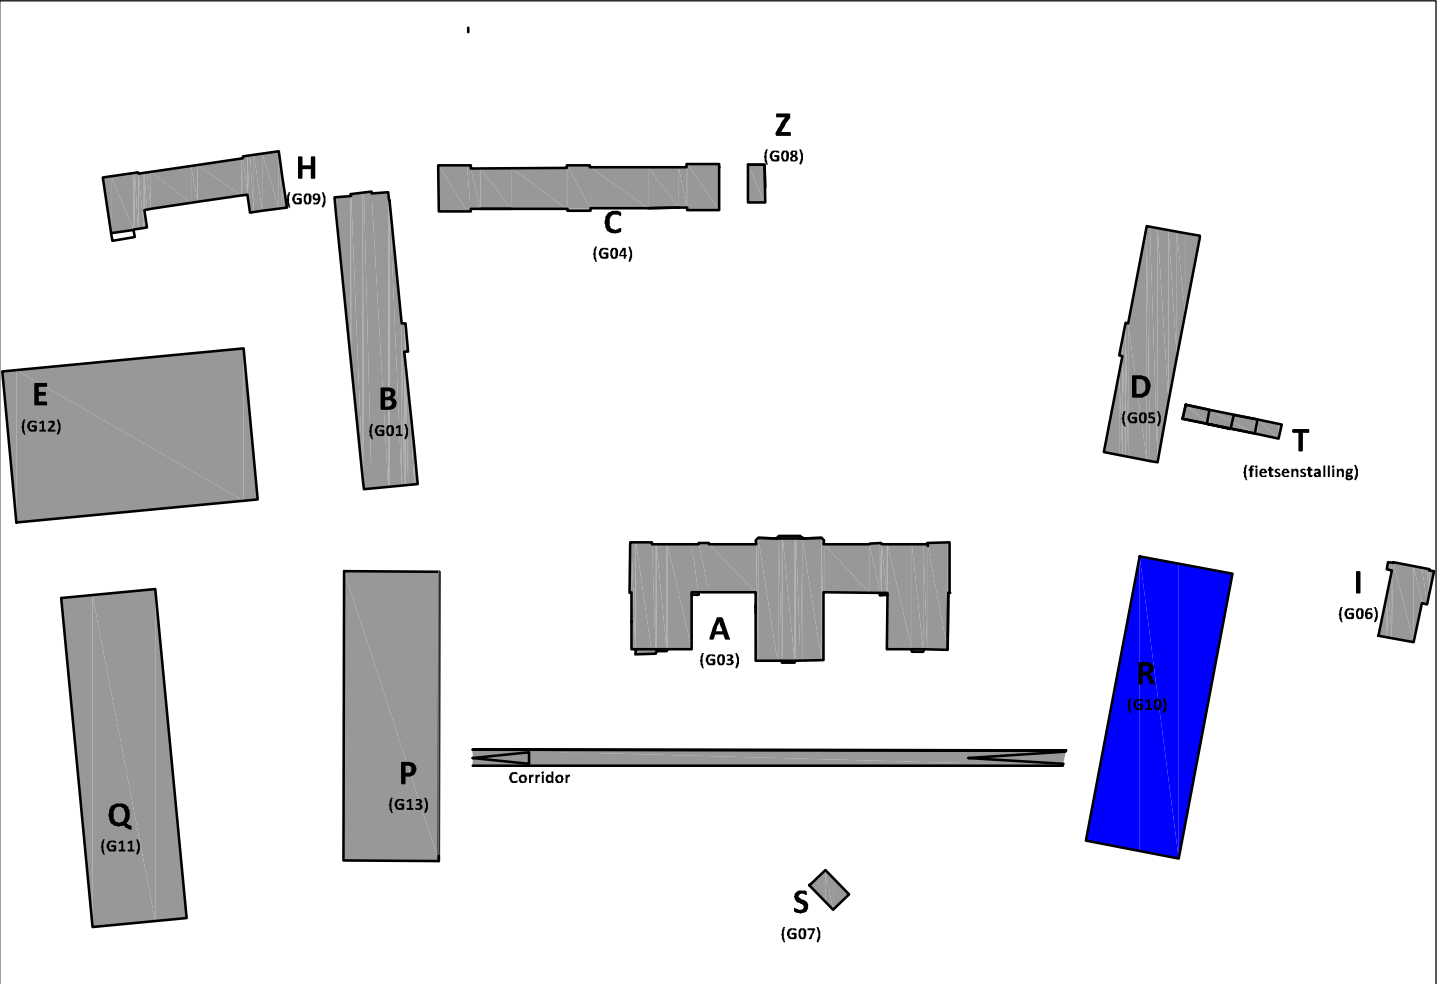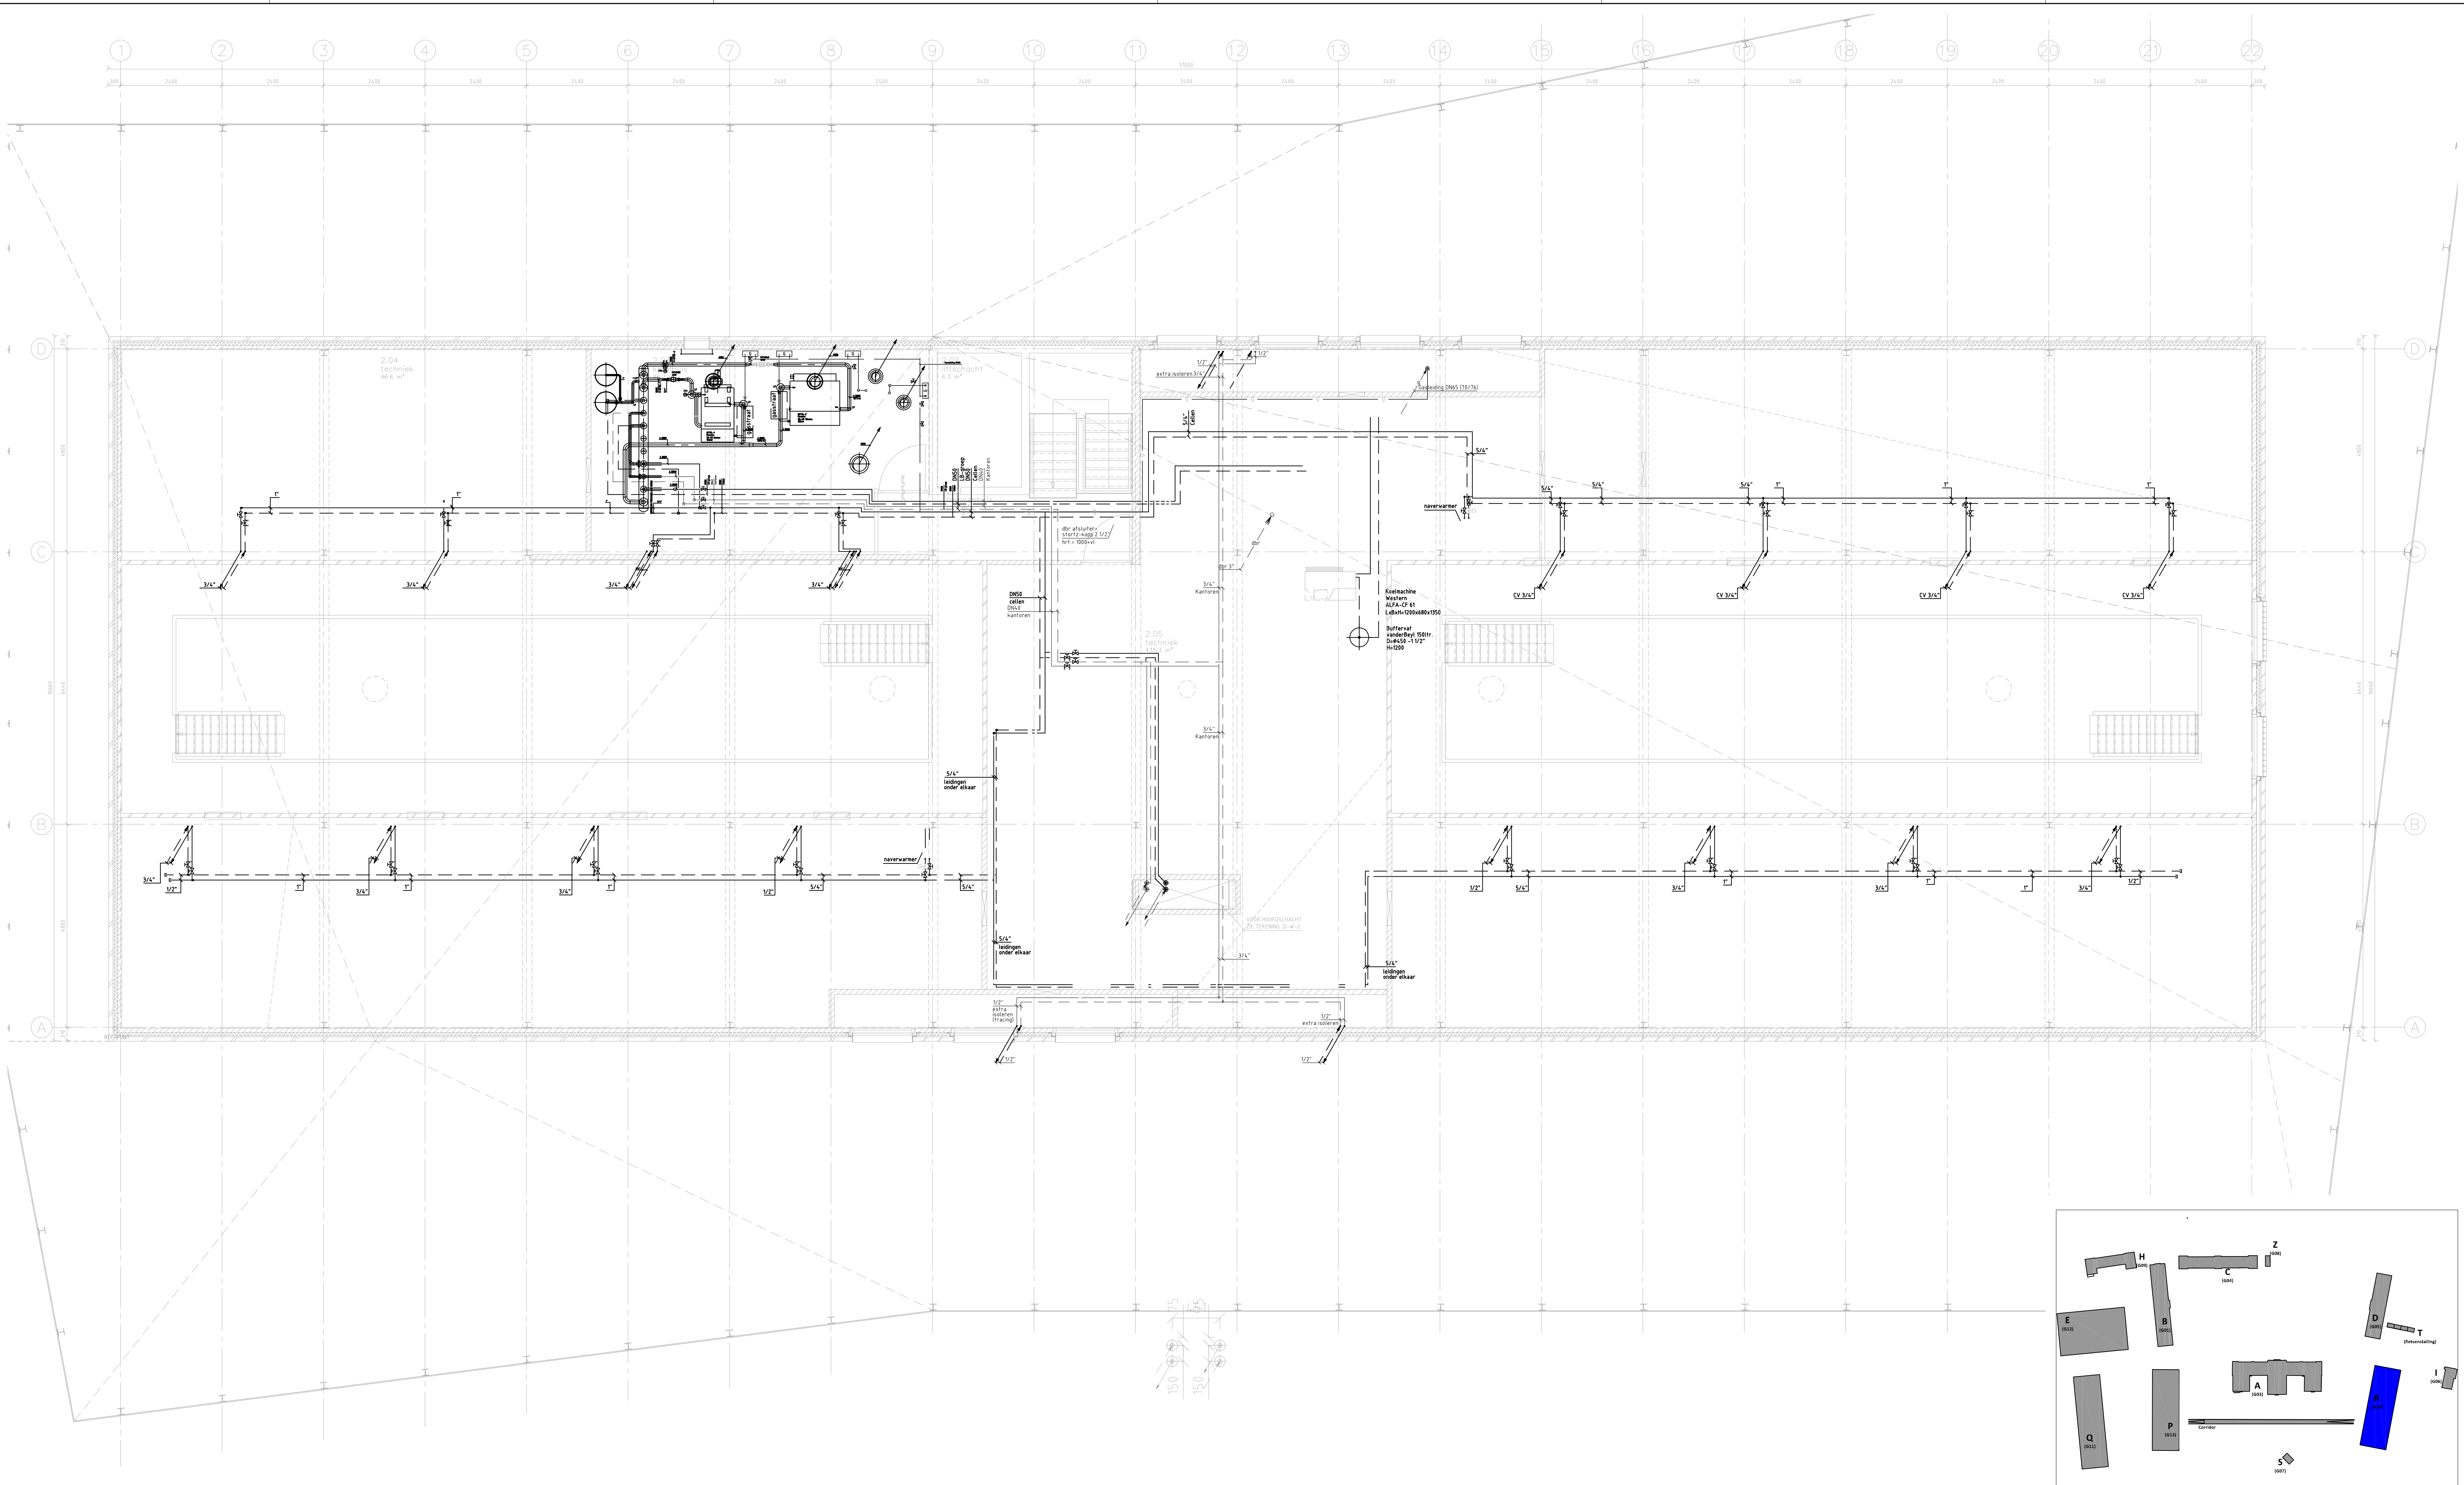

|                                                                   |                                    |
|-------------------------------------------------------------------|------------------------------------|
| Rijksvastgoedbedrijf<br>PI Nieuwersluis                           |                                    |
| Specificatie:<br>Gebouw R<br>Verwarming<br>2e Verdieping bestaand |                                    |
| INTERN ALGEMEEN                                                   |                                    |
| Objectnummer: 100079                                              | Geleekend: JVO                     |
| Gebouwnummer: R G10                                               | Gecontroleerd: ADK                 |
| Besteknummer: 23418-D1-HVZ1945-BA-002                             | Datum: 09-12-2022                  |
| Projectnummer: 23418                                              | Schaal: 1:50                       |
| Fase: TO                                                          | Formaat: A0                        |
| Versie: 1.0                                                       | Documentcode: 23418-HVZ1945-TW-001 |






Rijksvastgoedbedrijf  

Blad:  
**11** van 25

Direkte - Vastgoedbeheer  
www.rijksoverheid.nl  
088 115 80 00

proefnum: 30-09-2022

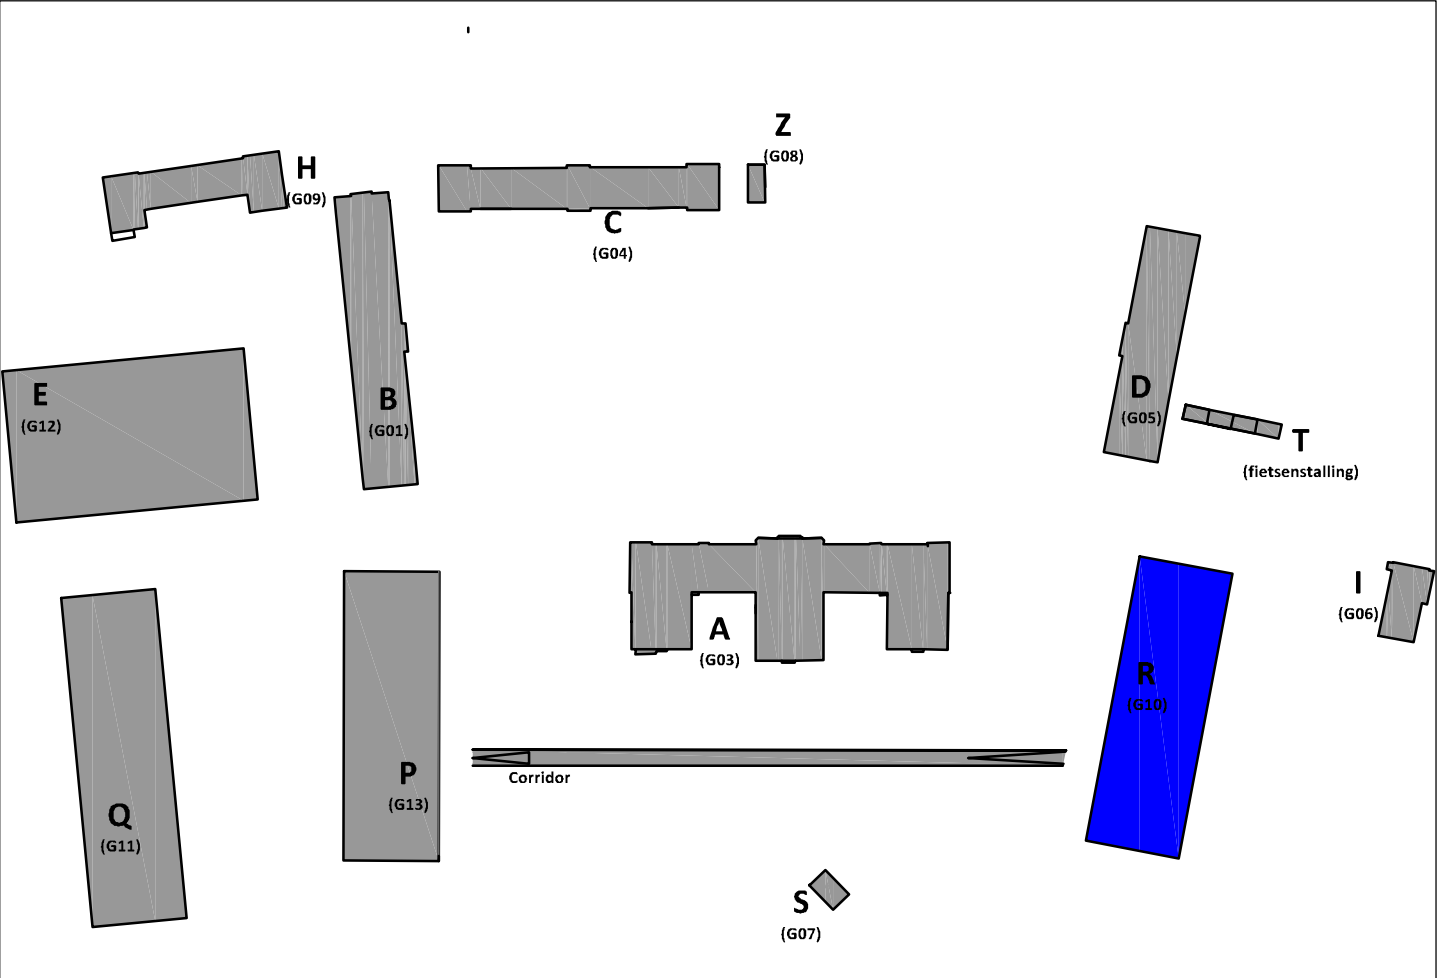

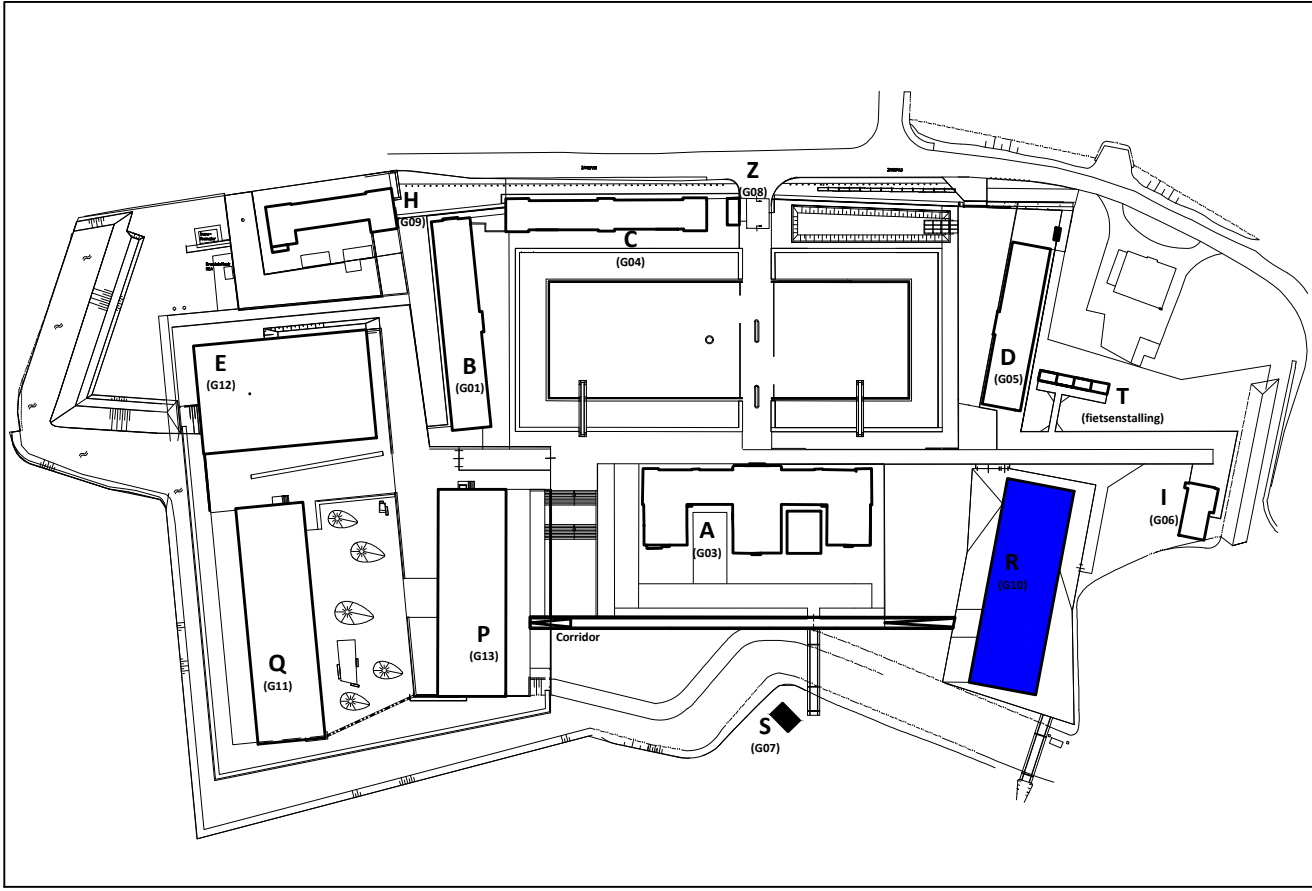
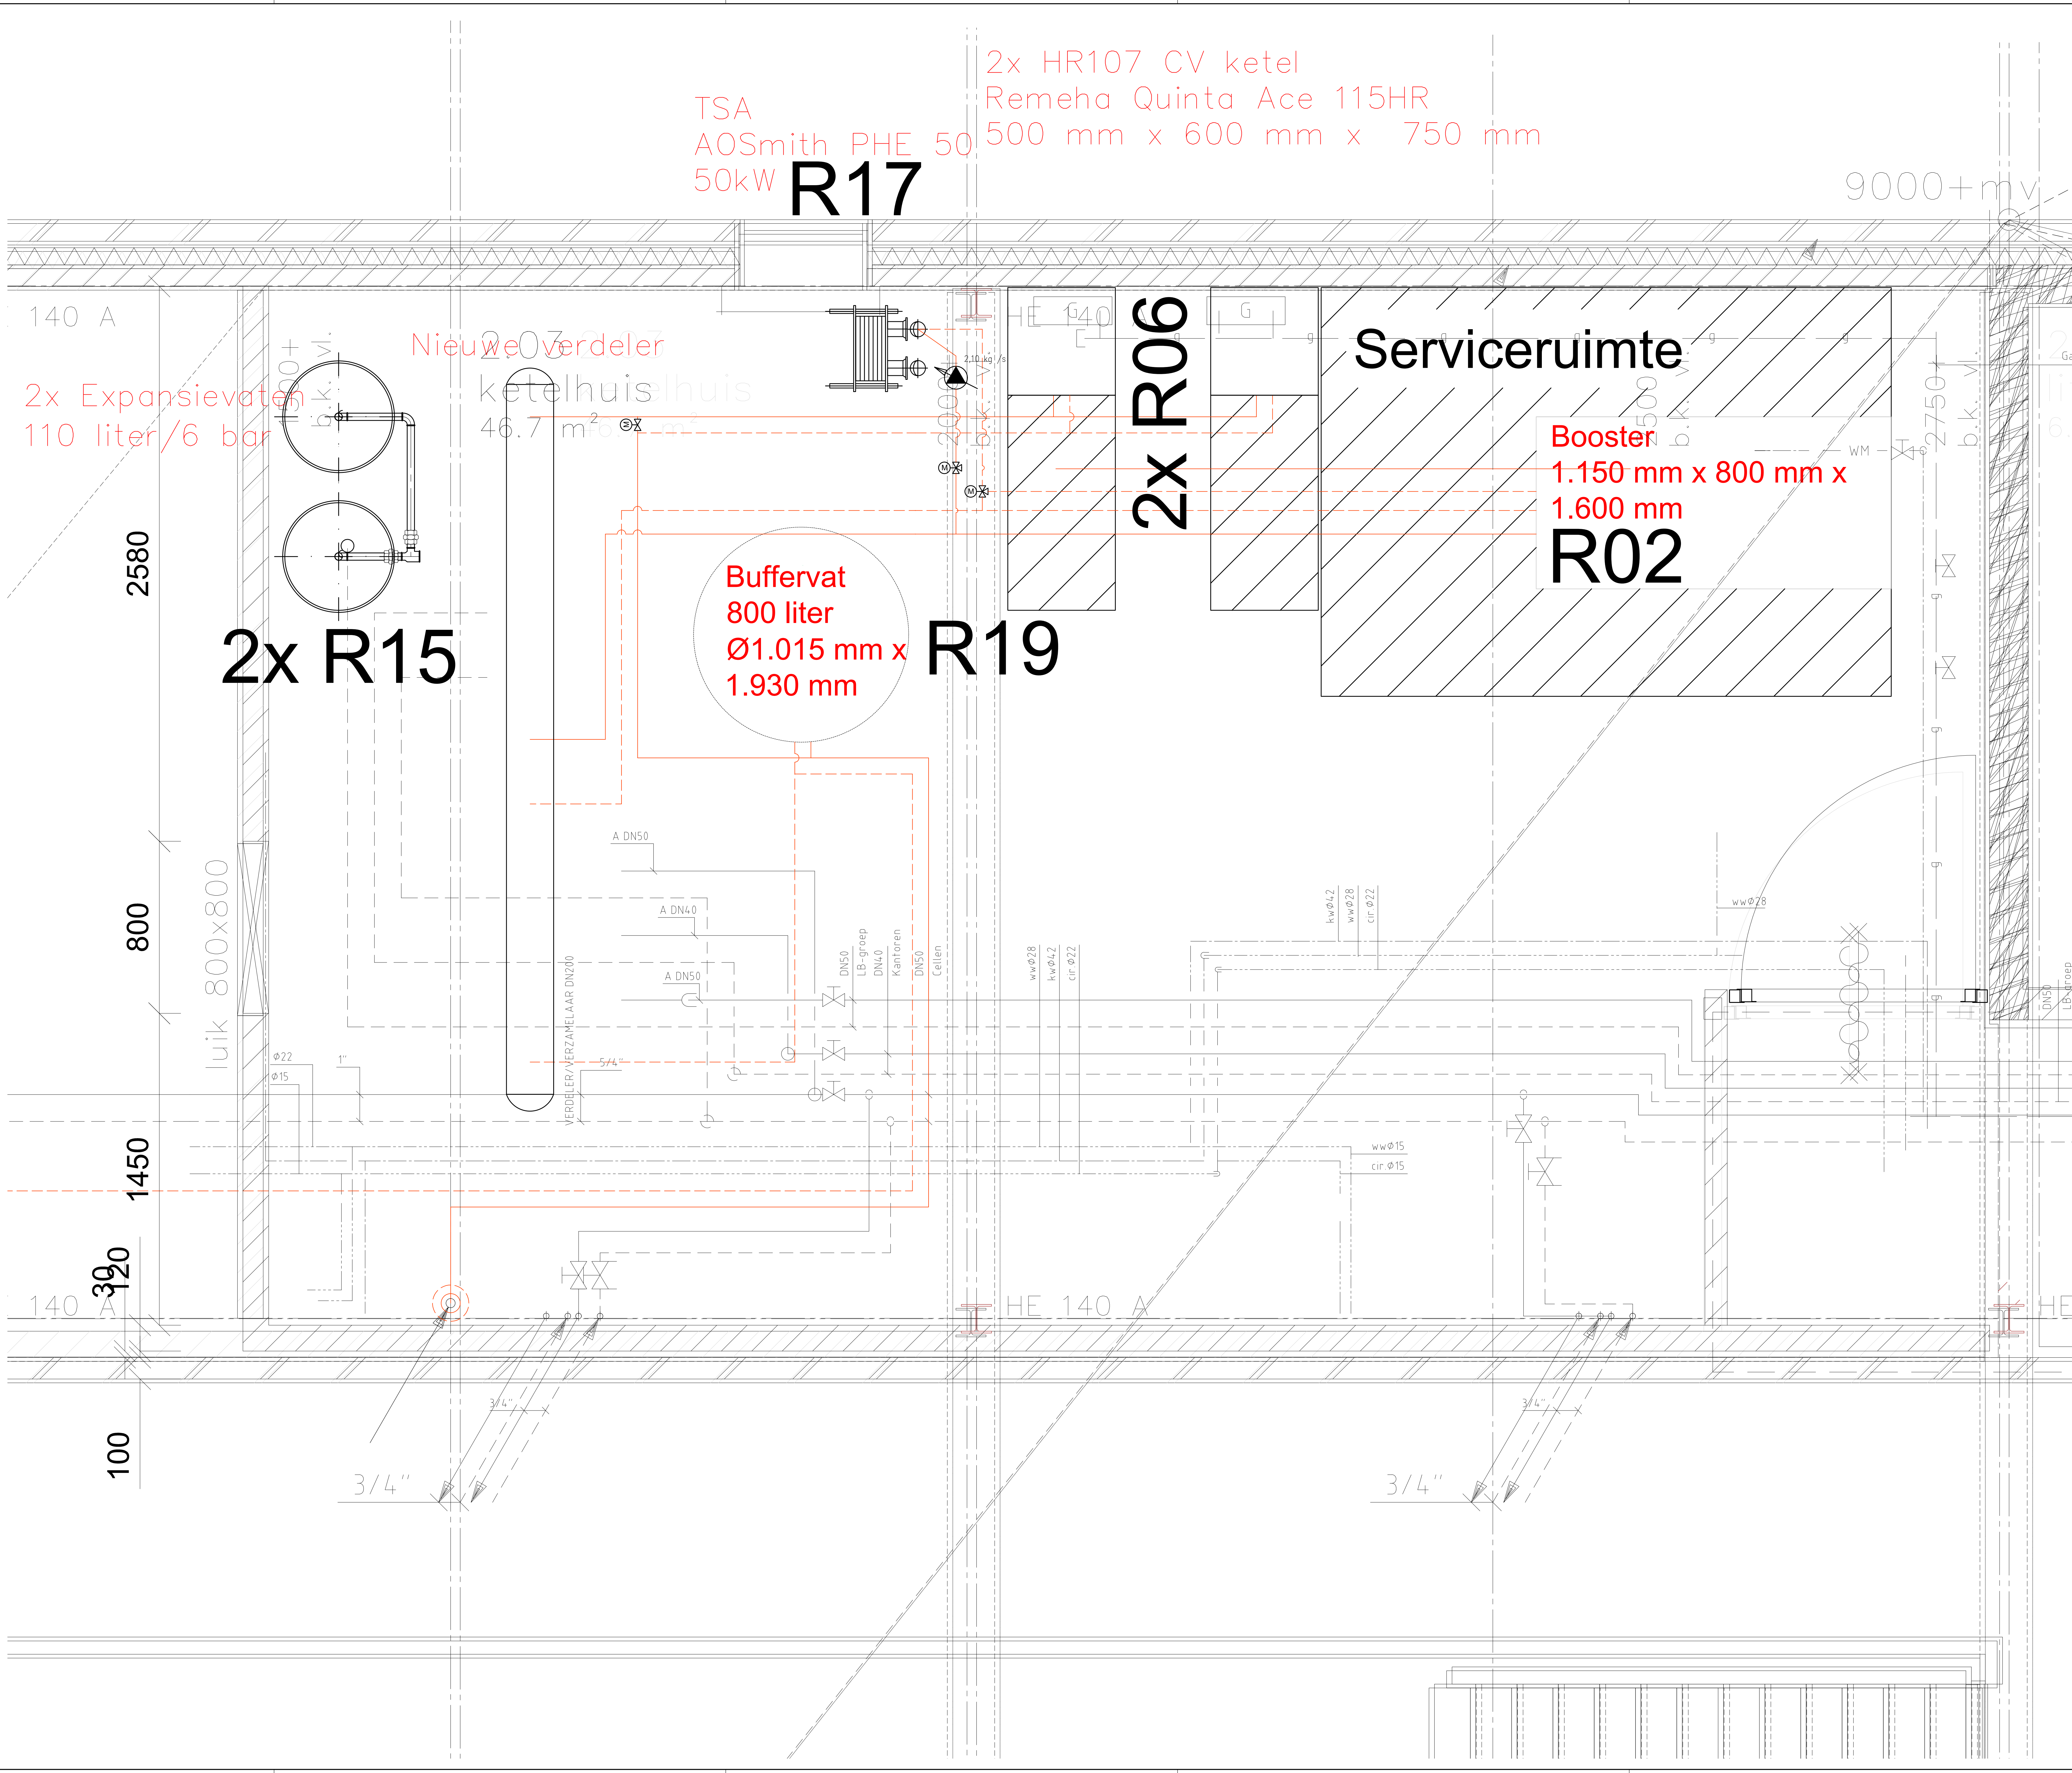


|                                                                 |                                    |
|-----------------------------------------------------------------|------------------------------------|
| Rijksvastgoedbedrijf<br>PI Nieuwersluis                         |                                    |
| Specificatie:<br>Gebouw R<br>Verwarming<br>2de Verdieping nieuw |                                    |
| INTERN ALGEMEEN                                                 |                                    |
| Objectnummer: 100079                                            | Geleend: JVO                       |
| Gebouwnummer: R G10                                             | Gecontroleerd: ADK                 |
| Besteknummer: 23418-D1-HV21947-BA-002                           | Datum: 09-12-2022                  |
| Projectnummer: 23418                                            | Schaal: 1:10                       |
| Fase: TO                                                        | Formaat: A0                        |
| Versie: 1.0                                                     | Documentcode: 23418-D1-1945-TW-001 |

3.0 08-09-2023 W.H. Damsch en J. van der Meer  
2.0 03-04-2023 JVO Batsch versie 3.0  
WBO: Eekman

Blad:  
13 van 25  
Directie - Vastgoedbeheer  
Rijksvastgoedbedrijf  
Dienst van Streekluis Zaken en  
Communicatie

23418-D1-1945-TW-001.dwg  
pietbrouwer

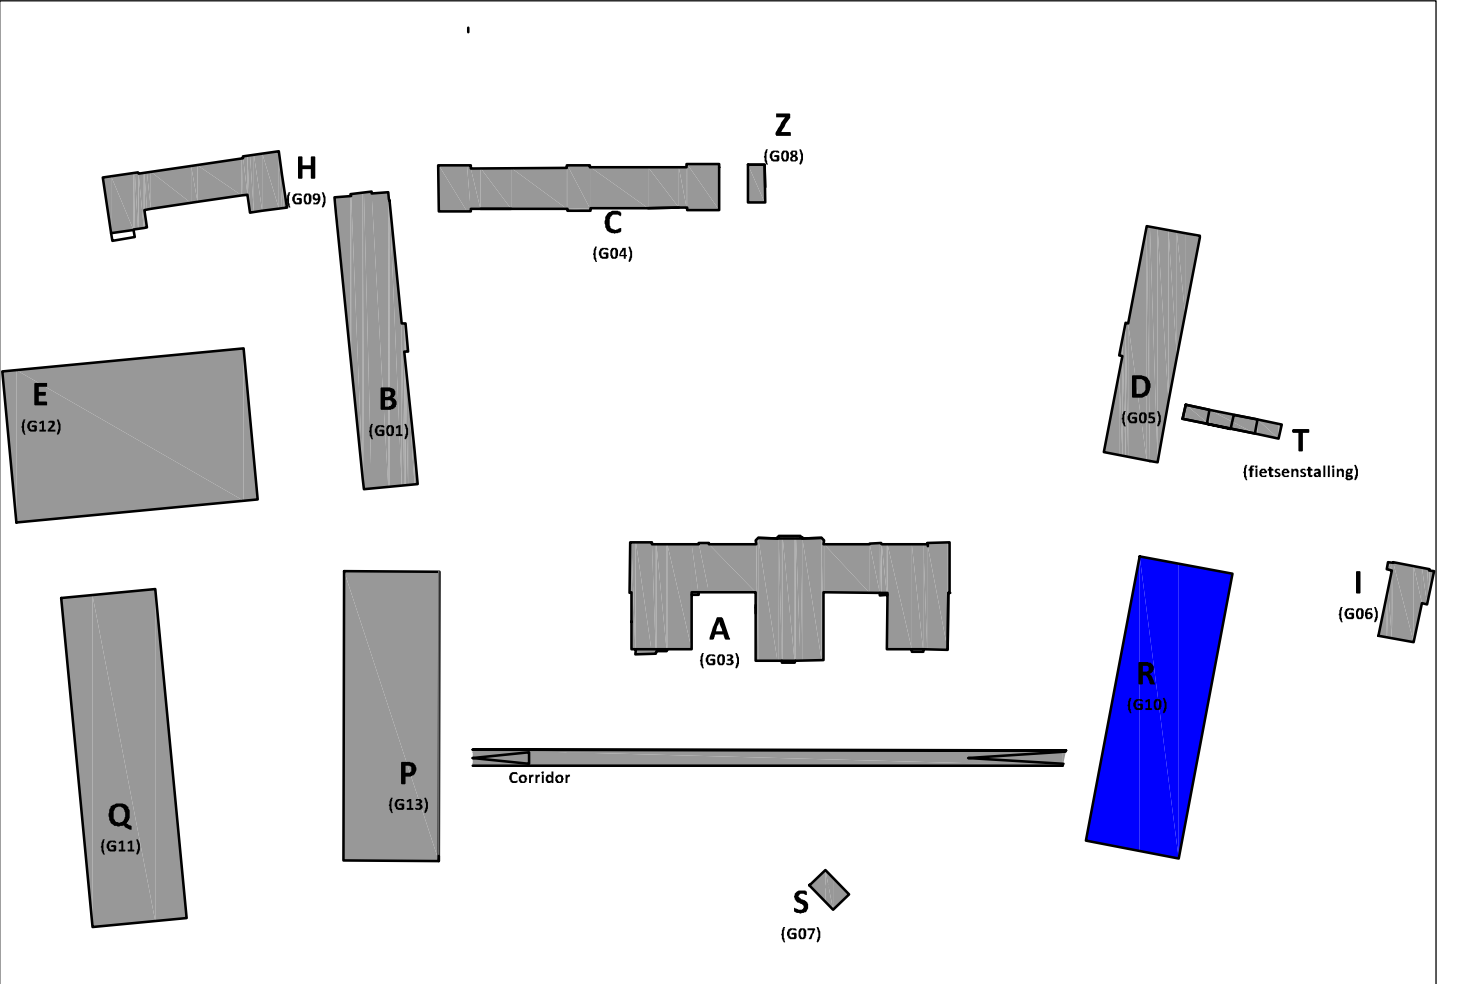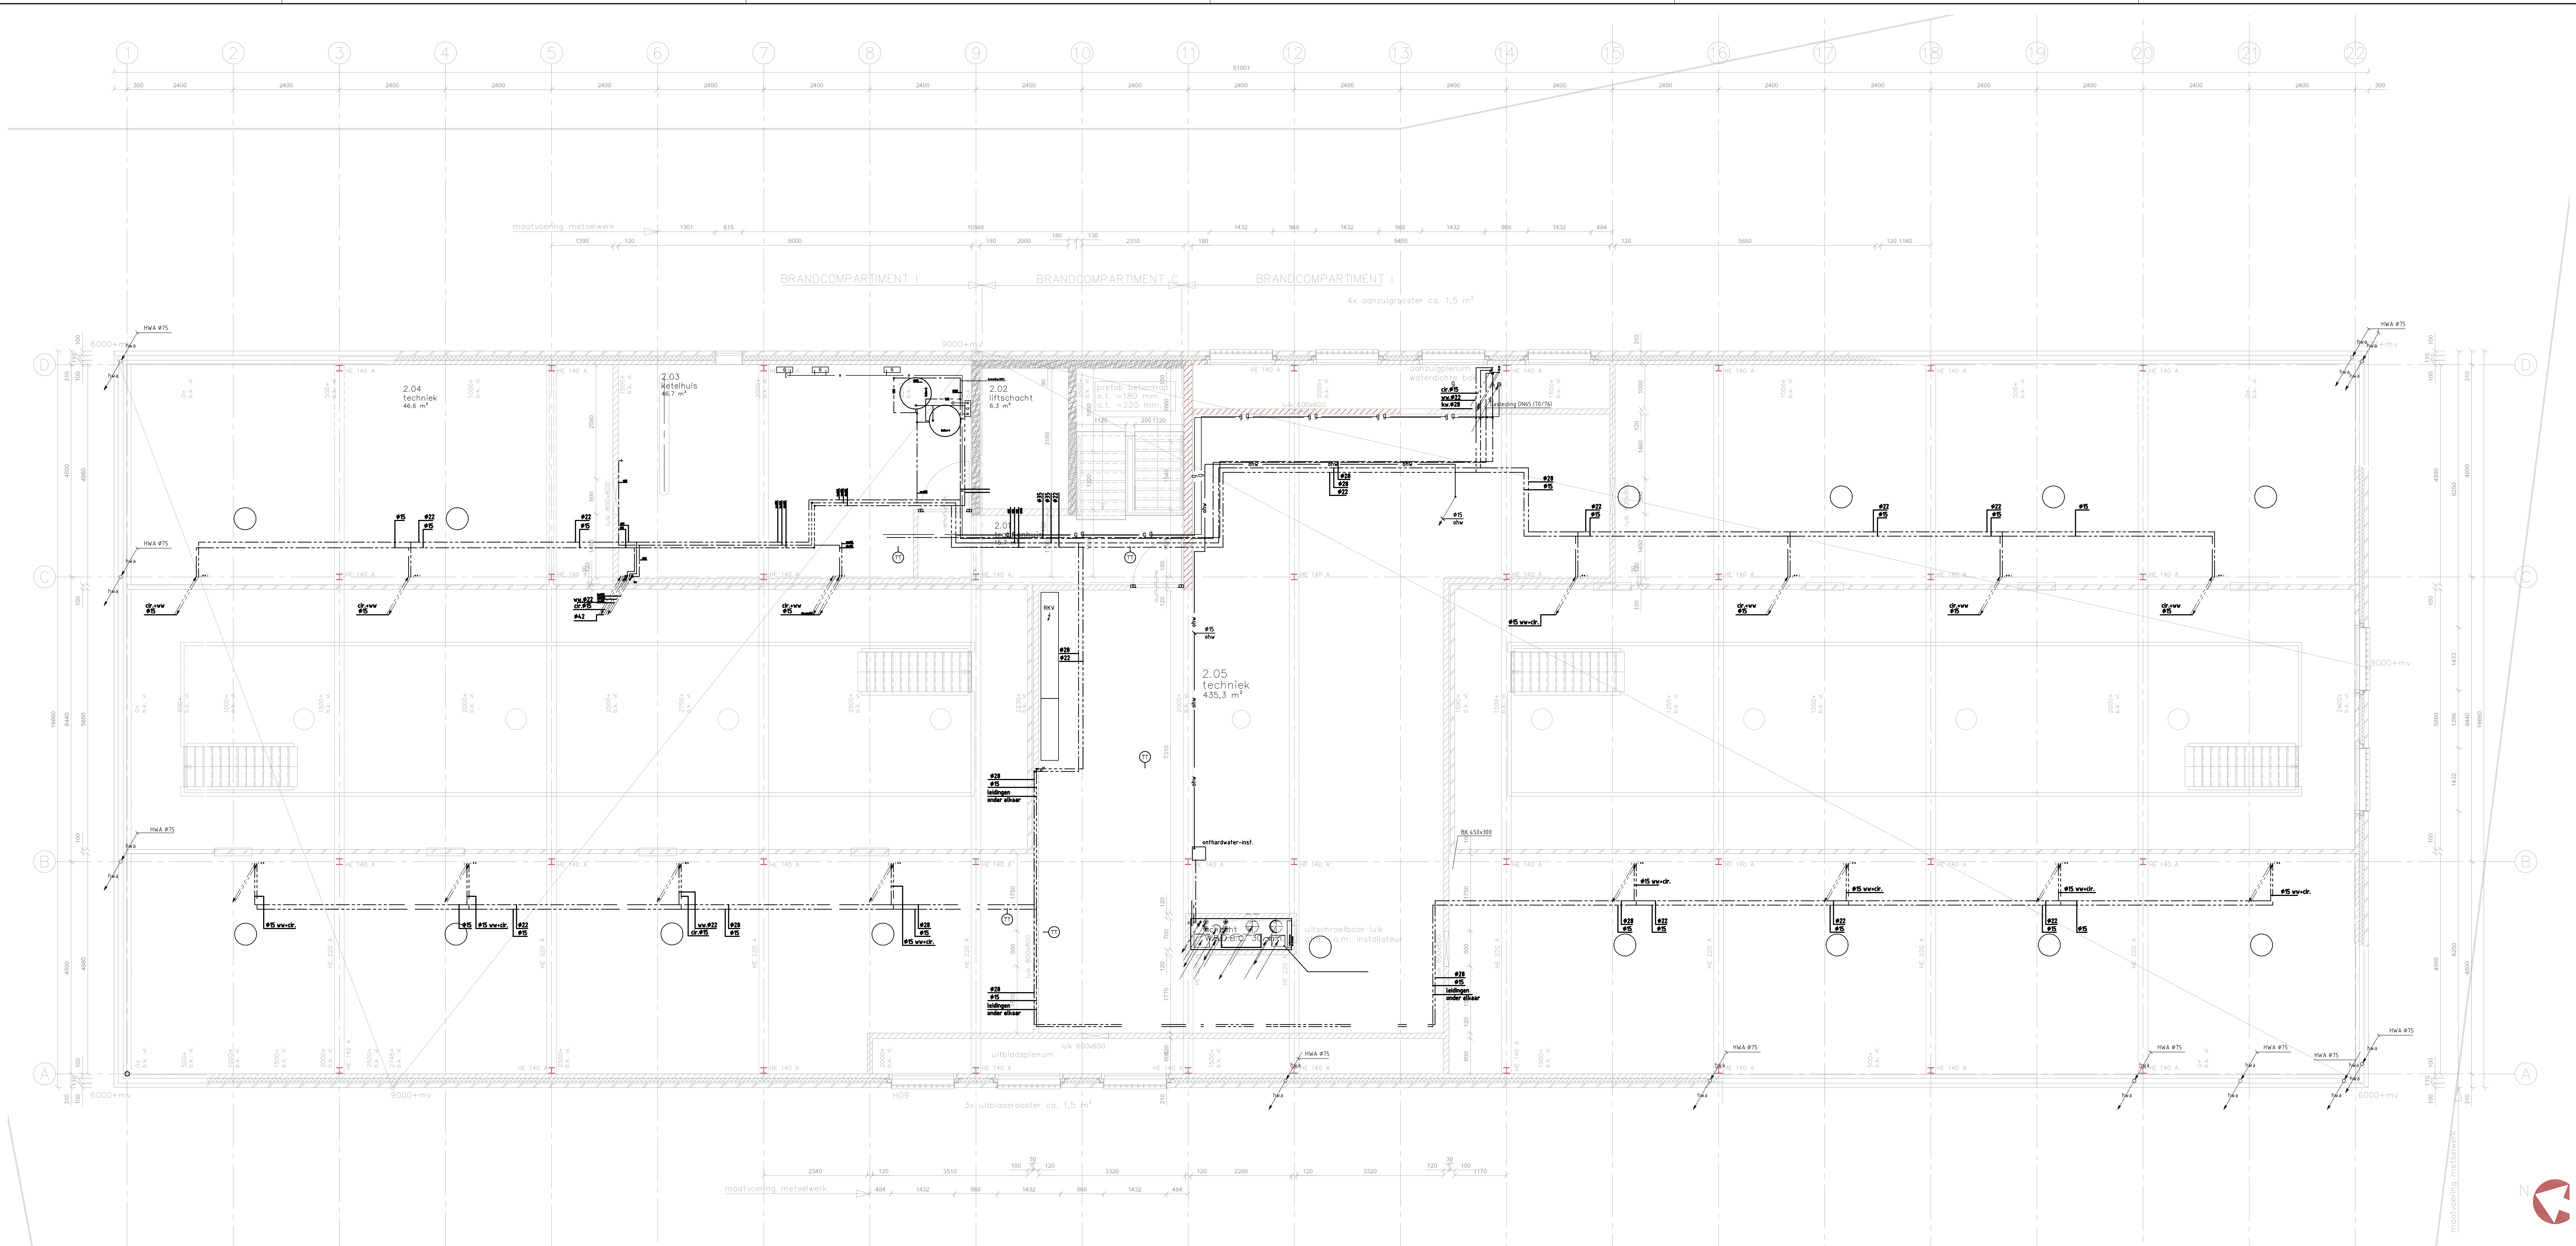



|                                                                     |                                    |
|---------------------------------------------------------------------|------------------------------------|
| Rijksvastgoedbedrijf<br>PI Nieuwersluis                             |                                    |
| Specificatie:<br>Gebouw R<br>Warmtapwater<br>2e Verdieping bestaand |                                    |
| INTERN ALGEMEEN                                                     |                                    |
| Objectnummer: 100079                                                | Geleend: JVO                       |
| Gebouwnummer: R G10                                                 | Gecontroleerd: ADK                 |
| Besteknummer: 23418-D1-HVZ1945-BA-002                               | Datum: 09-12-2022                  |
| Projectnummer: 23418                                                | Schaal: 1:50                       |
| Fase: TO                                                            | Formaat: A0                        |
| Versie: 1.0                                                         | Documentcode: 23418-HVZ1945-TW-001 |

Directie - Vastgoedbeheer  
www.rijksvastgoedbedrijf.nl  
088 115 80 00

Blad:  
14 van 25

Directie - Vastgoedbeheer  
www.rijksvastgoedbedrijf.nl  
088 115 80 00

profielnummer: 30-09-2022

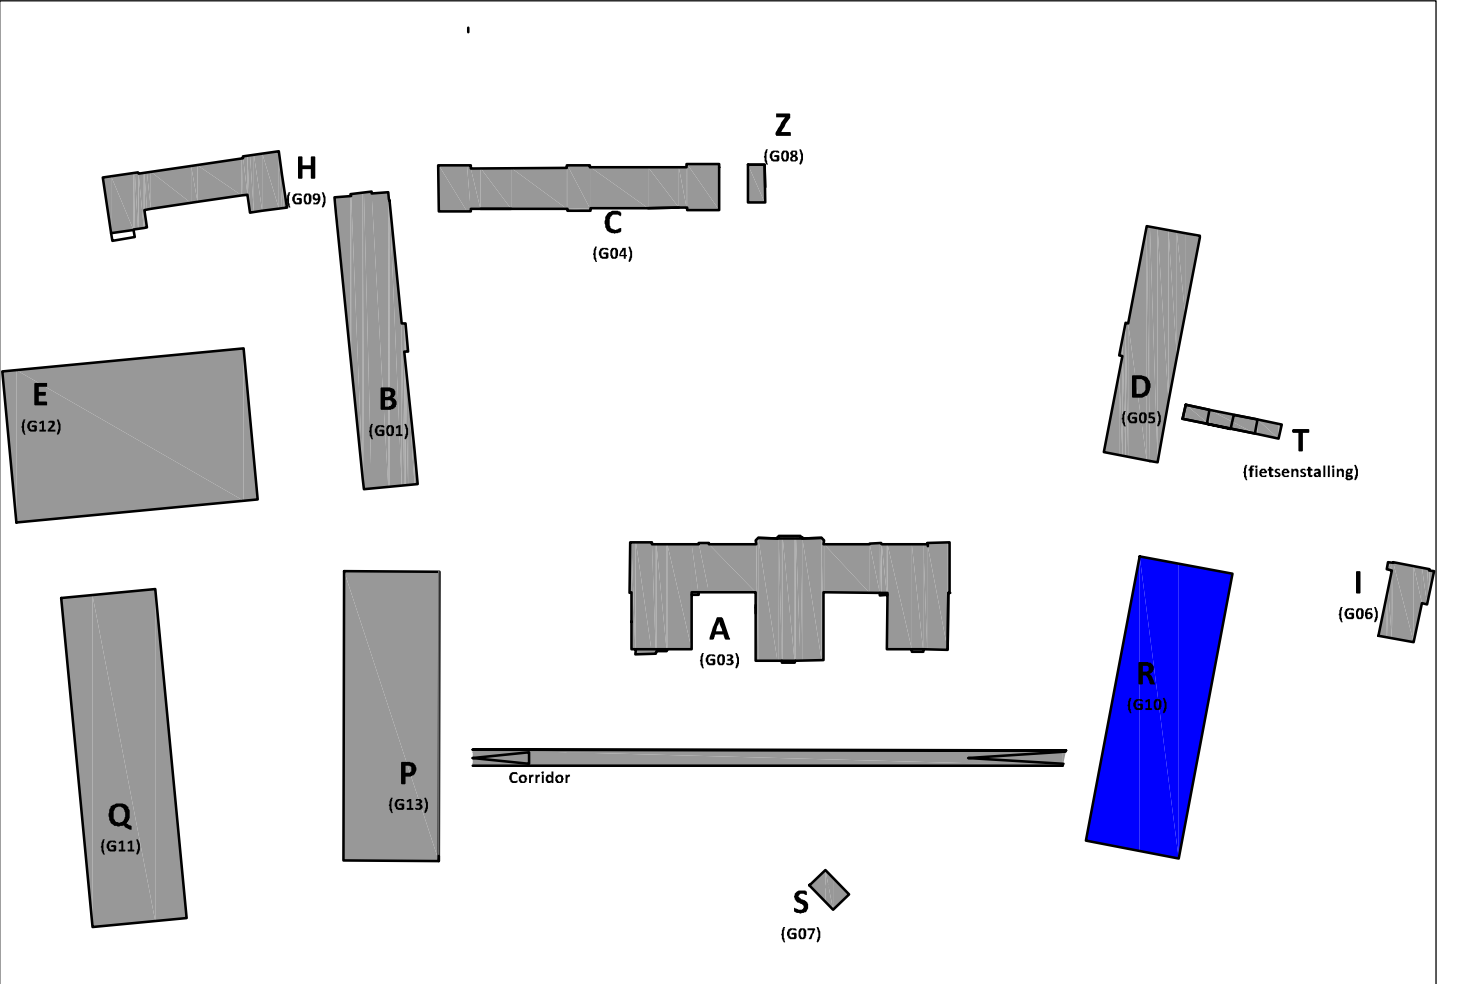
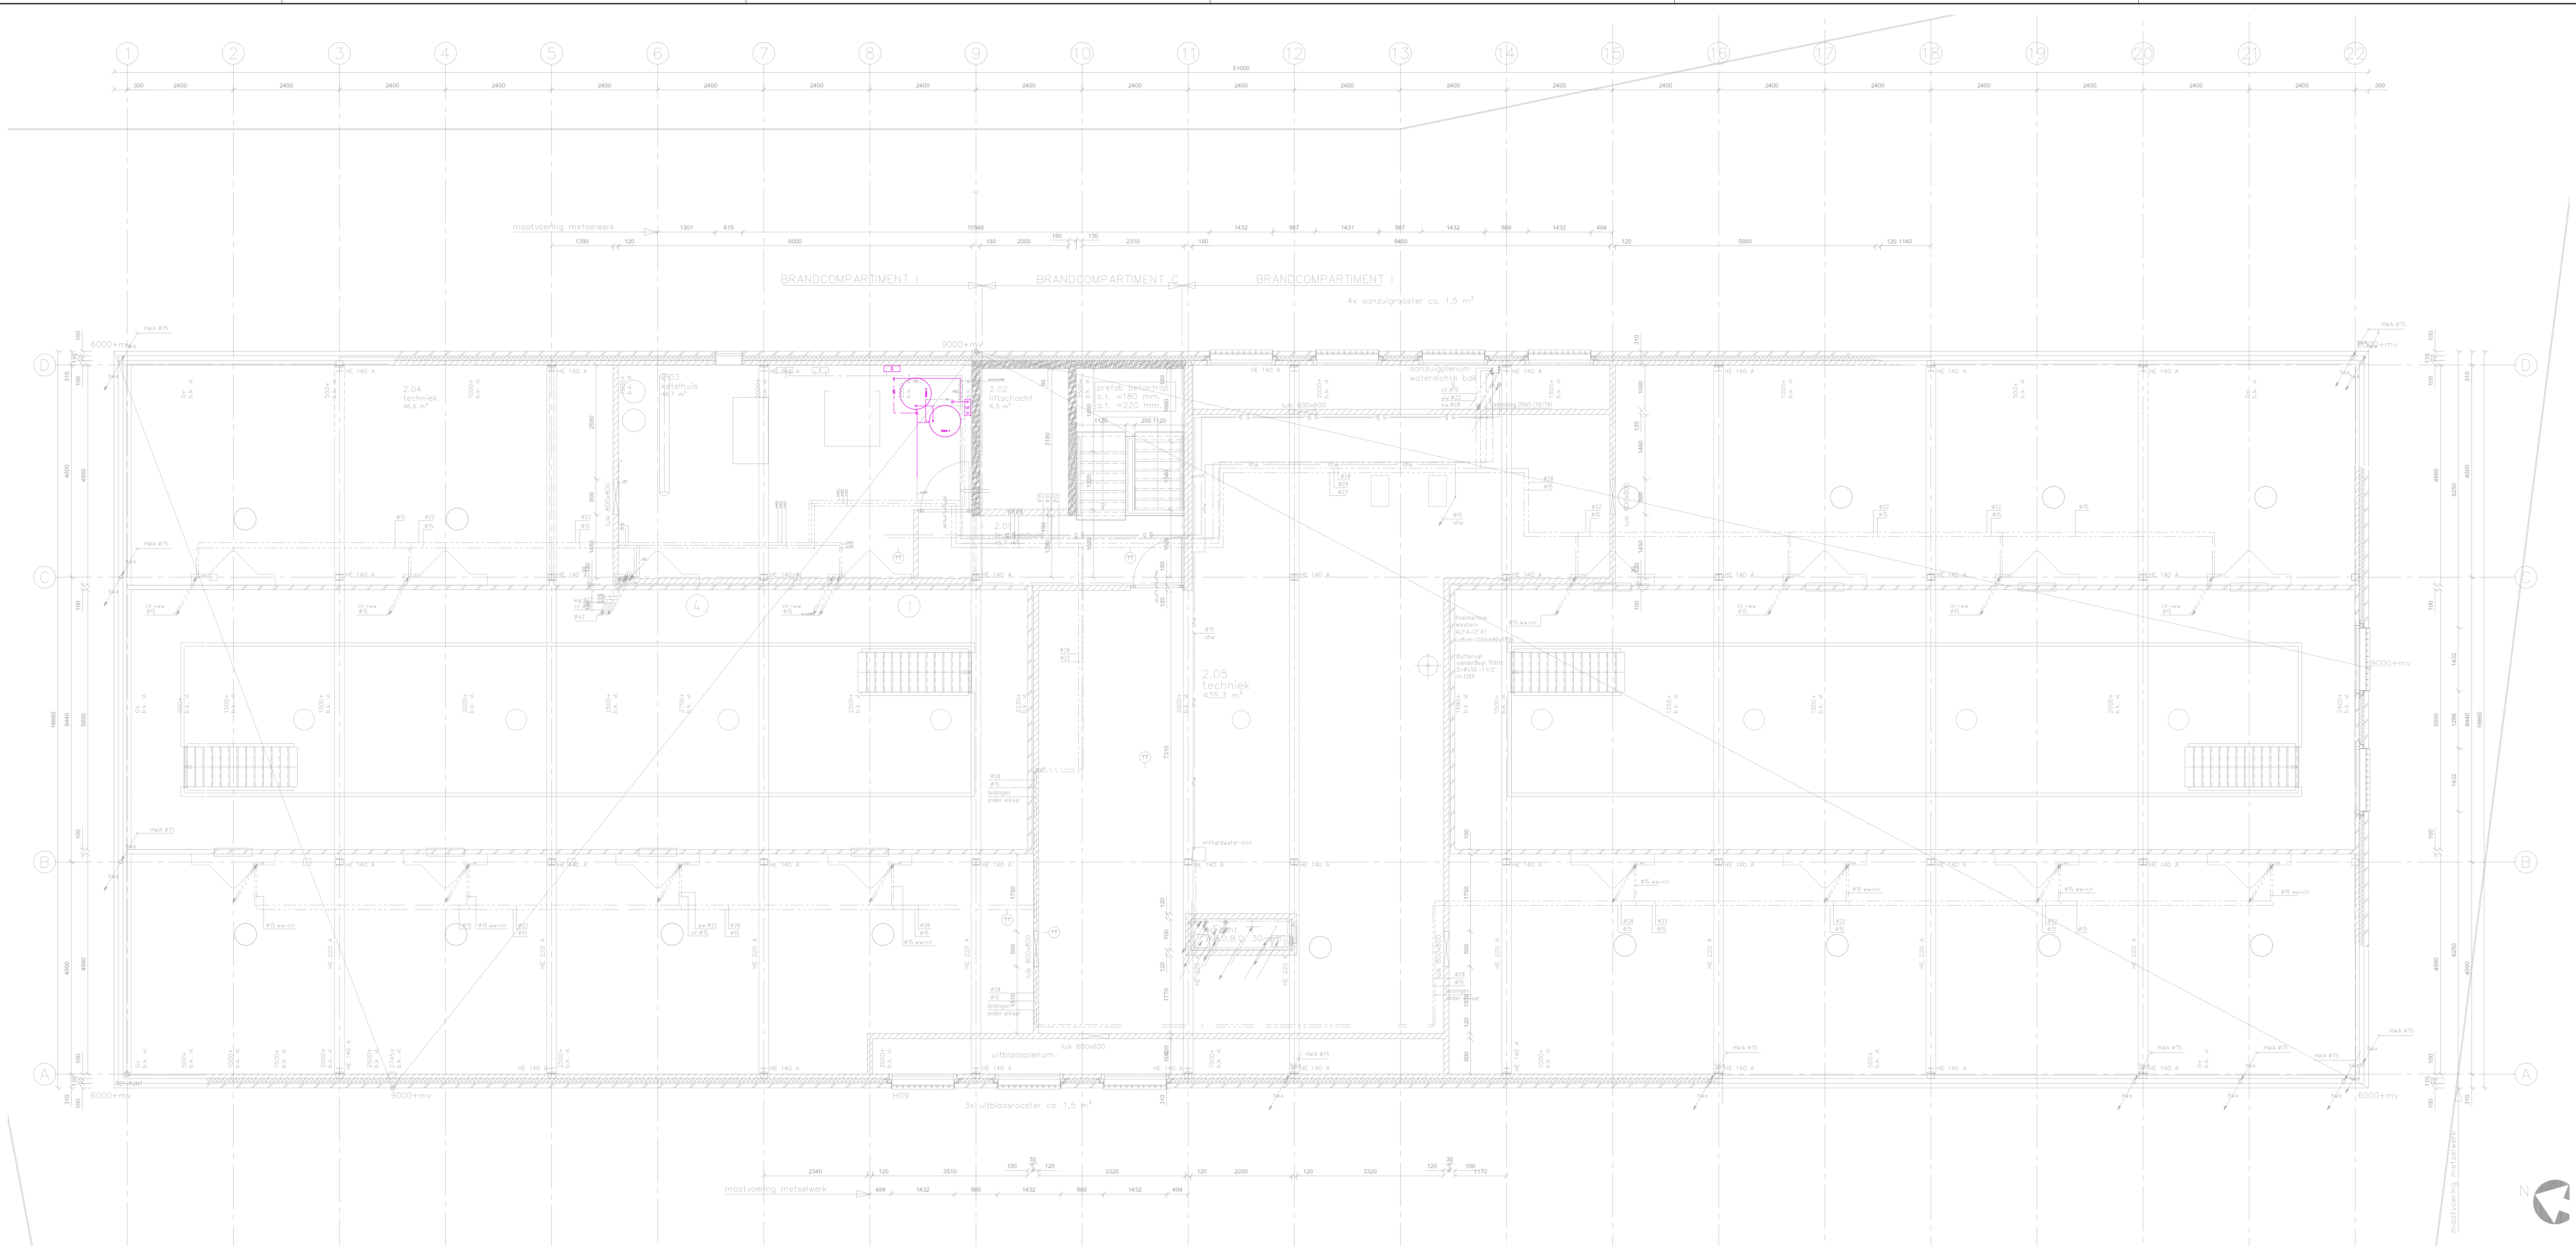


|                                                                  |                                    |
|------------------------------------------------------------------|------------------------------------|
| Rijksvastgoedbedrijf<br>PI Nieuwersluis                          |                                    |
| Specificatie:<br>Gebouw R<br>Warmtapwater<br>2e Verdieping sloop |                                    |
| INTERN ALGEMEEN                                                  |                                    |
| Objectnummer: 100079                                             | Geleidend: JVO                     |
| Gebouwnummer: R G10                                              | Gecontroleerd: ADK                 |
| Bestelnummer: 23418-D1-HVZ1945-BA-002                            | Datum: 09-12-2022                  |
| Projectnummer: 23418                                             | Schaal: 1:50                       |
| Fase: TO                                                         | Formaat: A0                        |
| Versie: 1.0                                                      | Documentcode: 23418-HVZ1945-TW-001 |



Blad:  
15  
van 25

Direkte - Vastgoedbeheer  
www.rijksvastgoedbedrijf.nl  
088 115 80 00

proefnum: 30-09-2022

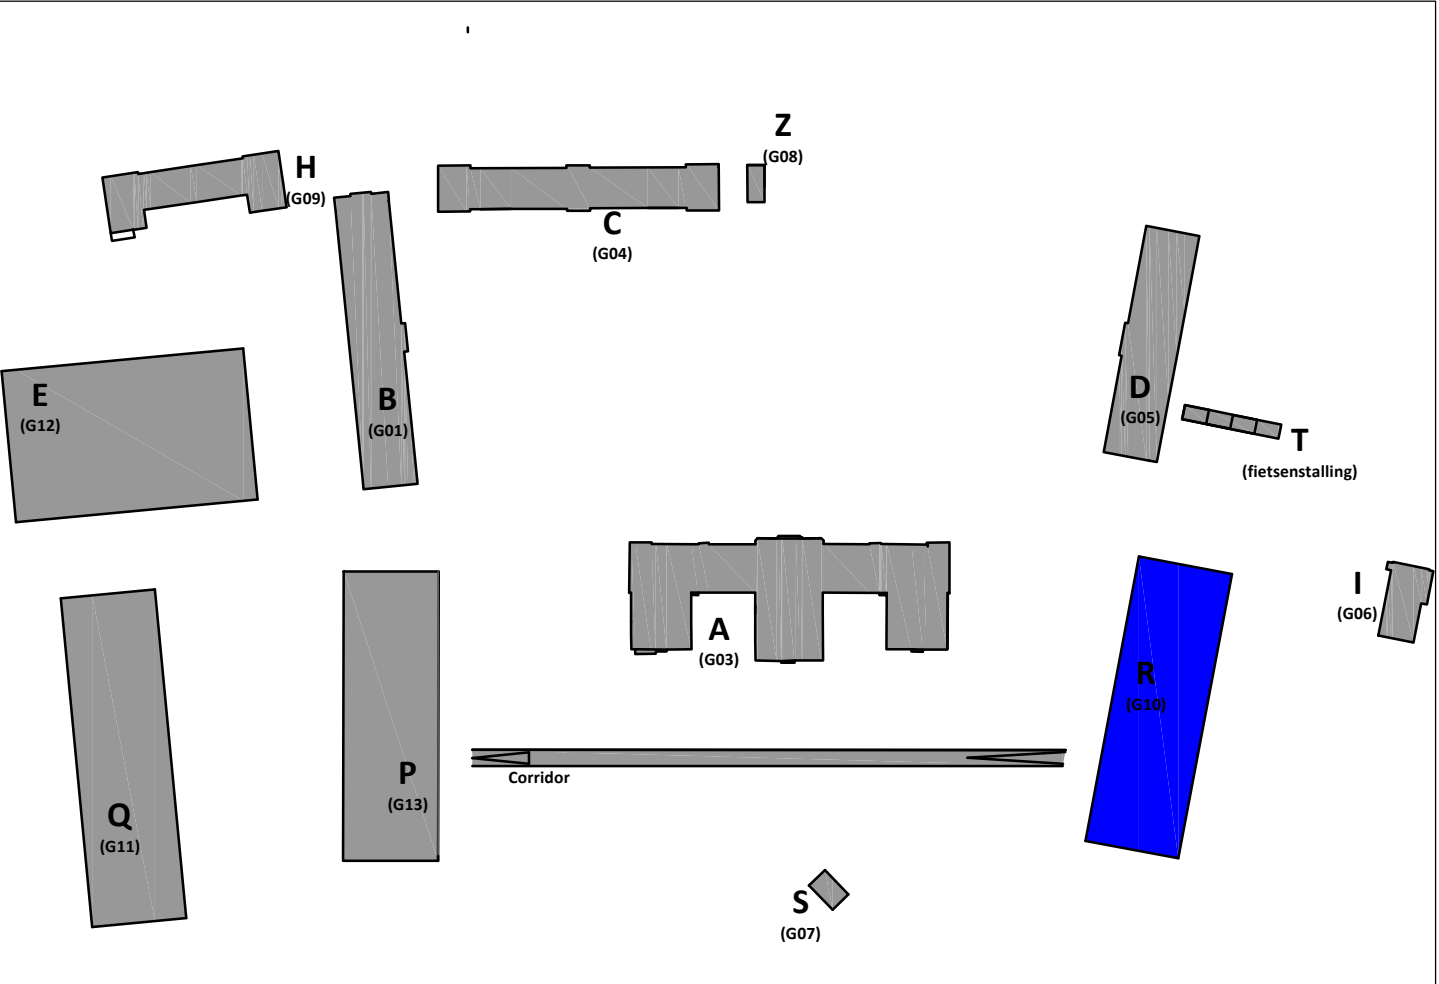
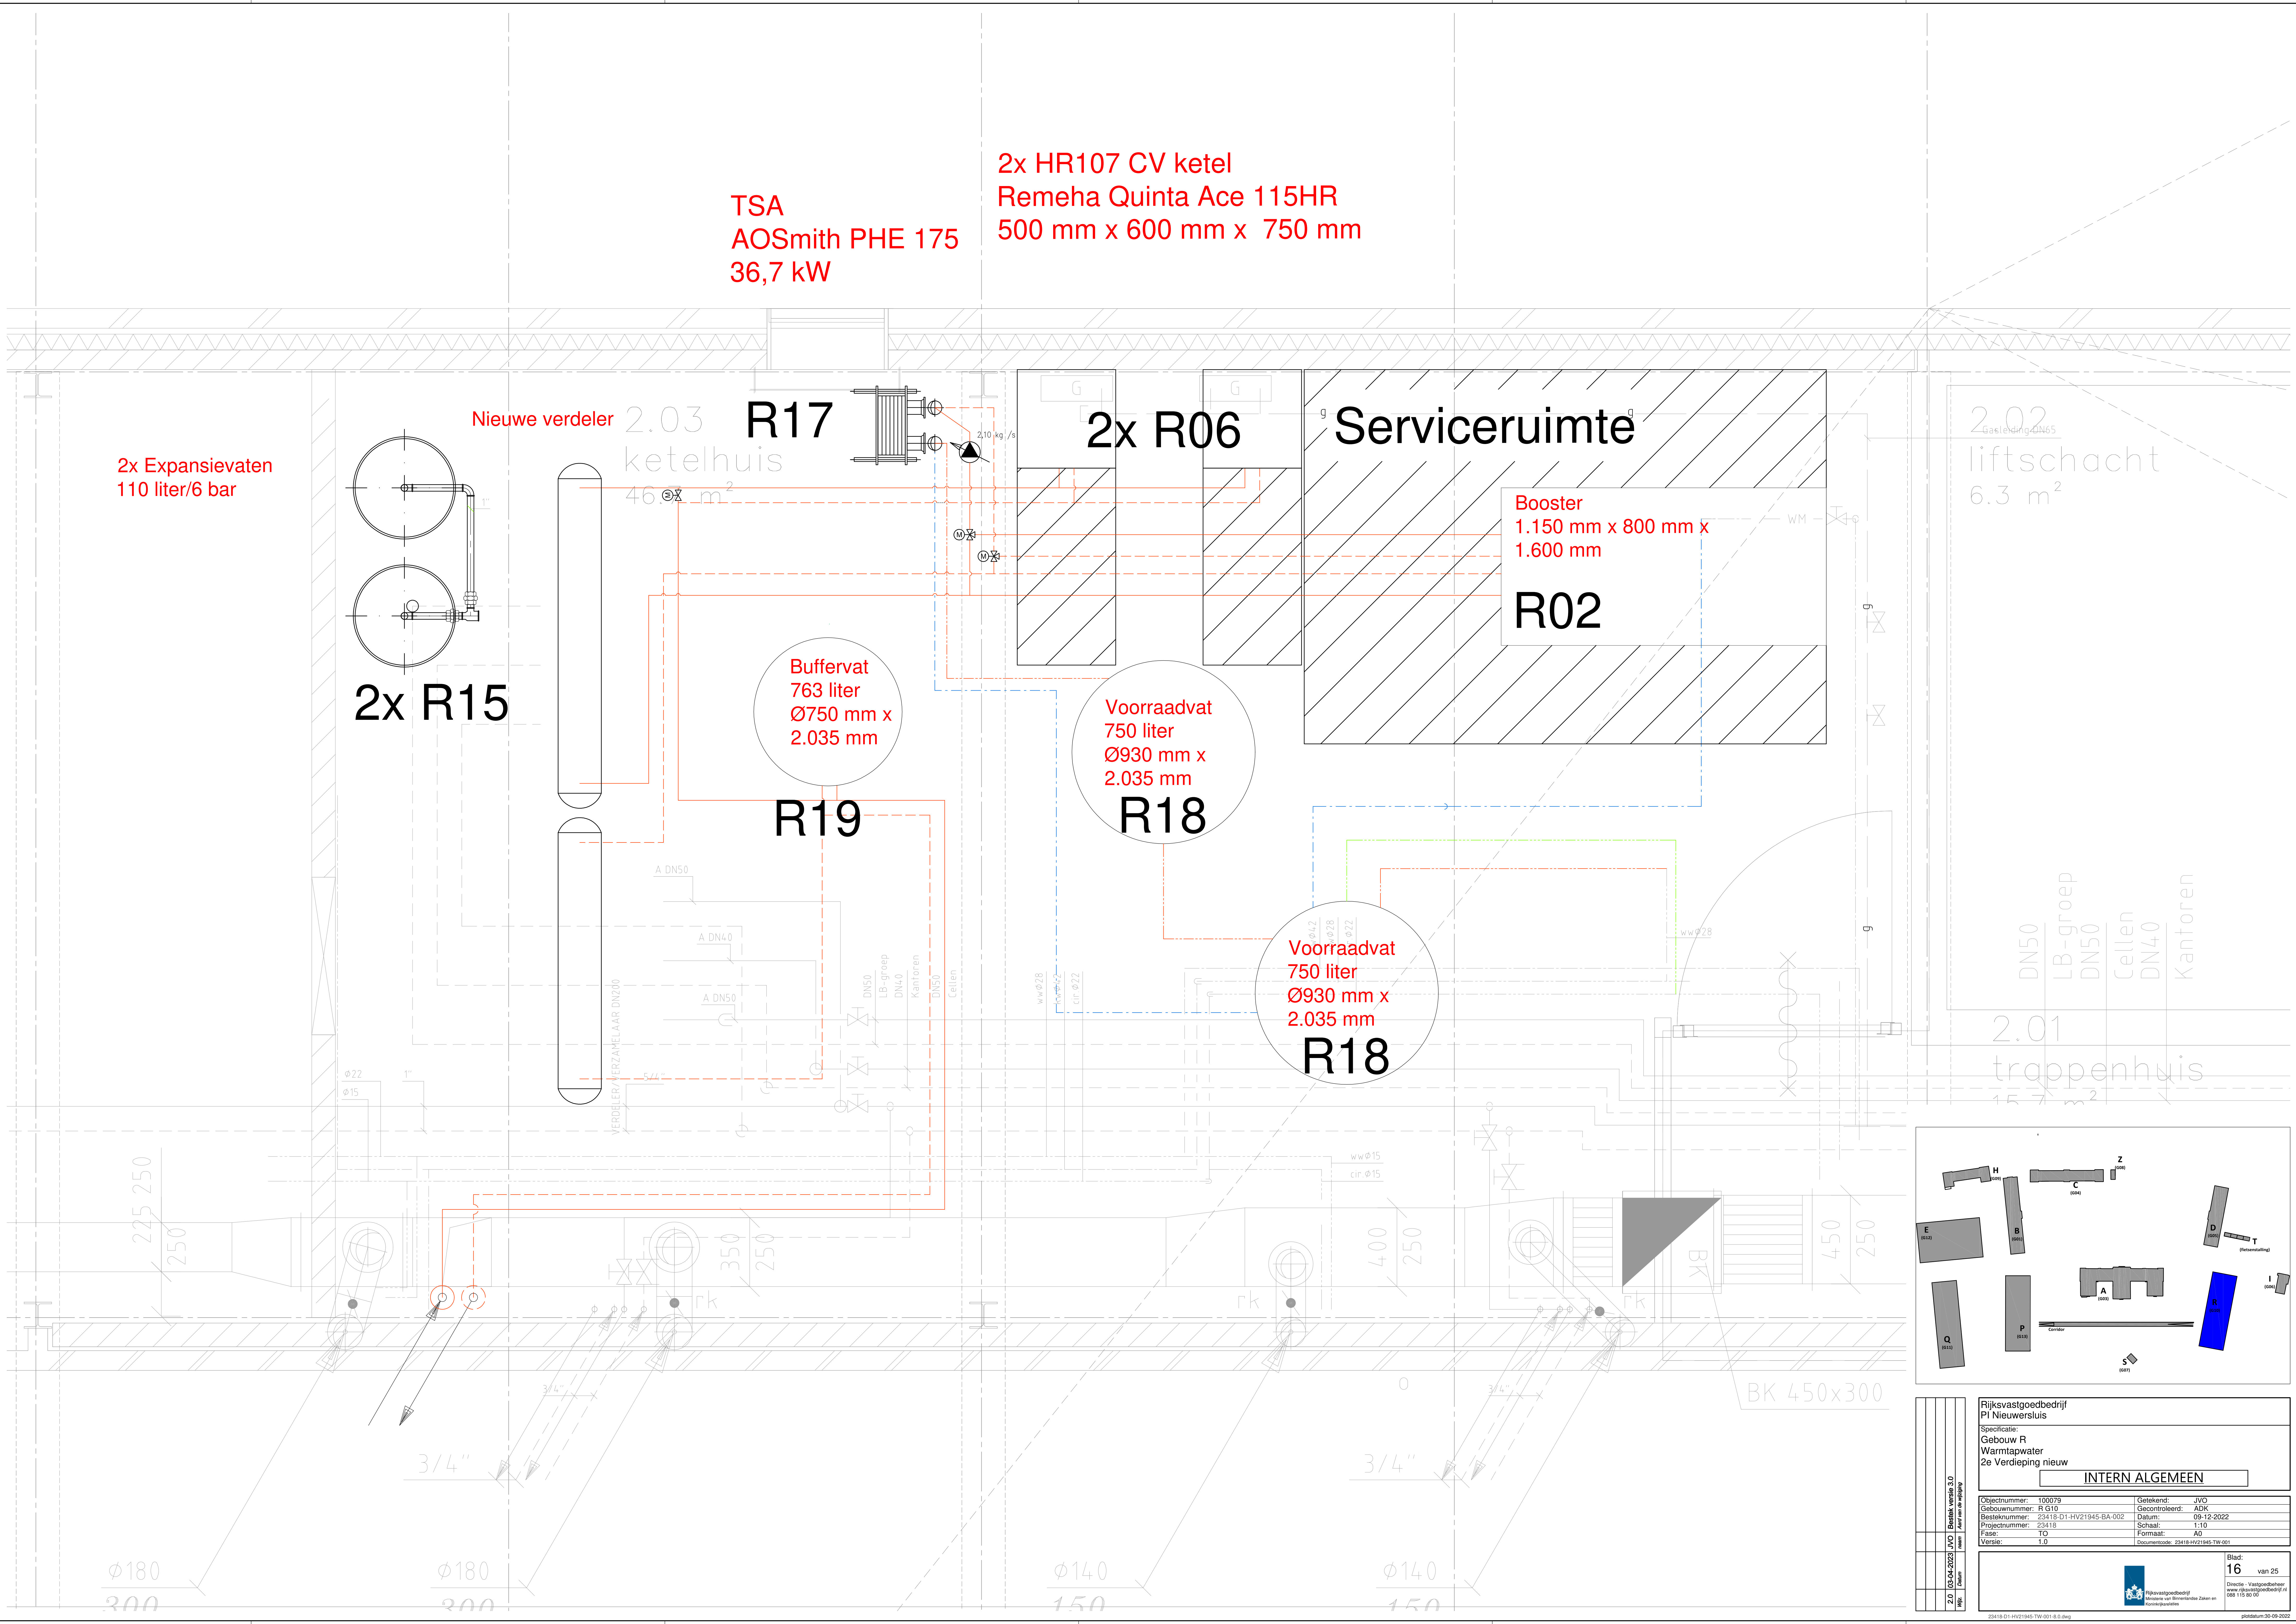


|                                                                           |                                    |
|---------------------------------------------------------------------------|------------------------------------|
| Rijksvastgoedbedrijf<br>PI Nieuwersluis                                   |                                    |
| Specificatie:<br>Gebouw R<br>Warmtapwater<br>2e Verdieping nieuw          |                                    |
| INTERN ALGEMEEN                                                           |                                    |
| Objectnummer: 100079                                                      | Gelekernd: JVO                     |
| Gebouwnummer: R G10                                                       | Gecontroleerd: ADK                 |
| Besteknummer: 23418-D1-HV21945-BA-002                                     | Datum: 09-12-2022                  |
| Projectnummer: 23418                                                      | Schaal: 1:10                       |
| Fase: TO                                                                  | Formaat: A0                        |
| Revisie: 1.0                                                              | Documentcode: 23418-HV21945-TW-001 |
| Blad: 16 van 25                                                           |                                    |
| Directie - Vastgoedbeheer<br>www.rijksvastgoedbedrijf.nl<br>088 115 80 00 |                                    |

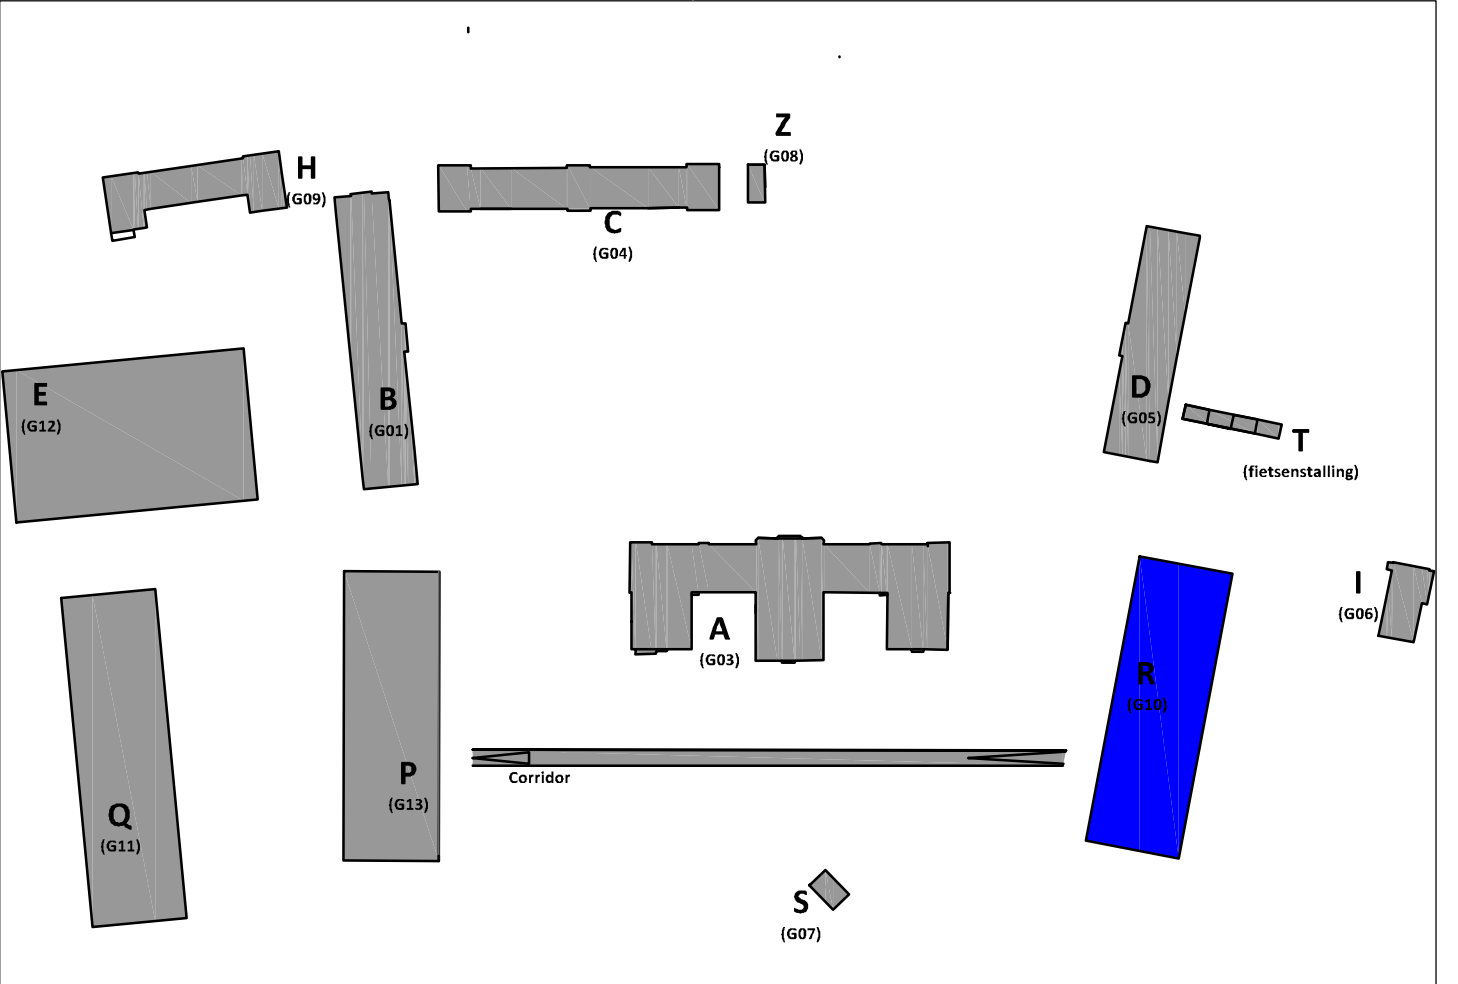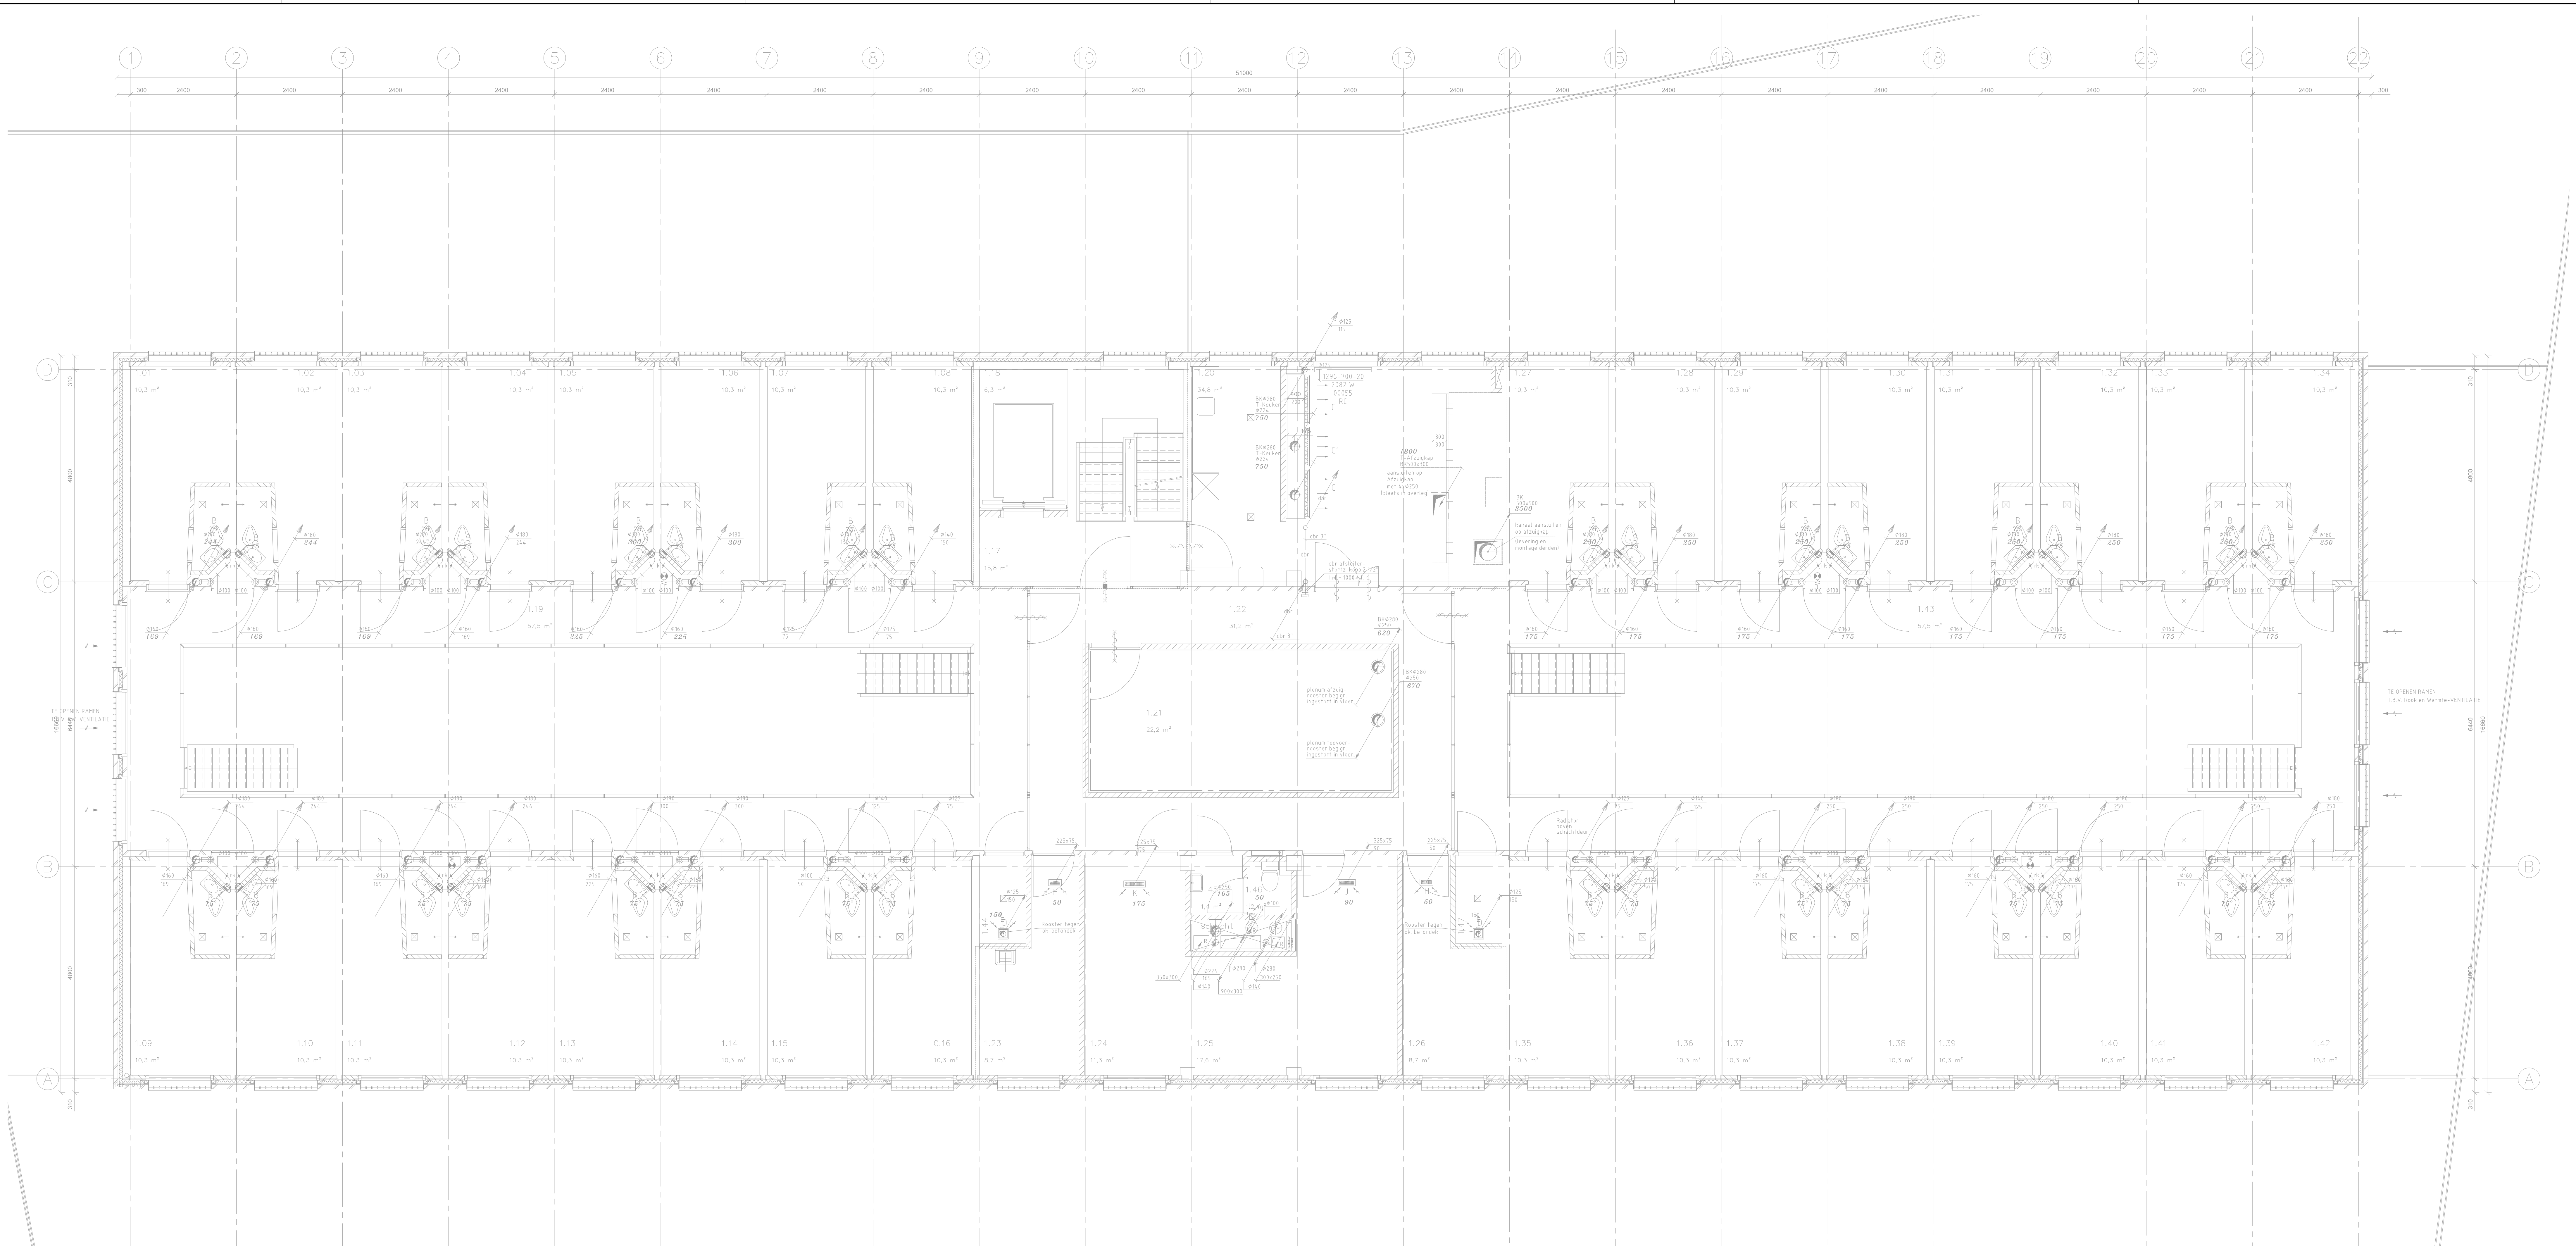



|                                                                         |                                    |
|-------------------------------------------------------------------------|------------------------------------|
| Rijksvastgoedbedrijf<br>PI Nieuwersluis                                 |                                    |
| Specificatie:<br>Gebouw R<br>Luchtbehandeling<br>1e Verdieping bestaand |                                    |
| INTERN ALGEMEEN                                                         |                                    |
| Objectnummer: 100079                                                    | Geleekend: JVO                     |
| Gebruiksnummer: R G10                                                   | Gecontroleerd: ADK                 |
| Bestelnummer: 23418-D1-HVZ1945-BA-002                                   | Datum: 09-12-2022                  |
| Projectnummer: 23418                                                    | Schaal: 1:50                       |
| Fase: TO                                                                | Formaat: A0                        |
| Versie: 1.0                                                             | Documentcode: 23418-HVZ1945-TW-001 |

|                                                                          |
|--------------------------------------------------------------------------|
| Blad: 17 van 25                                                          |
| Direkte - Vastgoedbeheer<br>www.rijksvastgoedbedrijf.nl<br>088 115 80 00 |
| proefnum: 30-09-2022                                                     |

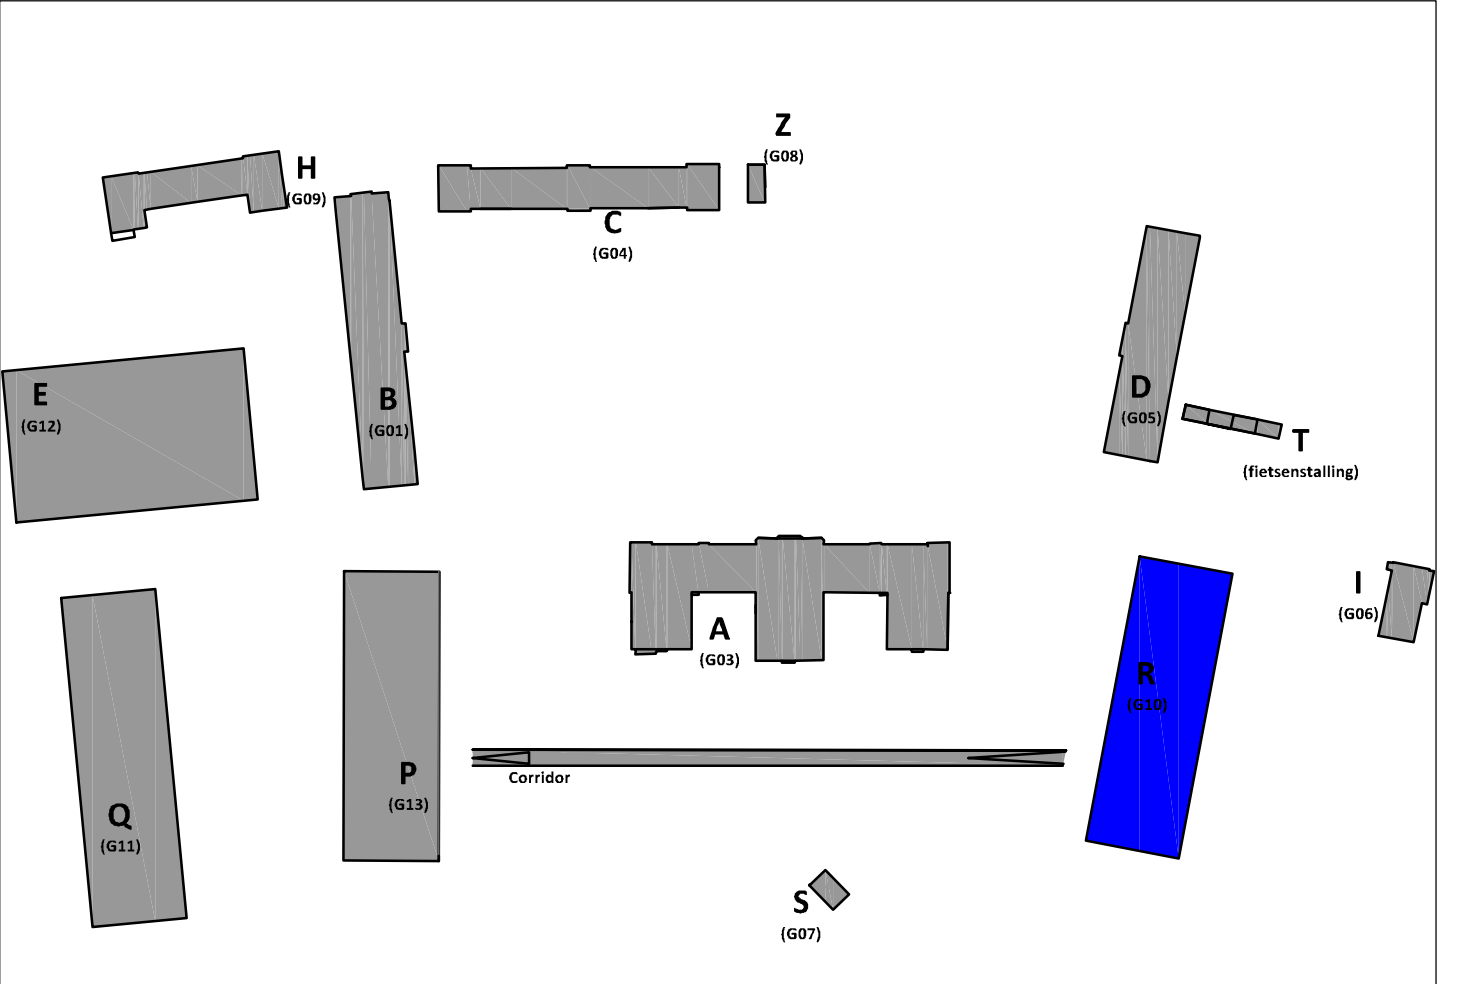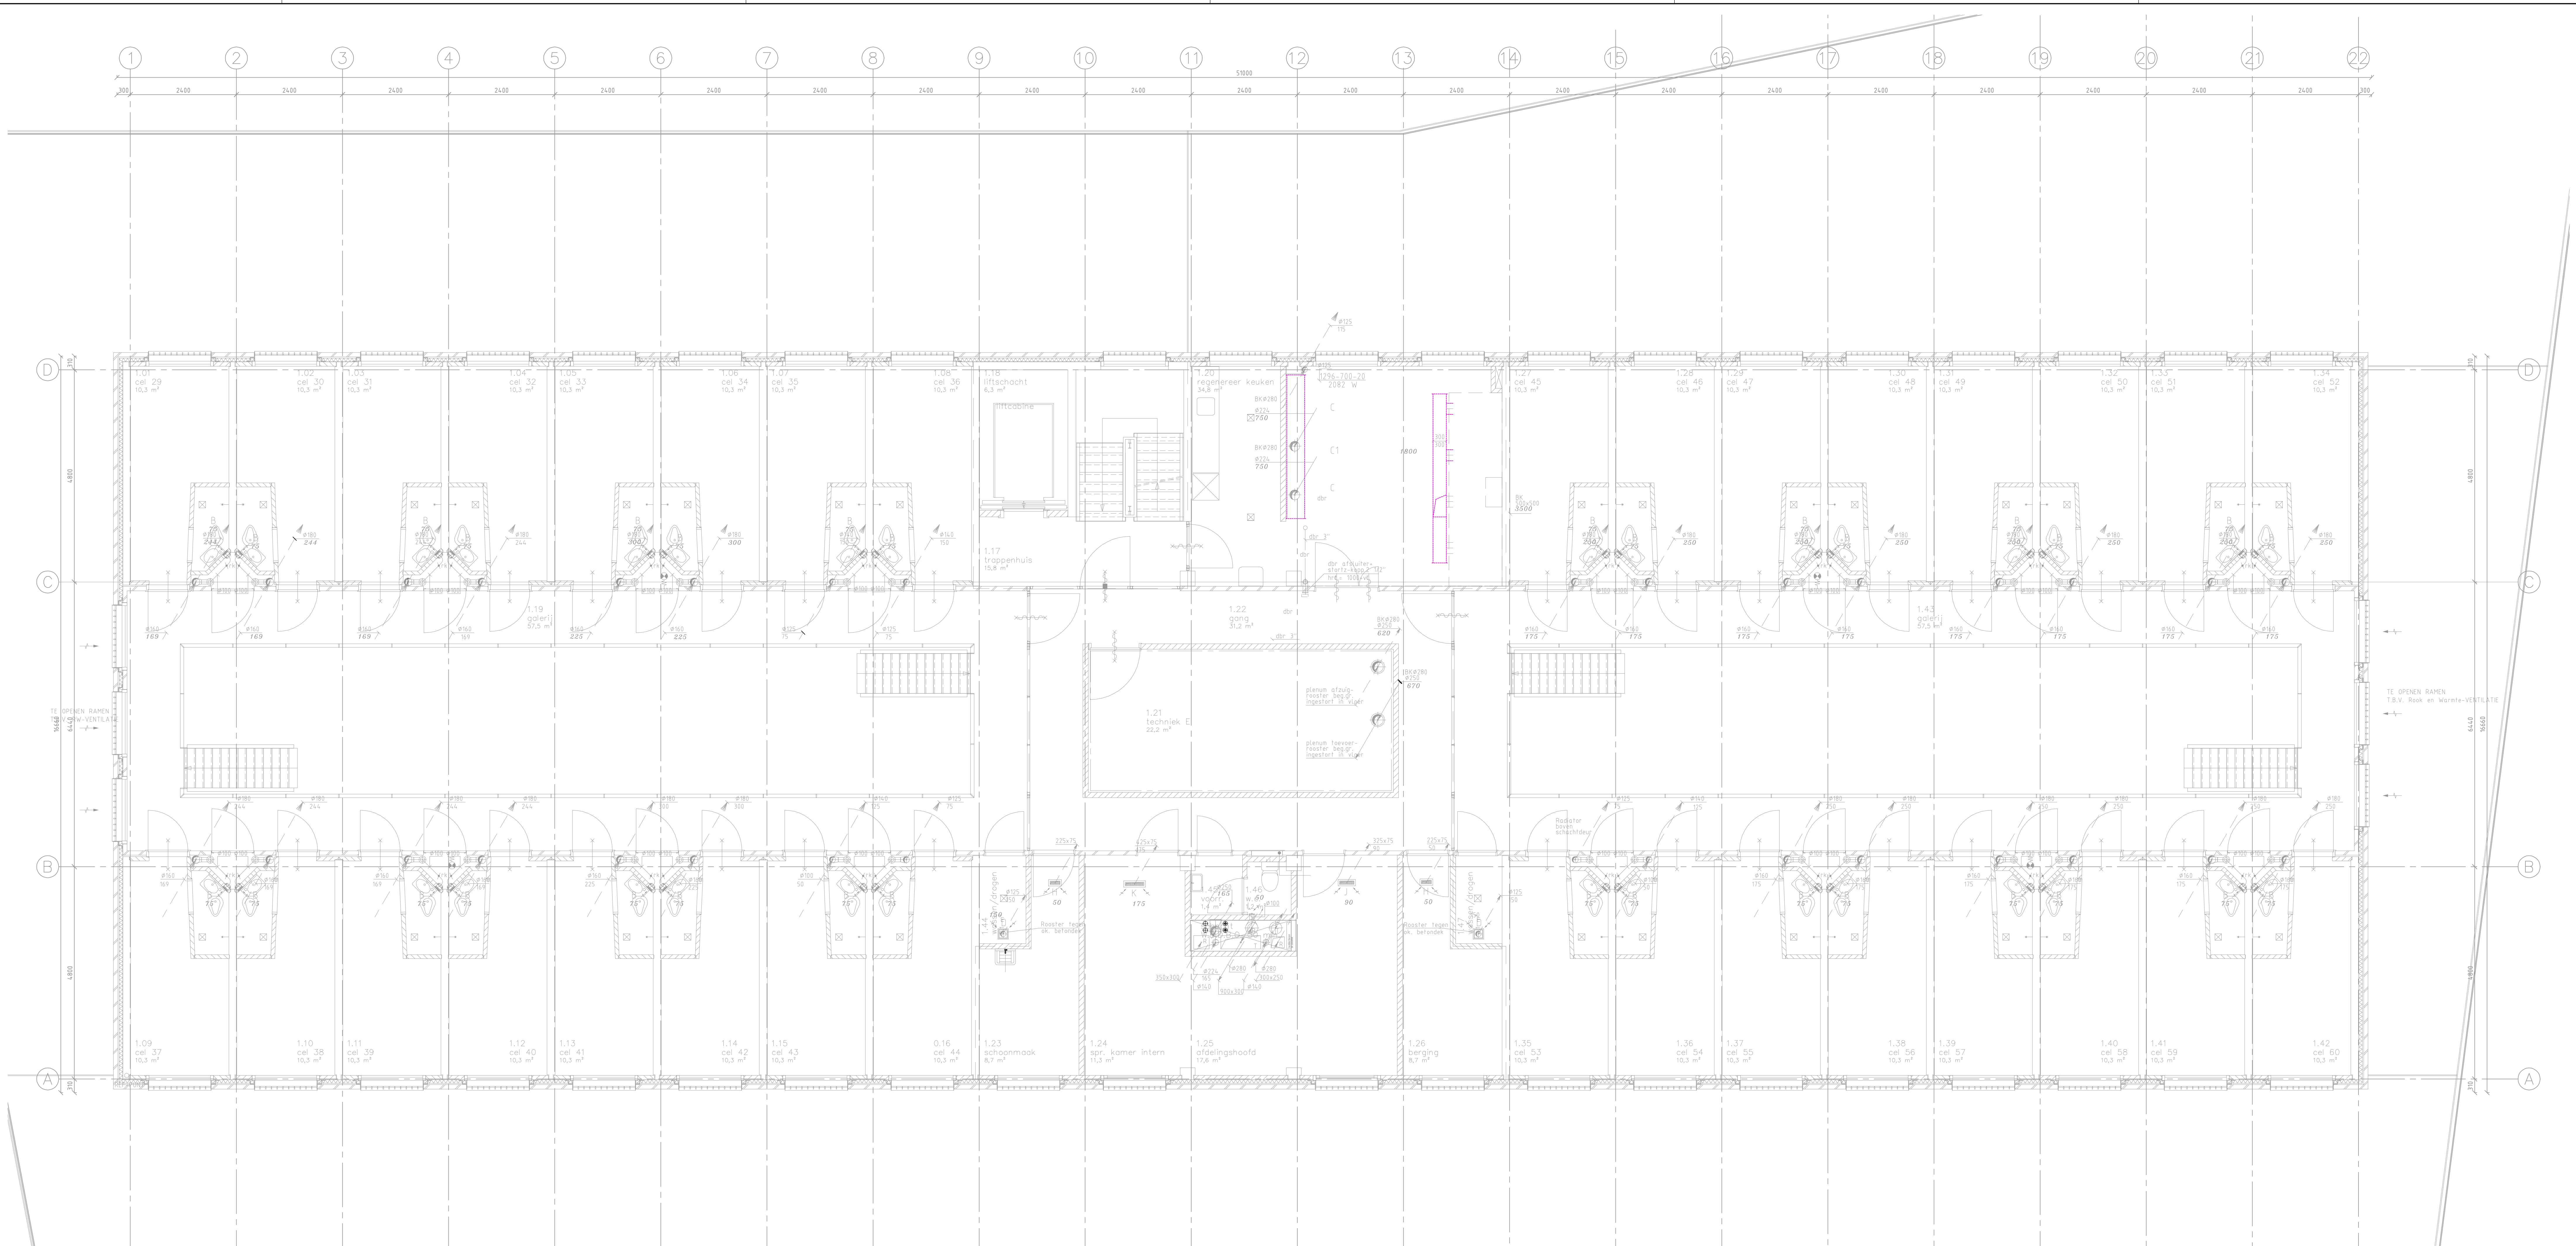

|                                                                      |                                    |
|----------------------------------------------------------------------|------------------------------------|
| Rijksvastgoedbedrijf<br>PI Nieuwersluis                              |                                    |
| Specificatie:<br>Gebouw R<br>Luchtbehandeling<br>1e Verdieping sloop |                                    |
| INTERN ALGEMEEN                                                      |                                    |
| Objectnummer: 100079                                                 | Geleekend: JVO                     |
| Gebouwnummer: R G10                                                  | Gecontroleerd: ADK                 |
| Bestelnnummer: 23418-D1-HVZ1945-BA-002                               | Datum: 09-12-2022                  |
| Projectnummer: 23418                                                 | Schaal: 1:50                       |
| Fase: TO                                                             | Formaat: A0                        |
| Versie: 1.0                                                          | Documentcode: 23418-HVZ1945-TW-001 |


|                       |                                                                           |
|-----------------------|---------------------------------------------------------------------------|
| Blad:<br>18<br>van 25 | Direkte - Vastgoedbedrijf<br>www.rijksvastgoedbedrijf.nl<br>088 115 80 00 |
|-----------------------|---------------------------------------------------------------------------|

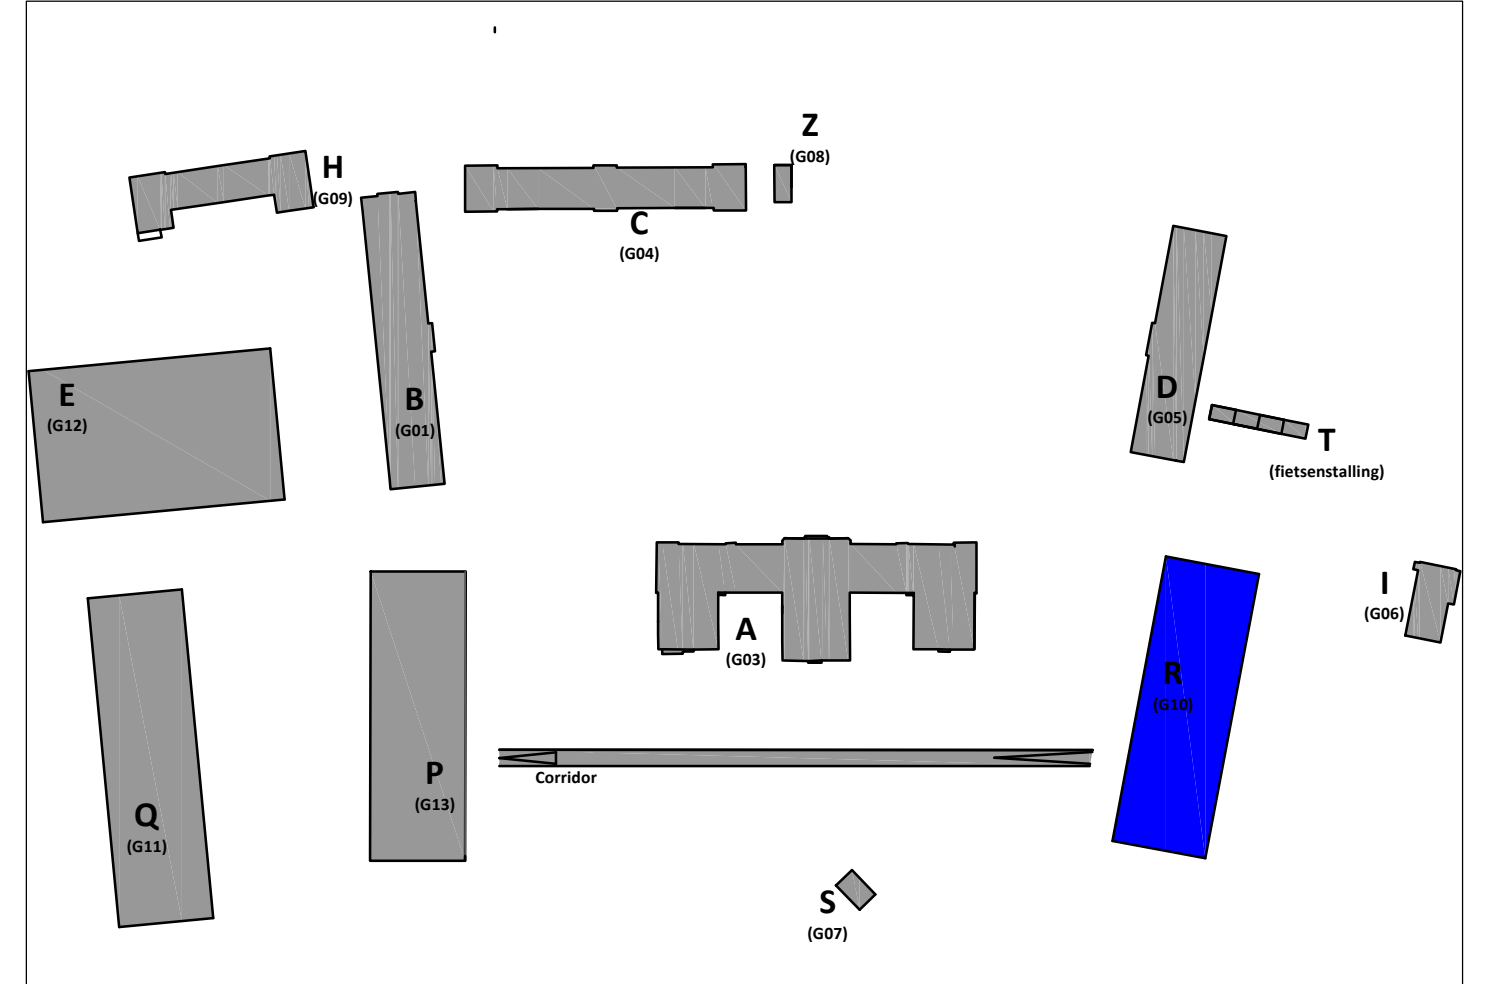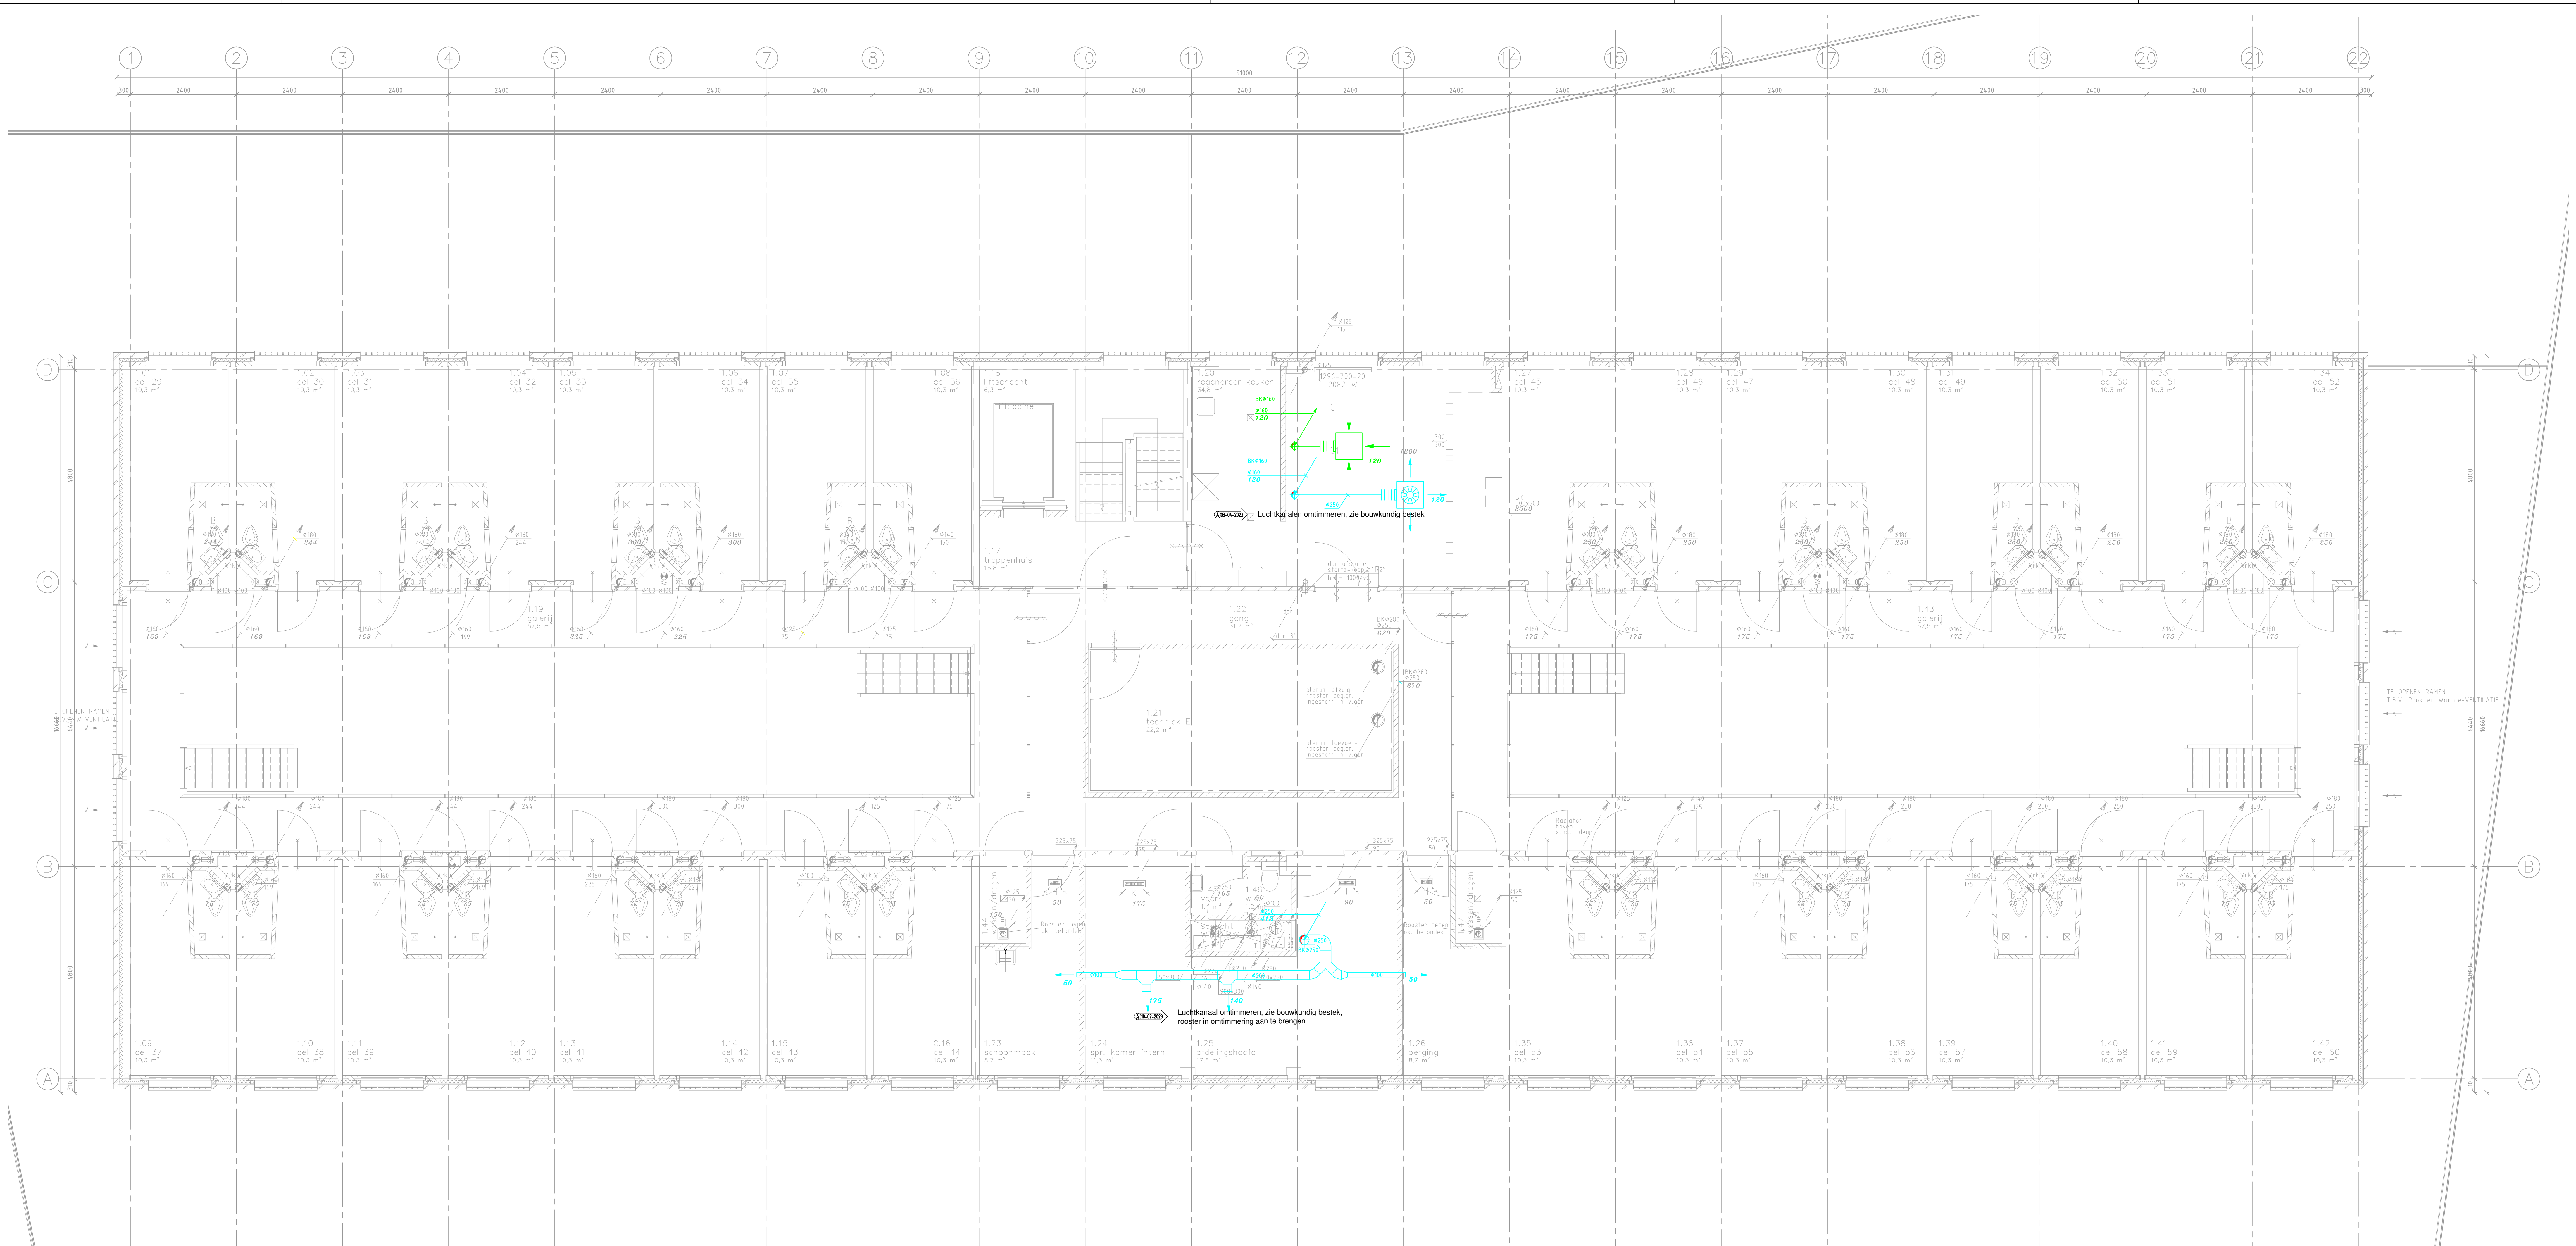



|                                                                      |                                    |
|----------------------------------------------------------------------|------------------------------------|
| Rijksvastgoedbedrijf<br>PI Nieuwersluis                              |                                    |
| Specificatie:<br>Gebouw R<br>Luchtbehandeling<br>1e Verdieping nieuw |                                    |
| INTERN ALGEMEEN                                                      |                                    |
| Objectnummer: 100079                                                 | Geleekerd: JVO                     |
| Gebruiksnummer: R G10                                                | Gecontroleerd: ADK                 |
| Besteknummer: 23418-D1-HV21945-BA-002                                | Datum: 09-12-2022                  |
| Projectnummer: 23418                                                 | Schaal: 1:50                       |
| Fase: TO                                                             | Formaat: A0                        |
| Versie: 1.0                                                          | Documentcode: 23418-HV21945-TW-001 |

|     |            |     |                   |
|-----|------------|-----|-------------------|
| 3.0 | 03-04-2023 | JVO | Bestek versie 3.0 |
| 2.0 | 10-02-2023 | JVO | 2e wijziging      |
| 1.0 | 09-12-2022 | JVO | 1e wijziging      |
| 0.0 | 09-12-2022 | JVO | 0e wijziging      |

|                       |                                                                           |
|-----------------------|---------------------------------------------------------------------------|
| Blad:<br>19<br>van 25 | Directie - Vastgoedbeheer<br>www.rijksvastgoedbedrijf.nl<br>088 115 80 00 |
|-----------------------|---------------------------------------------------------------------------|

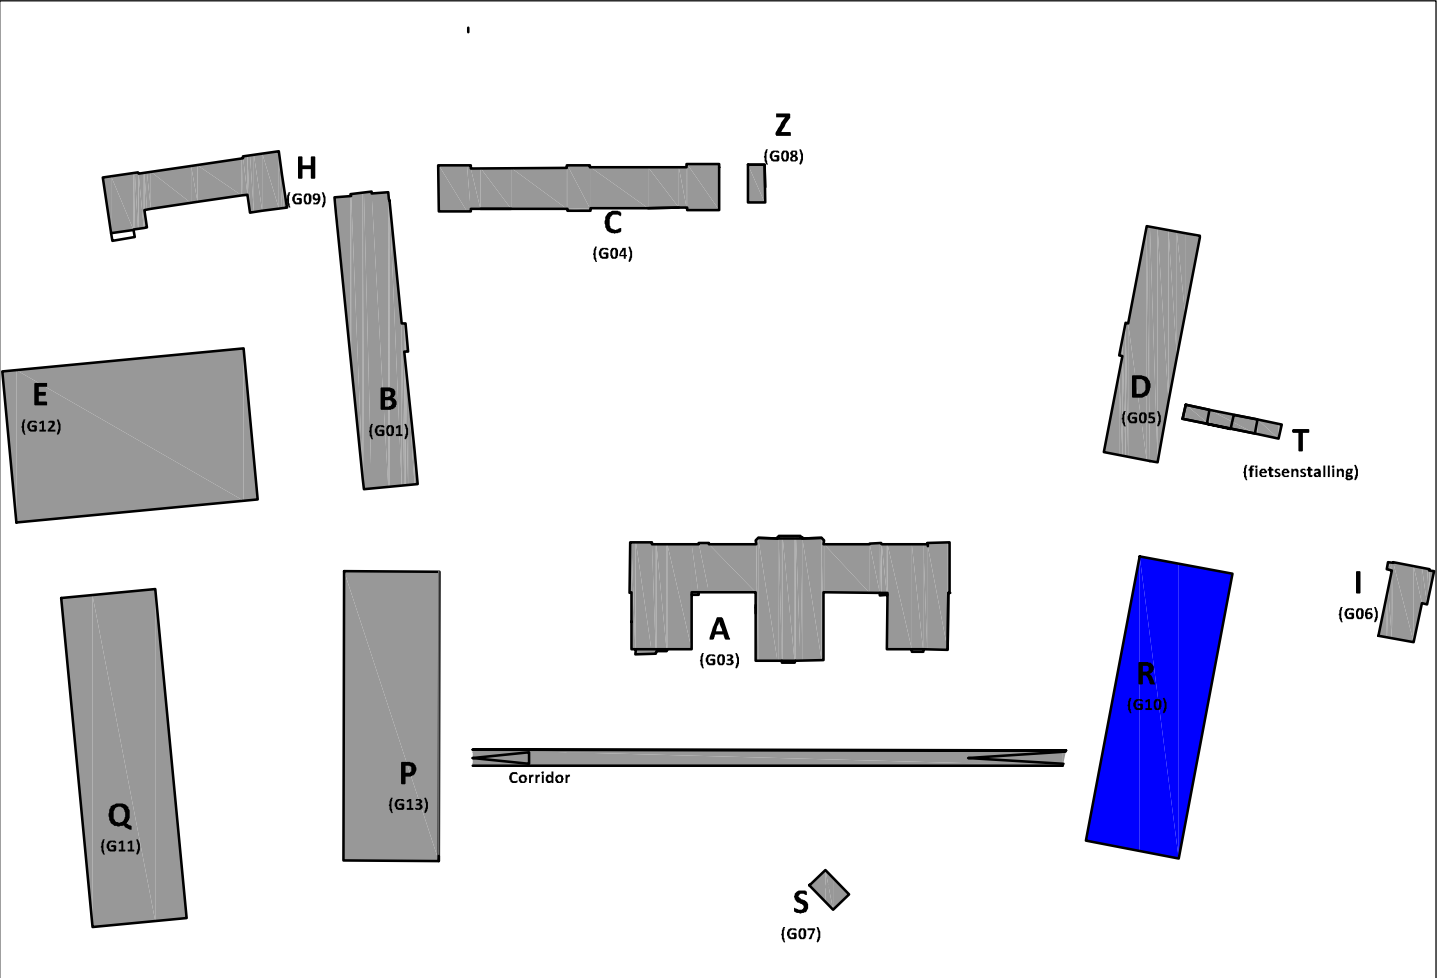

23418-D1-HV21945-TW-001-8.0.dwg prodnum:30-09-2022

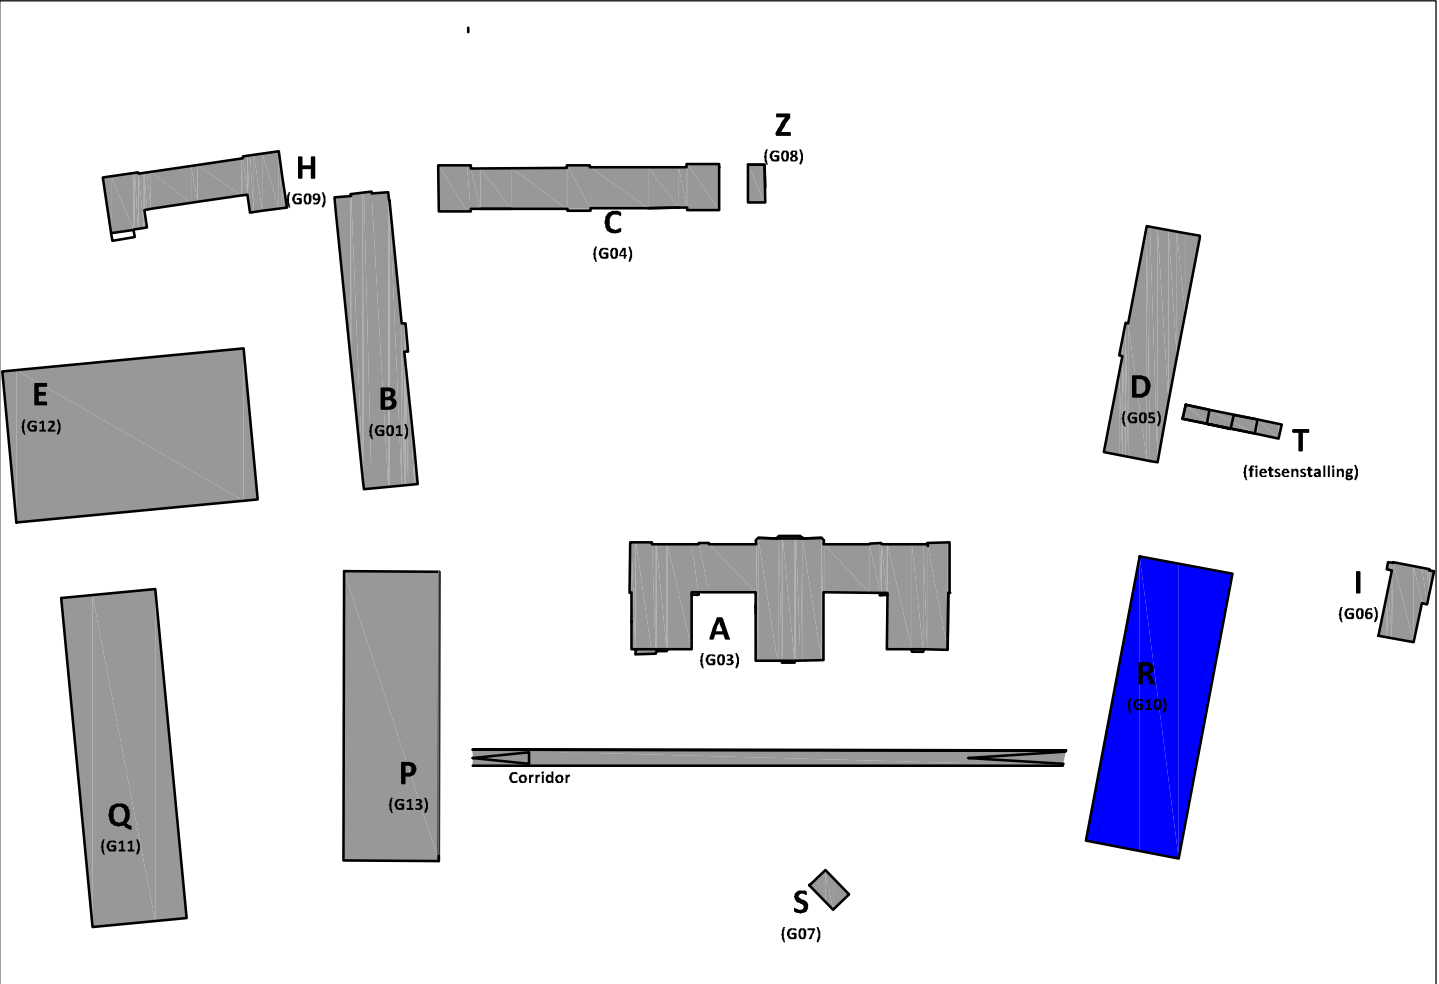
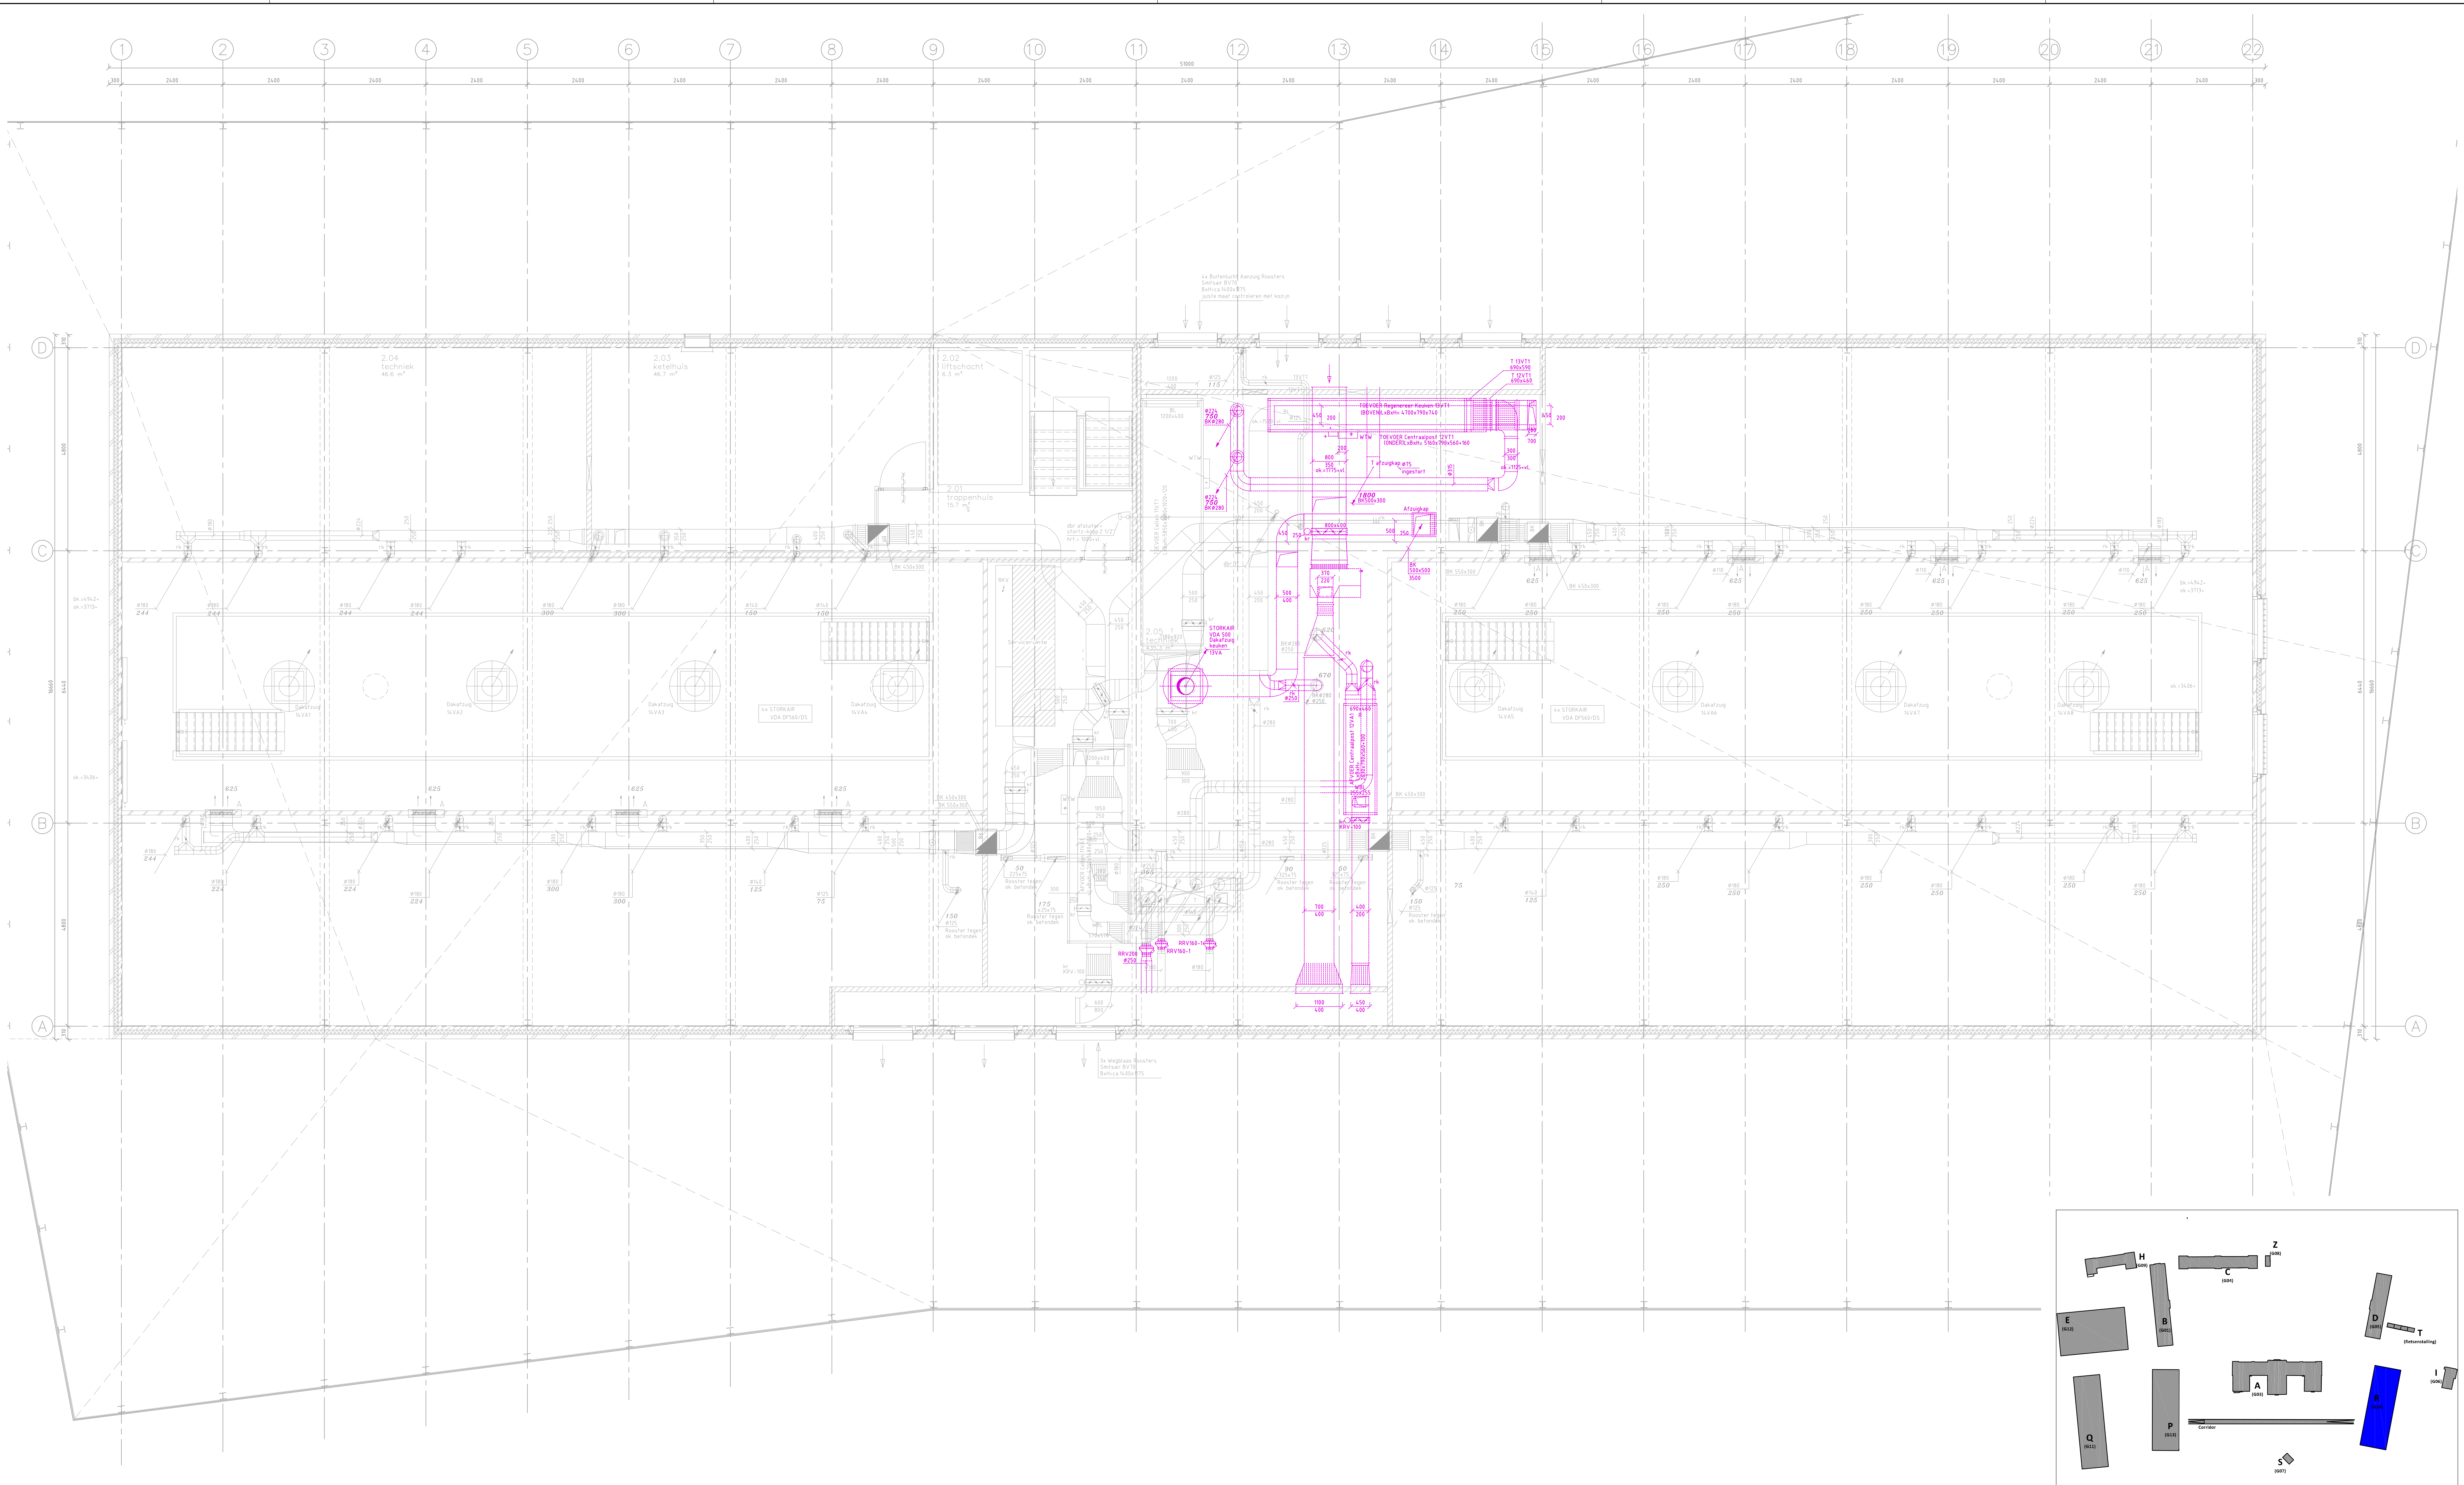


|                                                                               |                                    |
|-------------------------------------------------------------------------------|------------------------------------|
| <b>Rijksvastgoedbedrijf<br/>PI Nieuwersluis</b>                               |                                    |
| Specificatie:<br><b>Gebouw R<br/>Luchtbehandeling<br/>2e Verdieping sloop</b> |                                    |
| <b>INTERN ALGEMEEN</b>                                                        |                                    |
| Objectnummer: 100079                                                          | Geleisd: JVO                       |
| Gebouwnummer: R G10                                                           | Gecontroleerd: ADK                 |
| Bestelnnummer: 23418-D1-HVZ1945-BA-002                                        | Datum: 09-12-2022                  |
| Projectnummer: 23418                                                          | Schaal: 1:50                       |
| Fase: TO                                                                      | Formaat: A0                        |
| Versie: 1.0                                                                   | Documentcode: 23418-HVZ1945-TW-001 |

**Blad:  
21**  
van 25

**Direkte - Vastgoedbedrijf**  
www.rijksvastgoedbedrijf.nl  
088 115 80 00

**proefnum: 30-09-2022**

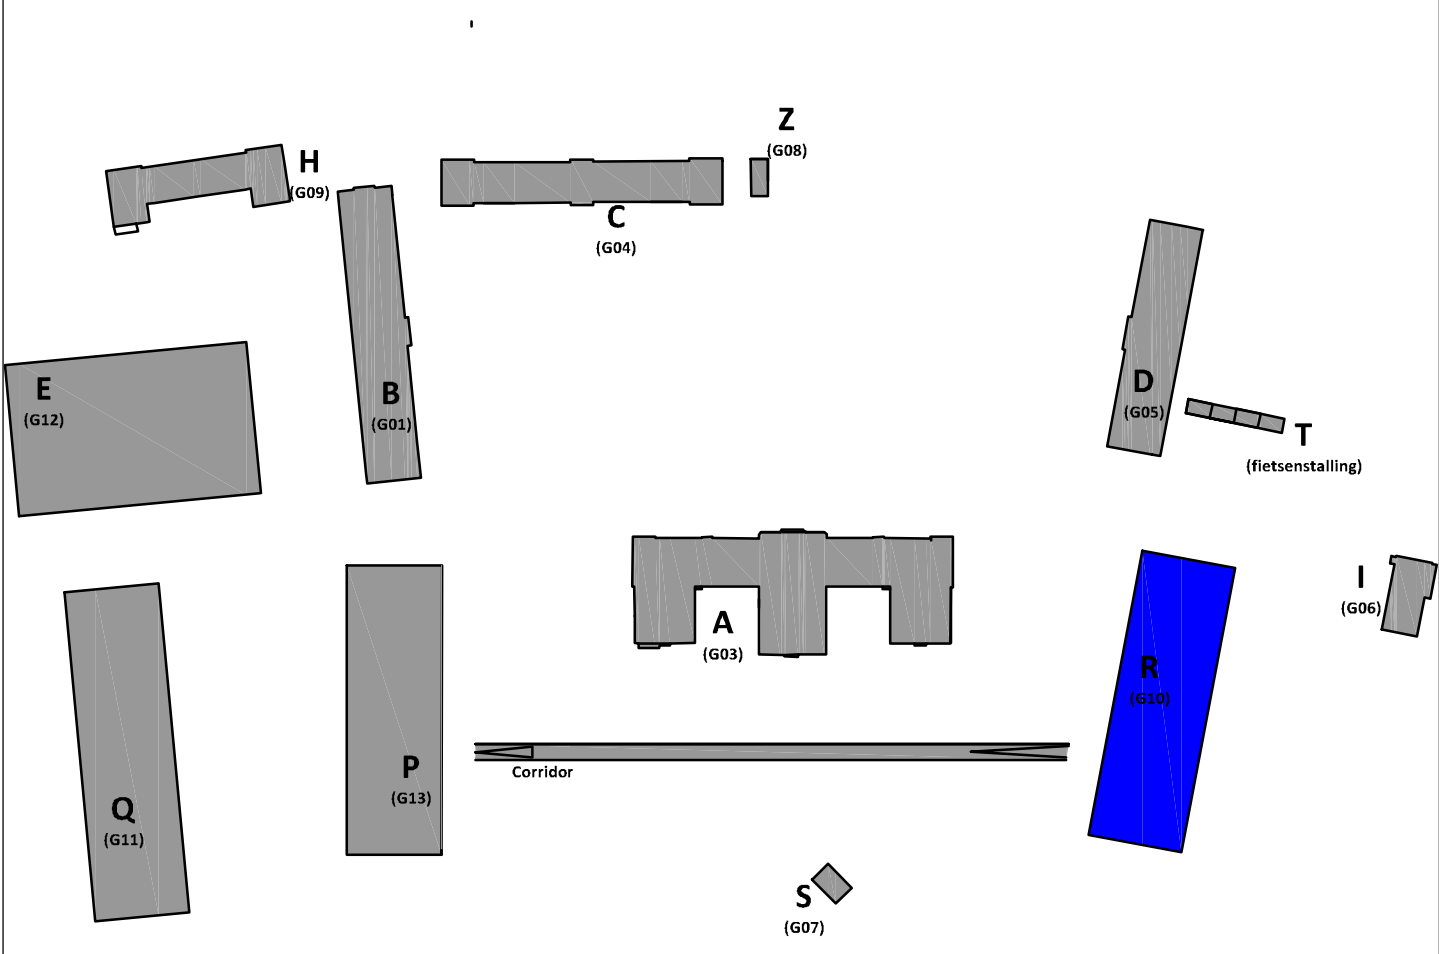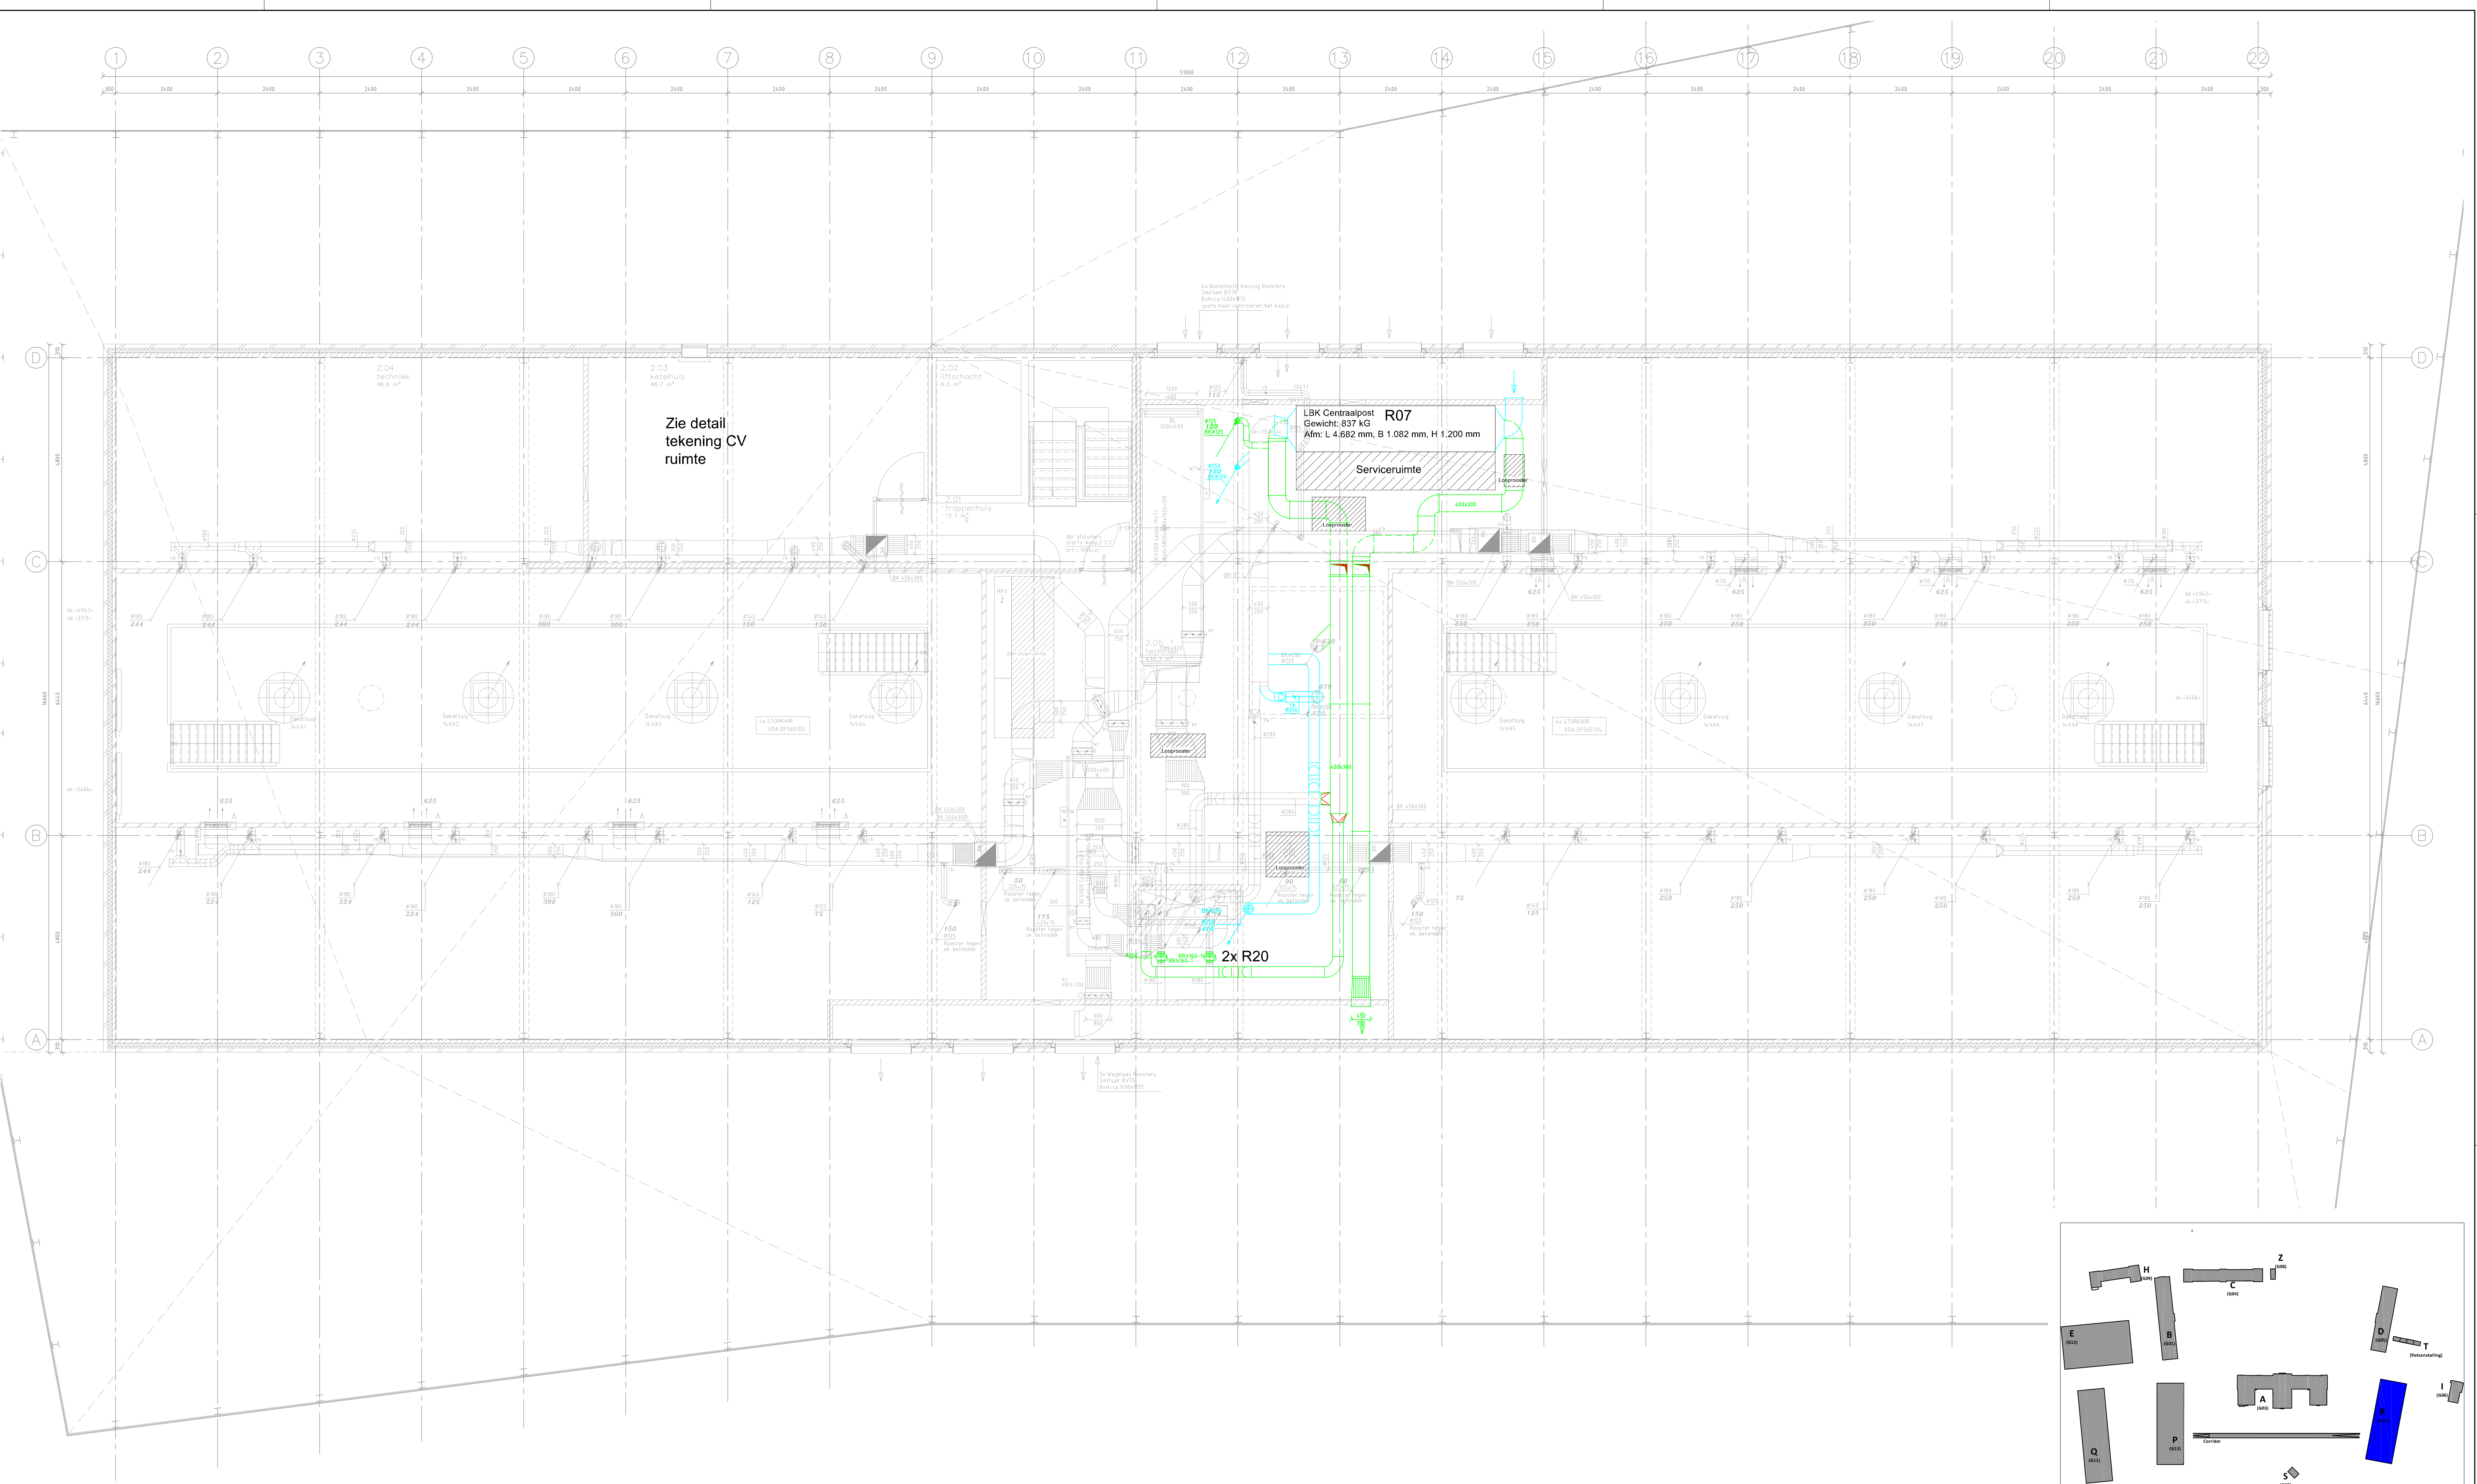

|                                                                      |                                    |
|----------------------------------------------------------------------|------------------------------------|
| Rijkswaterstaat<br>PI Nieuwersluis                                   |                                    |
| Specificatie:<br>Gebouw R<br>Luchtbehandeling<br>2e Verdieping nieuw |                                    |
| INTERN ALGEMEEN                                                      |                                    |
| Objectnummer: 100079                                                 | Geleidend: JVO                     |
| Gebouwnummer: R G10                                                  | Gecontroleerd: ADK                 |
| Besteknummer: 23418-D1-HV21945-BA-002                                | Datum: 09-12-2022                  |
| Projectnummer: 23418                                                 | Schaal: 1:50                       |
| Fase: TO                                                             | Formaat: A0                        |
| Versie: 1.0                                                          | Documentcode: 23418-HV21945-TW-001 |


23418-D1-HV21945-TW-001-8.0.svg

Blad:  
22 van 26






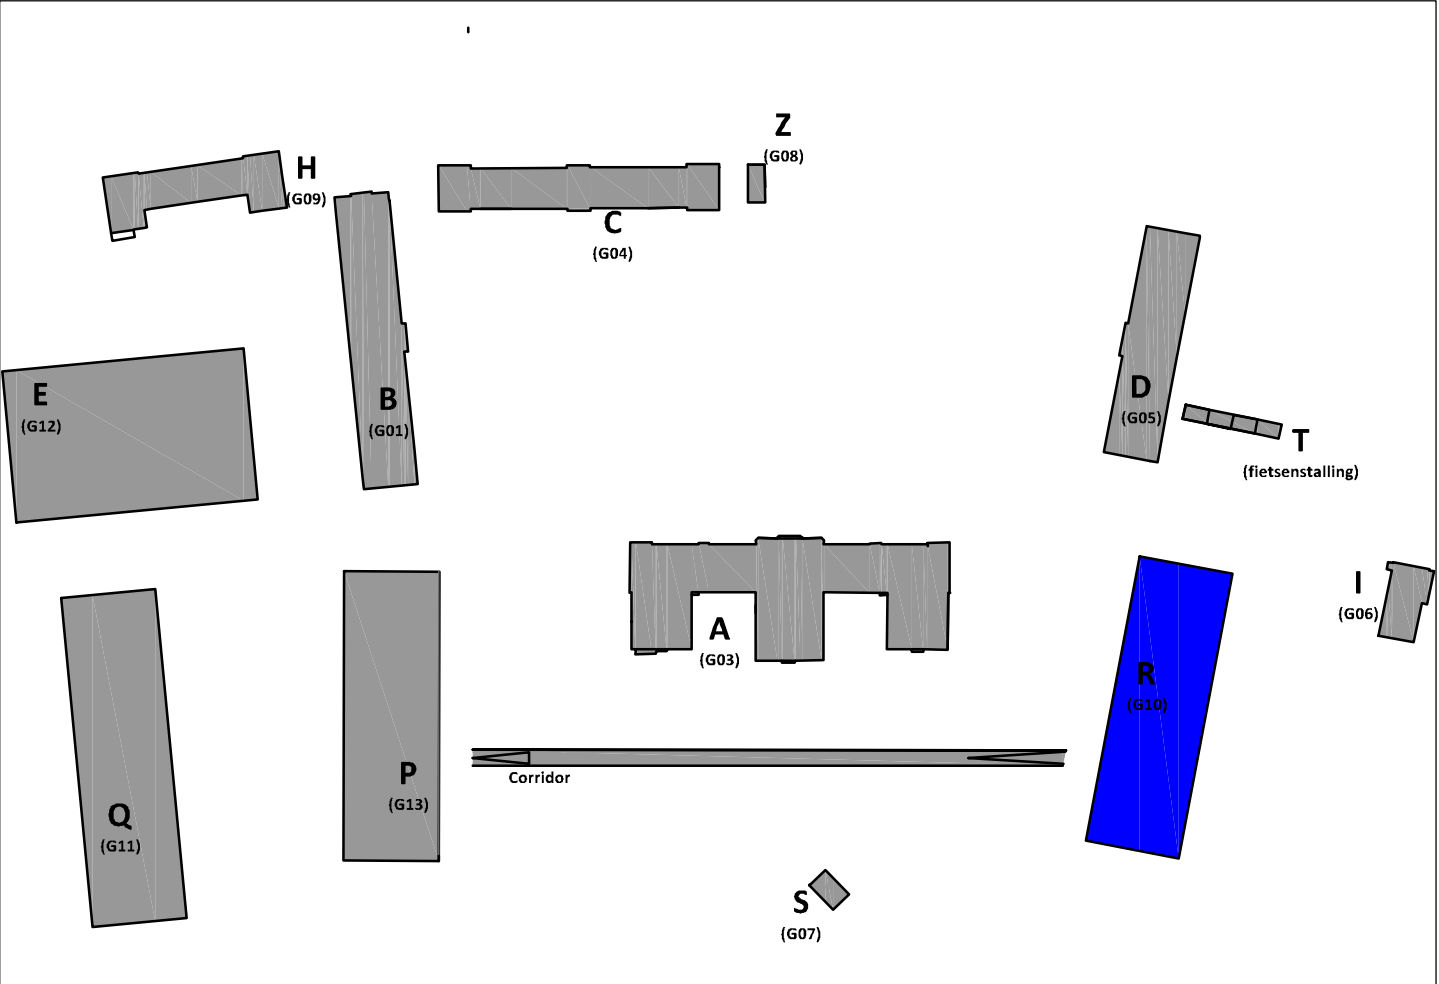


|                                       |                                    |
|---------------------------------------|------------------------------------|
| Objectnummer: 100079                  | Getekend: JVO                      |
| Opbouwnummer: R G10                   | Gecontroleerd: ADK                 |
| Testeknummer: 23418-D1-HV21945-BA-002 | Datum: 09-12-2022                  |
| Projectnummer: 23418                  | Schaal: 1:50                       |
| Revisie: TO                           | Formaat: A0                        |
| Revisie: 1.0                          | Documentcode: 23418-HV21945-TW-001 |

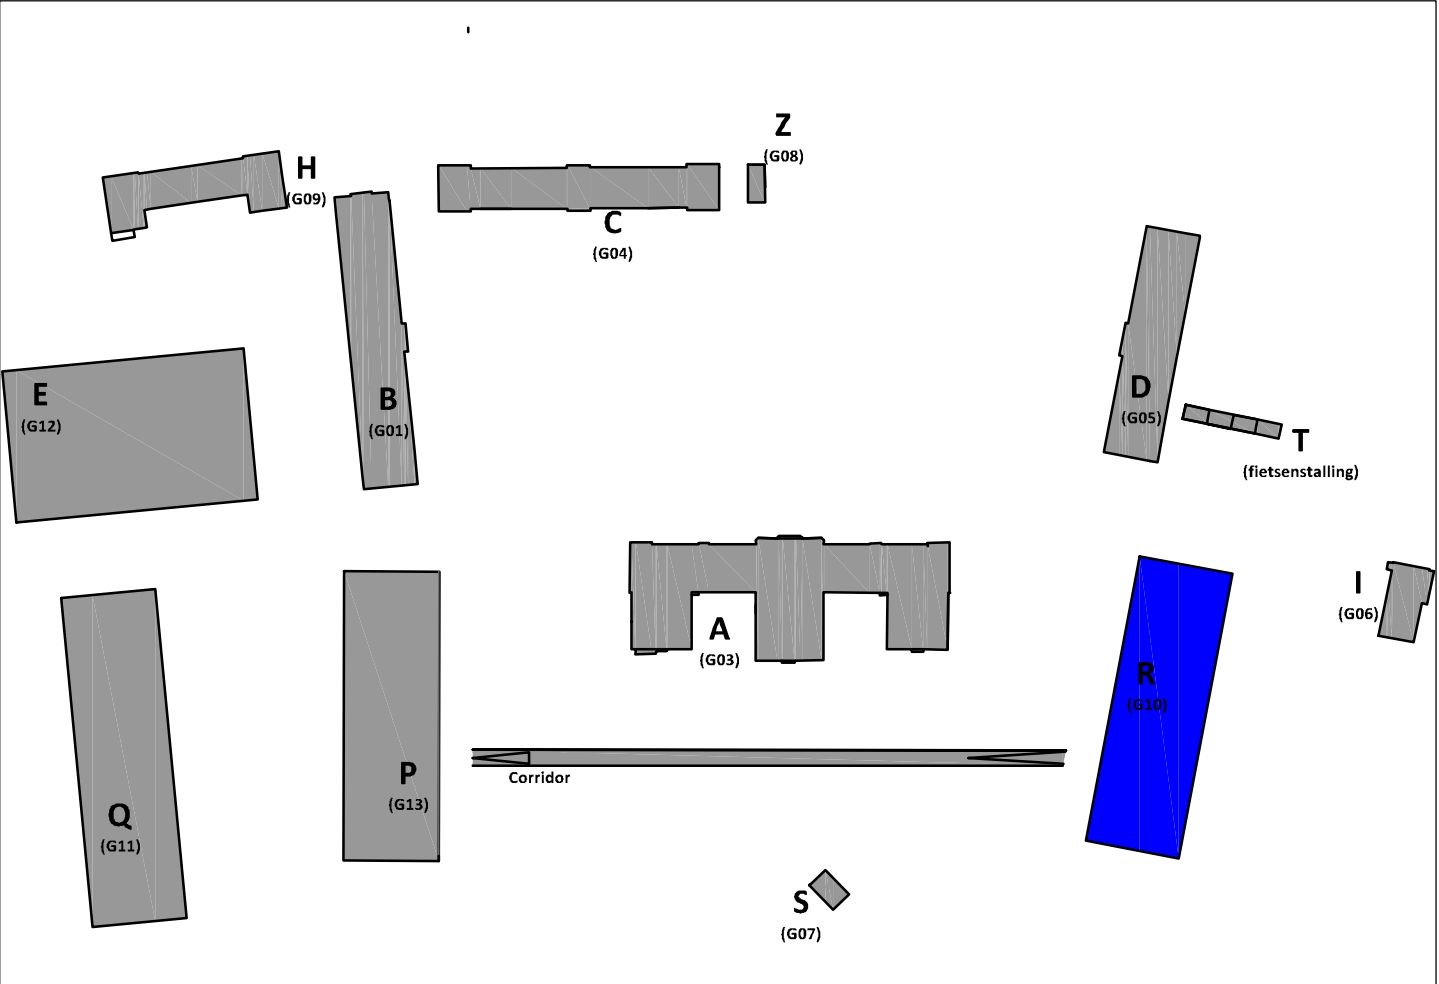

Blad:  
**24** van 25

Directie - Vastgoedbeheer  
[www.rijksvastgoedbedrijf.nl](http://www.rijksvastgoedbedrijf.nl)  
068 115 80 00

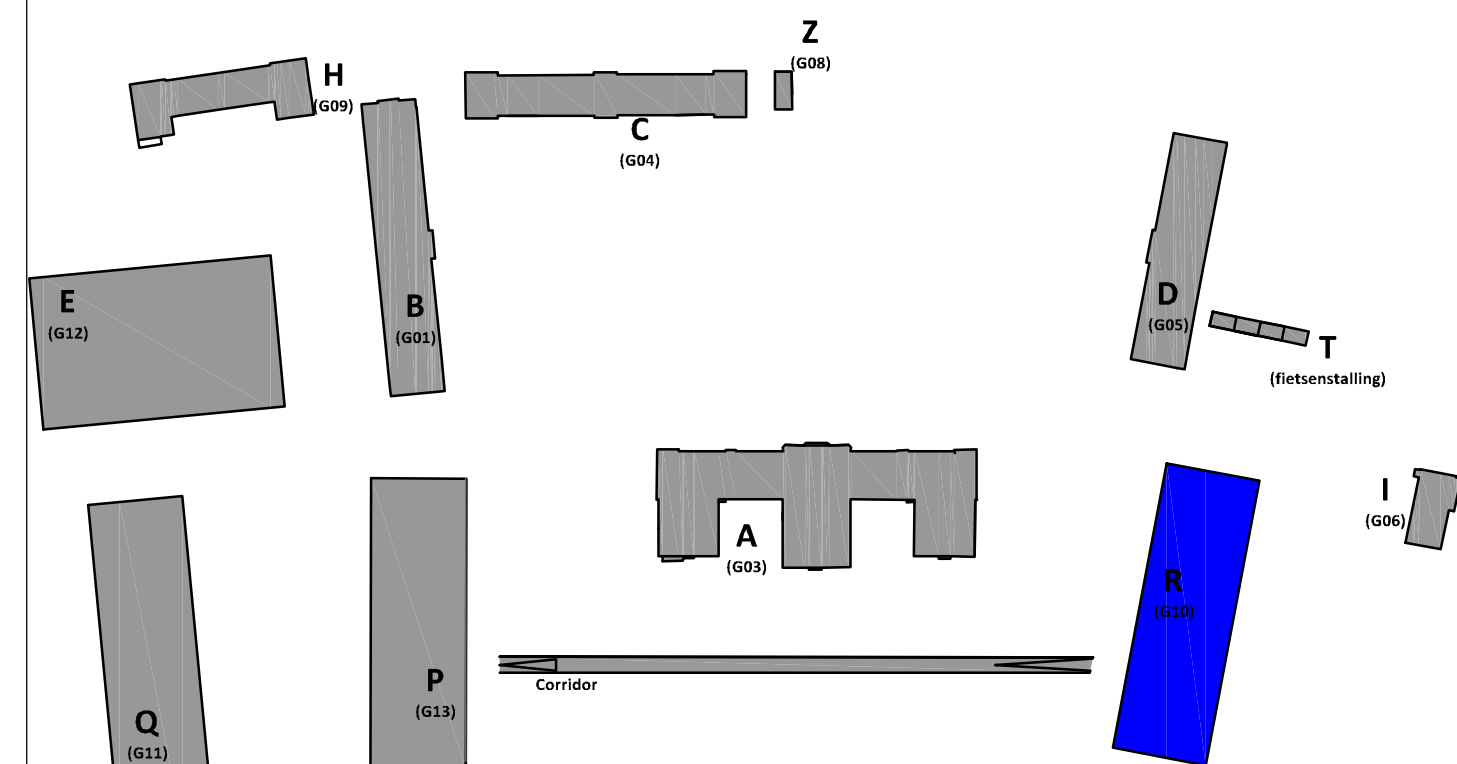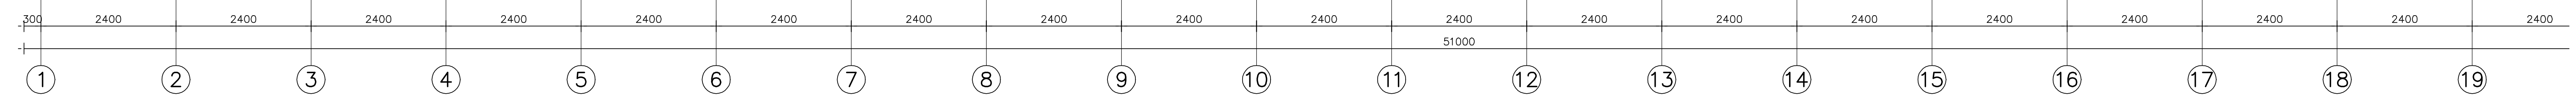

|                   |   |
|-------------------|---|
|                   | Rijksvastgoedbedrijf<br>PI Nieuwersluis                                                                          |
|                   | Specificatie:<br>Gebouw R<br>Luchtbehandeling<br>Dak nieuw                                                       |
|                   | <div style="border: 1px solid black; padding: 5px; margin: 10px auto; width: fit-content;">INTERN ALGEMEEN</div> |
| Objectnummer:     | 106079   |
| Gebouwnummer:     | R G18   |
| Bestedingsnummer: | 23418-D1-HVZ1945-BA-002                                                                                          |
| Projectnummer:    | 23418   |
| Fase:             | T0   |
| Versie:           | 1.0   |
| Geleidend:        | JVO   |
| Gecontrolerd:     | AJK   |
| Datum:            | 09-12-2022   |
| Schaal:           | 1:50   |
| Formaat:          | A0   |
| Documentcode:     | 23418-HVZ1945-TW-001                                                                                             |