
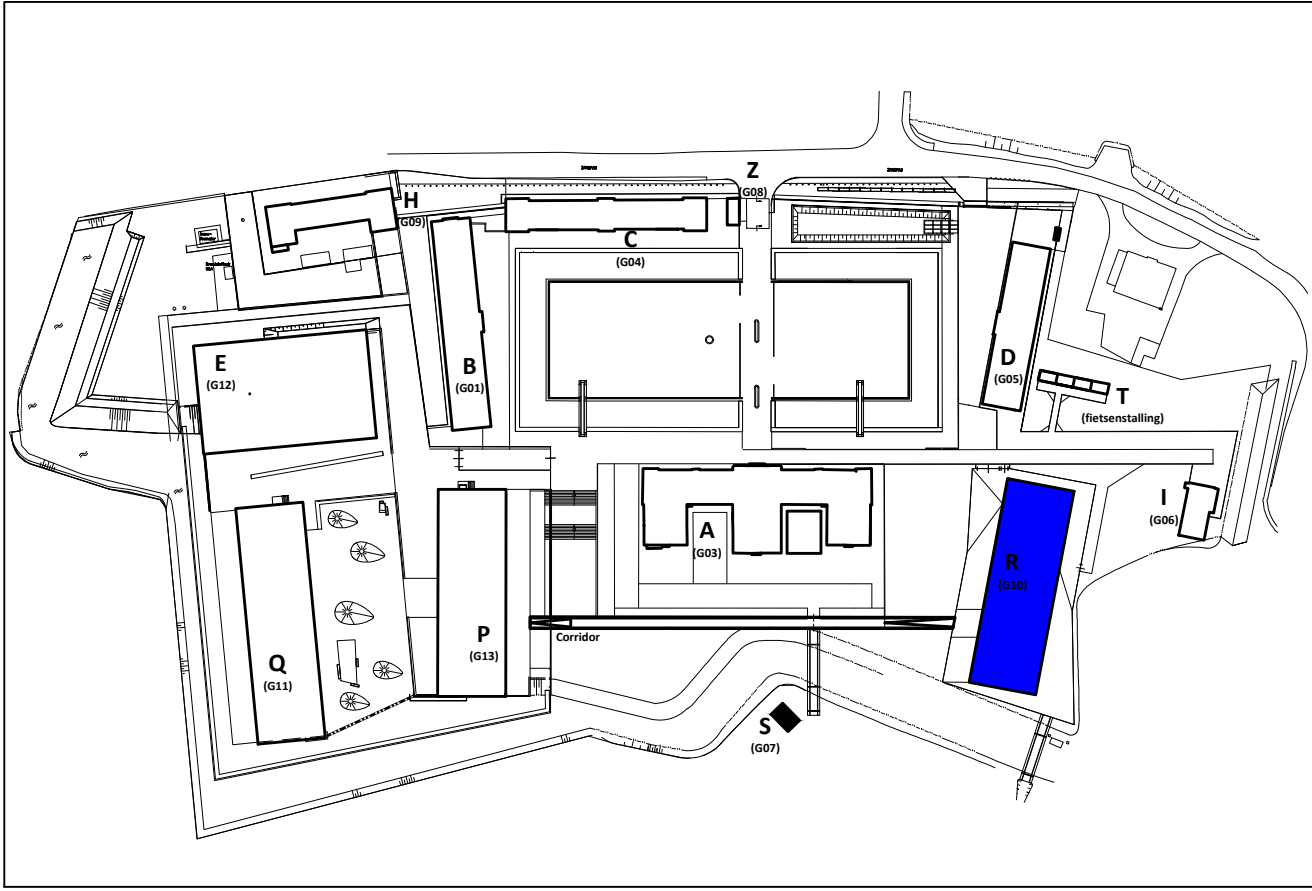


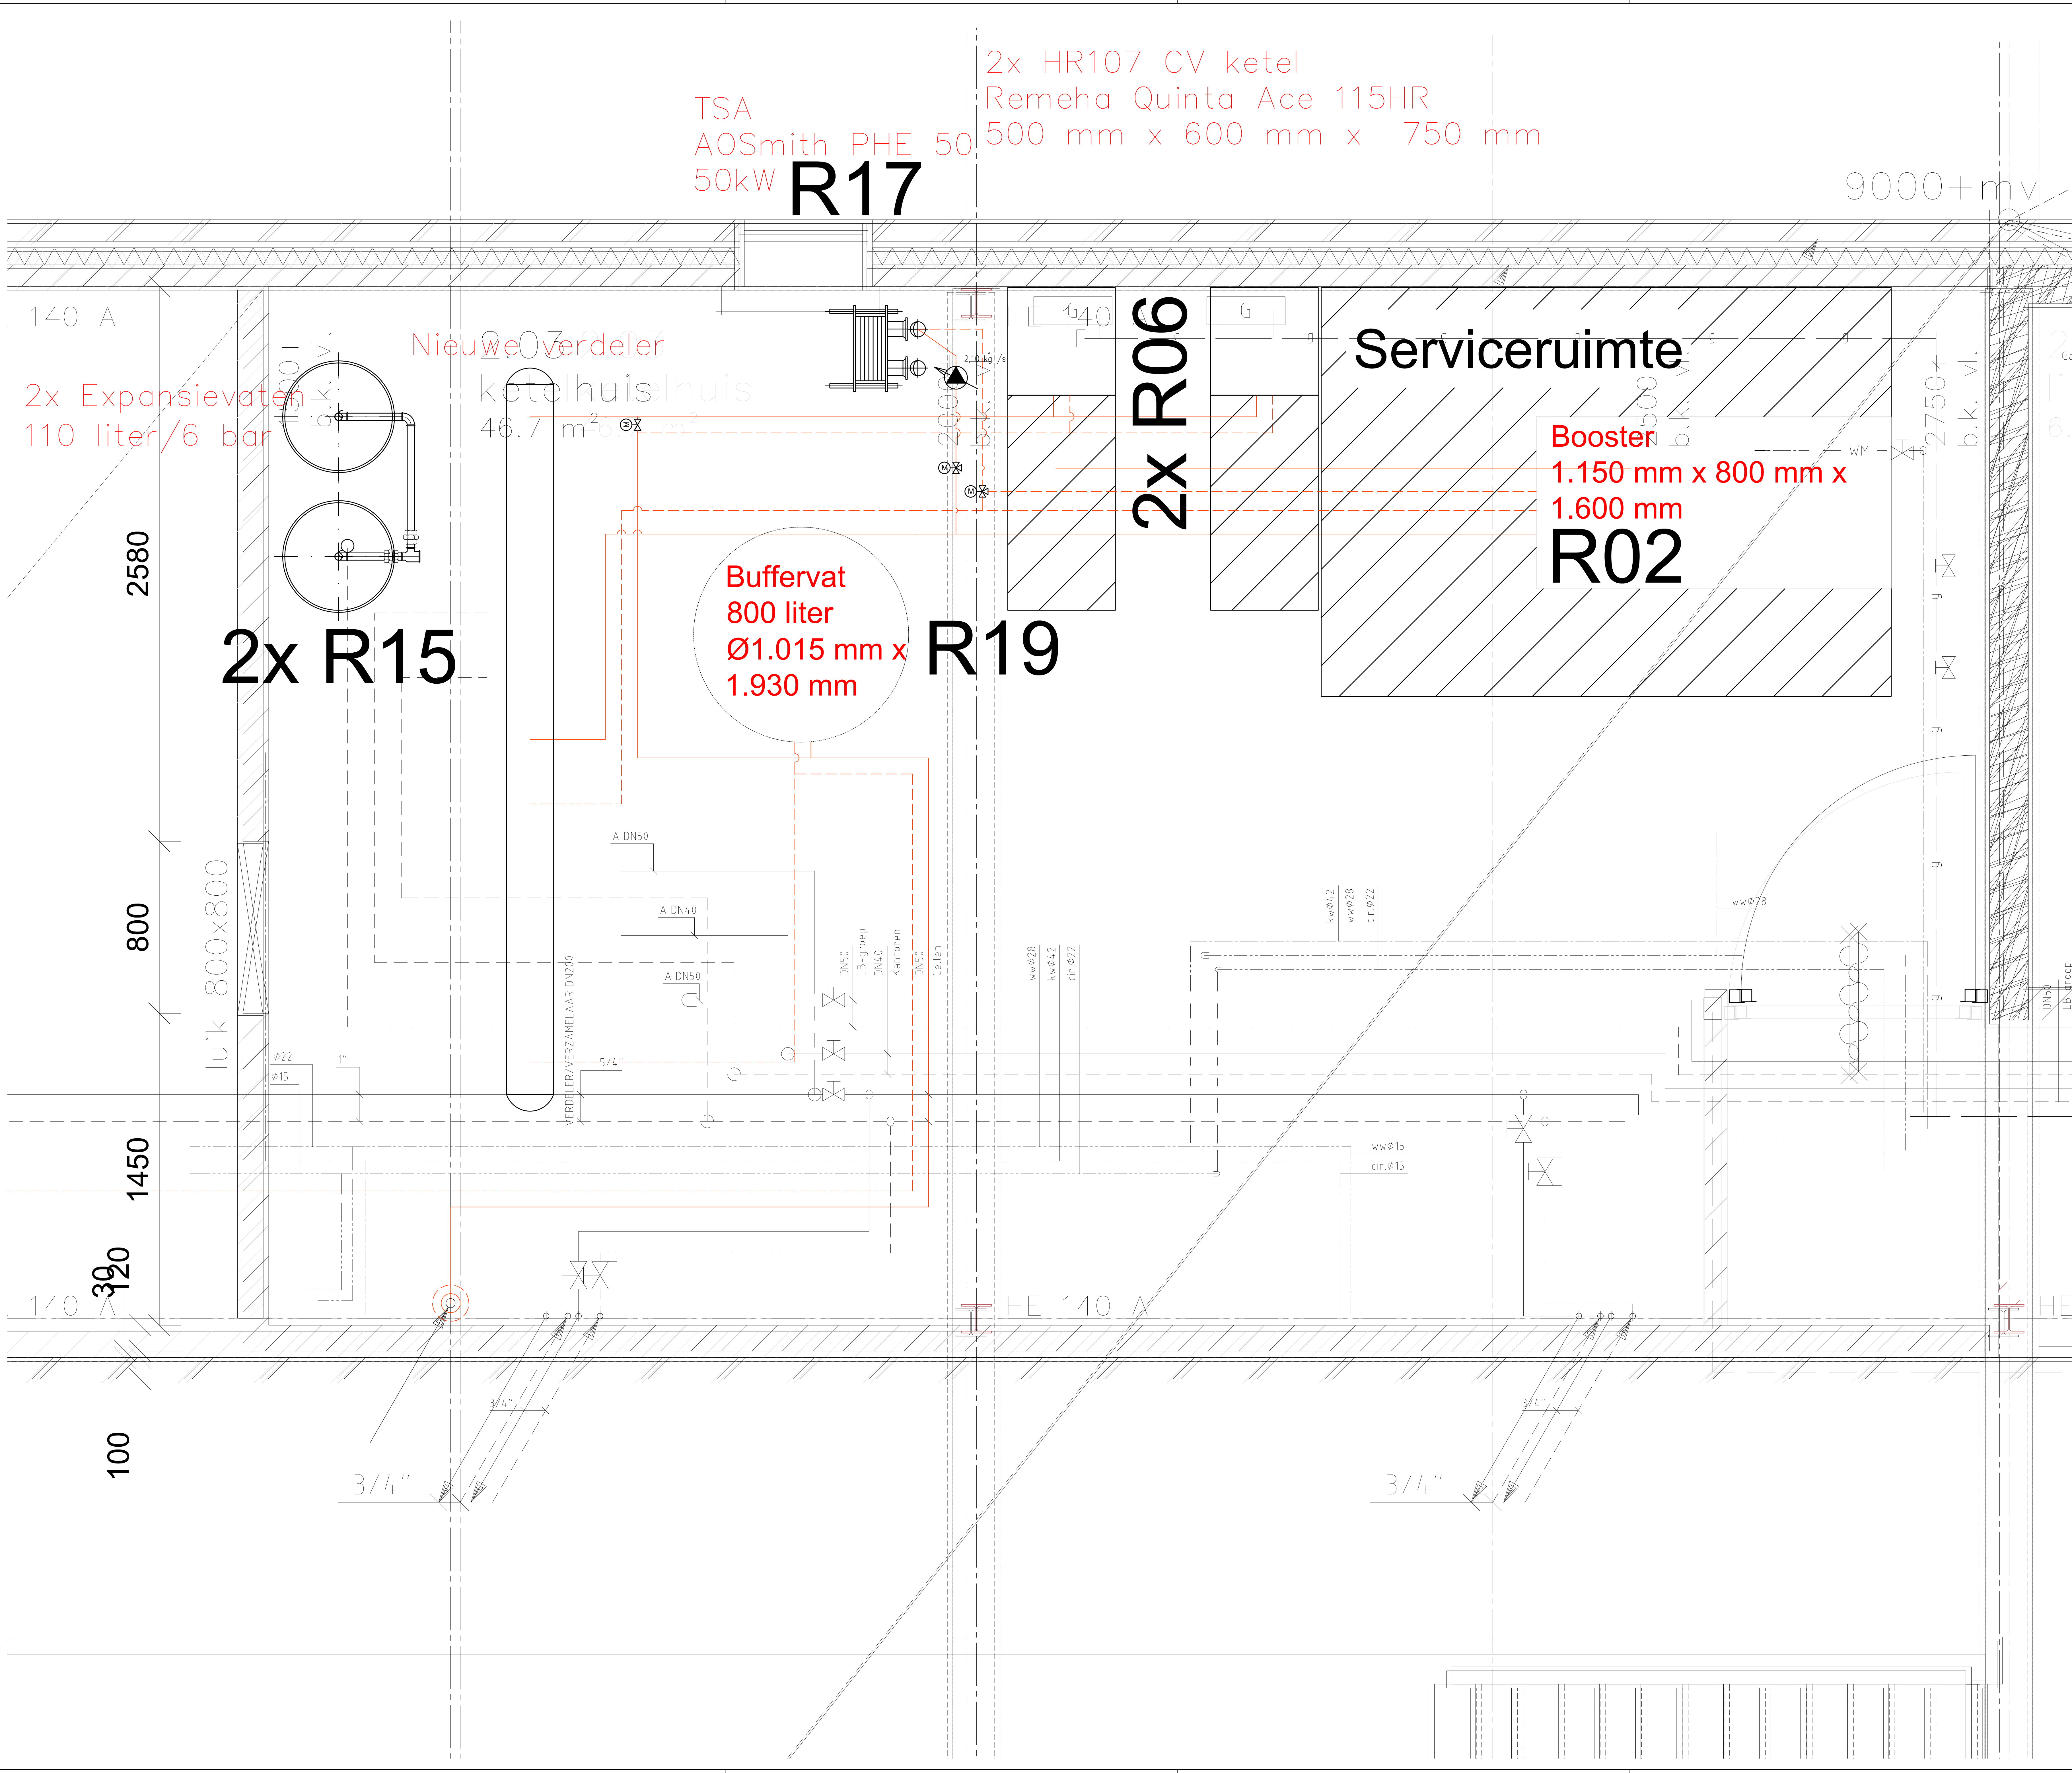

Rijksvastgoedbedrijf PI Nieuwersluis	
Specificatie: Gebouw R Verwarming 2de Verdieping nieuw	
INTERN ALGEMEEN	
Objectnummer: 100079	Geleend: JVO
Gebouwnummer: R G10	Gecontroleerd: ADK
Besteknummer: 23418-D1-HV21947-BA-002	Datum: 09-12-2022
Projectnummer: 23418	Schaal: 1:10
Fase: TO	Formaat: A0
Versie: 1.0	Documentcode: 23418-D1-1945-TW-001

3.0	08-09-2023	W.H.	Ontwerp en uitwerking	23418-D1-1945-TW-001
2.0	03-04-2023	JVO	Bereik versie 3.0	
WBO			Beoordeling	

Blad: 13 van 25	Directie - Vastgoedbeheer Rijksvastgoedbedrijf Dienst van Streekluis Zaken en Communicatie
--------------------	---