
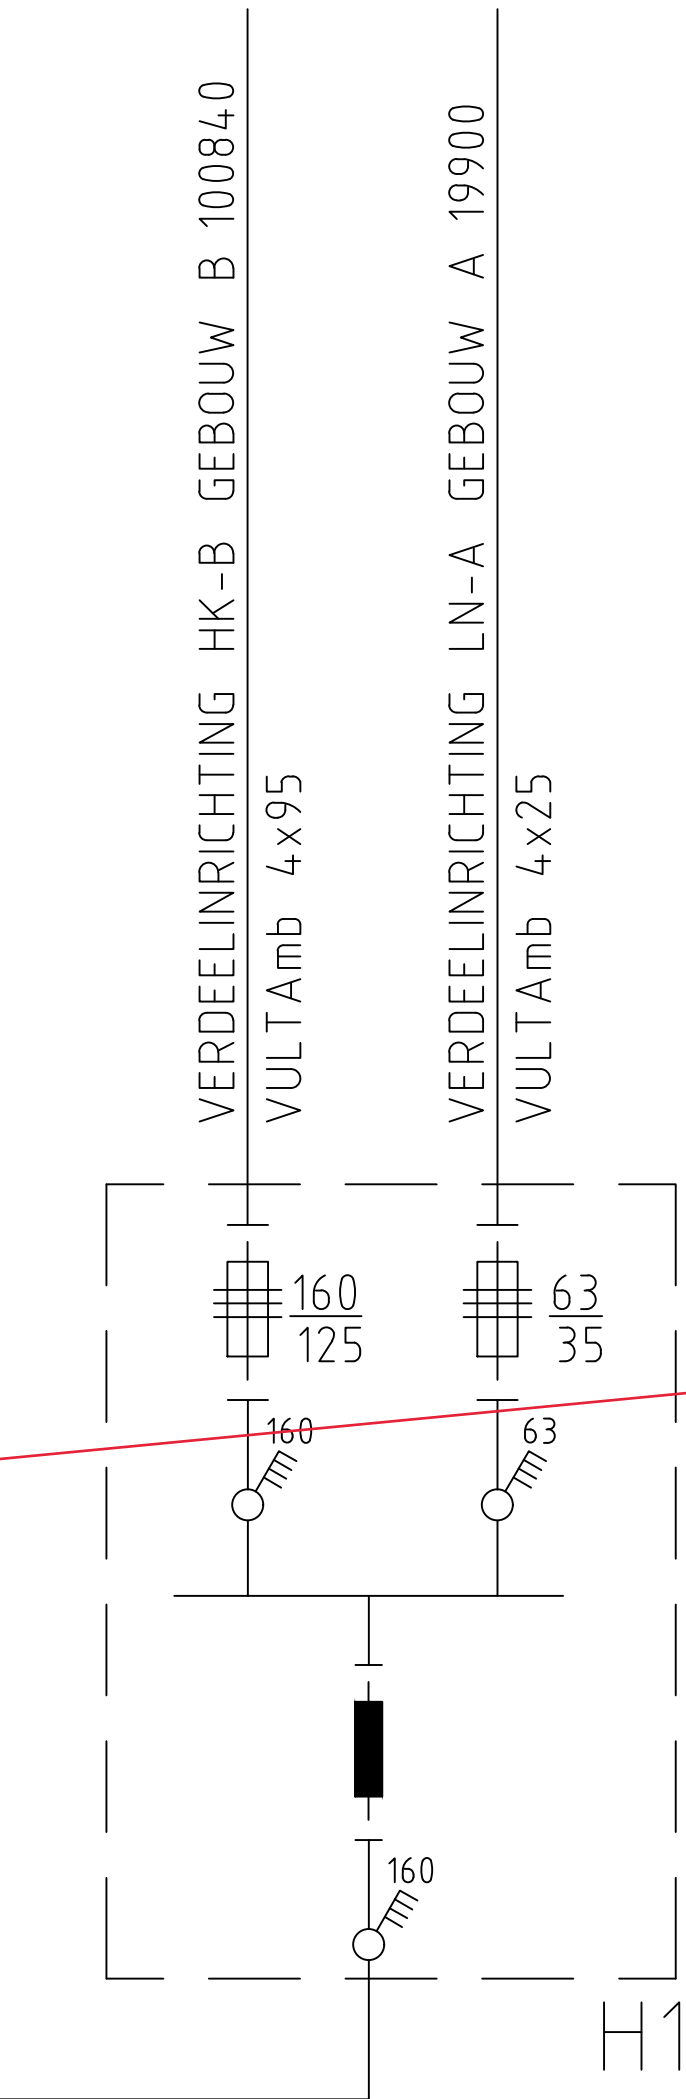



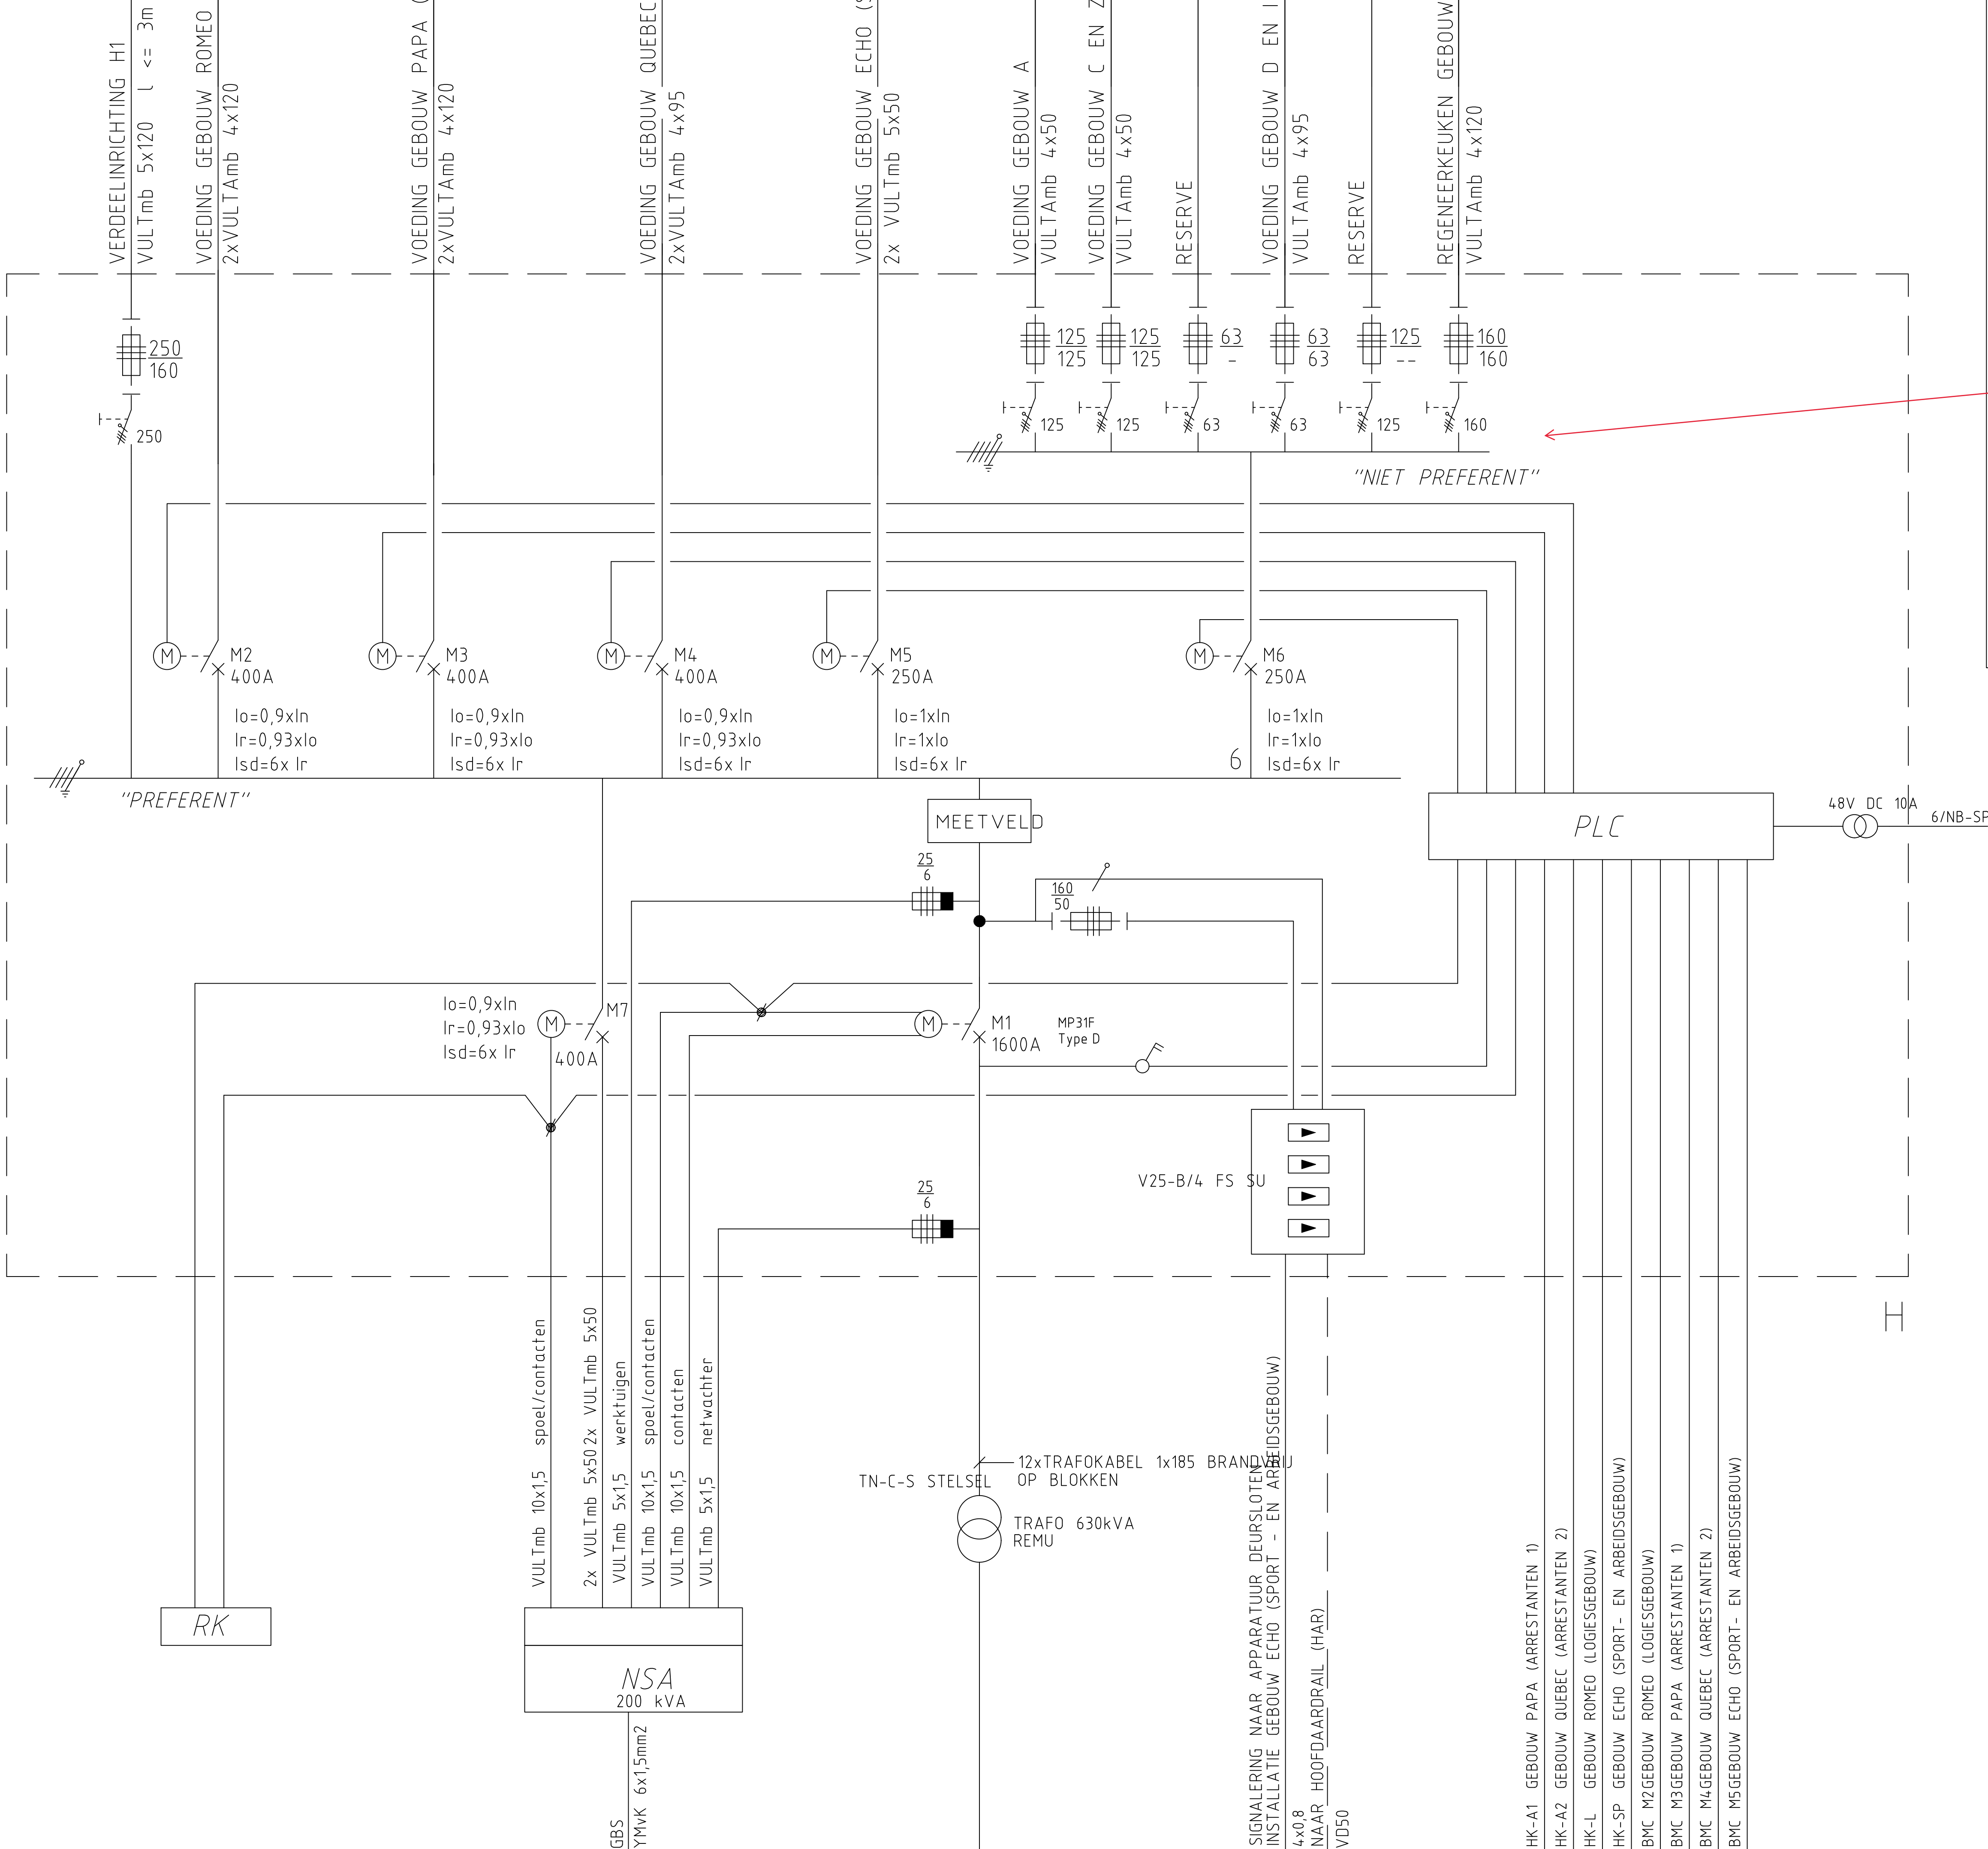

Instellingen M1:

1. $0.7I_r \times I_n$
2. $6I_m \times I_r$
3. $I > 0.4$
4. $I_f \times I_n = 0.8$
5. $I \neq 0.5$

R. Reset

Hoofdschakelaar M1

1	2	3
4	5	6

Fabriek: GE
Type: MP31F
In: 1600A, type D

De verdeelinrichting dient hiervoor te worden uitgebreid met 6x groepen van 125A waarbij de 4x warmtepompen "Gebouw E en R" en twee reserve groepen op hoofdverdeelinrichting H in gebouw E.

- Groep 13 t.b.v. Warmtepomp 1 Gebouw E: 55kW;
- Groep 14 t.b.v. Warmtepomp 2 Gebouw E: 55kW;
- Groep 15 t.b.v. Warmtepomp 1 Gebouw R: 31kW;
- Groep 16 t.b.v. Warmtepomp 2 Gebouw R: 31kW;
- Groep 17 en 18 Reserve.

SPANNING 230/400V
AANSLUITWAARDE : 2001122 VA
GELIJKTIGHEID : 1071258 VA

NOODSTROOM AANSLUITWAARDE : 144721VA
GELIJKTIGHEID : 144107 VA

H
ODINK & KOENDERINK (type OK Center 1600F)
3x400V-230V-50Hz L1, L2, L3, N, PE
In=1600A Ik=35kA
(Afm. hxbxd= 2280x2650x550)

H1
HOLEC (type HALYESTER)
3x400V-230V-50Hz L1, L2, L3, N, PE
In=160A
(Afm. hxb= 1350x540)

Motorgestuurde automaten
Fabriek: Merlin Gerin
Type: NS250N

BIJGEWERKTE REVISIE 05-03-2009

INTERN ALGEMEEN

tes

INSTALLATIETECHNIEK

TES INSTALLATIETECHNIEK B.V.
Logtenburg 1 Prinsenvaak
Postbus 56 4840 AB
Tel: 076-5410296 Fax: 076-5422315

tekeningsE2-02
gecont. + paraaf.K.

RIJKSGEBOUWENDIENST

DIRECTIE PROGRAMMA'S EN PROJECTEN
POSTBUS 20952 2500 EZ s'-GRAVENHAGE

noordpijl

f dd.

d dd.

b dd.

e dd.

c dd.

a dd.

werk

GEBOUW ECHO (SPORT- EN ARBEIDSGEBOUW) P.C. NIEUWERSLUIS

te NIEUWERSLUIS

onderwerp

BLOKSCHEMA SCHAKEL- EN VERDEELINRICHTING H EN H1

hierbij behoort tekening

schaal NVT

gef. M.E. dd. 18-01-2002

obj.nr. I17PCN

w.nr. --

code --

bouwdeel A

vloer/bouw --

bladnr. E2-02

kenmerk R

Projectnr. 1534

gek. C.K. dd. 18-01-2002

SINIS

Heuneind 31
Tel:013-5354135

Berkel-Enschot

ISO 9001:2000

MGMT.SYS
RVA C 029

VERSTELT

2500