


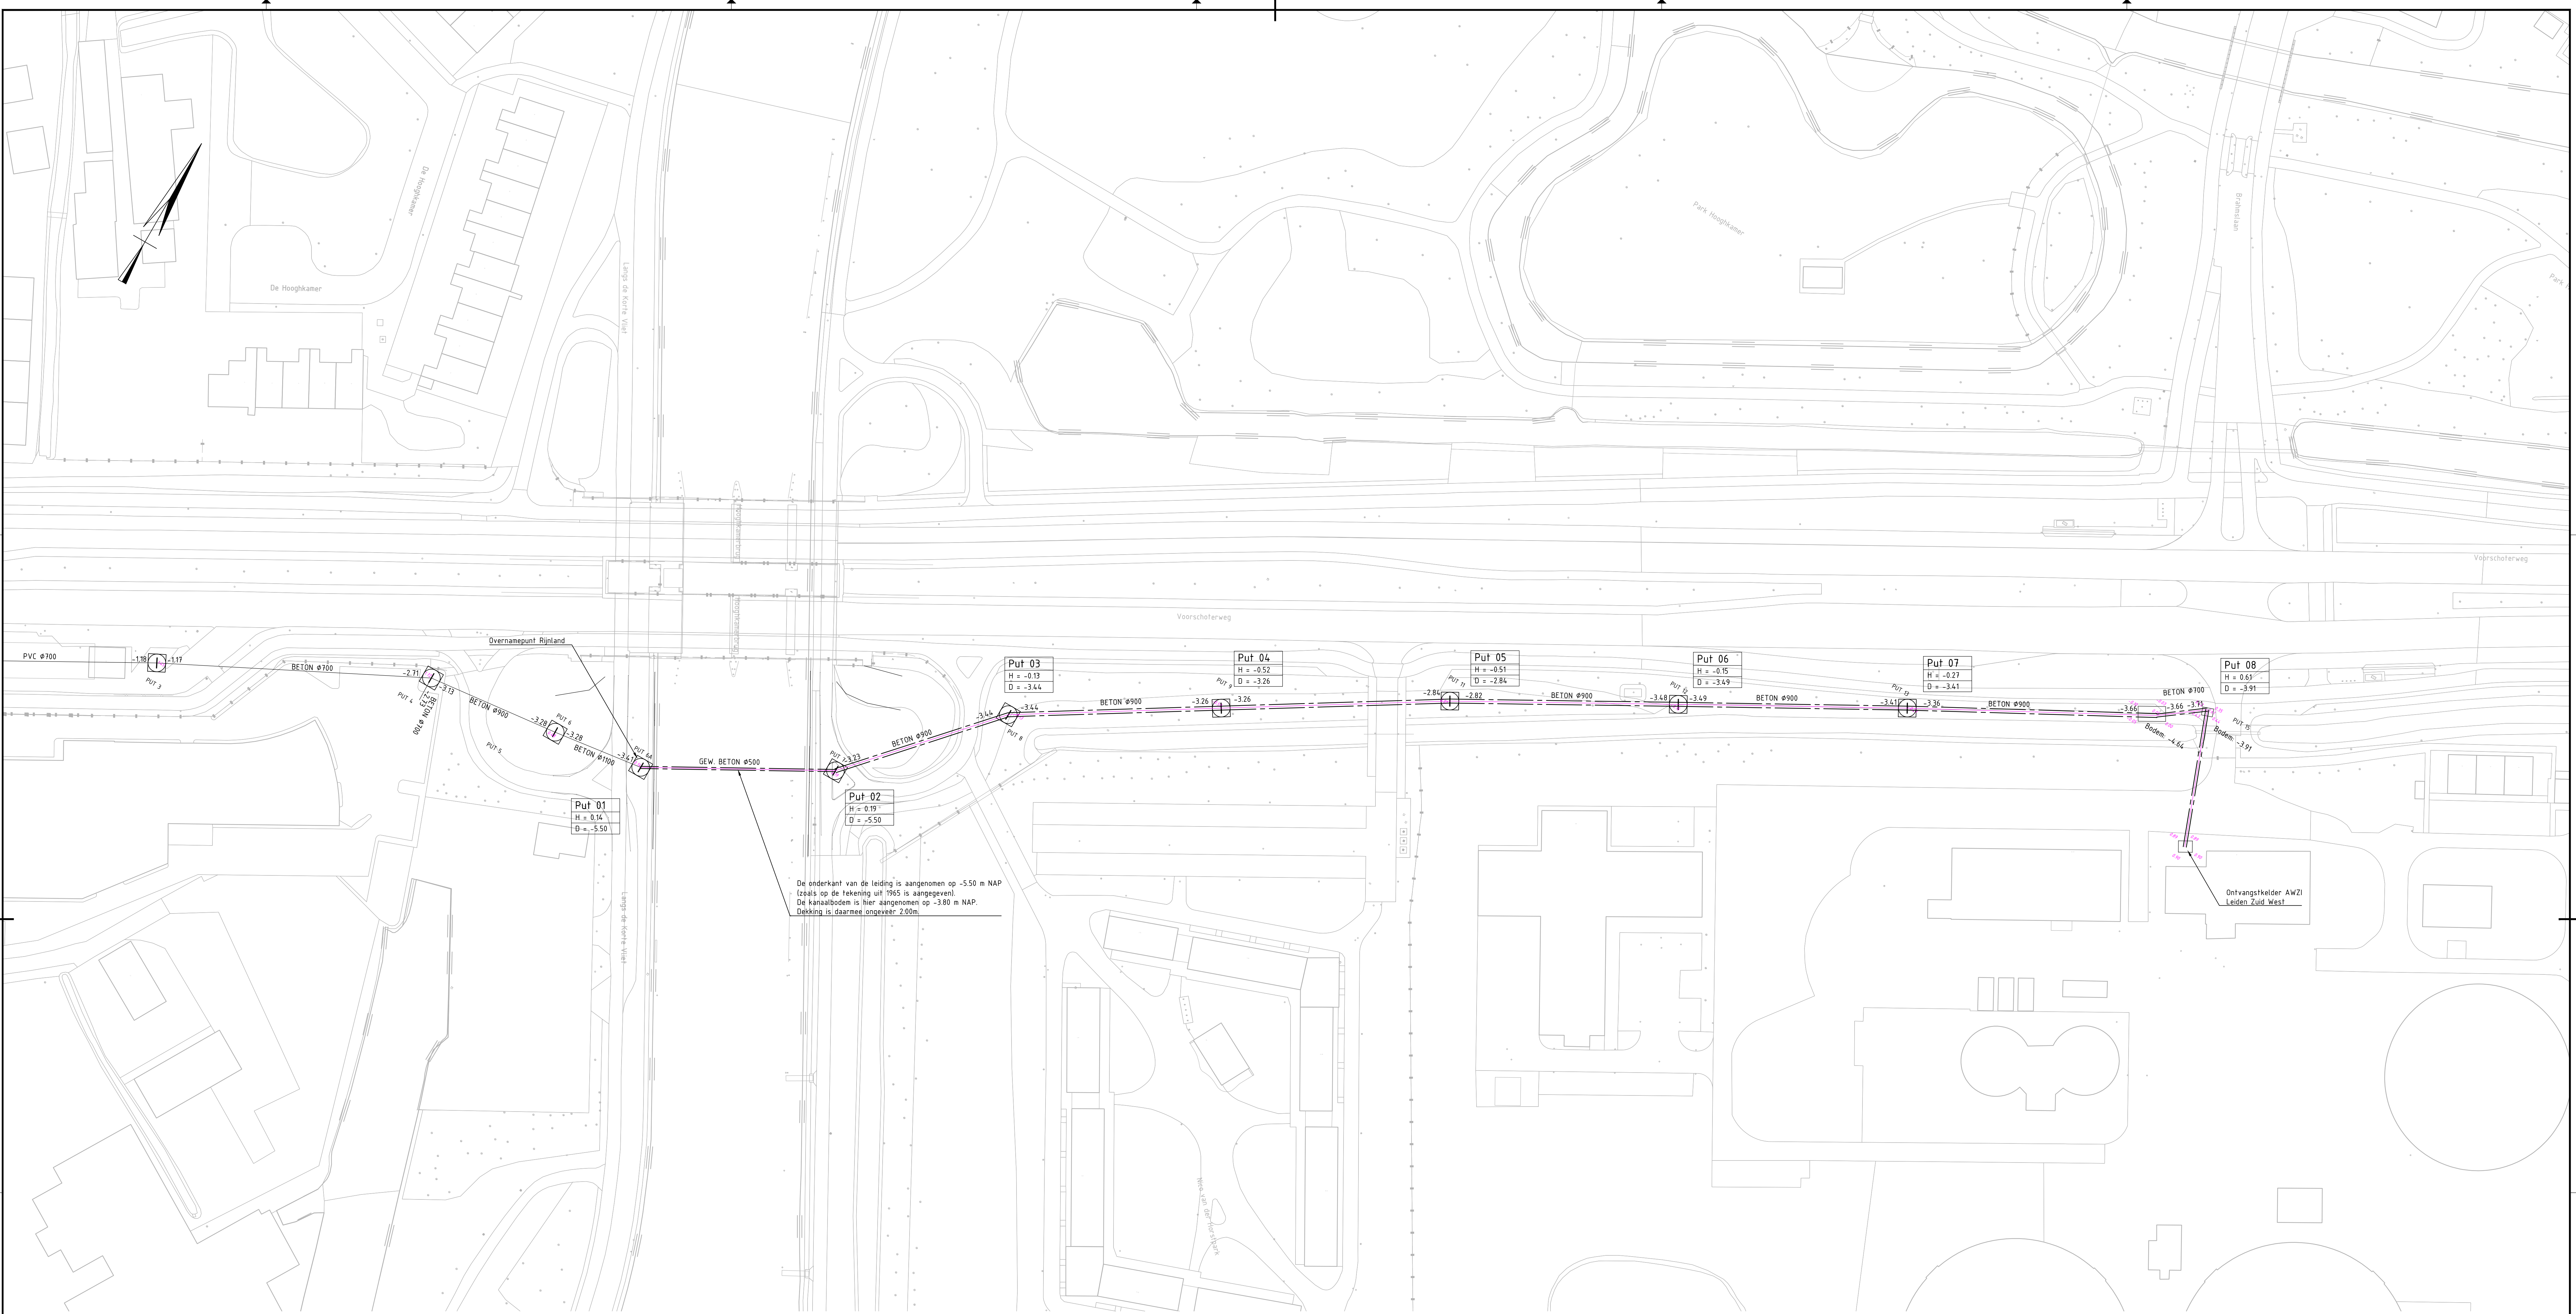


Overzicht
Schaal 1:500

Legenda

Put 03 H = -0.13 D = -3.44	Putnummer Hoogte putdeksel t.o.v. NAP Diepte put t.o.v. NAP
-3.44	Ingemeten leiding met b.o.b. t.o.v. NAP

Opmerkingen:
Hoogtematen in meters t.o.v. NAP
Buisdiameters in centimeters

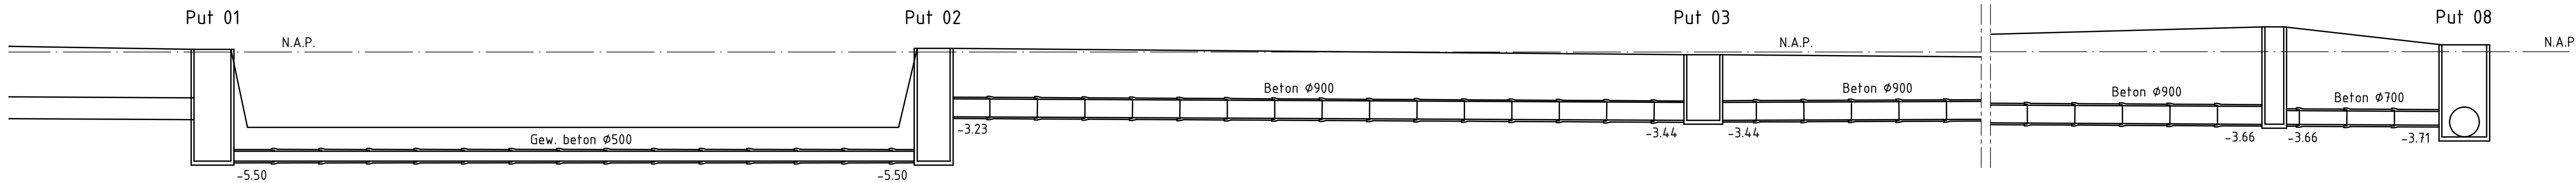

Profiel
Schaal 1:200

TAUW		Touw Dr is gevestigd in: Amsterdam - Assen - Deventer Eindhoven - Enschede - Leeuwarden Rotterdam - Utrecht www.touw.nl	
Opdrachtgever Hoogheemraadschap van Rijnland			
Project Integrale rioleringsberekening Voorschoten en Leiden			
Onderdeel Overzichtstekening inmeting aanvoertleiding naar AWZI Leiden Zuid-West			
Documentnummer: 1270663-TE-K&L-WV-ST-001			
Gef. x/y	Ge. nr	Datum	10-01-21
Yrijgare		Schaal	1:500
Projectnummer	Status	Formaat	A0 (841x1189mm)
1270663	Blad 1 van 1	Definitief	