




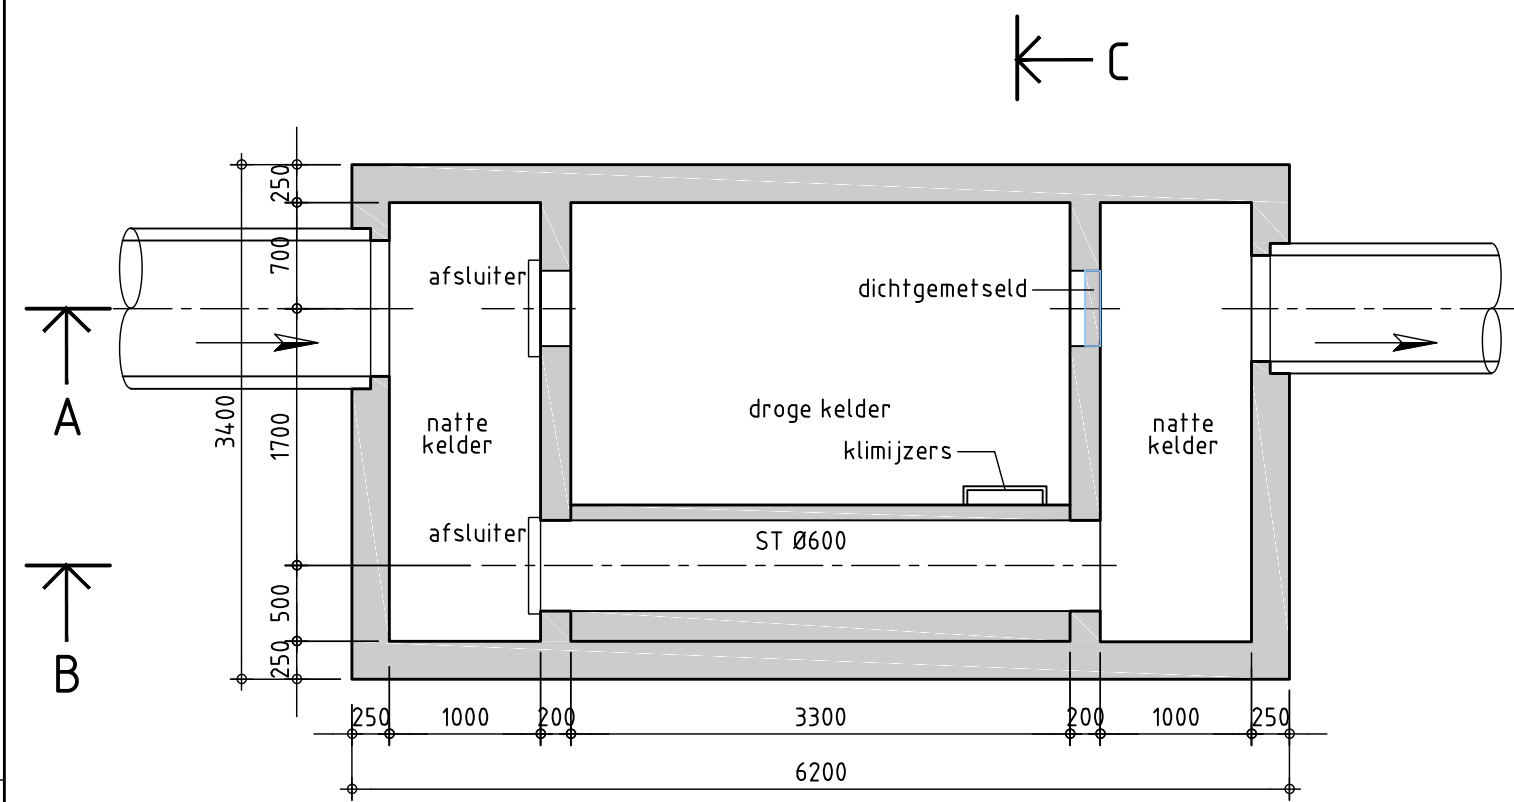


BOVENAANZICHT -3400 NAP

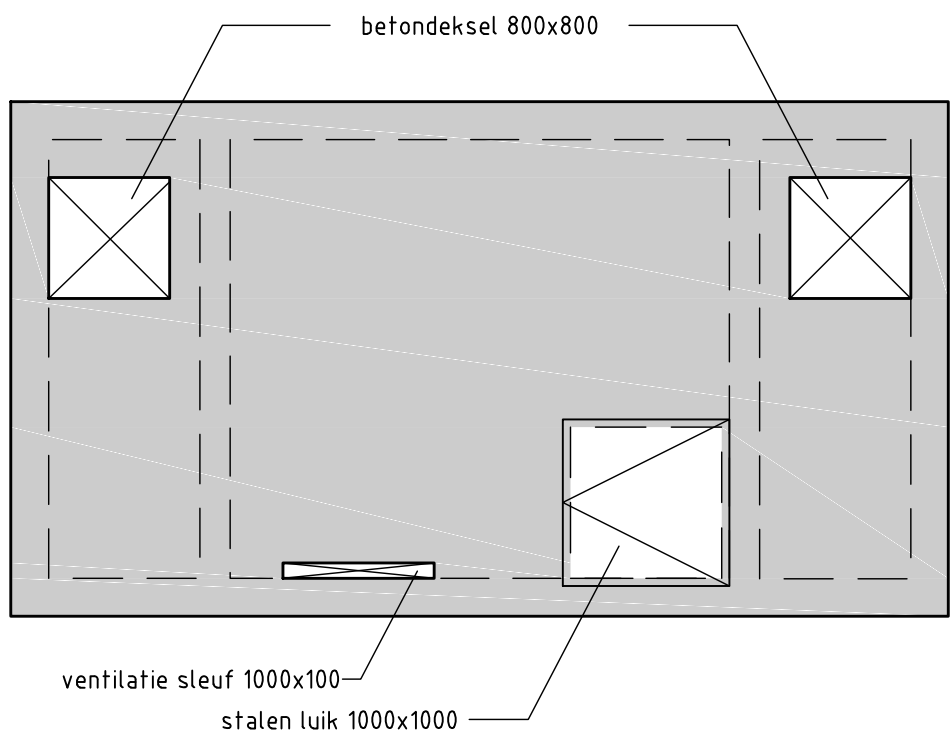


BOVENAANZICHT MAAIVELD

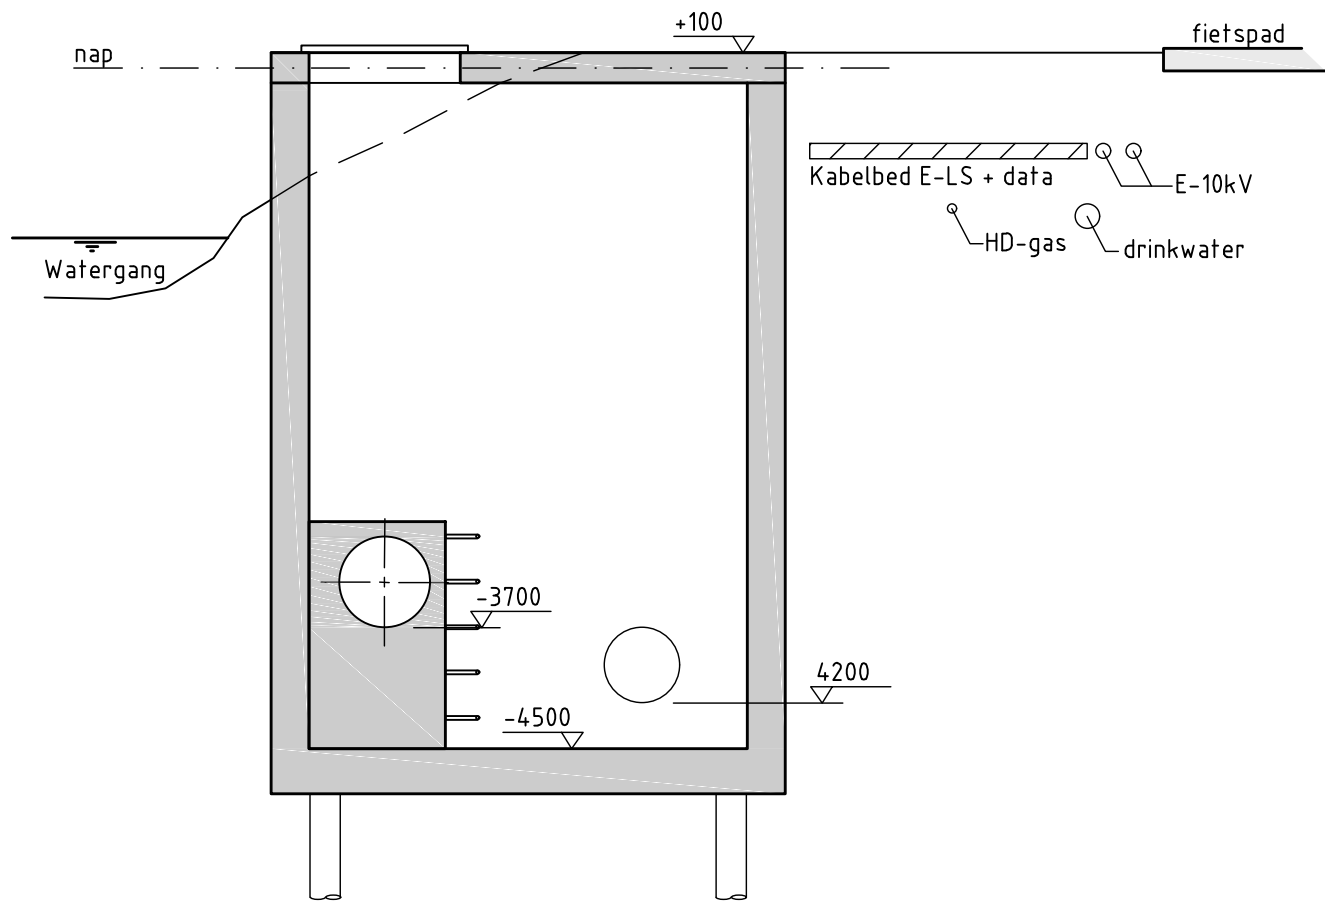

DOORSNEDE C-C

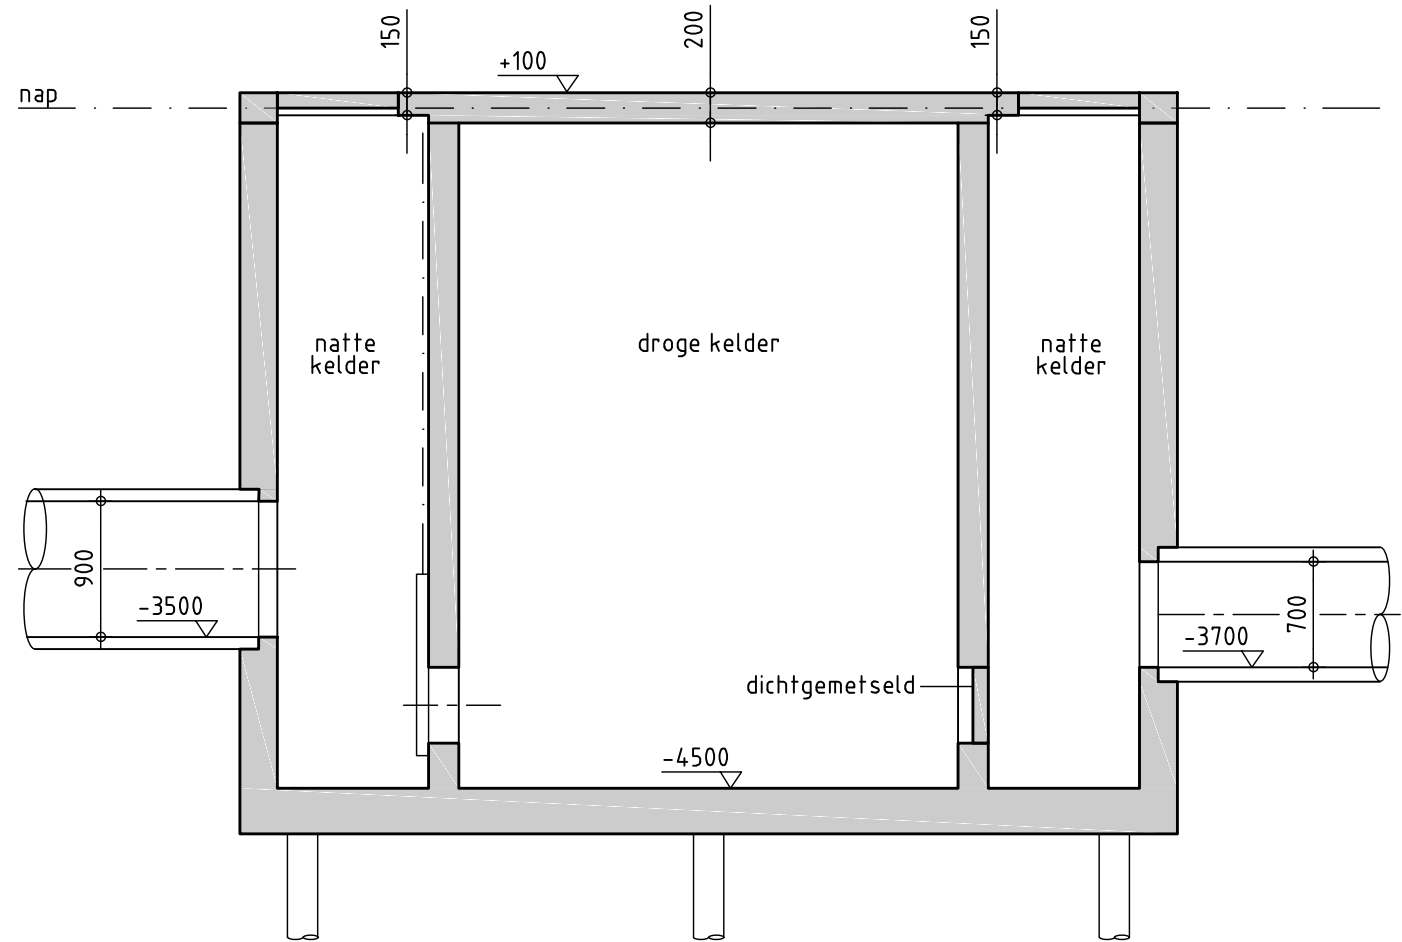

DOORSNEDE A-A

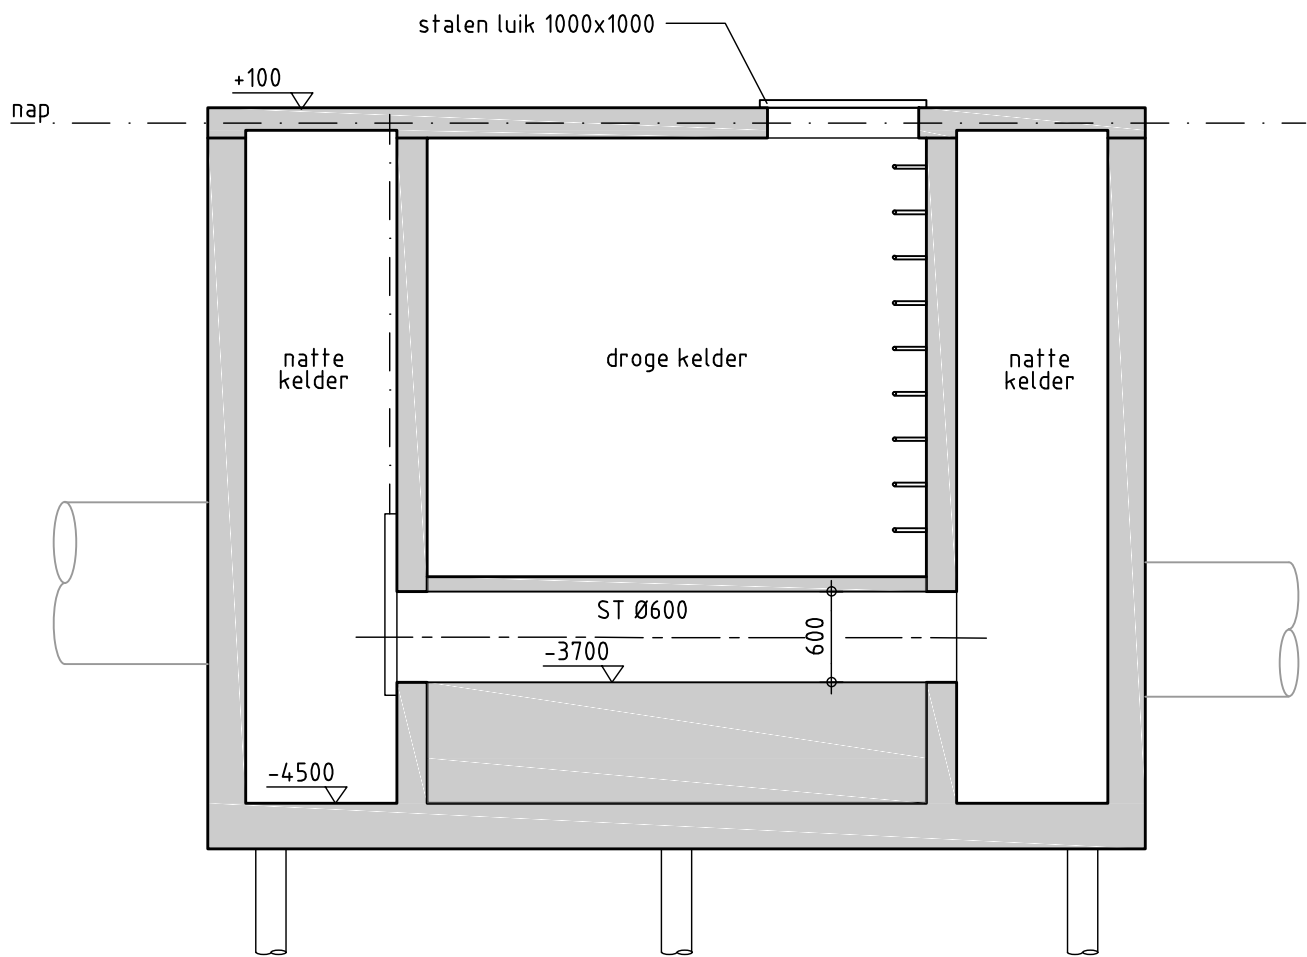

DOORSNEDE B-B

- Maatvoering in millimeters, peilen t.o.v. NAP
- Maatvoering o.b.v. inspectie 22-02-2023

-	-	-	-	-	-	-	-
-	-	-	-	-	-	-	-
1	29-11-2023	DIG-nummer gewijzigd	OS	IR		IR	
REV.	DATUM	OMSCHRIJVING REVISIE	GETEKEND		GECONTR.		GEZIEN
OPDR.GEVER			HOOGHEEMRAADSCHAP VAN RIJNLAND ARCHIMEDESWEG 1 2333 CM LEIDEN  Hoogheemraadschap van Rijnland				
PROJECT			RENOVATIE VRIJVERVALLEIDING VOORSCHOTEN AWZI LEIDEN ZUIDWEST  iv-Water b.v. Noordhoek 37 3351 LD Papendrecht Nederland T +31 88 943 3900 www.iv-water.nl				
ONDERDEEL			DEBIETMETERPUT BESTAANDE SITUATIE BESTEK DIG-15247				
OMSCHR. / VERSIE: EERSTE UITGAVE							
DATUM:		18-08-2023	GECONTROLEERD:		M.BOUSARDT		
GETEKEND:		O.SCHEFFE	GEZIEN:		I.RAMTAHALSING		
STATUS:		DEFINITIEF	SCHAAL:		1:50		
DEZE TEKENING IS EIGENDOM VAN Iv-Water b.v. ZONDER SCHRIFTELIJKE TOESTEMMING VAN DE EIGENAAR MAG DEZE OP GEENRELIJKE WIJZE WORDEN GEKOPIEERD OF OPENBAAR GEMAAKT.			FORMAAT:		A2		
			PROJECTNR. WAPA220209				
			TEKENINGNR. 38011				
			BLADNR. 1 VAN 2				