


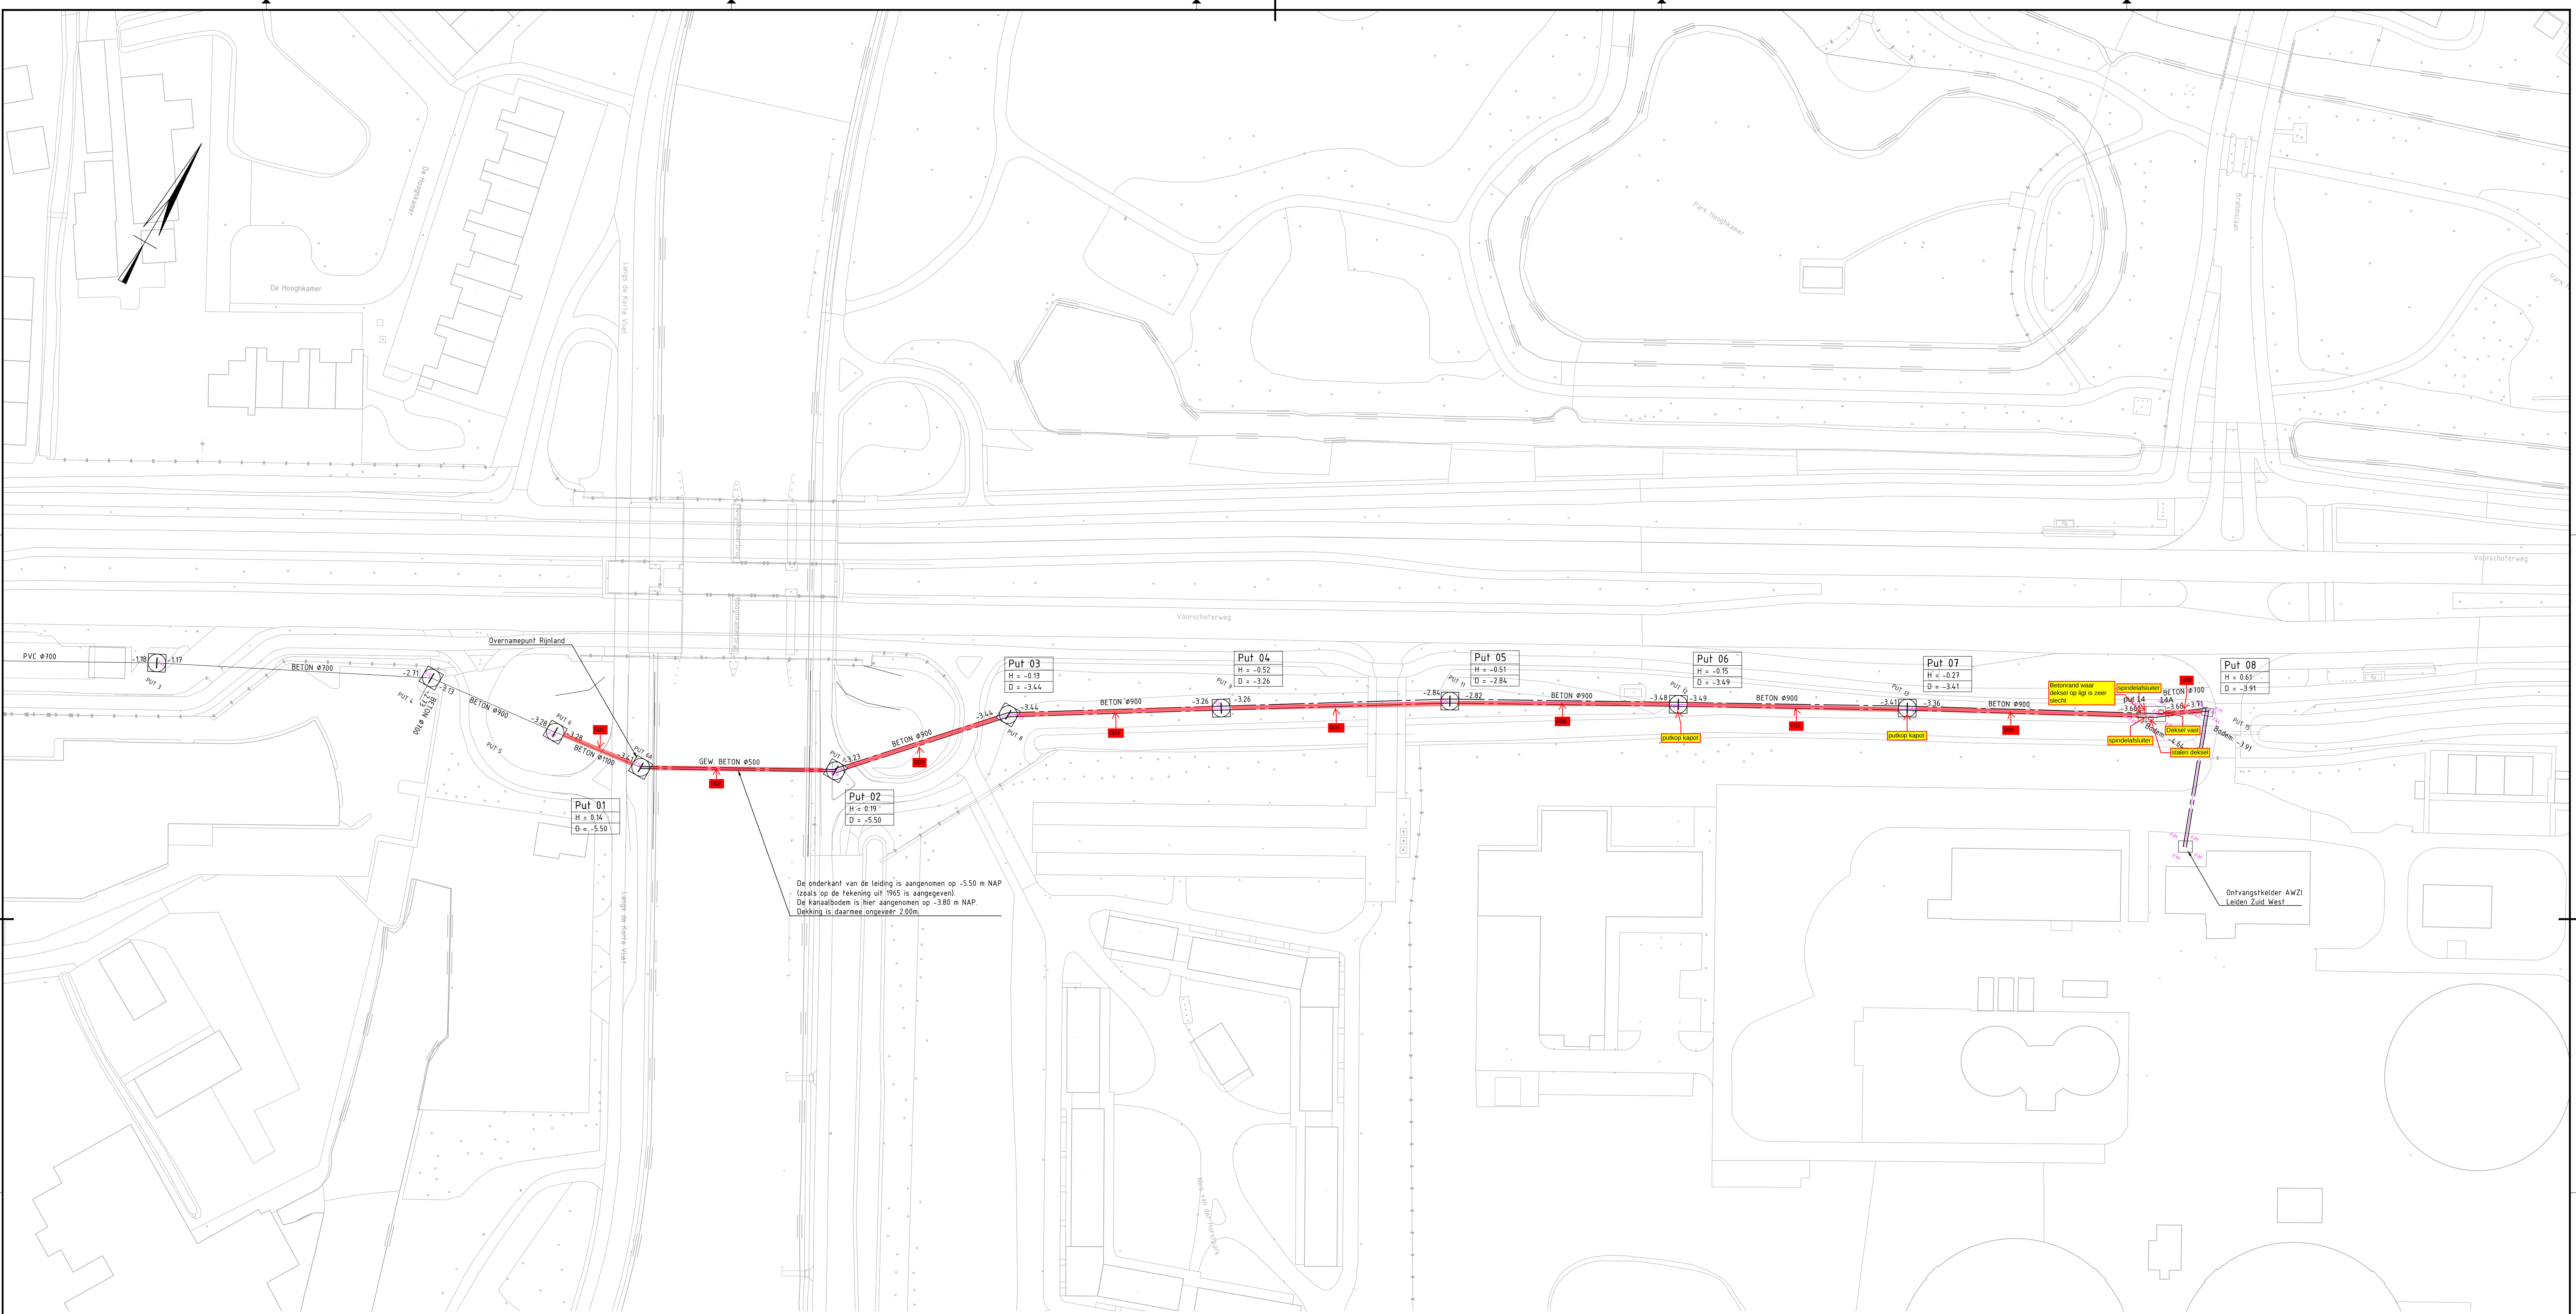


Overzicht
Schaal 1:500

Legenda

Put 03 H = -0.13 D = -3.44	Putnummer Hoogte putdeksel t.o.v. NAP Diepte put t.o.v. NAP
-3.44	Ingemeten leiding met b.o.b. t.o.v. NAP

Opmerkingen:
Hoogtematen in meters t.o.v. NAP
Buisdiameters in centimeters

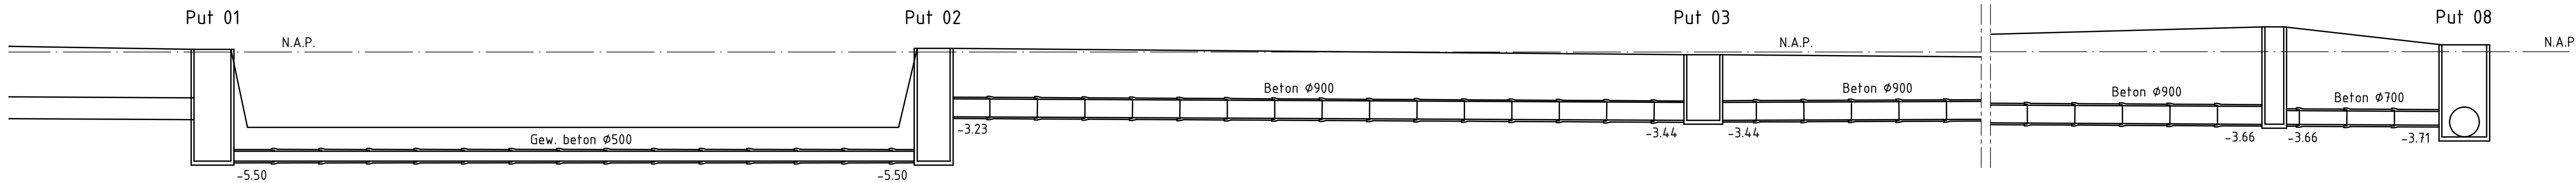

Profiel
Schaal 1:200

Tauw bv is gevestigd in:
Amsterdam - Assen - Deventer
Eindhoven - Enschede - Leeuwarden
Rotterdam - Utrecht
www.tauw.nl

Opdrachtgever
Hoogheemraadschap van Rijnland

Project
Integrale rioleringsberekening Voorschoten en Leiden

Orderdeel
Overzichtstekening inmeting aanvoertleiding naar AWZI Leiden Zuid-West

Documentnummer: 1270663-TE-K&L-WV-ST-001	
Gef. xPA	Datum: 10-01-21
Gef. WB	Schaal: 1:500
Yrijgare	Status
Projectnummer: 1270663	Blad: 1 van 1
Definitief	Formaat: A0 (841x1189mm)