




PROFIEL 01
SCHAAL 1:50

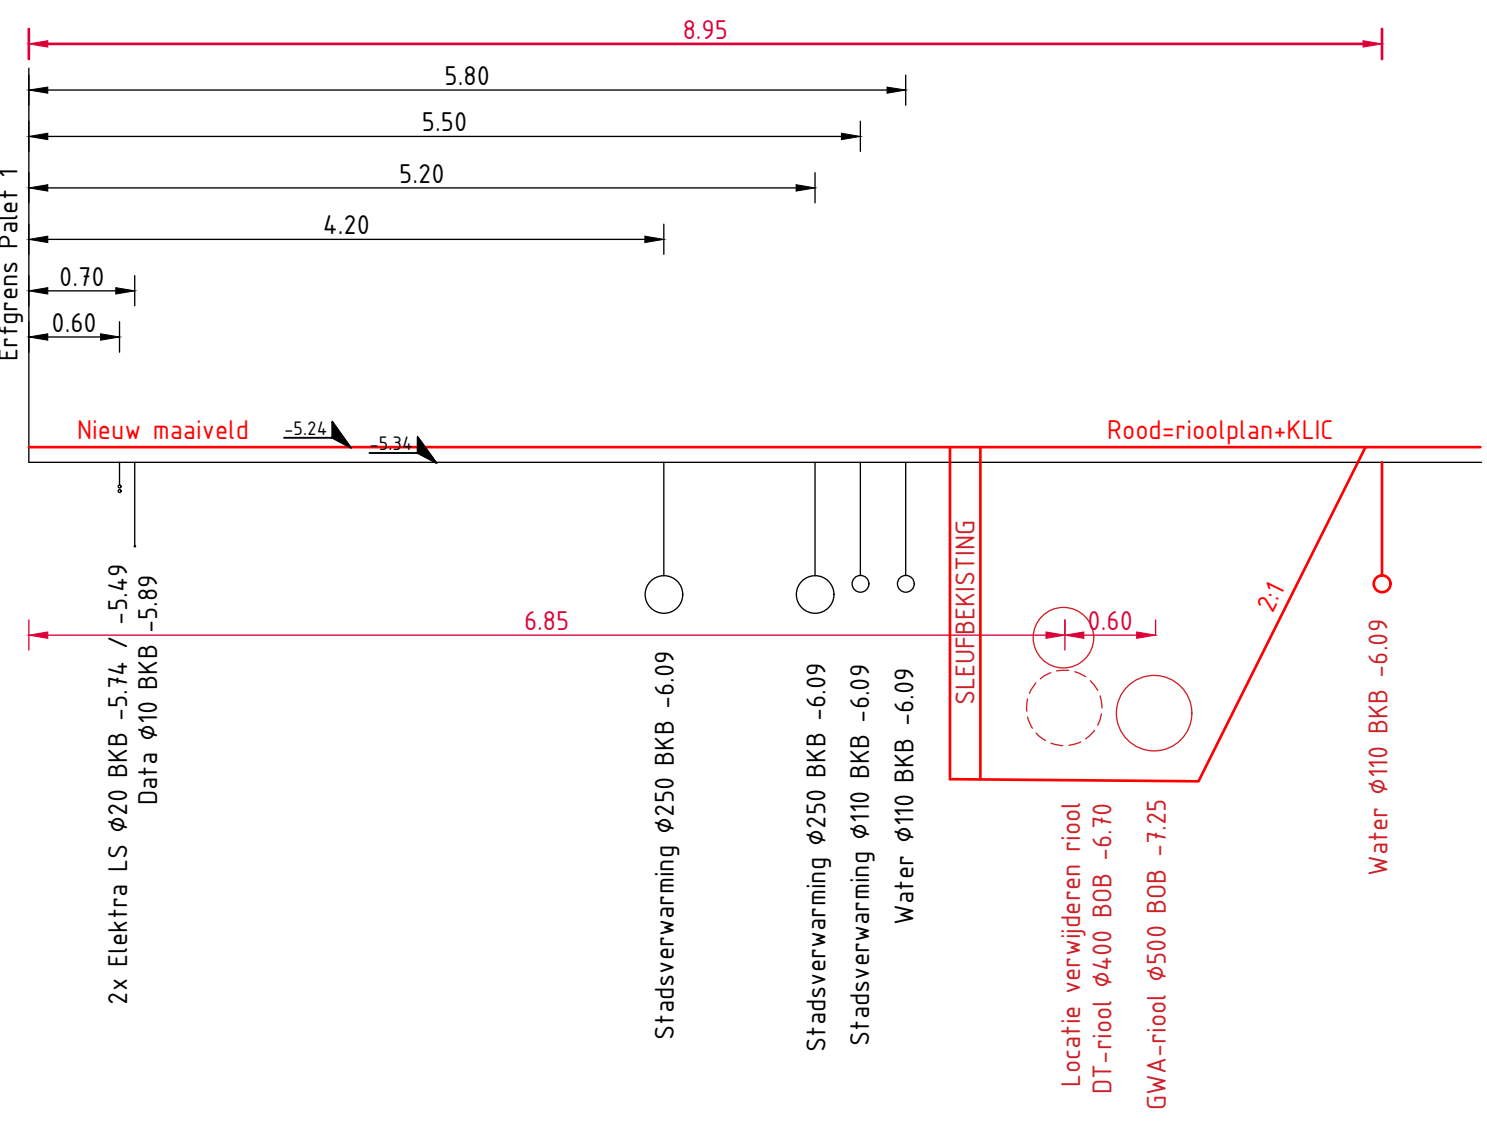


PROFIEL 06
SCHAAL 1:50

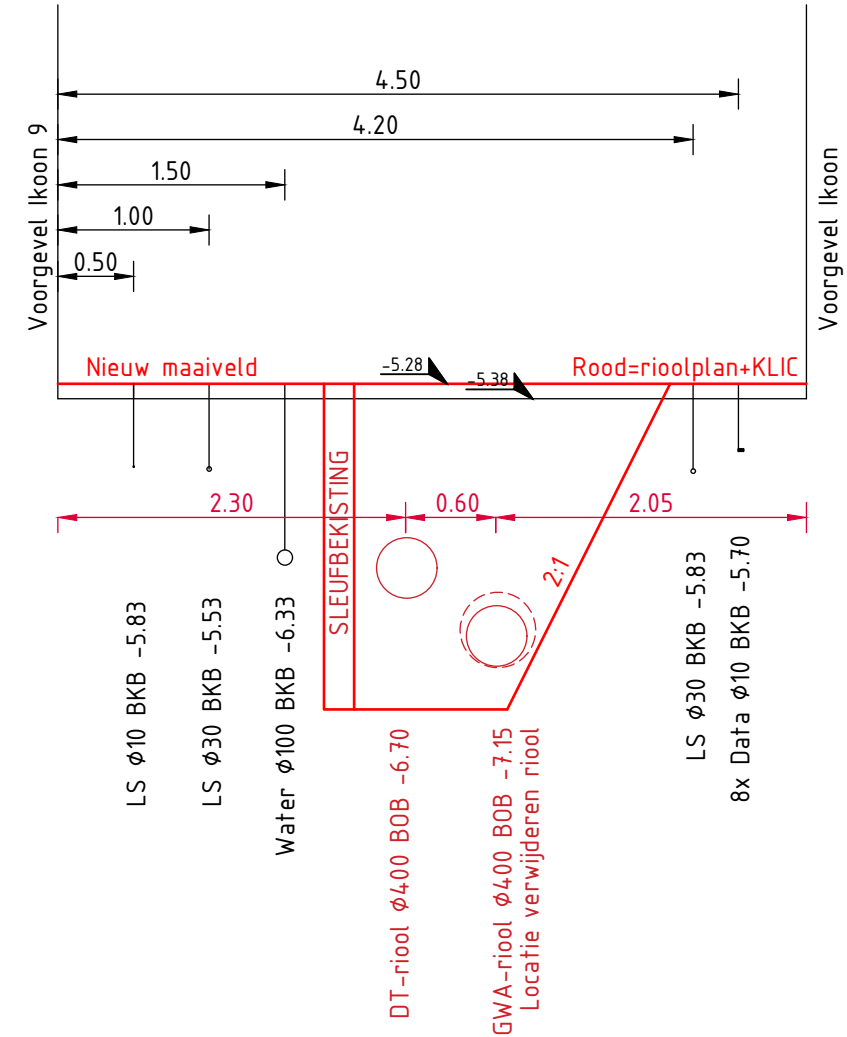


PROFIEL 11
SCHAAL 1:50

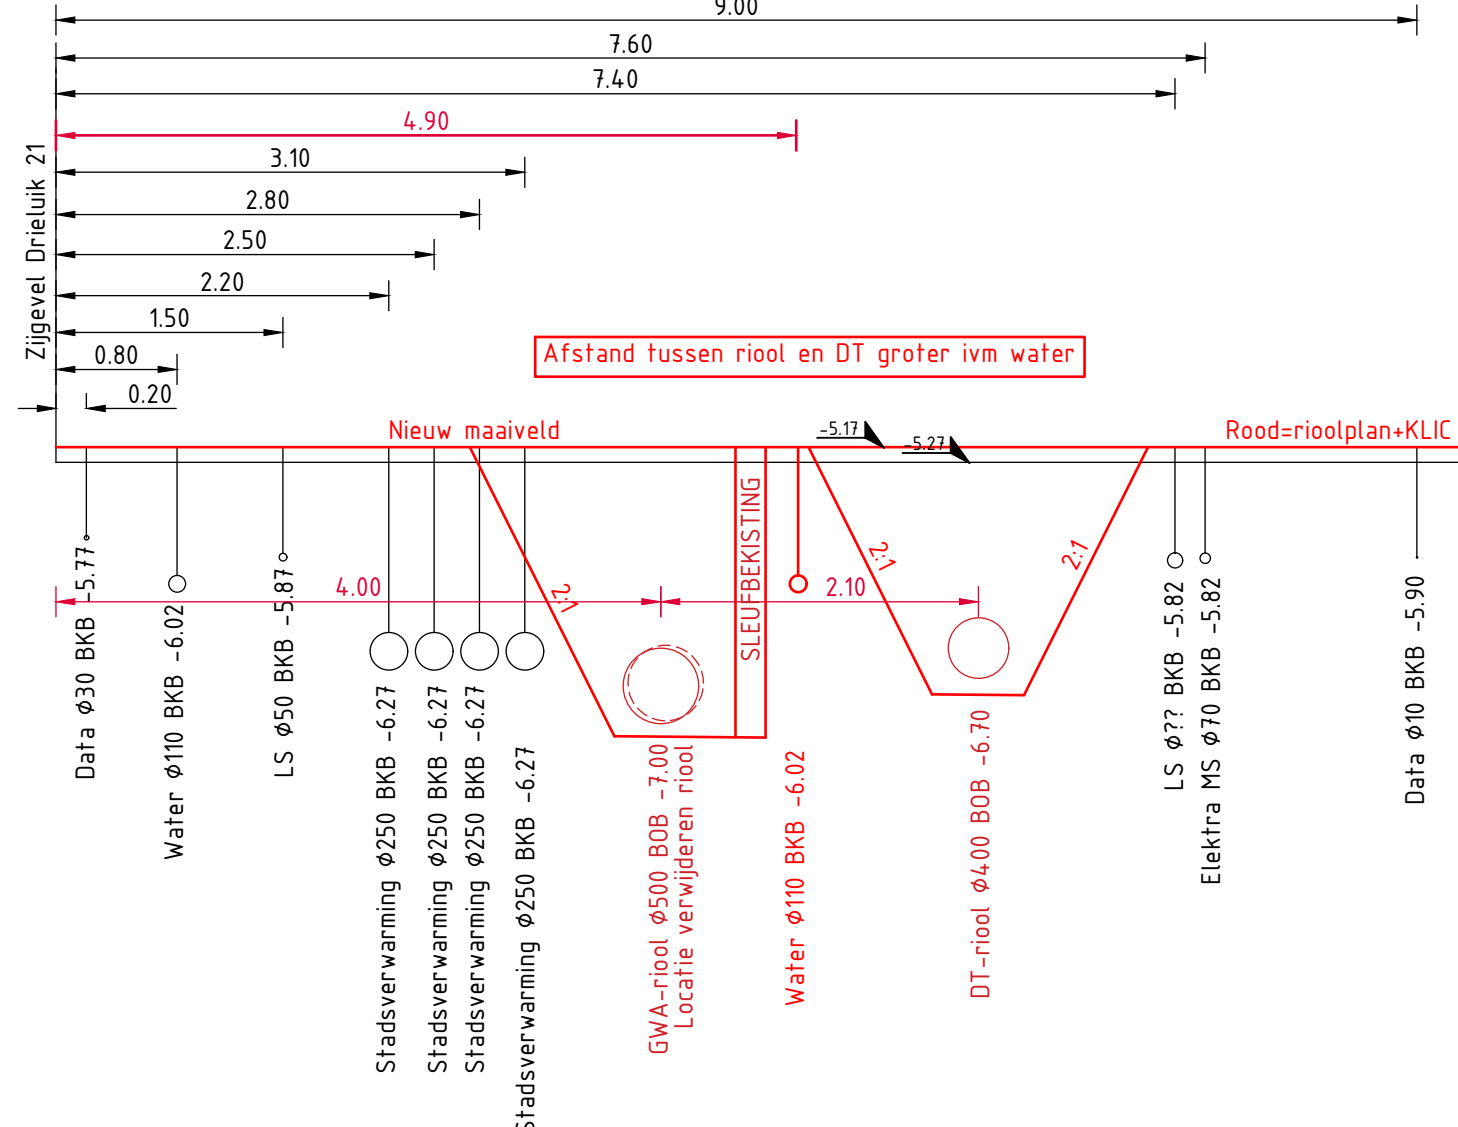


PROFIEL 19
SCHAAL 1:50

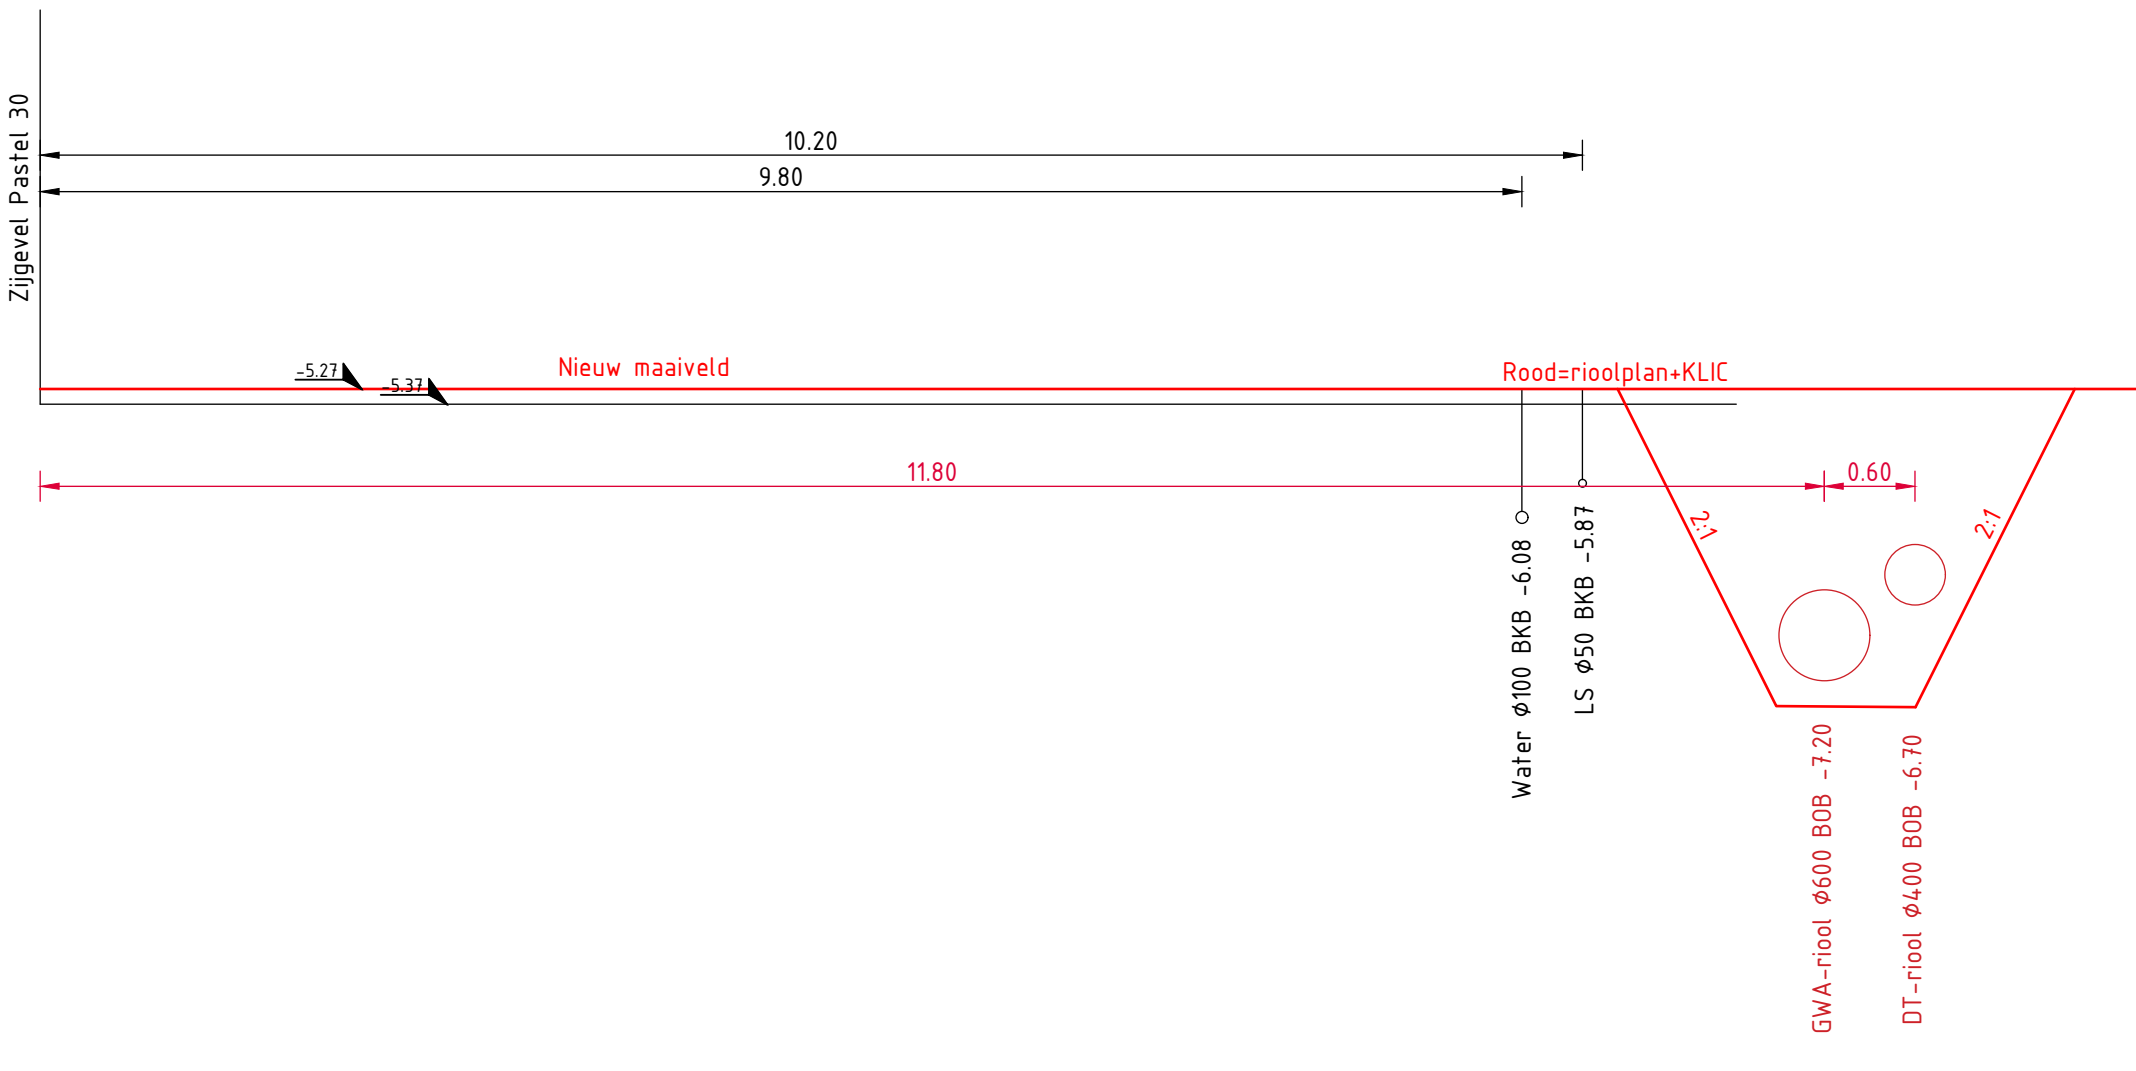


PROFIEL 02
SCHAAL 1:50

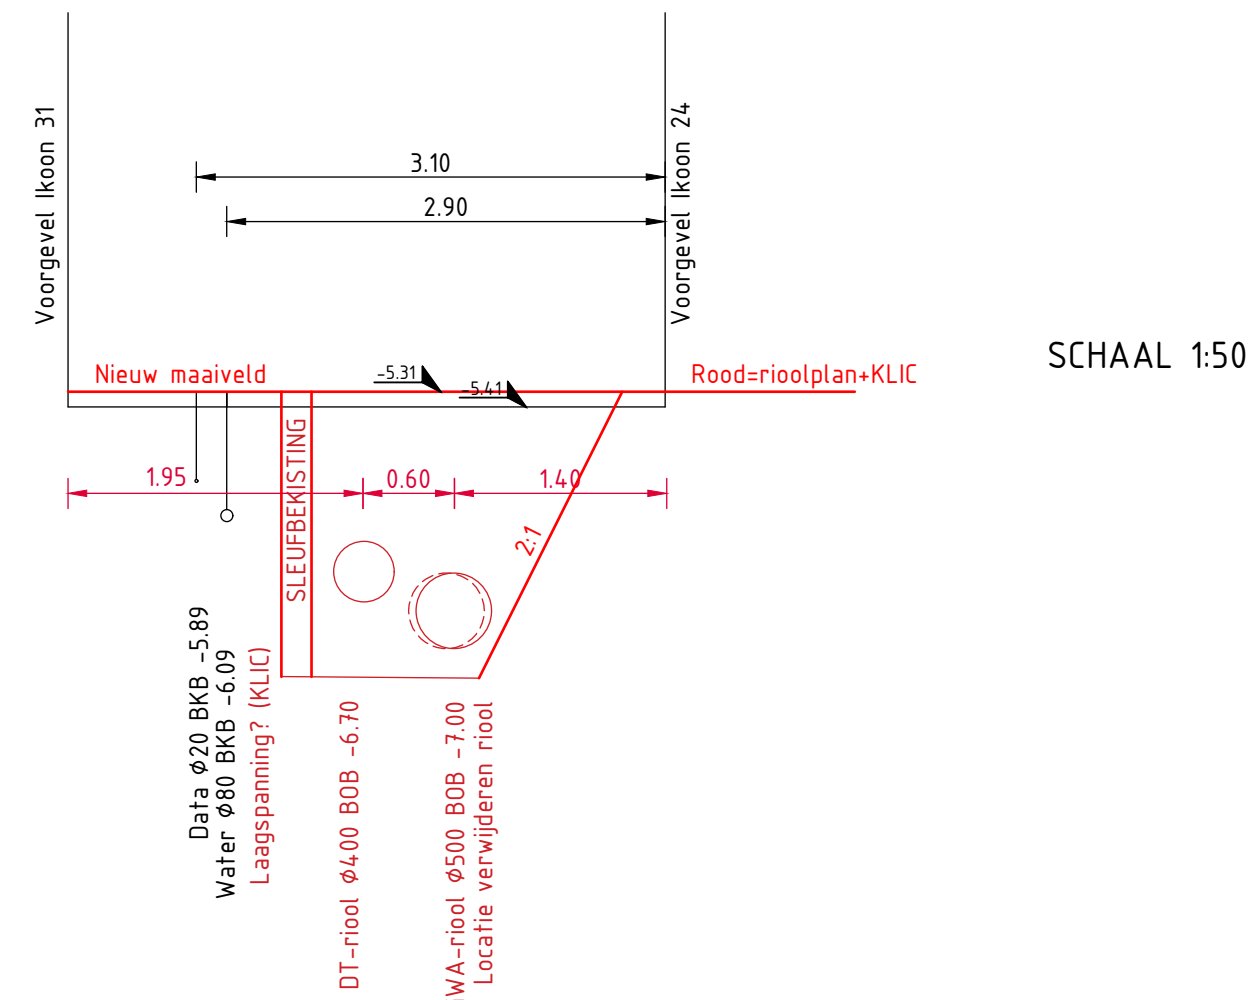


PROFIEL 07

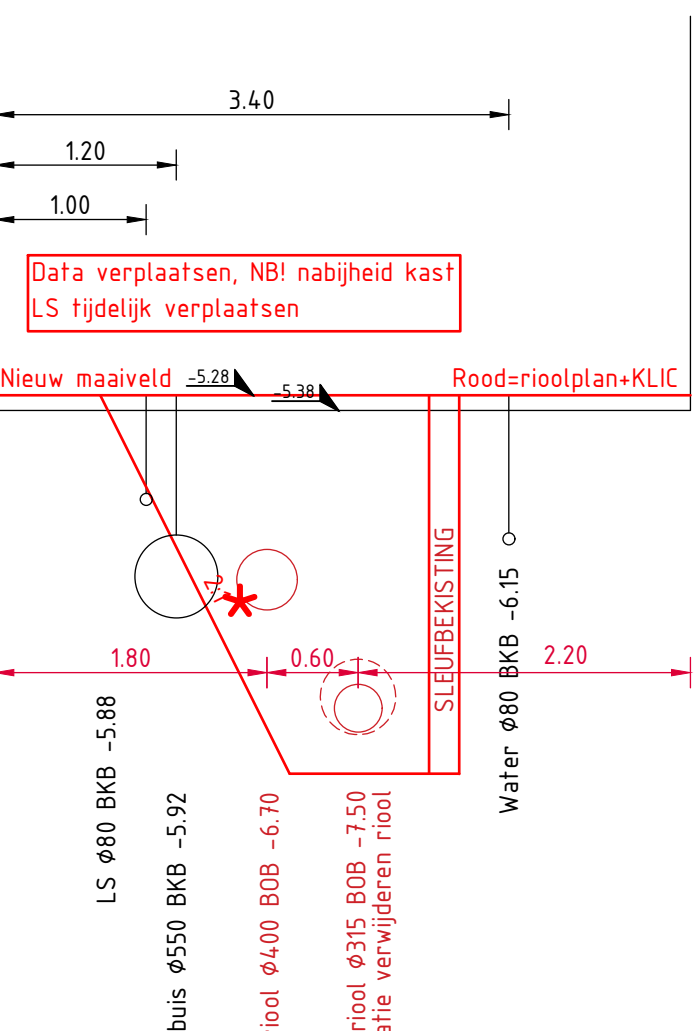


PROFIEL 12
SCHAAL 1:50

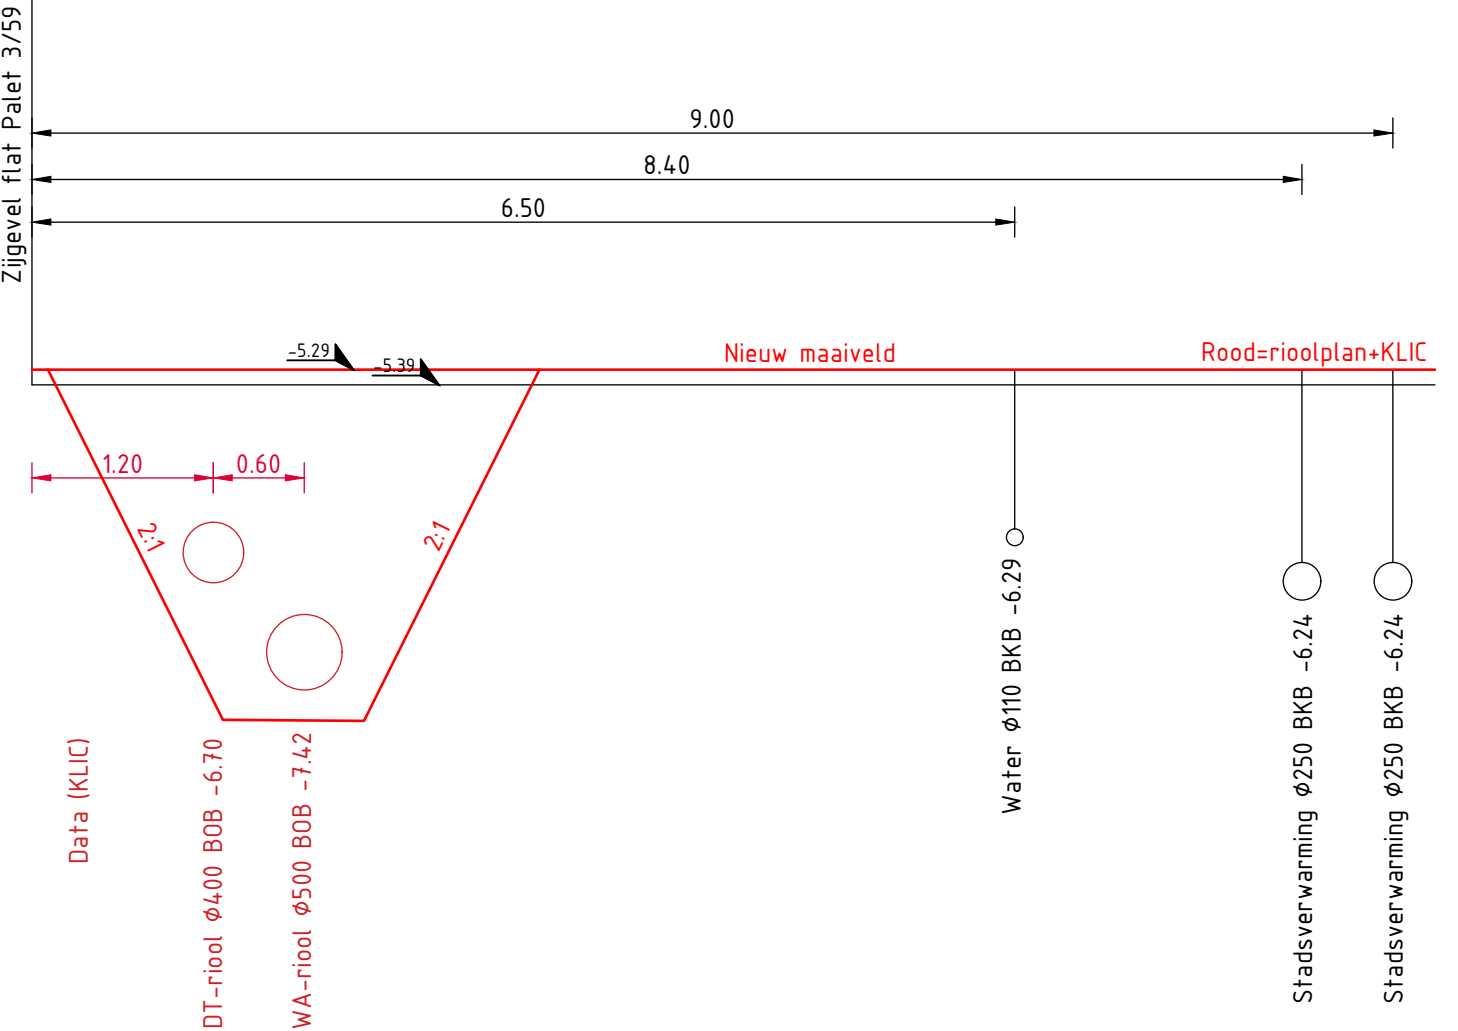


PROFIEL 20
SCHAAL 1:50

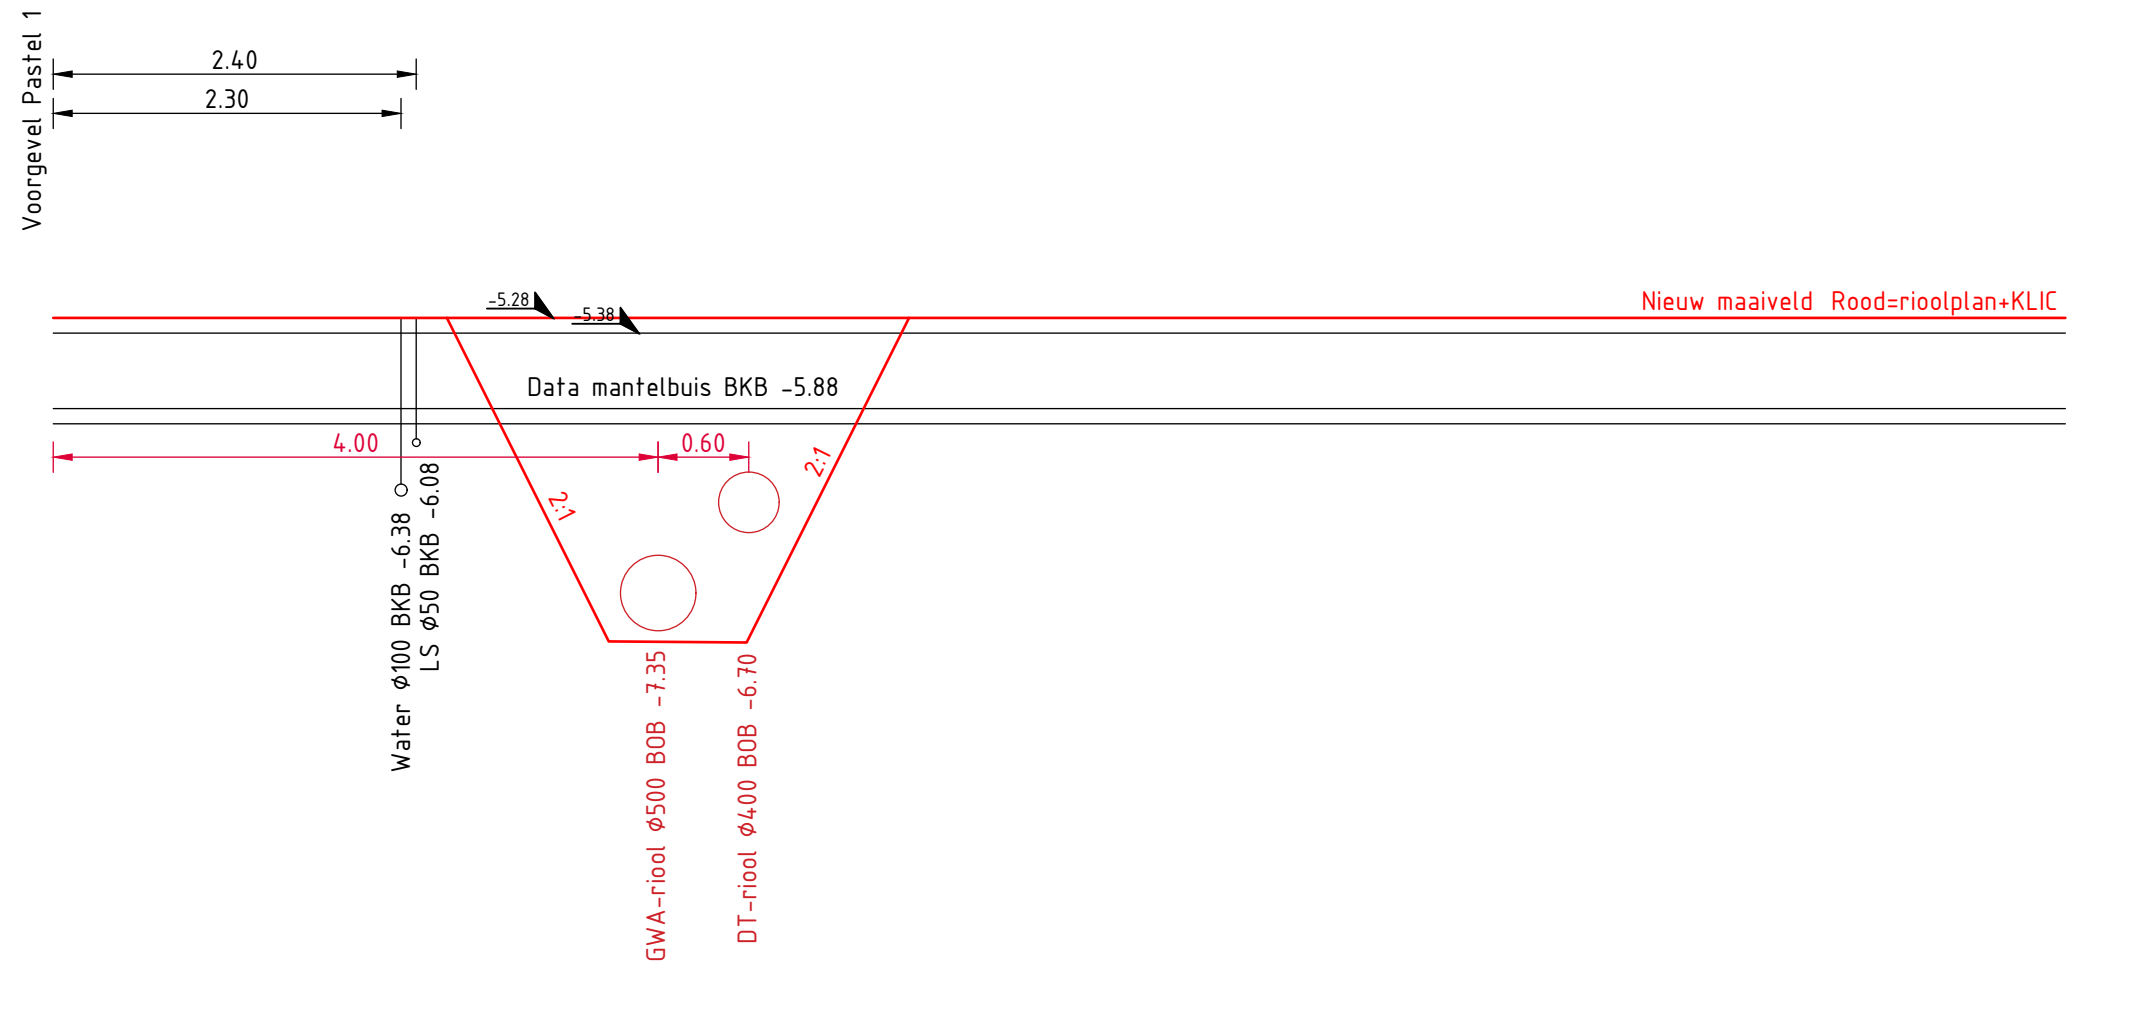


PROFIEL 03
SCHAAL 1:50

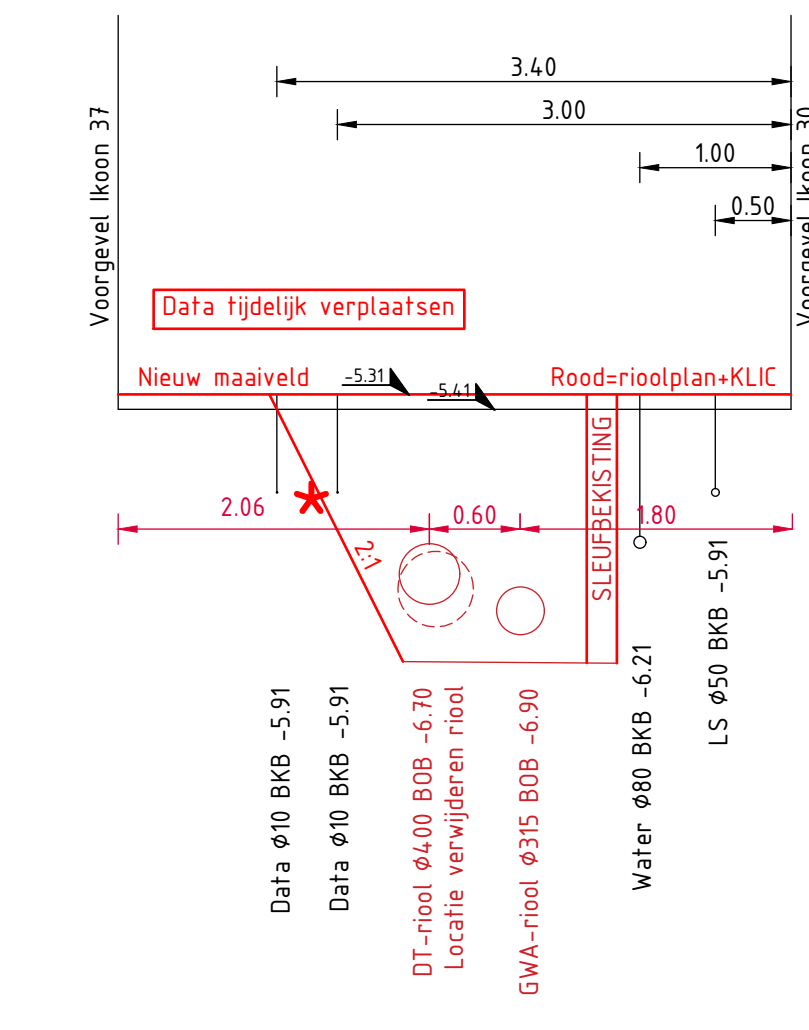


PROFIEL 08
SCHAAL 1:50

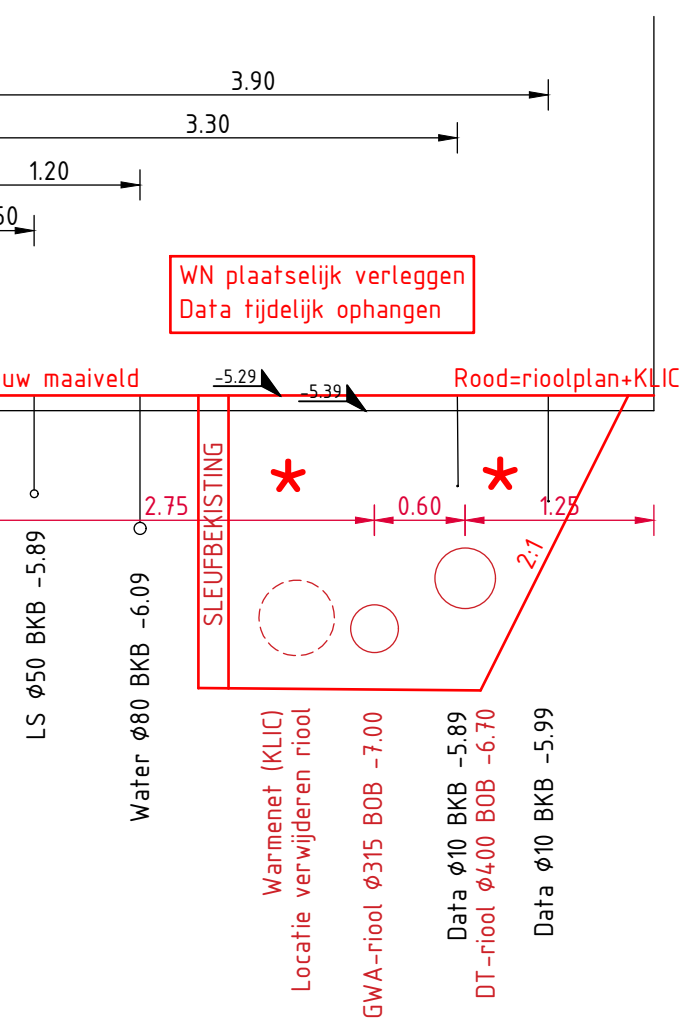


PROFIEL 15
SCHAAL 1:50

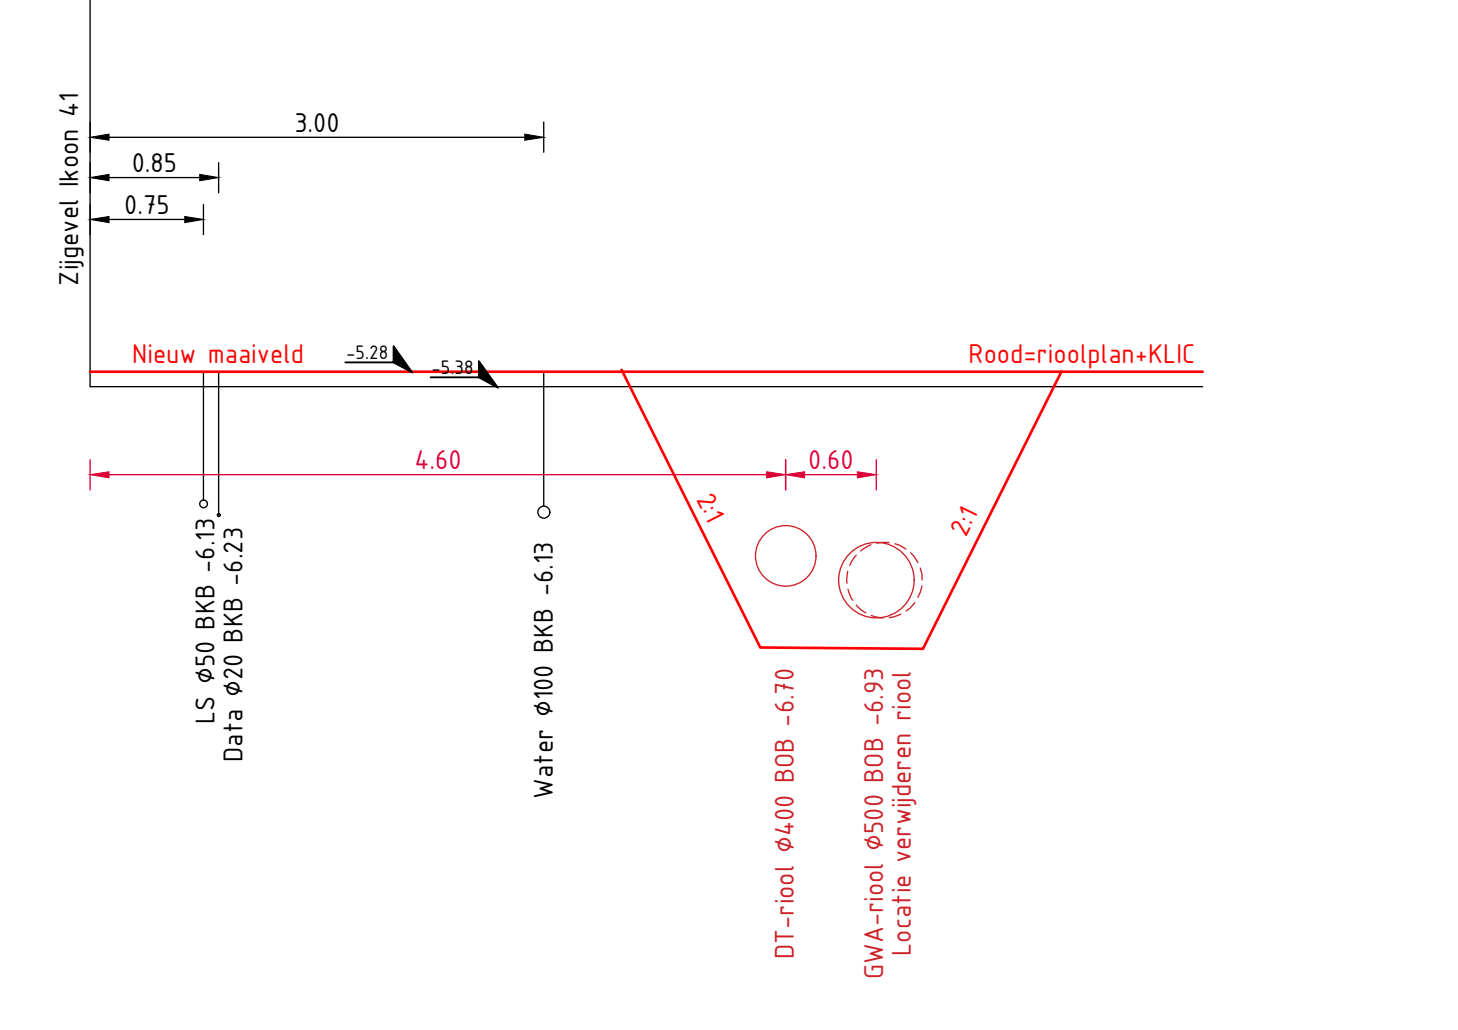


PROFIEL 21
SCHAAL 1:50

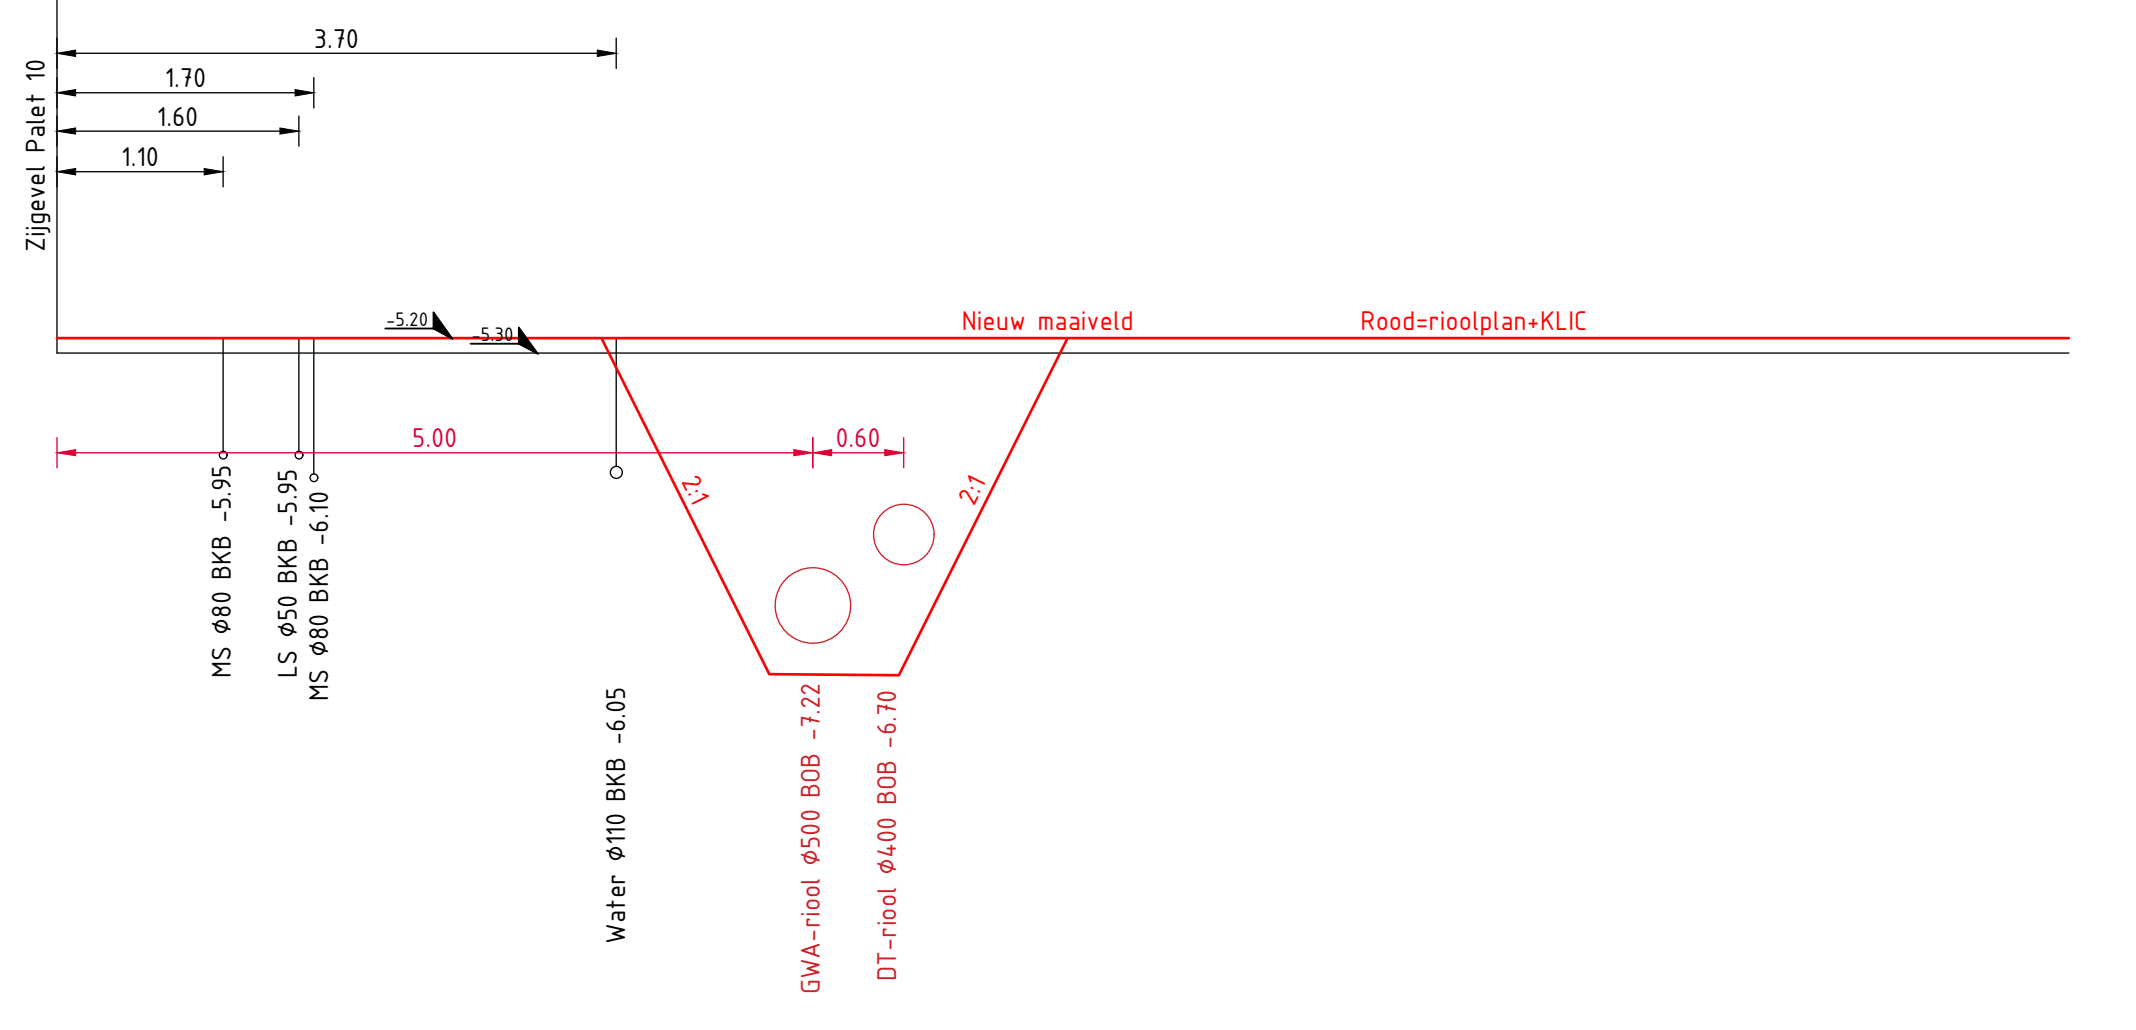


PROFIEL 04
SCHAAL 1:50

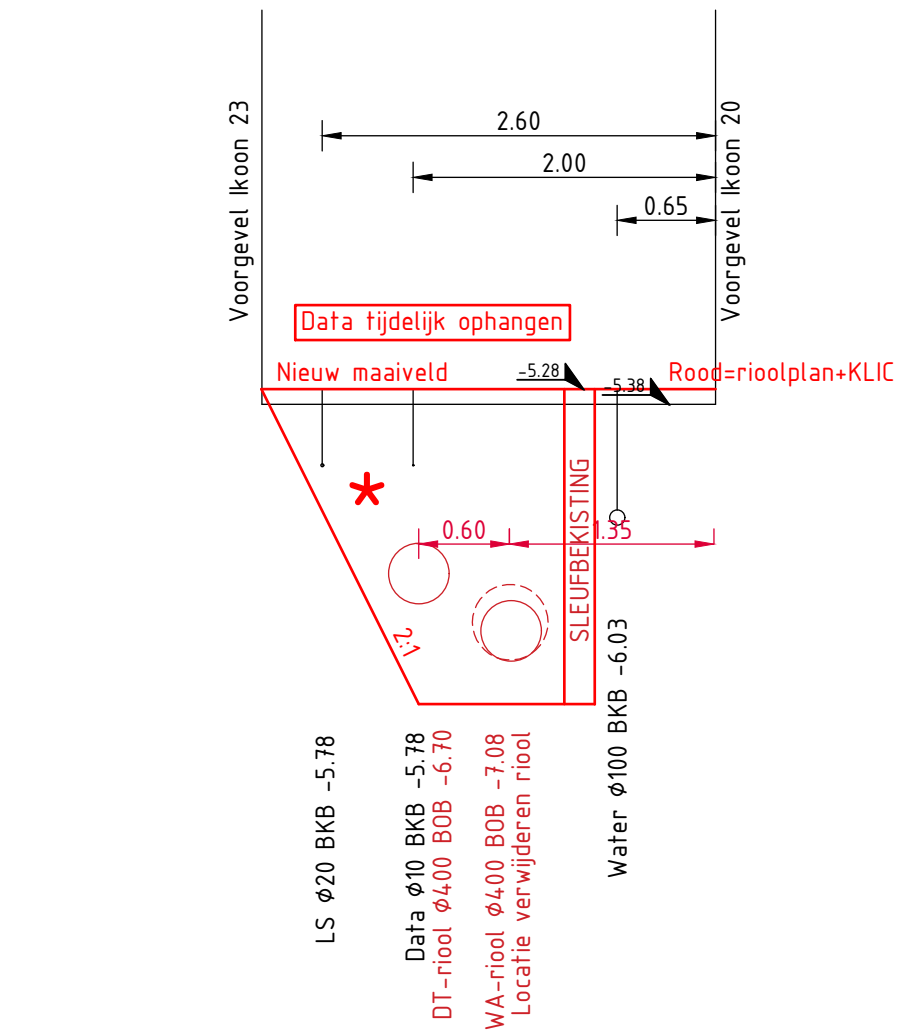


PROFIEL 09
SCHAAL 1:50

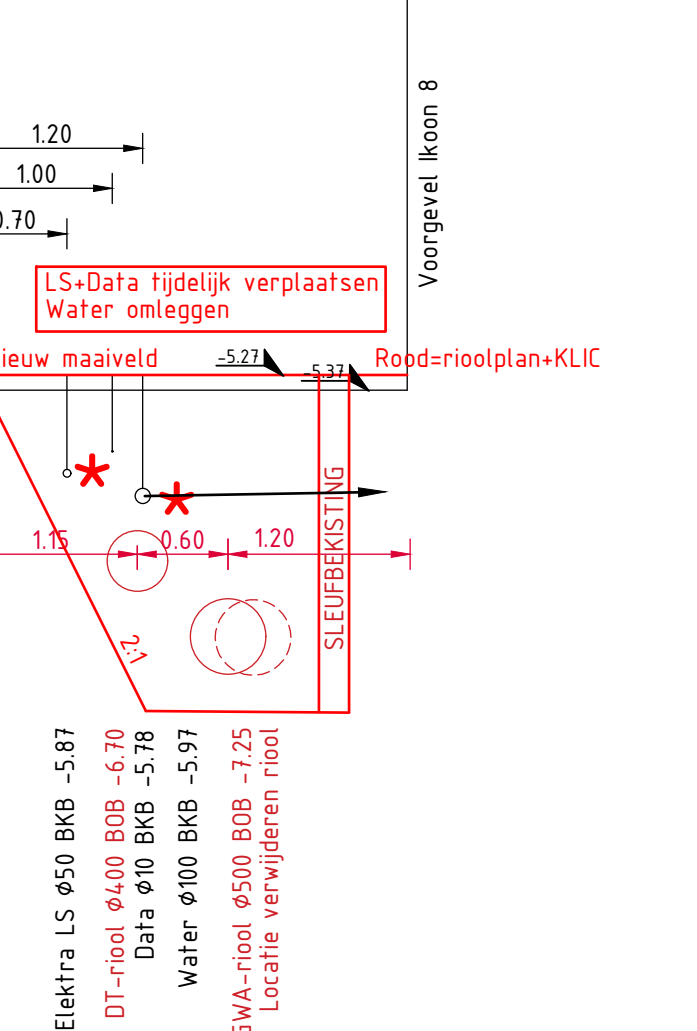


PROFIEL 16
SCHAAL 1:50

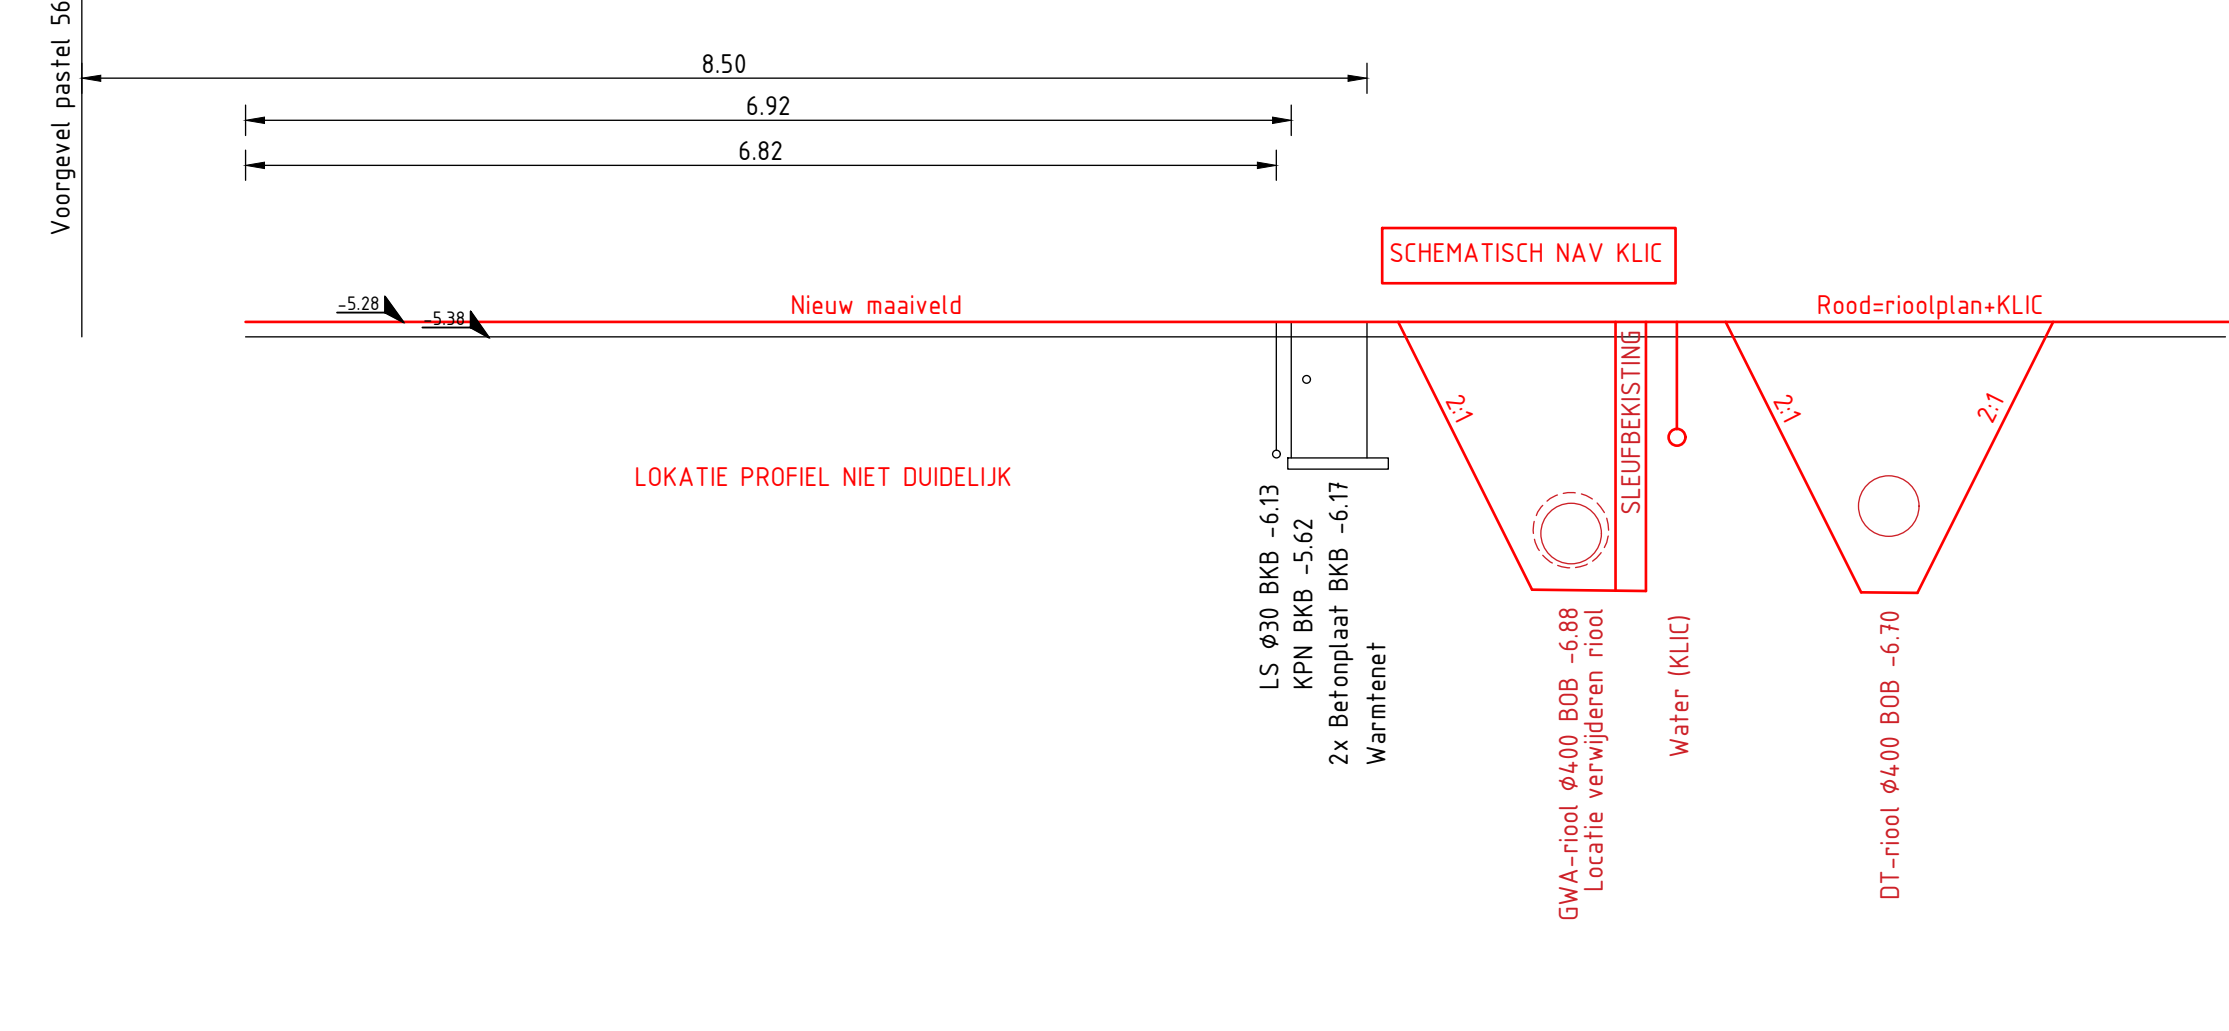


PROFIEL 22
SCHAAL 1:50

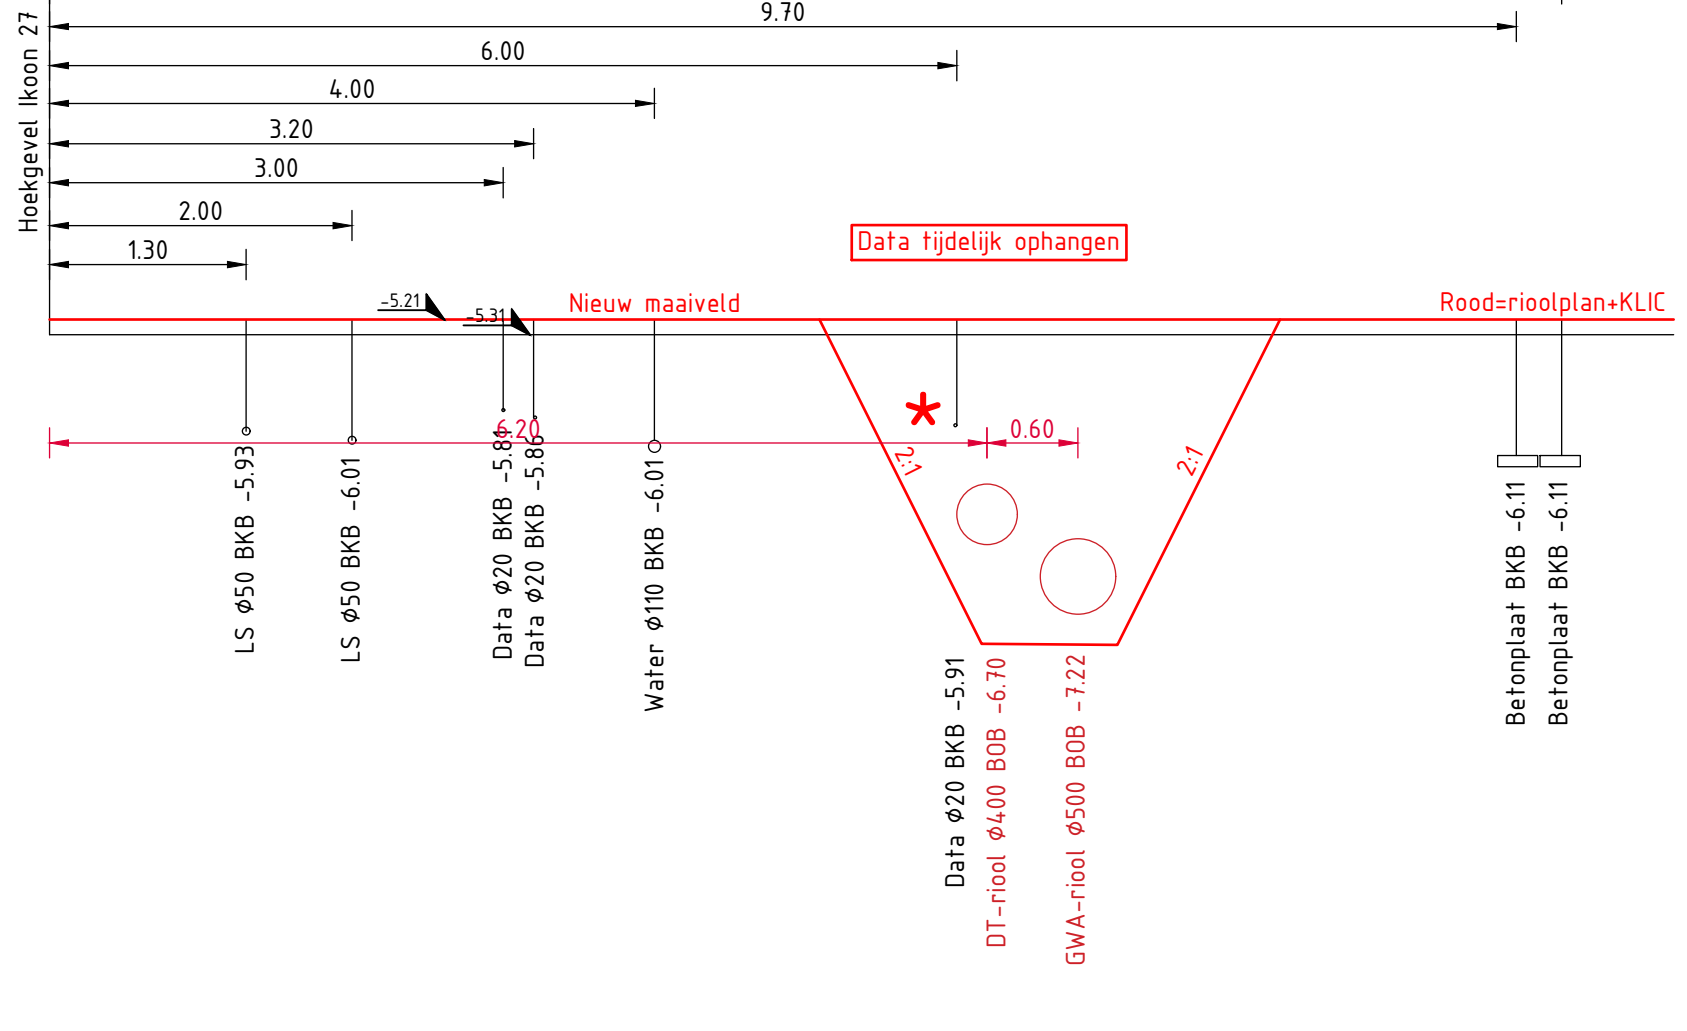


PROFIEL 05
SCHAAL 1:50

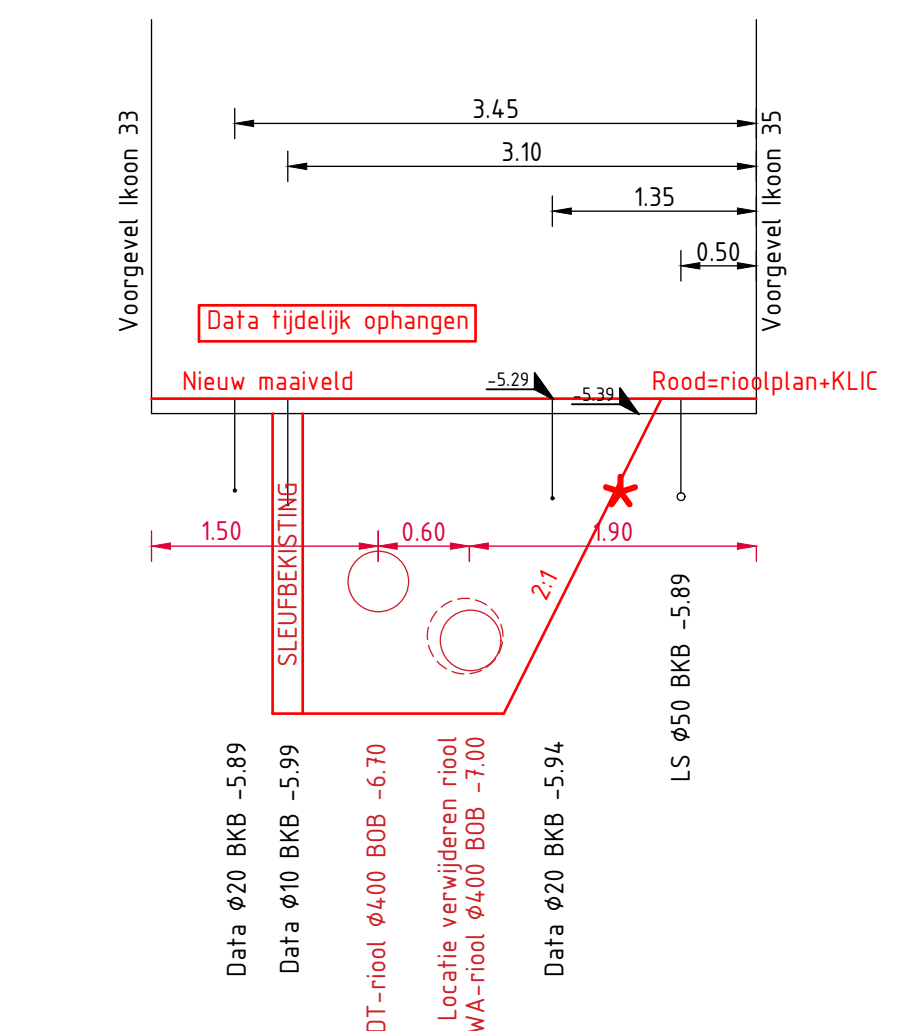


PROFIEL 10
SCHAAL 1:50

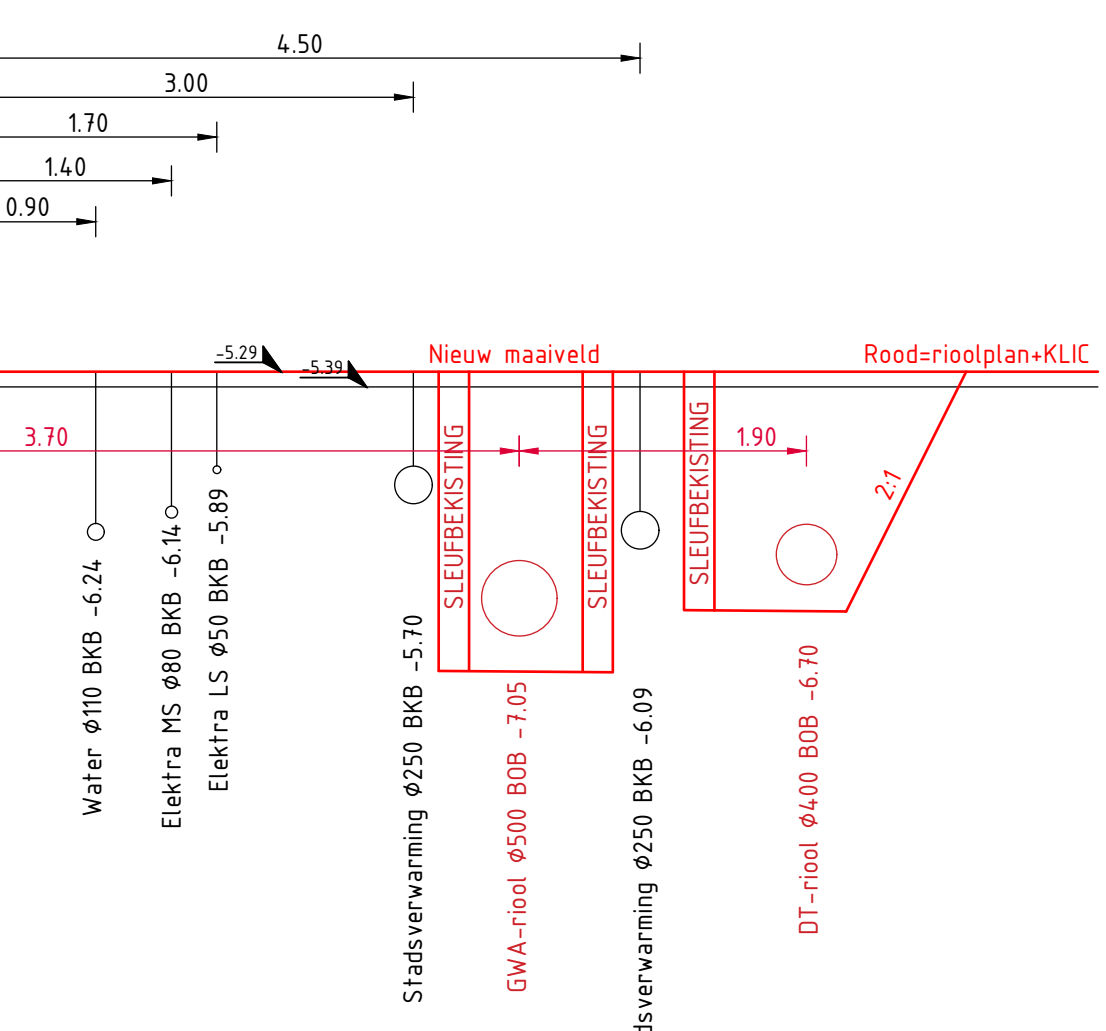

PROFIEL 18
SCHAAL 1:50

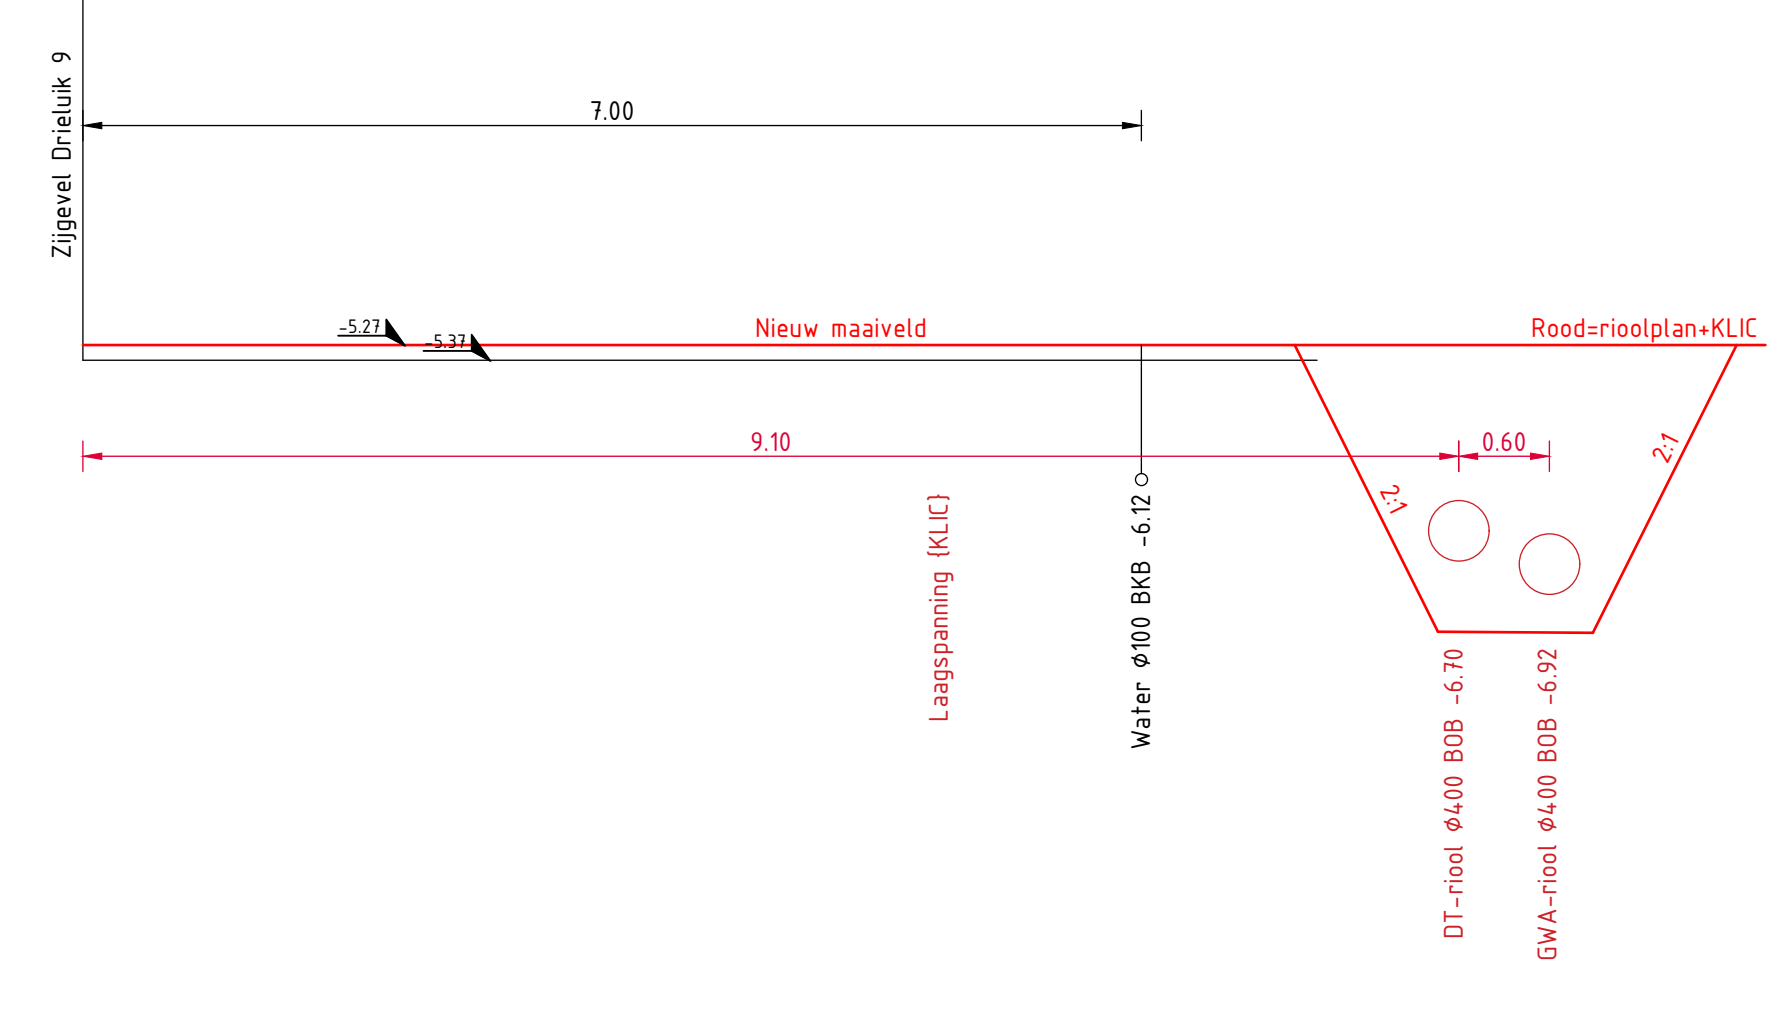

PROFIEL 23
SCHAAL 1:50

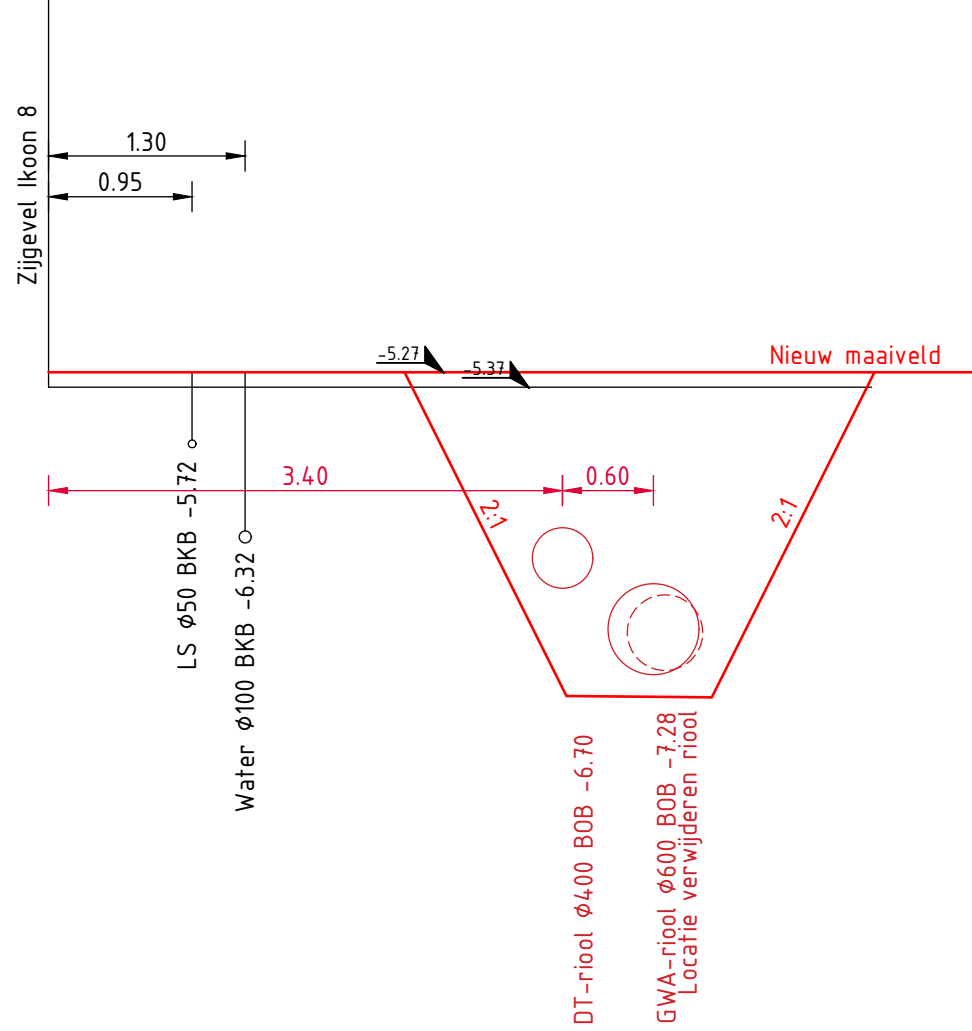

Maatvoering in meters, tenzij anders vermeld
Materiaalmaten in millimeters, tenzij anders vermeld
Diameters in millimeters, tenzij anders vermeld
Peilmaten in meters i.o.v. N.A.P., tenzij anders vermeld

Project	W/B	Tekeningnummer	Schaal	Formaat	Blad	Aantal	Documentnummer
IP325	79-SVZ	18-011_RT-V0	1:500	A0-B4x1260	1	1	
Tekenaar	R. Tilgenkamp	Projectleider	W. Brieffies	Goedgekeurd			
Beoordelaar							
Gedownload op	11-04-2024						

Schildersvormenbuurt fase 2

Proefsleuven

Afdeling Stadsbeheer

gemeente Capelle aan den IJssel