


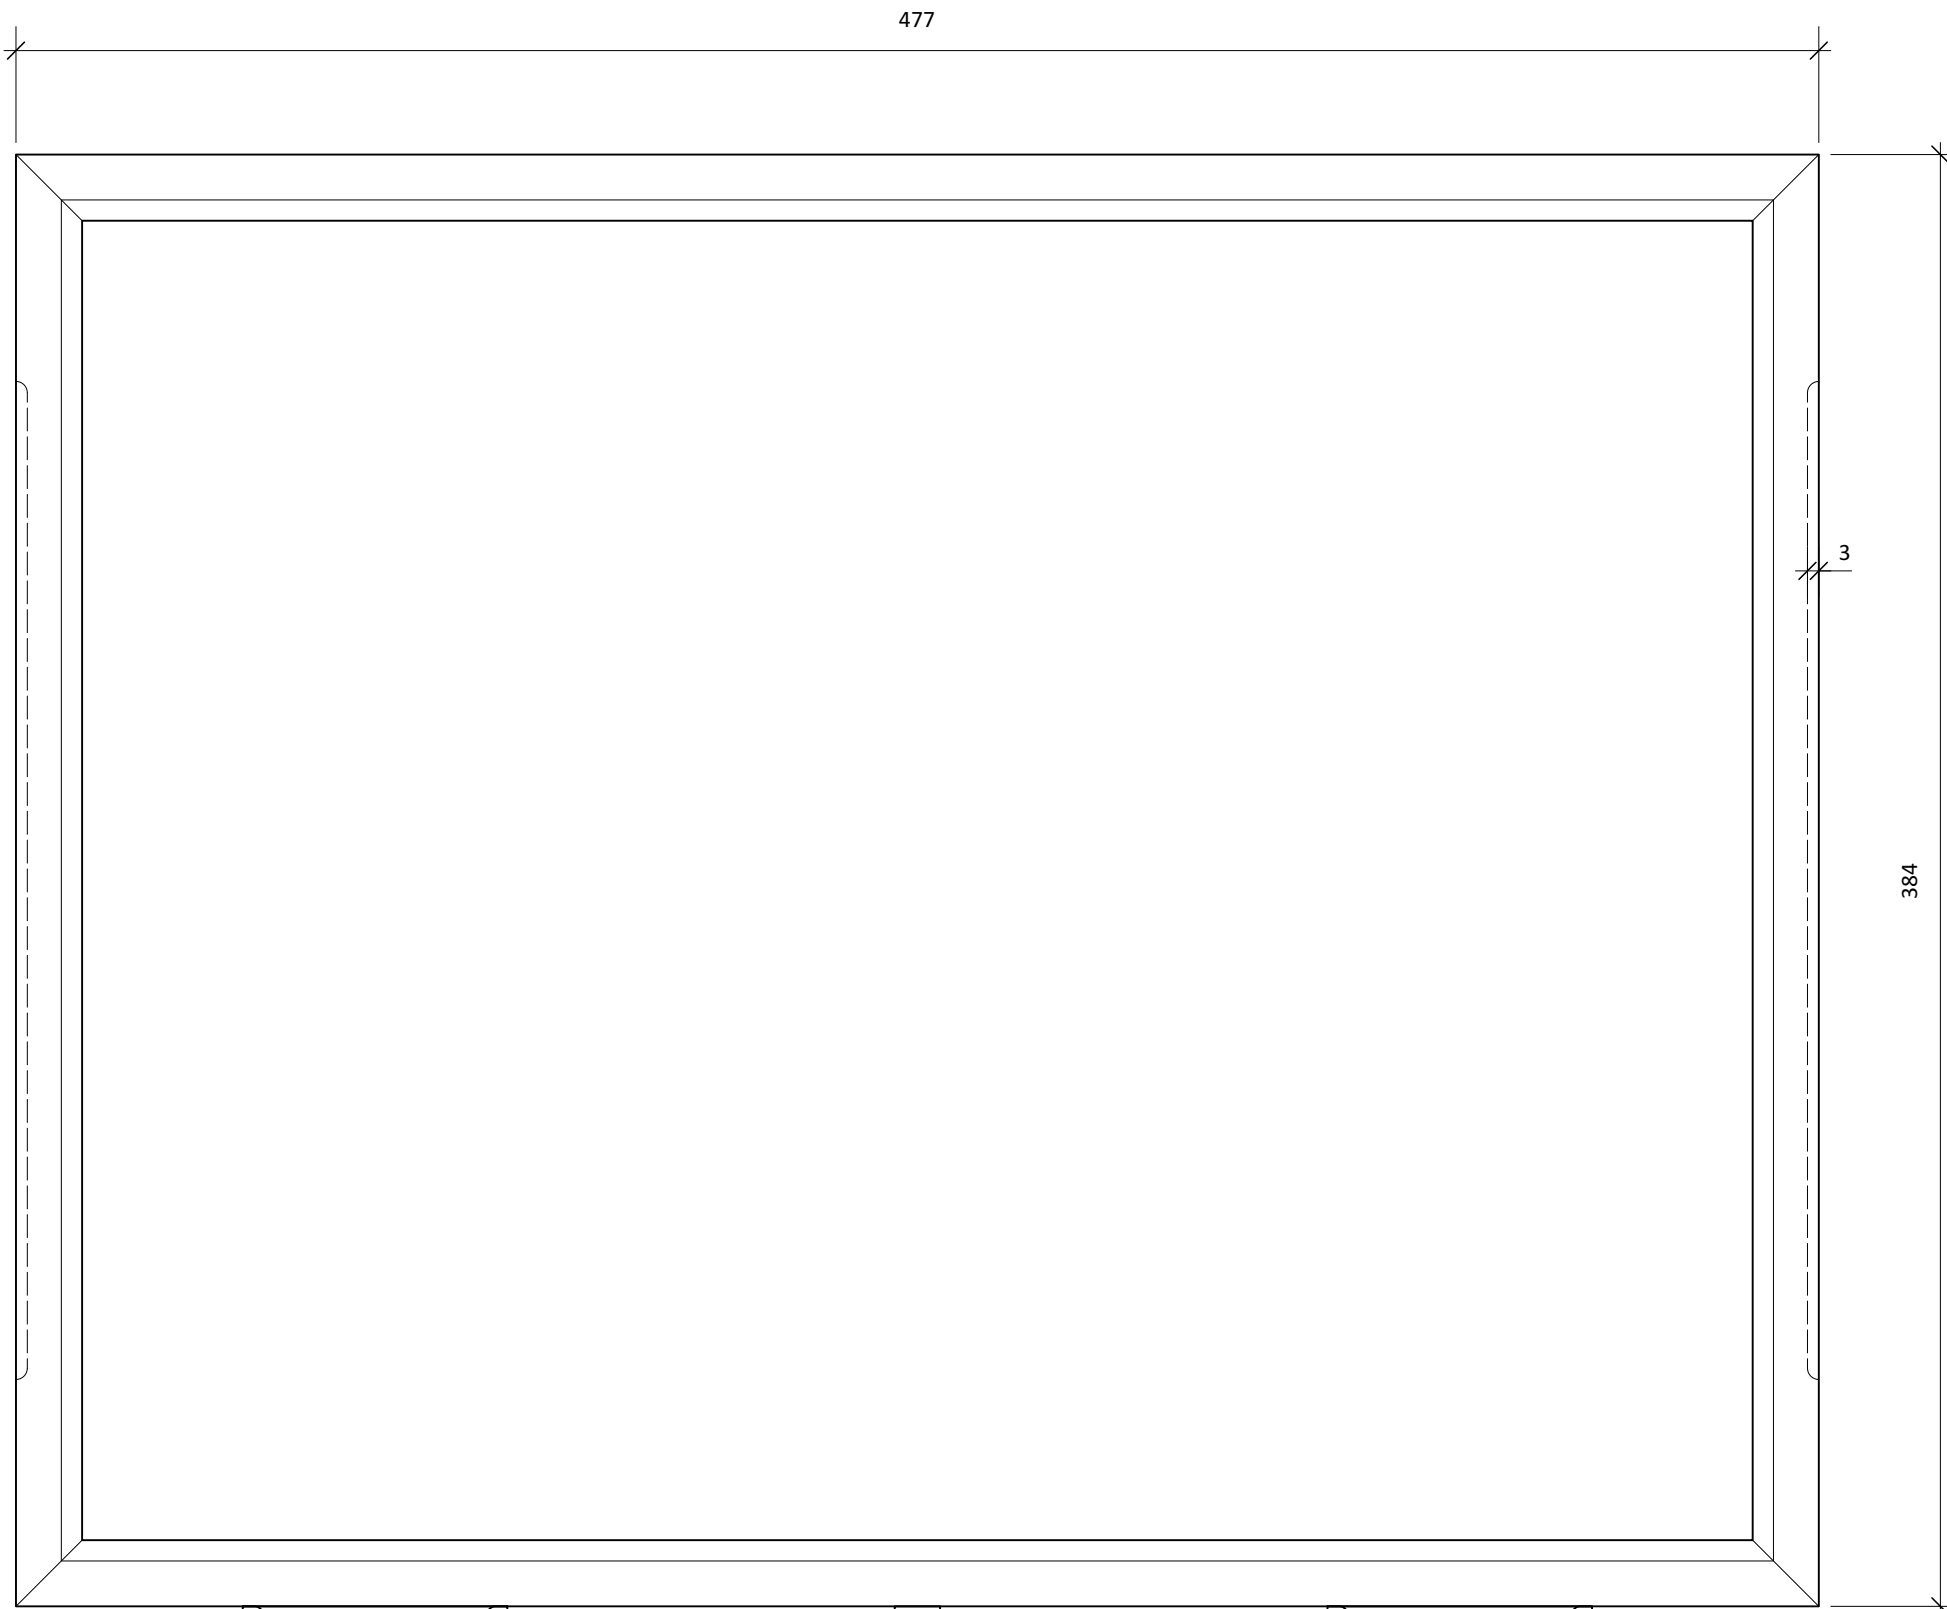


bovenaanzicht


vooraanzicht




messing knopje
schroefkop binnenzijde lade verzinken

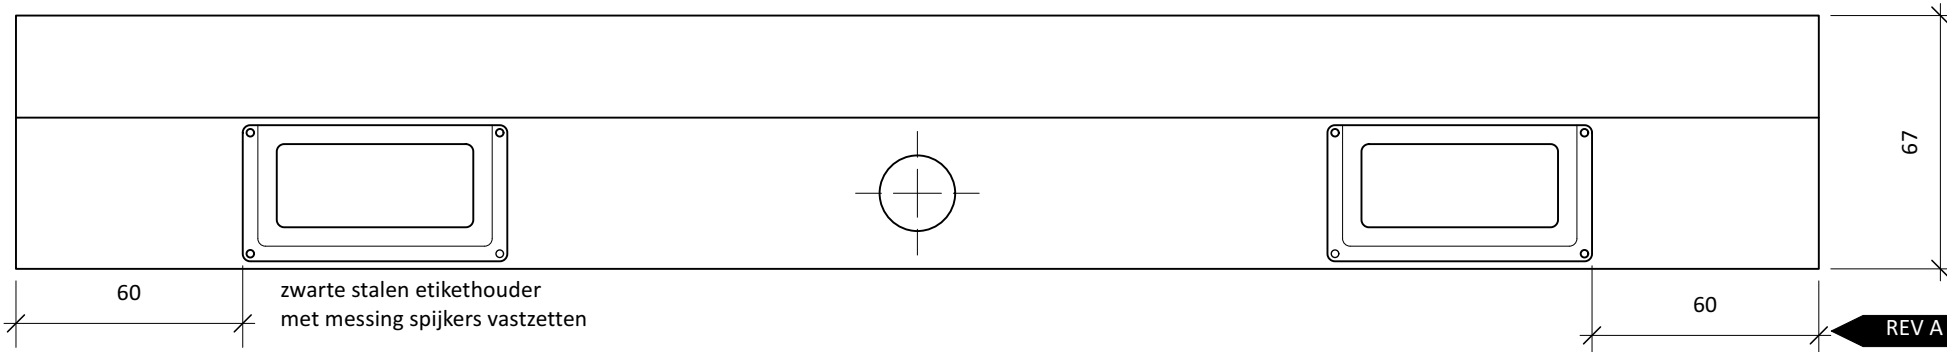

zwarte stalen etikethouder
met messing spijkers vastzetten

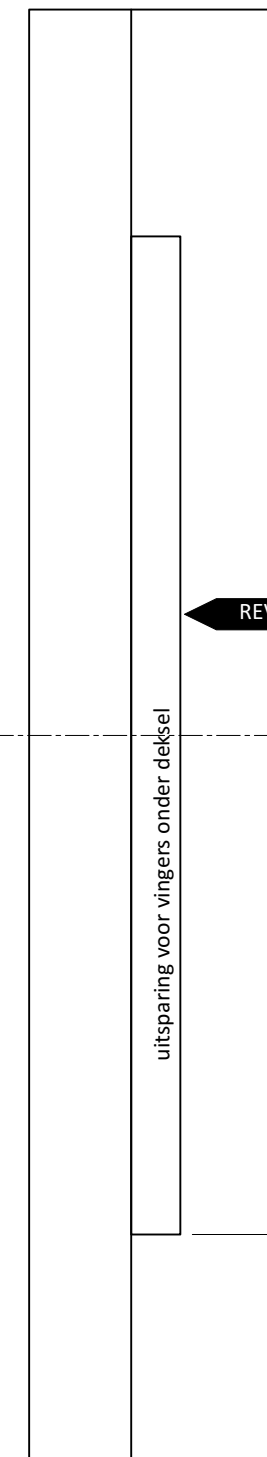

zijaanzicht

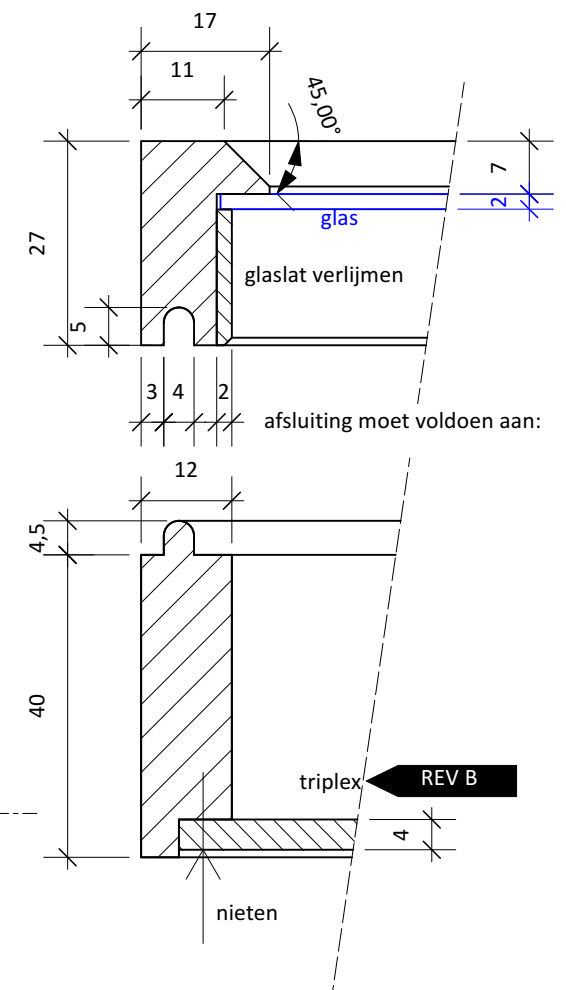

subject insectenlade				
	destination entomologie		date 17-04-23	
	SO	VO	DO	revision
	units mm		A 10-10-23	
	drawn PA		number 000.A.001	