

Vlakkrapport

BRANTA

Document:
Vlakkrapport V3-20220830

ID nummer 2566

Lengte schip 15,95

m

Scheepstype

Rondvaartdagboot

Legenda

////// Reeds aanwezige dubbelplaat


////// Aan te brengen dubbelplaat

Te vernieuwen huid- of dubbelplaat

* Op te lassen put of nagel

o Buitenboord afsluiter/inlaat

Diktematen in tienden van mm

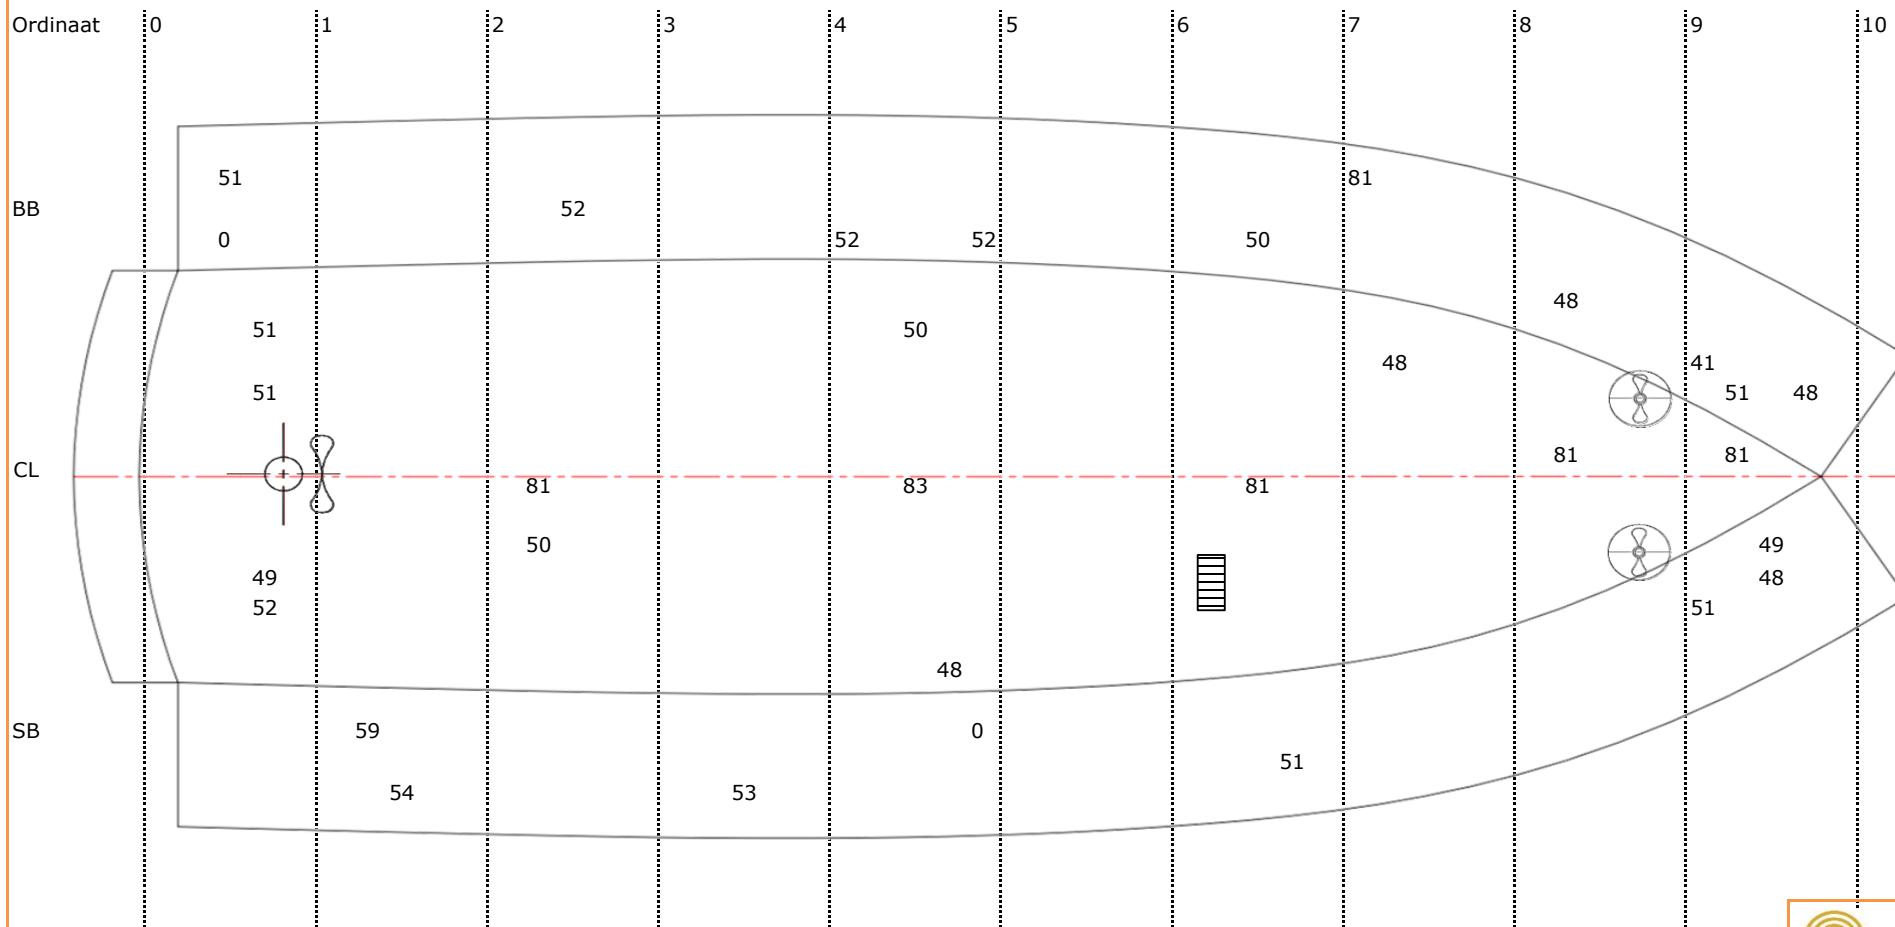

Speling assen/lagers					Opm.				Gebruikte diktemeter		Dakota ZX 6 EB		Inspecteur	Emile Brouwer					
	gemeten		toegestaan			Romp materiaal		Staal	Serienummer diktemeter		45467		Datum	29-11-2023					
Roerkoning CL	0,65	mm	3	mm		Minimum huiddiktes			Gebruikt referentieplaatje		E3367		Plaats inspectie		Yerseke				
		mm		mm		Vlak	4,00	mm	Laatste controle ref. plaatje		17-11-2021		Handtekening						
Schroefas CL	0,82	mm	1,85	mm		Kim	4,00	mm	Controle plaatje binnen norm		Ja		Inspecteur						
		mm		mm		Zij	4,00	mm											
										www.scheepvaartcertificering.nl						+31 (0)850 290 521		info@BSCmail.nl	