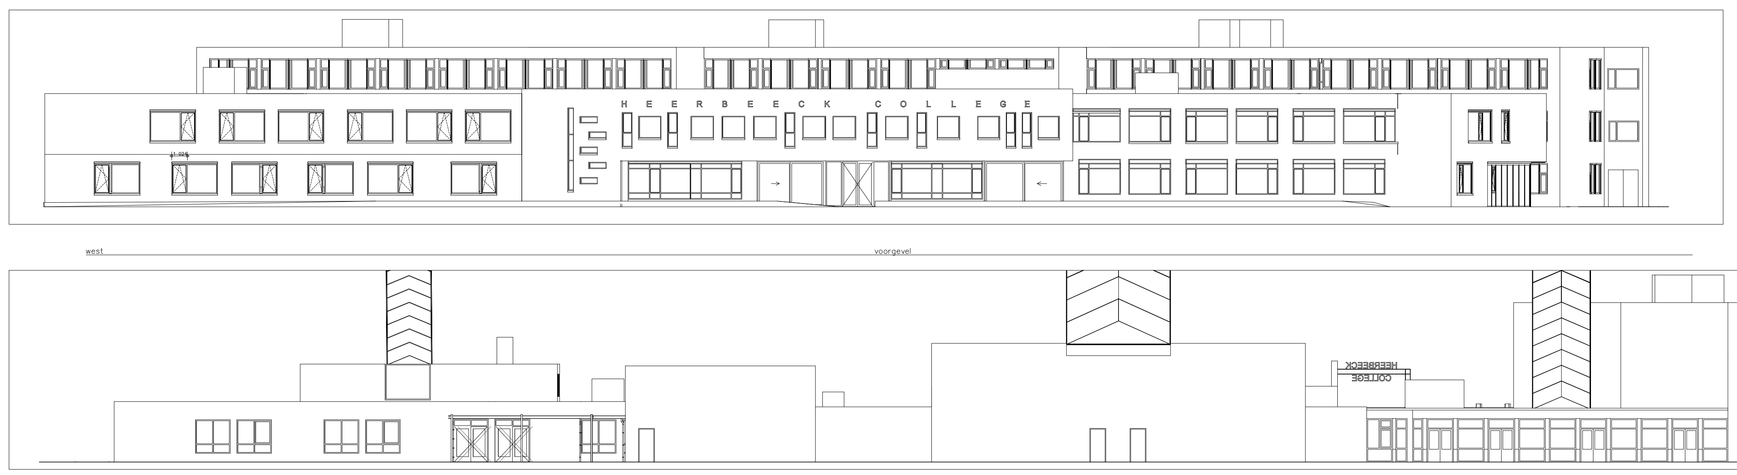

west — voorgevel

zuid oost — binnengevel centrale hal

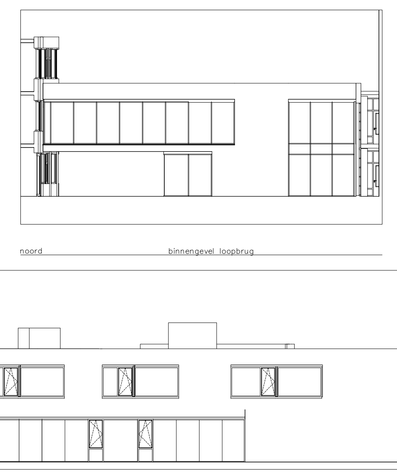

noord — binnengevel loopbrug

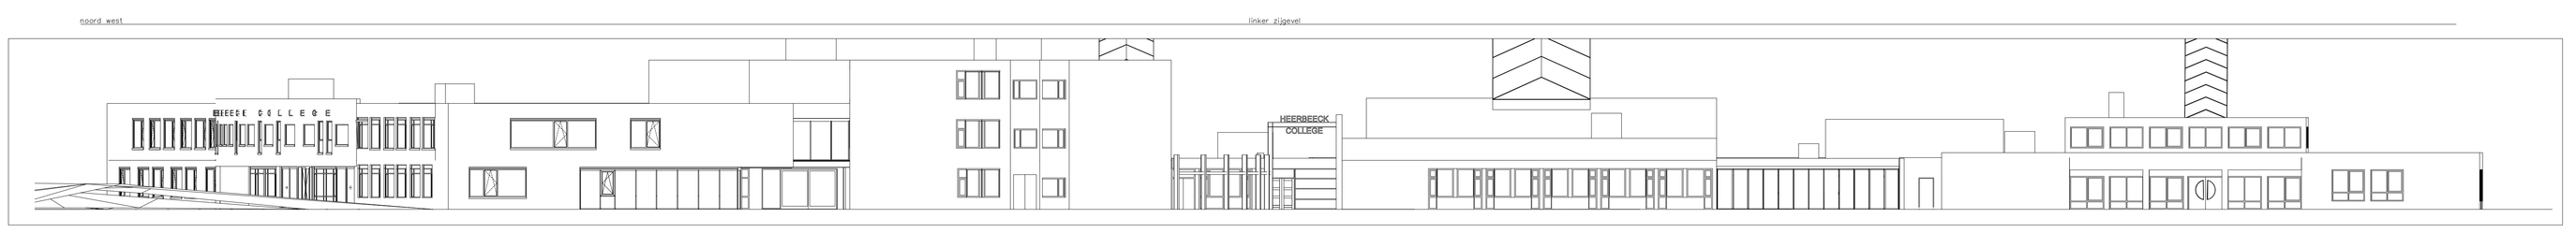

noord west — linker zijgevel

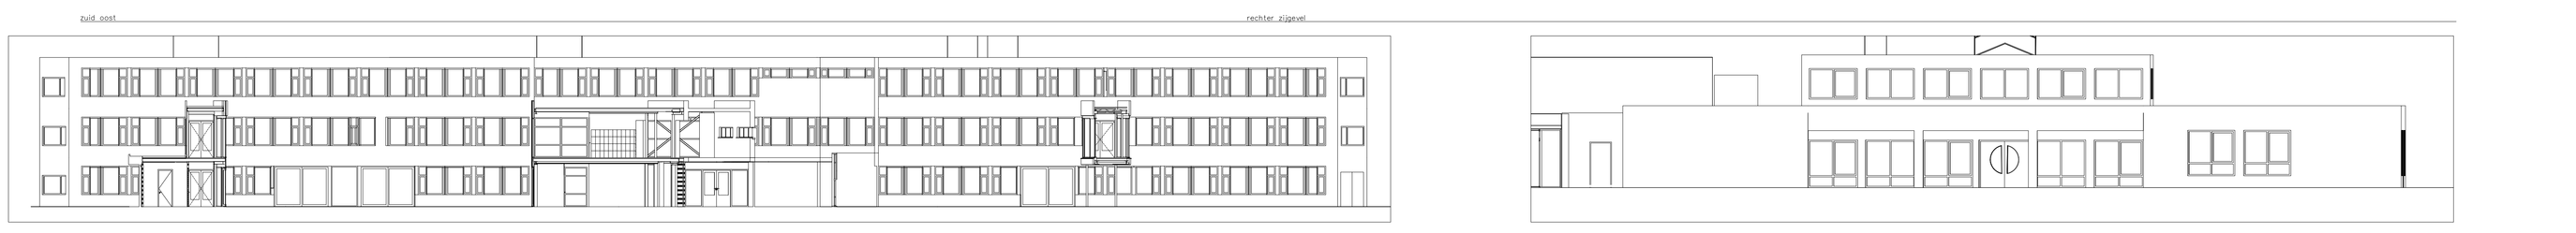

zuid oost — rechter zijgevel

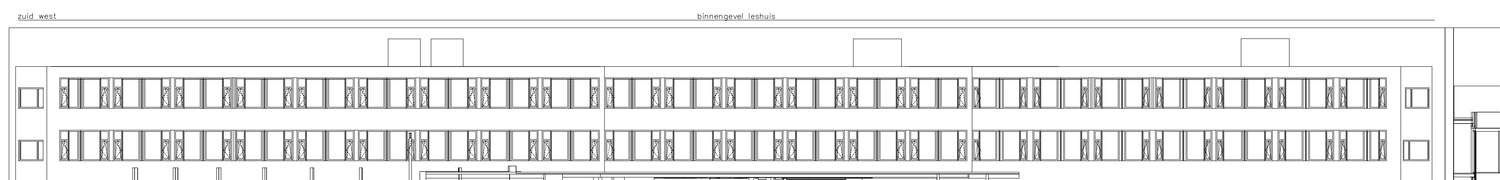

zuid west — binnengevel leshuis

oost — achtergevel voorbouw

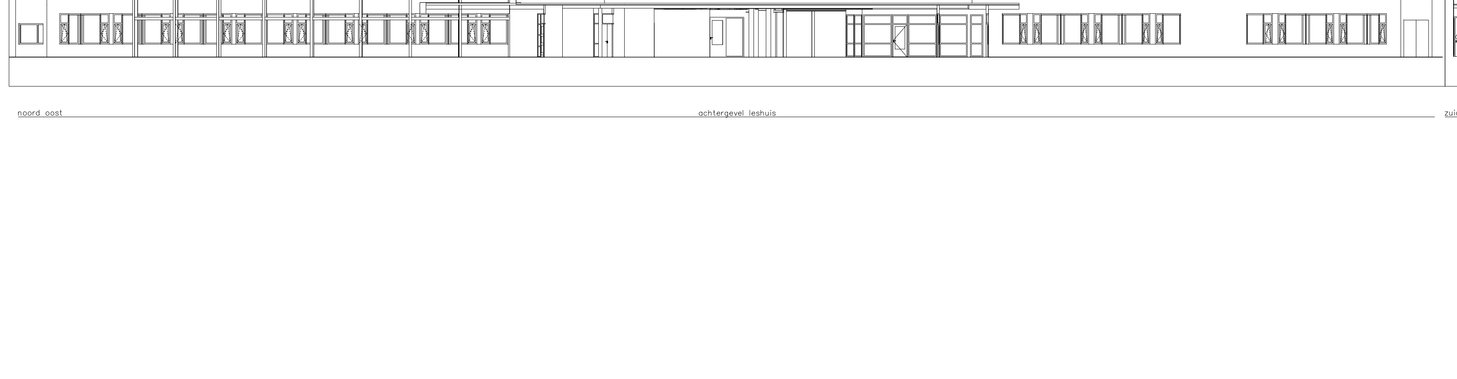

noord oost — achtergevel leshuis

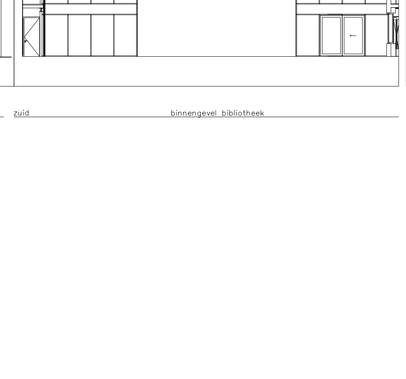

zuid — binnengevel bibliotheek

noord west — binnengevel leercentrum

noord oost — binnengevel onder loopbrug

bv3 projectsupport
De Grote Elst 11
5246 JM Rosmalen
Postbus 271, 5240 AG Rosmalen
Telefoon 073-6399310
Fax 073-6399329
E-mail: bouw@bv3projectsupport.nl

REVISIE

project: Heerbeeck College Willem de Zwijgerlaan 150, Best	schaal: 1:200 formaat: A0
onderdeel: Bouwkundige plattegrond Gevels	projectnr: 4833
opdrachtgever: VOBO Postbus 184, 5680 AD BEST	projectnr. opdrachtgever:
getekend : gezien : BV3 datum : 21-03-2012	gewijzigd: a : b : c : d : e : f :
	blad: B-05

AUTEURSRECHTEN VOORBEHOUDEN OVEREENKOMSTIG DE WET

MAATVOERINGEN IN HET WERK CONTROLEREN

AAN DEZE TEKENING ZIJN GEEN RECHTEN TE ONTLENEN

file : 4833-000rv1 hc bge00 out.dwg