


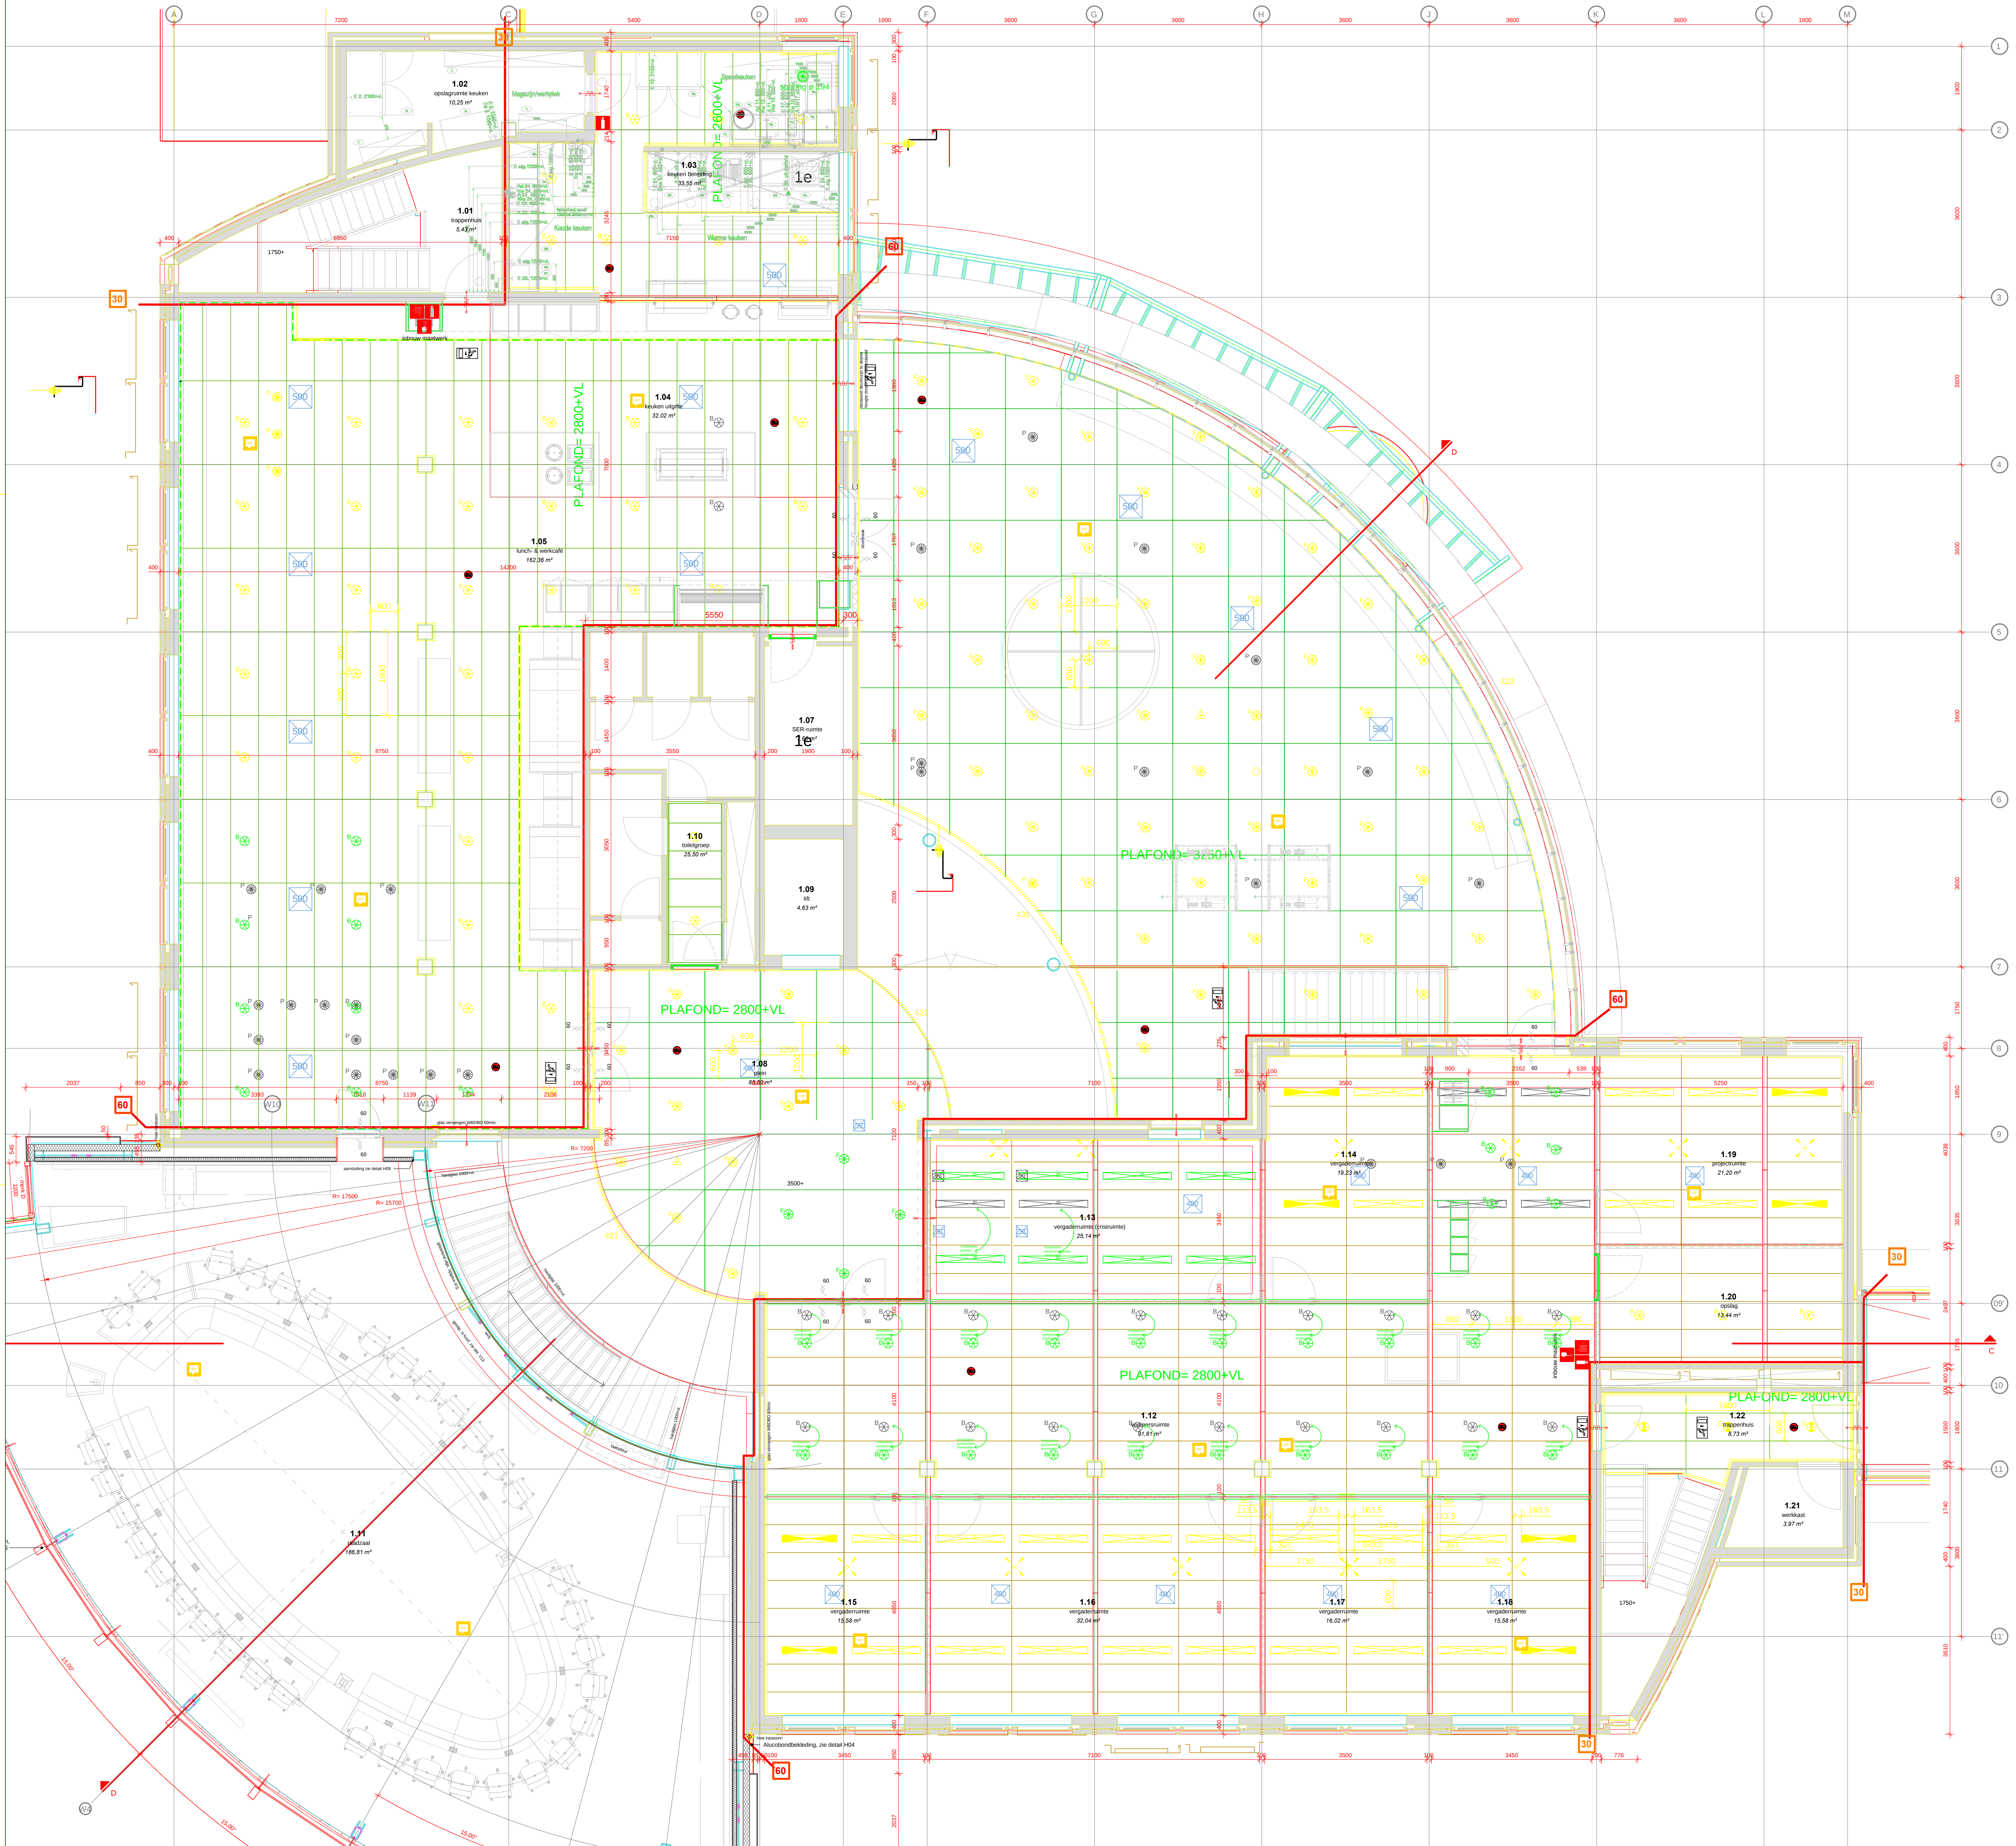

Geel is bestaand
Groen is nieuw
Grijs is vervallen/verplaatst

SYMBOOL	OMSCHRIJVING	SPARING INTECO
	=BOORPUNT / OPHANGPUNT	
	= AANVOERLEIDING INTECO met aansluitpunt	
	= RETOURLEIDING INTECO met aansluitpunt	
	1, 2, 3, 4 =ACTIEF PANEEL + SCHAKELVOLGORDE	
	M... =MODUULNUMMER	
	= spot A-B-C-D (levering en montage derden)	sparring a 135 incl. achterhoofd
	= spot F-G-H (levering en montage derden)	sparring a 130 incl. achterhoofd
	= Pencil armatuur (levering en montage derden)	sparring a 20 sparring a 20 incl. achterhoofd
	= Inbraak detectie (levering en montage derden)	370x135 ind. achterhoofd
	= vluchtweg signalering / noodverlichting (levering en montage derden)	sparring 147x153
	= armatuur (levering en montage derden)	sparring 117x153
	= brandmelder (levering en montage derden)	sparring a 20 incl. achterhoofd
	= aanwezigheidsmelder (levering en montage derden)	sparring a 71 excl. achterhoofd
	= beamer (levering en montage derden)	sparring a 80 voor beamer excl. achterhoofd
	= Opticlean rooster (levering en montage Inteco)	
	= wervelrooster (levering en montage derden)	sparring a 71 diameter rooster

ARCHITECT :
ADVISEUR :
INSTALLATEUR :

PROJECT :
Rabobank Randmeren
Van 't Hofstraat 24
3863AX NIJCKERK

NAAM W-INSTALLATIE TEKENING : NAAM E-INSTALLATIE TEKENING : SCHAKEL : DATUM : GET : GEC : FORM :	MVS ONDERWERP : Plafondindelingstekening Fase 1	DATUM W-INSTALLATIE TEK. : DATUM E-INSTALLATIE TEK. : DISPLINE : FASE : TEKENING : REV :	PL101-1 -
--	--	---	--------------

Inteco

Van Salmstraat 71 5281 RP Boxtel NL
Tel +31 411 658800 Fax +31 411 658801
E-mail: info@inteco.nl

INTECO BV