


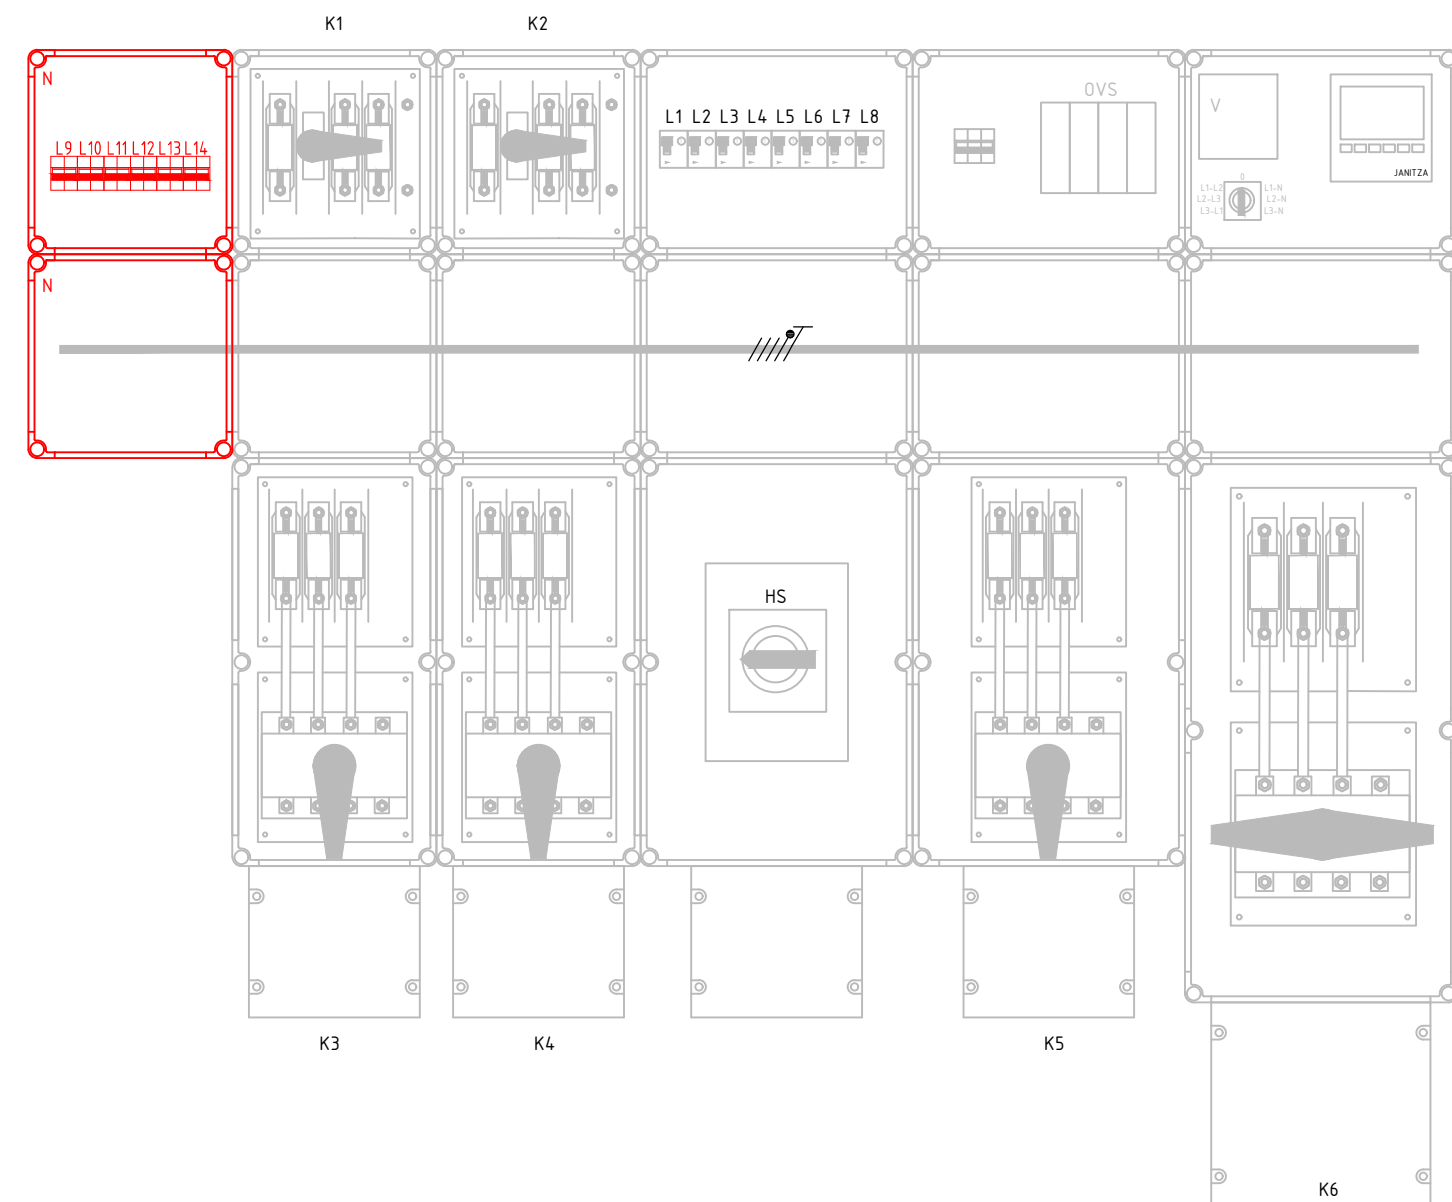

N NIEUW

GROEP K1 EN K2	RESERVE
GROEP L5 T/M L8	RESERVE
GROEP L14	RESERVE



Rijksvastgoedbedrijf
Ministerie van Binnenlandse Zaken en
Koninkrijksrelaties