



FABR : Holer
TYPE : Halvester
RUIMTE : 102

HK-T41
Beschermingsklasse II
3N-50Hz/TN-S 400/230V

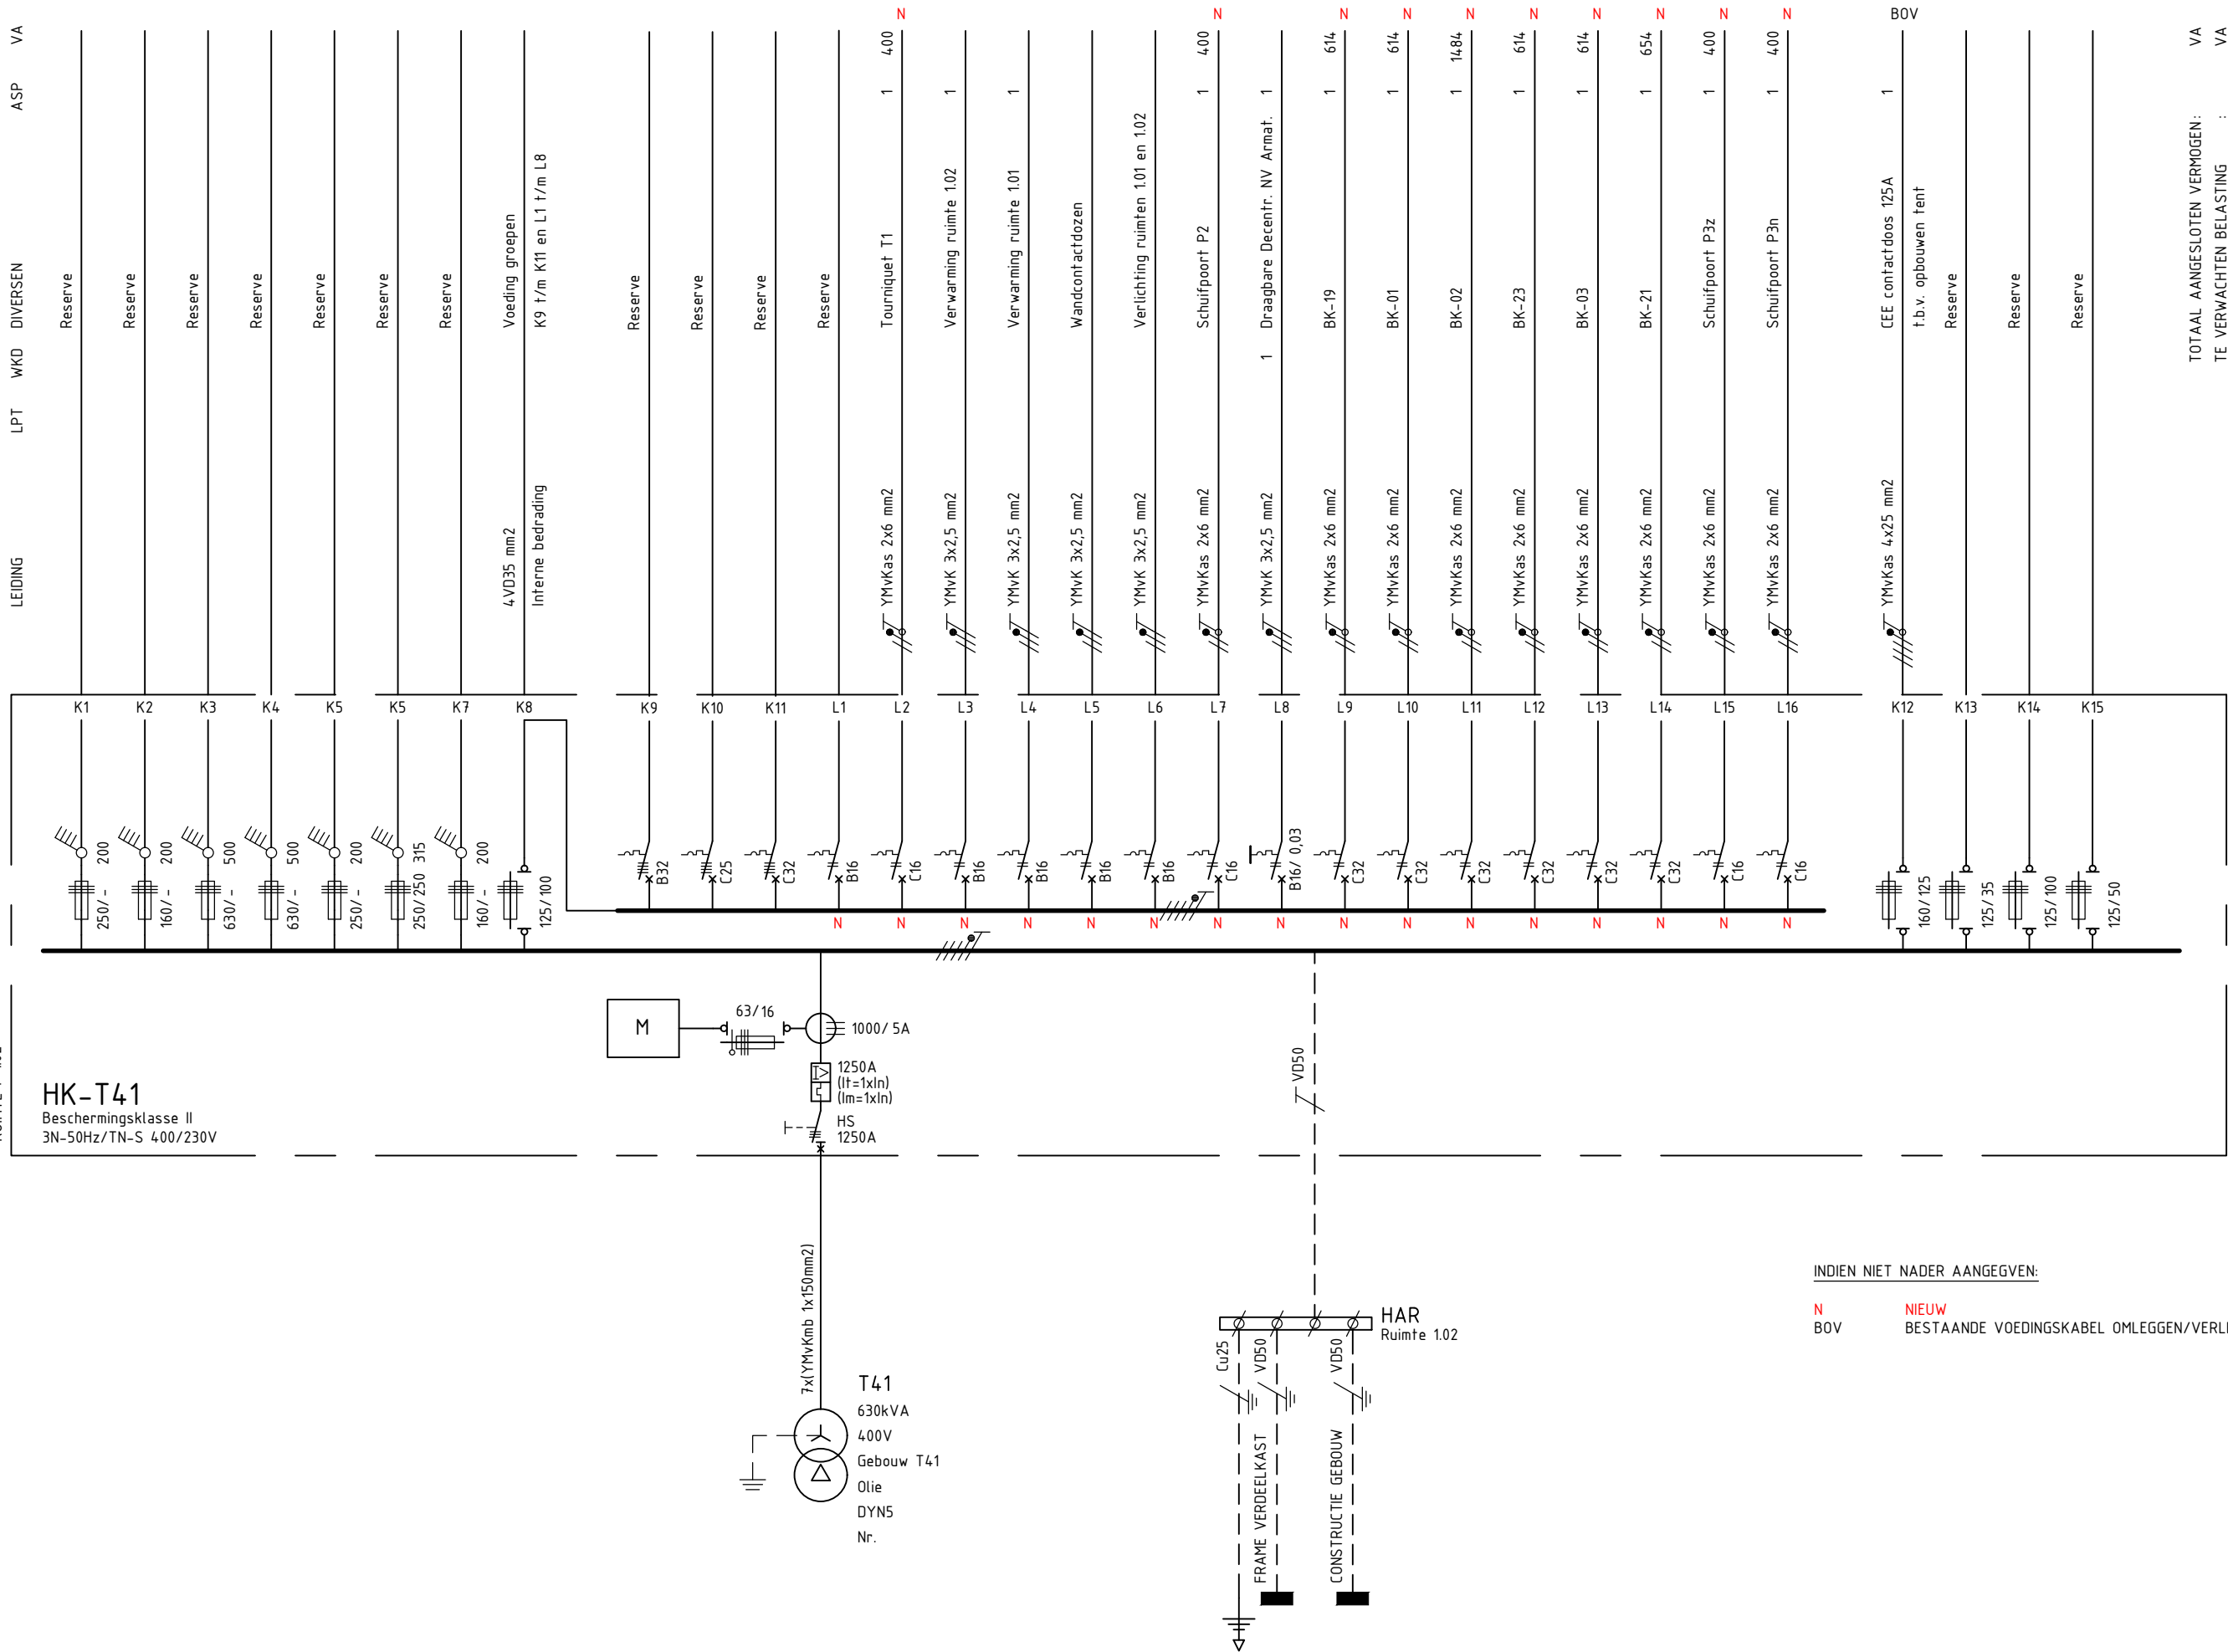

INDIEN NIET NADER AANGEGEVEN:
N NIEUW
BOV BESTAANDE VOEDINGSKABEL OMLEGGEN/VERLNGEN EN AANSLUITEN

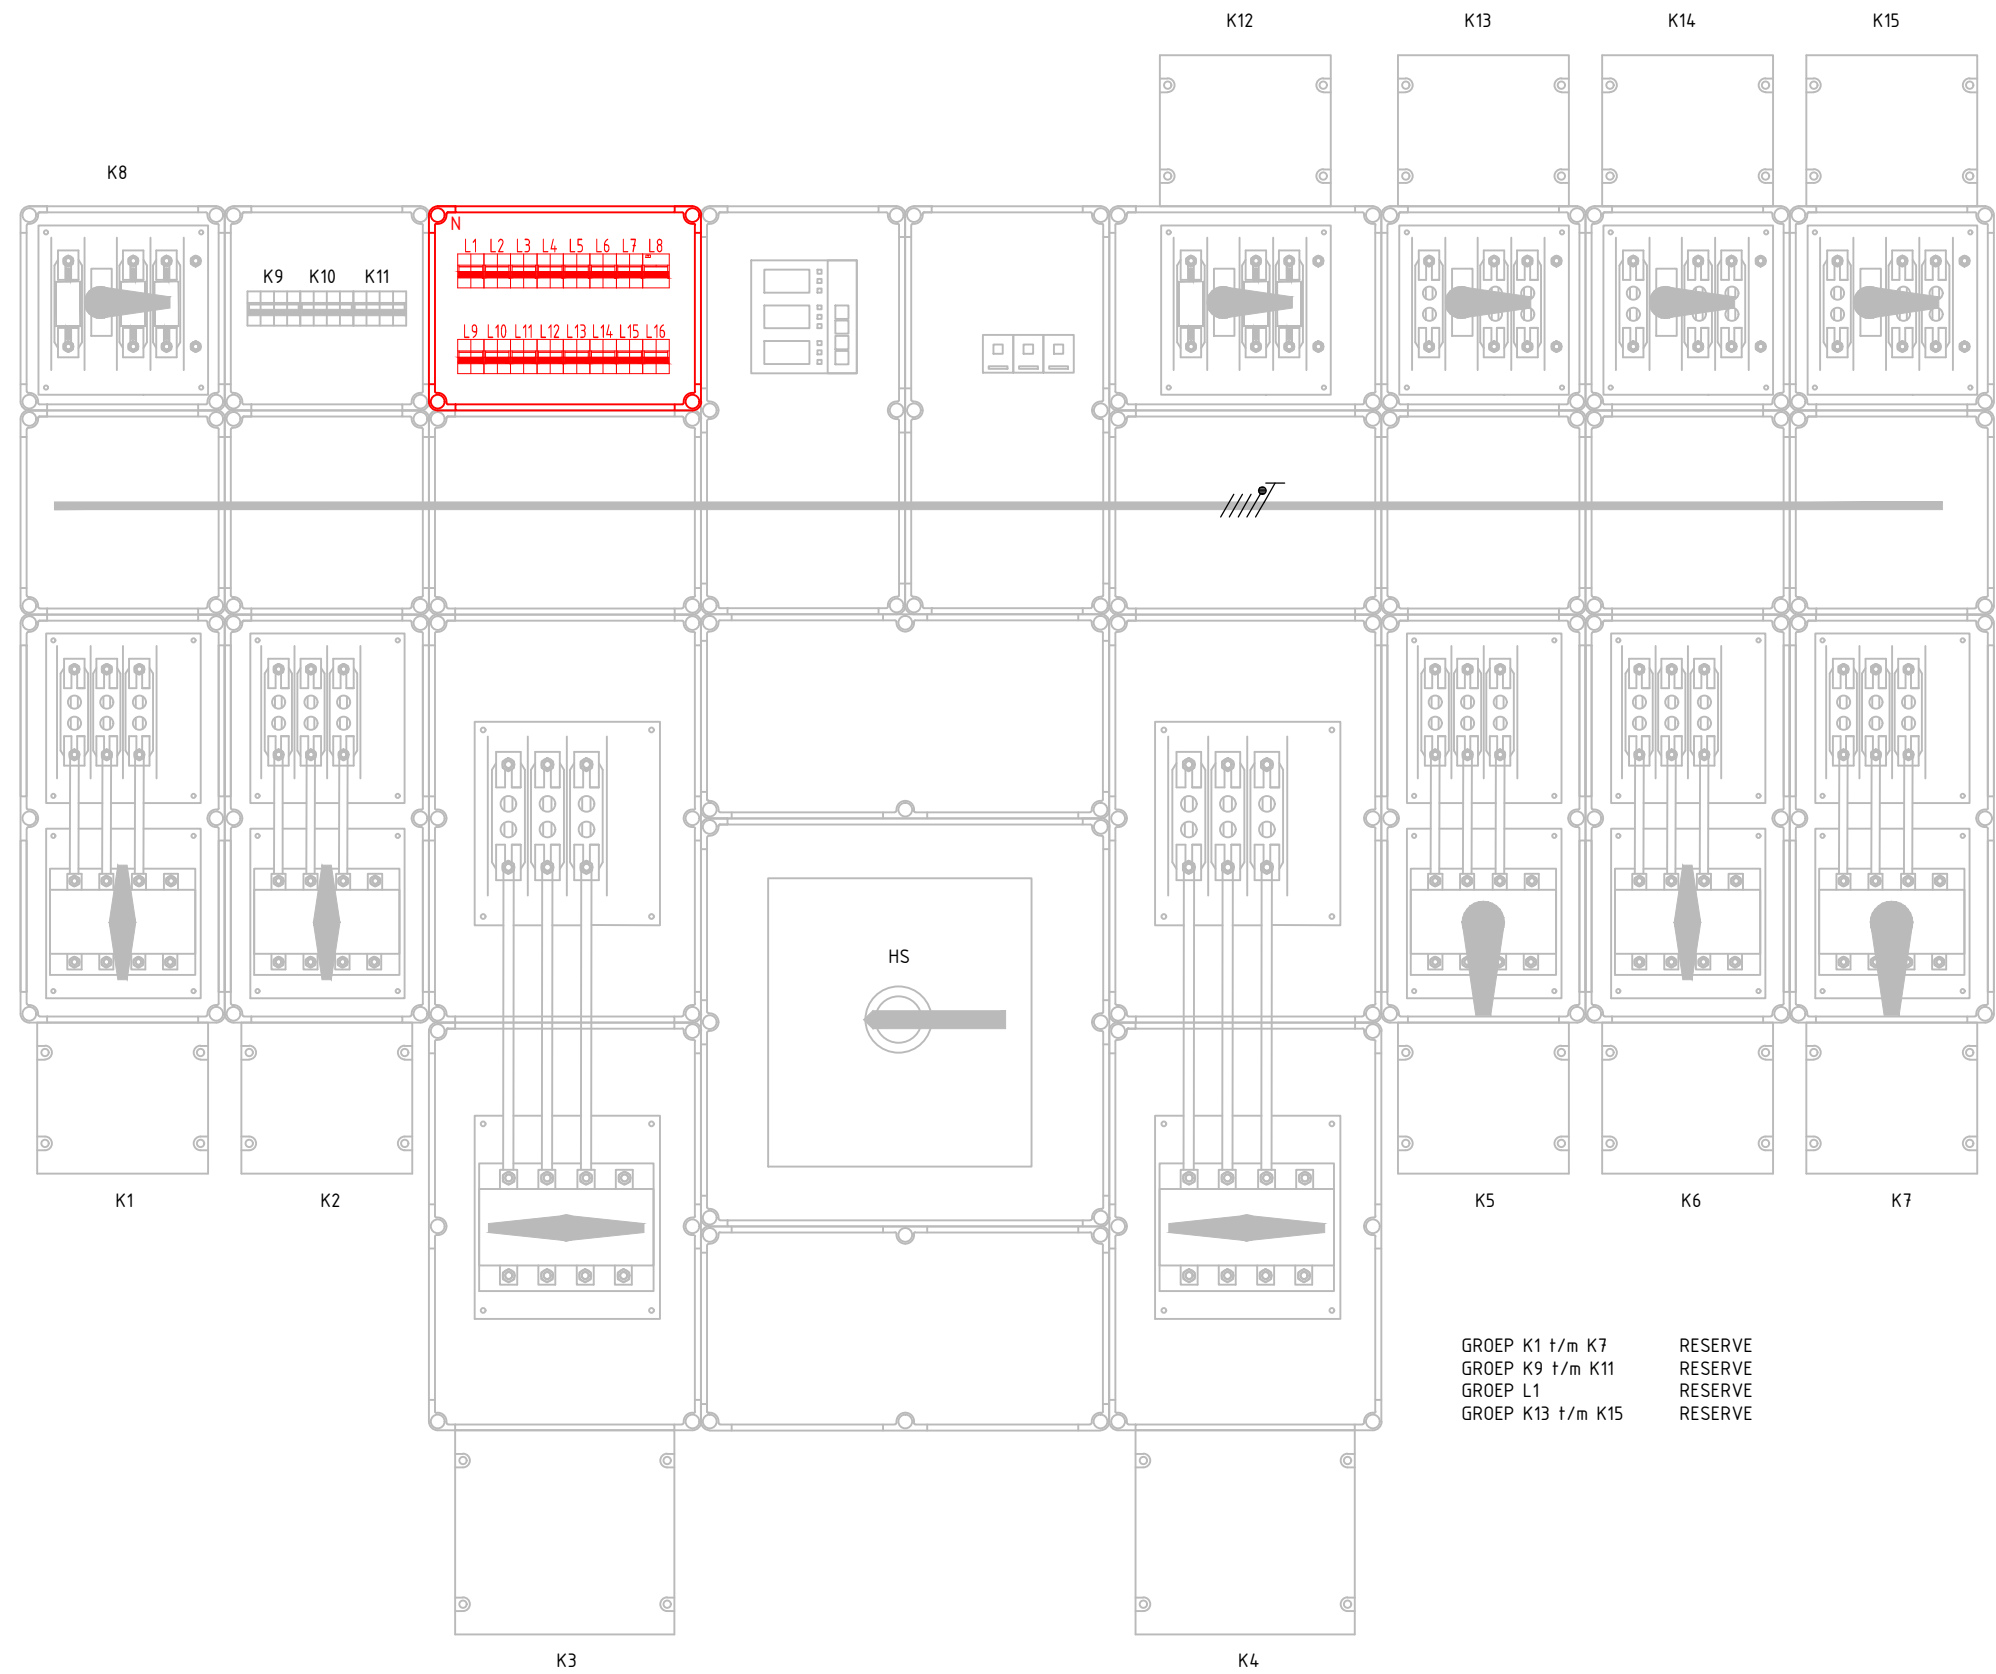

GROEP K1 t/m K7
GROEP K9 t/m K11
GROEP L1
GROEP K13 t/m K15

RESERVE
RESERVE
RESERVE
RESERVE

Terreinvoorzieningen Secured North Area Vliegbasis Leeuwarden

Specificatie:
Elektrotechnische werkzaamheden
SNA Fase 2
T.b.v. Siemens Installatie
Schema Hoofdverdeelkast HK -T41

Objectnummer:	06C02	Tekenaar:	H. Engelage
Gebouwnummer:	Terrein	Controle:	J. Albertsma
Besteknummer:		Datum:	17-01-2024
Projectnummer:	19443	Schaal:	nvt
Fase:	Contract	Formaat:	A2+1
Versie:		Documentcode:	19443-Contract-ET-E28

Nr.	Datum	088 115 80 00 www.rijksvastgoedbedrijf.nl
		platdatum: 2024-03-11