




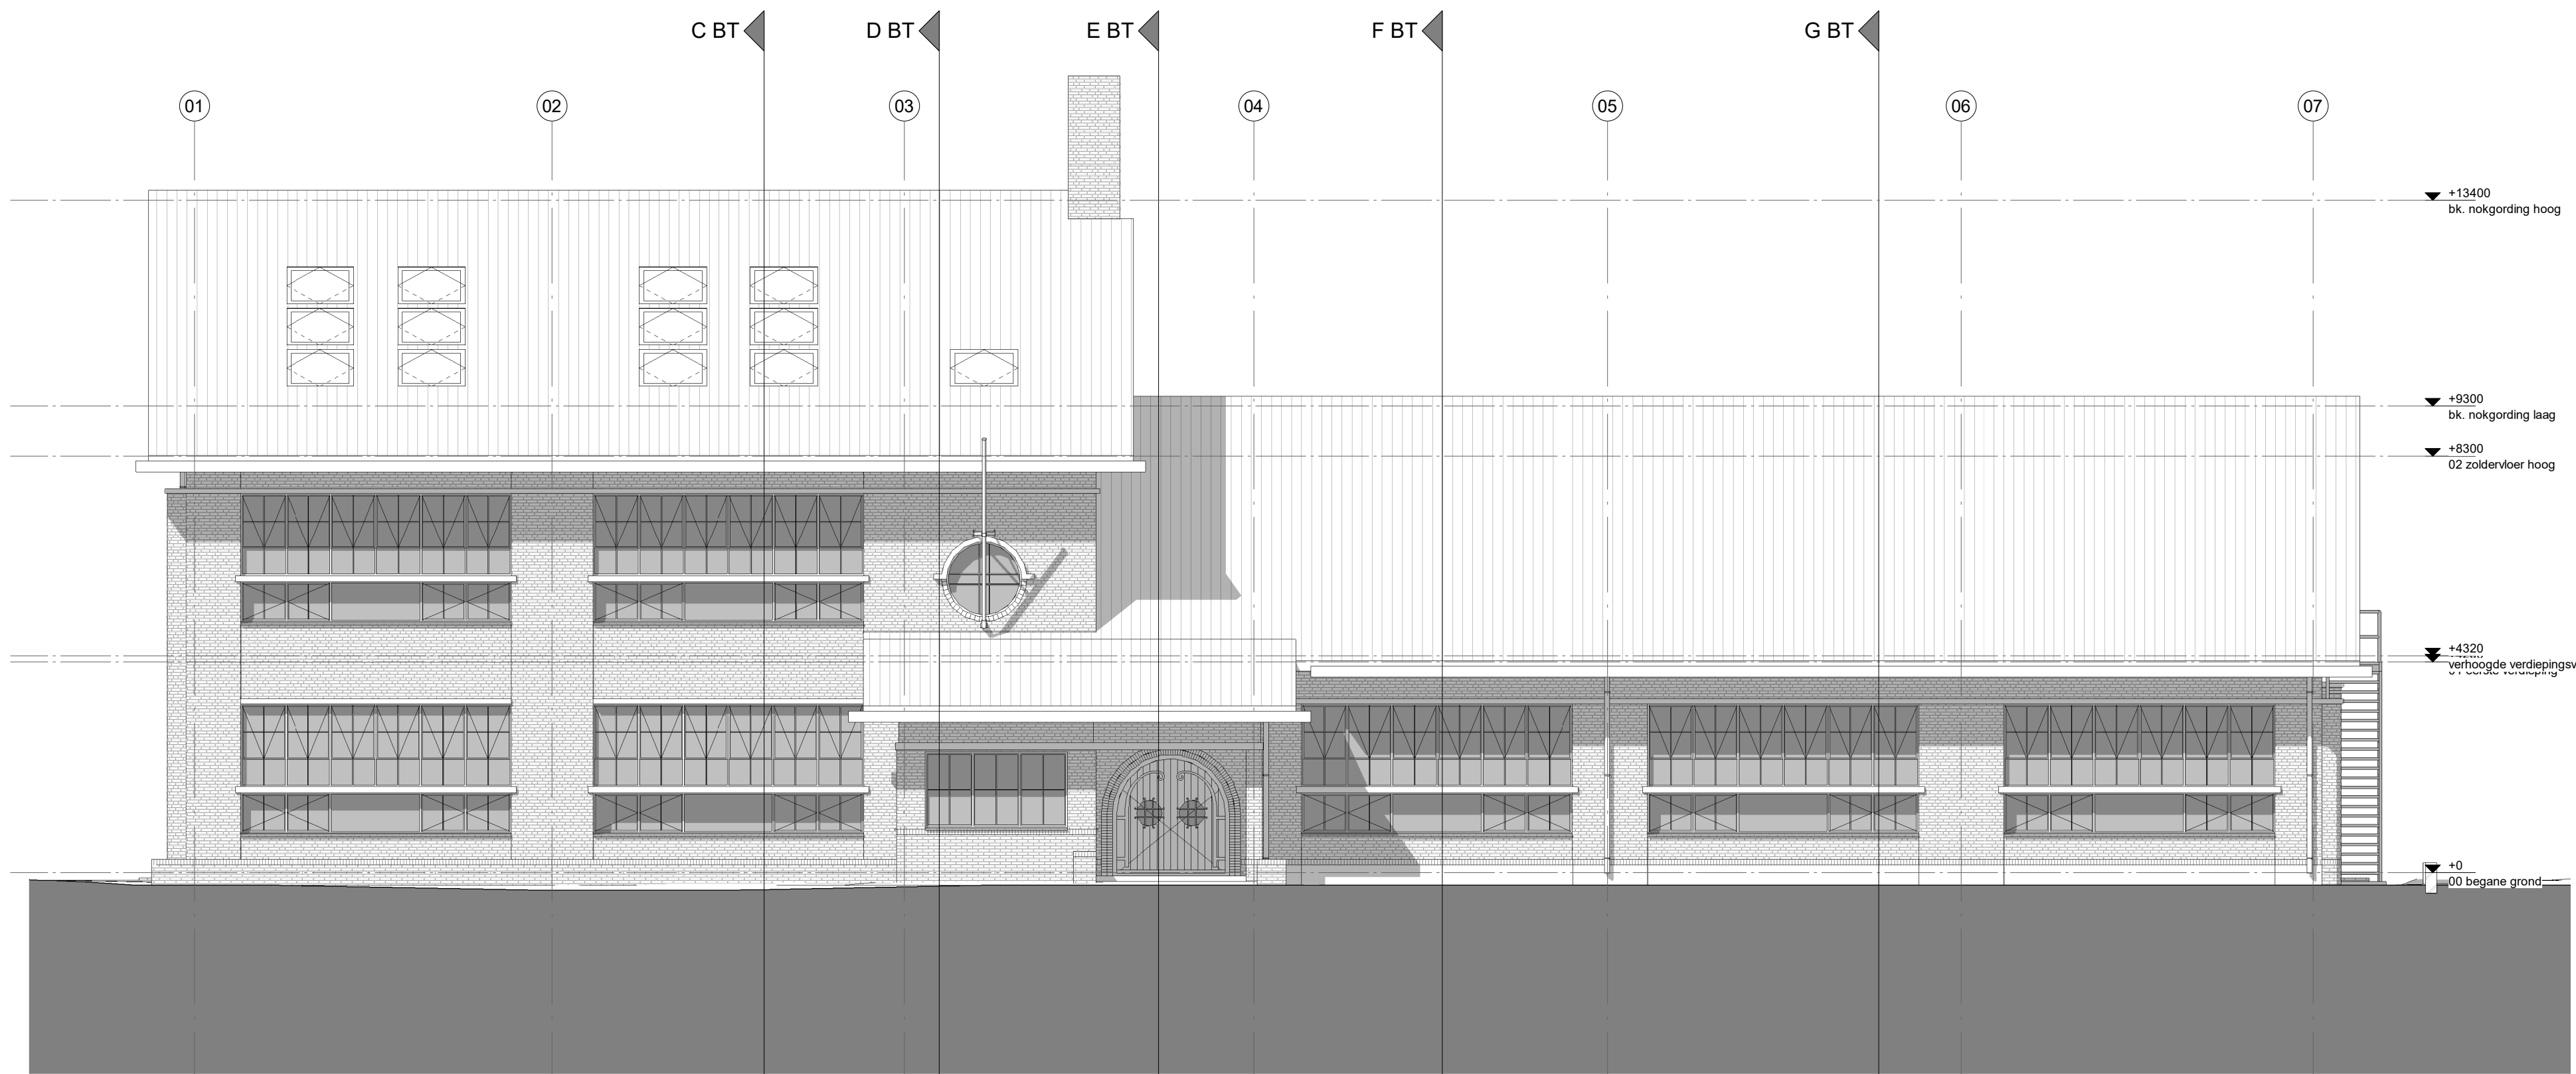


Westgevel BT

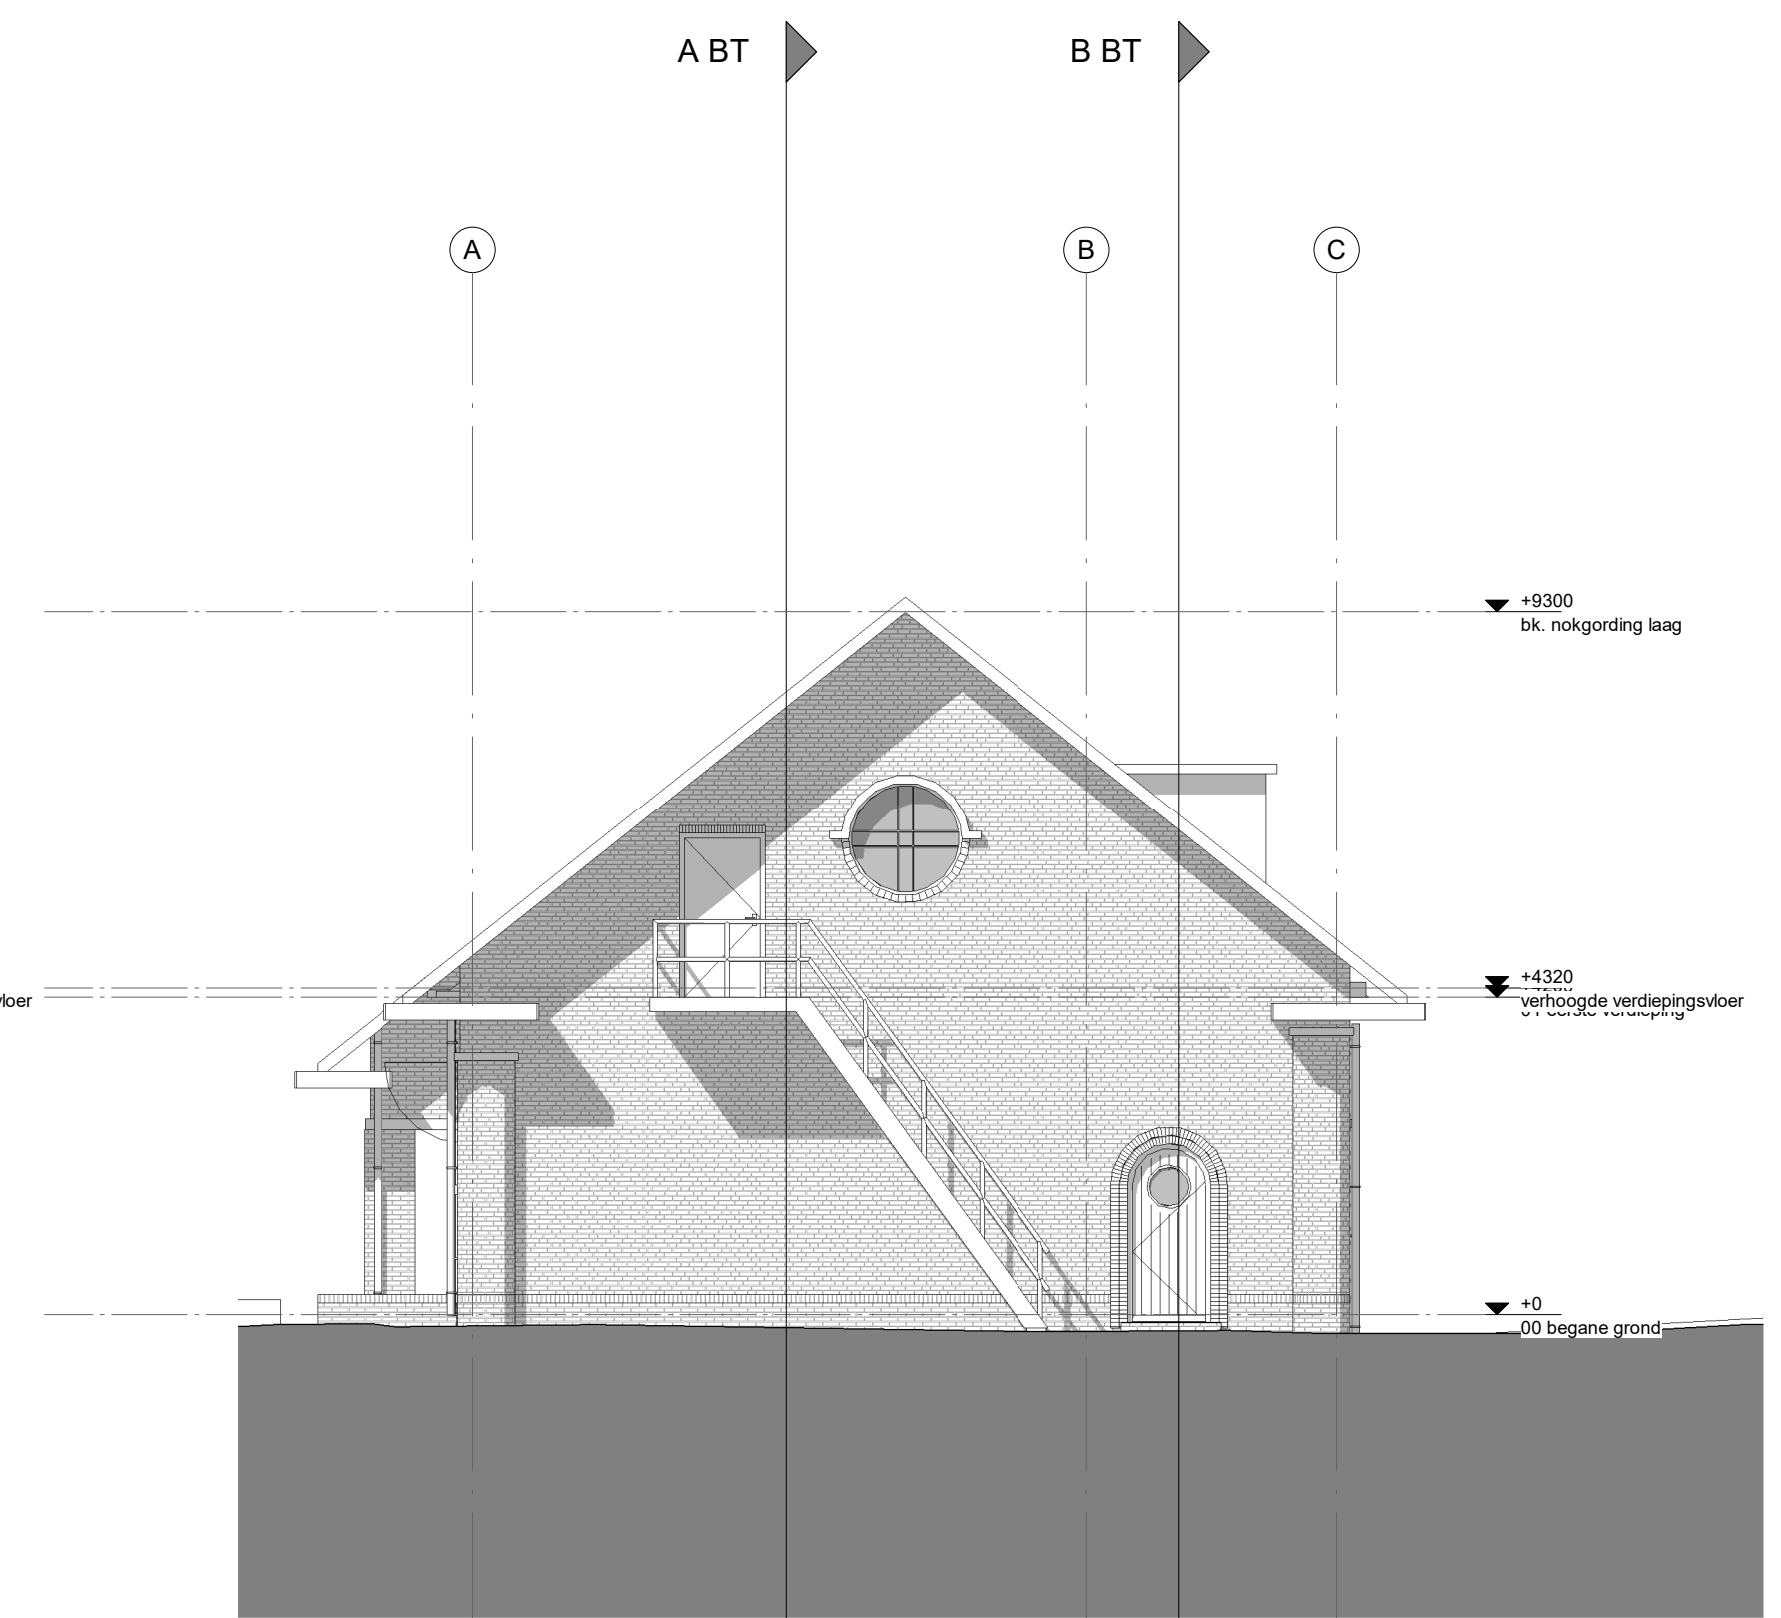

Zuidgevel BT

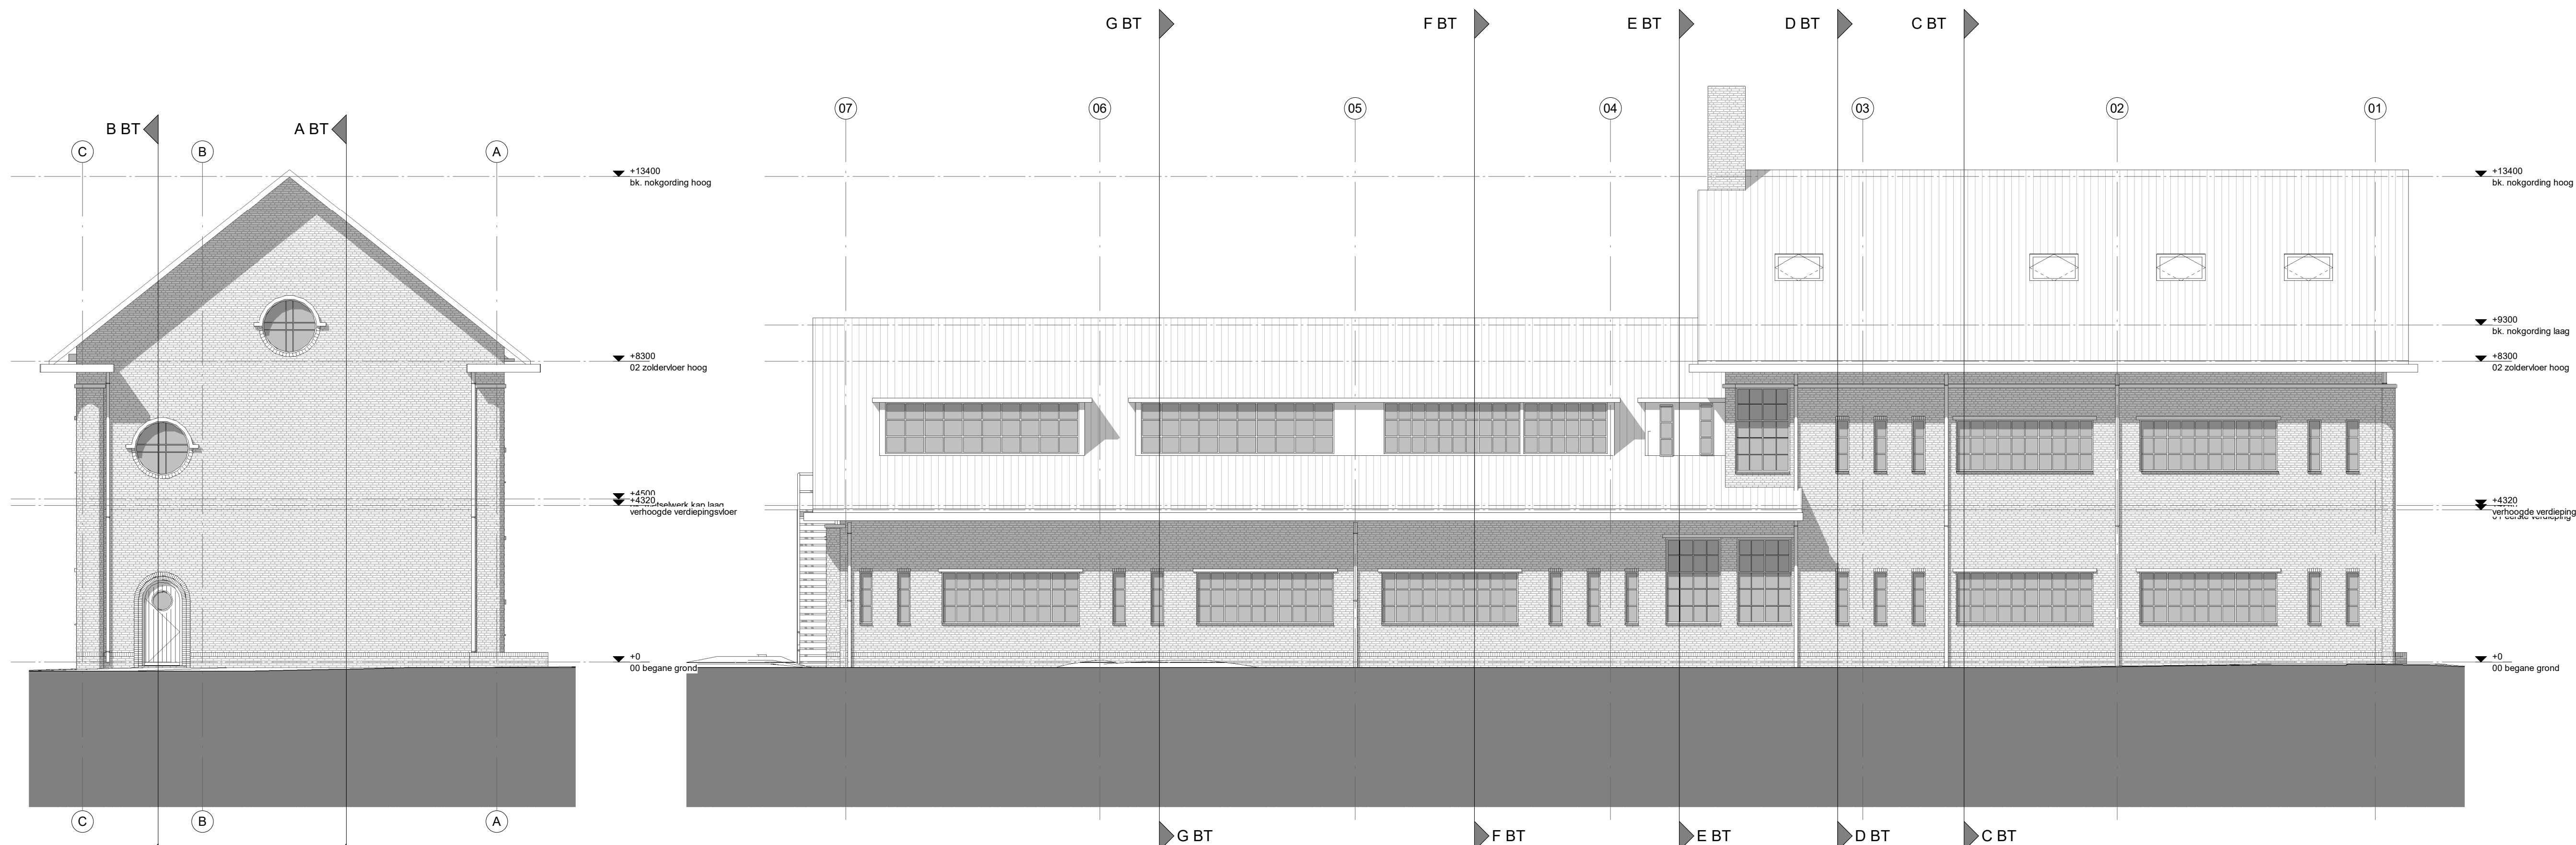

Oostgevel BT

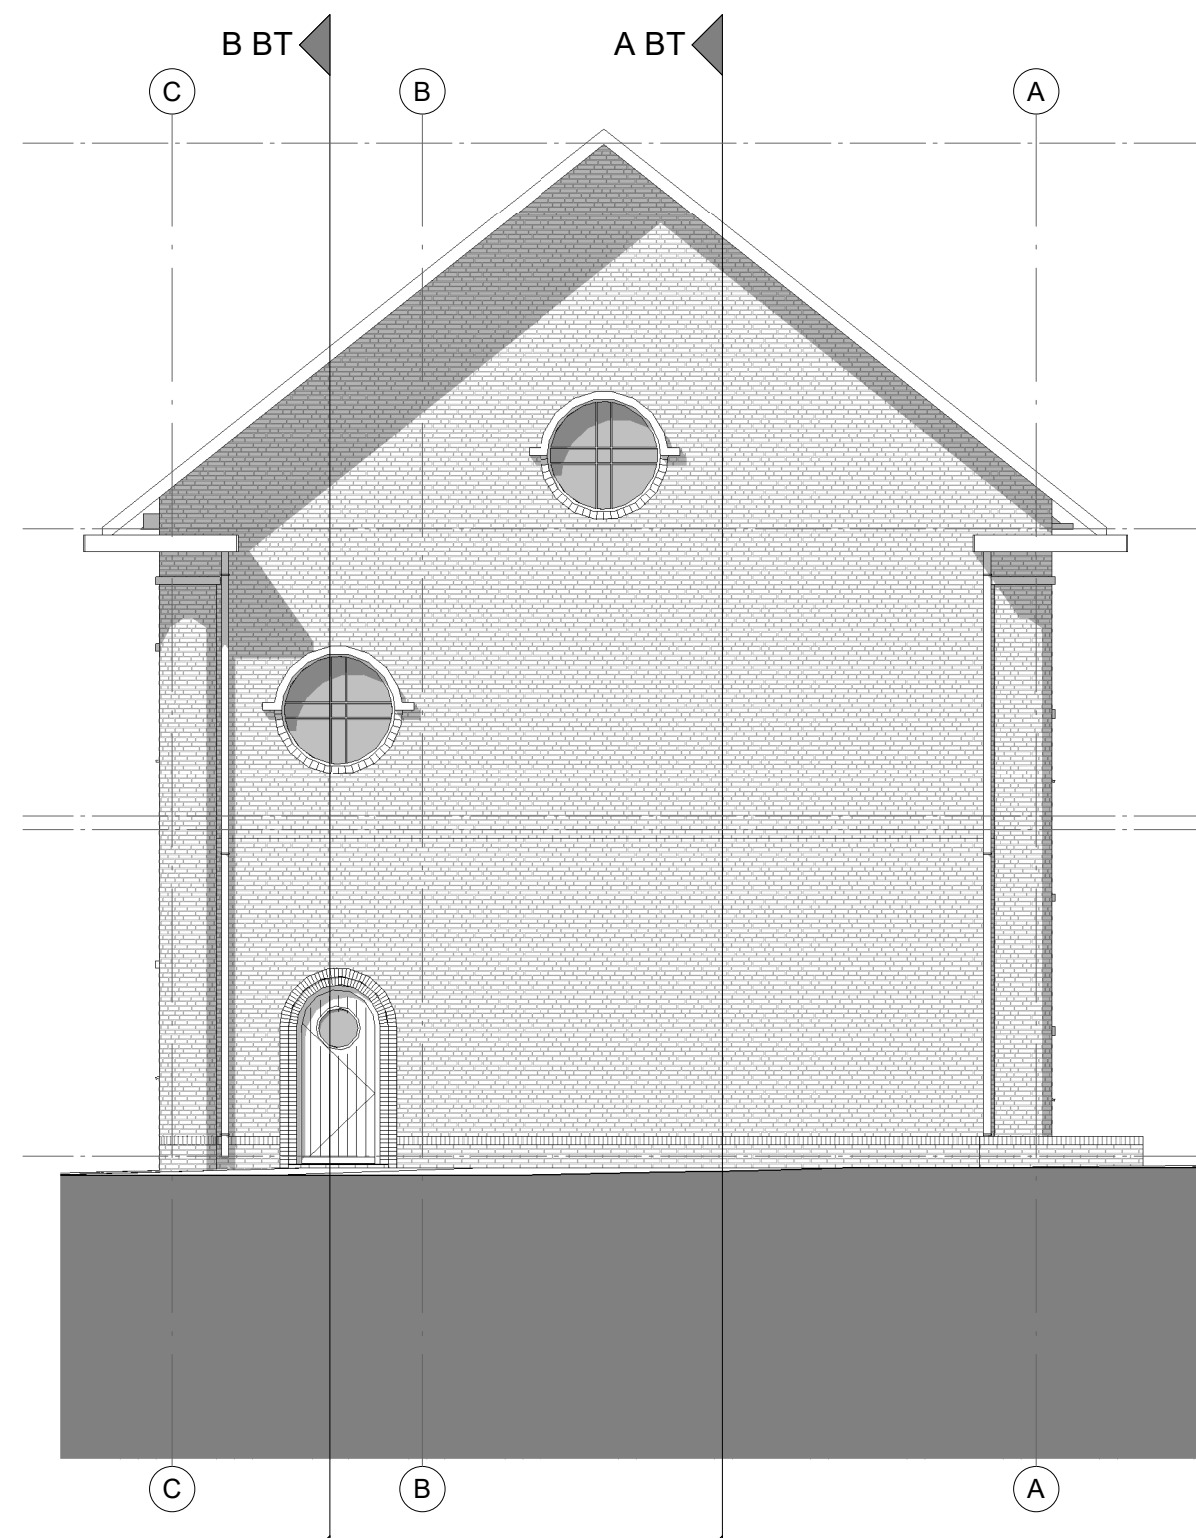

Noordgevel BT

0 5
meter
MAATVOERING IN HET WERK CONTROLEREN

Project : Renovatie Basisschool
Adres : Verlengde Hooggravenseweg 150B
3525 BL te Utrecht
Projectnr. : 23_2301
Tekening : BT-07
Gevels
BESTAANDE TOESTAND
Schaal : 1:100 A1
Status : DEFINITIEF
Datum : 26-10-2023
Wijziging : A : D :
B : E :
C : F :



Westsingel 9
3811 BA Amersfoort
bureau@vanhoogevest.nl
T 0031 33 4631705