



BESTAANDE SITUATIE

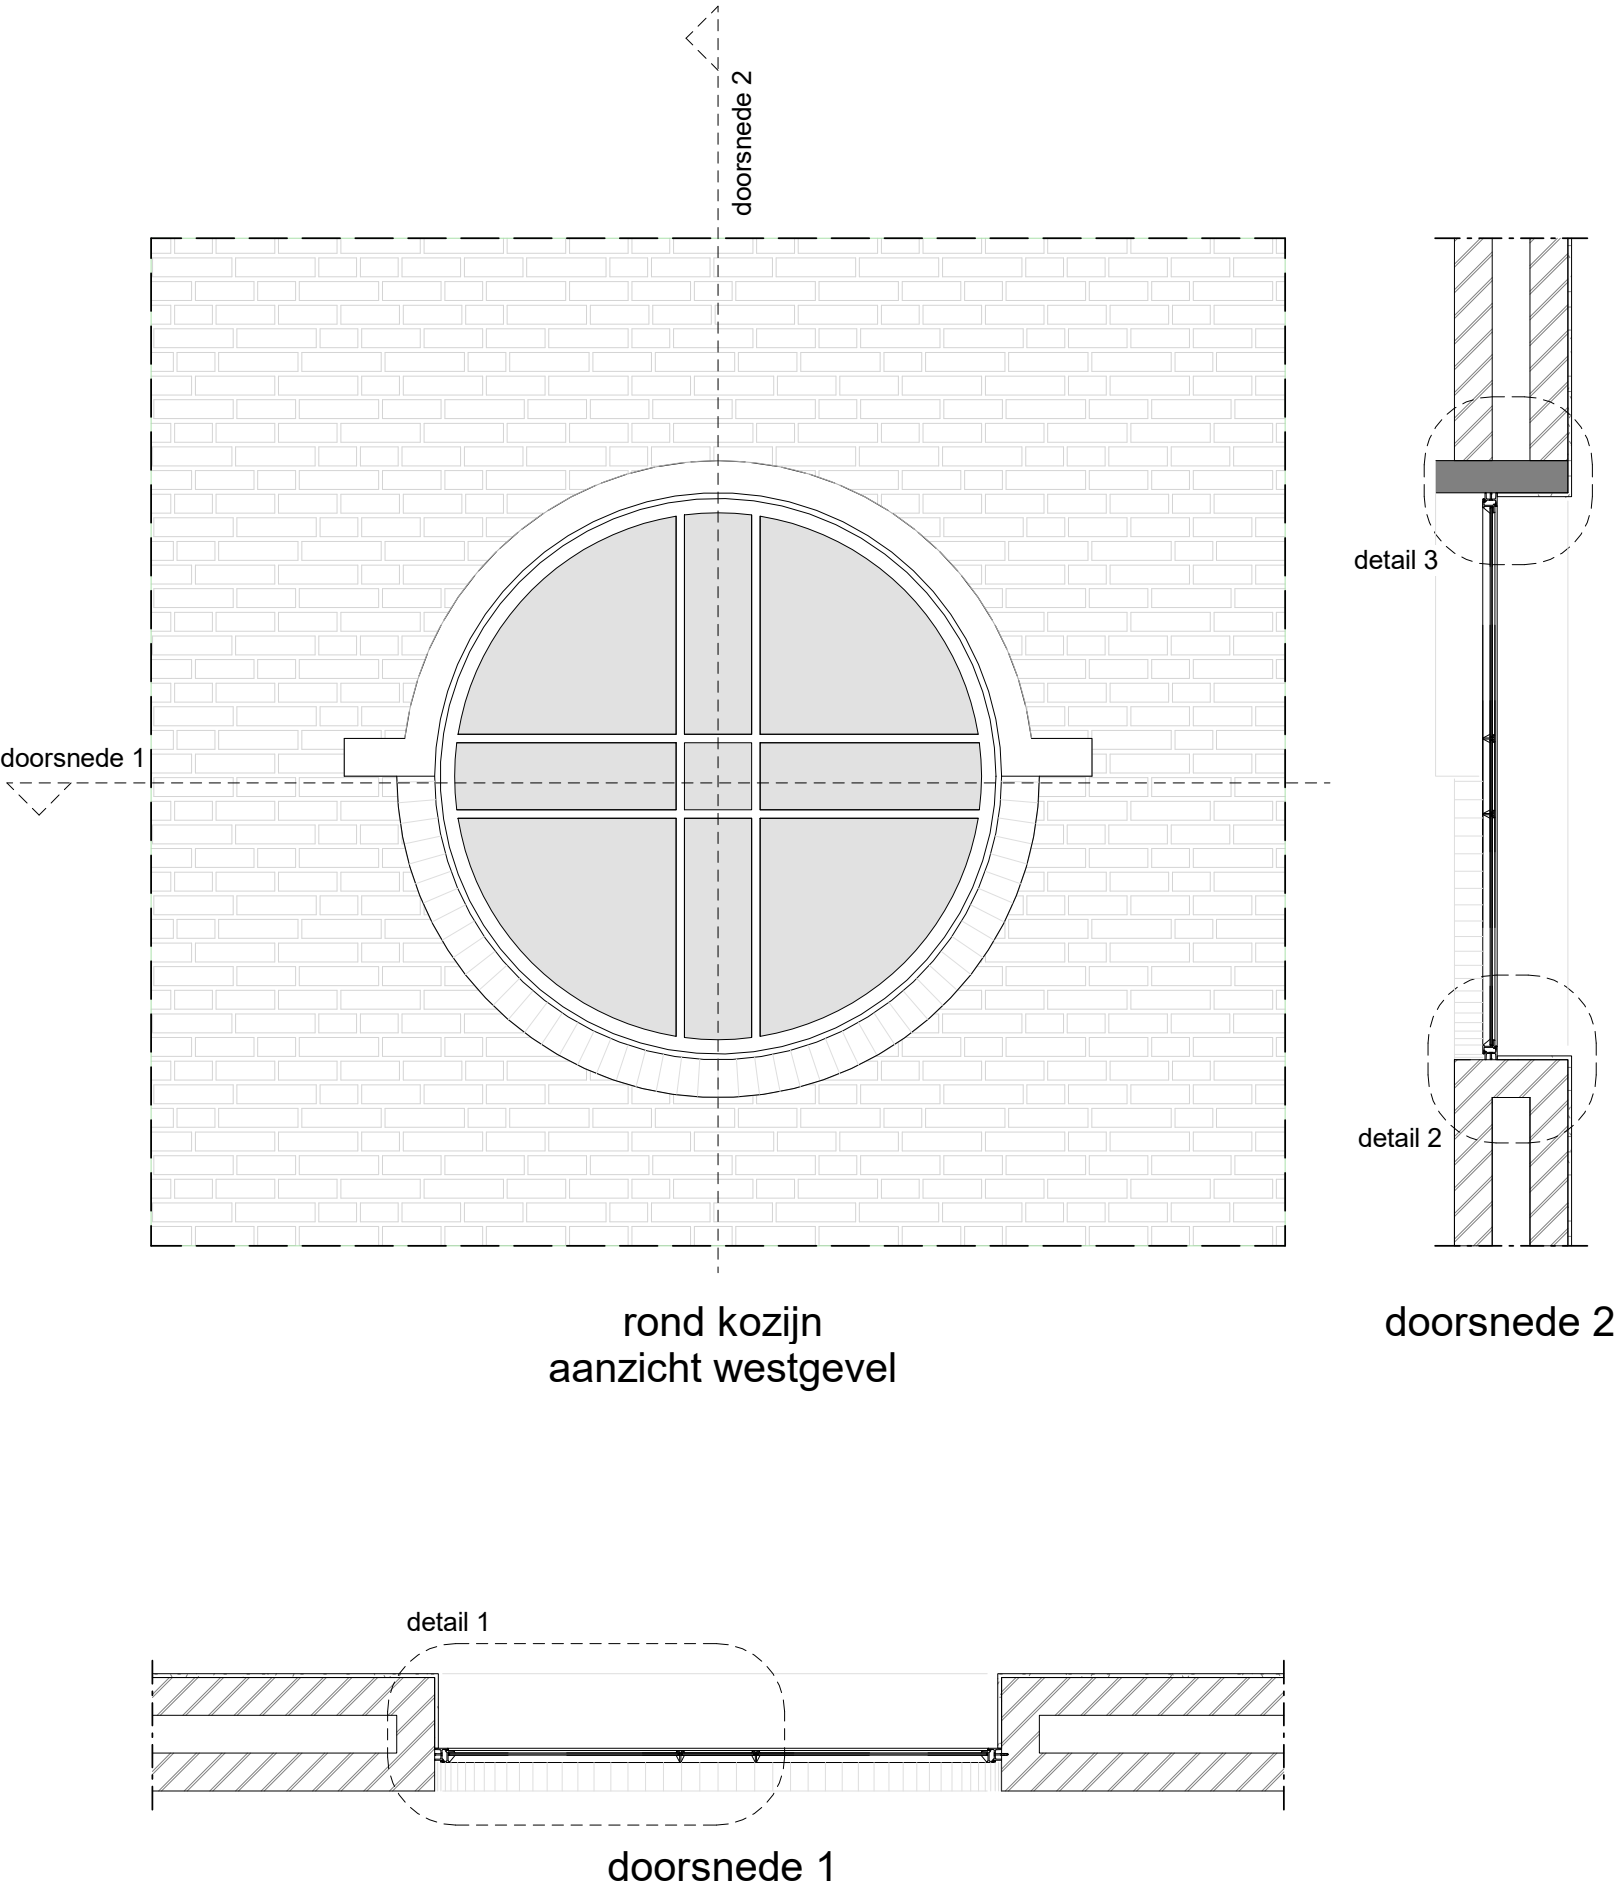

NIEUWE SITUATIE

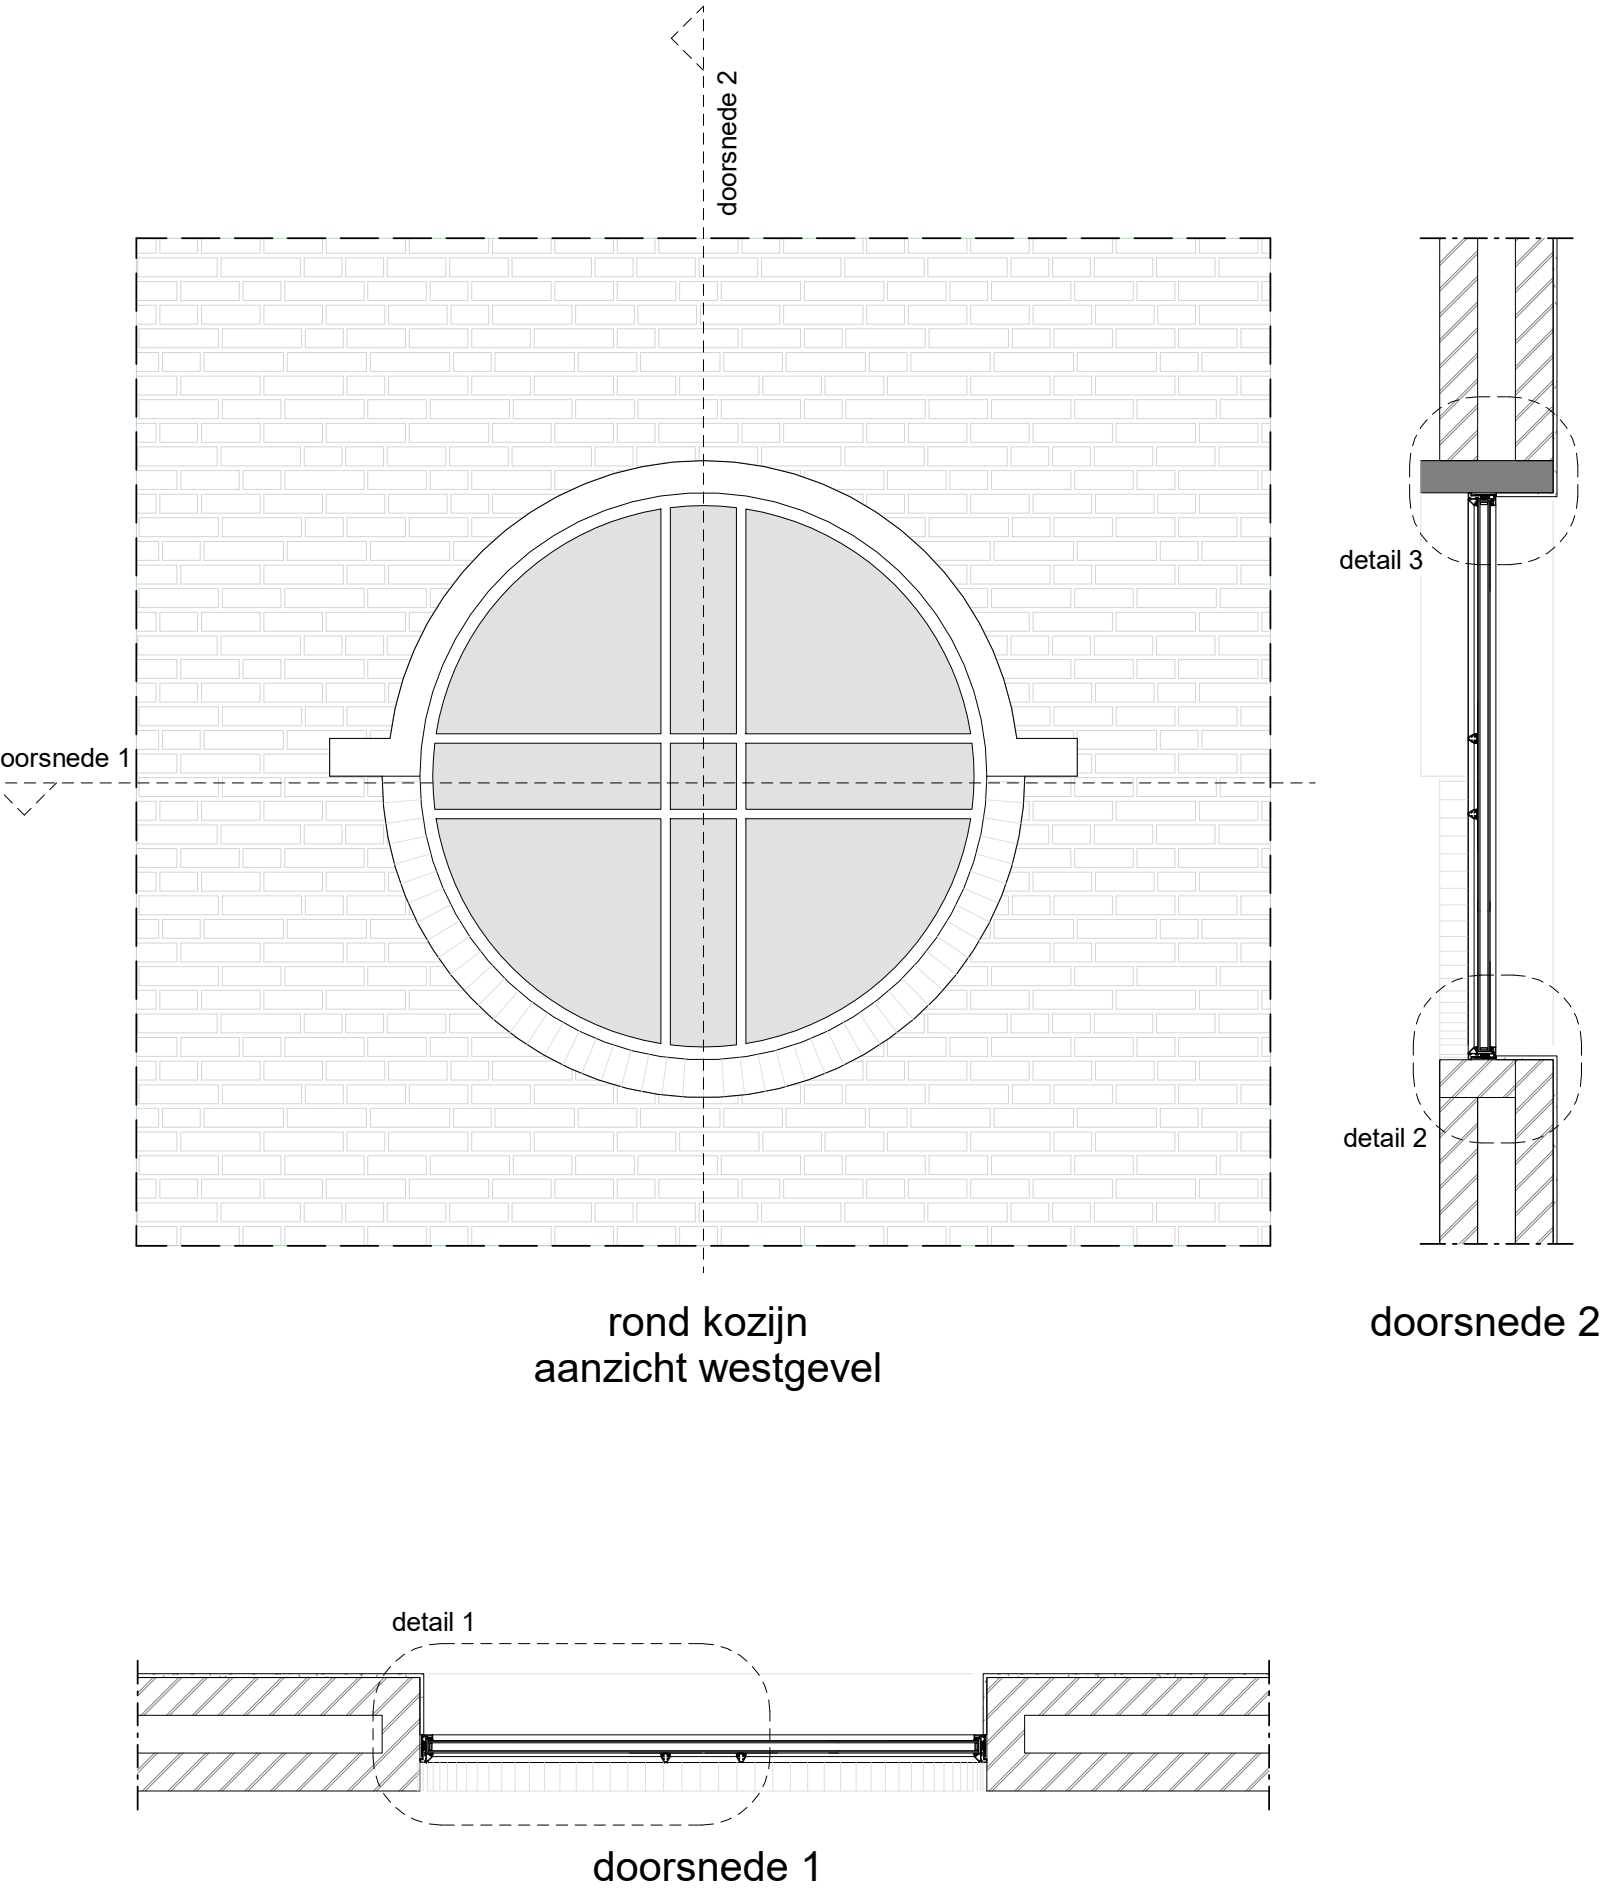


ramen: Stalen raam verwijderen en nieuwe kozijn plaatsen voorzien van nieuwe beglazing met HR++ glas. Ramen overeenkomstig historische indeling.

indeling: Metaglas Classic

betonbanden: Roeden Metaglas classic met glasspacer in kleur van de ramen. Bestaand handhaven en repareren waar nodig, nieuw schilderwerk.

DETAILS

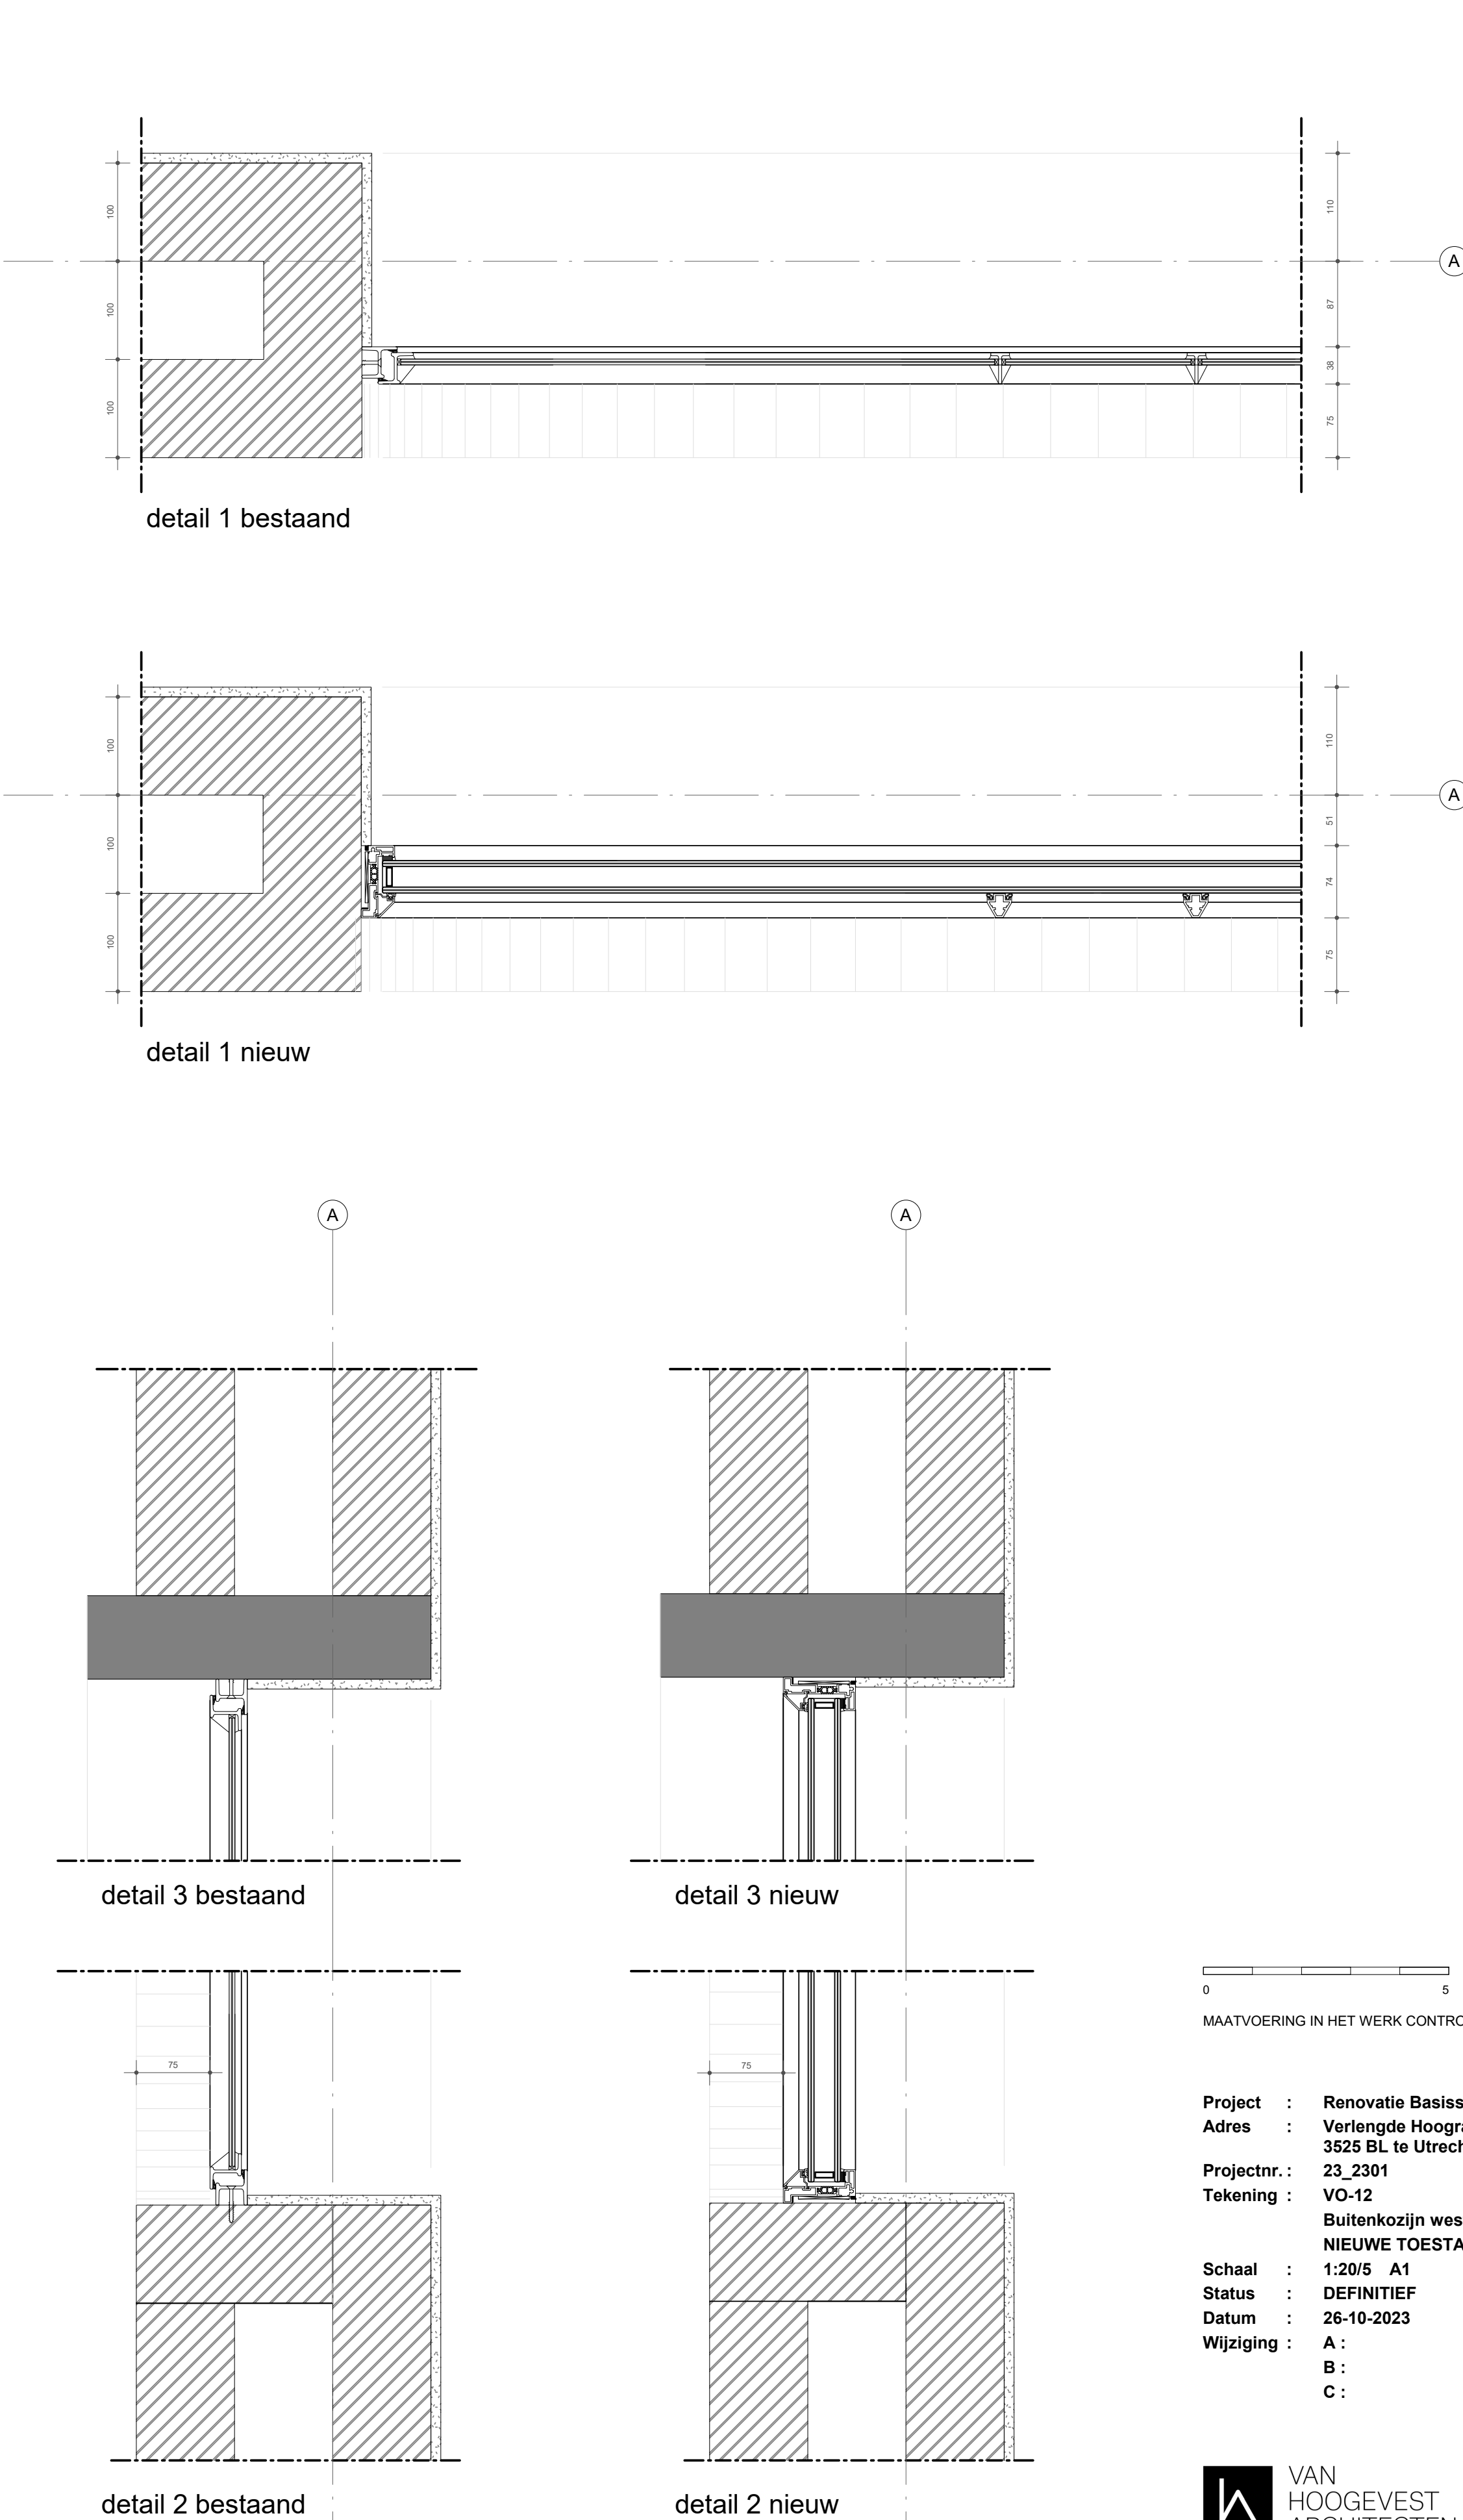

Project : Renovatie Basisschool
Adres : Verlengde Hoogravenseweg 150B
3525 BL te Utrecht
Projectnr. : 23_2301
Tekening : VO-12
Buitenkozijn westgevel
NIEUWE TOESTAND
Schaal : 1:20/5 A1
Status : DEFINITIEF
Datum : 26-10-2023
Wijziging : A : D :
B : E :
C : F :



Westsingel 9
3811 BA Amersfoort
bureau@vanhoogevest.nl
T 0031 33 4631705