


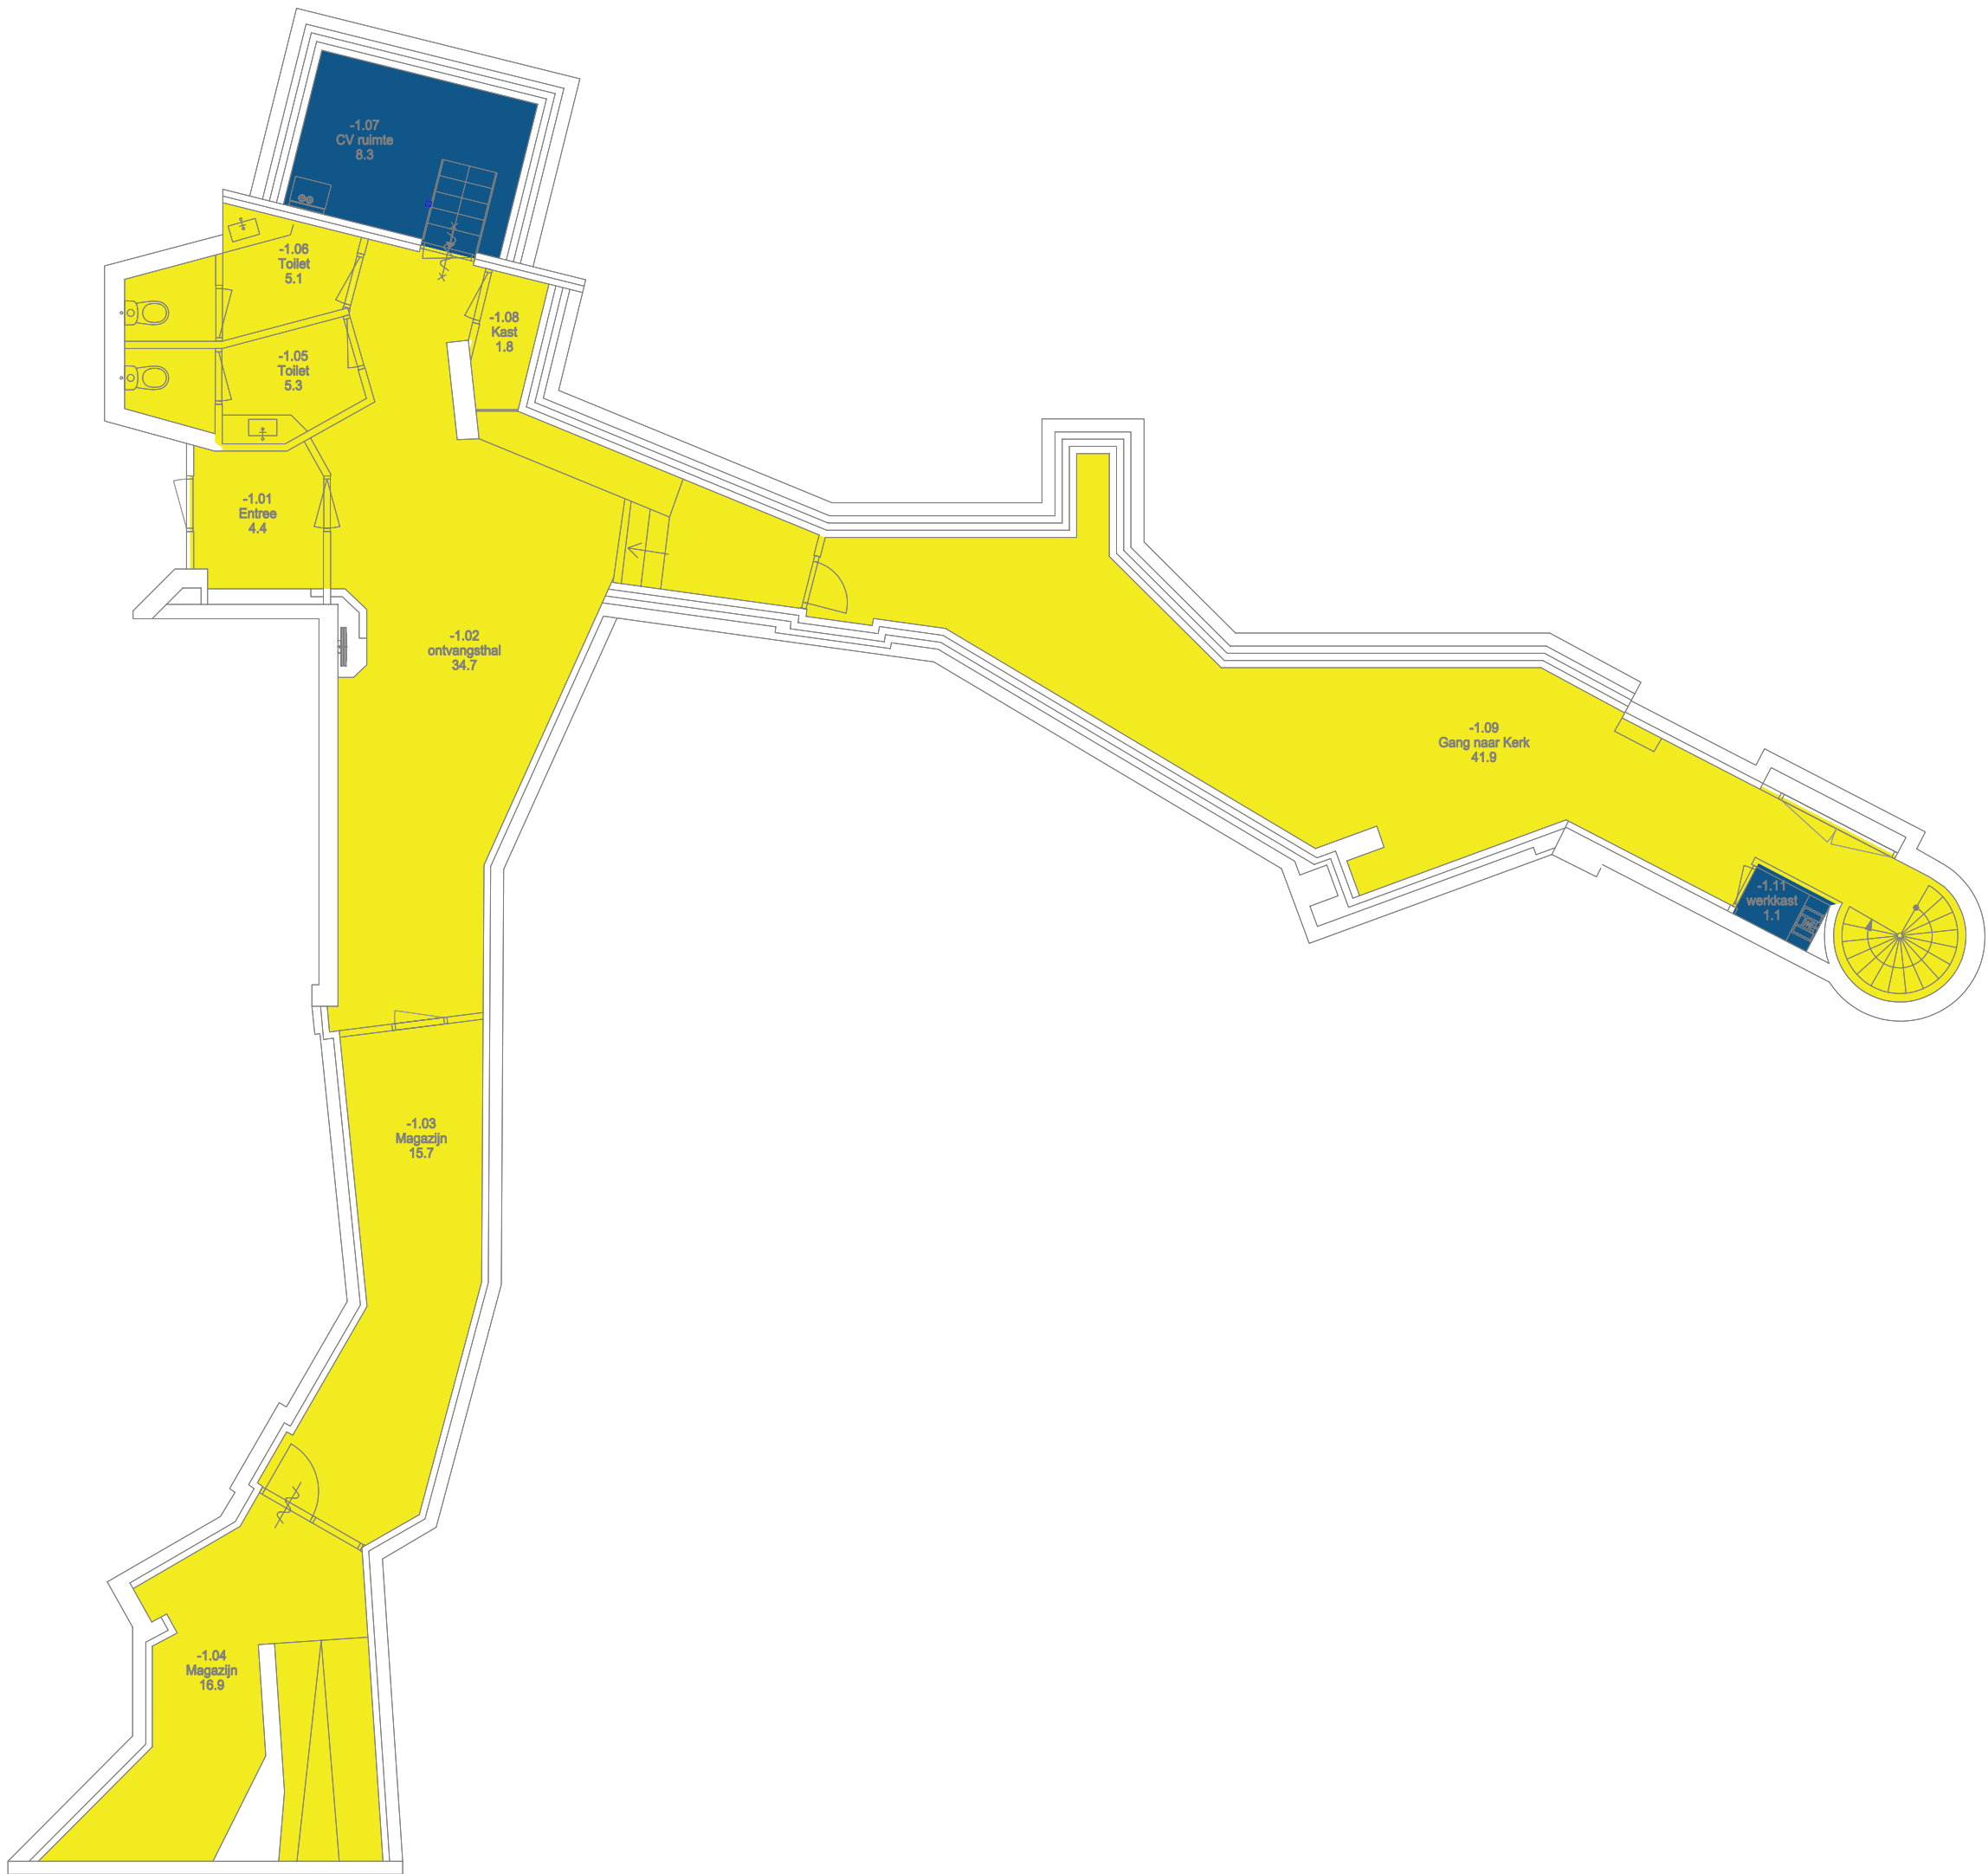

Ruimtetable VVO		
Ruimtenummer	Ruimteomschrijving	VVO m²
-1.01	Entree	4.4
-1.02	ontvangsthall	34.7
-1.03	Magazijn	15.7
-1.04	Magazijn	16.9
-1.05	Toilet	5.3
-1.06	Toilet	5.1
-1.07	CV ruimte	8.3
-1.08	Kast	1.8
-1.09	Gang naar Kerk	41.9
-1.11	werkkast	1.1

Renvooi

BVO Totaal

: 186.9

VVO

: 125.8

Overige functies

: 9.4

Discipline	Facilitair	Code	Datum	Omschrijving	Gewijzigd
Status	As built				
Formaat	A2	Schaal	1:50		
Getekend	HvD/TTS	Datum	20-8-21		
Project	Willibrordkerk (cultureel centrum van Slag)	Omschrijving	Verhuurbaar vloeroppervlakte		
Adres	Hoofdstraat 34				
	9531 AG , Borger				
Objectcode	82628	Bouwlaag	Kelder -1		
		Tekeningnummer	82628_F30_-_1		
		Bestandsnaam	82628_F30_-_1.dwg		

