


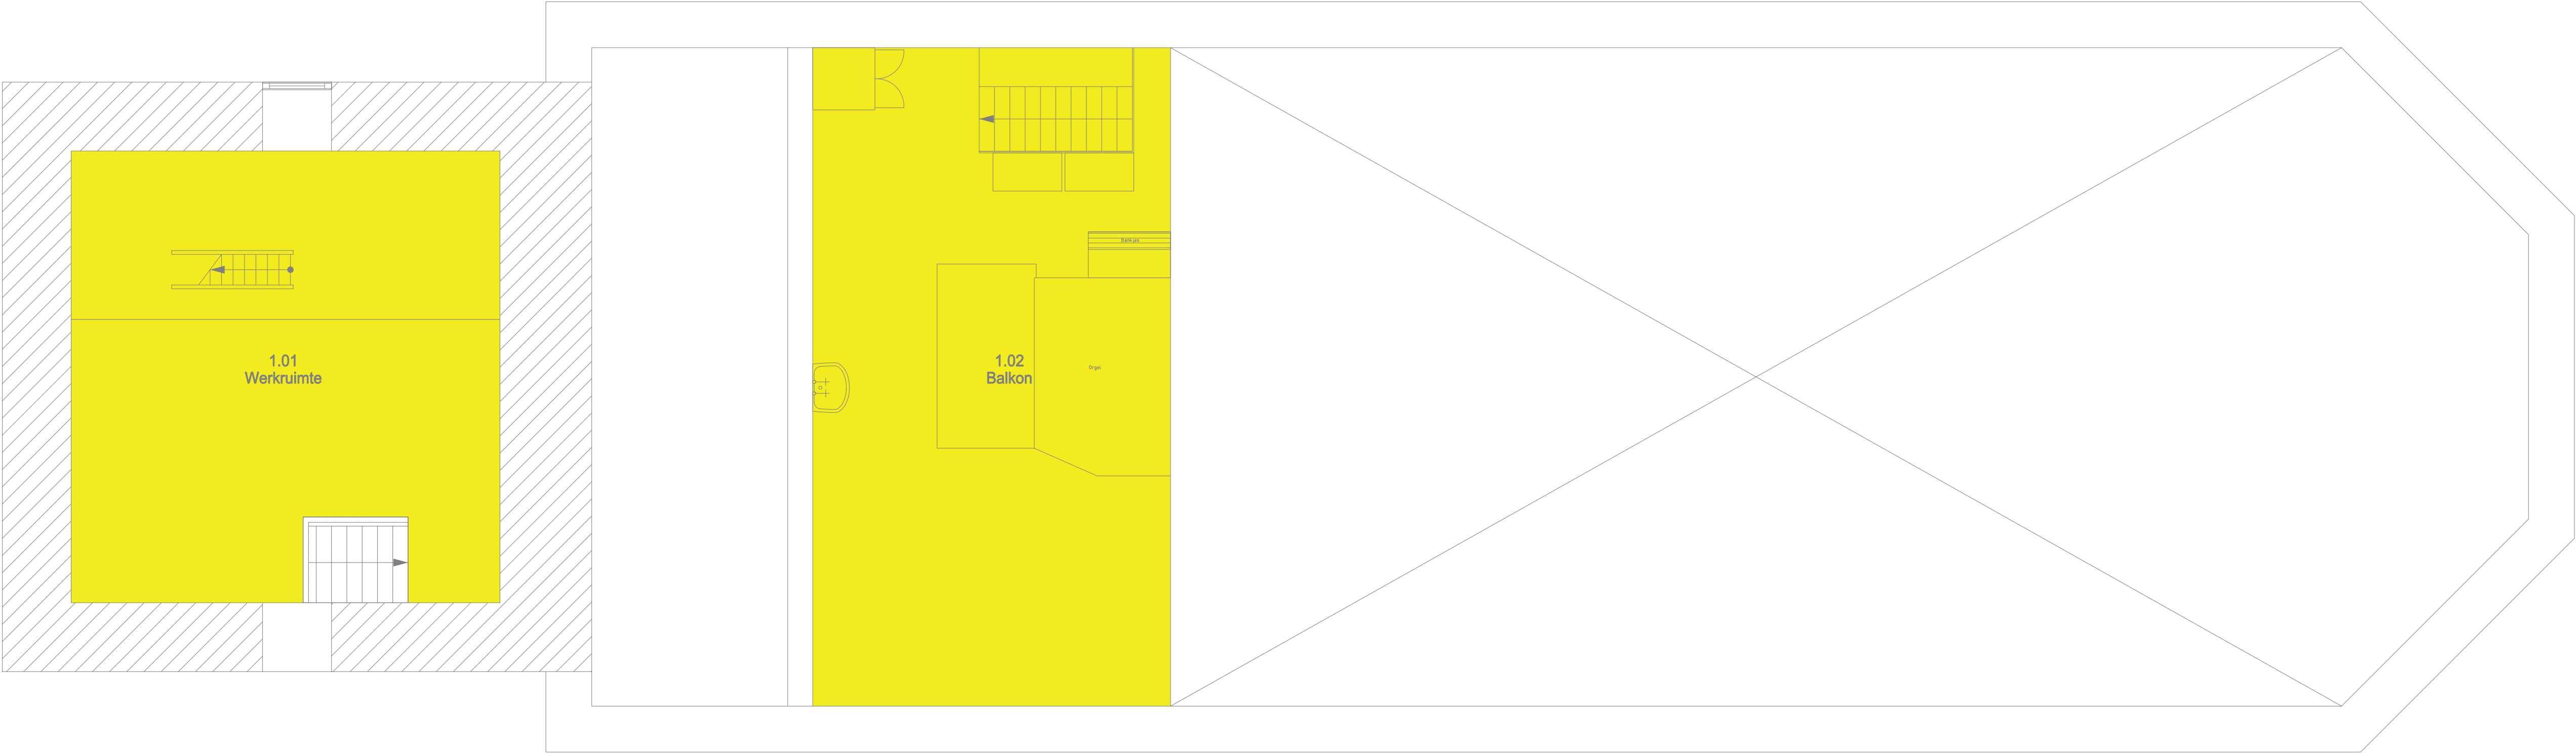

Ruimtetablel VVO		
Ruimtenummer	Ruimteomschrijving	VVO m²
0.01	Trappenhuis	1.8
0.01	Entree	21.8
0.02	Toilet	1.8
0.03	Magazijn	7.2
0.04	Keuken	16.3
0.05	Gang	6.3
0.06	Bar	11.8
0.07	Grote Zaal	131.9
0.08	Podium	42.3
1.01	Werkruimte	31.5
1.02	Balkon	40.2
2.01	Overloop	12.3
2.02	Techniekruimte	96.0
3.01	Techniekruimte	31.6
4.01	Techniekruimte	34.8

Renvooi

BVO Totaal : 693.4

VVO : 71.7

Overige functies : -

Discipline	Facilitair	Code	Datum	Omschrijving	Gewijzigd
Status	As built				
Formaat	A1	Schaal	1:50		
Getekend	HvD/TTS	Datum	20-8-21		
Project	Willibrordkerk (cultureel centrum van Slag)	Omschrijving	Verhuurbaar vloeroppervlakte		
Adres	Hoofdstraat 34				
	9531 AG , Borger				
Objectcode	82628	Bouwlaag	1e verdieping		
		Tekeningnummer			
			82628_F30-_01		
			Bestandsnaam 82628_F30-_01.dwg		

