


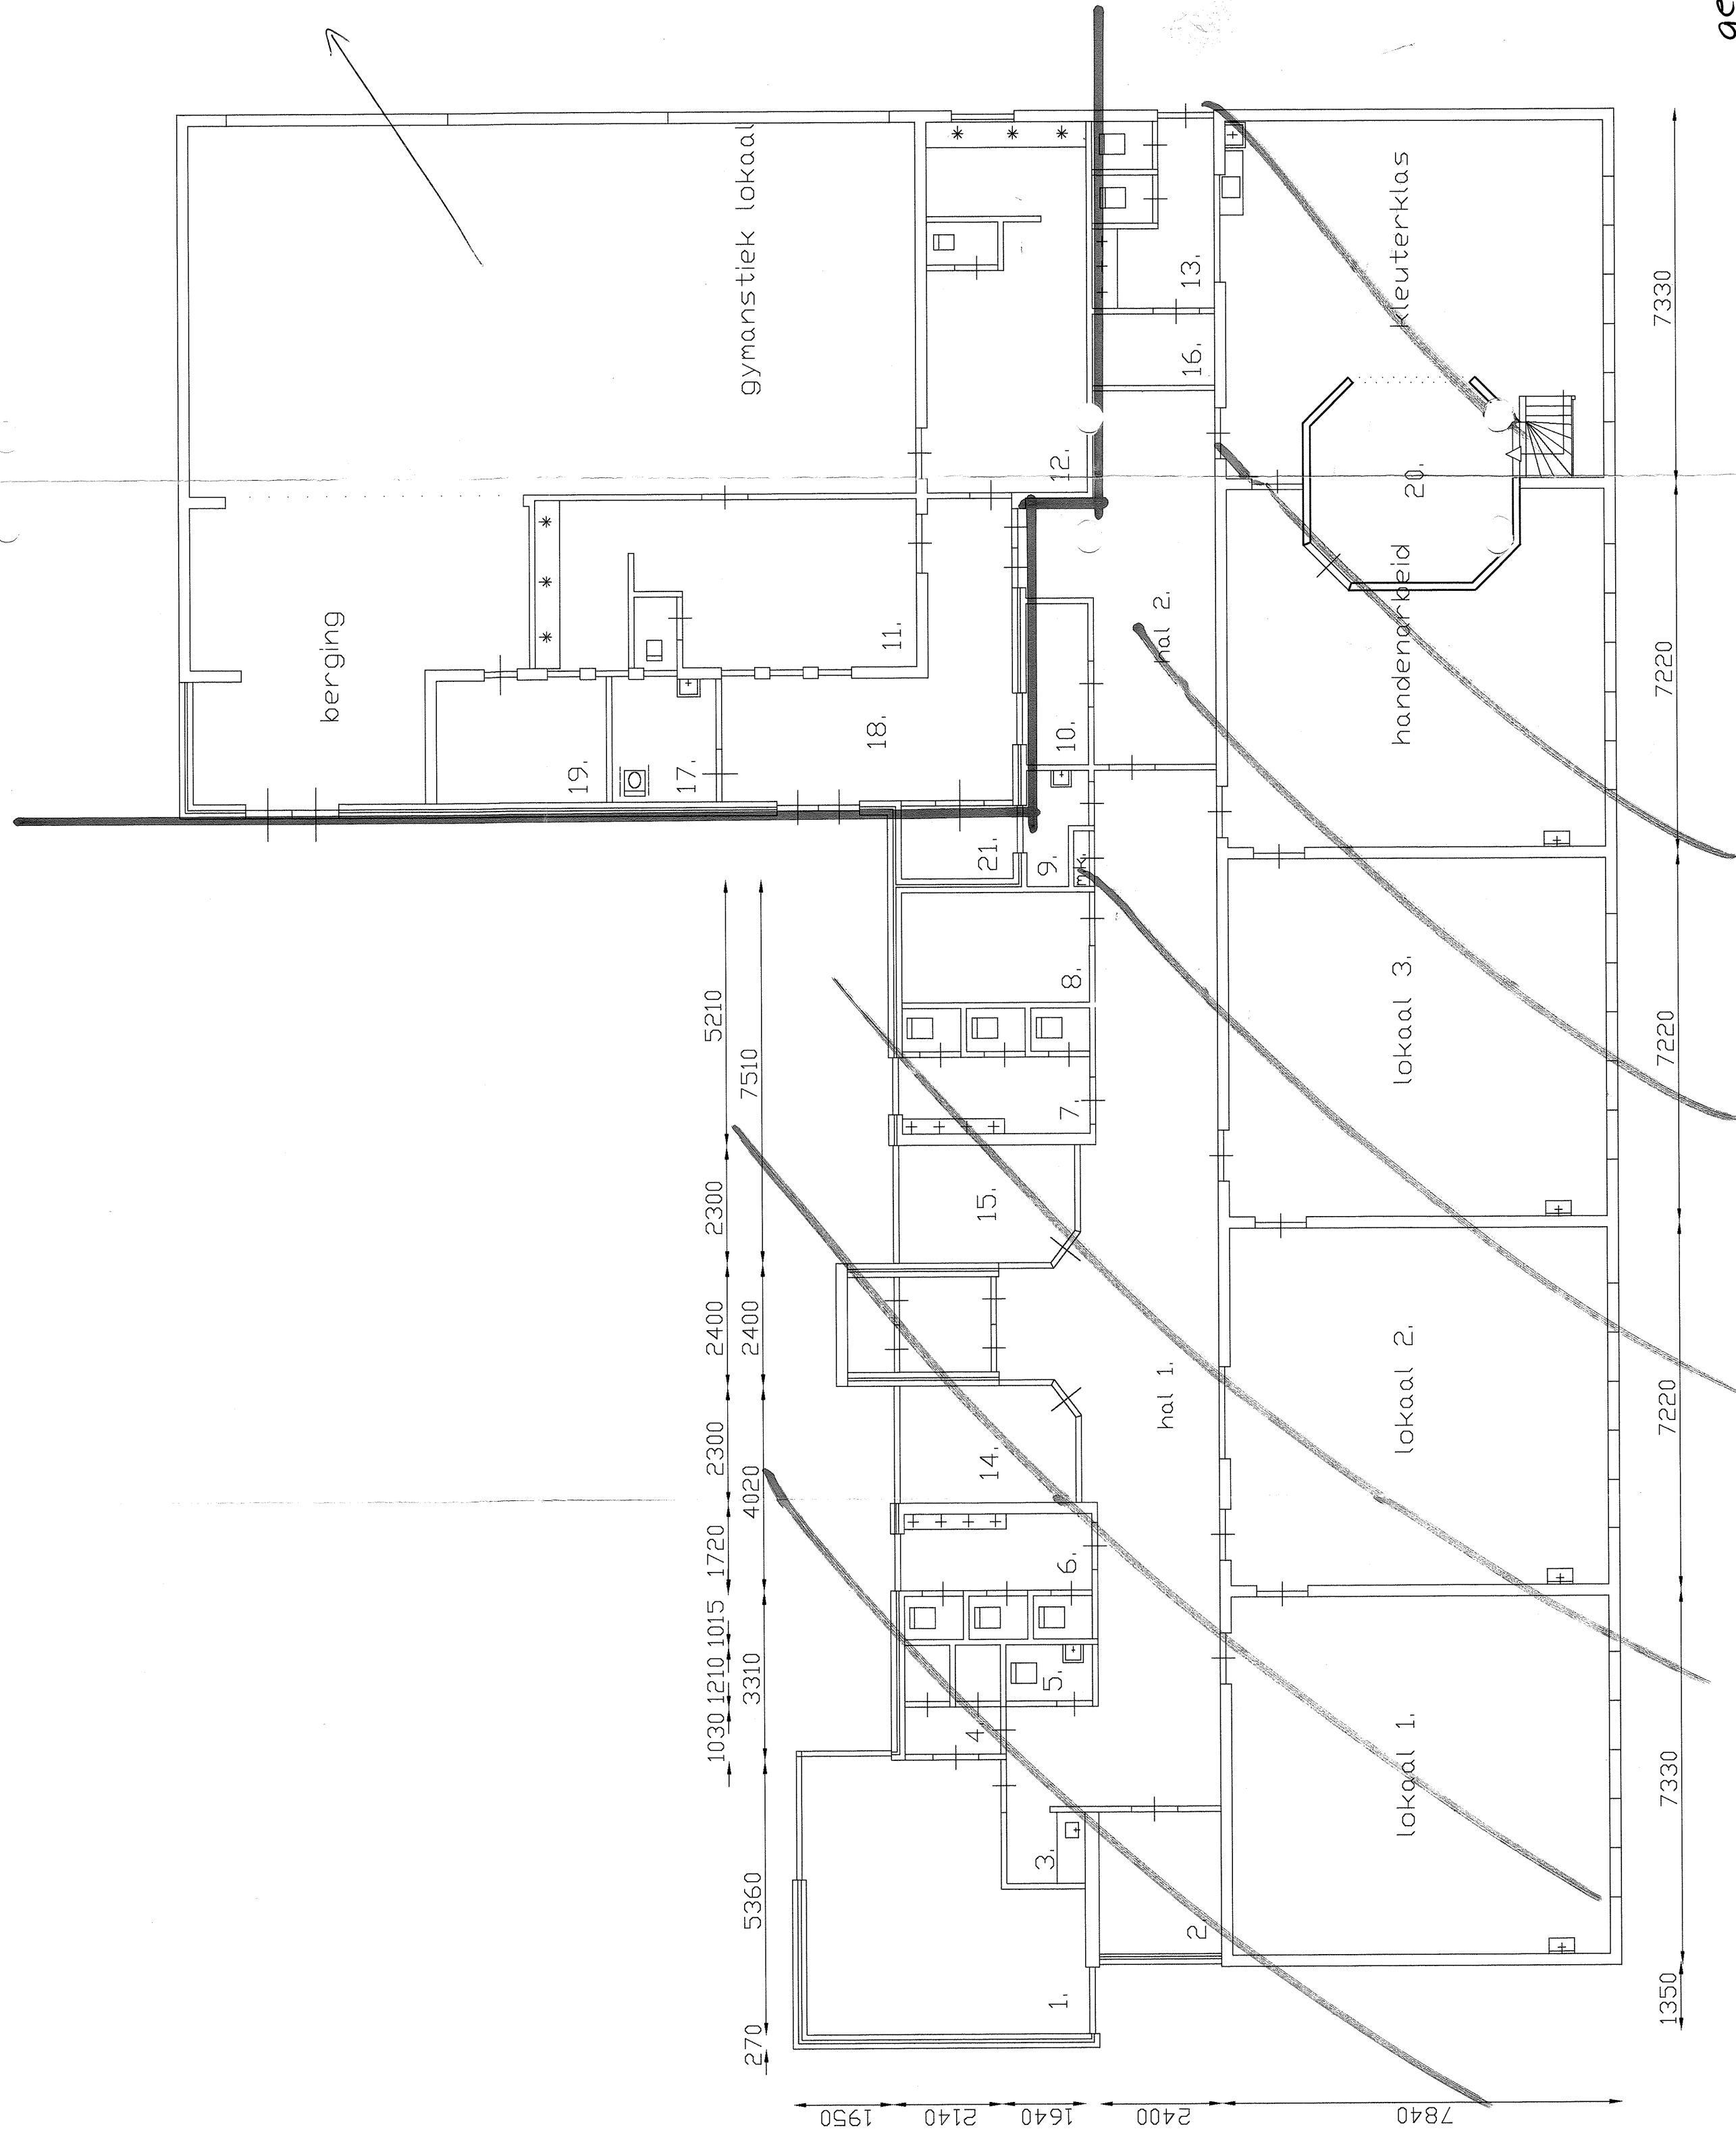

Gymzaal 75.

1. Hoofdenkamer
2. leermiddelen berging o.b.s
3. pantry
4. kleedcabines
5. toilet personeel
6. toilet jongens
7. toilet meisjes
8. c.v. ruimte
9. werkkast
10. leermiddelen berging kleuter
11. kleedlokaal 1
12. kleedlokaal 2
13. toilet kleuters
14. berging
15. berging
16. berging
17. minder inv. toilet
18. gang 3
19. berging
20. verhoogde speelhoek
21. berging

gescand UT 18-11-2015

Project:		Discipline: Algemeen	
o.b.s. 75nw buinen		Fase: Studie	
		Type: C	
Omschrijving: Gewijzigde plattegrond		Get.	Gez.
		Get.	Gez.
		Get.	Gez.
Get: AS	Datum: 11-09-2001	Schaal: 1:100	Tekeningnr:
Gemeente Berger-Odoorn			2
			A2