



TEB ENGINEERING /////

TECHNICAL SERVICES - INDUSTRIAL PROJECTS - SPECIAL PRODUCTS

TEB Engineering B.V.

Flemingstraat 8

1704 SL Heerhugowaard

Tel: +31 (0)72 574 19 14

Fax: +31 (0)72 574 34 60

E-mail: info@teb.nl

Internet: www.teb.nl

PROJECT : OV-kast Driesweg

NUMMER : 625.2201 -E01

BETREFT : Elektrisch Schema

DATUM : 7-2-2022


OPDRACHTGEVER : Van Gelder Verkeerstechniek B.V.



TEB ENGINEERING /////

TECHNICAL SERVICES - INDUSTRIAL PROJECTS - SPECIAL PRODUCTS

REVISIE			
REV.	DATUM	OMSCHRIJVING	GETEK.
0	07-02-2022	As Built	TEB

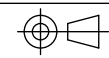

TOLERANTIE ACC.:
NEN/ISO 2768-mk

Voorblad
OV-kast Driesweg
Elektrisch Schema

KLANT:
Van Gelder Verkeerstechniek B.V.

PROJECTNUMMER 625.2201	SCHAAL 1:1
---------------------------	---------------

FORM.
A3

TEKENINGNUMMER
625.2201-E01

BLAD 001	REV. 0
-------------	-----------



REVISIE			
0	07-02-2022	As Built	TEB
REV.	DATUM	OMSCHRIJVING	GETEK.




TOLERANTIE ACC.:
NEN/ISO 2768-mk

Kastindeling
OV-kast Driesweg
Elektrisch Schema

KLANT: Van Gelder Verkeerstechniek B.V.	
PROJECTNUMMER 625.2201	SCHAAL 1:3

FORM.	TEKENINGNUMMER	BLAD	REV.
A3	625.2201-E01	800	0

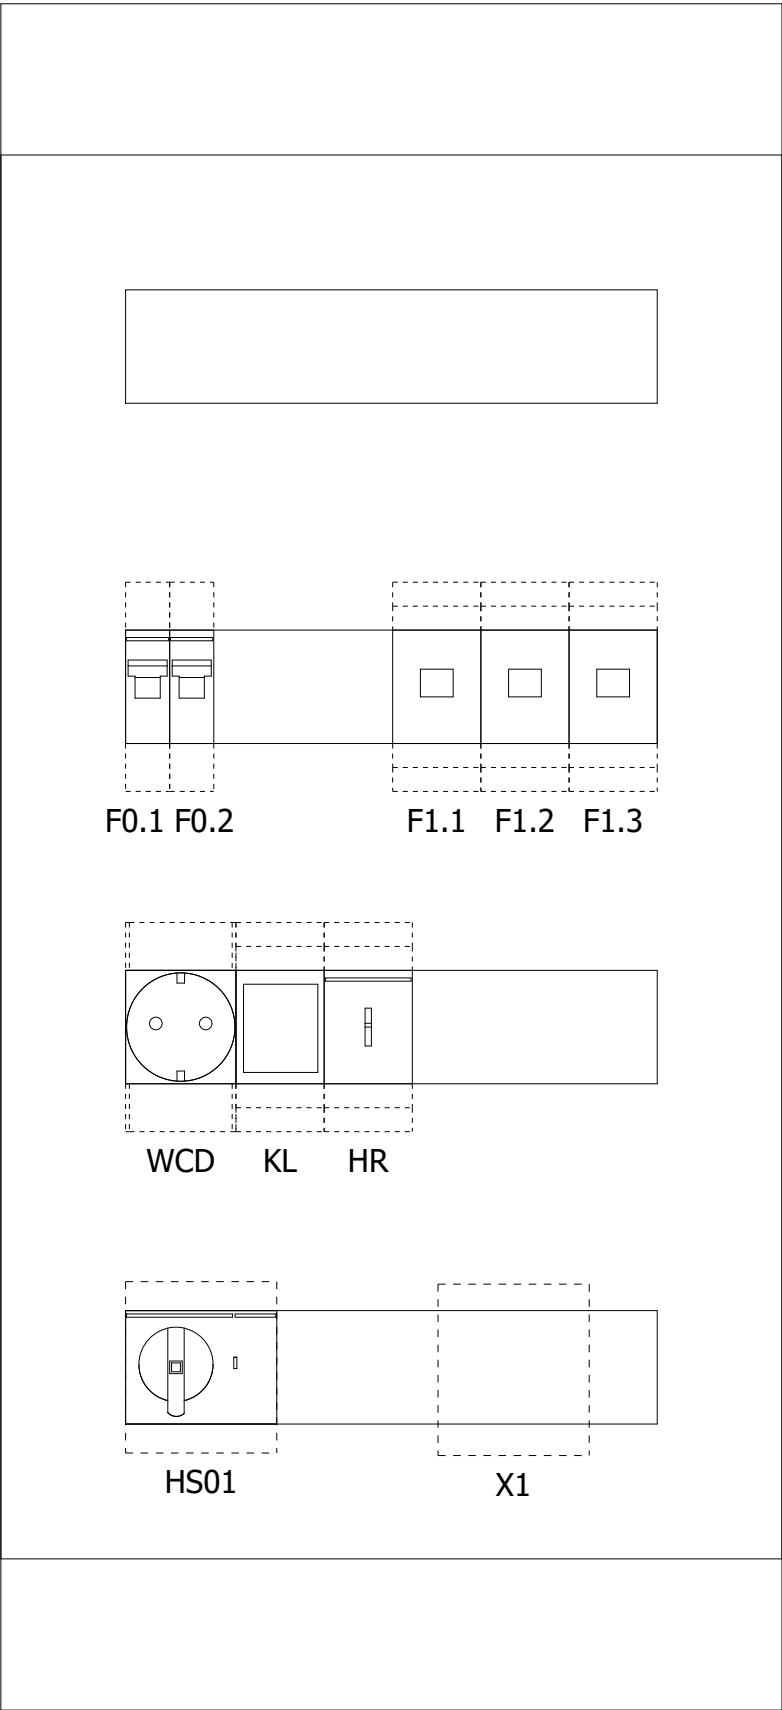

 TEB ENGINEERING <i>////</i> TECHNICAL SERVICES - INDUSTRIAL PROJECTS - SPECIAL PRODUCTS	REVISE 0 REV.	07-02-2022	As Built	TEB	 TOLERANTIE ACC. NEN/ISO 2768-mk	Materiaallijst OV-kast Driesweg Elektrisch Schema	KLANT: Van Gelder Verkeerstechiek B.V.		FORM. A3	TEKENINGNUMMER 625.2201-E01	BLAD 900	REV. 0
		DATUM	OMSCHRIJVING	GETEK.			PROJECTNUMMER 625.2201	SCHAAL 1:1				