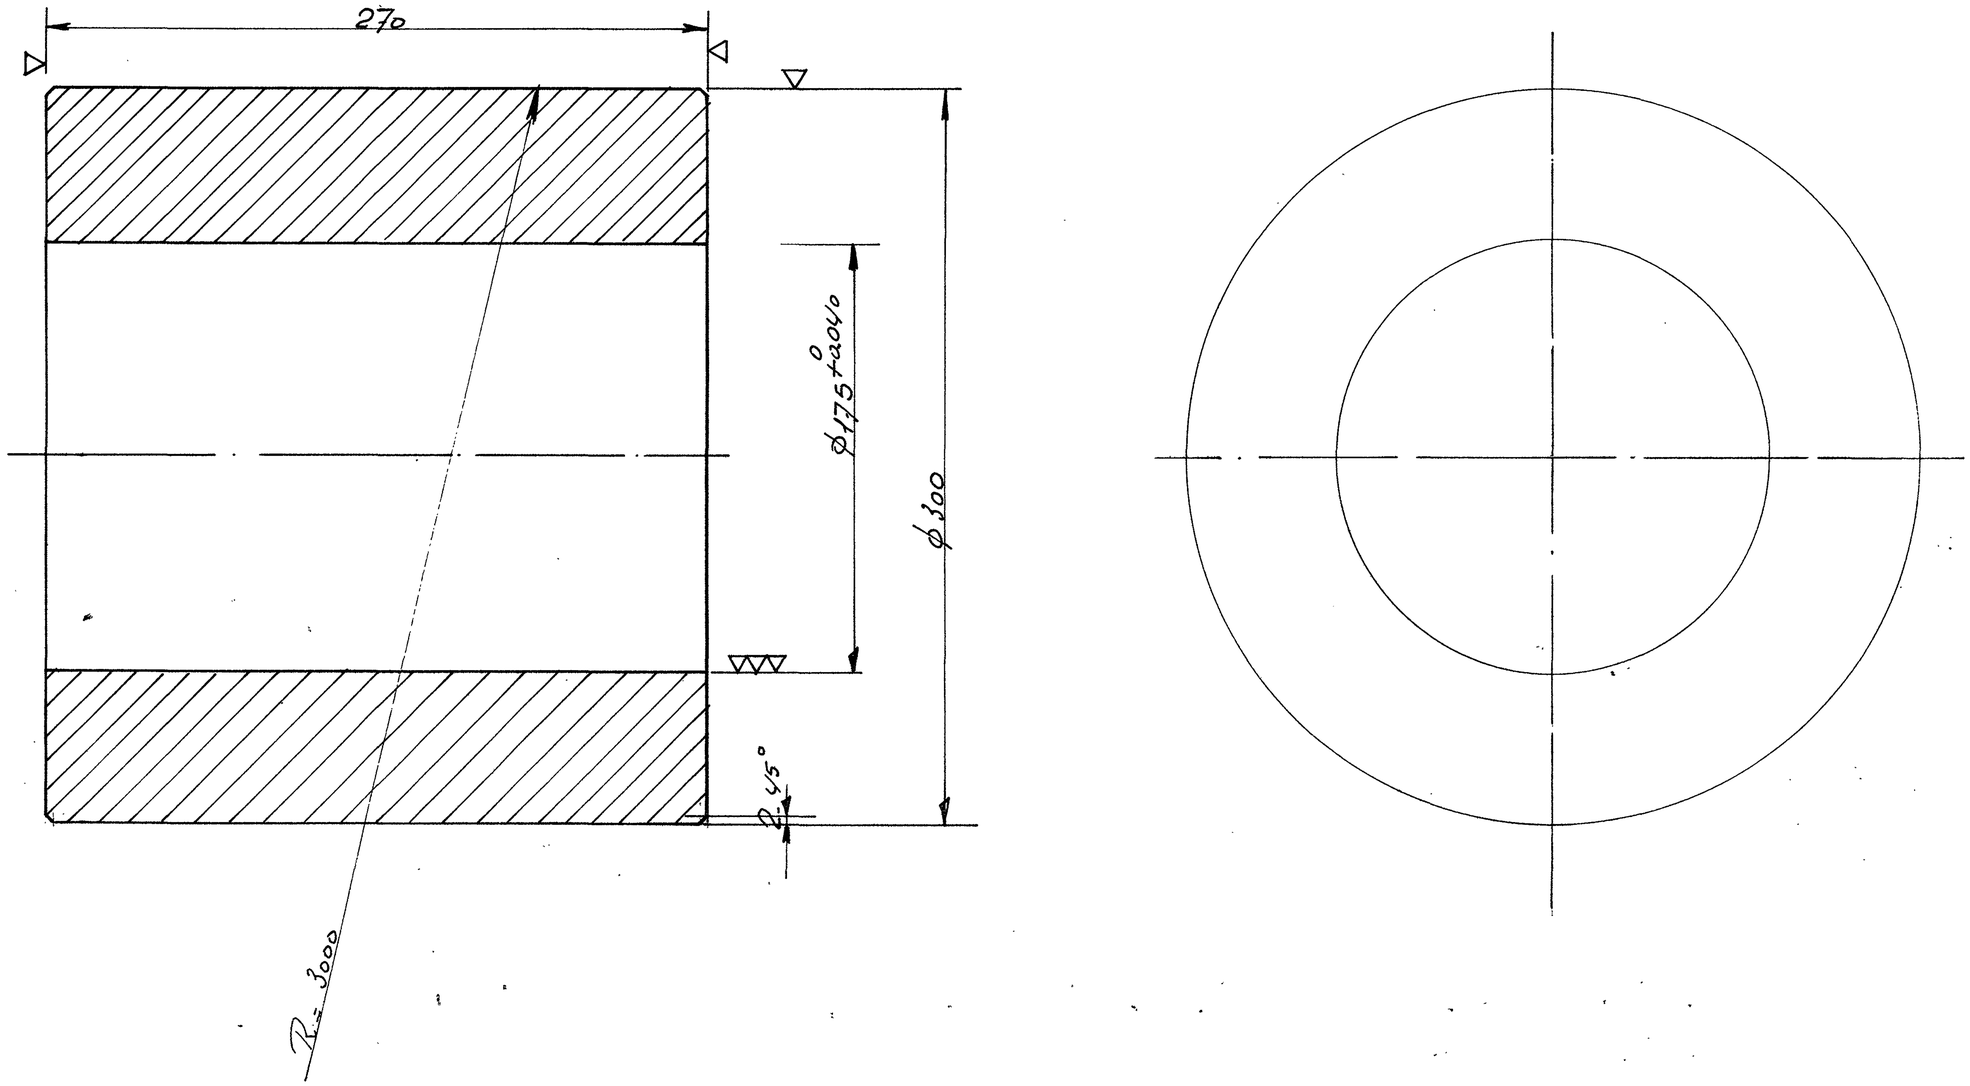

SCHERPE KANTEN BREKEN.

ROL BOL MET R = 3000 TOEGEV.

A WIJZ dd 21.6.73

10B302A69306

AANTAL	STUK NR.	BENAMING	OPMERKING	MATERIAAL	MODEL NR.	NOR-MAAL	MAGA-ZIJN	BUIT: BEST:
2	1	Ø 300 / 175.	L = 270	CK. 45	DIN. 17200			

OPZETROL.

BEH. BIJ TEK. BB 137 / 101

FORMAAT A3

A. BB. 137 / 135

HUBERT-SNEEK

SCHAAL: 1:2,5 GEZ.:

GET.: 73 GEC.:

WXW. 78.09 89

ORD PER DREG

Deze tekening is eigendom van Machinefabriek W. Hubert & Co. N.V. te Sneek en mag zonder haar schriftelijke toestemming niet worden gekopieerd, gereproduceerd, aan derden ter inzage gegeven of voor namaak ten behoeve van derden worden gebezigd.