
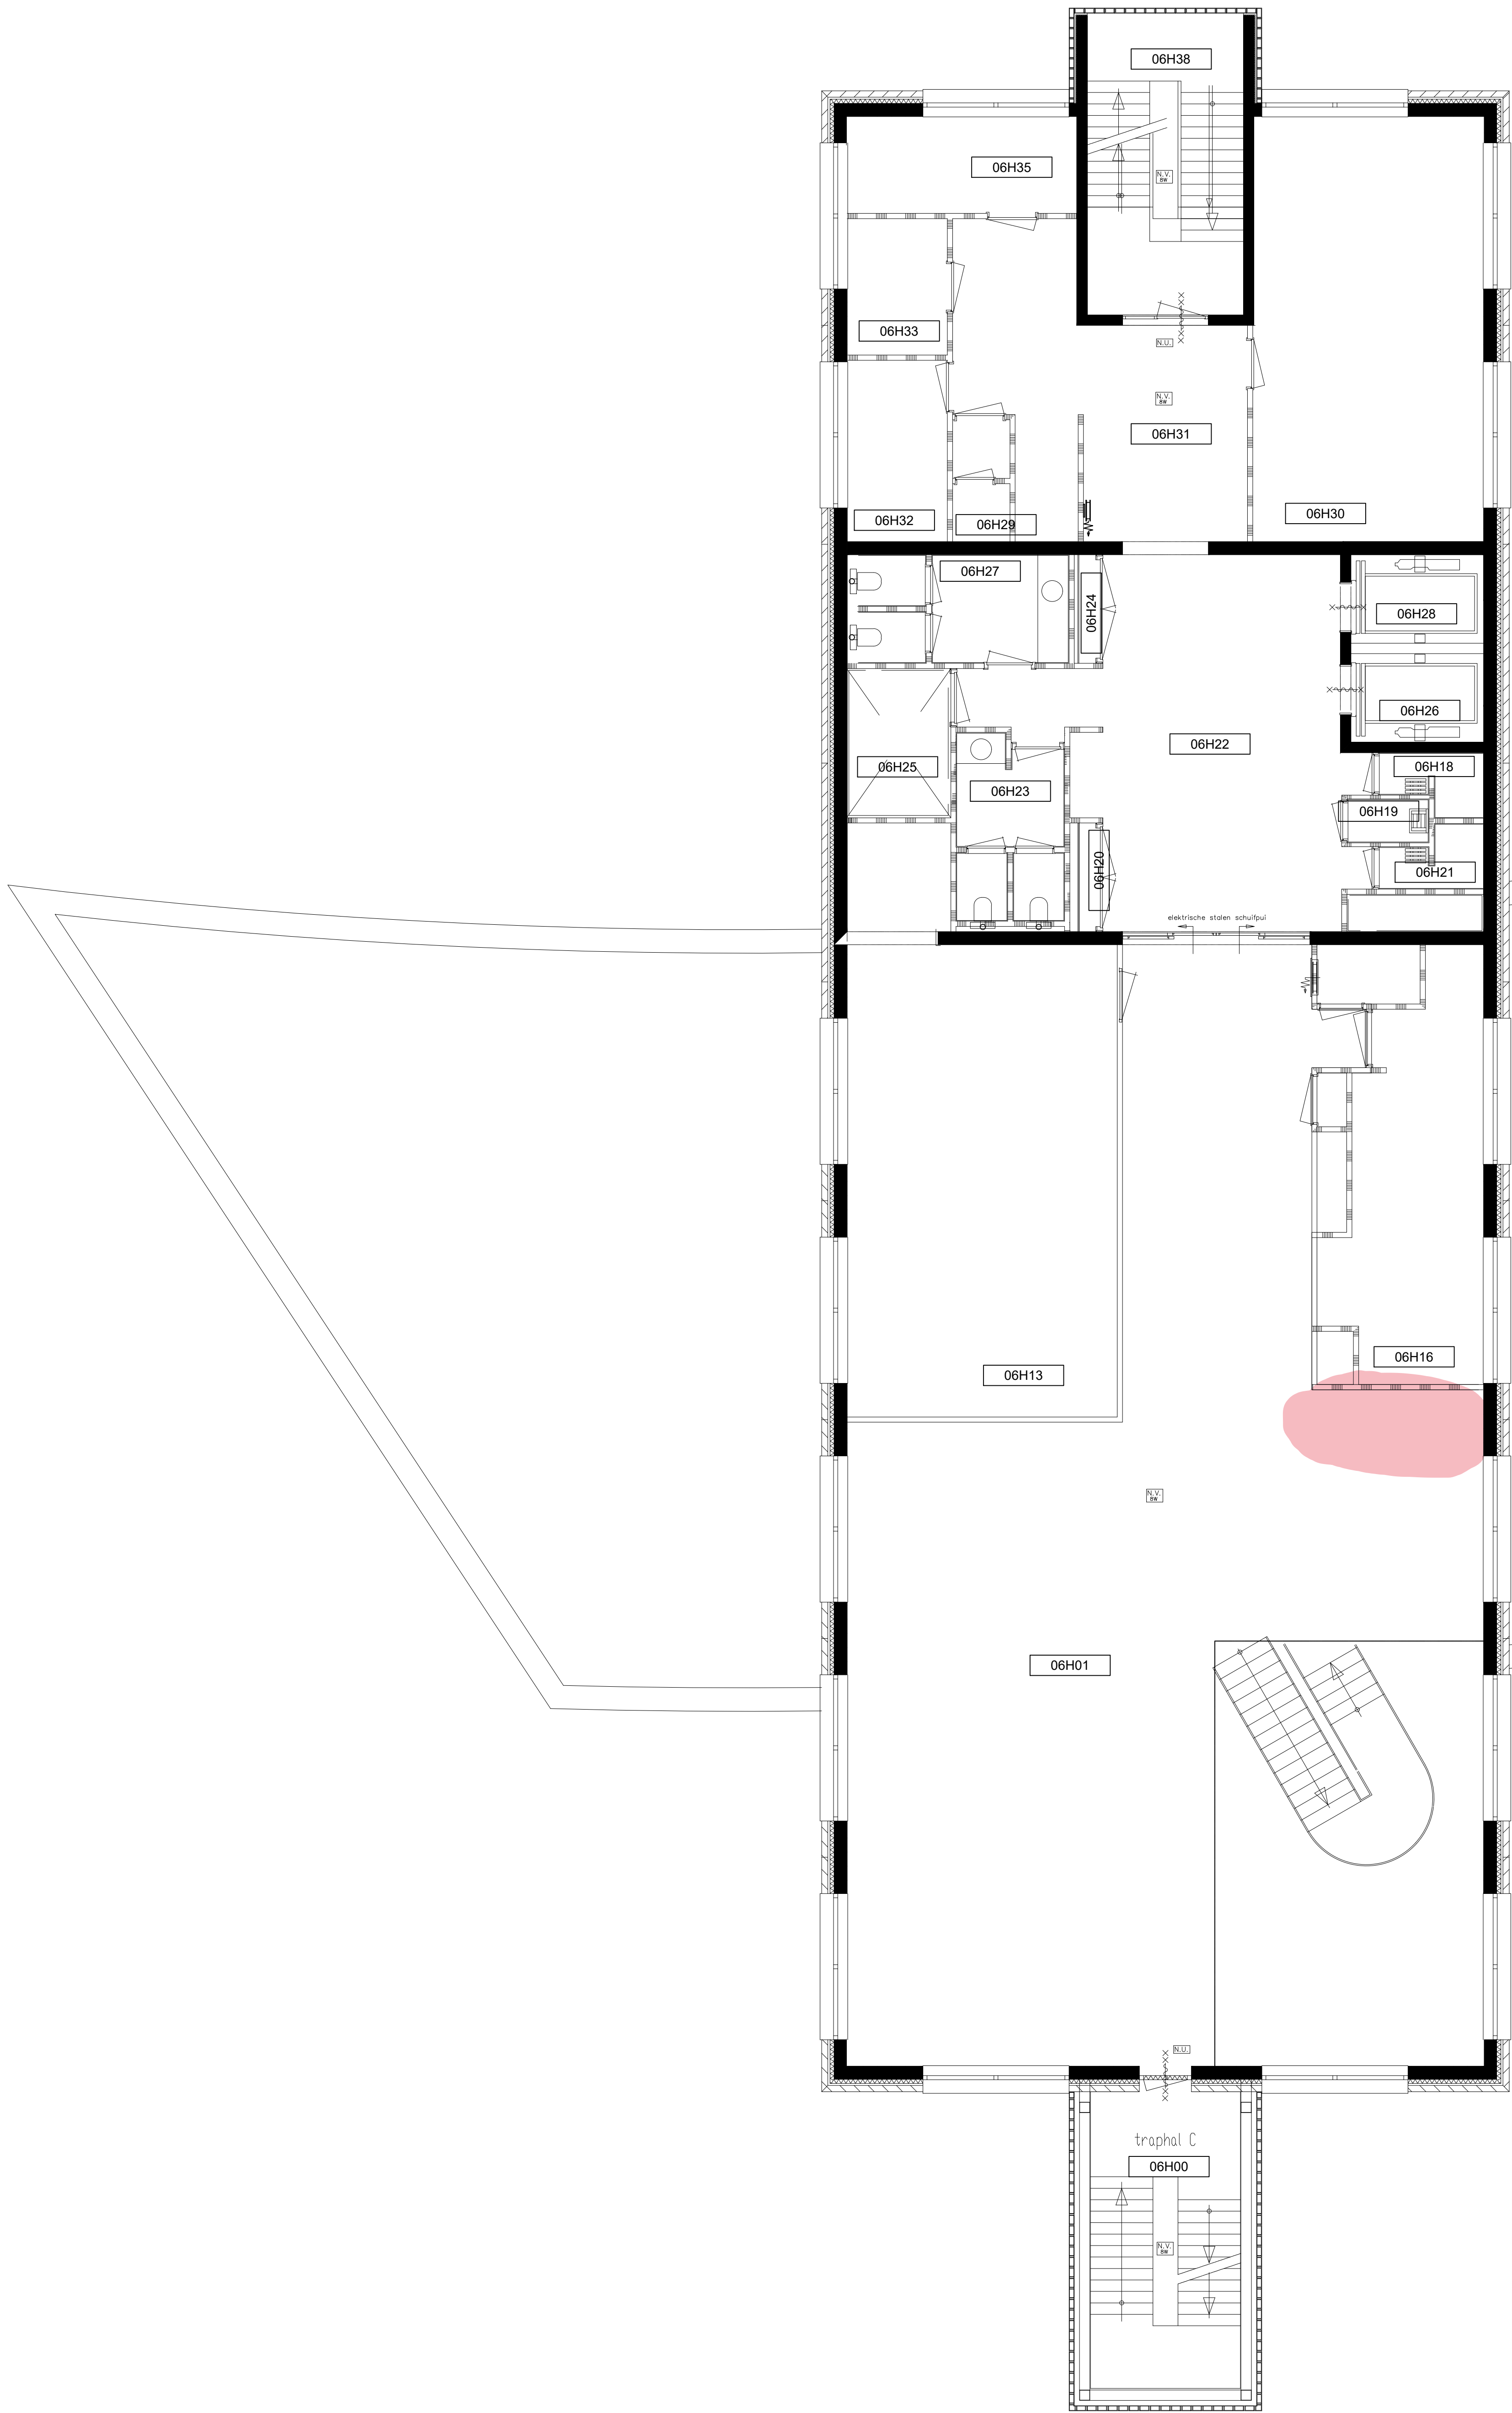


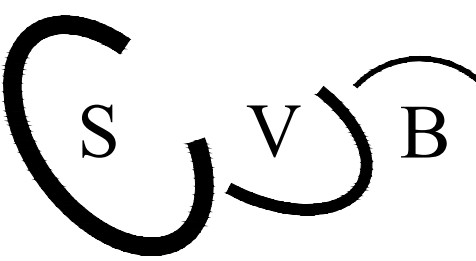

6e Verdieping

SOCIALE VERZEKERINGSBANK VESTIGING DEVENTER Omschrijving 6e Verdieping Onderwerp	Getekend : J.KRLJT		
	Datum : 31-8-99		
	Formaat :		
		JK	6-12-07
 SOCIALE VERZEKERINGSBANK Hoofdkantoor Van Heuven Goedhartlaan 1 1181 KJ Amstelveen Telefoon 020-6565085	Aantal bladen	Bladnummer	
	9	8	
	Schaal 1:300	Tek.code DV-B8	