


ZUID 6



VESTIGING GRONINGEN

NOORD 6

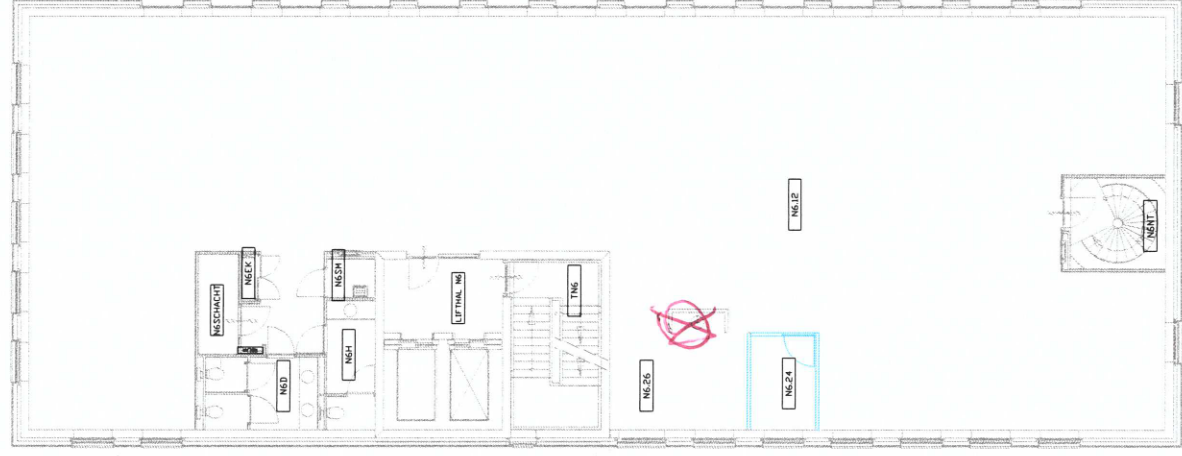

6e Verdieping