


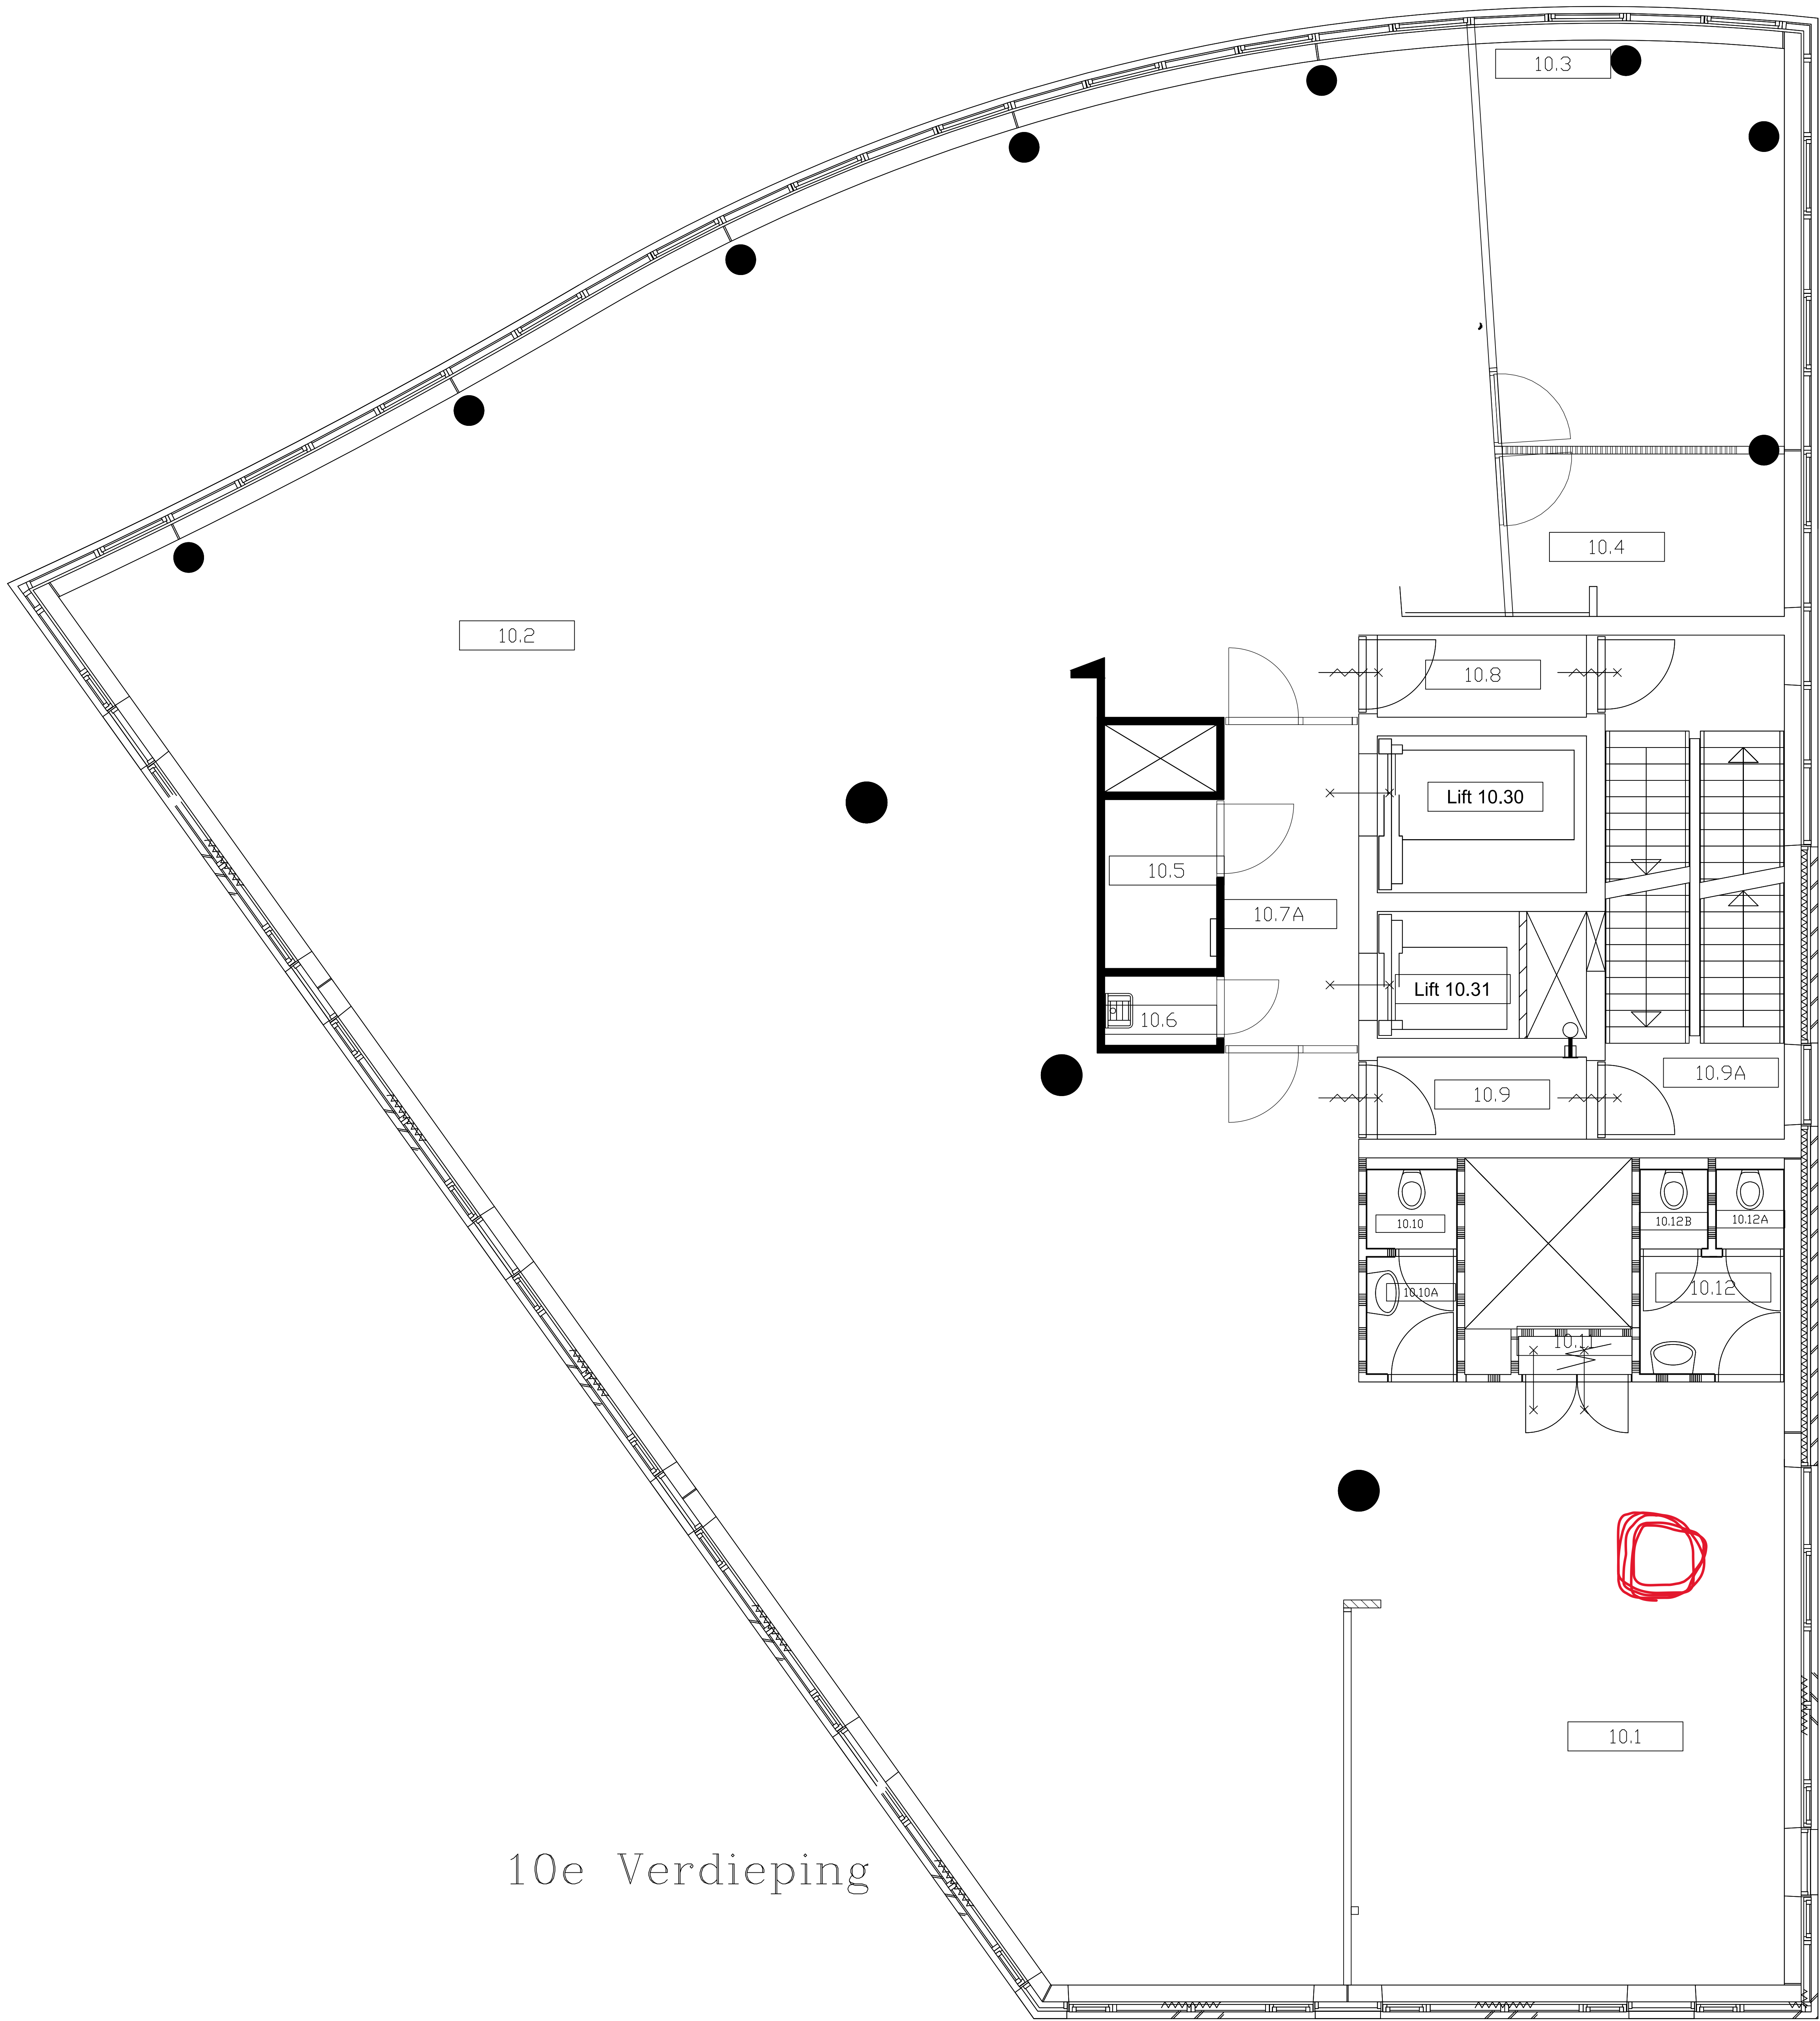

10e Verdieping

SOCIALE VERZEKERINGSBANK
VESTIGING NIJMEGEN

Omschrijving
10e Verdieping

Onderwerp



SOCIALE VERZEKERINGSBANK
Hoofdkantoor
Van Heuven Goedhartlaan 1
1181 KJ Amstelveen
Telefoon 020-6565085

Getekend : J.KRIJT		
Datum : 10-01-01		
Formaat :	JK	01-03-17
	JK	24-03-09
	JK	07-11-06
	Gewijzigd	Datum
Aantal bladen	Bladnummer	
15	11	
Schaal	Tek.code	
	NM-D11	