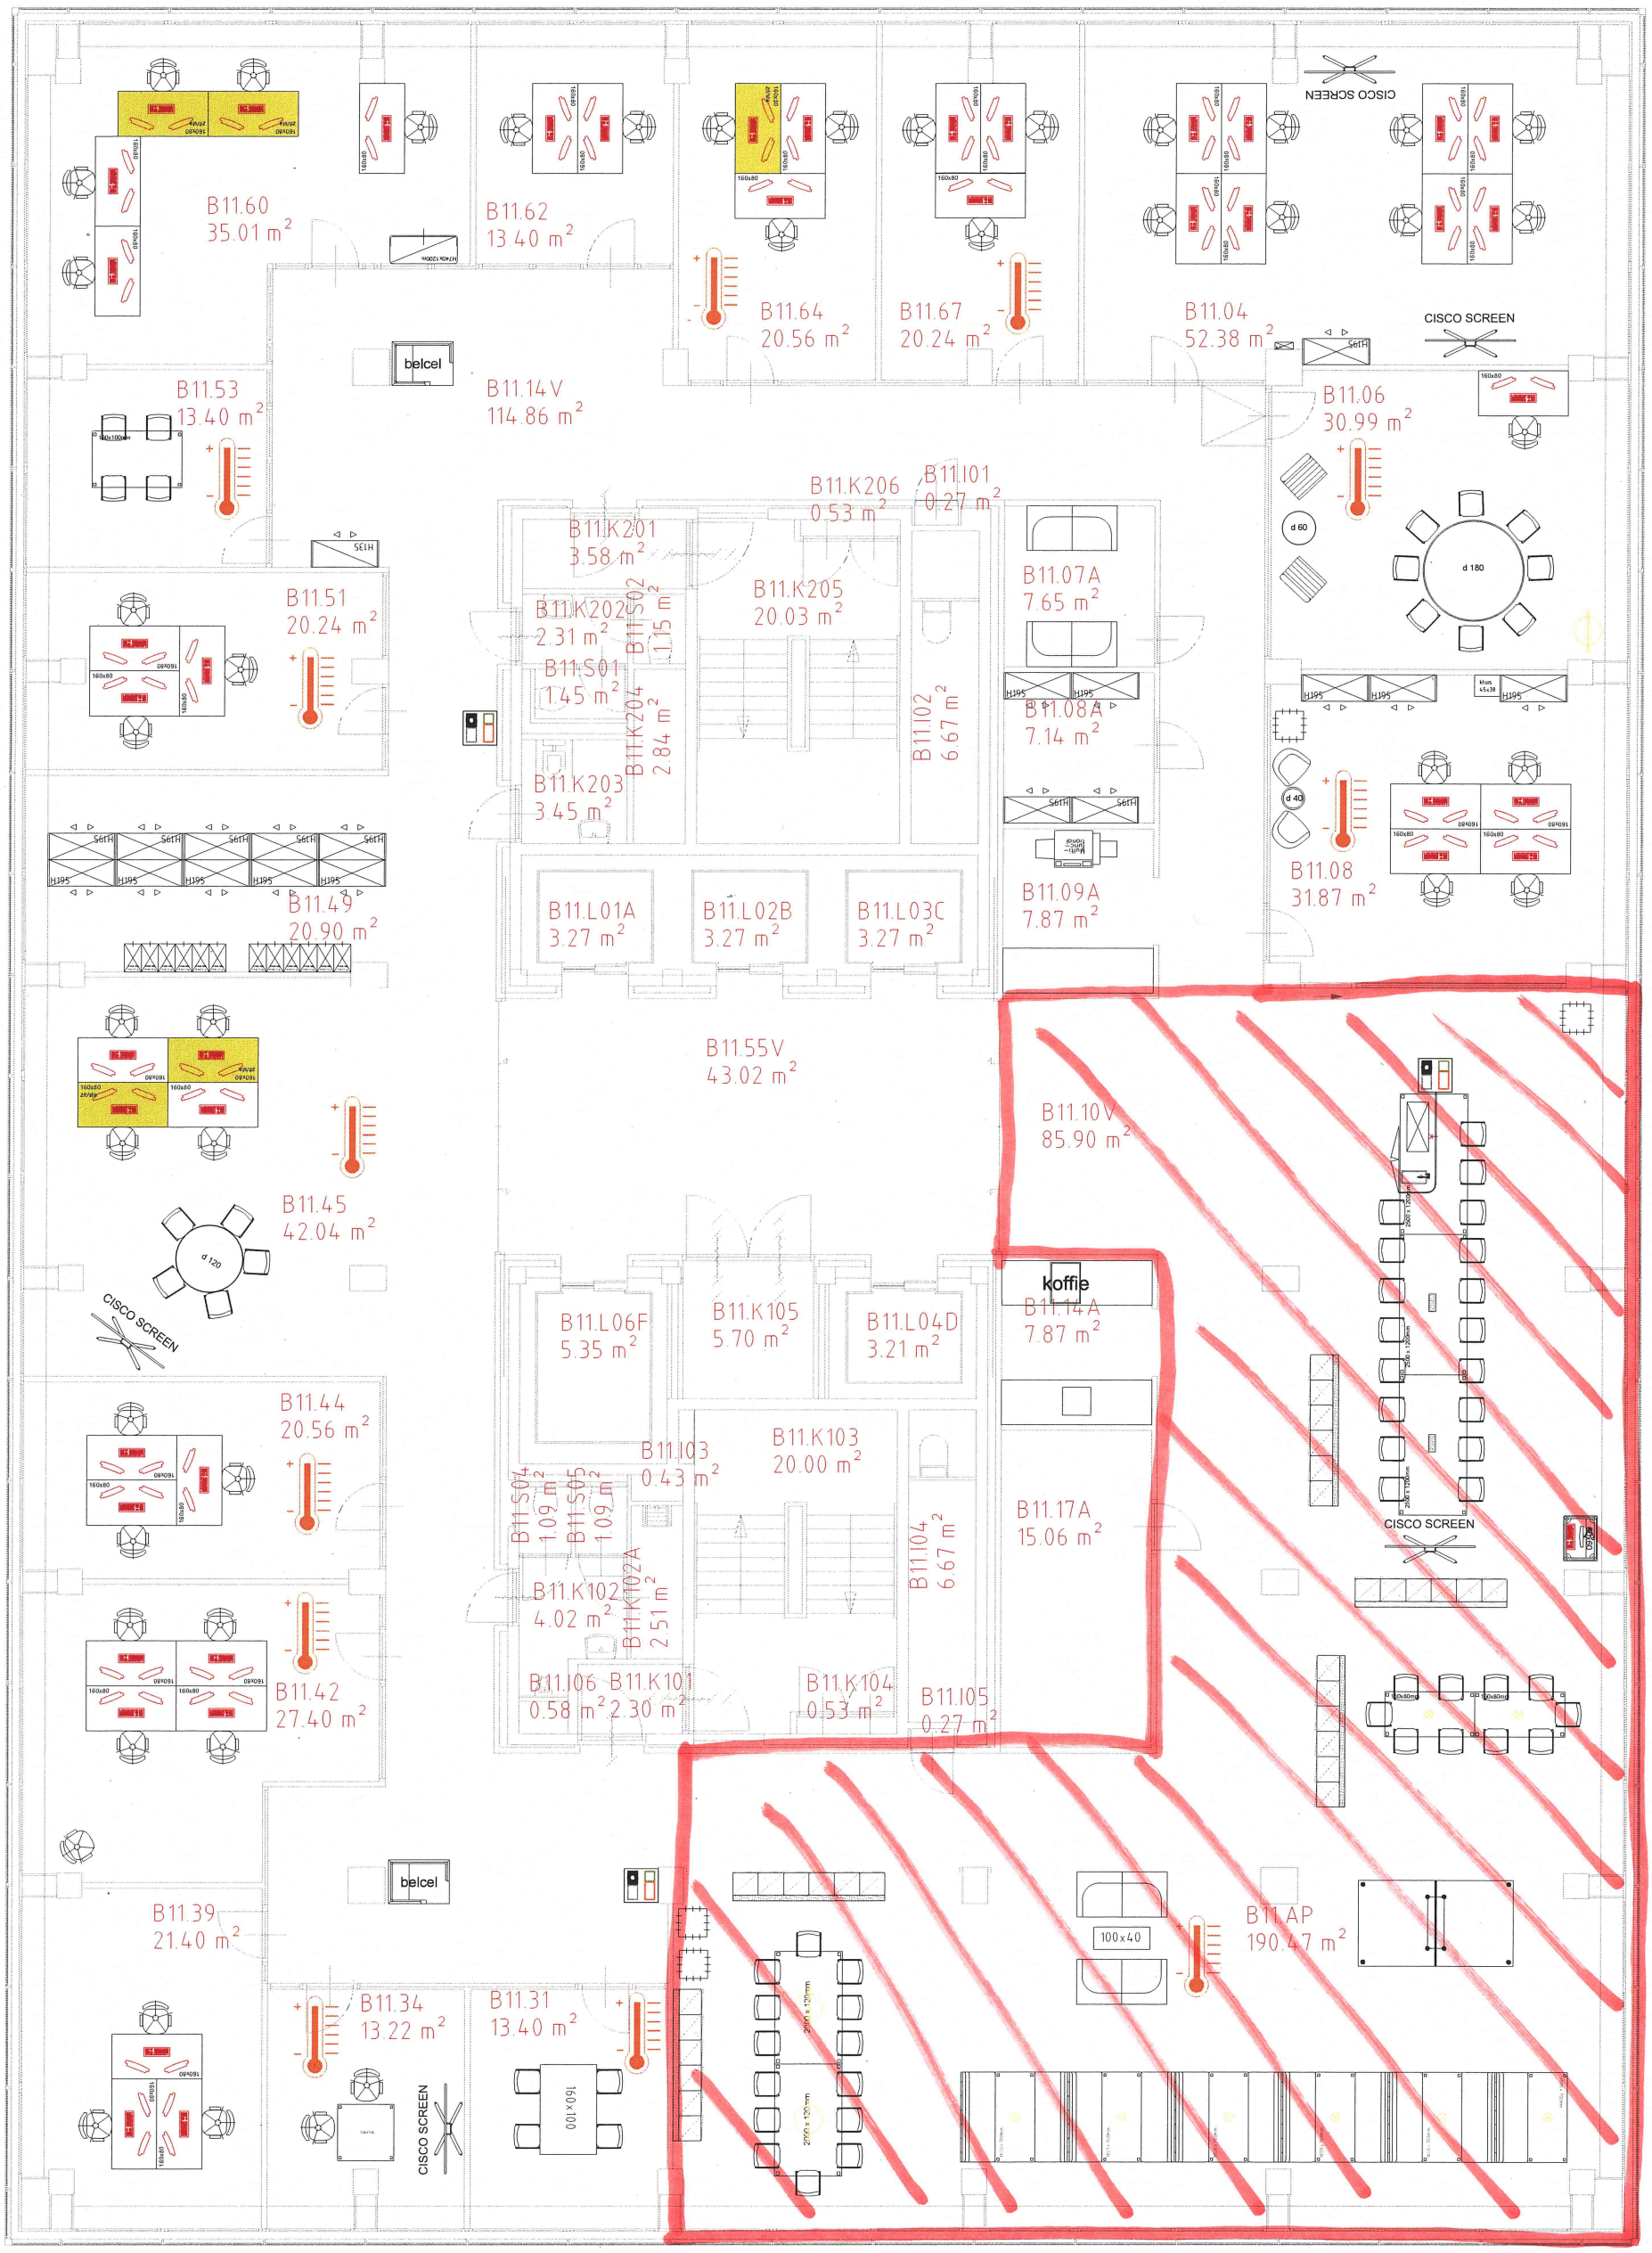


Zit/Sta Bureau

## Toetsing Legenda:

Ruimte voldoet niet aan Binnenklimaat kantoren

Ruimte voldoet niet aan Arbo eisen & NEN 1824

| | |
|---|---|
| Project | Ministerie van BZK en V&J<br>Koningskade 4 Den Haag |
| Opdrachtgever | Ministerie van BZK, DGVBR, FMH<br>Den Haag |
| Omschrijving | Facilitair (Meubilair + Ruimtenummers)( Hybride)<br>Verdieping 11 |

Objectcode: OBJ020
OR-nummer: 10096G01
Projectnr:
Fase: Beheer
Datum: 13-07-2023

FMHaagVastgoed
Koningskade 4
2596 AA Den Haag

Schaal: scale to fit
Formaat: A3
Gekeurd: SN

Pitraaf:
o Klimaatbeheersing
o Veiligheid
o Gebouw & Techniek

Postbus 20011 | 2500 EA Den Haag | email: Postbus.fmhruimtebeheer@rijksoverheid.nl

Tekeningfile (Tekeningnummer): OBJ020-11-F2-01.dwg

Layoutnaam: Meubilair + Ruimtenummers A3