Tekeningnummer

42070021-04

Gebruikt voor inspectie:

42070021 , gemeend

42070021 A ,

,

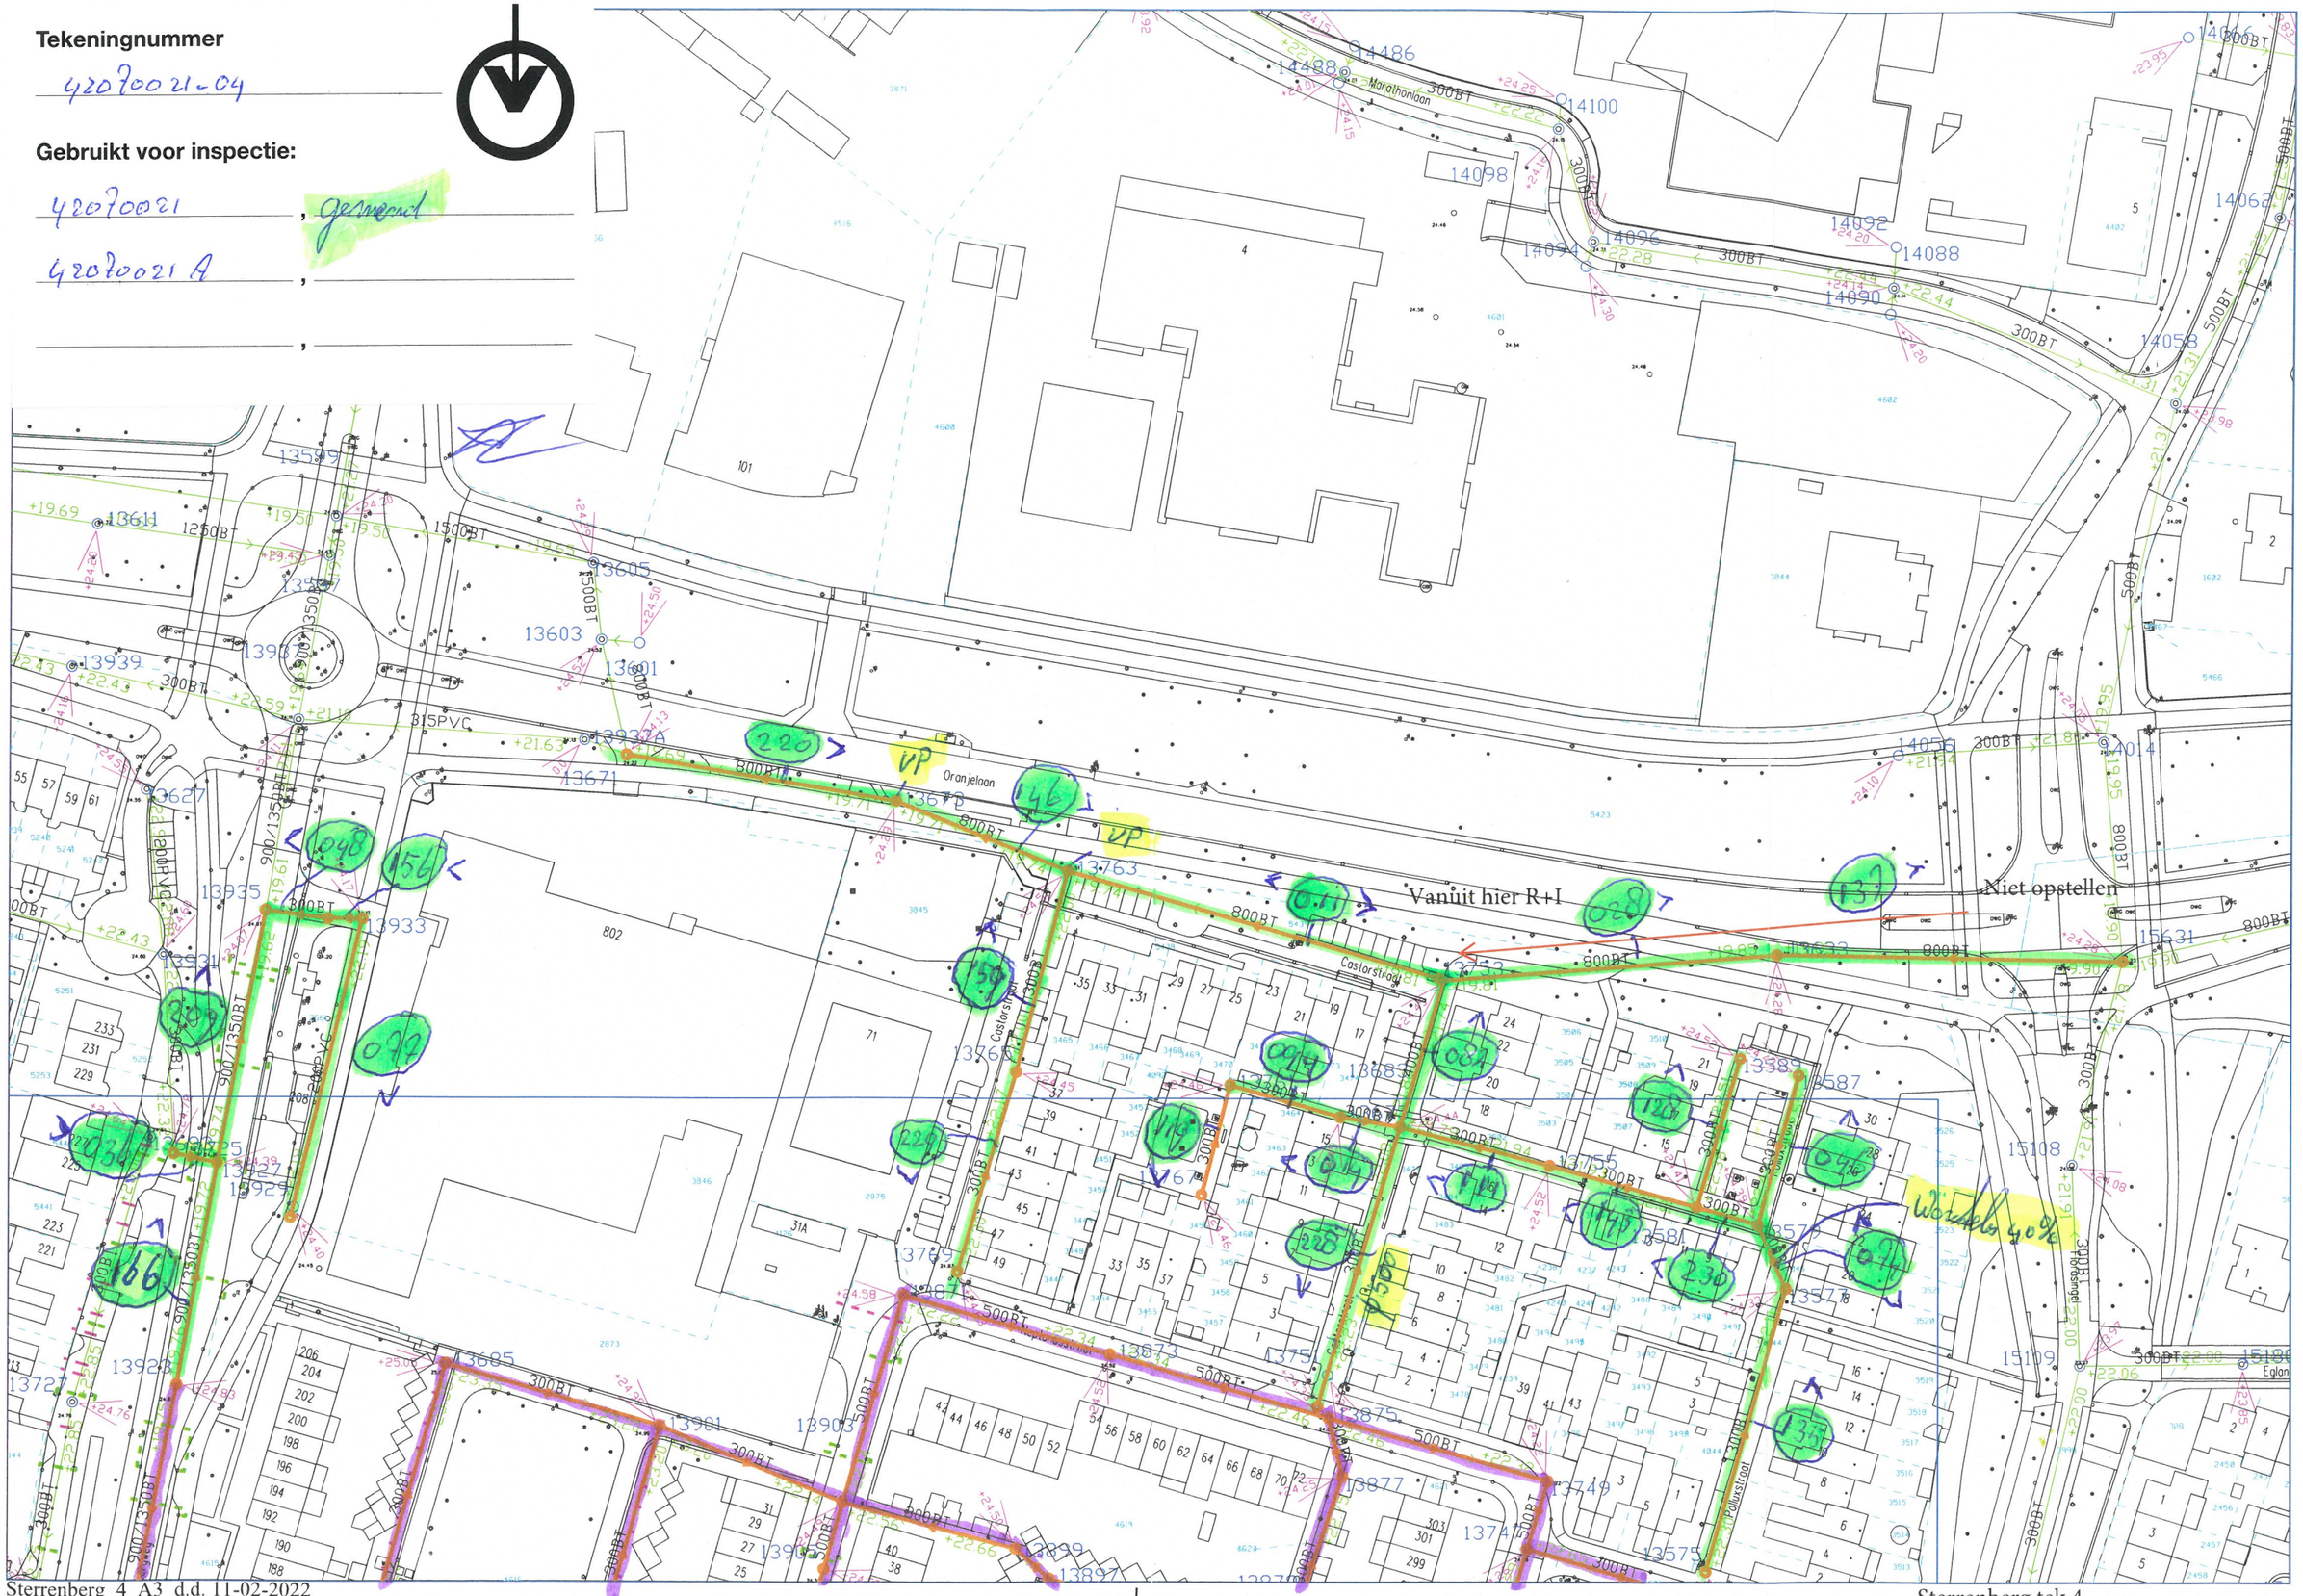

Sterrenberg_4_A3_d.d. 11-02-2022

tek 3 ↓

Sterrenberg tek 4