




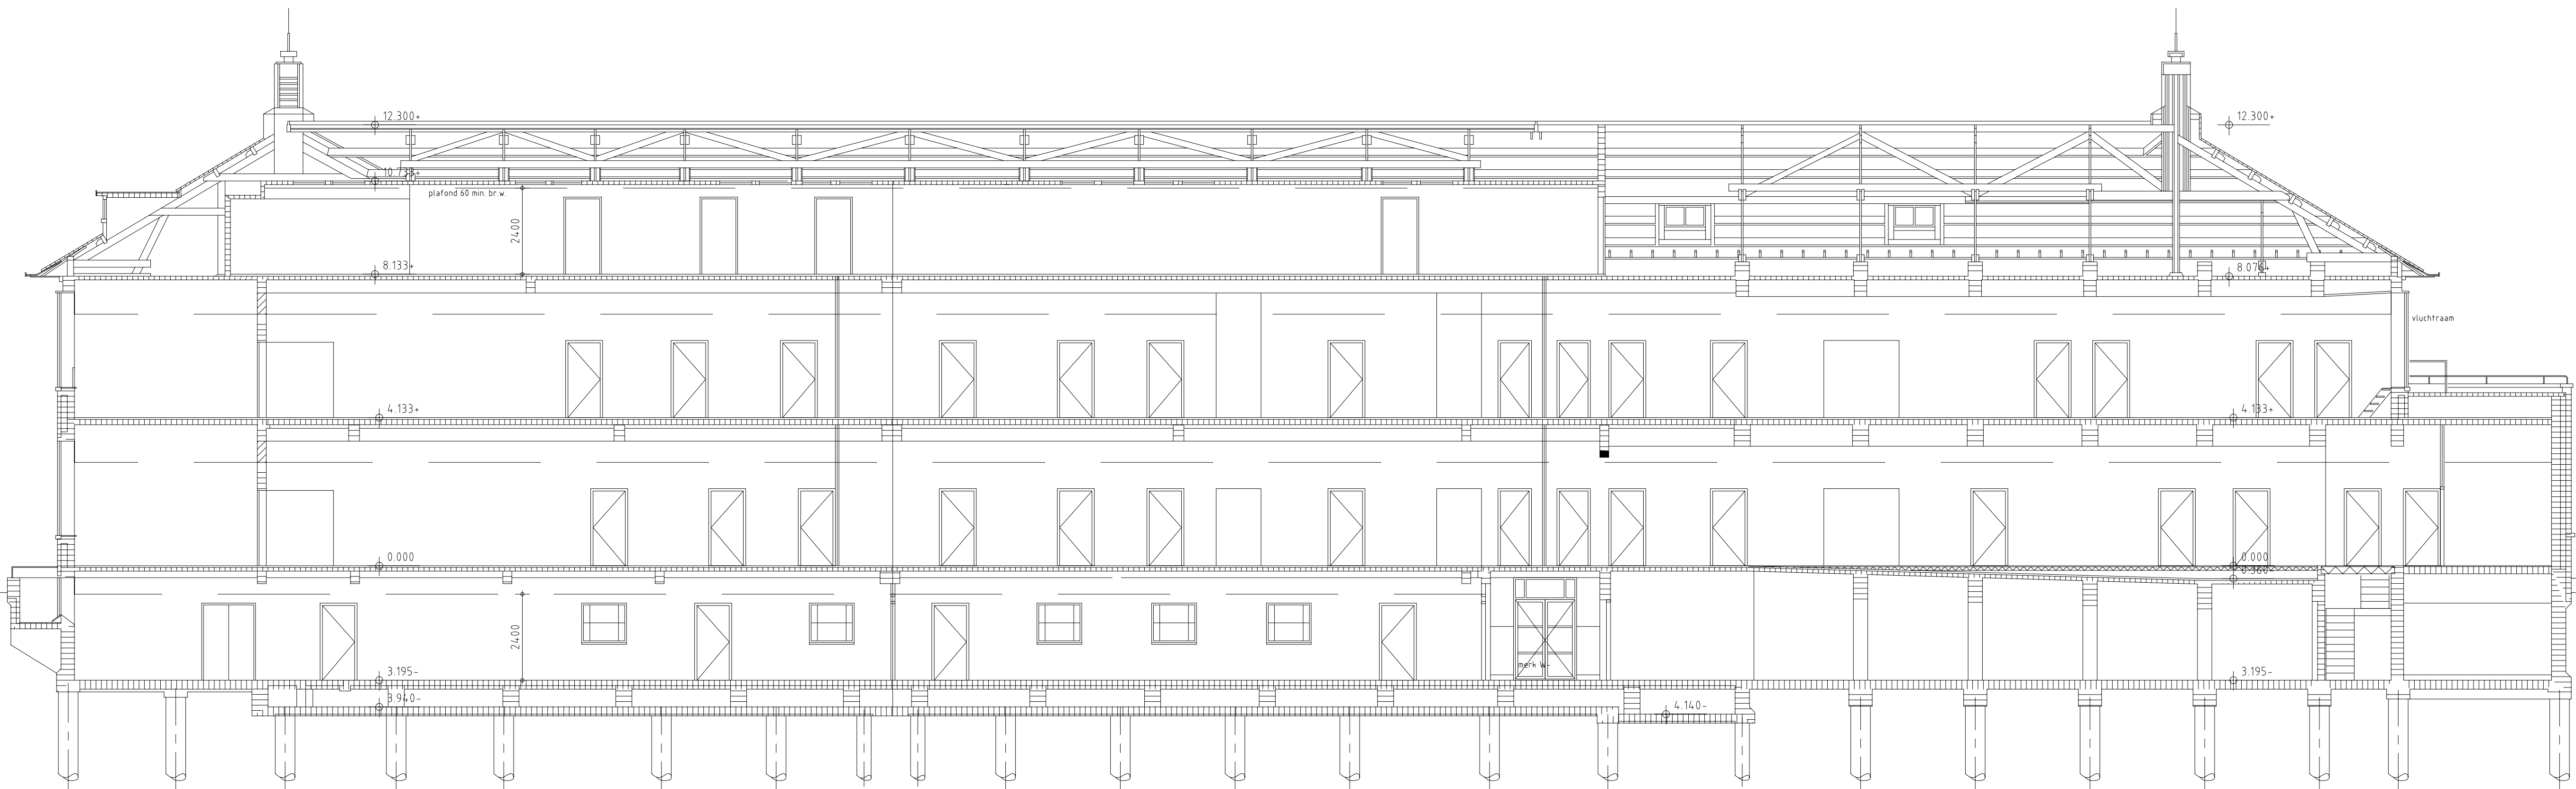

DOORSNEDE P ~ P

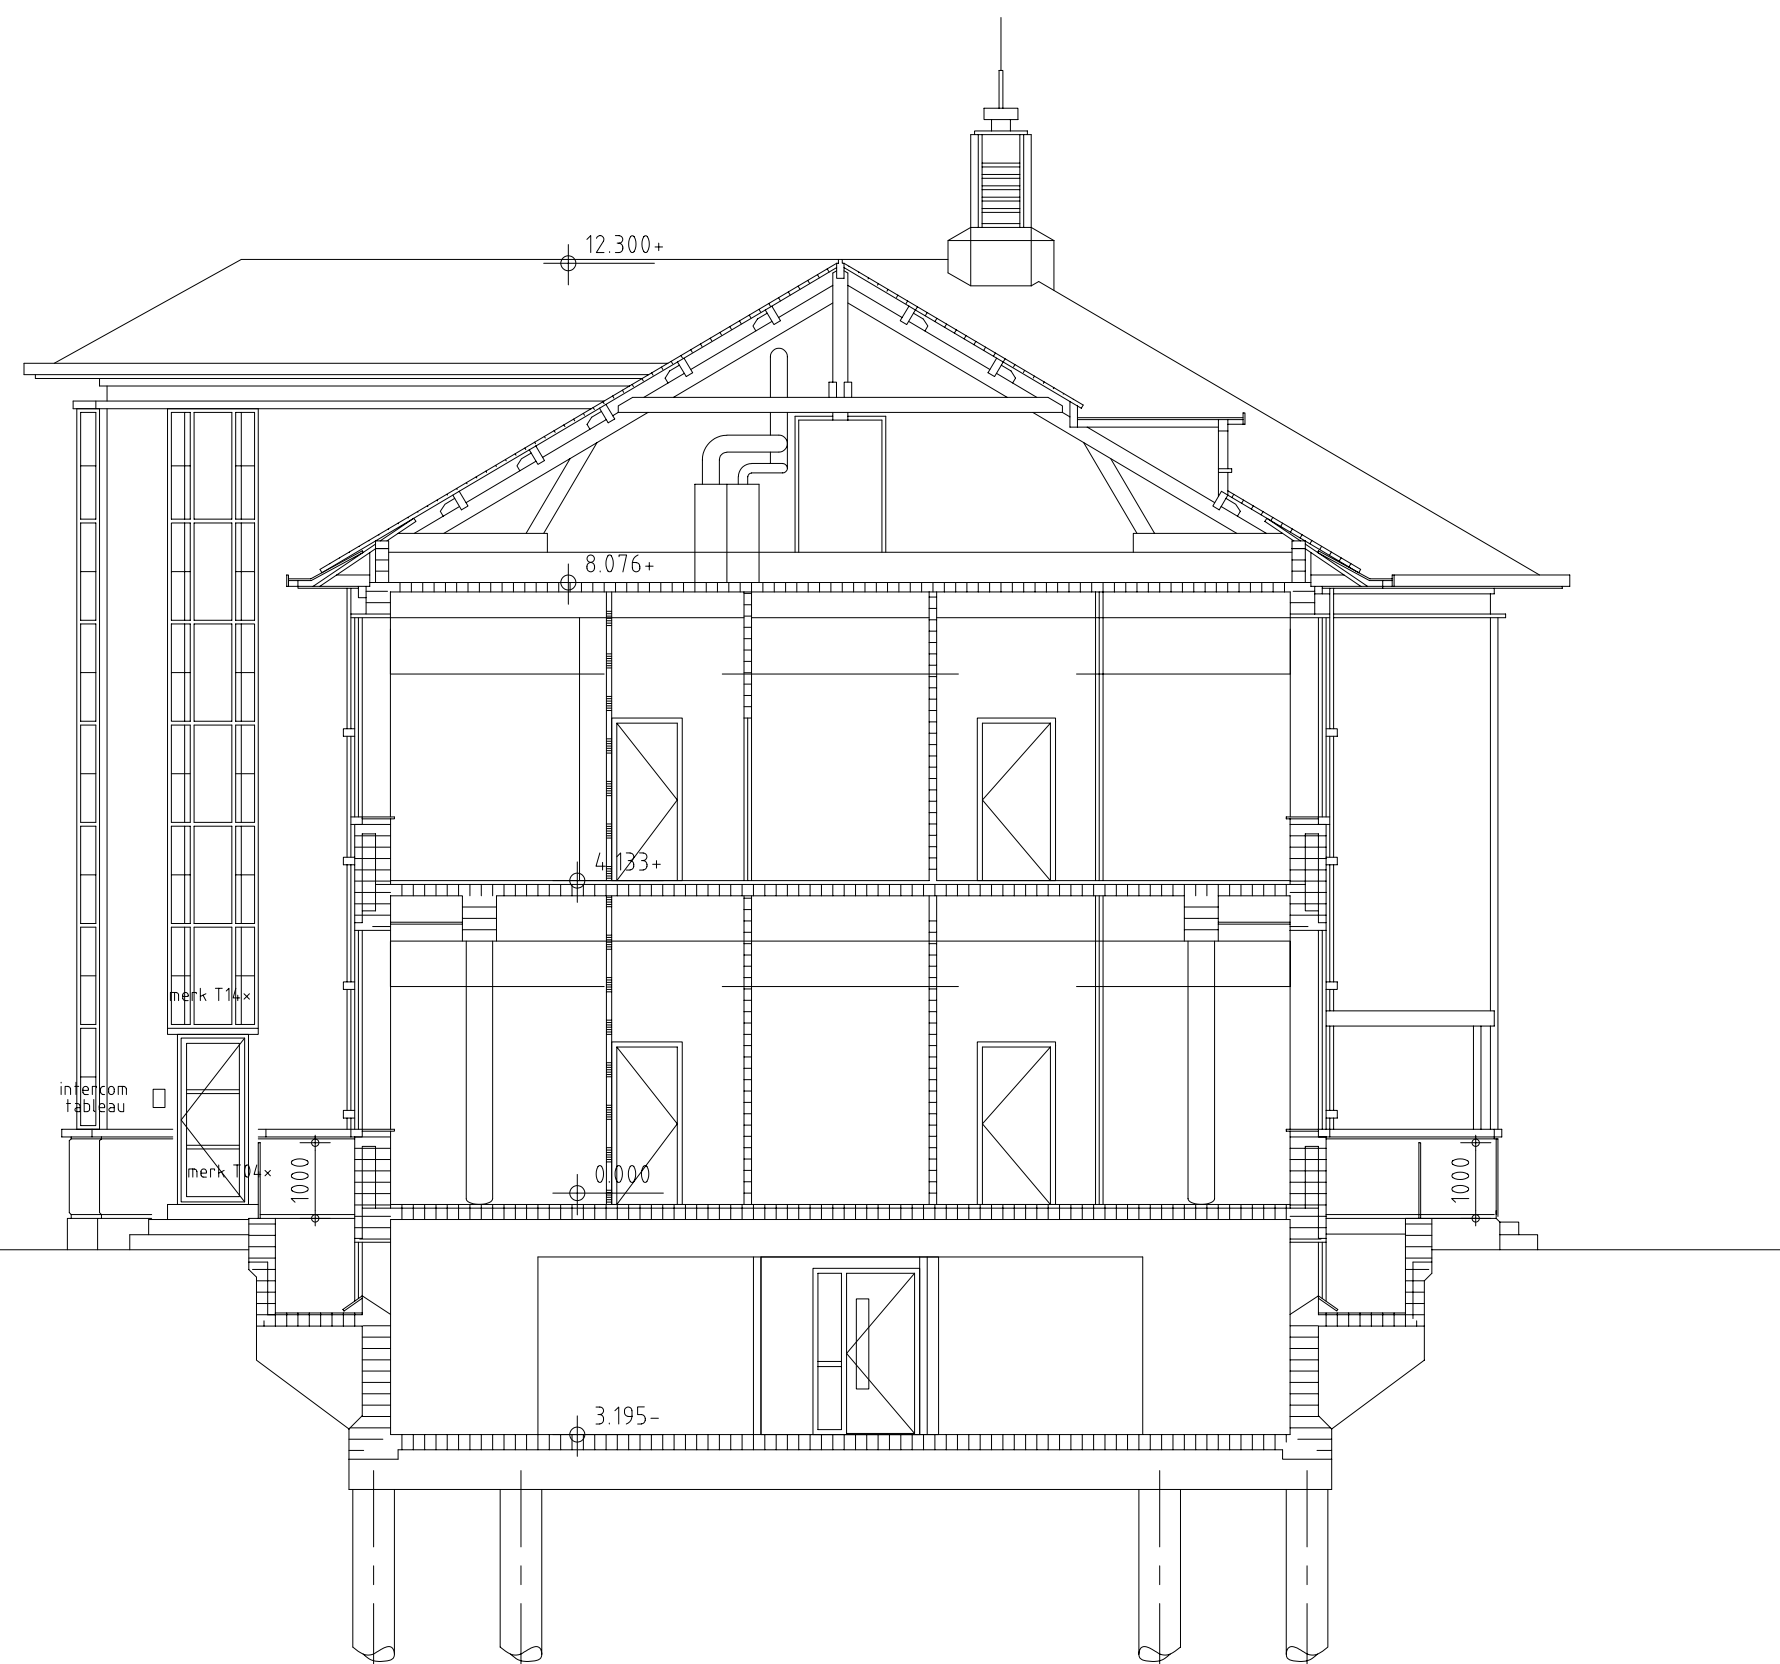

DOORSNEDE O ~ O

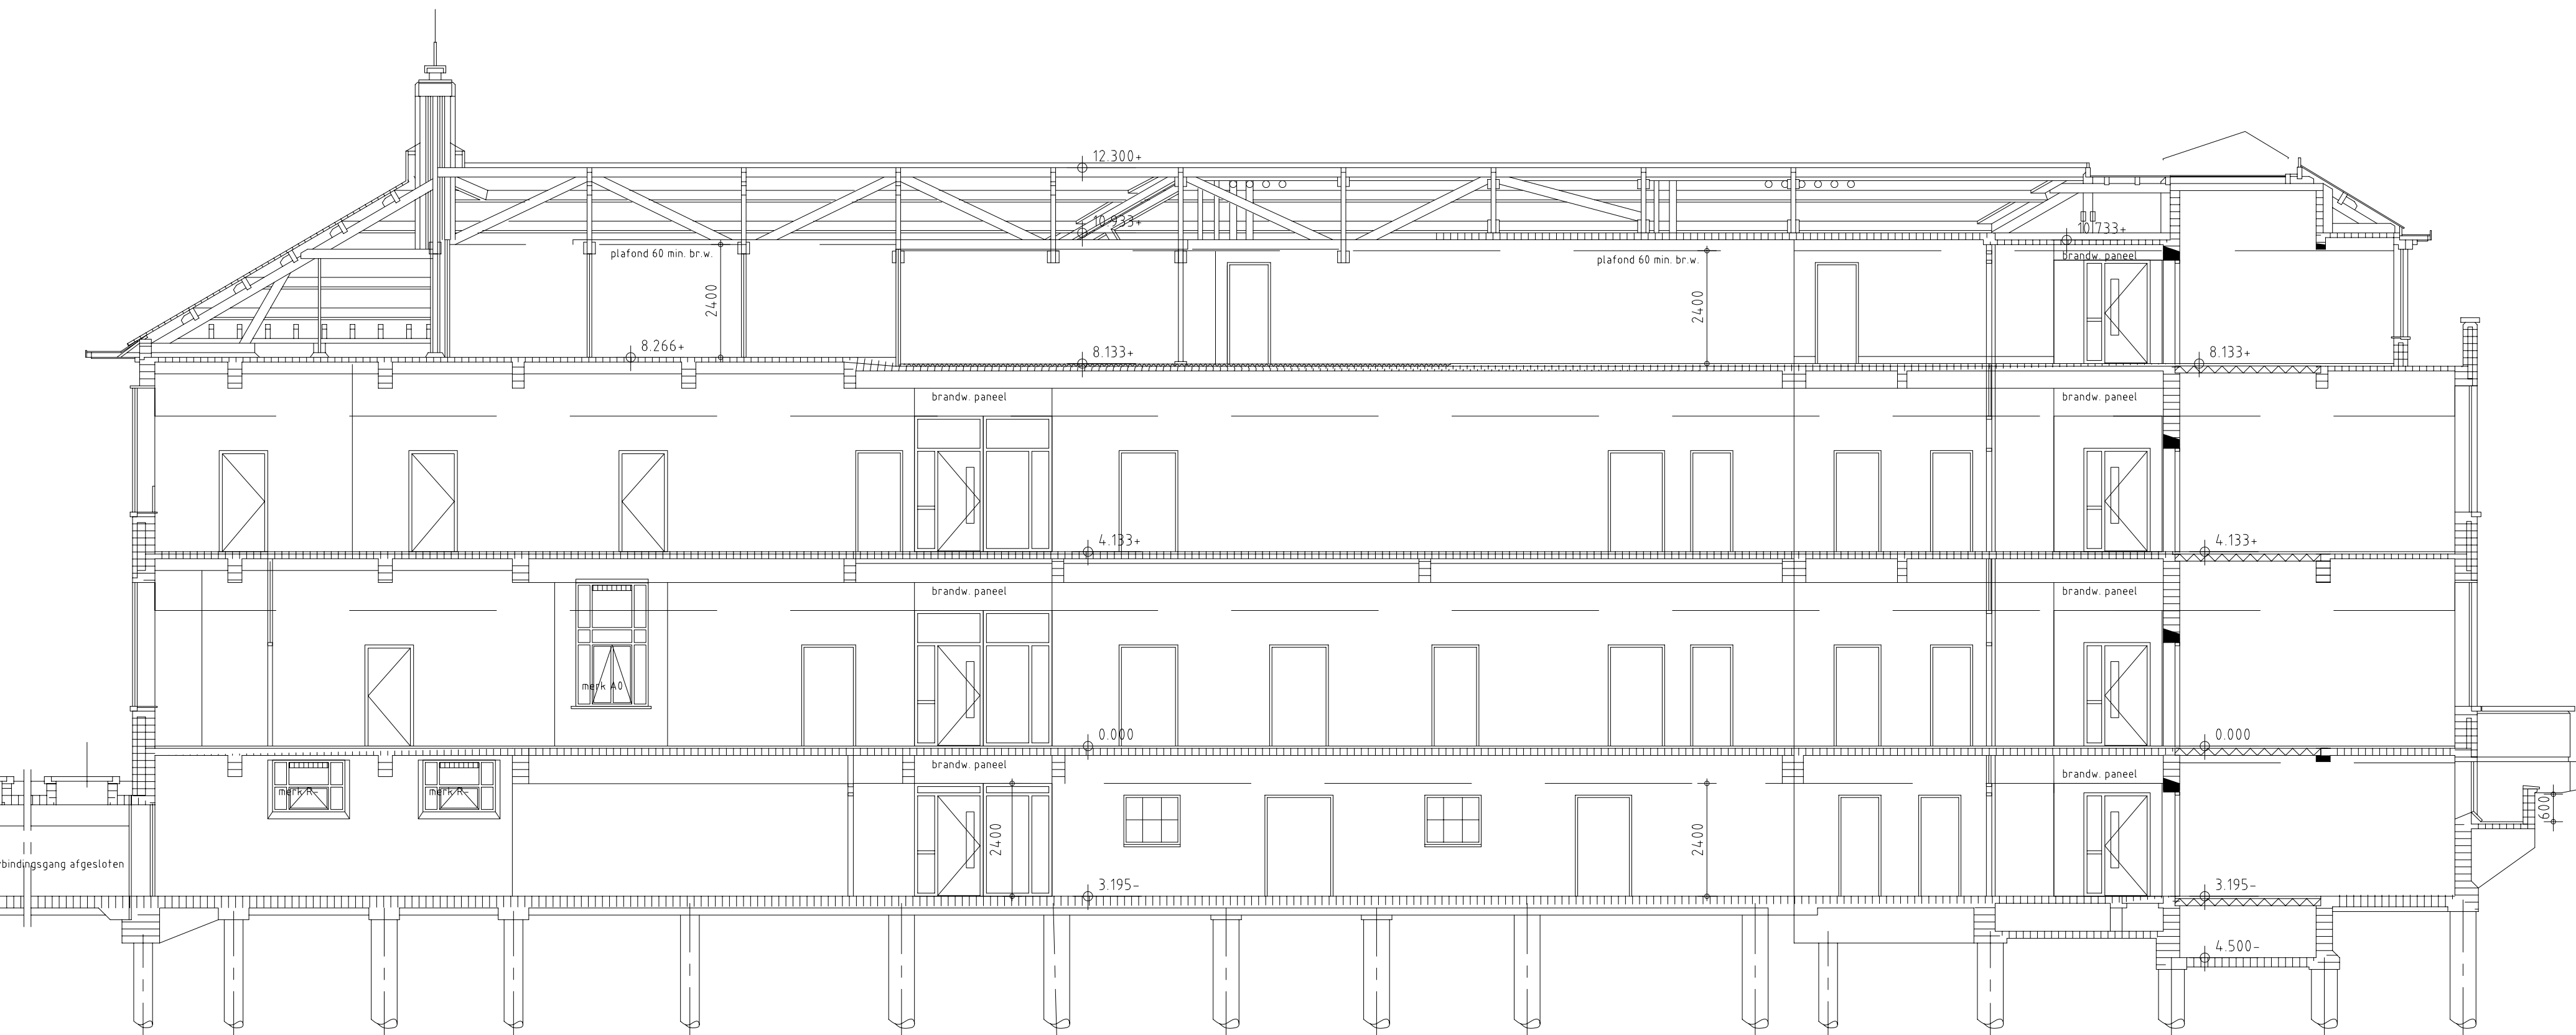


DOORSNEDE Q ~ Q



DOORSNEDE R ~ R



DOORSNEDE S ~ S

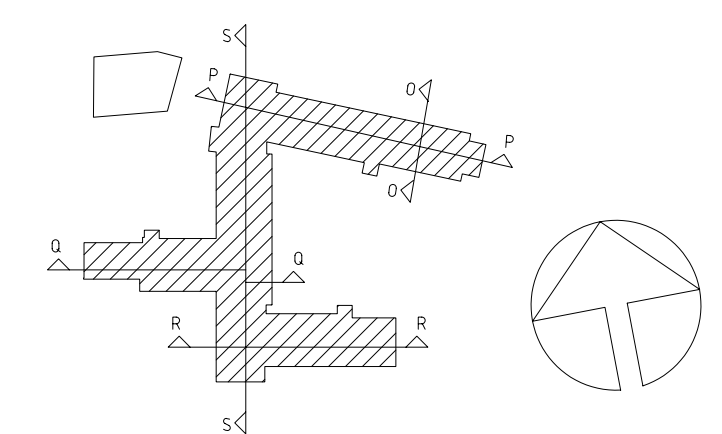

Discipline	Bouwkunde	Code	Datum	Omschrijving	Gewijzigd
Status	Revisie				
Formaat	A0	Schaal	1:100		
Geschied	lmw	Datum	5-4-04		
Project	20615911	Omschrijving	Doorsnede		
Adres	Joseph Haydnlaan 2				
Gebouw	00308001	Bouwlage			