


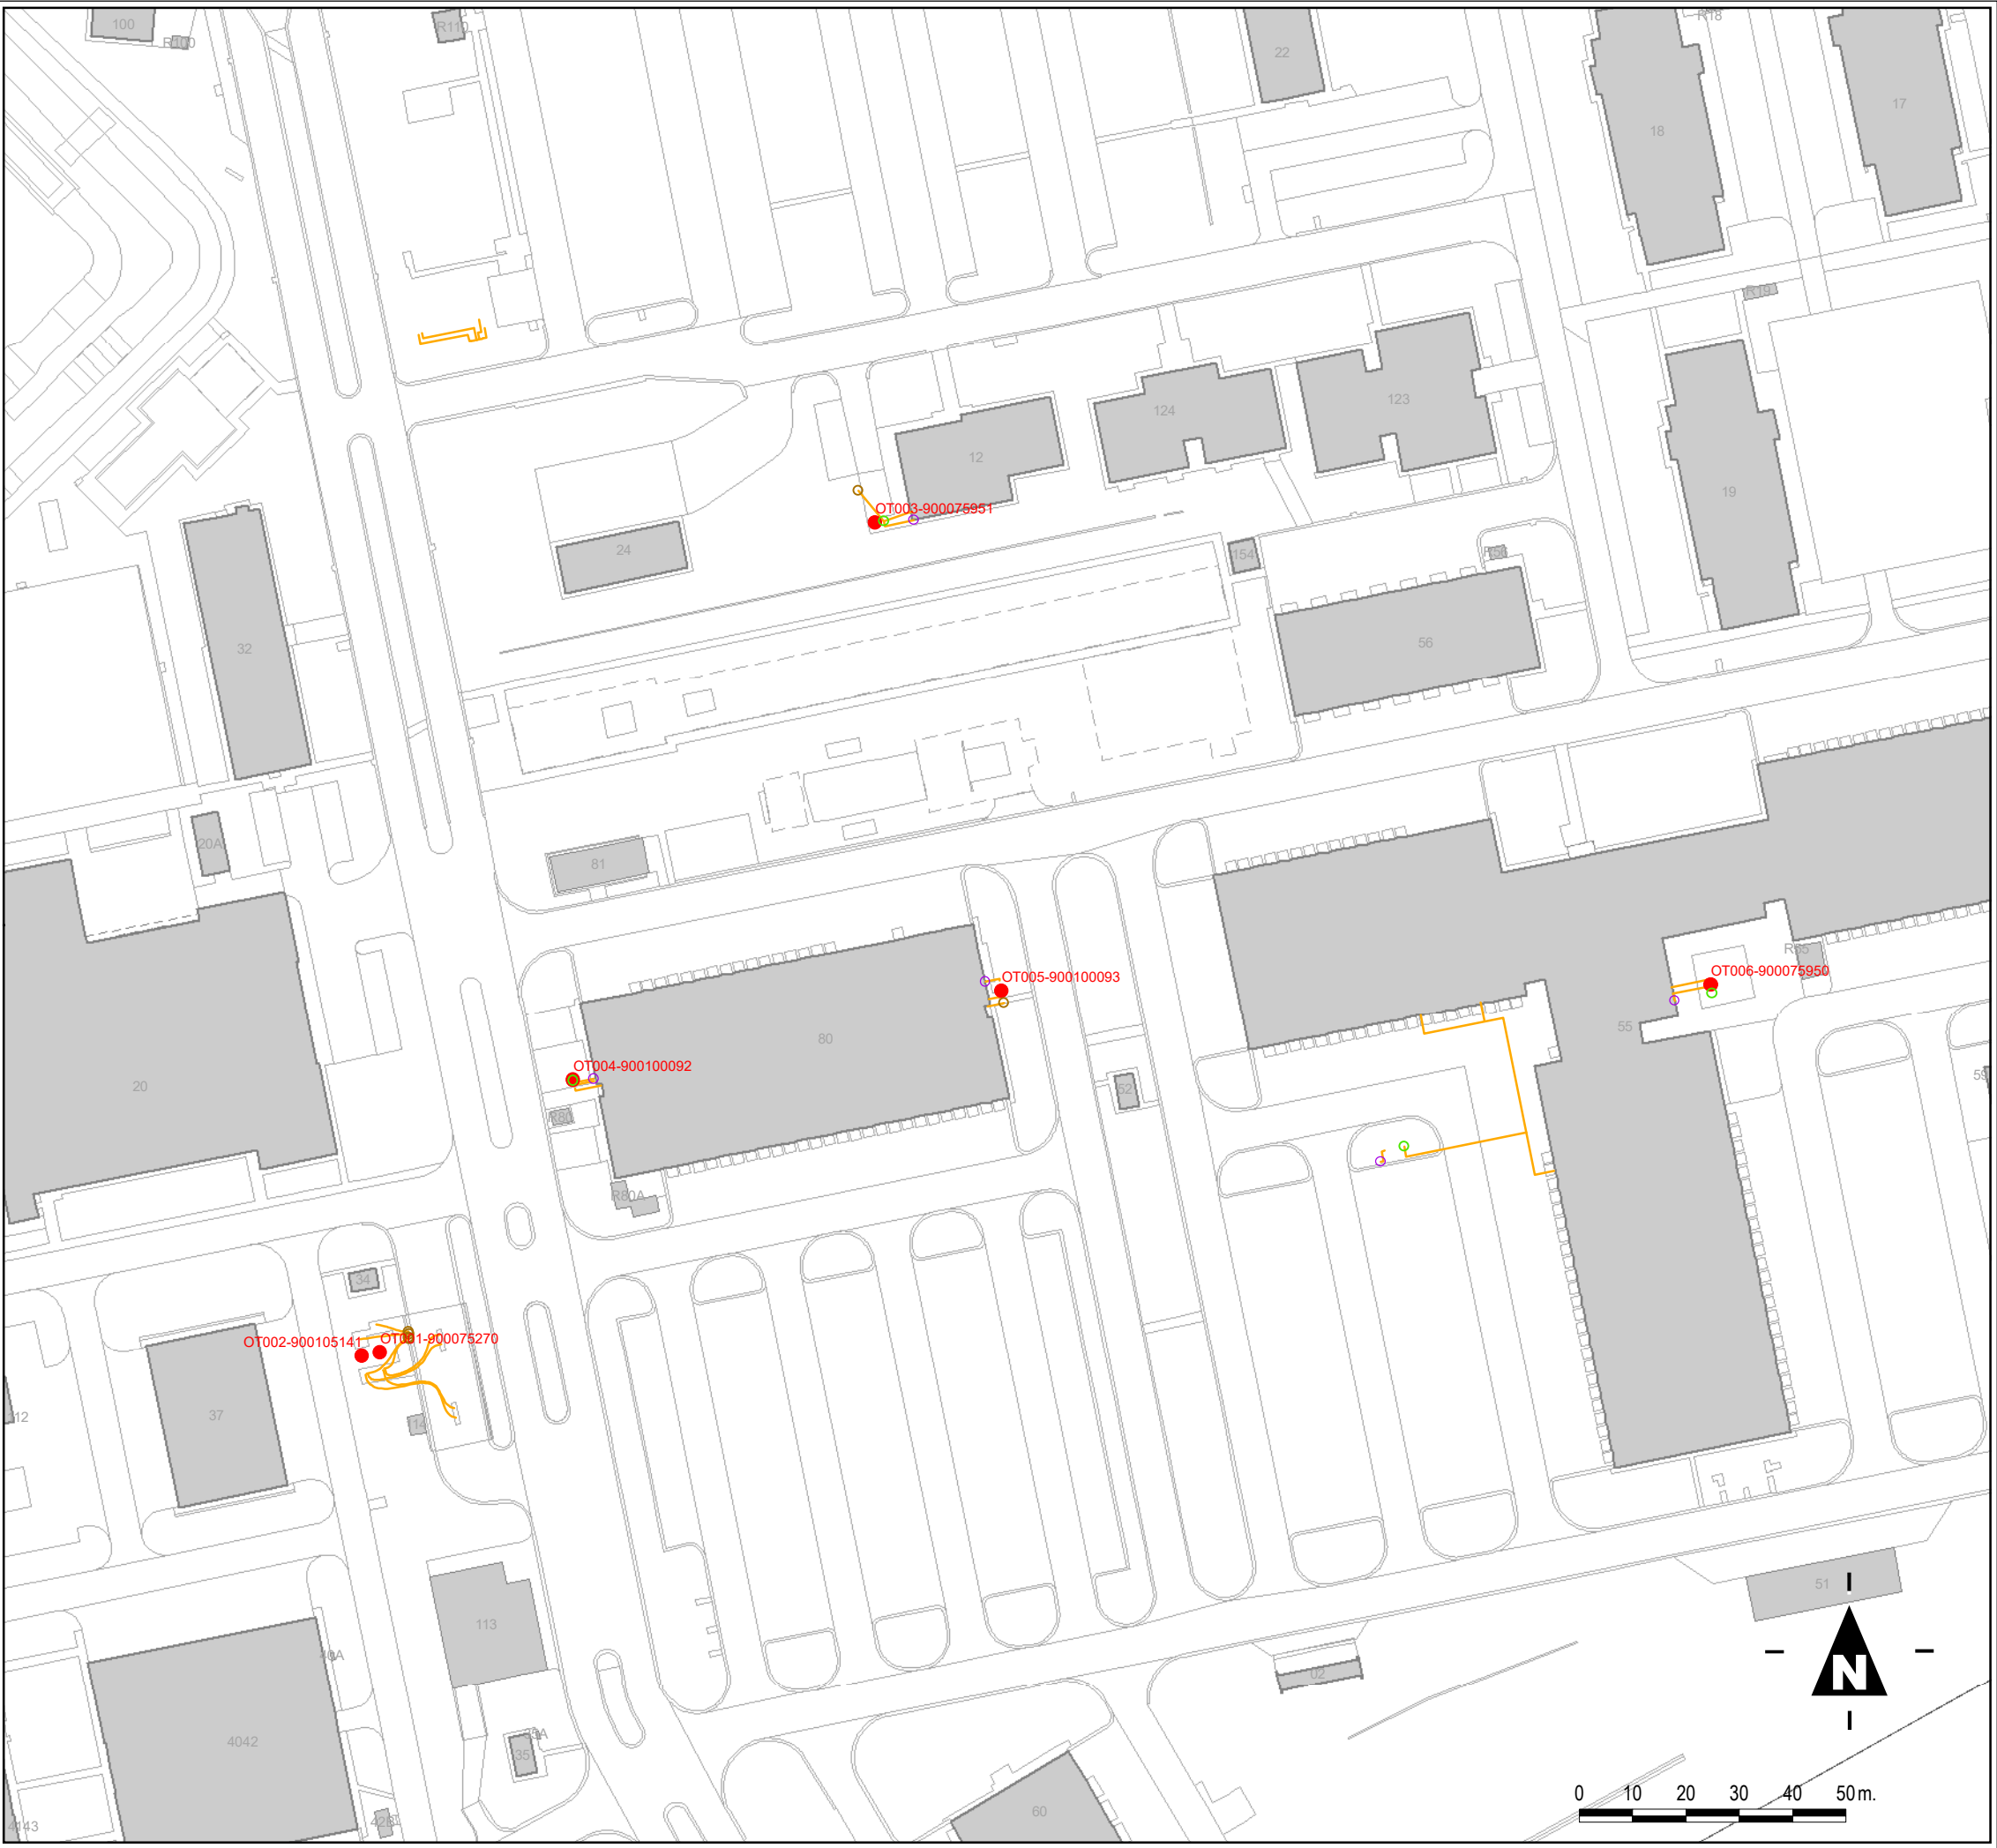

Legenda

- Opslagtank
- brandstofleiding
- Ontluchtingspijp
- Peilbuis
- Vulpunt
- Objectgrens

Overzichtstekening

Opslagtanks in het terrein

12D05 JOHAN WILLEM FRISOKAZERNE

Schaal: 1:1250 (A3)
Datum: 04 maart 2024



Rijksvastgoedbedrijf
Hoewel aan de totstandkoming van deze vastgoedgegevens de uiterste zorg is besteed, aanvaardt het
Rijksvastgoedbedrijf geen enkele aansprakelijkheid voor eventuele fouten, onduidelijkheden of onvol-
komenheden, noch voor de gevolgen hiervan. Aan deze gegevens kunnen geen rechten worden ontleend.
© Ministerie van Binnenlandse Zaken en Koninkrijksrelaties