




Aanzicht spiegel

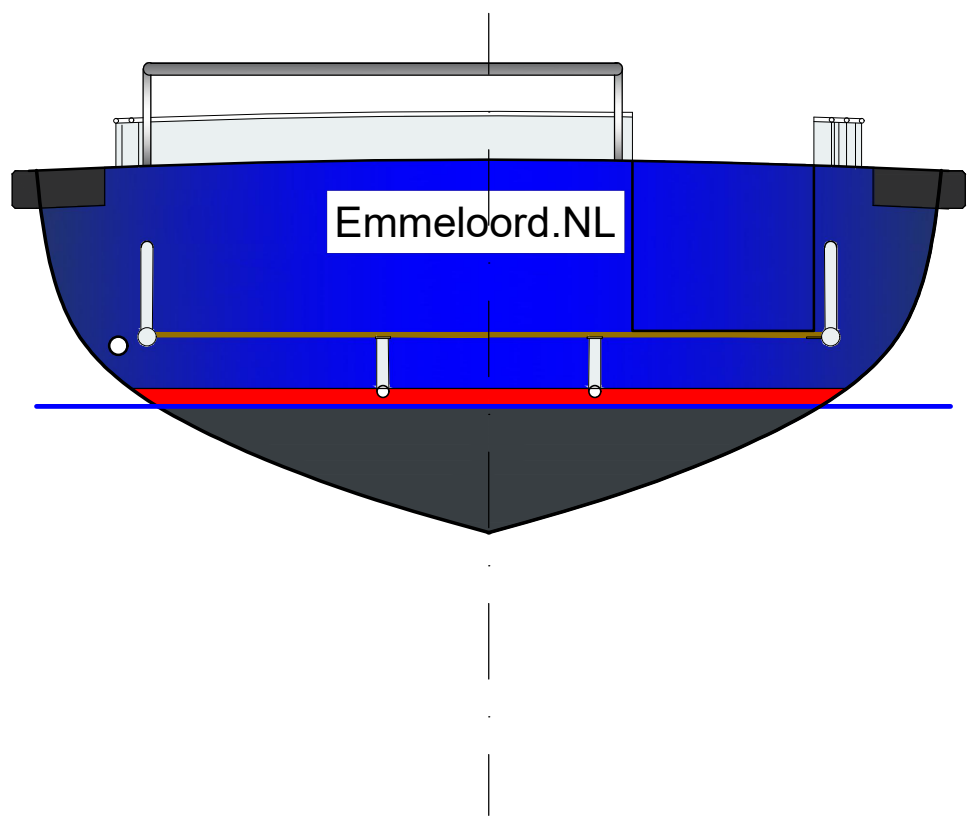






Aanzicht achterkant kuip

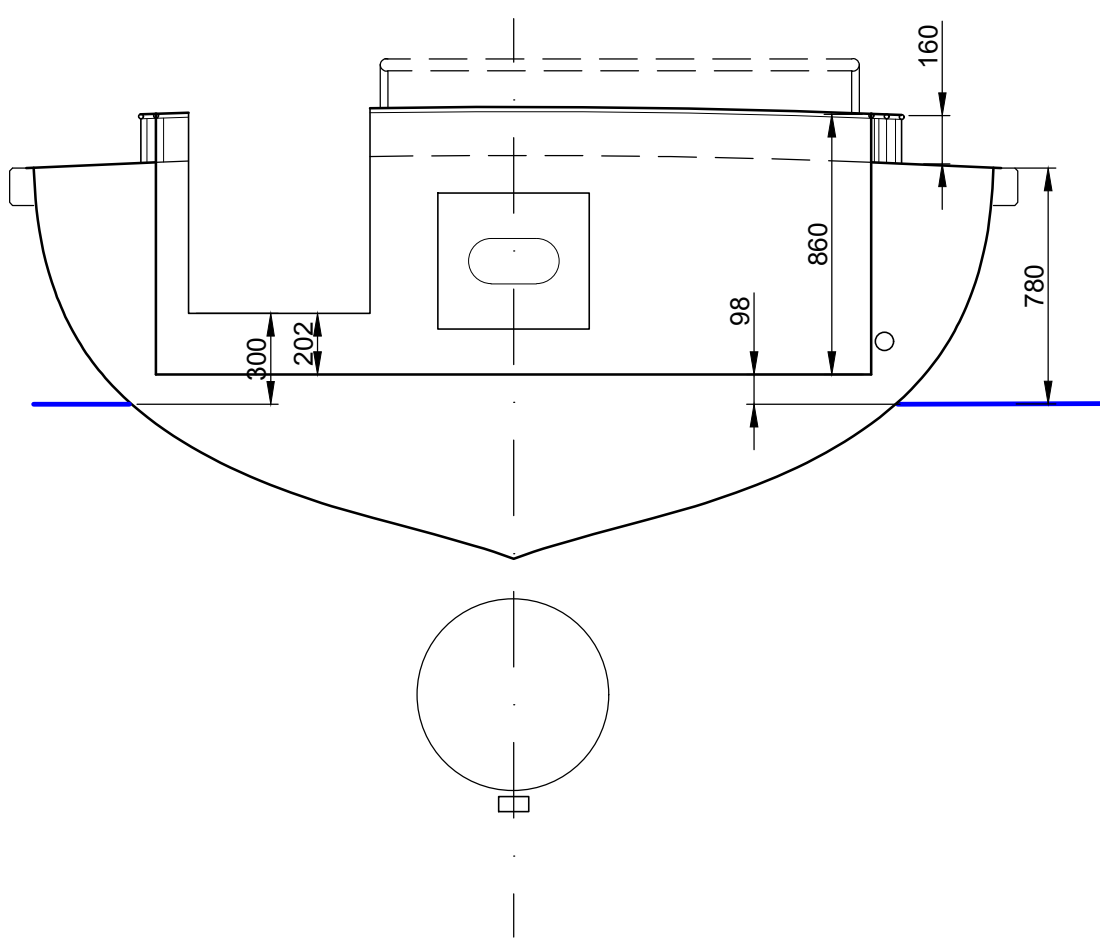

Aanzicht achterkant stuurhuis

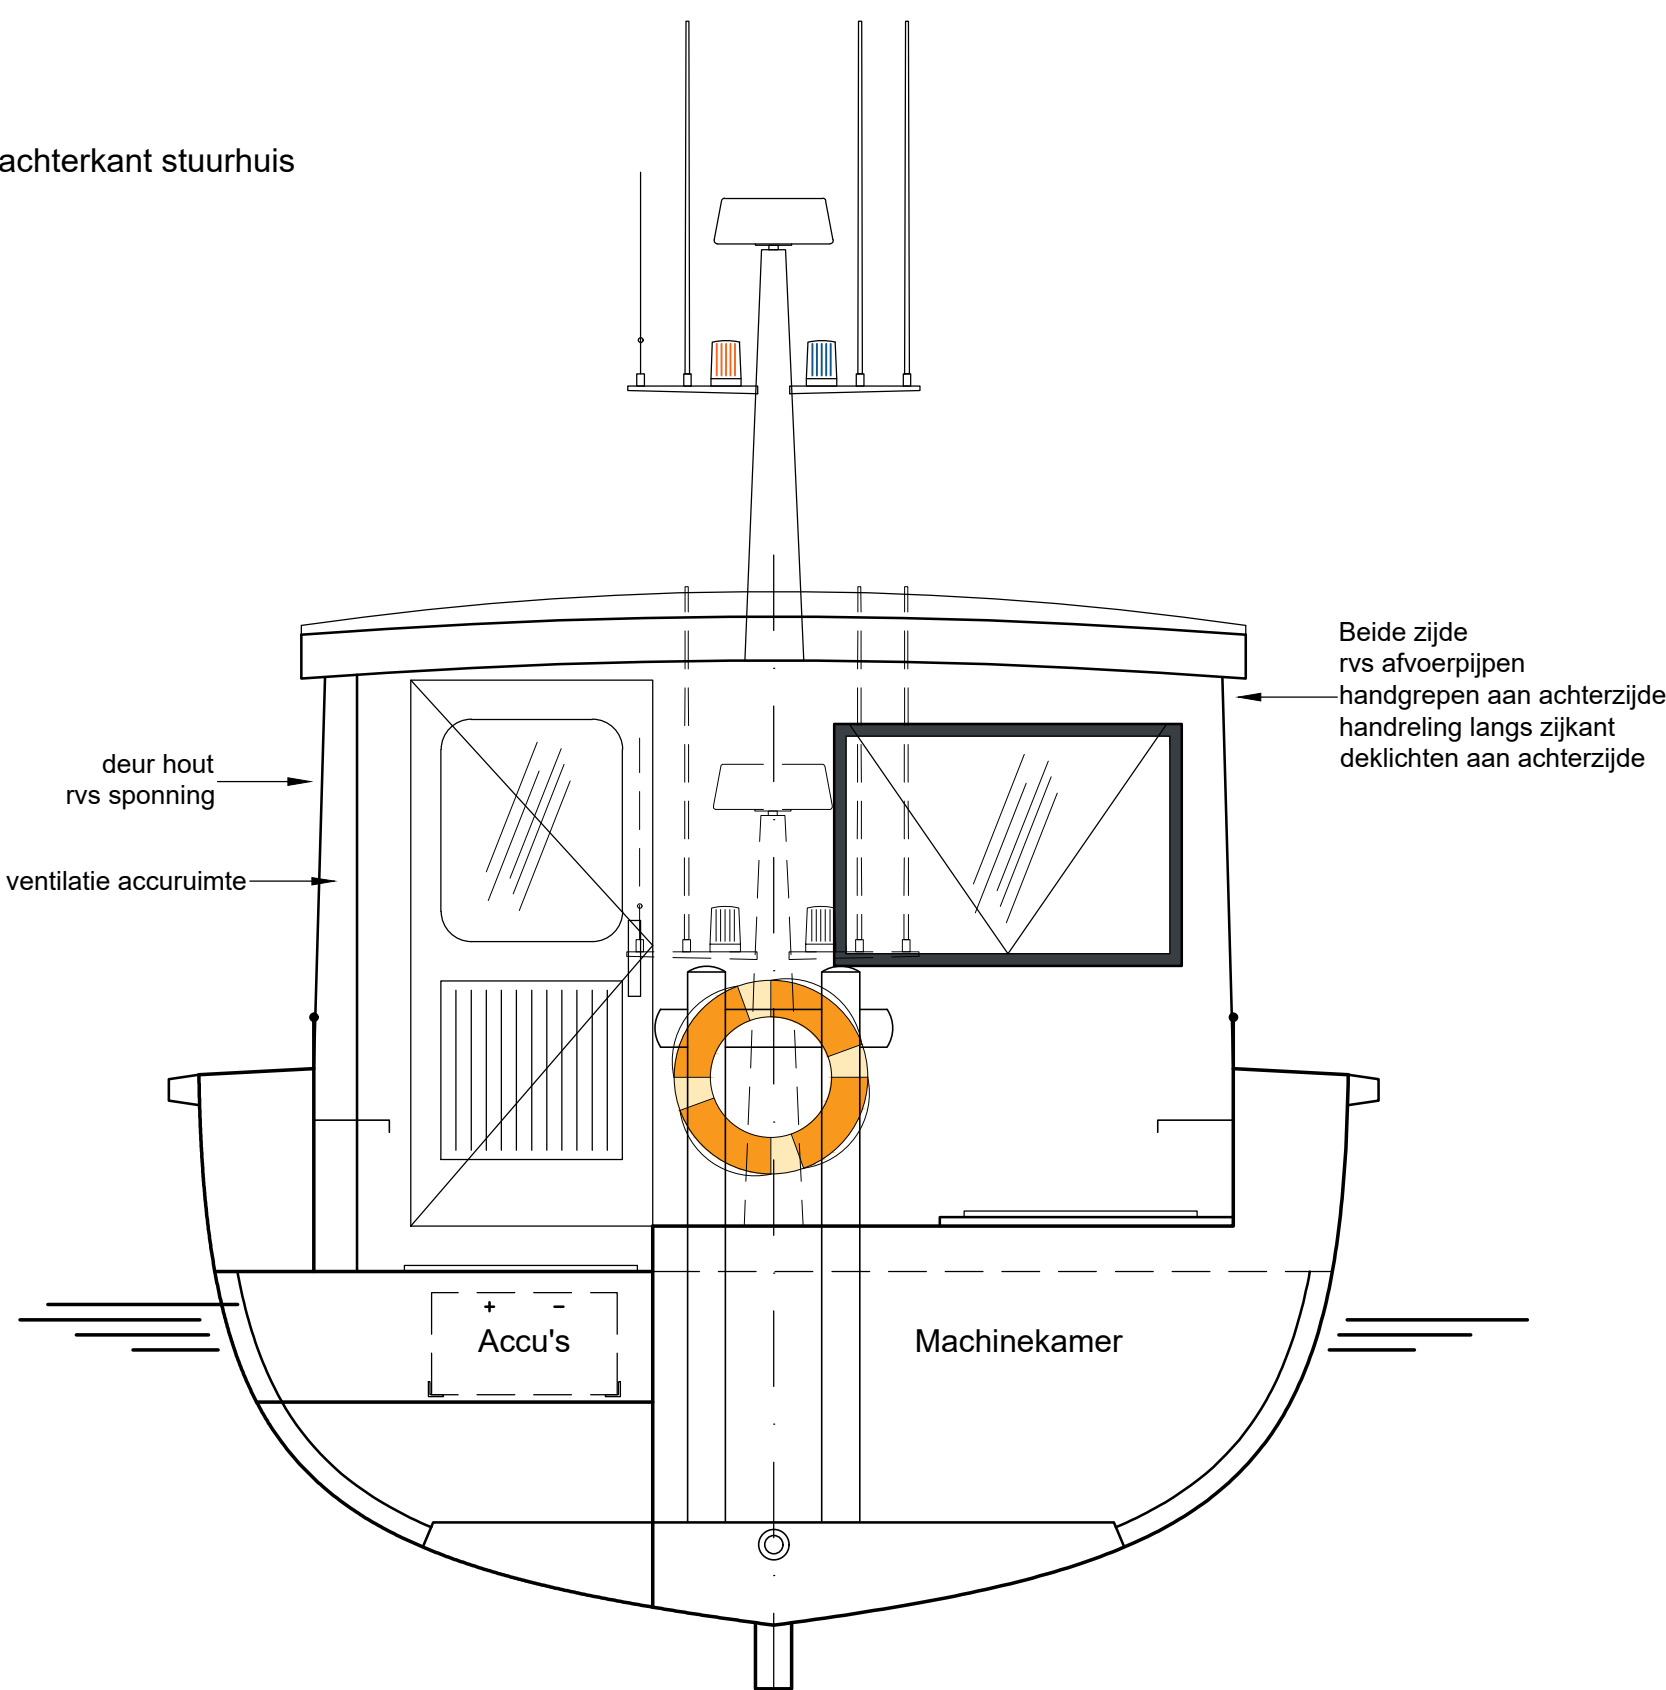

Overzicht werkzaamheden en aanpassingen (zie ook bestek)	
Algemeen	Alle werkzaamheden uitvoeren conform CVO eisen (Es-Trin zone 2) Ergonomisch, milieuvriendelijk en arbo technisch optimaal Uitvoering professioneel, robuust en doordacht 24 maanden garantie en onderhoudsarm
Romp	Stuurhuis aanpassen Vallend front Aanpassen raam indeling Rvs looppipen Minimale stahoogte 2.00 m (?) Goed bereikbaar zwemplatform (deurtje in spiegel (drempel > 300 mm)?) Kuij lozing verbeteren en voorzien van terugslag kleppen Bestaande doorvoeren en afsluiters controleren en eventueel vervangen Bestaande drinkwatertank vervangen, nieuwe tank in rvs. Luiken en goten RVS Ruim voldoende (hand-) relingen in RVS Aanbrengen hekschoef (optie) Telescopische spudpaal (optie) Schotten waterdicht en voorzien van kabeldoorvoeren Rubberstootrand (met rvs bevestigd) en stalen fendering
Conservering	stralen (binnen en buiten) van nieuwe coating voorzien (antifouling) Anodes vernieuwen Anti-slip looppaden
Machine kamer	Bestaande motor en koppeling vervangen door Stage V motor op HVO (+/- 90 kW) Vetgesmeerde schroefas vervangen door watergesmeerde (of oliebad) PTO voor hydropomp, grote dynamo Dubbele brandstoffilters met lekkbak Aan brengen Ad-Bleu tank (?) Geluid- en brandisolatie Afscherming draaiende en hete delen.. Alle leidingen (trillingvrij bevestigd) en vuldoppen gemerkt Lens / dekwassysteem (2x) (deels) bedienbaar vanuit stuurstand Afgifte vuilwater Combi ketel verwarmen (hete lucht) en warm water Vaste brandblusinstallatie (Fire pro)
Accommodatie	Bestaande betimmering en isolatie vervangen Goed isoleren en trillingsvrij ((kast)deuren, motorluik, etc.) Beschieting en wanden voorzien van formica afwerk laag (HPL) Nautisch bekleding Ergonomisch optimaal (stuurstand, werkplek, kombuis, toilet, etc.) Goed zicht rondom en goed afsluitbaar Alrho / Verwarming Strak en schoon => Goed reinigbaar Nieuwe ramen (dubbelglas), zonneschermen, 4 ruitenwiser Ramen en deuren in verschillende standen vastzetbaar (zijramen met zonnescrns) Voldoende bergruimte Stuurstoel (verstel en draaibaar)met diening onder de hand 2de Stuurstoel (verstel- en draaibaar) Keuken met spoelbak met warm en koud stromend water Kookplaat, quooker, koffiezet apparaat en koelkast Voldoende opbergruimte
Navigatie	Dubbele marifoon Dubbel uitgevoerde besturing (electrisch / hydraulisch) Navigatie systeem en elektronische zeekaart Radar, DAB radio, Omroep installatie Dieptemeter, log en fishfinder Roerstand aanwijzer en niveau meter (Brandstof, water, vuilwater) Elektrisch bedienbaar zoeklicht Ruitenvisser en wasemsysteem (tegen beslaan)
Elektrische installatie	Geheel vernieuwen conform eisen CVO Zonnepanelen op dak Dekverlichting, Noodverlichting Ruim voldoende stopcontacten Voldoende accu capaciteit voor 8 uur zonder laden Bedrading in kabelgoten en duidelijk gemerkt
Veiligheidsmiddelen	Conform eisen CVO 2x Brandblusser, EHBO trommel 2x reddingsboei (1x met 30m lijn, 1x met zelfontbrandend licht) (opblaasbare) reddinsvesten voor bemanning en opvarenden Ankergerie (bestaand) + reserve anker

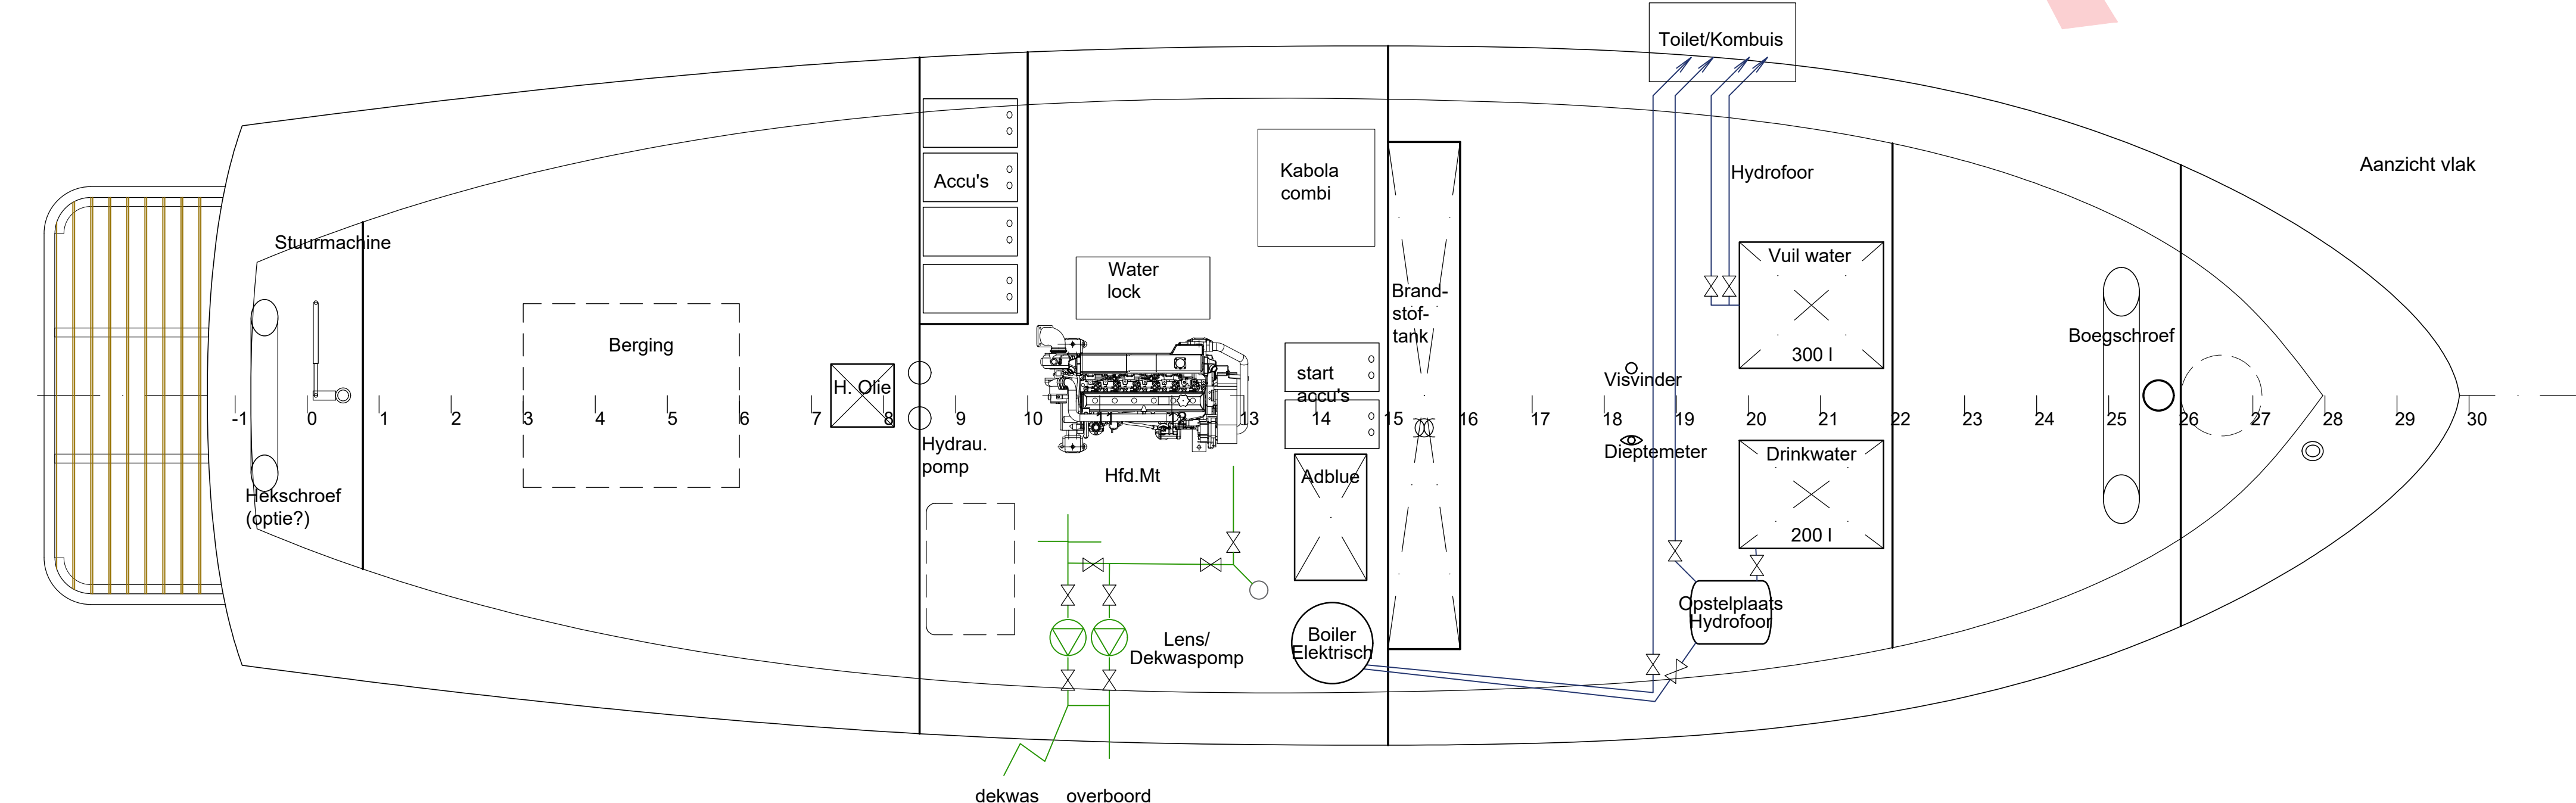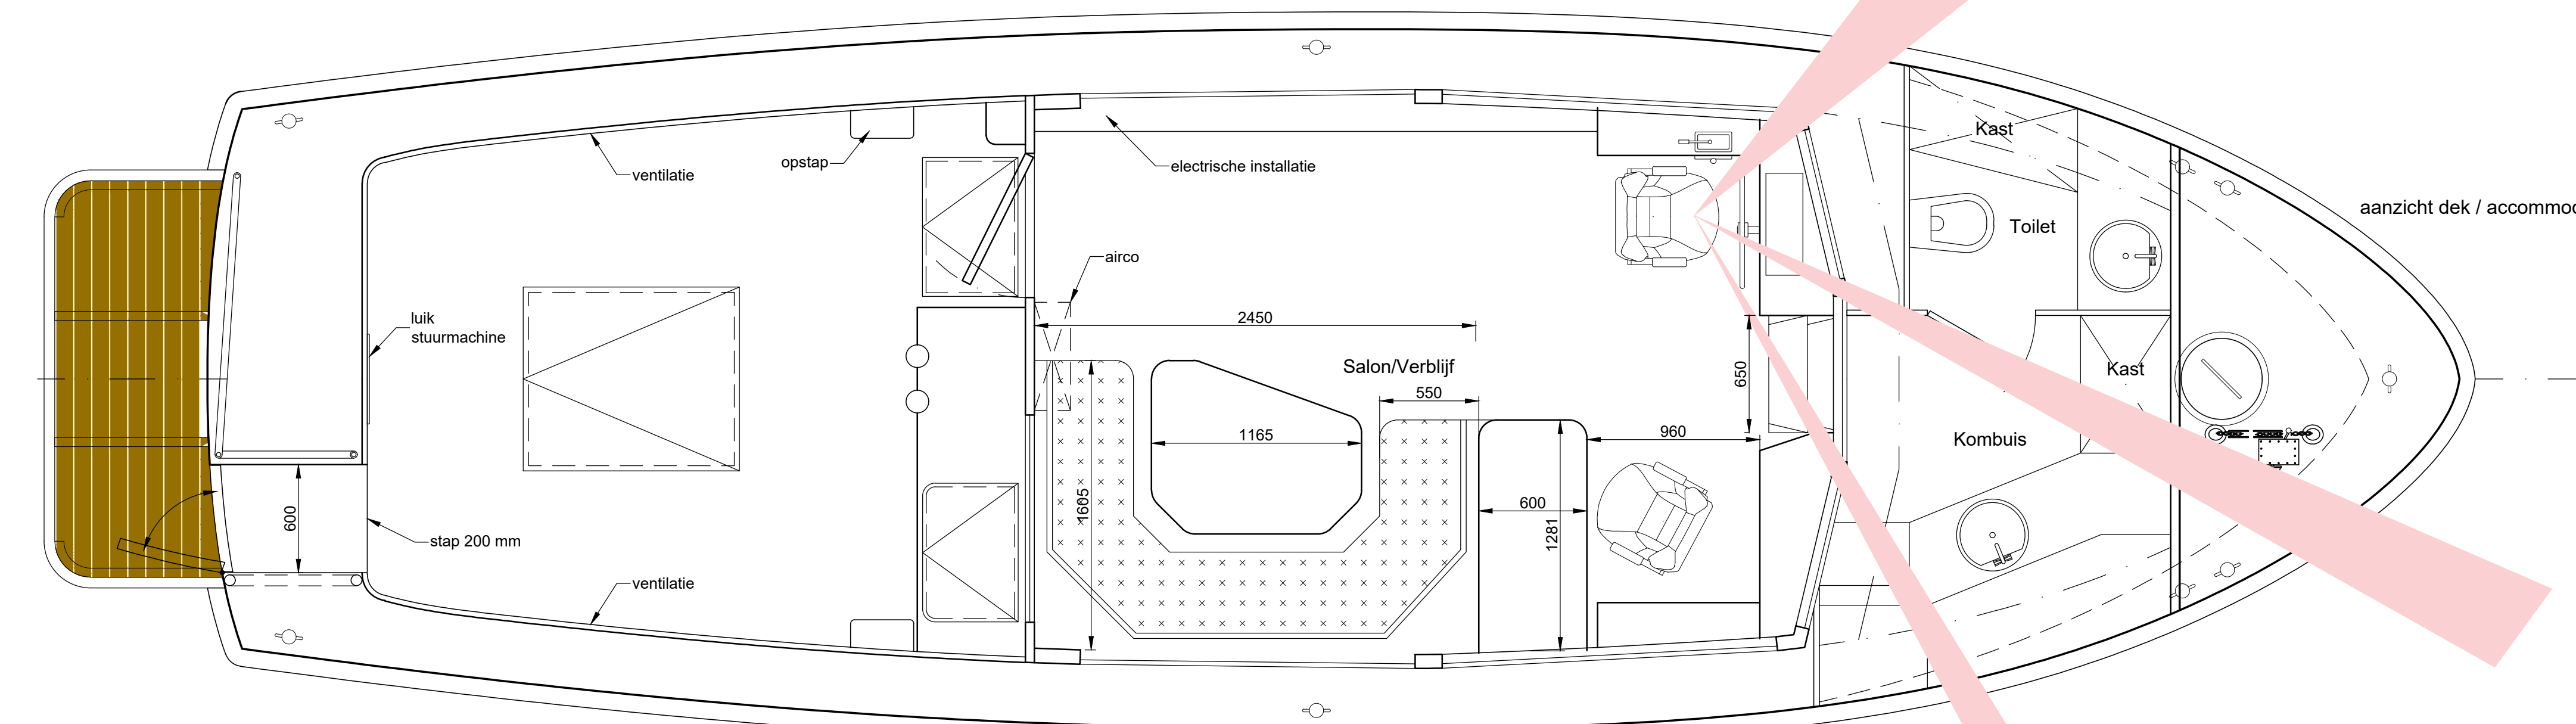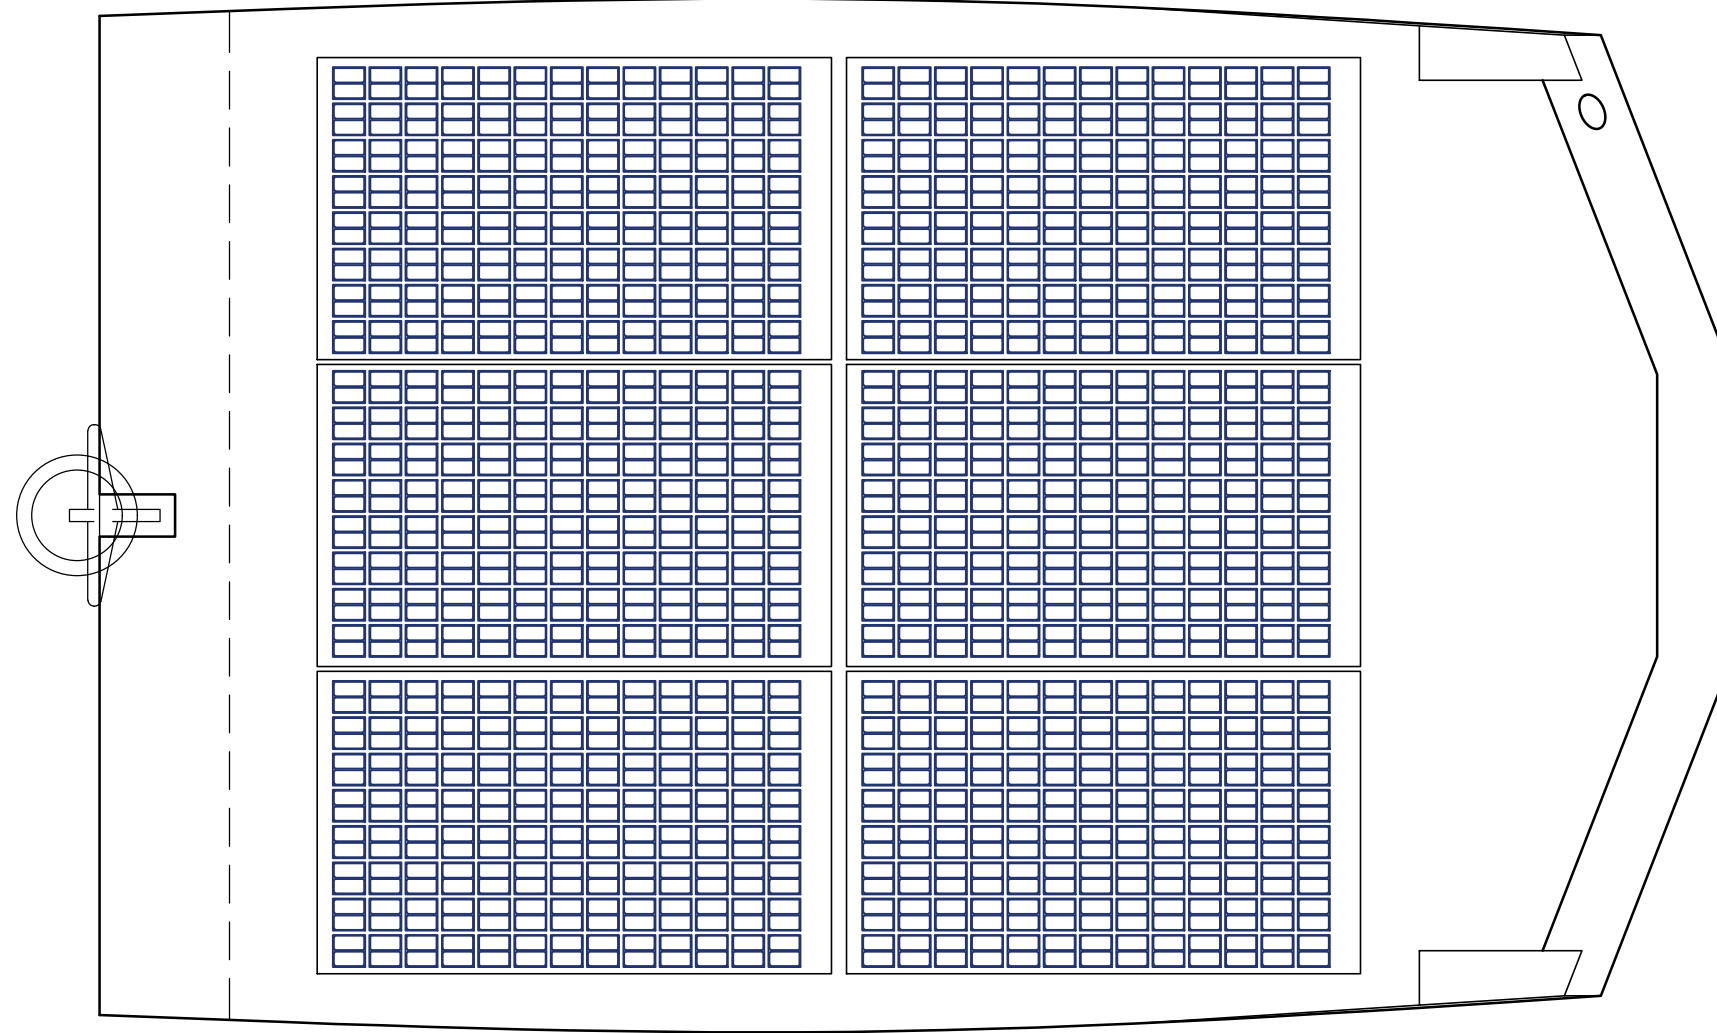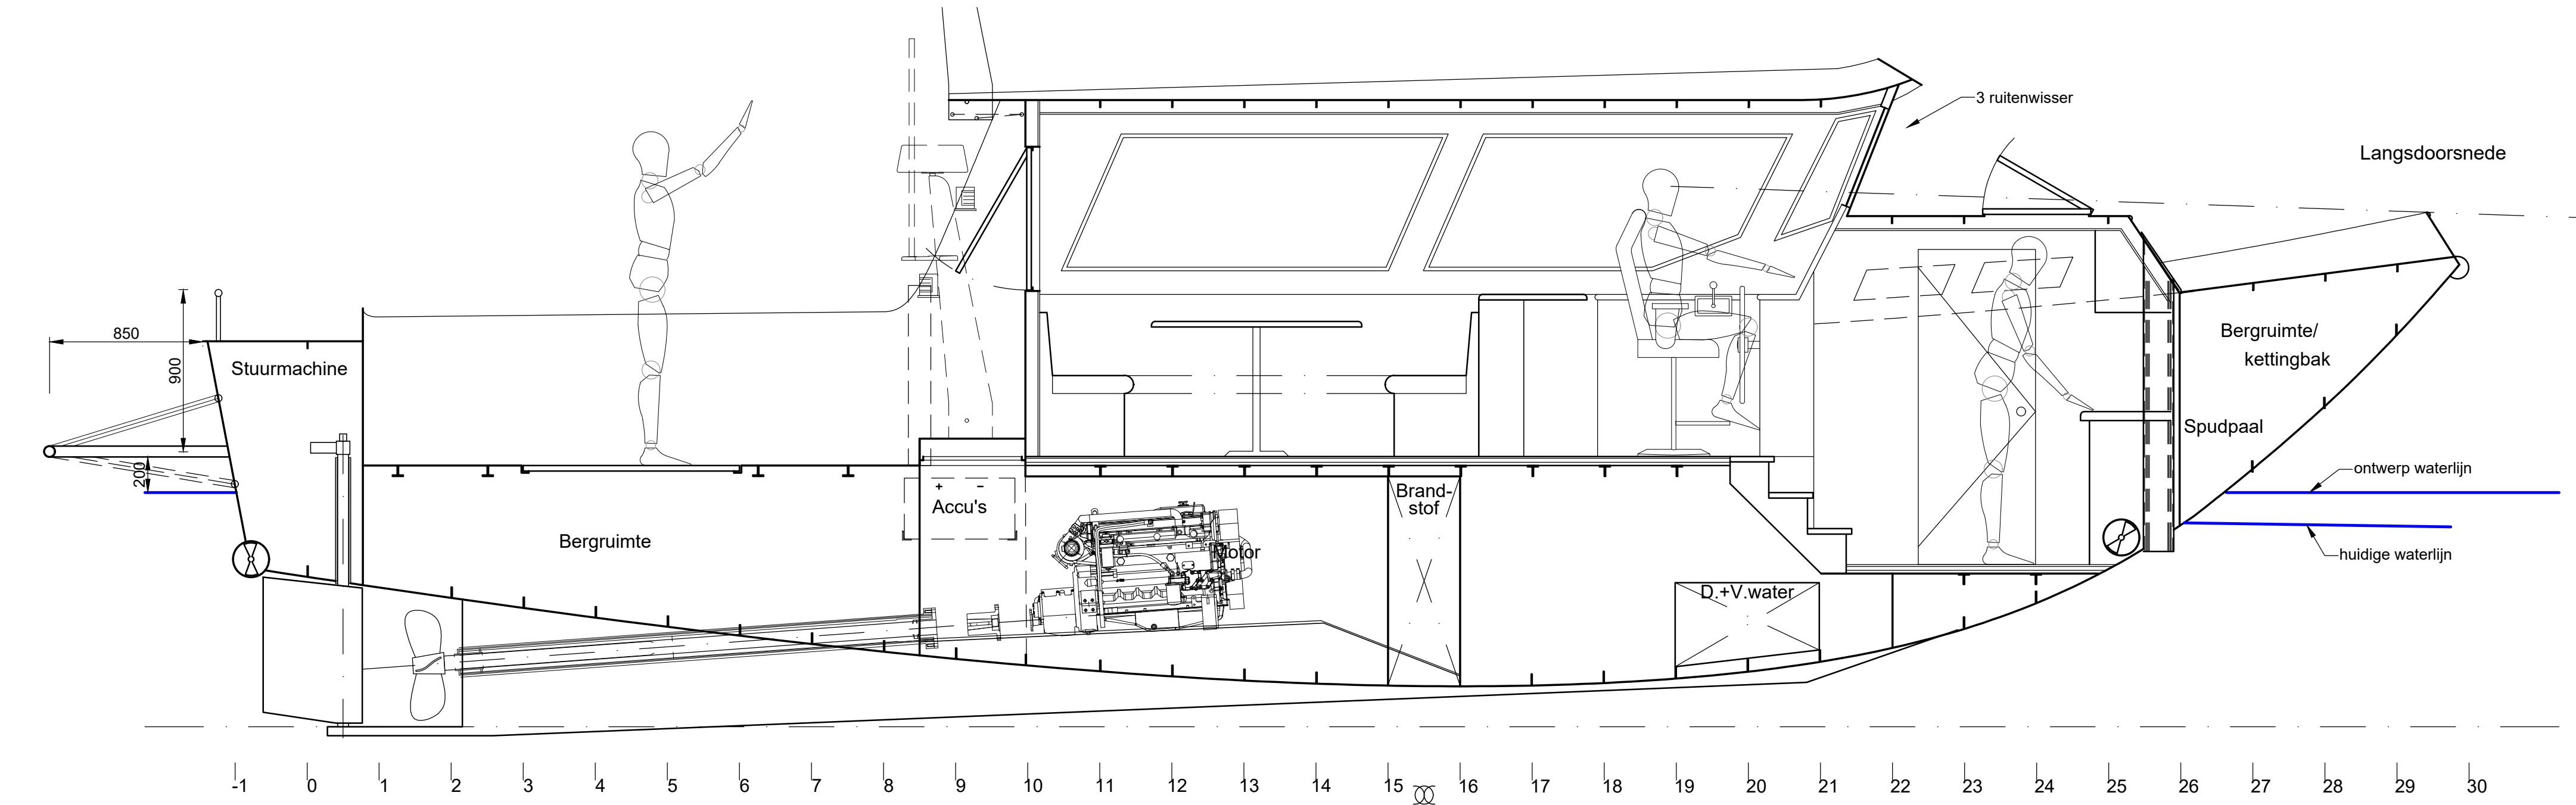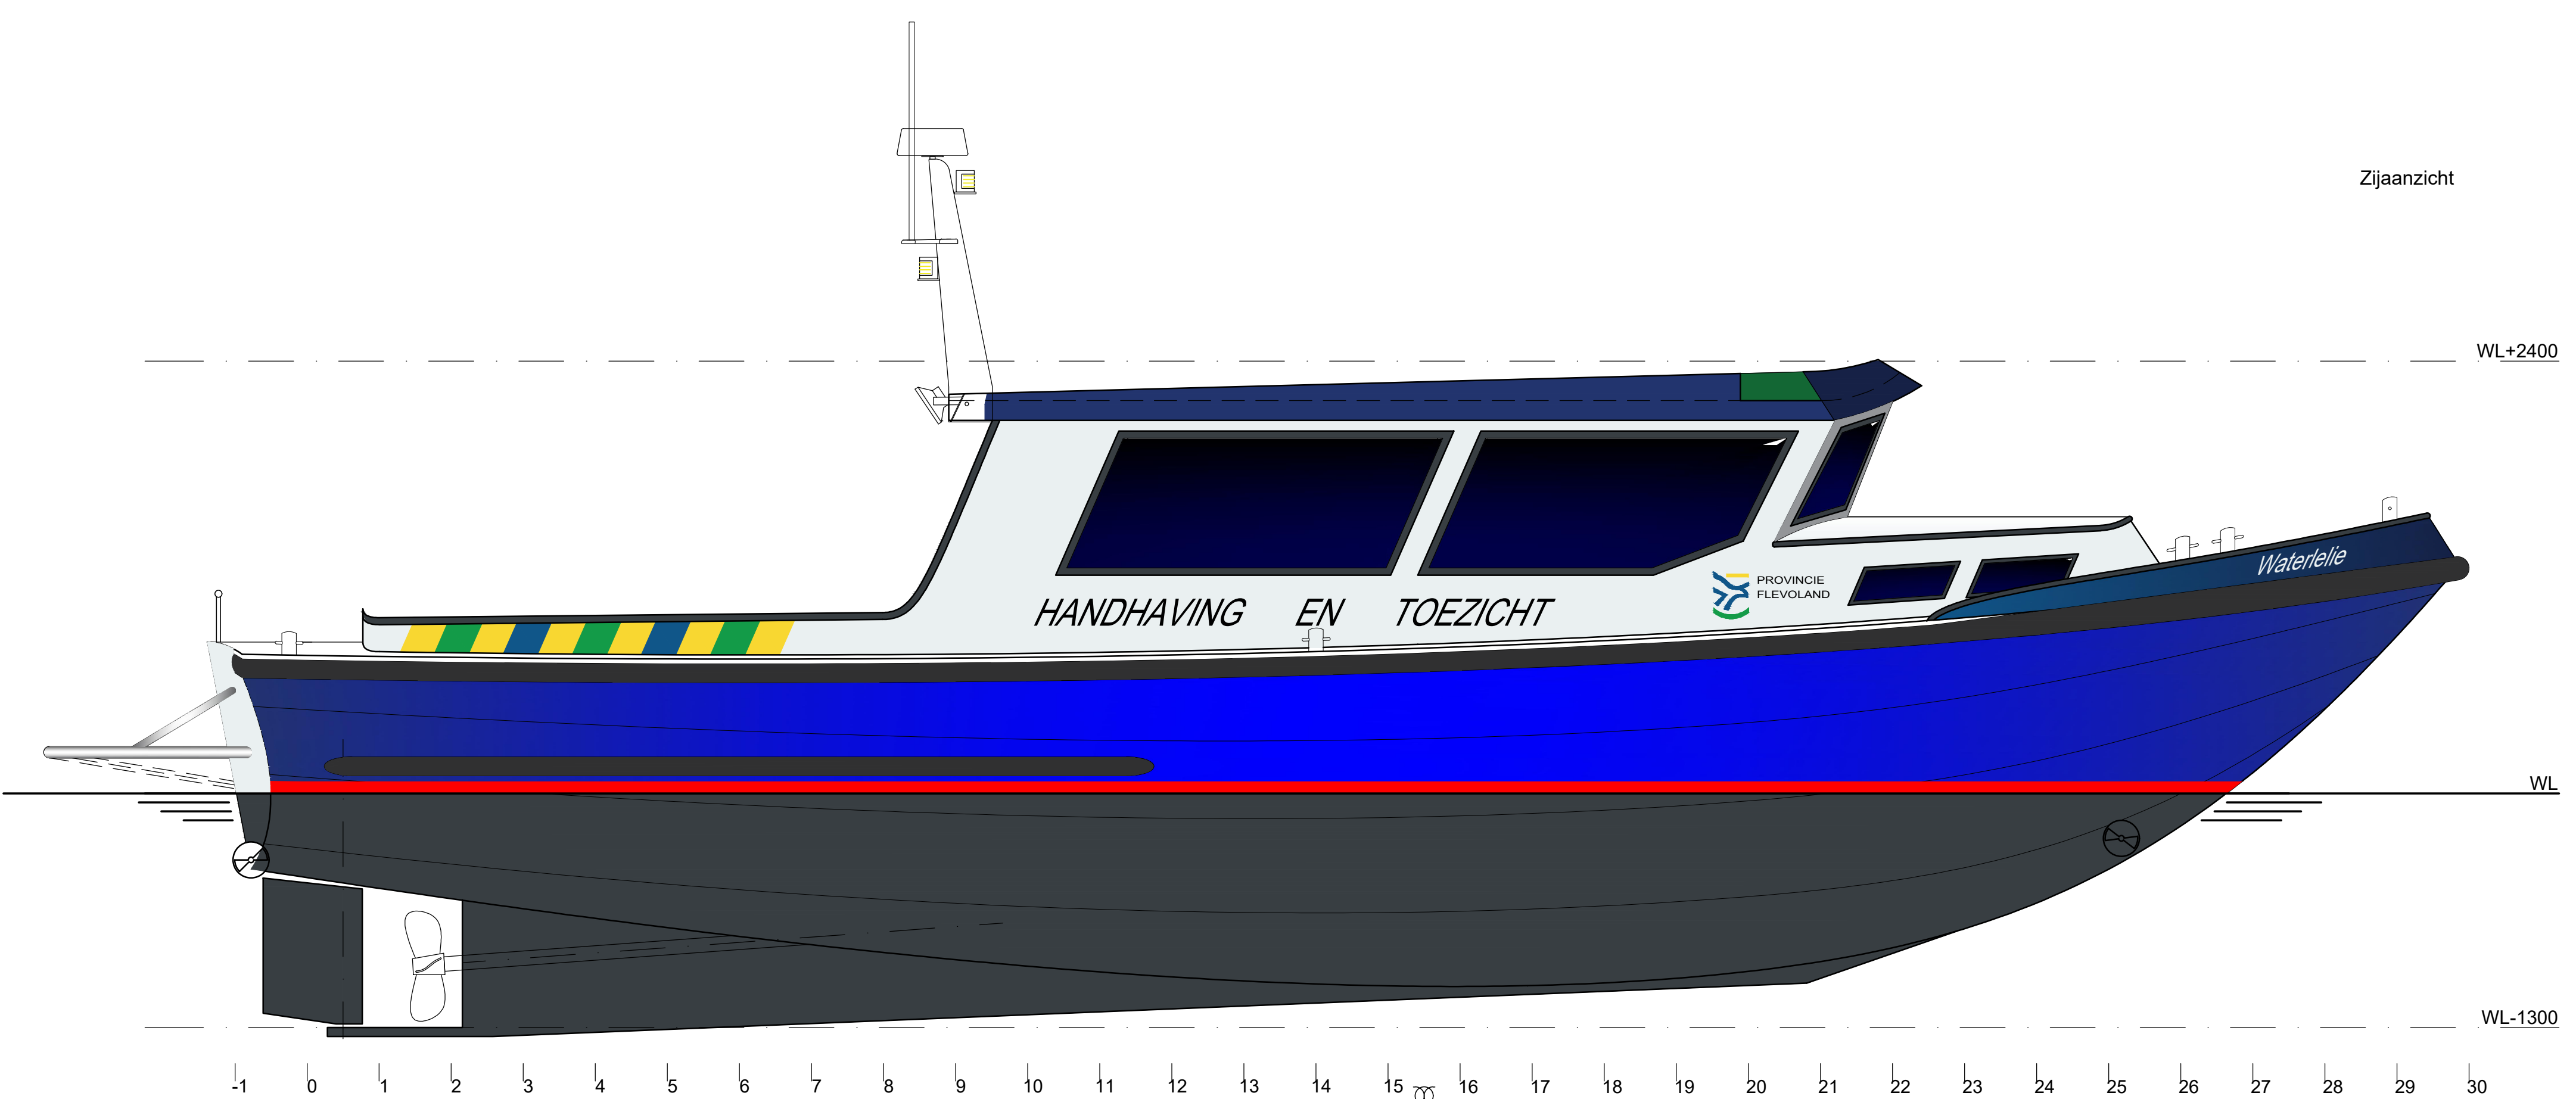

Hoofdafmetingen:	
Lengte o.a.	13.50 m
Lengte romp	12.50 m
Lengte c.w.l.	10.50 m
Breedte	3.80 m
Diepgang	1.10 m
Kruiphoogte	2.50 m

Yacht Design, Naval Architecture & Engineering Gaastmeer Langstraat 3 8611 JN Gaastmeer The Netherlands T +31 (0) 515 499999 info@gaastmeerdesign.nl www.gaastmeerdesign.nl	
Project:	Inspectie vlet "Waterlelie"
Title:	Plan voor algemene update
Order:	Provincie Flevoland
Drawn by:	HR
Scale:	1/25
Date:	21/2/24
Class:	Es-Trin Zone 2
Projectnr.:	22076
Drawingnr.:	A01
All rights of this design and details are reserved.	