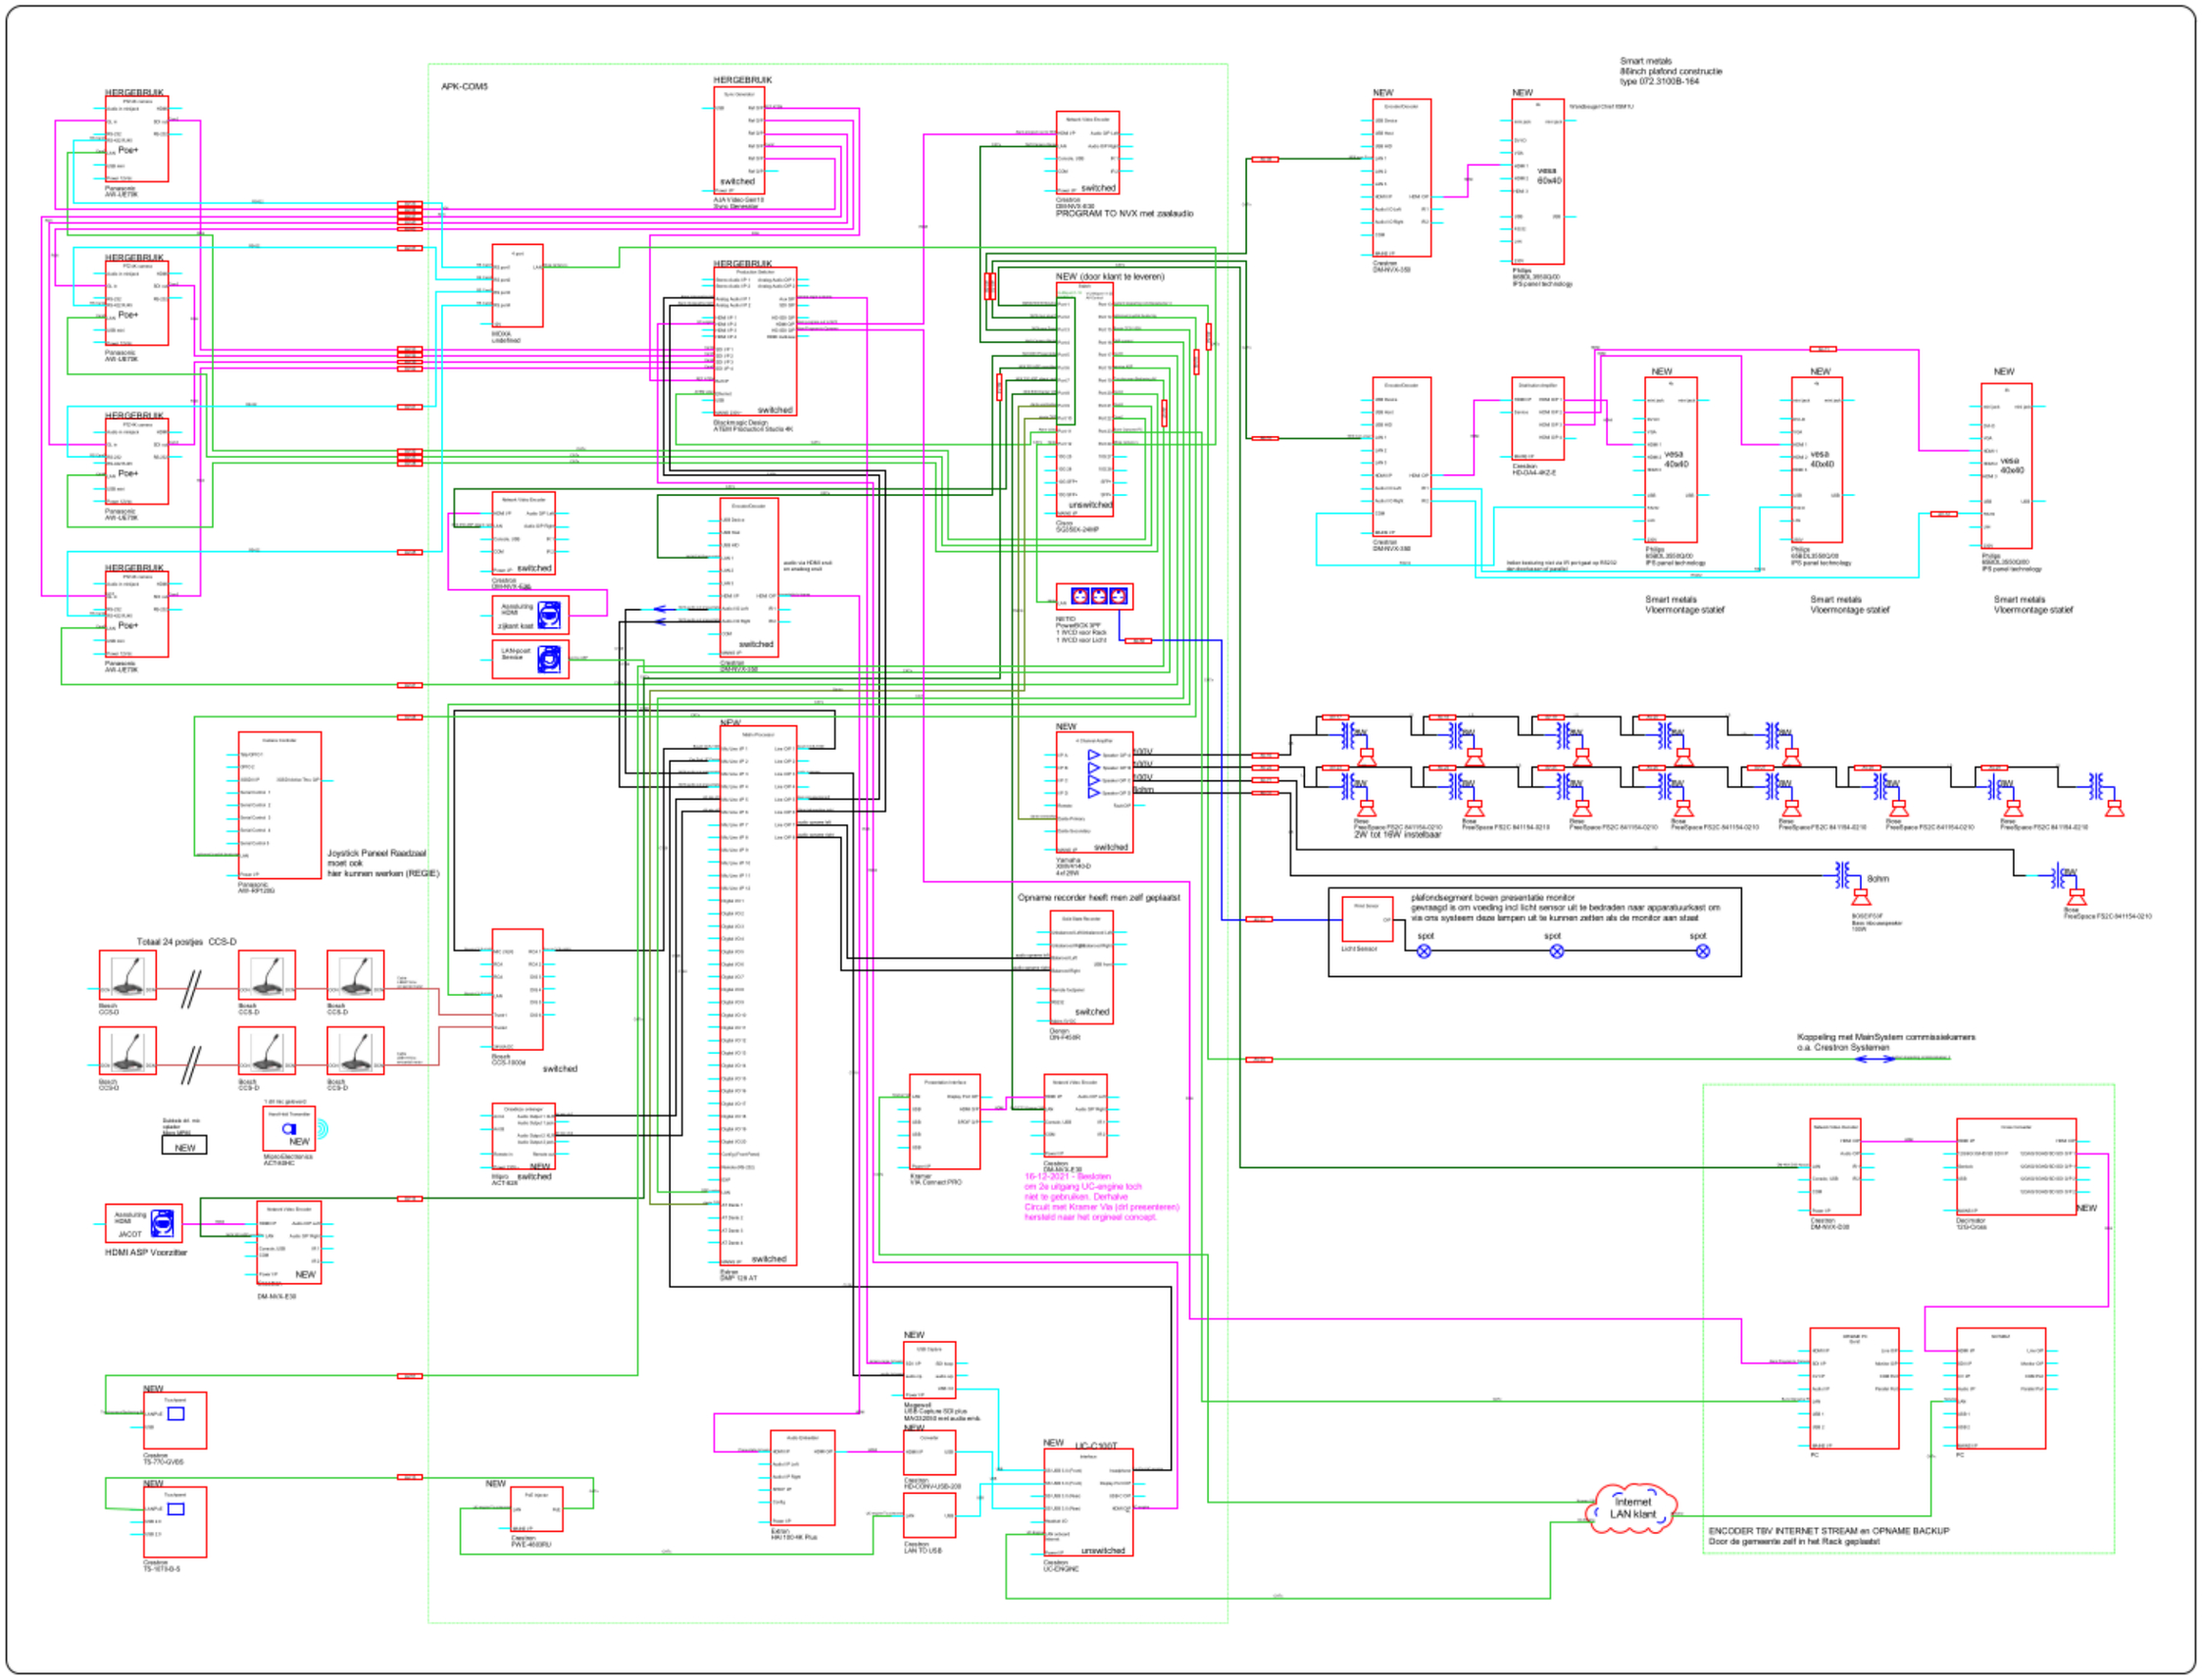
APK-COM5
HERGEBRUIK
Panasonic AW-UE70K
Poe+
AJA Video-Gen10
Sync Generator
switched
MOXA
Crestron DM-NVX-E30
PROGRAM TO NVX met zaalaudio
NEW (door klant te leveren)
Crestron DM-NVX-350
Philips 65BDL3550Q/00 IPS panel technology
Smart metals 8Binch plafond constructie type 072.3100B-164
Smart metals Vloermontage statief
vesa 40x40
Crestron HD-DA4-4K-E
Crestron DM-NVX-352
Crestron DM-NVX-E30
Crestron DM-NVX-350
Crestron HD-CON-USB-200
Crestron LAN TO USB
Crestron UC-ENGINE
1 WCD voor Rack
1 WCD voor Licht
Joystick Paneel Raadzaal moet ook hier kunnen werken (REGIE)
Panasonic AW-RP120G
Totaal 24 posijes CCS-D
Bosch CCS-D
Bosch CCS-O
Bosch CCS-1000e
Bosch CCS-1000
Crestron HD-MM-200
Kramer VIK Connect PRO
Opname recorder heeft men zelf geplaatst
Yamaha
Denon DN-F450R
16-12-2021 - Besloten om 2e uitgang UC-engine toch niet te gebruiken. Derhalve Circuit met Kramer Via (dit presenteren) hersteld naar het orgineel concept.
Koppeling met MainSystem commissiekamers o.a. Crestron Systemen
Crestron DM-NVX-D30
Decoder 1293-O066
PC
Internet LAN klant
ENCODER TBV INTERNET STREAM en OPNAME BACKUP
Door de gemeente zelf in het Rack geplaatst
plafondsegment boven presentatie monitor
gevraagd is om voeding incl licht sensor uit te bedraden naar apparatuurkast om
via oms systeem deze lampen uit te kunnen zetten als de monitor aan staat
Licht Sensor
spot
Bosch FreeSpace FS2C-841154-0210
ZW tot 16W instelbaar
8ohm
BOSEPS5F
Bose Model Speaker
HDMI ASIP Voorzitter
Crestron TS-770-GV65
Crestron TS-1070-G-S
Crestron PWE-4803RU
Extron SMP 128 AT
Extron HR130-HK Plus
Magewell USB Capture SDI plus
Crestron UC-C300T
Crestron UC-ENGINE
Crestron DM-NVX-E30
MICROSENSES ACT-628
